



北部第三地区 画地出来形確認測量原図

〈100街区〉

平成二十四年三月

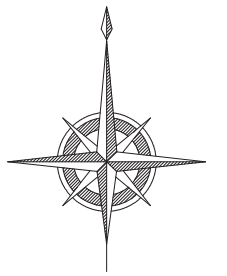

S=1:500

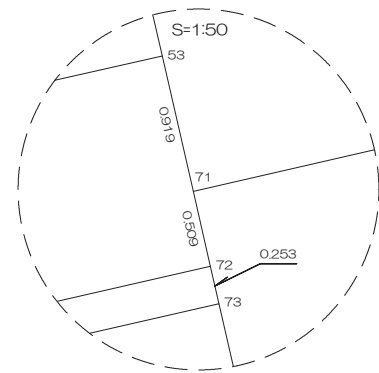

前橋市

画地出来形面積計算書

世界測地系


現場名：北部第三地区

地番名： 100_1

点名	Xn	Yn	距離	方向角	Yn+1-Yn-1	Xn × (Yn+1-Yn-1)
100B. 6	47345. 915	-69821. 471	4. 011	31° 02' 05"	28. 644	1356176. 389260
100B. 7	47349. 352	-69819. 403	17. 987	345° 33' 15"	-2. 419	-114538. 082488
100B. 34	47366. 770	-69823. 890	29. 527	257° 07' 47"	-33. 272	-1575987. 171440
100B. 35	47360. 193	-69852. 675	20. 850	167° 10' 32"	-24. 157	-1144080. 182301
100B. 33	47339. 863	-69848. 047	27. 256	77° 10' 16"	31. 204	1477193. 085052

倍面積合計	-1235. 961917
1/2	617. 9809585

合計面積	617. 9809585
------	--------------

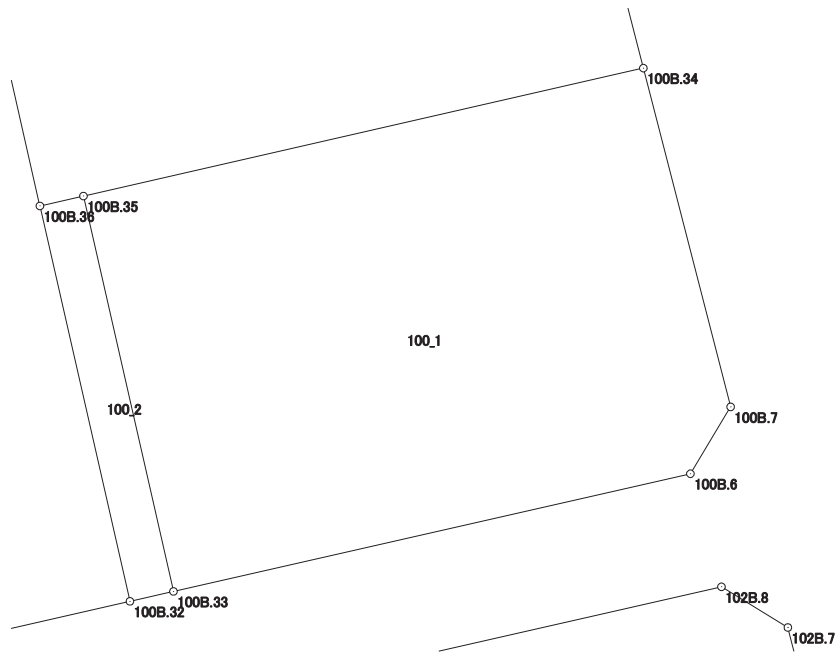

画地出来形面積計算書

世界測地系


現場名：北部第三地区

地番名： 100_2

点名	Xn	Yn	距離	方向角	Yn+1-Yn-1	Xn × (Yn+1-Yn-1)
100B.36	47359.682	-69854.912	20.848	167° 10' 37"	2.390	113189.639980
100B.32	47339.354	-69850.285	2.295	77° 11' 13"	6.865	324984.665210
100B.33	47339.863	-69848.047	20.850	347° 10' 32"	-2.390	-113142.272570
100B.35	47360.193	-69852.675	2.295	257° 07' 58"	-6.865	-325127.724945

倍面積合計	-95.692325
1/2	47.8461625

合計面積	47.8461625
------	------------

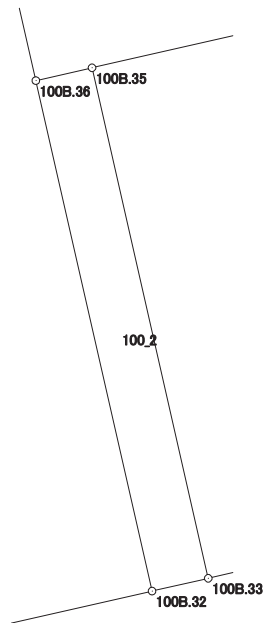

画地出来形面積計算書

世界測地系


現場名：北部第三地区

地番名： 100_3

点名	Xn	Yn	距離	方向角	Yn+1-Yn-1	Xn × (Yn+1-Yn-1)
100B. 68	47378. 687	-69873. 046	43. 406	167° 10' 40"	4. 268	202212. 236116
100B. 67	47336. 363	-69863. 413	13. 464	77° 09' 55"	22. 761	1077422. 958243
100B. 32	47339. 354	-69850. 285	20. 848	347° 10' 37"	8. 501	402431. 848354
100B. 36	47359. 682	-69854. 912	22. 579	347° 10' 30"	-9. 639	-456499. 974798
100B. 37	47381. 698	-69859. 924	7. 959	257° 04' 34"	-12. 769	-605016. 901762
100B. 31	47379. 918	-69867. 681	5. 504	257° 04' 38"	-13. 122	-621719. 283996

倍面積合計	-1169. 117843
1/2	584. 5589215

合計面積	584. 5589215
------	--------------

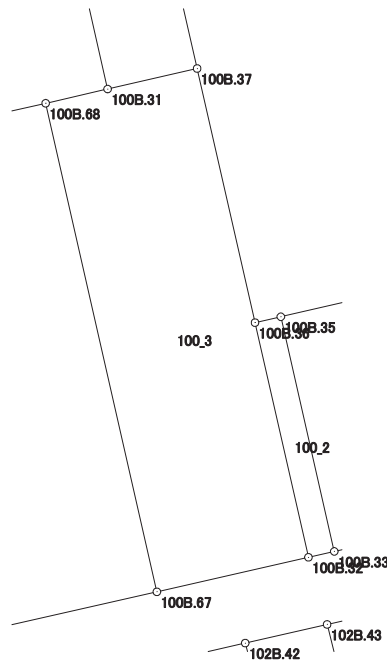

画地出来形面積計算書

世界測地系


現場名：北部第三地区

地番名： 100_4

点名	Xn	Yn	距離	方向角	Yn+1-Yn-1	Xn × (Yn+1-Yn-1)
100B.69	47374.072	-69893.164	14.151	167° 07' 18"	-16.964	-803653.757408
100B.77	47360.277	-69890.010	14.217	167° 07' 13"	6.323	299459.031471
100B.76	47346.418	-69886.841	15.004	167° 07' 21"	6.513	308367.220434
100B.66	47331.791	-69883.497	20.598	77° 10' 32"	23.428	1108889.199548
100B.67	47336.363	-69863.413	43.406	347° 10' 40"	10.451	494712.329713
100B.68	47378.687	-69873.046	20.641	257° 04' 48"	-29.751	-1409563.316937

倍面積合計	-1789.293179
1/2	894.6465895

合計面積	894.6465895
------	-------------

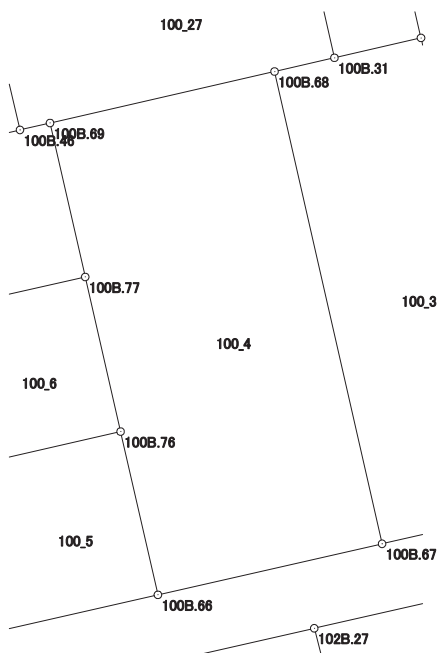

画地出来形面積計算書

世界測地系


現場名：北部第三地区

地番名： 100_5

点名	Xn	Yn	距離	方向角	Yn+1-Yn-1	Xn × (Yn+1-Yn-1)
100B. 81	47343. 085	-69901. 413	14. 001	167° 21' 16"	-11. 507	-544776. 879095
100B. 75	47329. 424	-69898. 348	1. 414	122° 13' 44"	4. 261	201670. 675664
100B. 65	47328. 670	-69897. 152	14. 007	77° 07' 32"	14. 851	702878. 078170
100B. 66	47331. 791	-69883. 497	15. 004	347° 07' 21"	10. 311	488038. 097001
100B. 76	47346. 418	-69886. 841	14. 948	257° 07' 00"	-17. 916	-848258. 424888

倍面積合計	-448. 453148
1/2	224. 2265740

合計面積	224. 2265740
------	--------------

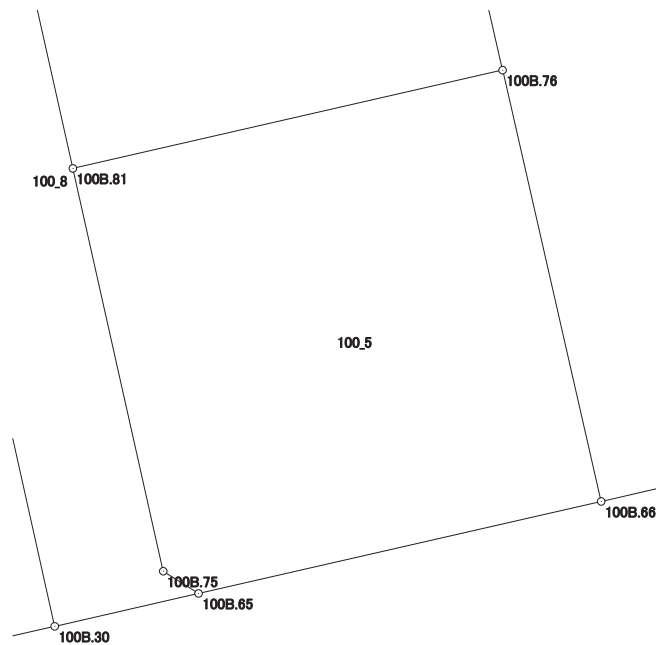

画地出来形面積計算書

世界測地系


現場名：北部第三地区

地番名： 100_6

点名	Xn	Yn	距離	方向角	Yn+1-Yn-1	Xn × (Yn+1-Yn-1)
100B. 80	47356.958	-69904.524	14.218	167° 21' 38"	-11.403	-540011.392074
100B. 81	47343.085	-69901.413	14.948	77° 07' 00"	17.683	837167.772055
100B. 76	47346.418	-69886.841	14.217	347° 07' 13"	11.403	539891.204454
100B. 77	47360.277	-69890.010	14.889	257° 07' 10"	-17.683	-837471.778191

倍面積合計	-424.193756
1/2	212.0968780

合計面積	212.0968780
------	-------------

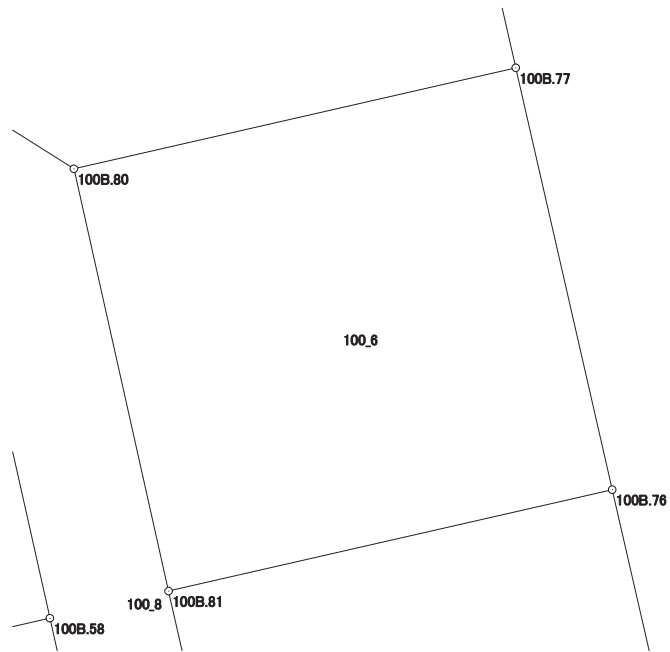

画地出来形面積計算書

世界測地系


現場名：北部第三地区

地番名： 100_7

点名	Xn	Yn	距離	方向角	Yn+1-Yn-1	Xn × (Yn+1-Yn-1)
100B.70	47370.333	-69909.573	12.169	167° 21' 34"	-6.099	-288911.660967
100B.78	47358.459	-69906.910	2.819	122° 10' 24"	5.049	239112.859491
100B.80	47356.958	-69904.524	14.889	77° 07' 10"	16.900	800332.590200
100B.77	47360.277	-69890.010	14.151	347° 07' 18"	11.360	538012.746720
100B.69	47374.072	-69893.164	2.764	257° 02' 22"	-5.848	-277043.573056
100B.46	47373.452	-69895.858	5.079	257° 11' 32"	-7.647	-362264.787444
100B.60	47372.326	-69900.811	8.986	257° 11' 08"	-13.715	-649711.451090

倍面積合計	-473.276146
1/2	236.6380730

合計面積	236.6380730
------	-------------

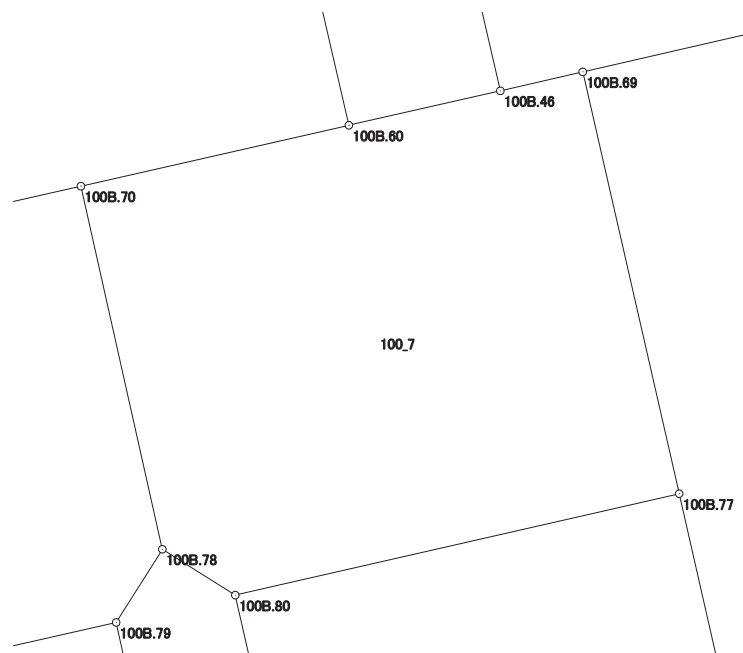

画地出来形面積計算書

世界測地系


現場名：北部第三地区

地番名： 100_8

点名	Xn	Yn	距離	方向角	Yn+1-Yn-1	Xn × (Yn+1-Yn-1)
100B.78	47358.459	-69906.910	2.828	212° 14' 45"	-3.895	-184461.197805
100B.79	47356.067	-69908.419	14.218	167° 22' 38"	1.598	75674.995066
100B.58	47342.193	-69905.312	15.002	167° 21' 19"	6.391	302563.955463
100B.30	47327.555	-69902.028	5.002	77° 07' 10"	8.160	386192.848800
100B.65	47328.670	-69897.152	1.414	302° 13' 44"	3.680	174169.505600
100B.75	47329.424	-69898.348	14.001	347° 21' 16"	-4.261	-201670.675664
100B.81	47343.085	-69901.413	14.218	347° 21' 38"	-6.176	-292390.892960
100B.80	47356.958	-69904.524	2.819	302° 10' 24"	-5.497	-260321.198126

倍面積合計	-242.659626
1/2	121.3298130

合計面積	121.3298130
------	-------------

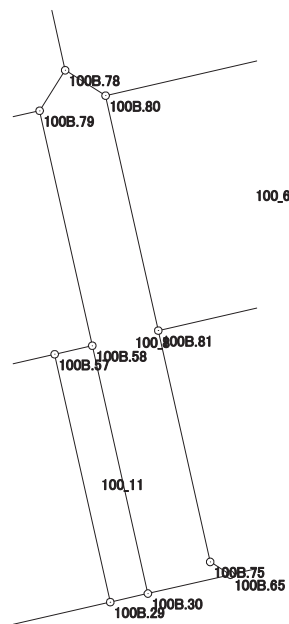

画地出来形面積計算書

世界測地系


現場名：北部第三地区

地番名： 100_9

点名	Xn	Yn	距離	方向角	Yn+1-Yn-1	Xn × (Yn+1-Yn-1)
100B.49	47366.731	-69925.413	1.527	167° 08' 15"	-10.078	-477361.915018
100B.51	47365.242	-69925.073	9.201	167° 07' 58"	2.389	113155.563138
100B.52	47356.272	-69923.024	2.537	167° 07' 50"	2.614	123789.295008
100B.53	47353.799	-69922.459	0.919	167° 06' 46"	0.770	36462.425230
100B.71	47352.903	-69922.254	14.192	77° 07' 06"	14.040	664834.758120
100B.79	47356.067	-69908.419	2.828	32° 14' 45"	15.344	726631.492048
100B.78	47358.459	-69906.910	12.169	347° 21' 34"	-1.154	-54651.661686
100B.70	47370.333	-69909.573	3.770	257° 11' 16"	-6.339	-300280.540887
100B.47	47369.497	-69913.249	1.791	257° 11' 24"	-5.422	-256837.412734
100B.48	47369.100	-69914.995	10.684	257° 11' 21"	-12.164	-576197.732400

倍面積合計	-455.729181
1/2	227.8645905

合計面積	227.8645905
------	-------------

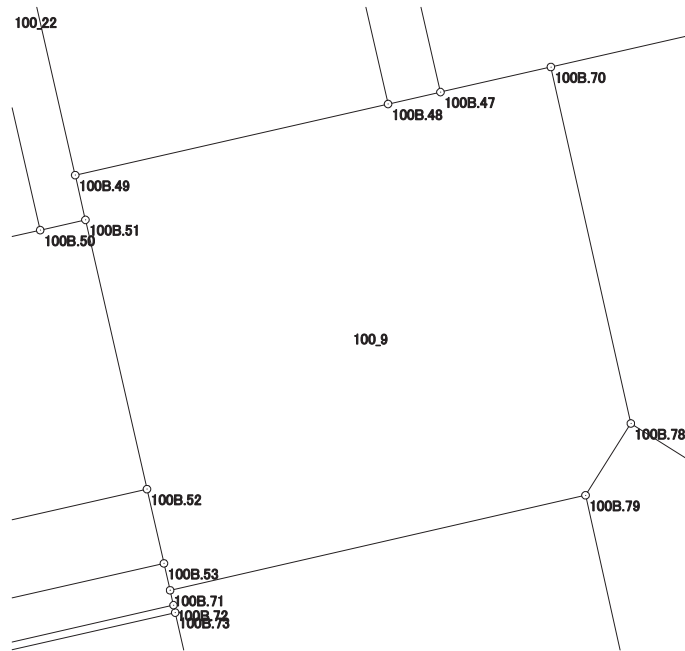

画地出来形面積計算書

世界測地系


現場名：北部第三地区

地番名： 100_10

点名	Xn	Yn	距離	方向角	Yn+1-Yn-1	Xn × (Yn+1-Yn-1)
100B.71	47352.903	-69922.254	0.509	167° 03' 22"	-13.721	-649729.182063
100B.72	47352.407	-69922.140	0.253	167° 13' 33"	0.170	8049.909190
100B.73	47352.160	-69922.084	10.884	167° 07' 14"	2.482	117528.061120
100B.74	47341.550	-69919.658	2.572	167° 07' 32"	2.999	141977.308450
100B.64	47339.043	-69919.085	11.852	77° 06' 55"	12.127	574080.574461
100B.57	47341.686	-69907.531	2.276	77° 07' 48"	13.773	652037.041278
100B.58	47342.193	-69905.312	14.218	347° 22' 38"	-0.888	-42039.867384
100B.79	47356.067	-69908.419	14.192	257° 07' 06"	-16.942	-802306.487114

倍面積合計	-402.642062
1/2	201.3210310

合計面積	201.3210310
------	-------------

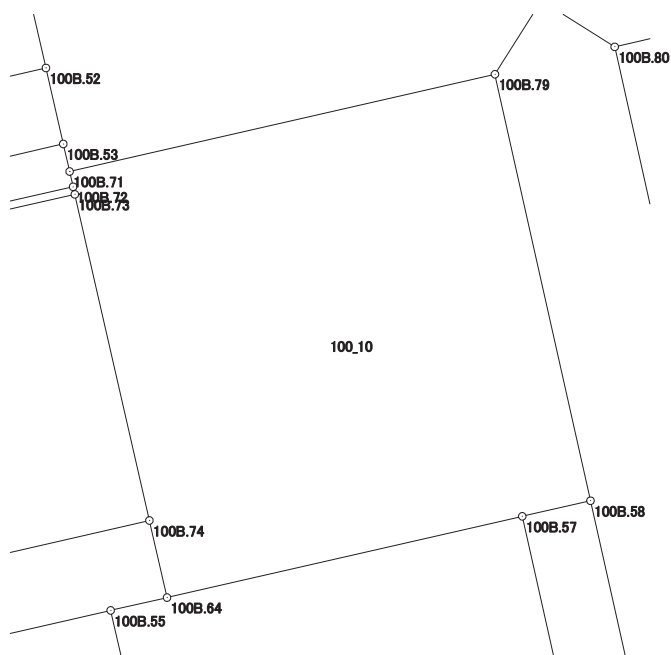

画地出来形面積計算書

世界測地系


現場名：北部第三地区

地番名： 100_11

点名	Xn	Yn	距離	方向角	Yn+1-Yn-1	Xn × (Yn+1-Yn-1)
100B.57	47341.686	-69907.531	15.002	167° 21' 19"	1.065	50418.895590
100B.29	47327.048	-69904.247	2.276	77° 07' 48"	5.503	260440.745144
100B.30	47327.555	-69902.028	15.002	347° 21' 19"	-1.065	-50403.846075
100B.58	47342.193	-69905.312	2.276	257° 07' 48"	-5.503	-260524.088079

倍面積合計	-68.293420
1/2	34.1467100

合計面積	34.1467100
------	------------

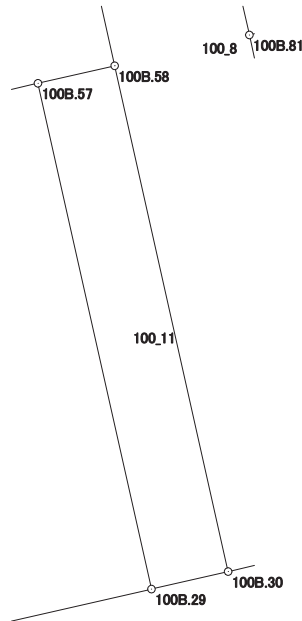

画地出来形面積計算書

世界測地系


現場名：北部第三地区

地番名： 100_12

点名	Xn	Yn	距離	方向角	Yn+1-Yn-1	Xn × (Yn+1-Yn-1)
100B. 55	47338. 624	-69920. 918	4. 048	167° 07' 27"	-0. 931	-44072. 258944
100B. 59	47334. 678	-69920. 016	10. 951	167° 07' 53"	3. 341	158145. 159198
100B. 28	47324. 002	-69917. 577	13. 674	77° 07' 43"	15. 769	746252. 187538
100B. 29	47327. 048	-69904. 247	15. 002	347° 21' 19"	10. 046	475447. 524208
100B. 57	47341. 686	-69907. 531	11. 852	257° 06' 55"	-14. 838	-702455. 936868
100B. 64	47339. 043	-69919. 085	1. 880	257° 07' 27"	-13. 387	-633727. 768641

倍面積合計	-411. 093509
1/2	205. 5467545

合計面積	205. 5467545
------	--------------

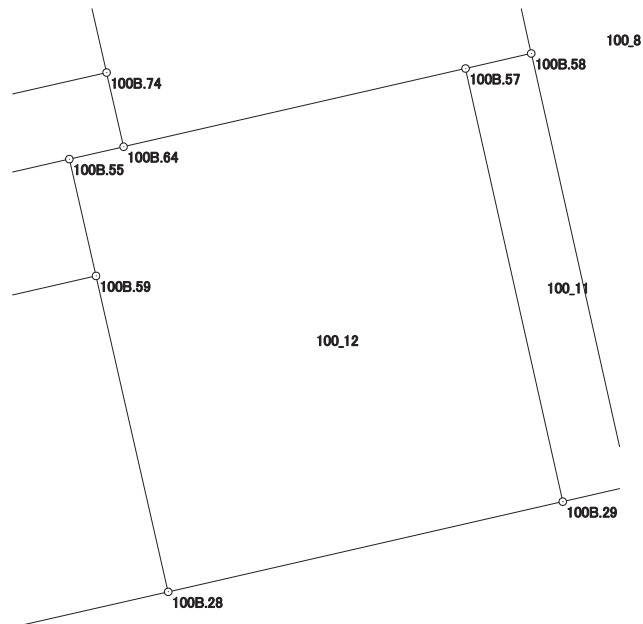

画地出来形面積計算書

世界測地系


現場名：北部第三地区

地番名： 100_13

点名	Xn	Yn	距離	方向角	Yn+1-Yn-1	Xn × (Yn+1-Yn-1)
100B. 27	47330.586	-69937.902	7.549	176° 20' 22"	-17.404	-823741.518744
100B. 3	47323.052	-69937.420	3.980	130° 32' 48"	3.506	165914.620312
100B. 4	47320.465	-69934.396	2.416	84° 13' 41"	5.428	256855.484020
100B. 5	47320.708	-69931.992	14.787	77° 07' 42"	16.819	795886.987852
100B. 28	47324.002	-69917.577	10.951	347° 07' 53"	11.976	566752.247952
100B. 59	47334.678	-69920.016	18.348	257° 06' 49"	-20.325	-962077.330350

倍面積合計	-409.508958
1/2	204.7544790

合計面積	204.7544790
------	-------------

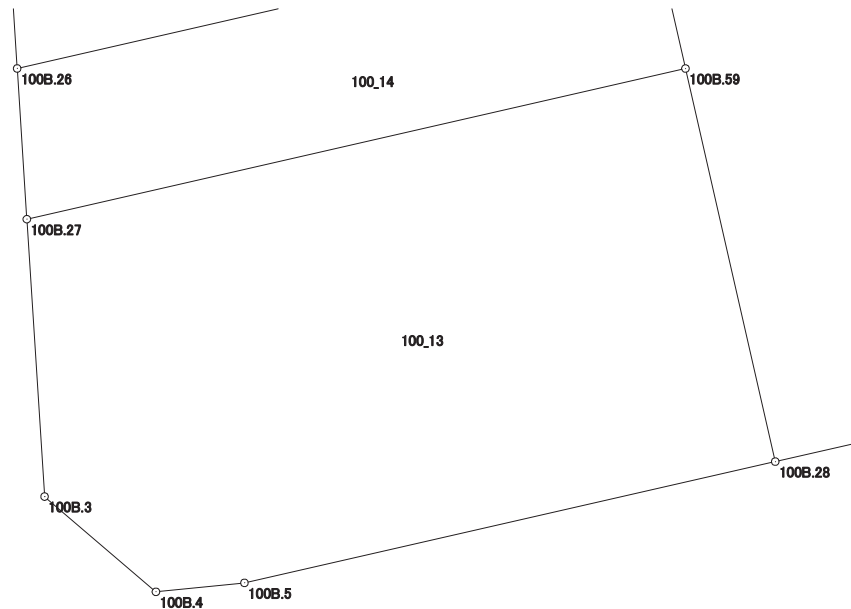

画地出来形面積計算書

世界測地系


現場名：北部第三地区

地番名： 100_14

点名	Xn	Yn	距離	方向角	Yn+1-Yn-1	Xn × (Yn+1-Yn-1)
100B.26	47334.679	-69938.164	4.101	176° 20' 15"	-16.984	-803932.188136
100B.27	47330.586	-69937.902	18.348	77° 06' 49"	18.148	858955.474728
100B.59	47334.678	-69920.016	4.048	347° 07' 27"	16.984	803932.171152
100B.55	47338.624	-69920.918	17.691	257° 06' 55"	-18.148	-859101.348352

倍面積合計	-145.890608
1/2	72.9453040

合計面積	72.9453040
------	------------

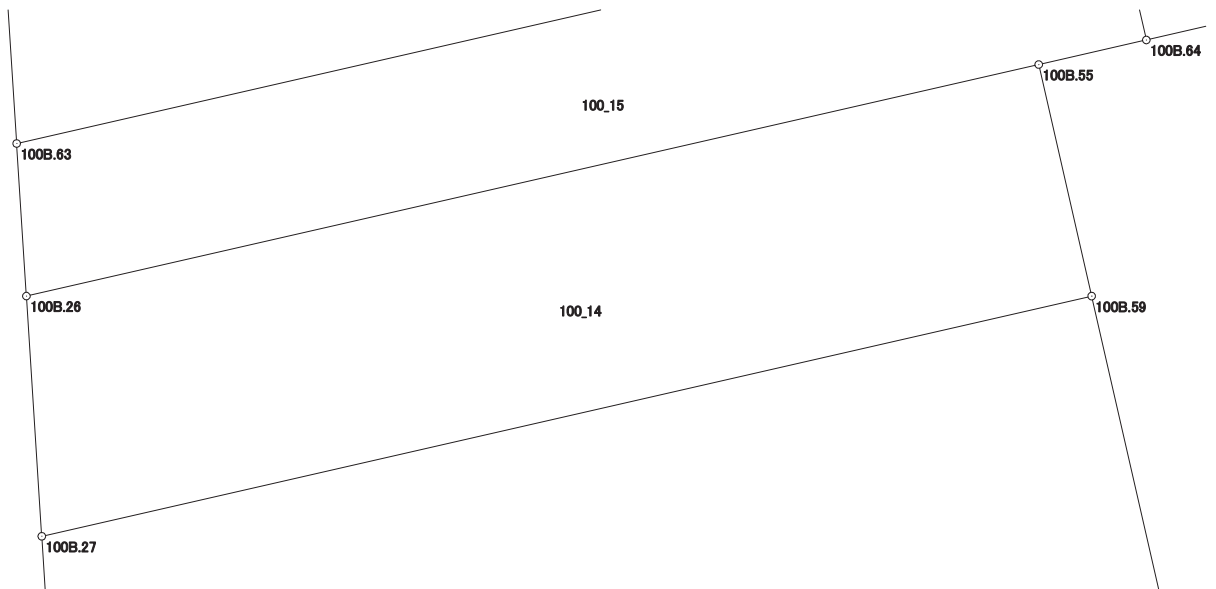

画地出来形面積計算書

世界測地系


現場名：北部第三地区

地番名： 100_15

点名	Xn	Yn	距離	方向角	Yn+1-Yn-1	Xn × (Yn+1-Yn-1)
100B.63	47337.279	-69938.330	2.605	176° 20' 49"	-18.506	-876023.685174
100B.26	47334.679	-69938.164	17.691	77° 06' 55"	17.412	824191.430748
100B.55	47338.624	-69920.918	1.880	77° 07' 27"	19.079	903173.607296
100B.64	47339.043	-69919.085	2.572	347° 07' 32"	1.260	59647.194180
100B.74	47341.550	-69919.658	19.154	257° 06' 57"	-19.245	-911088.129750

倍面積合計	-99.582700
1/2	49.7913500

合計面積	49.7913500
------	------------

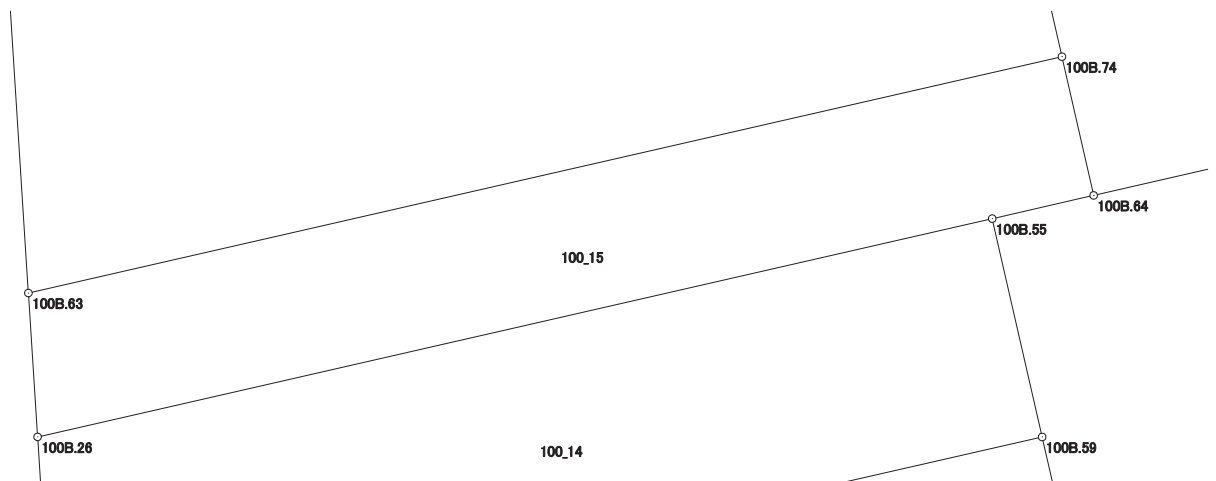

画地出来形面積計算書

世界測地系


現場名：北部第三地区

地番名： 100_16

点名	Xn	Yn	距離	方向角	Yn+1-Yn-1	Xn × (Yn+1-Yn-1)
100B. 62	47348. 301	-69939. 035	11. 045	176° 20' 25"	-16. 246	-769220. 498046
100B. 63	47337. 279	-69938. 330	19. 154	77° 06' 57"	19. 377	917254. 455183
100B. 74	47341. 550	-69919. 658	10. 884	347° 07' 14"	16. 246	769110. 821300
100B. 73	47352. 160	-69922. 084	17. 385	257° 10' 29"	-19. 377	-917542. 804320

倍面積合計	-398. 025883
1/2	199. 0129415

合計面積	199. 0129415
------	--------------

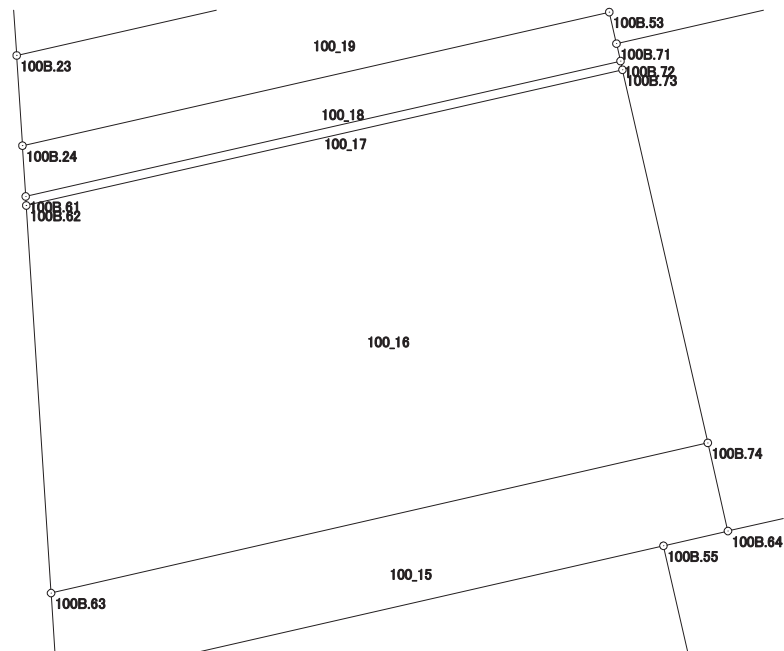

画地出来形面積計算書

世界測地系


現場名：北部第三地区

地番名： 100_17

点名	Xn	Yn	距離	方向角	Yn+1-Yn-1	Xn × (Yn+1-Yn-1)
100B. 61	47348. 557	-69939. 051	0. 256	176° 25' 25"	-16. 895	-799953. 870515
100B. 62	47348. 301	-69939. 035	17. 385	77° 10' 29"	16. 967	803358. 623067
100B. 73	47352. 160	-69922. 084	0. 253	347° 13' 33"	16. 895	800014. 743200
100B. 72	47352. 407	-69922. 140	17. 344	257° 10' 28"	-16. 967	-803428. 289569

倍面積合計	-8. 793817
1/2	4. 3969085

合計面積	4. 3969085
------	------------

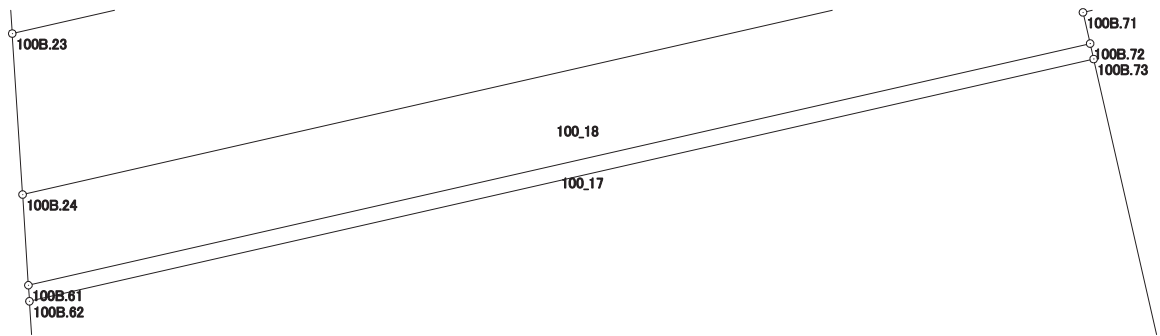

画地出来形面積計算書

世界測地系


現場名：北部第三地区

地番名： 100_18

点名	Xn	Yn	距離	方向角	Yn+1-Yn-1	Xn × (Yn+1-Yn-1)
100B. 24	47350.002	-69939.144	1.448	176° 19' 03"	-16.592	-785631.233184
100B. 61	47348.557	-69939.051	17.344	77° 10' 28"	17.004	805114.863228
100B. 72	47352.407	-69922.140	0.509	347° 03' 22"	16.797	795378.380379
100B. 71	47352.903	-69922.254	0.919	347° 06' 46"	-0.319	-15105.576057
100B. 53	47353.799	-69922.459	17.112	257° 10' 46"	-16.890	-799805.665110

倍面積合計	-49.230744
1/2	24.6153720

合計面積	24.6153720
------	------------

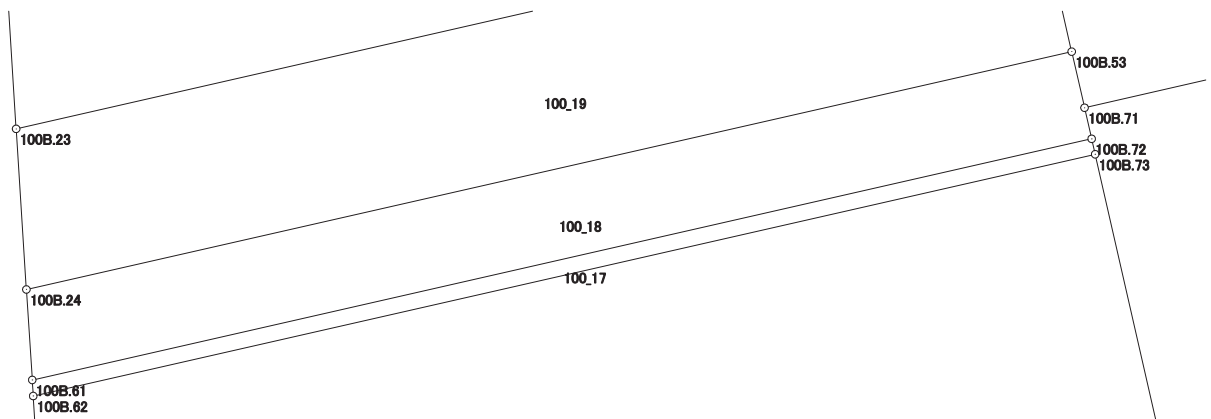

画地出来形面積計算書

世界測地系


現場名：北部第三地区

地番名： 100_19

点名	Xn	Yn	距離	方向角	Yn+1-Yn-1	Xn × (Yn+1-Yn-1)
100B.23	47352.566	-69939.308	2.569	176° 20' 25"	-16.120	-763323.363920
100B.24	47350.002	-69939.144	17.112	77° 10' 46"	16.849	797800.183698
100B.53	47353.799	-69922.459	2.537	347° 07' 50"	16.120	763343.239880
100B.52	47356.272	-69923.024	16.700	257° 10' 43"	-16.849	-797905.826928

倍面積合計	-85.767270
1/2	42.8836350

合計面積	42.8836350
------	------------

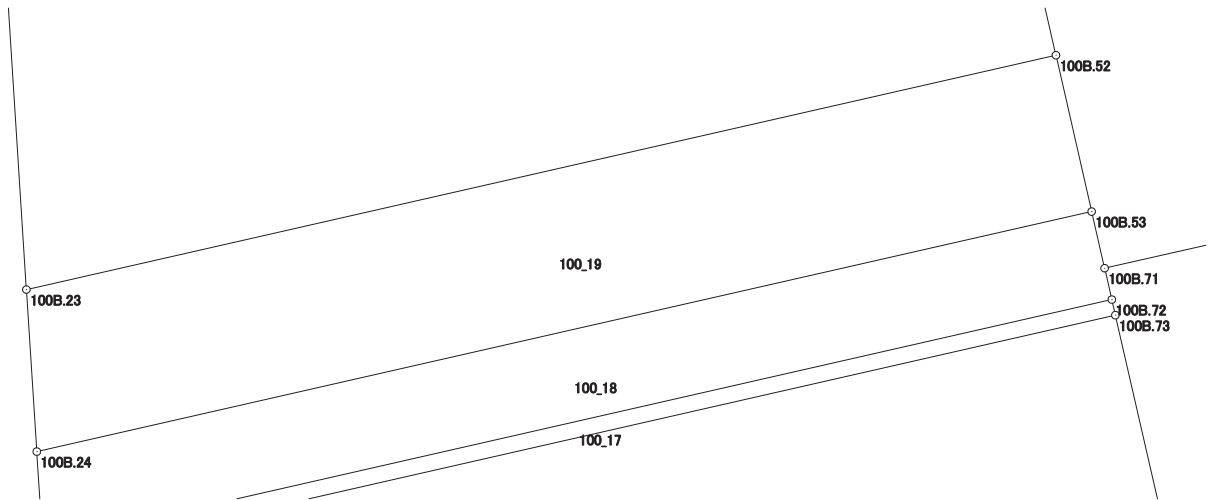

画地出来形面積計算書

世界測地系


現場名：北部第三地区

地番名： 100_20

点名	Xn	Yn	距離	方向角	Yn+1-Yn-1	Xn × (Yn+1-Yn-1)
100B.22	47361.868	-69939.904	9.321	176° 20' 02"	-12.729	-602869.217772
100B.23	47352.566	-69939.308	16.700	77° 10' 43"	16.880	799311.314080
100B.52	47356.272	-69923.024	9.201	347° 07' 58"	14.235	674116.531920
100B.51	47365.242	-69925.073	1.545	257° 10' 10"	-3.555	-168383.435310
100B.50	47364.899	-69926.579	13.665	257° 11' 07"	-14.831	-702468.817069

倍面積合計	-293.624151
1/2	146.8120755

合計面積	146.8120755
------	-------------

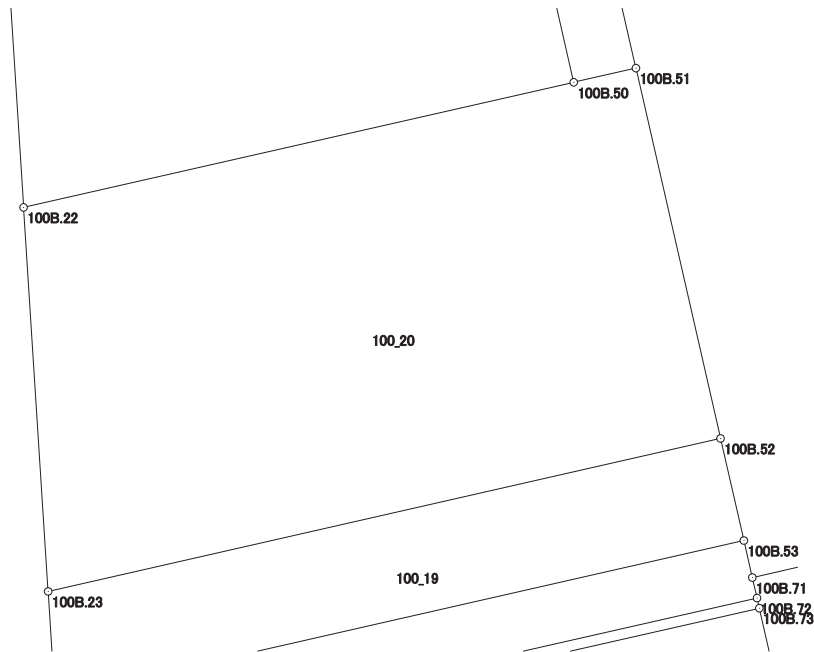

画地出来形面積計算書

世界測地系


現場名：北部第三地区

地番名： 100_21

点名	Xn	Yn	距離	方向角	Yn+1-Yn-1	Xn × (Yn+1-Yn-1)
100B. 1	47376. 845	-69938. 305	4. 020	215° 44' 17"	-10. 841	-513612. 376645
100B. 2	47373. 582	-69940. 653	11. 738	176° 20' 29"	-1. 599	-75750. 357618
100B. 22	47361. 868	-69939. 904	13. 665	77° 11' 07"	14. 074	666570. 930232
100B. 50	47364. 899	-69926. 579	14. 509	347° 07' 29"	10. 092	478006. 560708
100B. 21	47379. 043	-69929. 812	8. 773	255° 29' 24"	-11. 726	-555566. 658218

倍面積合計	-351. 901541
1/2	175. 9507705

合計面積	175. 9507705
------	--------------

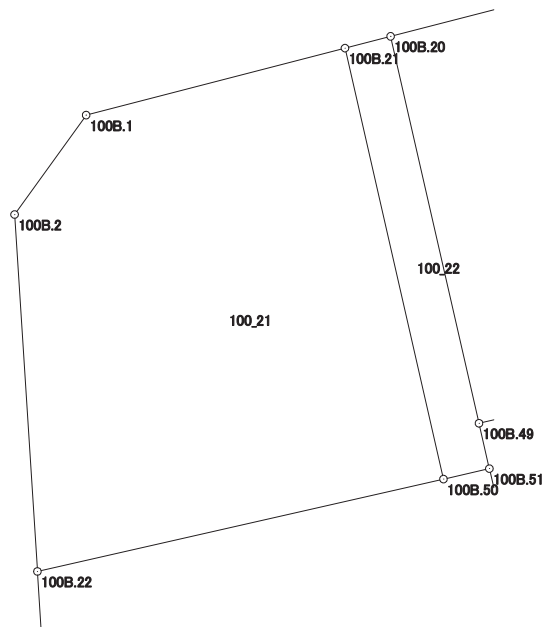

画地出来形面積計算書

世界測地系


現場名：北部第三地区

地番名： 100_22

点名	Xn	Yn	距離	方向角	Yn+1-Yn-1	Xn × (Yn+1-Yn-1)
100B. 21	47379. 043	-69929. 812	14. 509	167° 07' 29"	1. 736	82250. 018648
100B. 50	47364. 899	-69926. 579	1. 545	77° 10' 10"	4. 739	224462. 256361
100B. 51	47365. 242	-69925. 073	1. 527	347° 08' 15"	1. 166	55227. 872172
100B. 49	47366. 731	-69925. 413	13. 026	347° 07' 40"	-3. 242	-153562. 941902
100B. 20	47379. 430	-69928. 315	1. 546	255° 30' 19"	-4. 399	-208422. 112570

倍面積合計	-44. 907291
1/2	22. 4536455

合計面積	22. 4536455
------	-------------

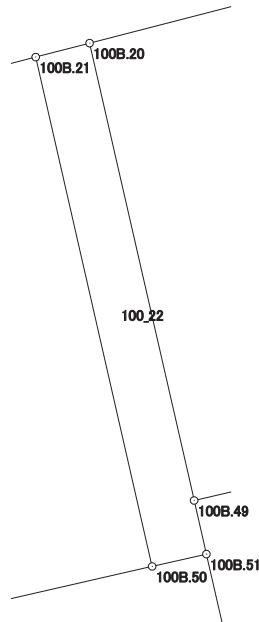

画地出来形面積計算書

世界測地系


現場名：北部第三地区

地番名： 100_23

点名	Xn	Yn	距離	方向角	Yn+1-Yn-1	Xn × (Yn+1-Yn-1)
100B. 20	47379. 430	-69928. 315	13. 026	167° 07' 40"	-7. 433	-352171. 303190
100B. 49	47366. 731	-69925. 413	10. 684	77° 11' 21"	13. 320	630924. 856920
100B. 48	47369. 100	-69914. 995	13. 343	347° 04' 23"	7. 433	352094. 520300
100B. 19	47382. 105	-69917. 980	10. 676	255° 29' 19"	-13. 320	-631129. 638600

倍面積合計	-281. 564570
1/2	140. 7822850

合計面積	140. 7822850
------	--------------

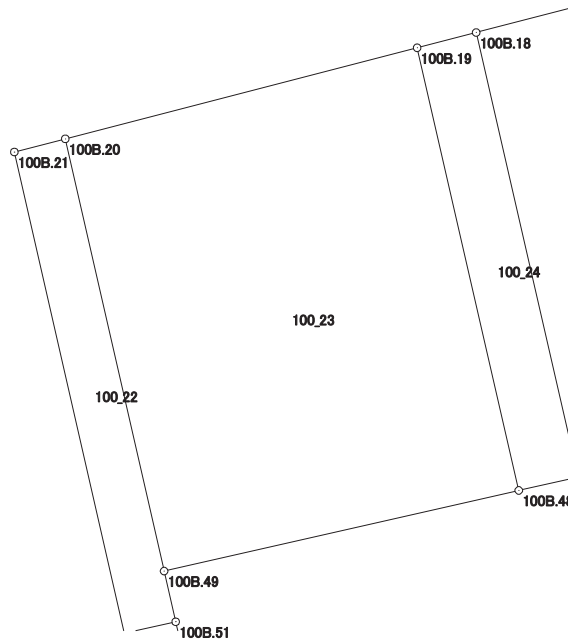

画地出来形面積計算書

世界測地系


現場名：北部第三地区

地番名： 100_24

点名	Xn	Yn	距離	方向角	Yn+1-Yn-1	Xn × (Yn+1-Yn-1)
100B.19	47382.105	-69917.980	13.343	167° 04' 23"	1.251	59275.013355
100B.48	47369.100	-69914.995	1.791	77° 11' 24"	4.731	224103.212100
100B.47	47369.497	-69913.249	13.396	347° 04' 18"	-1.251	-59259.240747
100B.18	47382.553	-69916.246	1.791	255° 30' 49"	-4.731	-224166.858243

倍面積合計	-47.873535
1/2	23.9367675

合計面積	23.9367675
------	------------

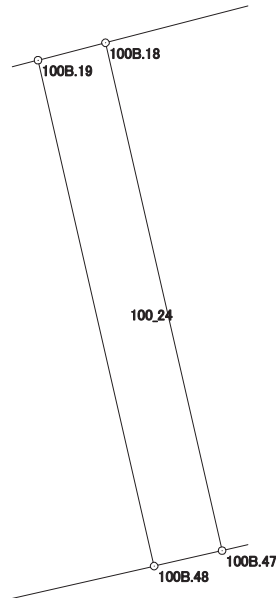

画地出来形面積計算書

世界測地系


現場名：北部第三地区

地番名： 100_25

点名	Xn	Yn	距離	方向角	Yn+1-Yn-1	Xn × (Yn+1-Yn-1)
100B. 18	47382. 553	-69916. 246	13. 396	167° 04' 18"	-9. 354	-443216. 400762
100B. 47	47369. 497	-69913. 249	3. 770	77° 11' 16"	6. 673	316096. 653481
100B. 70	47370. 333	-69909. 573	8. 986	77° 11' 08"	12. 438	589192. 201854
100B. 60	47372. 326	-69900. 811	13. 773	347° 03' 38"	5. 678	268980. 067028
100B. 56	47385. 749	-69903. 895	12. 758	255° 29' 32"	-15. 435	-731399. 035815

倍面積合計	-346. 514214
1/2	173. 2571070

合計面積	173. 2571070
------	--------------

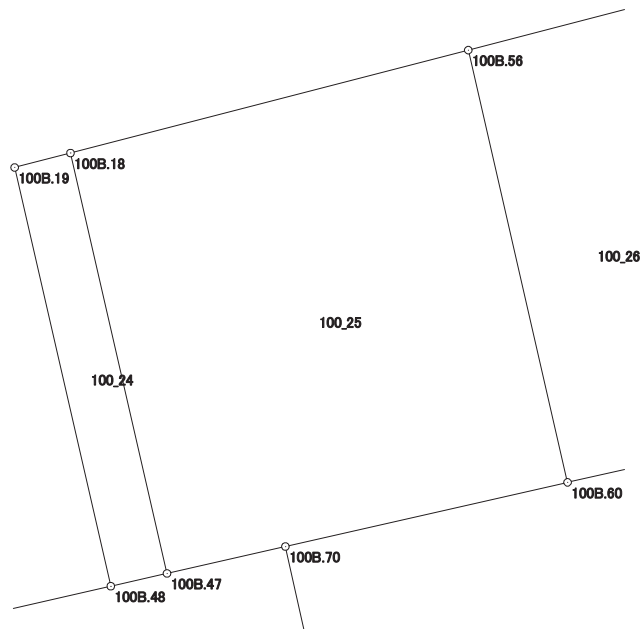

画地出来形面積計算書

世界測地系


現場名：北部第三地区

地番名： 100_26

点名	Xn	Yn	距離	方向角	Yn+1-Yn-1	Xn × (Yn+1-Yn-1)
100B.56	47385.749	-69903.895	13.773	167° 03' 38"	-1.834	-86905.463666
100B.60	47372.326	-69900.811	5.079	77° 11' 32"	8.037	380731.384062
100B.46	47373.452	-69895.858	13.924	347° 03' 20"	1.834	86882.910968
100B.54	47387.022	-69898.977	5.080	255° 29' 16"	-8.037	-380849.495814

倍面積合計	-140.664450
1/2	70.3322250

合計面積	70.3322250
------	------------

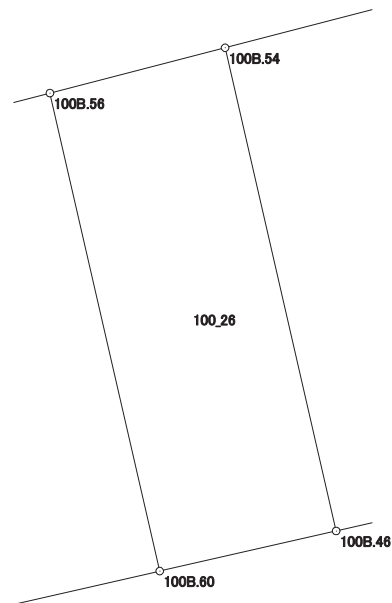

画地出来形面積計算書

世界測地系


現場名：北部第三地区

地番名： 100_27

点名	Xn	Yn	距離	方向角	Yn+1-Yn-1	Xn × (Yn+1-Yn-1)
100B. 54	47387. 022	-69898. 977	13. 924	167° 03' 20"	-24. 908	-1180315. 943976
100B. 46	47373. 452	-69895. 858	2. 764	77° 02' 22"	5. 813	275381. 876476
100B. 69	47374. 072	-69893. 164	20. 641	77° 04' 48"	22. 812	1080697. 330464
100B. 68	47378. 687	-69873. 046	5. 504	77° 04' 38"	25. 483	1207351. 080821
100B. 31	47379. 918	-69867. 681	14. 723	347° 10' 19"	2. 096	99308. 308128
100B. 25	47394. 274	-69870. 950	28. 950	255° 29' 34"	-31. 296	-1483251. 199104

倍面積合計	-828. 547191
1/2	414. 2735955

合計面積	414. 2735955
------	--------------

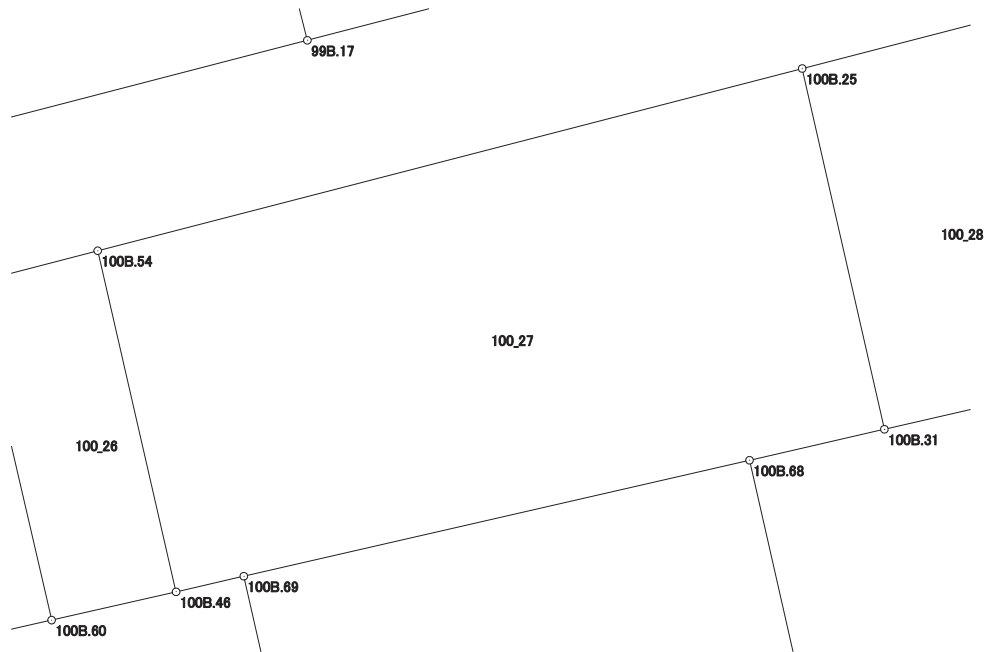

画地出来形面積計算書

世界測地系


現場名：北部第三地区

地番名： 100_28

点名	Xn	Yn	距離	方向角	Yn+1-Yn-1	Xn × (Yn+1-Yn-1)
100B. 25	47394. 274	-69870. 950	14. 723	167° 10' 19"	-4. 441	-210477. 970834
100B. 31	47379. 918	-69867. 681	7. 959	77° 04' 34"	11. 026	522410. 975868
100B. 37	47381. 698	-69859. 924	14. 944	347° 10' 45"	4. 441	210422. 120818
100B. 10	47396. 269	-69863. 240	7. 964	255° 29' 33"	-11. 026	-522591. 261994

倍面積合計	-236. 136142
1/2	118. 0680710

合計面積	118. 0680710
------	--------------

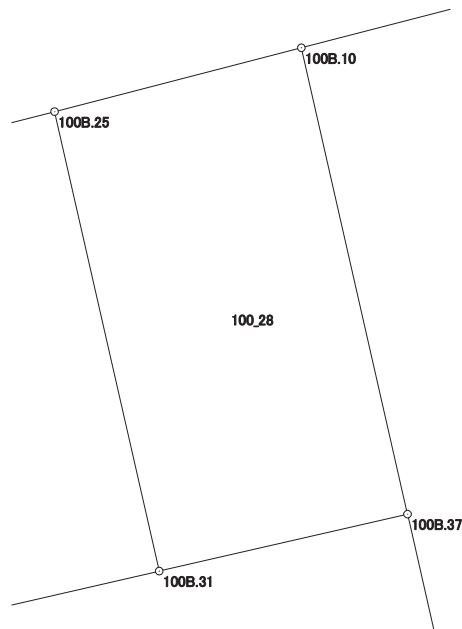

画地出来形面積計算書

世界測地系

現場名：北部第三地区

地番名： 100_29

点名	Xn	Yn	距離	方向角	Yn+1-Yn-1	Xn × (Yn+1-Yn-1)
100B. 10	47396. 269	-69863. 240	14. 944	167° 10' 45"	-23. 678	-1122248. 857382
100B. 37	47381. 698	-69859. 924	22. 579	167° 10' 30"	8. 328	394594. 780944
100B. 36	47359. 682	-69854. 912	2. 295	77° 07' 58"	7. 249	343310. 334818
100B. 35	47360. 193	-69852. 675	29. 527	77° 07' 47"	31. 022	1469207. 907246
100B. 34	47366. 770	-69823. 890	35. 608	345° 30' 14"	19. 872	941272. 453440
100B. 8	47401. 244	-69832. 803	3. 986	300° 15' 49"	-12. 356	-585689. 770864
100B. 9	47403. 253	-69836. 246	27. 883	255° 29' 39"	-30. 437	-1442812. 811561

倍面積合計	-2365. 963359
1/2	1182. 9816795

合計面積	1182. 9816795
------	---------------

