



北部第三地区 画地出来形確認測量原図

〈106街区〉

平成二十四年三月

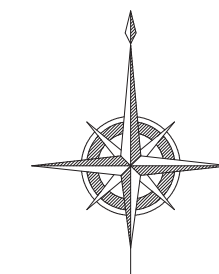

S=1:500

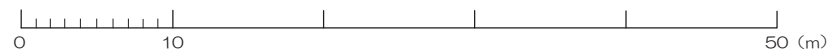

前橋市

# 画地出来形面積計算書

世界測地系


現場名：北部第三地区

地番名： 106\_1

点名	Xn	Yn	距離	方向角	Yn+1-Yn-1	Xn × (Yn+1-Yn-1)
106B. 58	47273. 534	-69714. 185	15. 232	165° 27' 50"	-19. 621	-927554. 010614
106B. 18	47258. 790	-69710. 362	21. 384	75° 29' 22"	24. 525	1159021. 824750
106B. 5	47264. 148	-69689. 660	3. 993	30° 35' 32"	22. 734	1074503. 140632
106B. 6	47267. 585	-69687. 628	12. 410	345° 28' 20"	-1. 081	-51096. 259385
106B. 19	47279. 598	-69690. 741	24. 216	255° 29' 52"	-26. 557	-1255604. 284086

倍面積合計	-729. 588703
1/2	364. 7943515

合計面積	364. 7943515
------	--------------

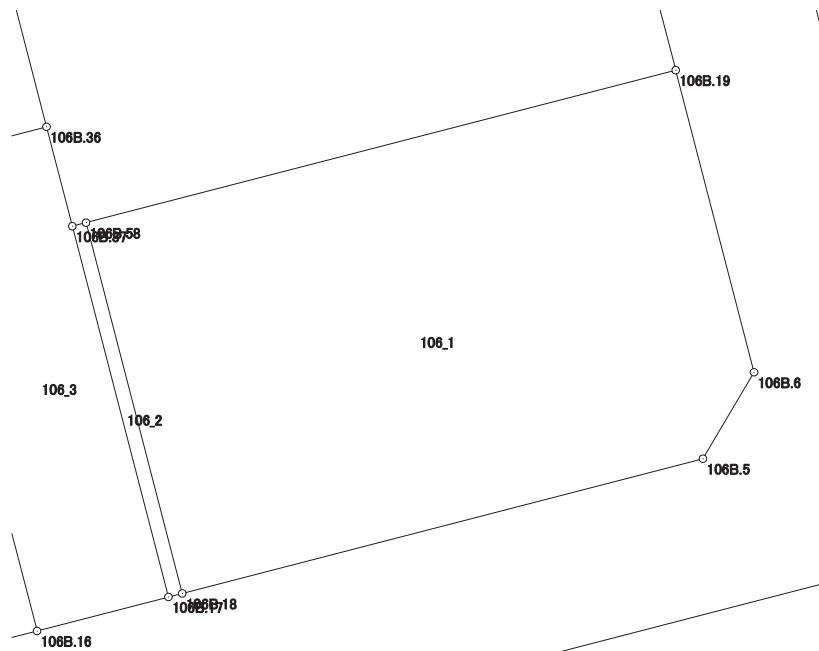

# 画地出来形面積計算書

世界測地系


現場名：北部第三地区

地番名： 106\_2

点名	Xn	Yn	距離	方向角	Yn+1-Yn-1	Xn × (Yn+1-Yn-1)
106B. 37	47273. 393	-69714. 731	15. 230	165° 27' 59"	3. 276	154867. 635468
106B. 17	47258. 650	-69710. 909	0. 565	75° 38' 38"	4. 369	206473. 041850
106B. 18	47258. 790	-69710. 362	15. 232	345° 27' 50"	-3. 276	-154819. 796040
106B. 58	47273. 534	-69714. 185	0. 564	255° 31' 13"	-4. 369	-206538. 070046

倍面積合計	-17. 188768
1/2	8. 5943840

合計面積	8. 5943840
------	------------

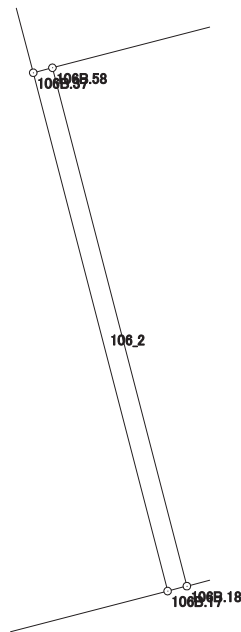

# 画地出来形面積計算書

世界測地系


現場名：北部第三地区

地番名： 106\_3

点名	Xn	Yn	距離	方向角	Yn+1-Yn-1	Xn × (Yn+1-Yn-1)
106B.39	47275.996	-69720.979	19.316	165° 28' 02"	-0.376	-17775.774496
106B.16	47257.298	-69716.132	5.395	75° 29' 14"	10.070	475880.990860
106B.17	47258.650	-69710.909	15.230	345° 27' 59"	1.401	66209.368650
106B.37	47273.393	-69714.731	4.084	345° 27' 49"	-4.847	-229134.135871
106B.36	47277.346	-69715.756	5.395	255° 30' 28"	-6.248	-295388.857808

倍面積合計	-208.408665
1/2	104.2043325

合計面積	104.2043325
------	-------------

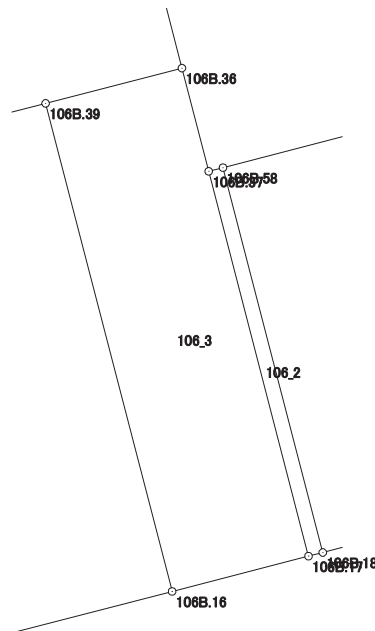

# 画地出来形面積計算書

世界測地系

現場名：北部第三地区

地番名： 106\_4

点名	Xn	Yn	距離	方向角	Yn+1-Yn-1	Xn × (Yn+1-Yn-1)
106B. 15	47271.785	-69737.277	16.491	165° 30' 37"	-12.172	-575392.167020
106B. 3	47255.819	-69733.151	4.008	120° 26' 56"	7.581	358246.363839
106B. 4	47253.788	-69729.696	14.011	75° 29' 30"	17.019	804212.217972
106B. 16	47257.298	-69716.132	19.316	345° 28' 02"	8.717	411941.866666
106B. 39	47275.996	-69720.979	16.833	255° 30' 47"	-21.145	-999650.935420

倍面積合計	-642.653963
1/2	321.3269815

合計面積	321.3269815
------	-------------



# 画地出来形面積計算書

世界測地系


現場名：北部第三地区

地番名： 106\_5

点名	Xn	Yn	距離	方向角	Yn+1-Yn-1	Xn × (Yn+1-Yn-1)
106B.14	47280.163	-69739.443	8.653	165° 30' 16"	-19.349	-914823.873887
106B.15	47271.785	-69737.277	16.833	75° 30' 47"	18.464	872826.238240
106B.39	47275.996	-69720.979	5.395	75° 30' 28"	21.521	1017426.709916
106B.36	47277.346	-69715.756	8.654	345° 27' 52"	3.051	144243.182646
106B.35	47285.723	-69717.928	22.222	255° 30' 37"	-23.687	-1120056.920701

倍面積合計	-384.663786
1/2	192.3318930

合計面積	192.3318930
------	-------------

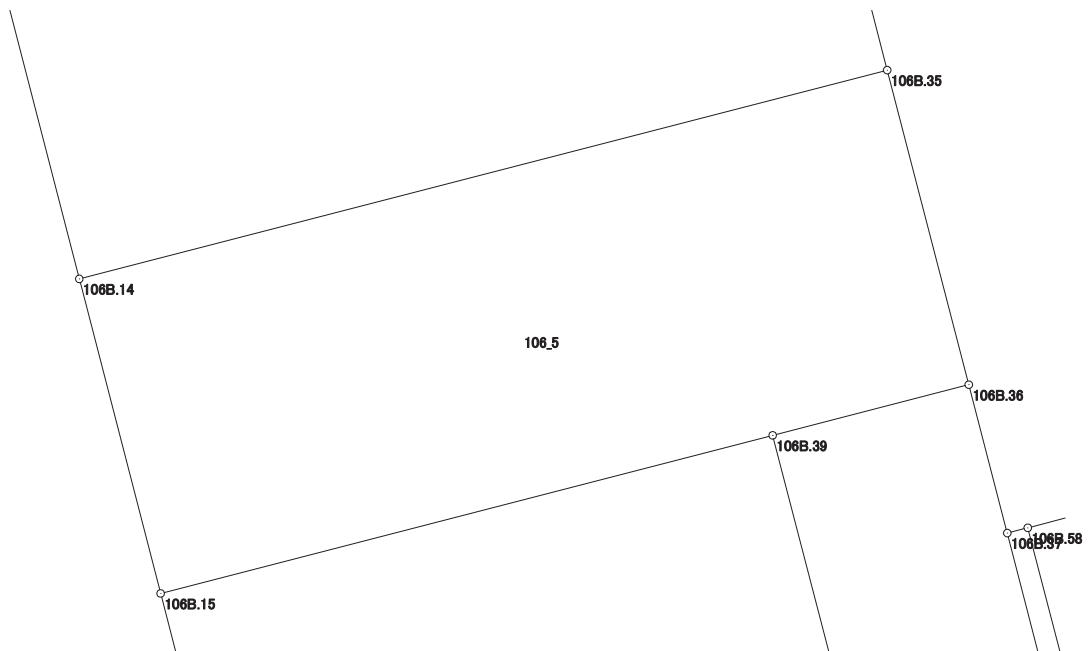

# 画地出来形面積計算書

世界測地系


現場名：北部第三地区

地番名： 106\_6

点名	Xn	Yn	距離	方向角	Yn+1-Yn-1	Xn × (Yn+1-Yn-1)
106B. 13	47307. 364	-69746. 474	28. 095	165° 30' 26"	-7. 402	-350169. 108328
106B. 14	47280. 163	-69739. 443	22. 222	75° 30' 37"	28. 546	1349659. 532998
106B. 35	47285. 723	-69717. 928	3. 754	345° 27' 11"	20. 572	972761. 893556
106B. 34	47289. 357	-69718. 871	11. 780	75° 27' 06"	10. 459	494599. 384863
106B. 33	47292. 316	-69707. 469	1. 176	345° 28' 02"	11. 107	525275. 753812
106B. 32	47293. 454	-69707. 764	6. 443	345° 28' 58"	-1. 910	-90330. 497140
106B. 31	47299. 691	-69709. 379	3. 411	345° 28' 59"	-2. 470	-116830. 236770
106B. 30	47302. 993	-69710. 234	9. 159	345° 28' 31"	-3. 152	-149099. 033936
106B. 29	47311. 859	-69712. 531	2. 426	345° 29' 18"	-2. 905	-137440. 950395
106B. 43	47314. 208	-69713. 139	1. 729	345° 27' 56"	-1. 042	-49301. 404736
106B. 28	47315. 882	-69713. 573	19. 077	255° 28' 59"	-18. 902	-894364. 801564
106B. 40	47311. 100	-69732. 041	14. 909	255° 29' 15"	-32. 901	-1556582. 501100

倍面積合計	-1821. 968740
1/2	910. 9843700

合計面積	910. 9843700
------	--------------

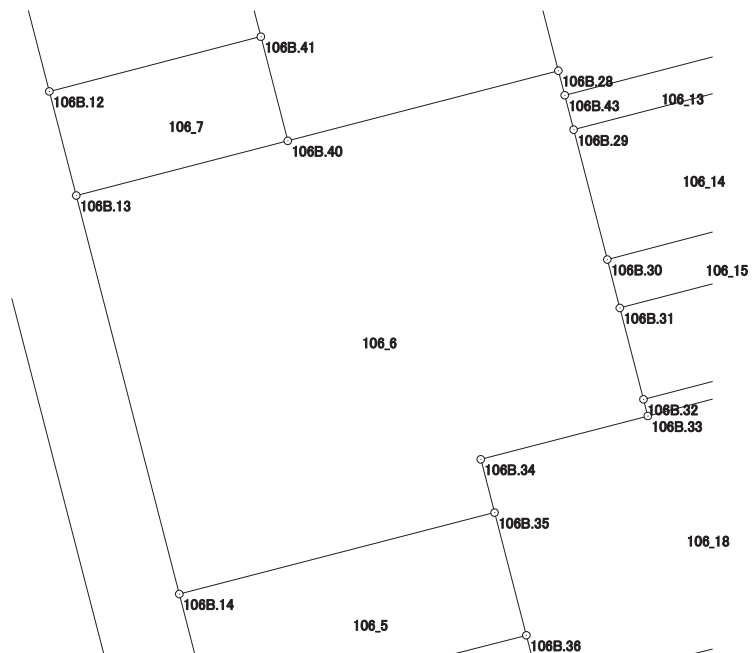

# 画地出来形面積計算書

世界測地系


現場名：北部第三地区

地番名： 106\_7

点名	Xn	Yn	距離	方向角	Yn+1-Yn-1	Xn × (Yn+1-Yn-1)
106B.12	47314.470	-69748.311	7.340	165° 30' 20"	-12.596	-595973.064120
106B.13	47307.364	-69746.474	14.909	75° 29' 15"	16.270	769690.812280
106B.40	47311.100	-69732.041	7.342	345° 30' 34"	12.596	595930.615600
106B.41	47318.208	-69733.878	14.909	255° 28' 48"	-16.270	-769867.244160

倍面積合計	-218.880400
1/2	109.4402000

合計面積	109.4402000
------	-------------

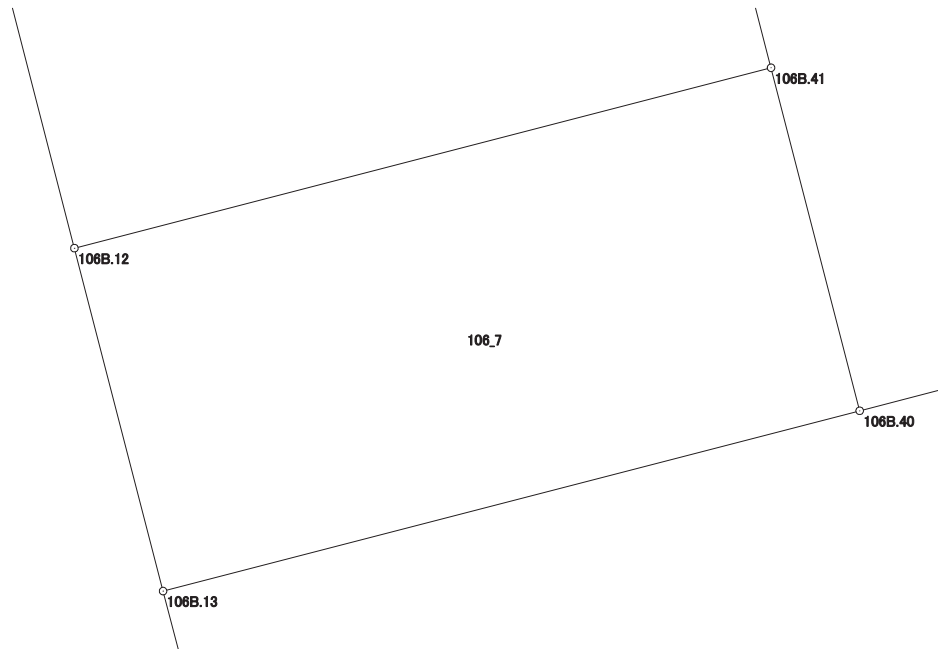



# 画地出来形面積計算書

世界測地系


現場名：北部第三地区

地番名： 106\_8

点名	Xn	Yn	距離	方向角	Yn+1-Yn-1	Xn × (Yn+1-Yn-1)
106B. 1	47329. 295	-69749. 206	4. 004	210° 44' 52"	-13. 726	-649641. 903170
106B. 2	47325. 854	-69751. 253	11. 758	165° 30' 36"	0. 895	42356. 639330
106B. 12	47314. 470	-69748. 311	14. 909	75° 28' 48"	17. 375	822088. 916250
106B. 41	47318. 208	-69733. 878	14. 577	345° 30' 12"	10. 784	510279. 555072
106B. 11	47332. 321	-69737. 527	12. 065	255° 28' 27"	-15. 328	-725509. 816288

倍面積合計	-426. 608806
1/2	213. 3044030

合計面積	213. 3044030
------	--------------

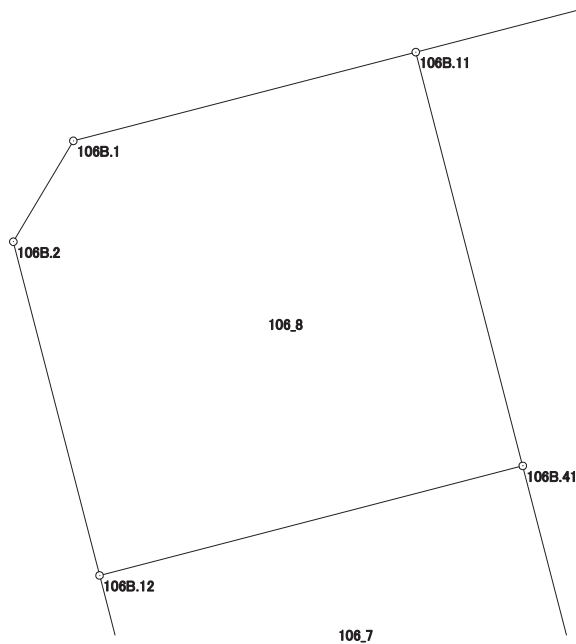

# 画地出来形面積計算書

世界測地系


現場名：北部第三地区

地番名： 106\_9

点名	Xn	Yn	距離	方向角	Yn+1-Yn-1	Xn × (Yn+1-Yn-1)
106B. 11	47332. 321	-69737. 527	14. 577	165° 30' 12"	-14. 807	-700849. 677047
106B. 41	47318. 208	-69733. 878	7. 342	165° 30' 34"	5. 486	259587. 689088
106B. 40	47311. 100	-69732. 041	19. 077	75° 28' 59"	20. 305	960651. 885500
106B. 28	47315. 882	-69713. 573	11. 263	345° 28' 26"	15. 643	740162. 342126
106B. 27	47326. 785	-69716. 398	10. 661	345° 28' 44"	-5. 498	-260202. 663930
106B. 10	47337. 105	-69719. 071	19. 066	255° 28' 05"	-21. 129	-1000185. 691545

倍面積合計	-836. 115808
1/2	418. 0579040

合計面積	418. 0579040
------	--------------

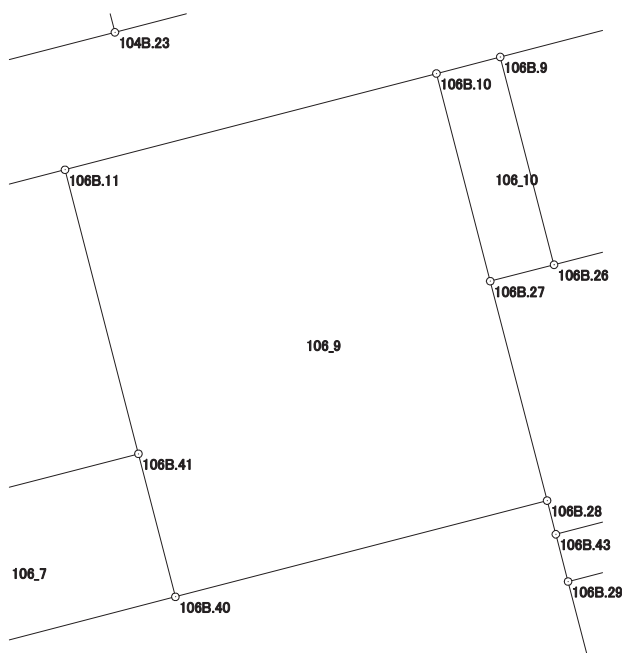

# 画地出来形面積計算書

世界測地系


現場名：北部第三地区

地番名： 106\_10

点名	Xn	Yn	距離	方向角	Yn+1-Yn-1	Xn × (Yn+1-Yn-1)
106B.10	47337.105	-69719.071	10.661	165° 28' 44"	-0.496	-23479.204080
106B.27	47326.785	-69716.398	3.274	75° 32' 52"	5.843	276530.404755
106B.26	47327.602	-69713.228	10.665	345° 28' 45"	0.496	23474.490592
106B.9	47337.926	-69715.902	3.274	255° 28' 32"	-5.843	-276595.501618

倍面積合計	-69.810351
1/2	34.9051755

合計面積	34.9051755
------	------------

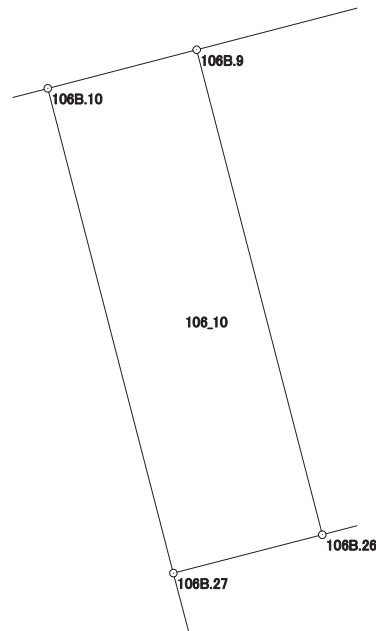

# 画地出来形面積計算書

世界測地系


現場名：北部第三地区

地番名： 106\_11

点名	Xn	Yn	距離	方向角	Yn+1-Yn-1	Xn × (Yn+1-Yn-1)
106B. 9	47337. 926	-69715. 902	10. 665	165° 28' 45"	-4. 027	-190629. 828002
106B. 26	47327. 602	-69713. 228	9. 720	75° 32' 47"	12. 086	572001. 397772
106B. 25	47330. 028	-69703. 816	7. 838	345° 27' 56"	7. 445	352372. 058460
106B. 7	47337. 615	-69705. 783	3. 984	300° 55' 01"	-5. 385	-254913. 056775
106B. 8	47339. 662	-69709. 201	6. 922	255° 28' 33"	-10. 119	-479030. 039778

倍面積合計	-199. 468323
1/2	99. 7341615

合計面積	99. 7341615
------	-------------

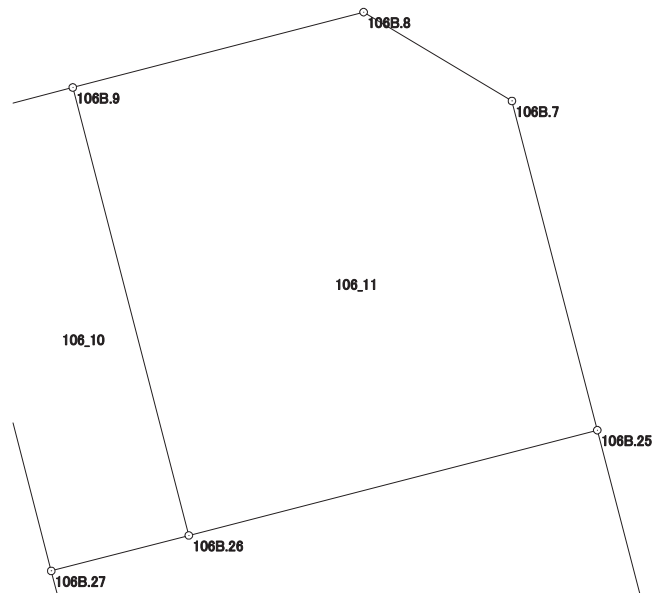

# 画地出来形面積計算書

世界測地系


現場名：北部第三地区

地番名： 106\_12

点名	Xn	Yn	距離	方向角	Yn+1-Yn-1	Xn × (Yn+1-Yn-1)
106B.27	47326.785	-69716.398	11.263	165° 28' 26"	-0.345	-16327.740825
106B.28	47315.882	-69713.573	1.729	165° 27' 56"	3.259	154202.459438
106B.43	47314.208	-69713.139	12.994	75° 26' 19"	13.011	615605.160288
106B.42	47317.475	-69700.562	12.968	345° 28' 03"	9.323	441140.819425
106B.25	47330.028	-69703.816	9.720	255° 32' 47"	-12.666	-599482.134648
106B.26	47327.602	-69713.228	3.274	255° 32' 52"	-12.582	-595475.888364

倍面積合計	-337.324686
1/2	168.6623430

合計面積	168.6623430
------	-------------

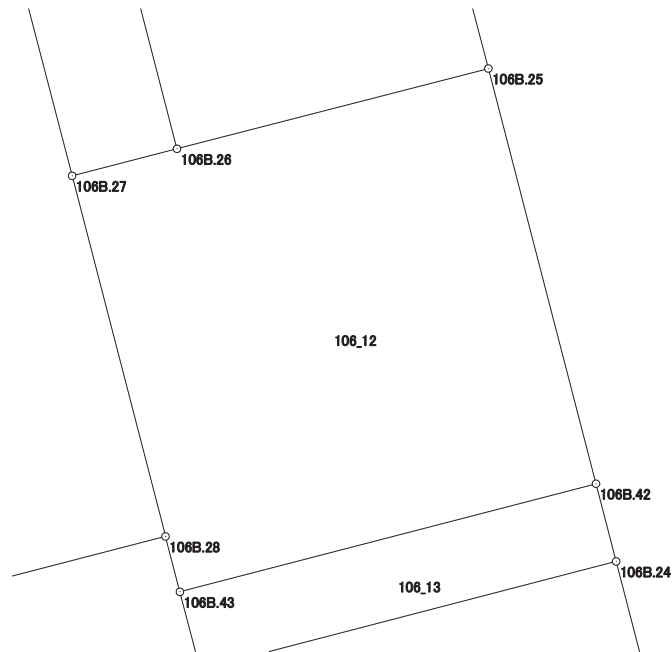

# 画地出来形面積計算書

世界測地系


現場名：北部第三地区

地番名： 106\_13

点名	Xn	Yn	距離	方向角	Yn+1-Yn-1	Xn × (Yn+1-Yn-1)
106B.43	47314.208	-69713.139	2.426	165° 29' 18"	-11.969	-566303.755552
106B.29	47311.859	-69712.531	12.996	75° 26' 08"	13.186	623854.172774
106B.24	47315.127	-69699.953	2.426	345° 27' 35"	11.969	566314.755063
106B.42	47317.475	-69700.562	12.994	255° 26' 19"	-13.186	-623928.225350

倍面積合計	-63.053065
1/2	31.5265325

合計面積	31.5265325
------	------------

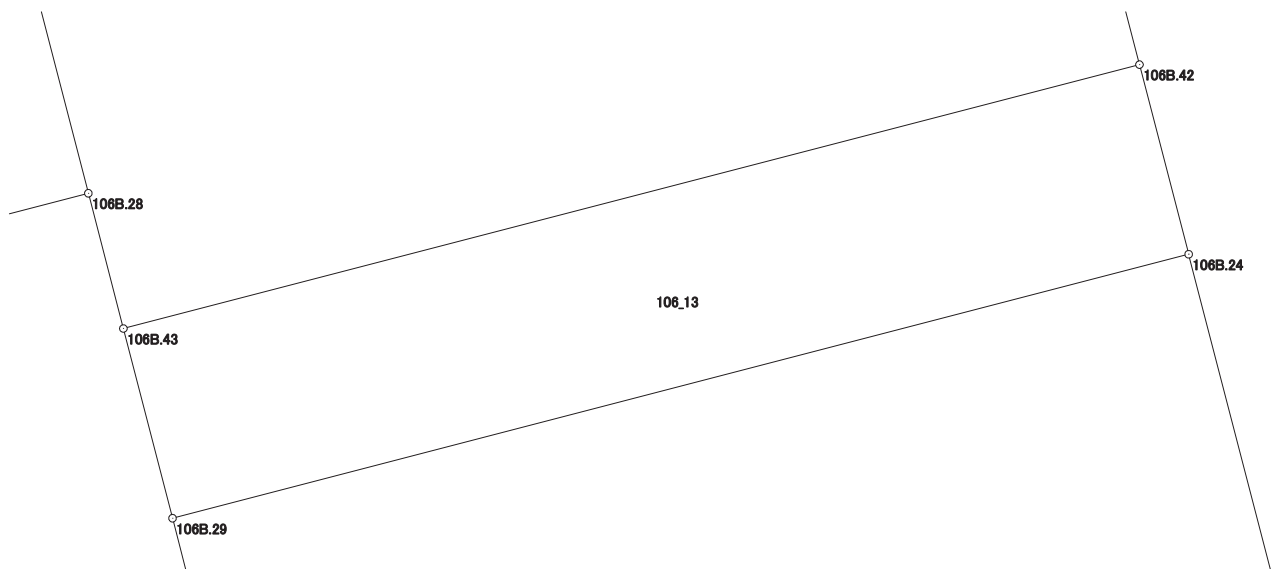

# 画地出来形面積計算書

世界測地系


現場名：北部第三地区

地番名： 106\_14

点名	Xn	Yn	距離	方向角	Yn+1-Yn-1	Xn × (Yn+1-Yn-1)
106B. 29	47311. 859	-69712. 531	9. 159	165° 28' 31"	-10. 281	-486413. 222379
106B. 30	47302. 993	-69710. 234	12. 997	75° 21' 35"	14. 872	703490. 111896
106B. 23	47306. 278	-69697. 659	9. 142	345° 28' 00"	10. 281	486355. 844118
106B. 24	47315. 127	-69699. 953	12. 996	255° 26' 08"	-14. 872	-703670. 568744

倍面積合計	-237. 835109
1/2	118. 9175545

合計面積	118. 9175545
------	--------------

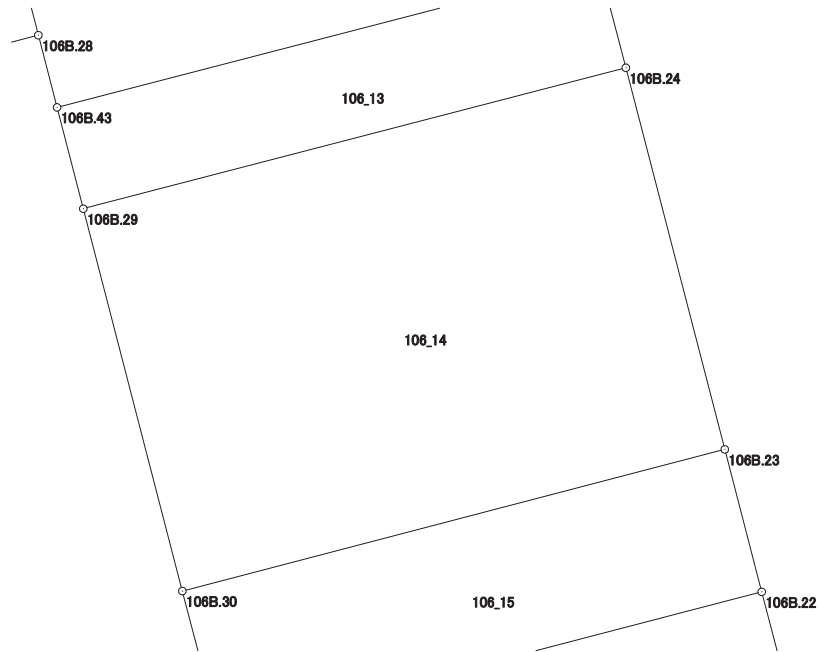

# 画地出来形面積計算書

世界測地系


現場名：北部第三地区

地番名： 106\_15

点名	Xn	Yn	距離	方向角	Yn+1-Yn-1	Xn × (Yn+1-Yn-1)
106B.30	47302.993	-69710.234	3.411	165° 28' 59"	-11.720	-554391.077960
106B.31	47299.691	-69709.379	12.998	75° 21' 54"	13.431	635282.149821
106B.22	47302.975	-69696.803	3.412	345° 28' 15"	11.720	554390.867000
106B.23	47306.278	-69697.659	12.997	255° 21' 35"	-13.431	-635370.619818

倍面積合計	-88.680957
1/2	44.3404785

合計面積	44.3404785
------	------------

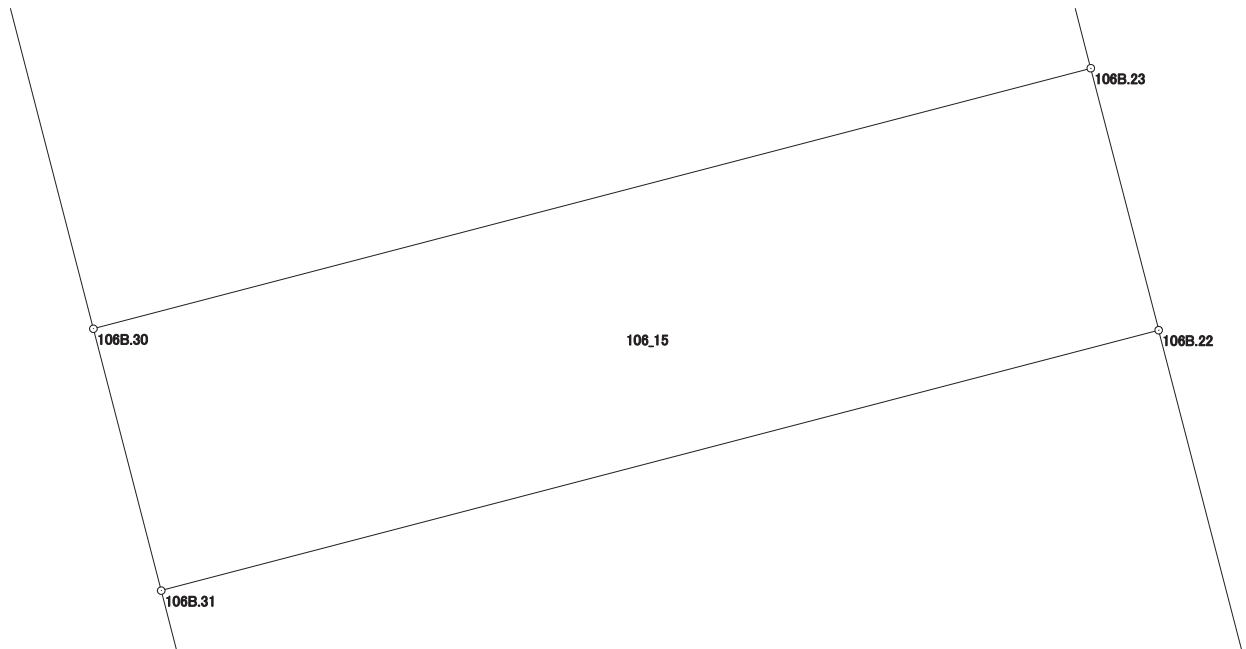



# 画地出来形面積計算書

世界測地系


現場名：北部第三地区

地番名： 106\_16

点名	Xn	Yn	距離	方向角	Yn+1-Yn-1	Xn × (Yn+1-Yn-1)
106B.31	47299.691	-69709.379	6.443	165° 28' 58"	-10.961	-518451.913051
106B.32	47293.454	-69707.764	13.000	75° 27' 14"	14.198	671472.459892
106B.21	47296.719	-69695.181	6.463	345° 27' 54"	10.961	518419.336959
106B.22	47302.975	-69696.803	12.998	255° 21' 54"	-14.198	-671607.639050

倍面積合計	-167.755250
1/2	83.8776250

合計面積	83.8776250
------	------------

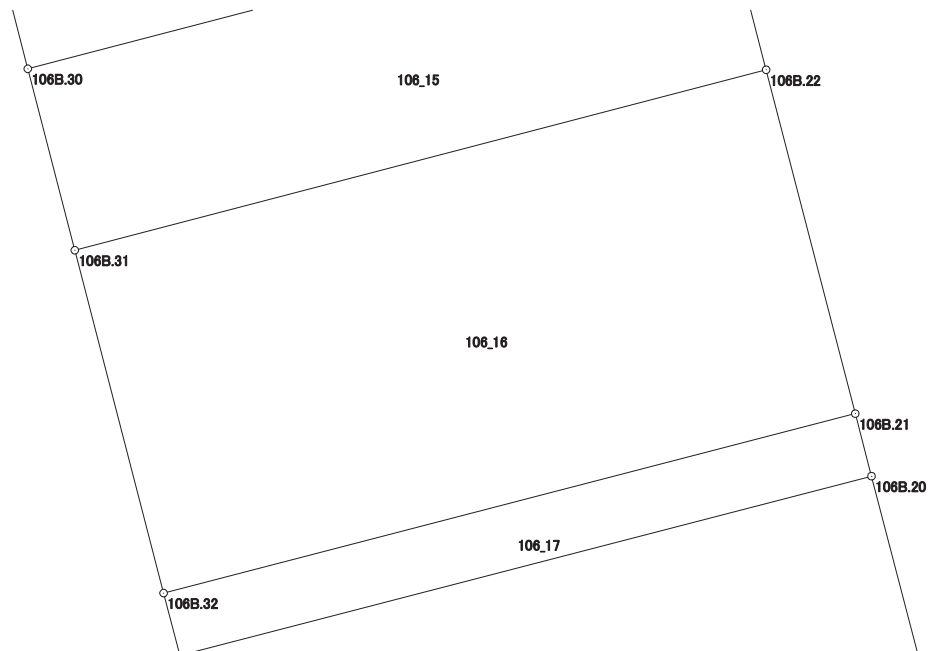

# 画地出来形面積計算書

世界測地系


現場名：北部第三地区

地番名： 106\_17

点名	Xn	Yn	距離	方向角	Yn+1-Yn-1	Xn × (Yn+1-Yn-1)
106B.32	47293.454	-69707.764	1.176	165° 28' 02"	-12.288	-581141.962752
106B.33	47292.316	-69707.469	13.000	75° 27' 14"	12.878	609030.445448
106B.20	47295.581	-69694.886	1.176	345° 28' 02"	12.288	581168.099328
106B.21	47296.719	-69695.181	13.000	255° 27' 14"	-12.878	-609087.147282

倍面積合計	-30.565258
1/2	15.2826290

合計面積	15.2826290
------	------------

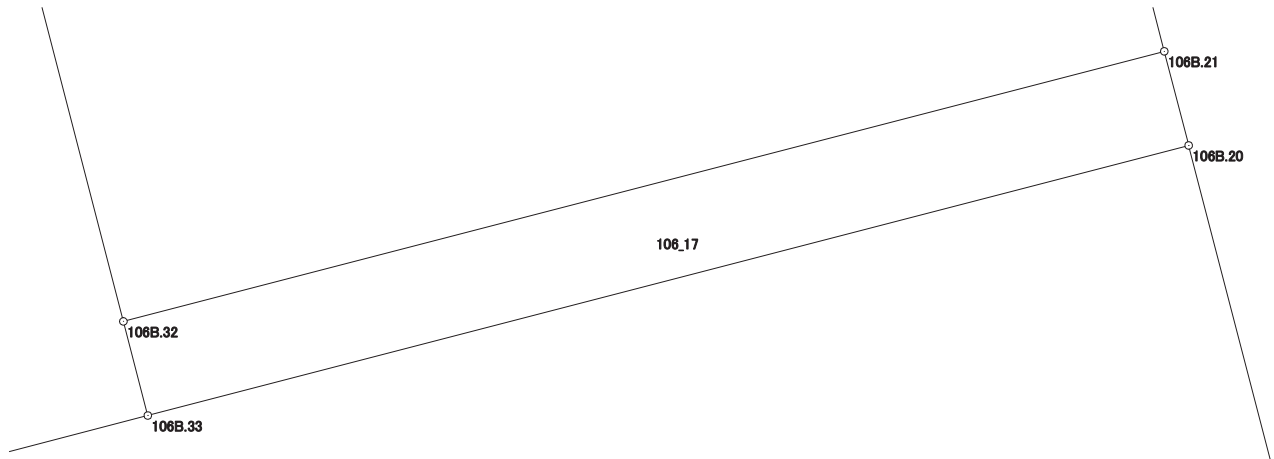

# 画地出来形面積計算書

世界測地系

現場名：北部第三地区

地番名： 106\_18

点名	Xn	Yn	距離	方向角	Yn+1-Yn-1	Xn × (Yn+1-Yn-1)
106B.34	47289.357	-69718.871	3.754	165° 27' 11"	-10.459	-494599.384863
106B.35	47285.723	-69717.928	8.654	165° 27' 52"	3.115	147295.027145
106B.36	47277.346	-69715.756	4.084	165° 27' 49"	3.197	151145.675162
106B.37	47273.393	-69714.731	0.564	75° 31' 13"	1.571	74266.500403
106B.58	47273.534	-69714.185	24.216	75° 29' 52"	23.990	1134092.080660
106B.19	47279.598	-69690.741	16.512	345° 27' 41"	19.299	912448.961802
106B.20	47295.581	-69694.886	13.000	255° 27' 14"	-16.728	-791160.478968
106B.33	47292.316	-69707.469	11.780	255° 27' 06"	-23.985	-1134306.199260

倍面積合計	-817.817919
1/2	408.9089595

合計面積	408.9089595
------	-------------

