



北部第三地区 画地出来形確認測量原図

〈109街区〉

平成二十四年三月

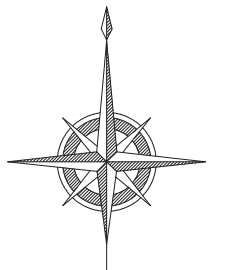

S=1:500

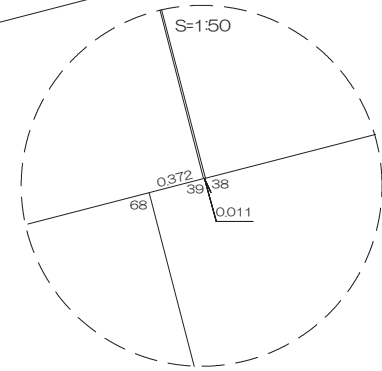

前橋市

画地出来形面積計算書

世界測地系


現場名：北部第三地区

地番名： 109_1

点名	Xn	Yn	距離	方向角	Yn+1-Yn-1	Xn × (Yn+1-Yn-1)
109B. 62	47251. 916	-69626. 325	22. 770	165° 28' 56"	-4. 540	-214523. 698640
109B. 63	47229. 873	-69620. 617	1. 967	75° 25' 37"	7. 612	359513. 793276
109B. 5	47230. 368	-69618. 713	5. 851	72° 36' 20"	7. 487	353613. 765216
109B. 6	47232. 117	-69613. 130	4. 015	29° 27' 04"	7. 557	356933. 108169
109B. 7	47235. 613	-69611. 156	19. 618	345° 28' 22"	-2. 947	-139203. 351511
109B. 34	47254. 604	-69616. 077	10. 595	255° 18' 10"	-15. 169	-716805. 088076

倍面積合計	-471. 471566
1/2	235. 7357830

合計面積	235. 7357830
------	--------------

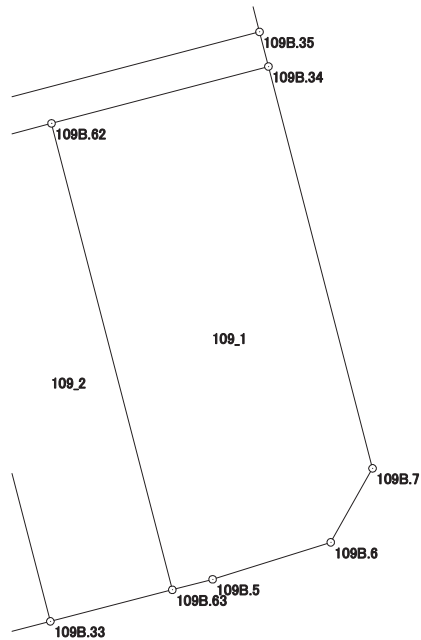

画地出来形面積計算書

世界測地系


現場名：北部第三地区

地番名： 109_2

点名	Xn	Yn	距離	方向角	Yn+1-Yn-1	Xn × (Yn+1-Yn-1)
109B. 61	47250. 406	-69632. 085	1. 097	165° 28' 57"	-5. 485	-259168. 476910
109B. 37	47249. 344	-69631. 810	21. 654	165° 28' 38"	5. 705	269557. 507520
109B. 33	47228. 382	-69626. 380	5. 953	75° 29' 40"	11. 193	528627. 279726
109B. 63	47229. 873	-69620. 617	22. 770	345° 28' 56"	0. 055	2597. 643015
109B. 62	47251. 916	-69626. 325	5. 955	255° 18' 37"	-11. 468	-541884. 972688

倍面積合計	-271. 019337
1/2	135. 5096685

合計面積	135. 5096685
------	--------------

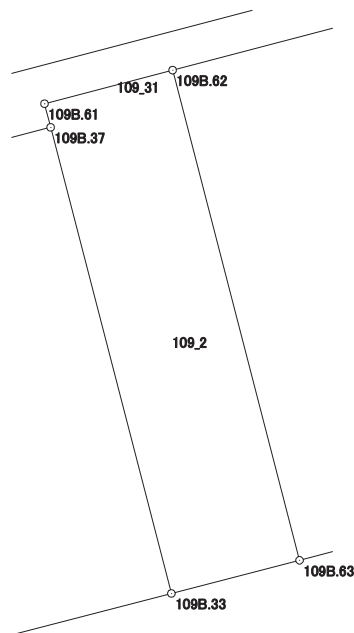

画地出来形面積計算書

世界測地系


現場名：北部第三地区

地番名： 109_3

点名	Xn	Yn	距離	方向角	Yn+1-Yn-1	Xn × (Yn+1-Yn-1)
109B. 68	47246. 904	-69641. 276	21. 663	165° 27' 41"	5. 078	239919. 778512
109B. 69	47225. 935	-69635. 838	9. 769	75° 29' 40"	14. 896	703477. 527760
109B. 33	47228. 382	-69626. 380	21. 654	345° 28' 38"	4. 028	190235. 922696
109B. 37	47249. 344	-69631. 810	9. 392	255° 32' 53"	-14. 525	-686296. 721600
109B. 38	47247. 000	-69640. 905	0. 011	254° 44' 42"	-9. 106	-430231. 182000
109B. 39	47246. 997	-69640. 916	0. 372	255° 30' 55"	-0. 371	-17528. 635887

倍面積合計	-423. 310519
1/2	211. 6552595

合計面積	211. 6552595
------	--------------

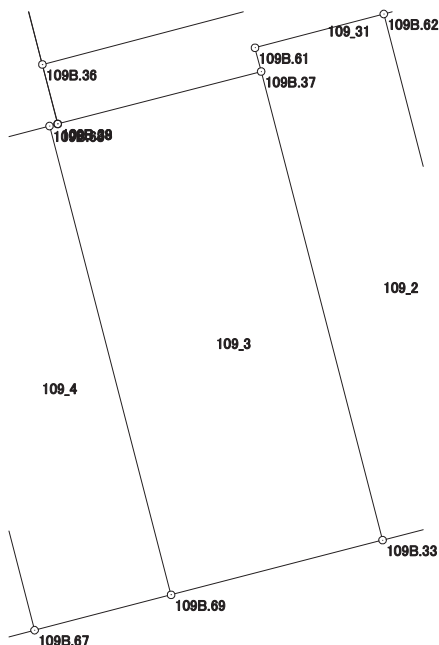

画地出来形面積計算書

世界測地系


現場名：北部第三地区

地番名： 109_4

点名	Xn	Yn	距離	方向角	Yn+1-Yn-1	Xn × (Yn+1-Yn-1)
109B.66	47245.329	-69647.385	21.670	165° 27' 30"	2.204	104128.705116
109B.67	47224.353	-69641.944	6.308	75° 28' 29"	11.547	545299.604091
109B.69	47225.935	-69635.838	21.663	345° 27' 41"	0.668	31546.924580
109B.68	47246.904	-69641.276	2.966	255° 34' 12"	-8.310	-392621.772240
109B.40	47246.165	-69644.148	3.343	255° 31' 08"	-6.109	-288626.821985

倍面積合計	-273.360438
1/2	136.6802190

合計面積	136.6802190
------	-------------

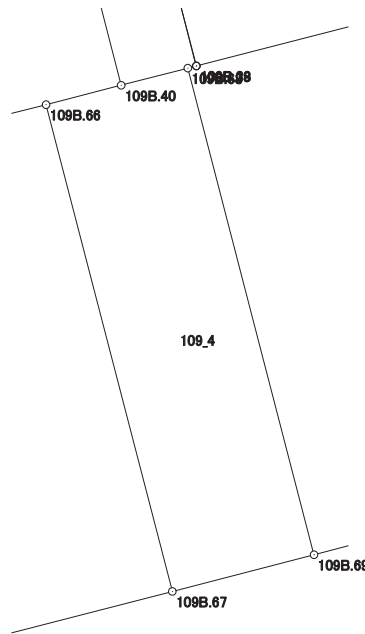

画地出来形面積計算書

世界測地系


現場名：北部第三地区

地番名： 109_5

点名	Xn	Yn	距離	方向角	Yn+1-Yn-1	Xn × (Yn+1-Yn-1)
109B.42	47240.450	-69666.314	21.692	165° 28' 04"	-11.549	-545579.957050
109B.32	47219.452	-69660.871	19.551	75° 28' 57"	24.370	1150738.045240
109B.67	47224.353	-69641.944	21.670	345° 27' 30"	13.486	636867.624558
109B.66	47245.329	-69647.385	2.000	255° 34' 54"	-7.378	-348576.037362
109B.41	47244.831	-69649.322	17.548	255° 32' 33"	-18.929	-894297.405999

倍面積合計	-847.730613
1/2	423.8653065

合計面積	423.8653065
------	-------------

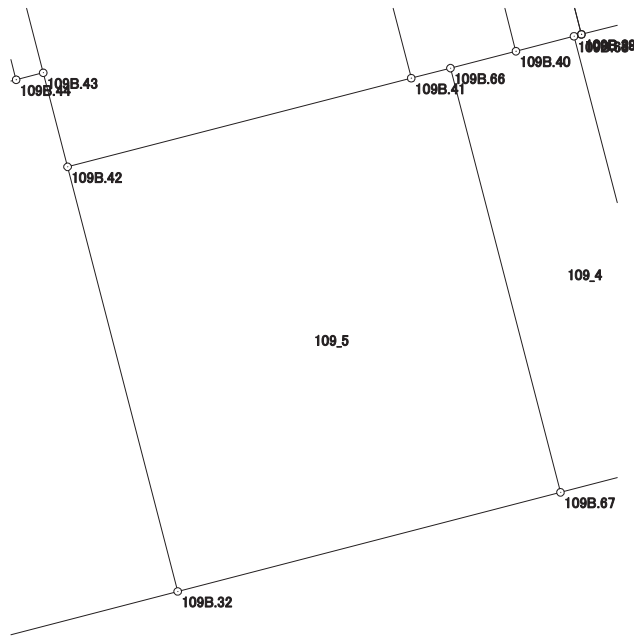

画地出来形面積計算書

世界測地系


現場名：北部第三地区

地番名： 109_6

点名	Xn	Yn	距離	方向角	Yn+1-Yn-1	Xn × (Yn+1-Yn-1)
109B. 46	47239. 816	-69687. 925	26. 495	165° 30' 16"	-2. 157	-101896. 283112
109B. 31	47214. 164	-69681. 293	21. 096	75° 28' 58"	27. 054	1277331. 992856
109B. 32	47219. 452	-69660. 871	21. 692	345° 28' 04"	14. 979	707300. 171508
109B. 42	47240. 450	-69666. 314	4. 804	345° 28' 19"	-6. 648	-314054. 511600
109B. 43	47245. 100	-69667. 519	1. 382	255° 30' 04"	-2. 543	-120144. 289300
109B. 44	47244. 754	-69668. 857	10. 618	255° 28' 32"	-11. 617	-548842. 307218
109B. 45	47242. 091	-69679. 136	9. 079	255° 29' 16"	-19. 068	-900812. 191188

倍面積合計	-1117. 418054
1/2	558. 7090270

合計面積	558. 7090270
------	--------------

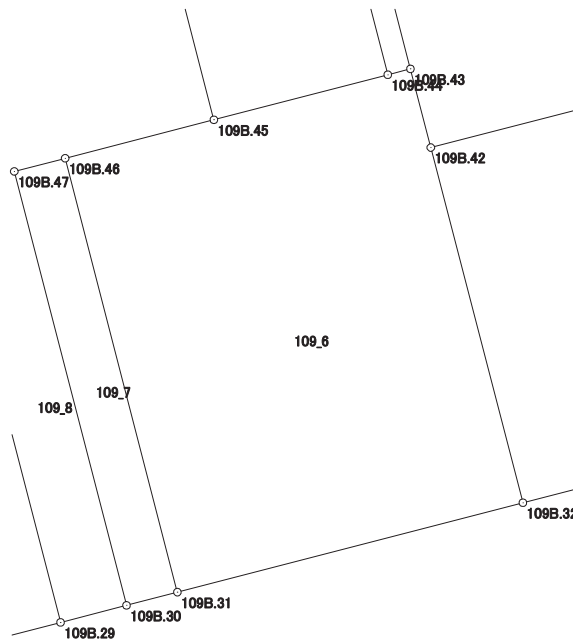

画地出来形面積計算書

世界測地系


現場名：北部第三地区

地番名： 109_7

点名	Xn	Yn	距離	方向角	Yn+1-Yn-1	Xn × (Yn+1-Yn-1)
109B.47	47239.037	-69690.933	26.496	165° 30' 08"	3.625	171241.509125
109B.30	47213.385	-69684.300	3.106	75° 28' 34"	9.640	455137.031400
109B.31	47214.164	-69681.293	26.495	345° 30' 16"	-3.625	-171151.344500
109B.46	47239.816	-69687.925	3.107	255° 28' 51"	-9.640	-455391.826240

倍面積合計	-164.630215
1/2	82.3151075

合計面積	82.3151075
------	------------

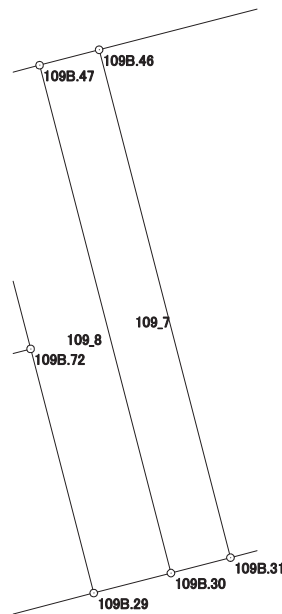

画地出来形面積計算書

世界測地系


現場名：北部第三地区

地番名： 109_8

点名	Xn	Yn	距離	方向角	Yn+1-Yn-1	Xn × (Yn+1-Yn-1)
109B.48	47238.027	-69694.831	13.758	165° 30' 11"	-0.454	-21446.064258
109B.72	47224.707	-69691.387	12.736	165° 30' 16"	6.632	313194.256824
109B.29	47212.376	-69688.199	4.027	75° 29' 28"	7.087	334594.108712
109B.30	47213.385	-69684.300	26.496	345° 30' 08"	-2.734	-129081.394590
109B.47	47239.037	-69690.933	4.027	255° 28' 25"	-10.531	-497474.298647

倍面積合計	-213.391959
1/2	106.6959795

合計面積	106.6959795
------	-------------

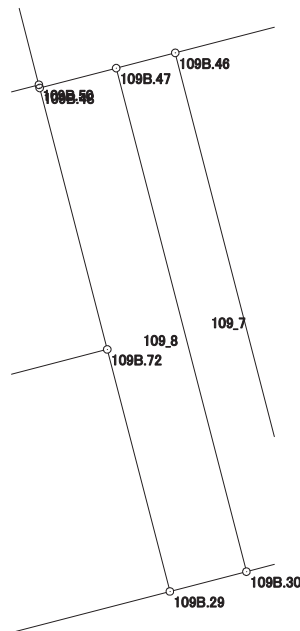

画地出来形面積計算書

世界測地系


現場名：北部第三地区

地番名： 109_9

点名	Xn	Yn	距離	方向角	Yn+1-Yn-1	Xn × (Yn+1-Yn-1)
109B.70	47206.841	-69709.578	22.084	75° 29' 06"	24.572	1159966.497052
109B.29	47212.376	-69688.199	12.736	345° 30' 16"	18.191	858840.331816
109B.72	47224.707	-69691.387	22.089	255° 28' 50"	-24.572	-1160405.500404
109B.71	47219.169	-69712.771	12.735	165° 28' 45"	-18.191	-858963.903279

倍面積合計	-562.574815
1/2	281.2874075

合計面積	281.2874075
------	-------------

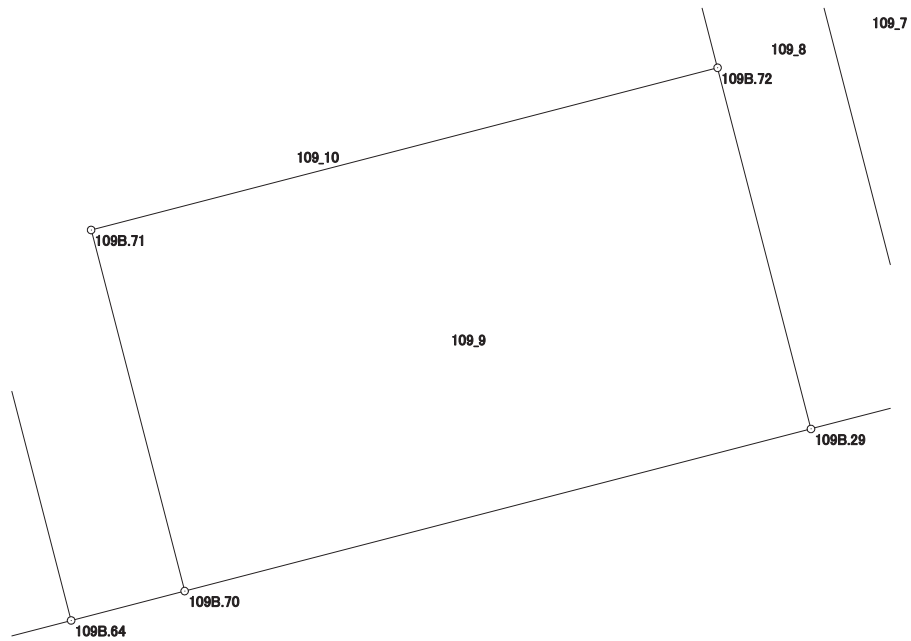

画地出来形面積計算書

世界測地系


現場名：北部第三地区

地番名： 109_10

点名	Xn	Yn	距離	方向角	Yn+1-Yn-1	Xn × (Yn+1-Yn-1)
109B. 65	47231. 640	-69720. 145	26. 656	165° 27' 37"	-18. 580	-877563. 871200
109B. 64	47205. 838	-69713. 453	4. 003	75° 29' 17"	10. 567	498824. 090146
109B. 70	47206. 841	-69709. 578	12. 735	345° 28' 45"	0. 682	32195. 065562
109B. 71	47219. 169	-69712. 771	22. 089	75° 28' 50"	18. 191	858963. 903279
109B. 72	47224. 707	-69691. 387	13. 758	345° 30' 11"	17. 940	847211. 243580
109B. 48	47238. 027	-69694. 831	0. 167	345° 27' 56"	-3. 486	-164671. 762122
109B. 50	47238. 189	-69694. 873	26. 107	255° 28' 19"	-25. 314	-1195787. 516346

倍面積合計	-828. 847101
1/2	414. 4235505

合計面積	414. 4235505
------	--------------

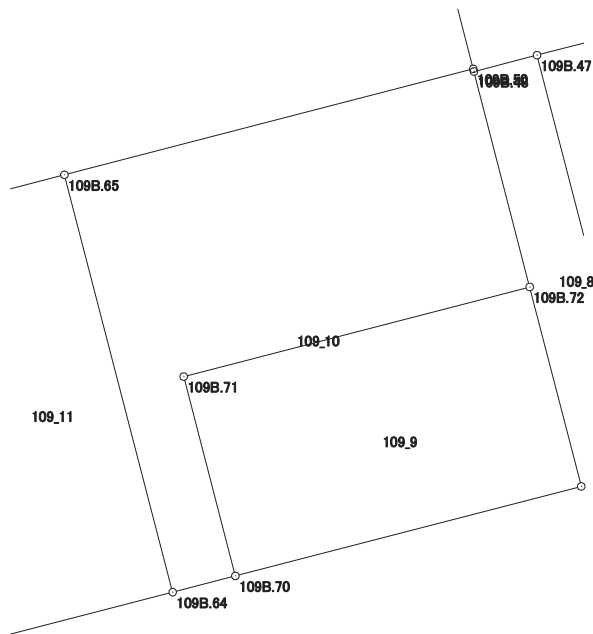

画地出来形面積計算書

世界測地系


現場名：北部第三地区

地番名： 109_11

点名	Xn	Yn	距離	方向角	Yn+1-Yn-1	Xn × (Yn+1-Yn-1)
109B. 28	47203. 039	-69724. 261	11. 165	75° 28' 51"	16. 626	784797. 726414
109B. 64	47205. 838	-69713. 453	26. 656	345° 27' 37"	4. 116	194299. 229208
109B. 65	47231. 640	-69720. 145	11. 144	255° 28' 12"	-17. 480	-825609. 067200
109B. 51	47228. 844	-69730. 933	3. 410	165° 29' 42"	-9. 934	-469171. 336296
109B. 52	47225. 543	-69730. 079	23. 244	165° 30' 17"	6. 672	315088. 822896

倍面積合計	-594. 624978
1/2	297. 3124890

合計面積	297. 3124890
------	--------------

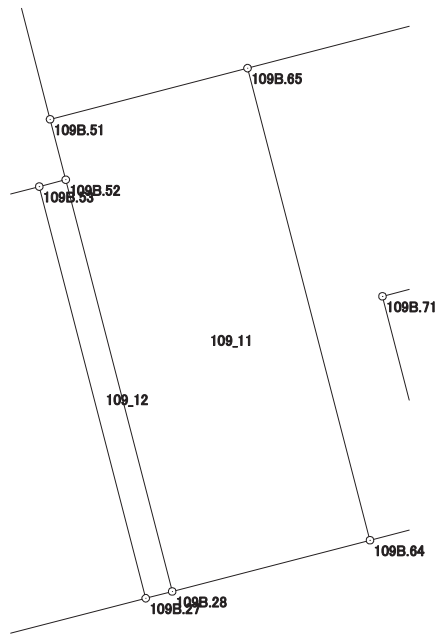

画地出来形面積計算書

世界測地系


現場名：北部第三地区

地番名： 109_12

点名	Xn	Yn	距離	方向角	Yn+1-Yn-1	Xn × (Yn+1-Yn-1)
109B.53	47225.168	-69731.525	23.242	165° 30' 12"	4.372	206468.434496
109B.27	47202.666	-69725.707	1.493	75° 32' 09"	7.264	342880.165824
109B.28	47203.039	-69724.261	23.244	345° 30' 17"	-4.372	-206371.686508
109B.52	47225.543	-69730.079	1.494	255° 27' 41"	-7.264	-343046.344352

倍面積合計	-69.430540
1/2	34.7152700

合計面積	34.7152700
------	------------

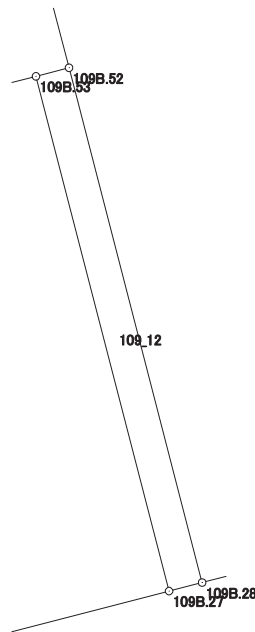

画地出来形面積計算書

世界測地系


現場名：北部第三地区

地番名： 109_13

点名	Xn	Yn	距離	方向角	Yn+1-Yn-1	Xn × (Yn+1-Yn-1)
109B.54	47221.801	-69744.518	23.240	165° 27' 50"	-7.160	-338108.095160
109B.26	47199.305	-69738.685	13.406	75° 28' 51"	18.811	887866.126355
109B.27	47202.666	-69725.707	23.242	345° 30' 12"	7.160	337971.088560
109B.53	47225.168	-69731.525	13.422	255° 28' 19"	-18.811	-888352.635248

倍面積合計	-623.515493
1/2	311.7577465

合計面積	311.7577465
------	-------------

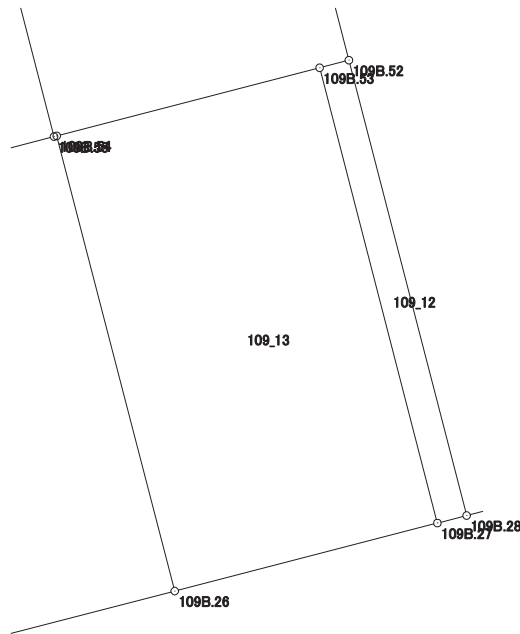

画地出来形面積計算書

世界測地系


現場名：北部第三地区

地番名： 109_14

点名	Xn	Yn	距離	方向角	Yn+1-Yn-1	Xn × (Yn+1-Yn-1)
109B. 57	47218. 129	-69758. 691	8. 155	165° 28' 10"	0. 206	9726. 934574
109B. 58	47210. 235	-69756. 645	15. 084	165° 27' 49"	5. 832	275330. 090520
109B. 25	47195. 634	-69752. 859	14. 642	75° 28' 47"	17. 960	847633. 586640
109B. 26	47199. 305	-69738. 685	23. 240	345° 27' 50"	8. 341	393689. 403005
109B. 54	47221. 801	-69744. 518	0. 138	255° 21' 42"	-5. 967	-281772. 486567
109B. 55	47221. 766	-69744. 652	12. 602	255° 28' 39"	-12. 333	-582386. 040078
109B. 56	47218. 606	-69756. 851	1. 901	255° 28' 00"	-14. 039	-662902. 009634

倍面積合計	-680. 521540
1/2	340. 2607700

合計面積	340. 2607700
------	--------------

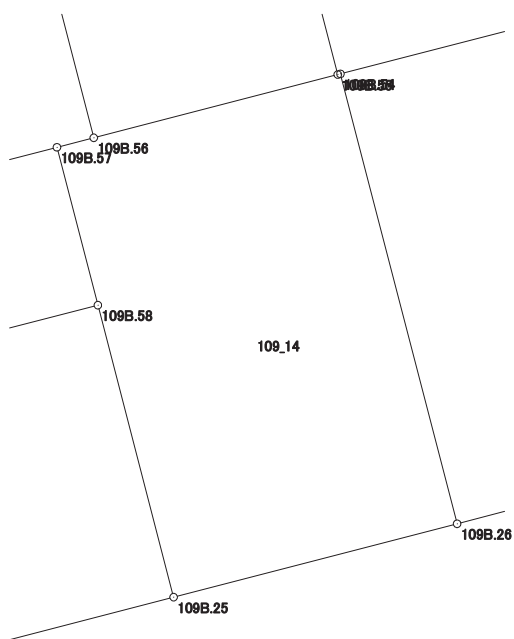

画地出来形面積計算書

世界測地系


現場名：北部第三地区

地番名： 109_15

点名	Xn	Yn	距離	方向角	Yn+1-Yn-1	Xn × (Yn+1-Yn-1)
109B. 24	47205. 772	-69773. 869	12. 255	165° 29' 31"	-14. 154	-668150. 496888
109B. 3	47193. 908	-69770. 799	3. 992	120° 31' 41"	6. 509	307185. 147172
109B. 4	47191. 880	-69767. 360	14. 979	75° 29' 10"	17. 940	846622. 327200
109B. 25	47195. 634	-69752. 859	15. 084	345° 27' 49"	10. 715	505701. 218310
109B. 58	47210. 235	-69756. 645	17. 793	255° 28' 24"	-21. 010	-991887. 037350

倍面積合計	-528. 841556
1/2	264. 4207780

合計面積	264. 4207780
------	--------------

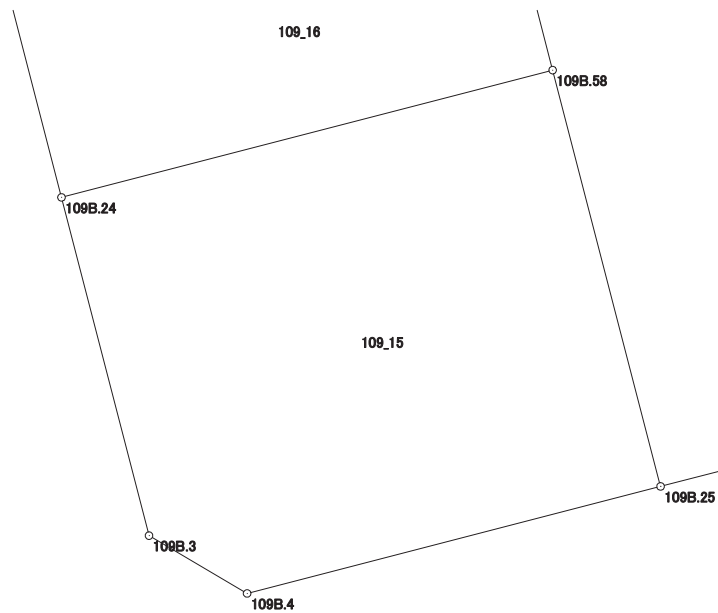

画地出来形面積計算書

世界測地系


現場名：北部第三地区

地番名： 109_16

点名	Xn	Yn	距離	方向角	Yn+1-Yn-1	Xn × (Yn+1-Yn-1)
109B.23	47213.666	-69775.912	8.154	165° 29' 24"	-8.534	-402921.425644
109B.24	47205.772	-69773.869	17.793	75° 28' 24"	19.267	909513.609124
109B.58	47210.235	-69756.645	8.155	345° 28' 10"	15.178	716556.946830
109B.57	47218.129	-69758.691	6.864	255° 28' 11"	-8.690	-410325.541010
109B.59	47216.407	-69765.335	10.926	255° 28' 18"	-17.221	-813113.744947

倍面積合計	-290.155647
1/2	145.0778235

合計面積	145.0778235
------	-------------

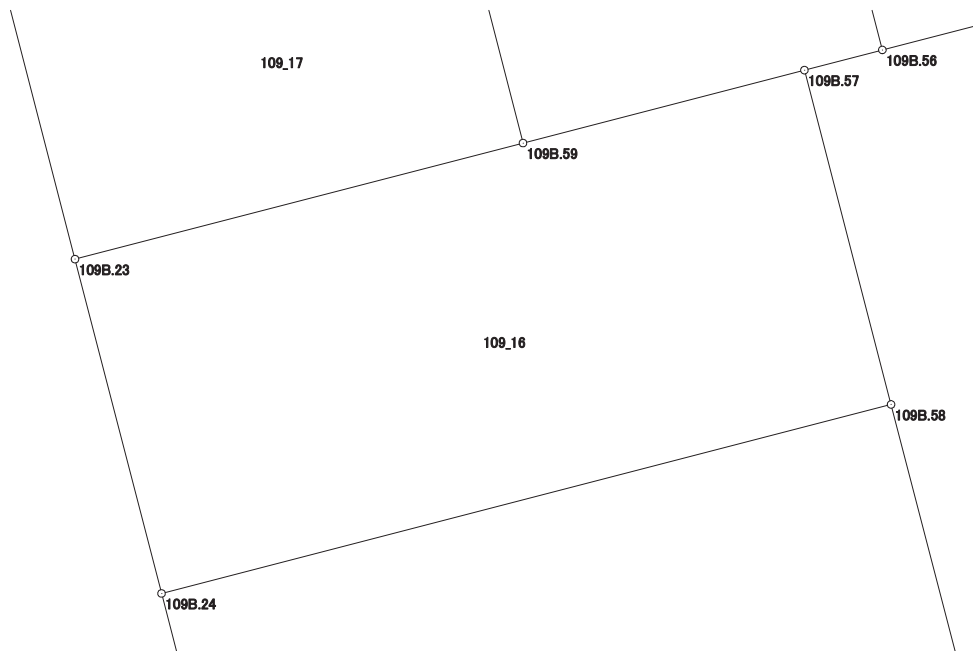

画地出来形面積計算書

世界測地系


現場名：北部第三地区

地番名： 109_17

点名	Xn	Yn	距離	方向角	Yn+1-Yn-1	Xn × (Yn+1-Yn-1)
109B.22	47220.704	-69777.734	7.270	165° 29' 09"	-8.763	-413795.029152
109B.23	47213.666	-69775.912	10.926	75° 28' 18"	12.399	585402.244734
109B.59	47216.407	-69765.335	7.272	345° 33' 17"	8.763	413757.374541
109B.60	47223.449	-69767.149	10.935	255° 27' 42"	-12.399	-585523.544151

倍面積合計	-158.954028
1/2	79.4770140

合計面積	79.4770140
------	------------

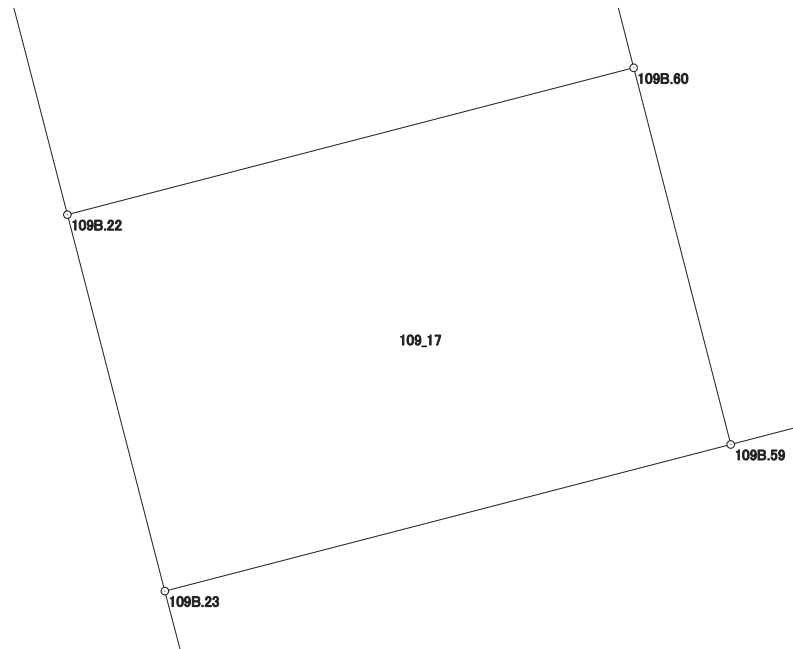

画地出来形面積計算書

世界測地系


現場名：北部第三地区

地番名： 109_18

点名	Xn	Yn	距離	方向角	Yn+1-Yn-1	Xn × (Yn+1-Yn-1)
109B. 2	47231.492	-69780.525	11.143	165° 29' 41"	0.797	37643.499124
109B. 22	47220.704	-69777.734	10.935	75° 27' 42"	13.376	631624.136704
109B. 60	47223.449	-69767.149	13.962	345° 33' 17"	7.102	335380.934798
109B. 21	47236.970	-69770.632	8.160	255° 28' 42"	-11.382	-537651.192540
109B. 1	47234.924	-69778.531	3.969	210° 09' 24"	-9.893	-467295.103132

倍面積合計	-297.725046
1/2	148.8625230

合計面積	148.8625230
------	-------------

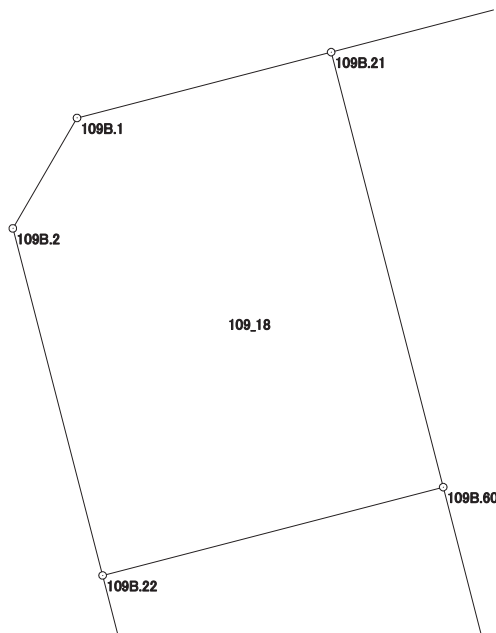

画地出来形面積計算書

世界測地系


現場名：北部第三地区

地番名： 109_19

点名	Xn	Yn	距離	方向角	Yn+1-Yn-1	Xn × (Yn+1-Yn-1)
109B. 21	47236. 970	-69770. 632	13. 962	165° 33' 17"	-5. 001	-236232. 086970
109B. 60	47223. 449	-69767. 149	7. 272	165° 33' 17"	5. 297	250142. 609353
109B. 59	47216. 407	-69765. 335	6. 864	75° 28' 11"	8. 458	399356. 370406
109B. 57	47218. 129	-69758. 691	1. 901	75° 28' 00"	8. 484	400598. 606436
109B. 56	47218. 606	-69756. 851	21. 233	345° 33' 15"	-3. 457	-163234. 720942
109B. 20	47239. 168	-69762. 148	8. 764	255° 28' 31"	-13. 781	-651002. 974208

倍面積合計	-372. 195925
1/2	186. 0979625

合計面積	186. 0979625
------	--------------

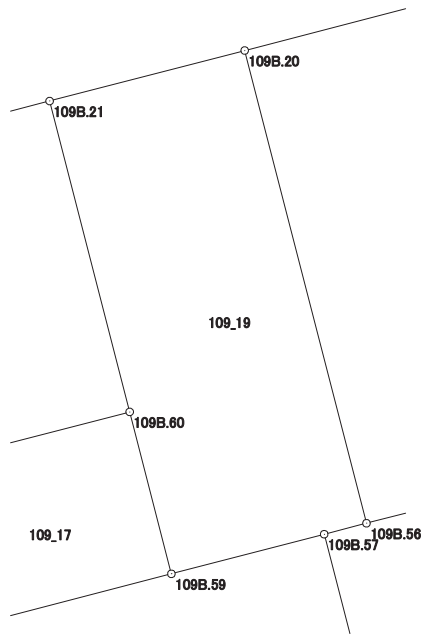

画地出来形面積計算書

世界測地系


現場名：北部第三地区

地番名： 109_20

点名	Xn	Yn	距離	方向角	Yn+1-Yn-1	Xn × (Yn+1-Yn-1)
109B. 20	47239. 168	-69762. 148	21. 233	165° 33' 15"	-6. 900	-325950. 259200
109B. 56	47218. 606	-69756. 851	12. 602	75° 28' 39"	17. 496	826136. 730576
109B. 55	47221. 766	-69744. 652	21. 232	345° 32' 51"	6. 900	325830. 185400
109B. 19	47242. 326	-69749. 951	12. 599	255° 29' 02"	-17. 496	-826551. 735696

倍面積合計	-535. 078920
1/2	267. 5394600

合計面積	267. 5394600
------	--------------

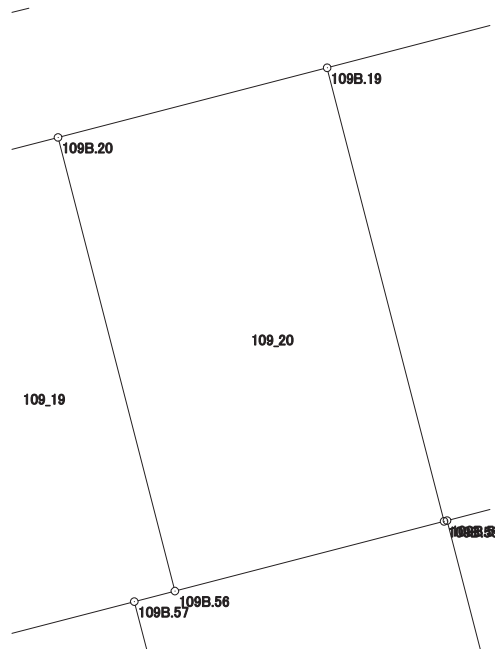

画地出来形面積計算書

世界測地系


現場名：北部第三地区

地番名： 109_21

点名	Xn	Yn	距離	方向角	Yn+1-Yn-1	Xn × (Yn+1-Yn-1)
109B. 19	47242. 326	-69749. 951	21. 232	165° 32' 51"	-9. 259	-437416. 696434
109B. 55	47221. 766	-69744. 652	0. 138	75° 21' 42"	5. 433	256555. 854678
109B. 54	47221. 801	-69744. 518	13. 422	75° 28' 19"	13. 127	619880. 581727
109B. 53	47225. 168	-69731. 525	1. 494	75° 27' 41"	14. 439	681884. 200752
109B. 52	47225. 543	-69730. 079	3. 410	345° 29' 42"	0. 592	27957. 521456
109B. 51	47228. 844	-69730. 933	17. 820	345° 30' 22"	-5. 314	-250974. 077016
109B. 18	47246. 097	-69735. 393	15. 038	255° 28' 40"	-19. 018	-898526. 272746

倍面積合計	-638. 887583
1/2	319. 4437915

合計面積	319. 4437915
------	--------------

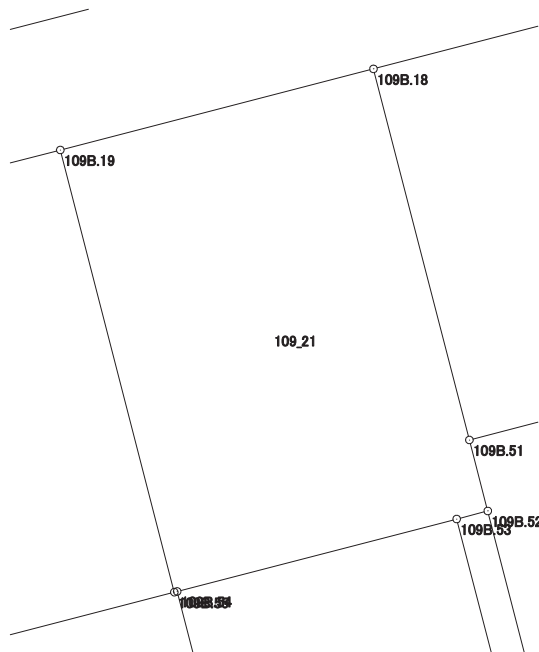

画地出来形面積計算書

世界測地系


現場名：北部第三地区

地番名： 109_22

点名	Xn	Yn	距離	方向角	Yn+1-Yn-1	Xn × (Yn+1-Yn-1)
109B. 18	47246. 097	-69735. 393	17. 820	165° 30' 22"	-31. 600	-1492976. 665200
109B. 51	47228. 844	-69730. 933	11. 144	75° 28' 12"	15. 248	720145. 413312
109B. 65	47231. 640	-69720. 145	26. 107	75° 28' 19"	36. 060	1703172. 938400
109B. 50	47238. 189	-69694. 873	17. 814	345° 30' 04"	20. 812	983121. 189468
109B. 17	47255. 436	-69699. 333	37. 250	255° 28' 49"	-40. 520	-1914790. 266720

倍面積合計	-1327. 390740
1/2	663. 6953700

合計面積	663. 6953700
------	--------------

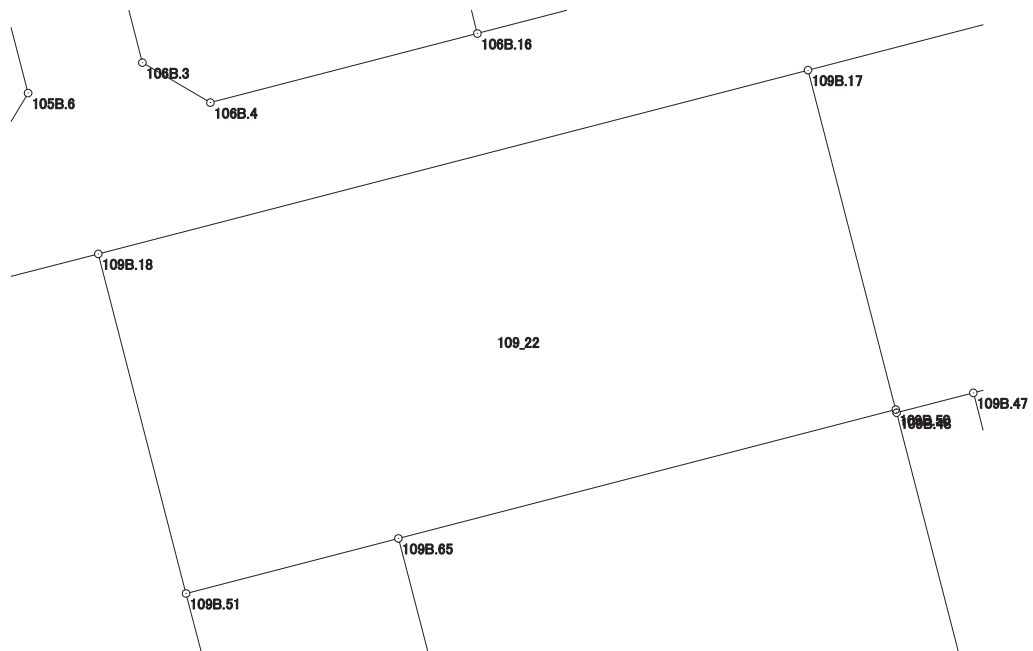

画地出来形面積計算書

世界測地系


現場名：北部第三地区

地番名： 109_23

点名	Xn	Yn	距離	方向角	Yn+1-Yn-1	Xn × (Yn+1-Yn-1)
109B. 45	47242. 091	-69679. 136	17. 982	345° 29' 41"	4. 285	202432. 359935
109B. 16	47259. 500	-69683. 640	16. 211	255° 28' 52"	-20. 197	-954500. 121500
109B. 17	47255. 436	-69699. 333	17. 814	165° 30' 04"	-11. 233	-530820. 312588
109B. 50	47238. 189	-69694. 873	0. 167	165° 27' 56"	4. 502	212666. 326878
109B. 48	47238. 027	-69694. 831	4. 027	75° 28' 25"	3. 940	186117. 826380
109B. 47	47239. 037	-69690. 933	3. 107	75° 28' 51"	6. 906	326232. 789522
109B. 46	47239. 816	-69687. 925	9. 079	75° 29' 16"	11. 797	557288. 109352

倍面積合計	-583. 022021
1/2	291. 5110105

合計面積	291. 5110105
------	--------------

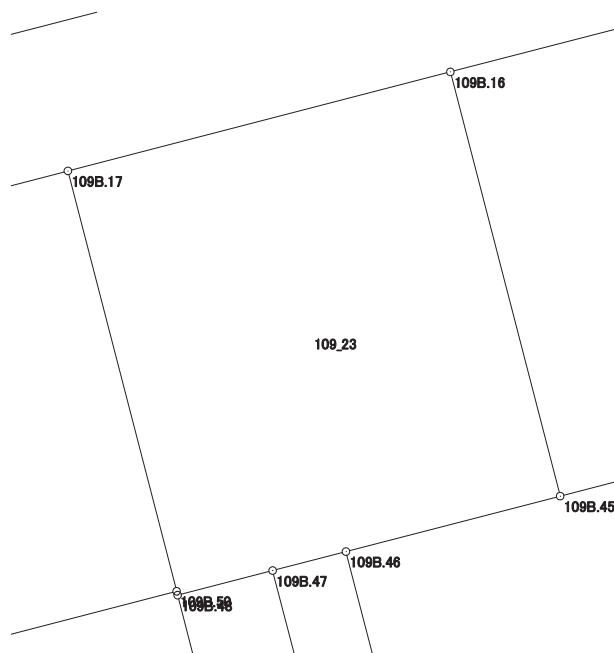

画地出来形面積計算書

世界測地系


現場名：北部第三地区

地番名： 109_24

点名	Xn	Yn	距離	方向角	Yn+1-Yn-1	Xn × (Yn+1-Yn-1)
109B.16	47259.500	-69683.640	17.982	165° 29' 41"	-5.766	-272498.277000
109B.45	47242.091	-69679.136	10.618	75° 28' 32"	14.783	698379.831253
109B.44	47244.754	-69668.857	17.982	345° 27' 52"	5.766	272413.251564
109B.15	47262.160	-69673.370	10.609	255° 28' 45"	-14.783	-698676.511280

倍面積合計	-381.705463
1/2	190.8527315

合計面積	190.8527315
------	-------------

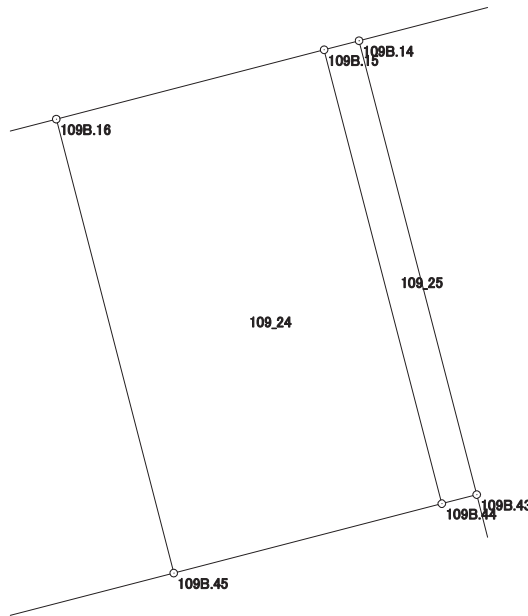

画地出来形面積計算書

世界測地系


現場名：北部第三地区

地番名： 109_25

点名	Xn	Yn	距離	方向角	Yn+1-Yn-1	Xn × (Yn+1-Yn-1)
109B.15	47262.160	-69673.370	17.982	165° 27' 52"	3.174	150010.095840
109B.44	47244.754	-69668.857	1.382	75° 30' 04"	5.851	276429.055654
109B.43	47245.100	-69667.519	17.982	345° 28' 06"	-3.174	-149955.947400
109B.14	47262.507	-69672.031	1.383	255° 28' 17"	-5.851	-276532.928457

倍面積合計	-49.724363
1/2	24.8621815

合計面積	24.8621815
------	------------

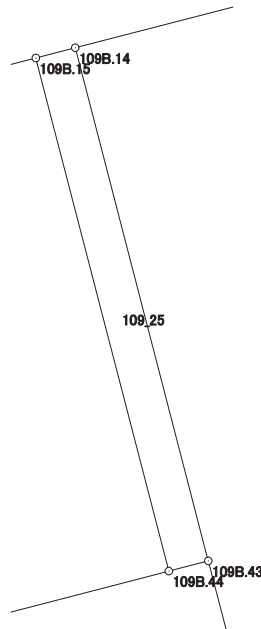

画地出来形面積計算書

世界測地系


現場名：北部第三地区

地番名： 109_26

点名	Xn	Yn	距離	方向角	Yn+1-Yn-1	Xn × (Yn+1-Yn-1)
109B.42	47240.450	-69666.314	17.548	75° 32' 33"	18.197	859634.468650
109B.41	47244.831	-69649.322	22.806	345° 28' 28"	11.272	532543.735032
109B.13	47266.908	-69655.042	17.550	255° 28' 36"	-22.709	-1073384.213772
109B.14	47262.507	-69672.031	17.982	165° 28' 06"	-12.477	-589694.299839
109B.43	47245.100	-69667.519	4.804	165° 28' 19"	5.717	270100.236700

倍面積合計	-800.073229
1/2	400.0366145

合計面積	400.0366145
------	-------------

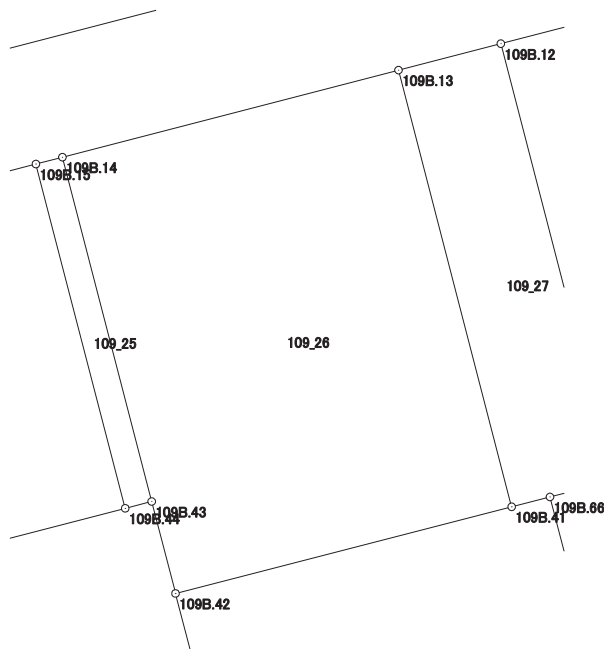

画地出来形面積計算書

世界測地系


現場名：北部第三地区

地番名： 109_27

点名	Xn	Yn	距離	方向角	Yn+1-Yn-1	Xn × (Yn+1-Yn-1)
109B.13	47266.908	-69655.042	22.806	165° 28' 28"	0.547	25854.998676
109B.41	47244.831	-69649.322	2.000	75° 34' 54"	7.657	361753.670967
109B.66	47245.329	-69647.385	3.343	75° 31' 08"	5.174	244447.332246
109B.40	47246.165	-69644.148	22.811	345° 28' 31"	-2.484	-117359.473860
109B.12	47268.247	-69649.869	5.343	255° 29' 16"	-10.894	-514940.282818

倍面積合計	-243.754789
1/2	121.8773945

合計面積	121.8773945
------	-------------

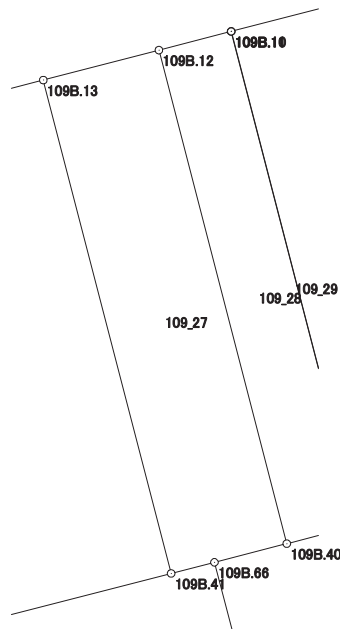

画地出来形面積計算書

世界測地系


現場名：北部第三地区

地番名： 109_28

点名	Xn	Yn	距離	方向角	Yn+1-Yn-1	Xn × (Yn+1-Yn-1)
109B. 12	47268. 247	-69649. 869	22. 811	165° 28' 31"	2. 492	117792. 471524
109B. 40	47246. 165	-69644. 148	2. 966	75° 34' 12"	8. 593	405986. 295845
109B. 68	47246. 904	-69641. 276	0. 372	75° 30' 55"	3. 232	152701. 993728
109B. 39	47246. 997	-69640. 916	22. 816	345° 28' 13"	-5. 364	-253432. 891908
109B. 11	47269. 083	-69646. 640	3. 335	255° 29' 05"	-8. 953	-423200. 100099

倍面積合計	-152. 230910
1/2	76. 1154550

合計面積	76. 1154550
------	-------------

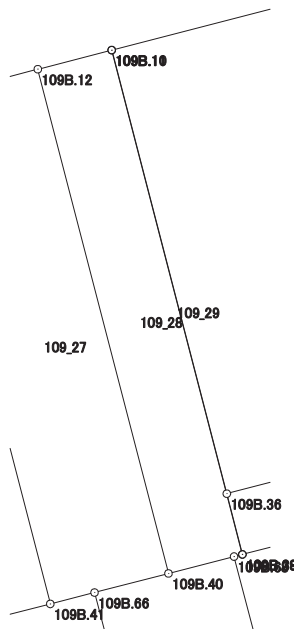

画地出来形面積計算書

世界測地系


現場名：北部第三地区

地番名： 109_29

点名	Xn	Yn	距離	方向角	Yn+1-Yn-1	Xn × (Yn+1-Yn-1)
109B.11	47269.083	-69646.640	22.816	165° 28' 13"	5.712	270001.002096
109B.39	47246.997	-69640.916	0.011	74° 44' 42"	5.735	270961.527795
109B.38	47247.000	-69640.905	2.746	345° 28' 04"	-0.678	-32033.466000
109B.36	47249.658	-69641.594	20.070	345° 28' 25"	-5.723	-270409.792734
109B.10	47269.086	-69646.628	0.012	255° 57' 50"	-5.046	-238519.807956

倍面積合計	-0.536799
1/2	0.2683995

合計面積	0.2683995
------	-----------

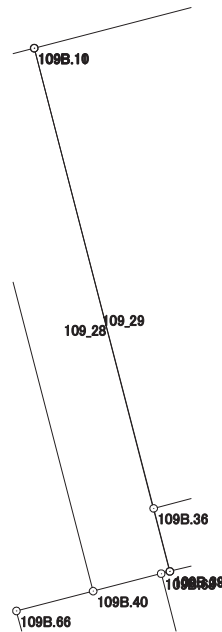

画地出来形面積計算書

世界測地系


現場名：北部第三地区

地番名： 109_30

点名	Xn	Yn	距離	方向角	Yn+1-Yn-1	Xn × (Yn+1-Yn-1)
109B. 10	47269. 086	-69646. 628	20. 070	165° 28' 25"	-17. 339	-819598. 682154
109B. 36	47249. 658	-69641. 594	25. 945	75° 18' 14"	30. 130	1423632. 195540
109B. 35	47256. 240	-69616. 498	17. 155	345° 27' 36"	20. 789	982409. 973360
109B. 8	47272. 846	-69620. 805	4. 005	300° 32' 04"	-7. 757	-366695. 466422
109B. 9	47274. 881	-69624. 255	23. 111	255° 28' 43"	-25. 823	-1220779. 252063

倍面積合計	-1031. 231739
1/2	515. 6158695

合計面積	515. 6158695
------	--------------

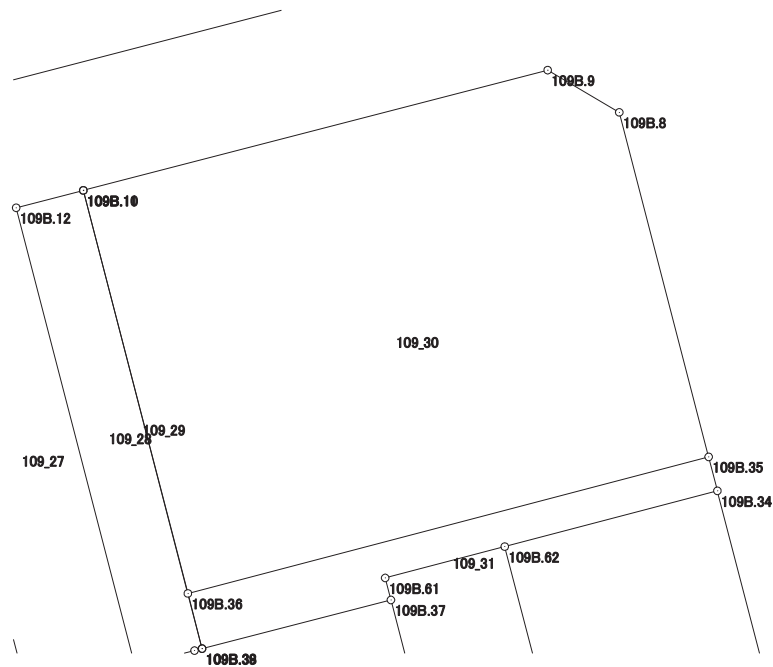

画地出来形面積計算書

世界測地系

現場名：北部第三地区

地番名： 109_31

点名	Xn	Yn	距離	方向角	Yn+1-Yn-1	Xn × (Yn+1-Yn-1)
109B. 36	47249. 658	-69641. 594	2. 746	165° 28' 04"	-24. 407	-1153222. 402806
109B. 38	47247. 000	-69640. 905	9. 392	75° 32' 53"	9. 784	462264. 648000
109B. 37	47249. 344	-69631. 810	1. 097	345° 28' 57"	8. 820	416739. 214080
109B. 61	47250. 406	-69632. 085	5. 955	75° 18' 37"	5. 485	259168. 476910
109B. 62	47251. 916	-69626. 325	10. 595	75° 18' 10"	16. 008	756408. 671328
109B. 34	47254. 604	-69616. 077	1. 689	345° 34' 08"	9. 827	464370. 993508
109B. 35	47256. 240	-69616. 498	25. 945	255° 18' 14"	-25. 517	-1205837. 476080

倍面積合計	-107. 875060
1/2	53. 9375300

合計面積	53. 9375300
------	-------------

