



<110-1街区>

北部第三地区 画地出来形確認測量原図

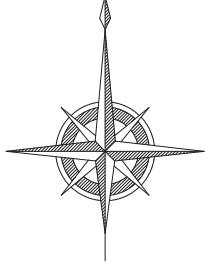

S=1:500

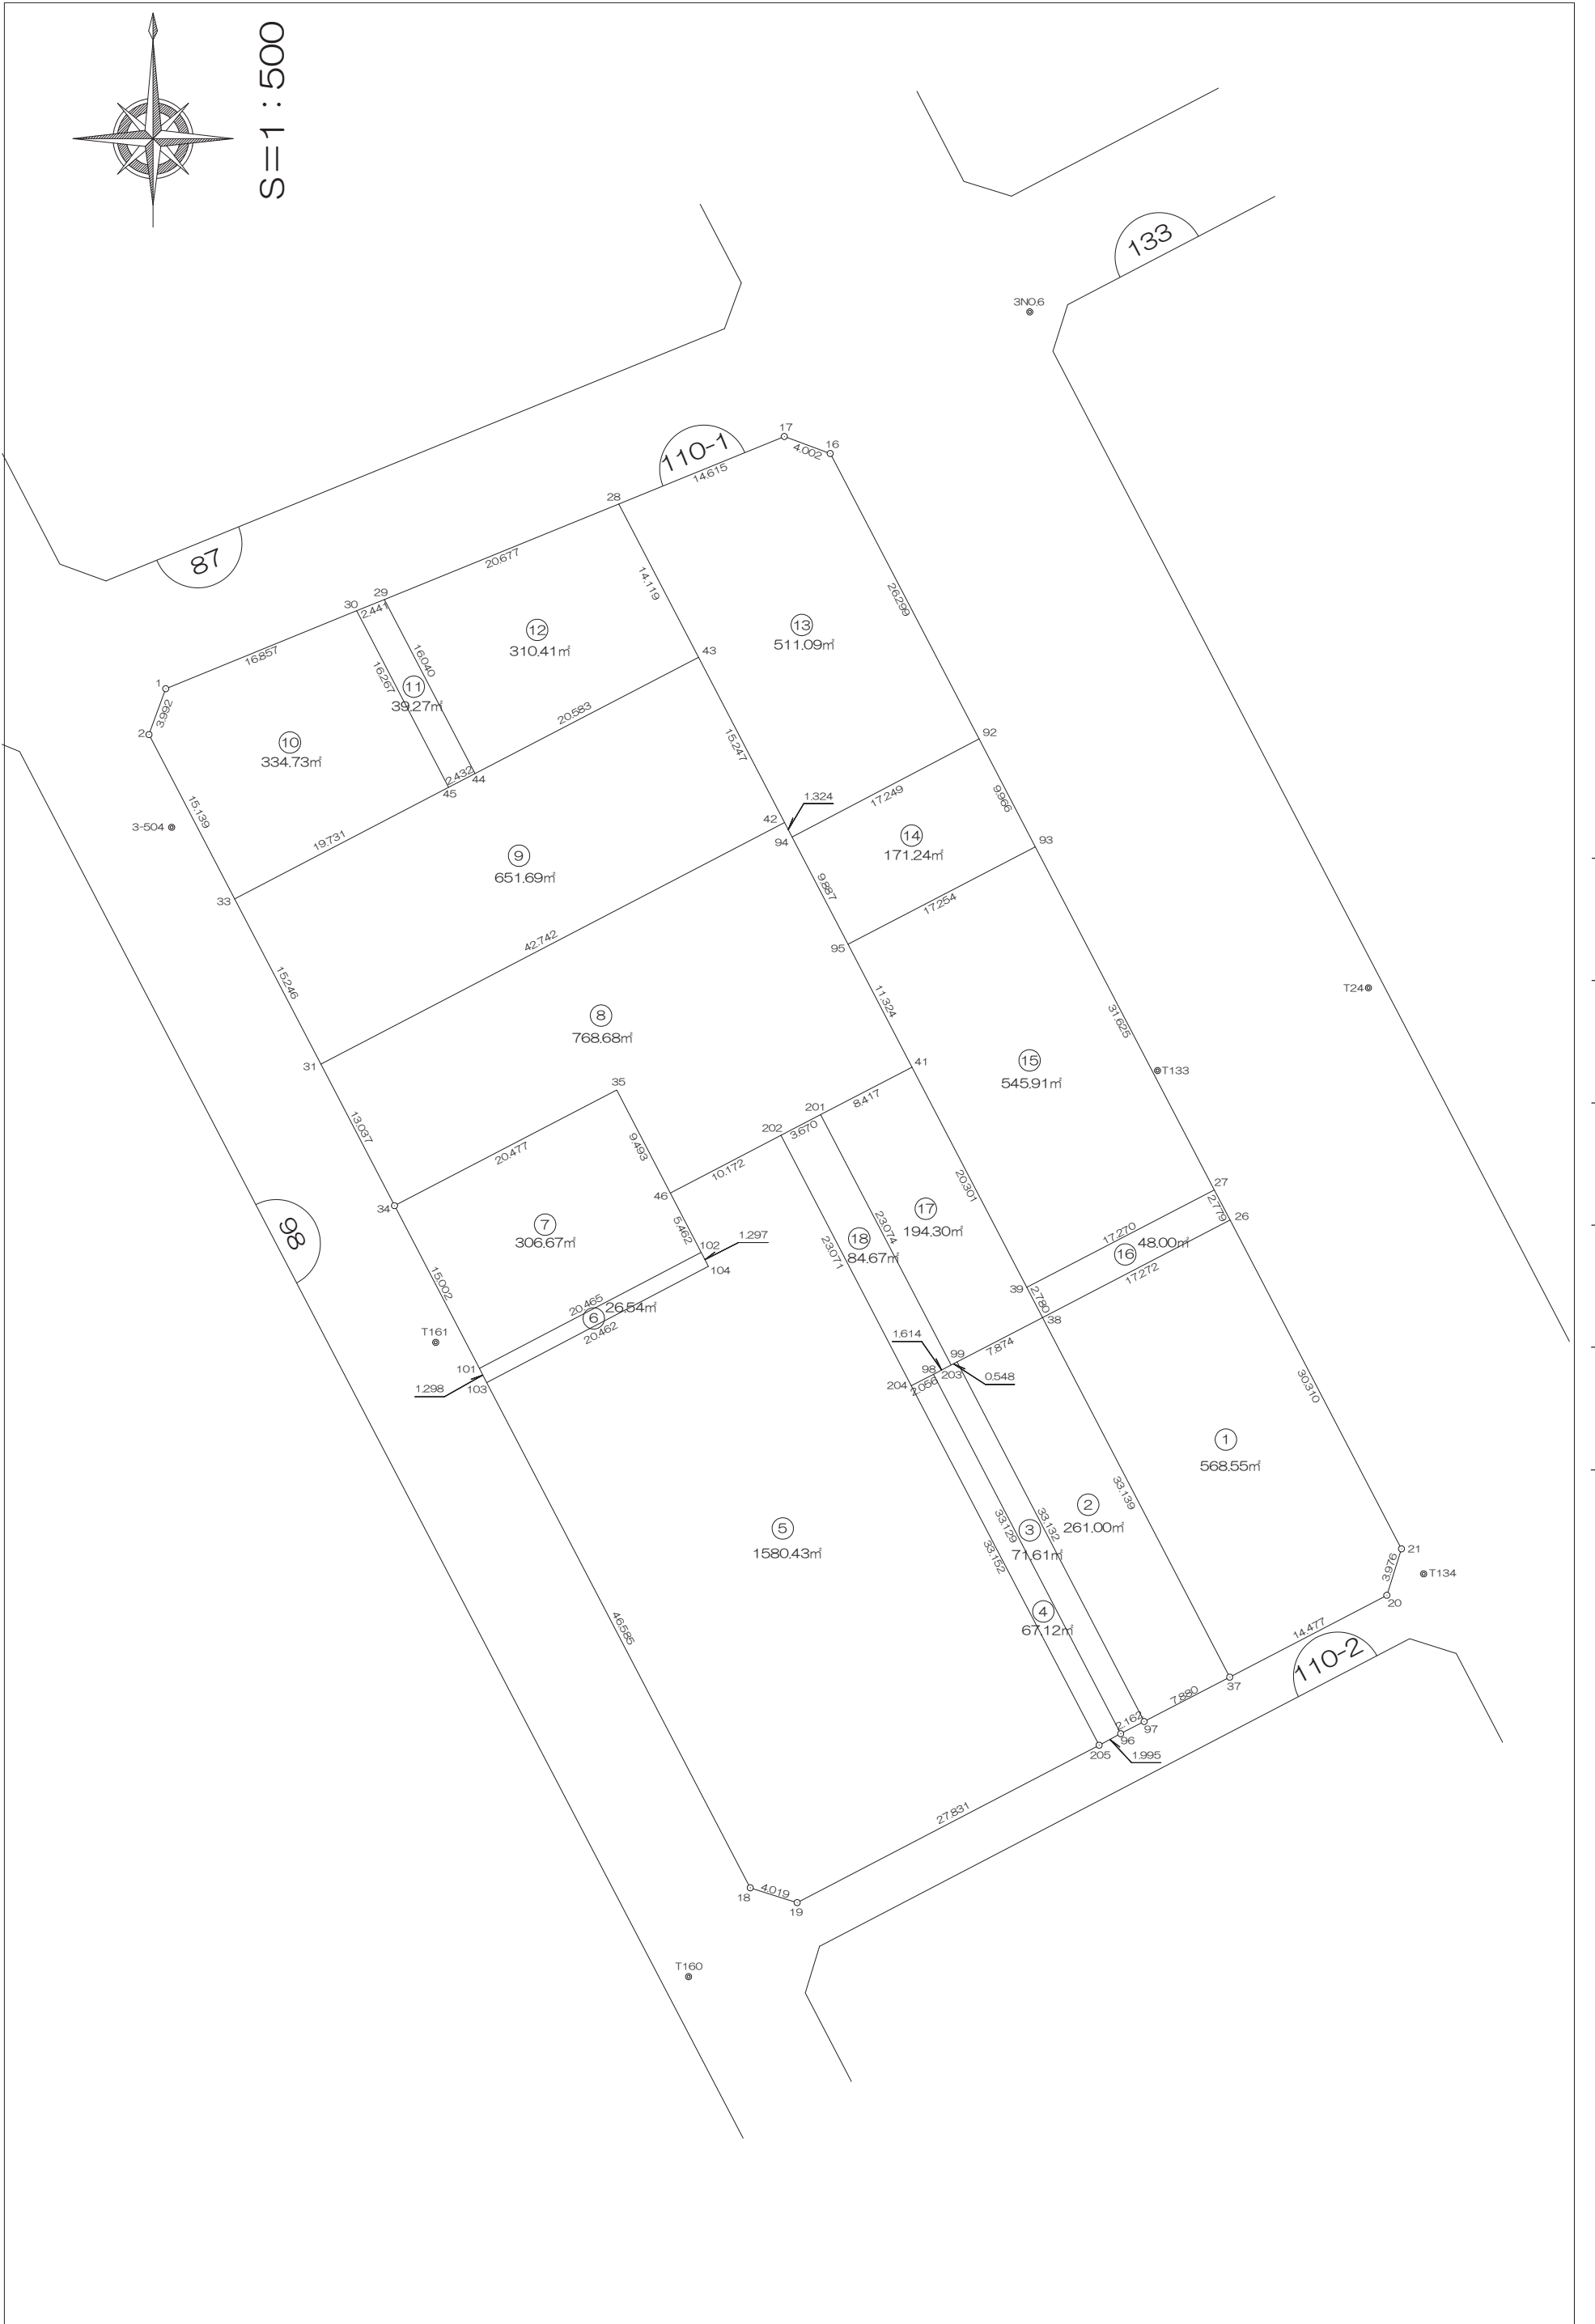

画地出来形面積計算書

世界測地系


現場名：北部第三地区

地番名： 110-1_1

点名	Xn	Yn	距離	方向角	Yn+1-Yn-1	Xn × (Yn+1-Yn-1)
110B. 38	47521.900	-69667.658	33.139	152° 29' 44"	-0.020	-950.438000
110B. 37	47492.507	-69652.354	14.477	62° 27' 48"	28.141	1336486.639487
110B. 20	47499.200	-69639.517	3.976	17° 30' 19"	14.033	666556.273600
110B. 21	47502.992	-69638.321	30.310	332° 27' 46"	-12.817	-608845.848464
110B. 26	47529.868	-69652.334	17.272	242° 31' 37"	-29.337	-1394383.737516

倍面積合計	-1137.110893
1/2	568.5554465

合計面積	568.5554465
------	-------------

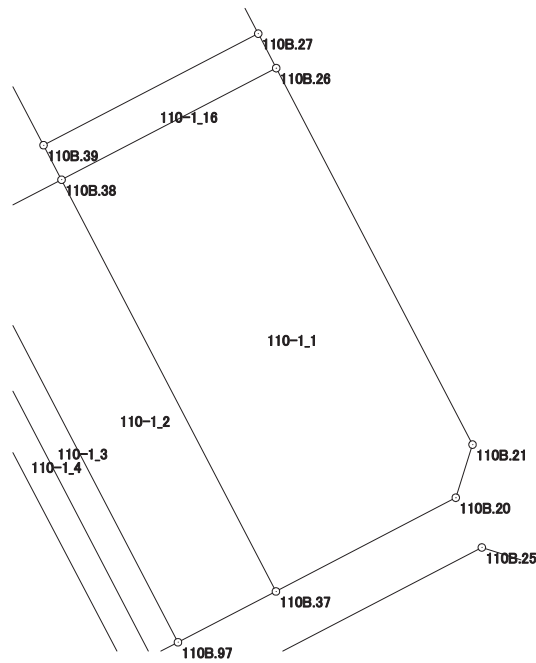

画地出来形面積計算書

世界測地系


現場名：北部第三地区

地番名： 110-1_2

点名	Xn	Yn	距離	方向角	Yn+1-Yn-1	Xn × (Yn+1-Yn-1)
110B.99	47518.268	-69674.644	33.132	152° 30' 25"	8.309	394829.288812
110B.97	47488.878	-69659.349	7.880	62° 34' 47"	22.290	1058527.090620
110B.37	47492.507	-69652.354	33.139	332° 29' 44"	-8.309	-394615.240663
110B.38	47521.900	-69667.658	7.874	242° 31' 49"	-22.290	-1059263.151000

倍面積合計	-522.012231
1/2	261.0061155

合計面積	261.0061155
------	-------------

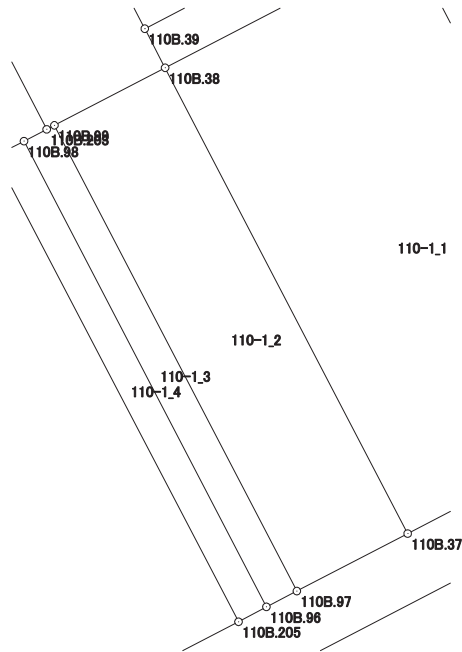

画地出来形面積計算書

世界測地系


現場名：北部第三地区

地番名： 110-1_3

点名	Xn	Yn	距離	方向角	Yn+1-Yn-1	Xn × (Yn+1-Yn-1)
110B.98	47517.271	-69676.562	33.129	152° 30' 24"	13.862	658684.410602
110B.96	47487.883	-69661.268	2.162	62° 35' 36"	17.213	817408.930079
110B.97	47488.878	-69659.349	33.132	332° 30' 25"	-13.376	-635211.232128
110B.99	47518.268	-69674.644	0.548	242° 29' 59"	-15.781	-749885.787308
110B.203	47518.015	-69675.130	1.614	242° 32' 45"	-1.918	-91139.552770

倍面積合計	-143.231525
1/2	71.6157625

合計面積	71.6157625
------	------------

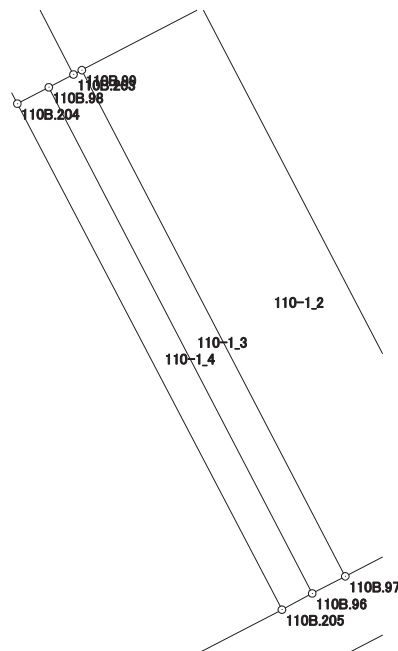

画地出来形面積計算書

世界測地系


現場名：北部第三地区

地番名： 110-1_4

点名	Xn	Yn	距離	方向角	Yn+1-Yn-1	Xn × (Yn+1-Yn-1)
110B.98	47517.271	-69676.562	2.056	242° 30' 46"	-17.118	-813400.644978
110B.204	47516.322	-69678.386	33.152	152° 24' 03"	13.535	643133.418270
110B.205	47486.942	-69663.027	1.995	61° 51' 18"	17.118	812881.473156
110B.96	47487.883	-69661.268	33.129	332° 30' 24"	-13.535	-642748.496405

倍面積合計	-134.249957
1/2	67.1249785

合計面積	67.1249785
------	------------

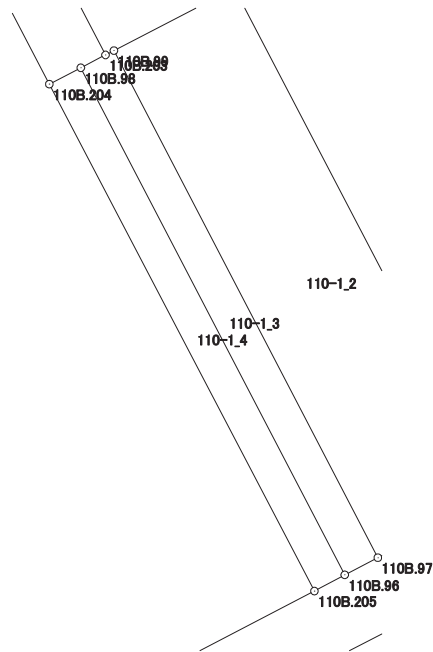

画地出来形面積計算書

世界測地系


現場名：北部第三地区

地番名： 110-1_5

点名	Xn	Yn	距離	方向角	Yn+1-Yn-1	Xn × (Yn+1-Yn-1)
110B. 104	47526. 086	-69694. 949	20. 462	242° 21' 33"	-17. 531	-833179. 813666
110B. 103	47516. 593	-69713. 076	46. 585	152° 27' 39"	3. 412	162126. 615316
110B. 18	47475. 286	-69691. 537	4. 019	107° 32' 16"	25. 371	1204495. 481106
110B. 19	47474. 075	-69687. 705	27. 831	62° 27' 46"	28. 510	1353485. 878250
110B. 205	47486. 942	-69663. 027	33. 152	332° 24' 03"	9. 319	442530. 812498
110B. 204	47516. 322	-69678. 386	23. 071	332° 30' 11"	-26. 011	-1235947. 051542
110B. 202	47536. 787	-69689. 038	10. 172	242° 28' 49"	-19. 673	-935191. 210651
110B. 46	47532. 087	-69698. 059	5. 462	152° 35' 43"	-6. 507	-309291. 290109
110B. 102	47527. 238	-69695. 545	1. 297	152° 38' 41"	3. 110	147809. 710180

倍面積合計	-3160. 868618
1/2	1580. 4343090

合計面積	1580. 4343090
------	---------------

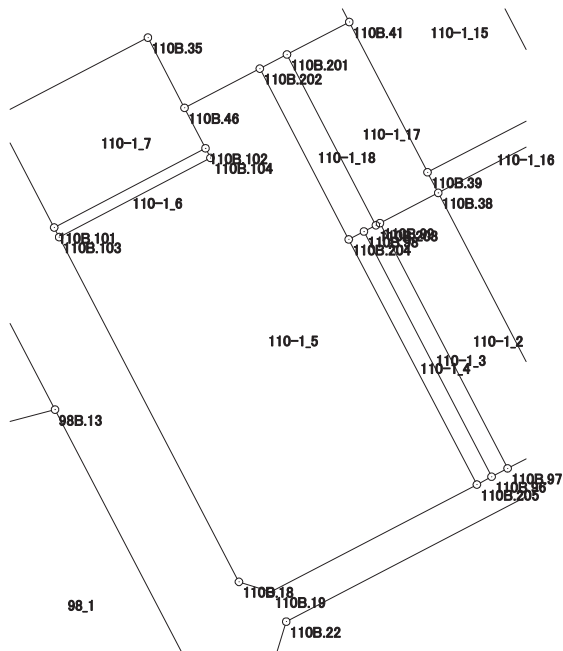

画地出来形面積計算書

世界測地系


現場名：北部第三地区

地番名： 110-1_6

点名	Xn	Yn	距離	方向角	Yn+1-Yn-1	Xn × (Yn+1-Yn-1)
110B.104	47526.086	-69694.949	1.297	332° 38' 41"	17.531	833179.813666
110B.102	47527.238	-69695.545	20.465	242° 21' 38"	-18.726	-889995.058788
110B.101	47517.744	-69713.675	1.298	152° 30' 24"	-17.531	-833033.570064
110B.103	47516.593	-69713.076	20.462	62° 21' 33"	18.726	889795.720518

倍面積合計	-53.094668
1/2	26.5473340

合計面積	26.5473340
------	------------

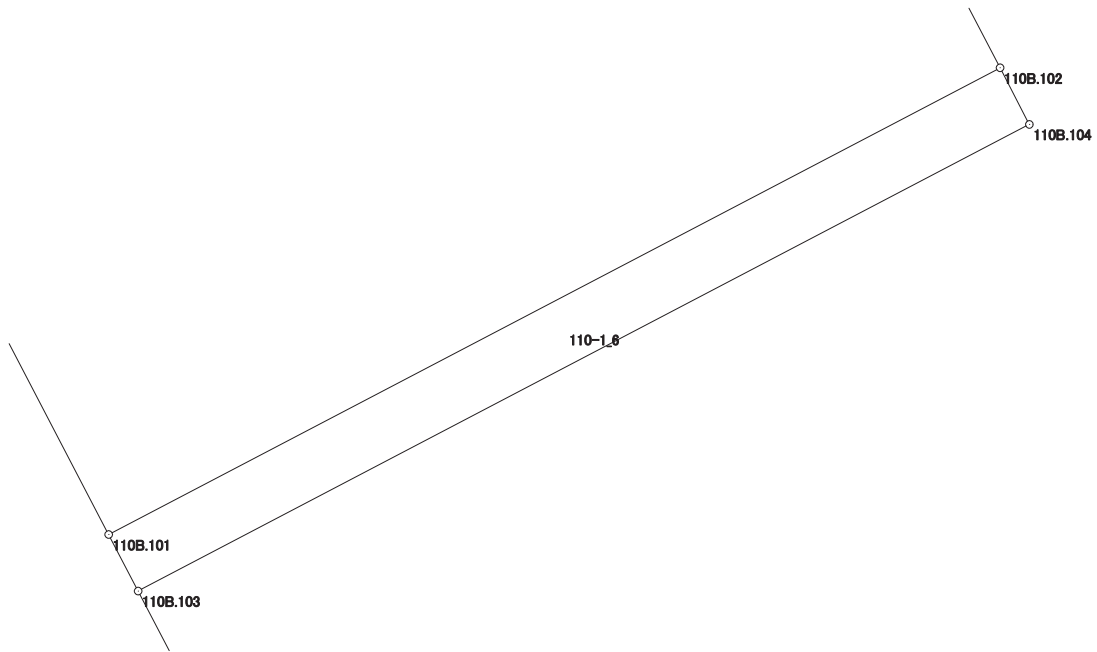

画地出来形面積計算書

世界測地系


現場名：北部第三地区

地番名： 110-1_7

点名	Xn	Yn	距離	方向角	Yn+1-Yn-1	Xn × (Yn+1-Yn-1)
110B.102	47527.238	-69695.545	5.462	332° 35' 43"	15.616	742185.348608
110B.46	47532.087	-69698.059	9.493	332° 28' 26"	-6.901	-328018.932387
110B.35	47540.505	-69702.446	20.477	242° 29' 38"	-22.549	-1071990.847245
110B.34	47531.048	-69720.608	15.002	152° 28' 30"	-11.229	-533726.137992
110B.101	47517.744	-69713.675	20.465	62° 21' 38"	25.063	1190937.217872

倍面積合計	-613.351144
1/2	306.6755720

合計面積	306.6755720
------	-------------

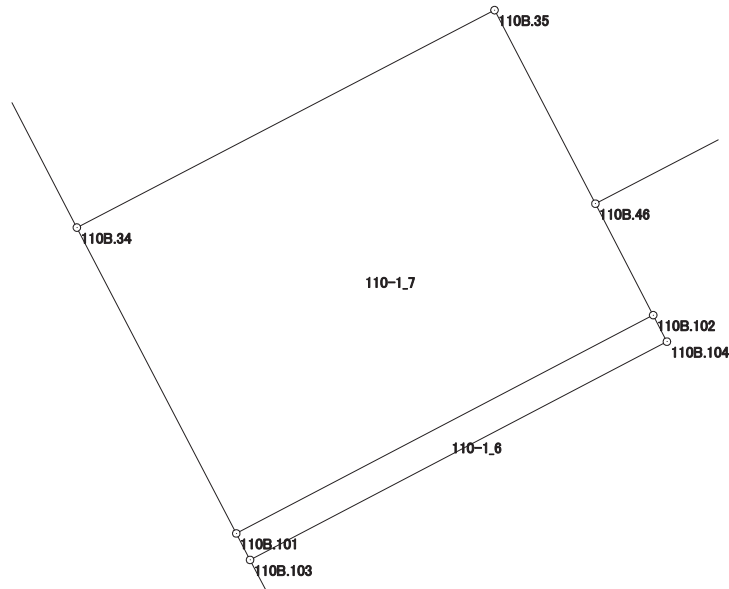

画地出来形面積計算書

世界測地系


現場名：北部第三地区

地番名： 110-1_8

点名	Xn	Yn	距離	方向角	Yn+1-Yn-1	Xn × (Yn+1-Yn-1)
110B. 31	47542. 610	-69726. 631	13. 037	152° 29' 01"	-31. 883	-1515801. 034630
110B. 34	47531. 048	-69720. 608	20. 477	62° 29' 38"	24. 185	1149538. 395880
110B. 35	47540. 505	-69702. 446	9. 493	152° 28' 26"	22. 549	1071990. 847245
110B. 46	47532. 087	-69698. 059	10. 172	62° 28' 49"	13. 408	637310. 222496
110B. 202	47536. 787	-69689. 038	3. 670	62° 28' 43"	12. 276	583561. 597212
110B. 201	47538. 483	-69685. 783	8. 417	62° 28' 56"	10. 720	509612. 537760
110B. 41	47542. 372	-69678. 318	11. 324	332° 29' 53"	2. 236	106304. 743792
110B. 95	47552. 416	-69683. 547	9. 887	332° 29' 39"	-9. 795	-465775. 914720
110B. 94	47561. 185	-69688. 113	1. 324	332° 28' 02"	-5. 178	-246271. 815930
110B. 42	47562. 359	-69688. 725	42. 742	242° 28' 50"	-38. 518	-1832006. 943962

倍面積合計	-1537. 364857
1/2	768. 6824285

合計面積	768. 6824285
------	--------------

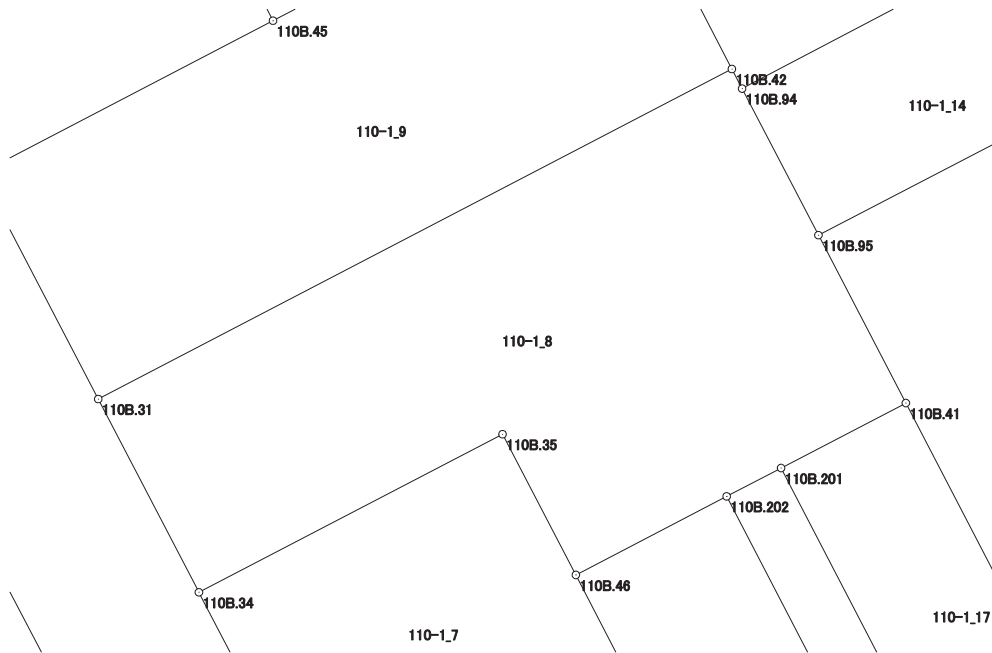

画地出来形面積計算書

世界測地系


現場名：北部第三地区

地番名： 110-1_9

点名	Xn	Yn	距離	方向角	Yn+1-Yn-1	Xn × (Yn+1-Yn-1)
110B. 33	47556.131	-69733.675	15.246	152° 28' 55"	-10.454	-497151.793474
110B. 31	47542.610	-69726.631	42.742	62° 28' 50"	44.950	2137040.319500
110B. 42	47562.359	-69688.725	15.247	332° 29' 50"	30.865	1468012.210535
110B. 43	47575.883	-69695.766	20.583	242° 28' 44"	-25.295	-1203431.960485
110B. 44	47566.372	-69714.020	2.432	242° 28' 34"	-20.411	-970877.218892
110B. 45	47565.248	-69716.177	19.731	242° 28' 45"	-19.655	-934894.949440

倍面積合計	-1303.392256
1/2	651.6961280

合計面積	651.6961280
------	-------------

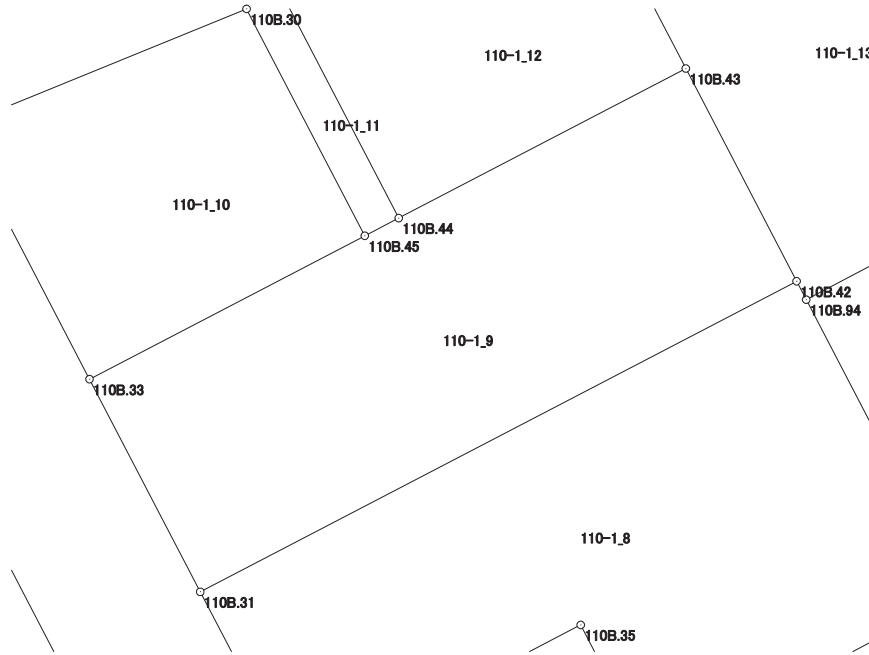

画地出来形面積計算書

世界測地系


現場名：北部第三地区

地番名： 110-1_10

点名	Xn	Yn	距離	方向角	Yn+1-Yn-1	Xn × (Yn+1-Yn-1)
110B. 1	47573. 308	-69739. 300	3. 992	200° 03' 20"	-16. 977	-807652. 049916
110B. 2	47569. 558	-69740. 669	15. 139	152° 29' 07"	5. 625	267578. 763750
110B. 33	47556. 131	-69733. 675	19. 731	62° 28' 45"	24. 492	1164744. 760452
110B. 45	47565. 248	-69716. 177	16. 267	332° 29' 06"	9. 983	474843. 870784
110B. 30	47579. 675	-69723. 692	16. 857	247° 48' 28"	-23. 123	-1100184. 825025

倍面積合計	-669. 479955
1/2	334. 7399775

合計面積	334. 7399775
------	--------------

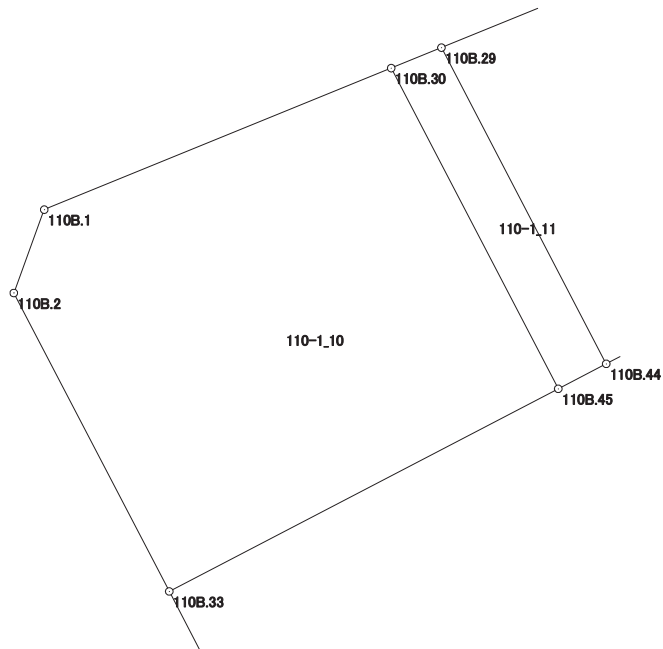

画地出来形面積計算書

世界測地系


現場名：北部第三地区

地番名： 110-1_11

点名	Xn	Yn	距離	方向角	Yn+1-Yn-1	Xn × (Yn+1-Yn-1)
110B. 30	47579. 675	-69723. 692	16. 267	152° 29' 06"	5. 255	250031. 192125
110B. 45	47565. 248	-69716. 177	2. 432	62° 28' 34"	9. 672	460051. 078656
110B. 44	47566. 372	-69714. 020	16. 040	332° 28' 41"	-5. 255	-249961. 284860
110B. 29	47580. 597	-69721. 432	2. 441	247° 48' 23"	-9. 672	-460199. 534184

倍面積合計	-78. 548263
1/2	39. 2741315

合計面積	39. 2741315
------	-------------

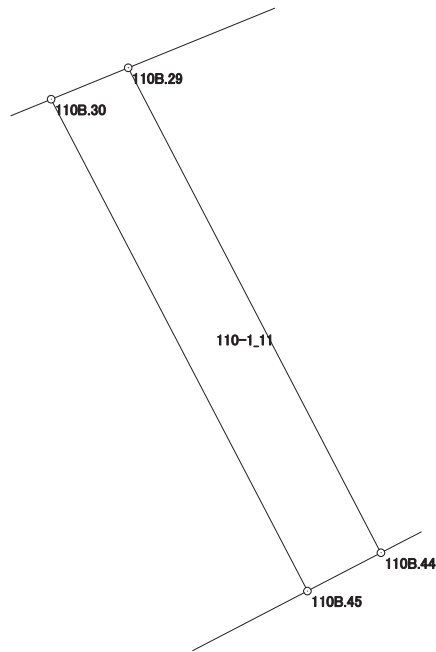

画地出来形面積計算書

世界測地系


現場名：北部第三地区

地番名： 110-1_12

点名	Xn	Yn	距離	方向角	Yn+1-Yn-1	Xn × (Yn+1-Yn-1)
110B. 29	47580. 597	-69721. 432	16. 040	152° 28' 41"	-11. 734	-558310. 725198
110B. 44	47566. 372	-69714. 020	20. 583	62° 28' 44"	25. 666	1220838. 503752
110B. 43	47575. 883	-69695. 766	14. 119	332° 29' 48"	11. 734	558255. 411122
110B. 28	47588. 406	-69702. 286	20. 677	247° 48' 40"	-25. 666	-1221404. 028396

倍面積合計	-620. 838720
1/2	310. 4193600

合計面積	310. 4193600
------	--------------

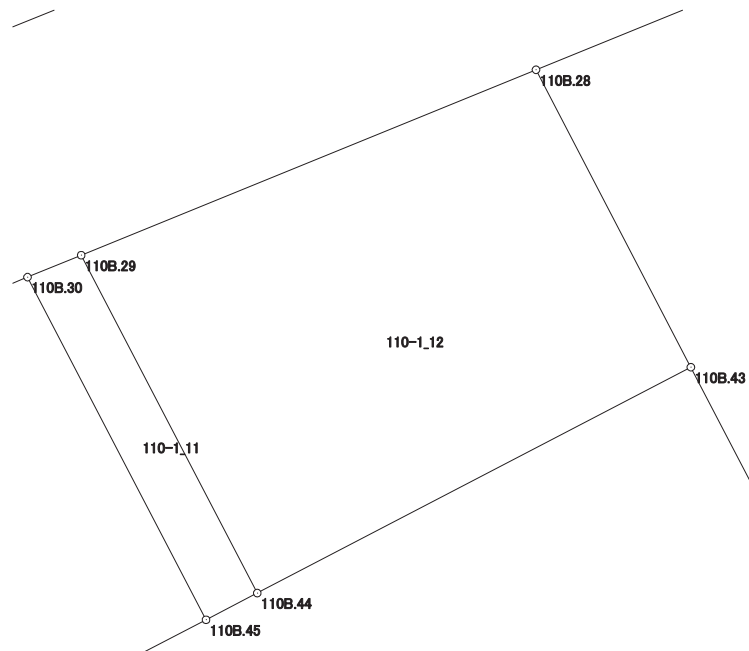

画地出来形面積計算書

世界測地系


現場名：北部第三地区

地番名： 110-1_13

点名	Xn	Yn	距離	方向角	Yn+1-Yn-1	Xn × (Yn+1-Yn-1)
110B. 28	47588. 406	-69702. 286	14. 119	152° 29' 48"	-7. 013	-333737. 491278
110B. 43	47575. 883	-69695. 766	15. 247	152° 29' 50"	13. 561	645176. 549363
110B. 42	47562. 359	-69688. 725	1. 324	152° 28' 02"	7. 653	363994. 733427
110B. 94	47561. 185	-69688. 113	17. 249	62° 16' 02"	15. 880	755271. 617800
110B. 92	47569. 212	-69672. 845	26. 299	332° 27' 59"	3. 111	147987. 818532
110B. 16	47592. 532	-69685. 002	4. 002	290° 23' 12"	-15. 908	-757101. 999056
110B. 17	47593. 926	-69688. 753	14. 615	247° 48' 35"	-17. 284	-822613. 416984

倍面積合計	-1022. 188196
1/2	511. 0940980

合計面積	511. 0940980
------	--------------

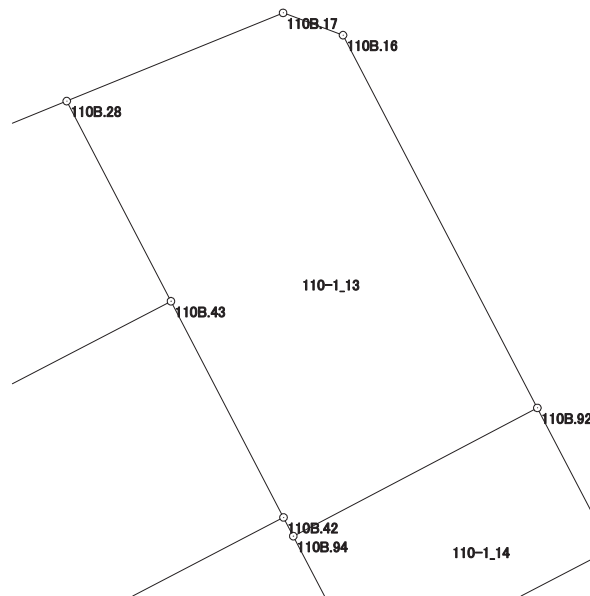

画地出来形面積計算書

世界測地系


現場名：北部第三地区

地番名： 110-1_14

点名	Xn	Yn	距離	方向角	Yn+1-Yn-1	Xn × (Yn+1-Yn-1)
110B.94	47561.185	-69688.113	9.887	152° 29' 39"	-10.702	-508999.801870
110B.95	47552.416	-69683.547	17.254	62° 31' 50"	19.875	945104.268000
110B.93	47560.375	-69668.238	9.966	332° 27' 56"	10.702	508991.133250
110B.92	47569.212	-69672.845	17.249	242° 16' 02"	-19.875	-945438.088500

倍面積合計	-342.489120
1/2	171.2445600

合計面積	171.2445600
------	-------------

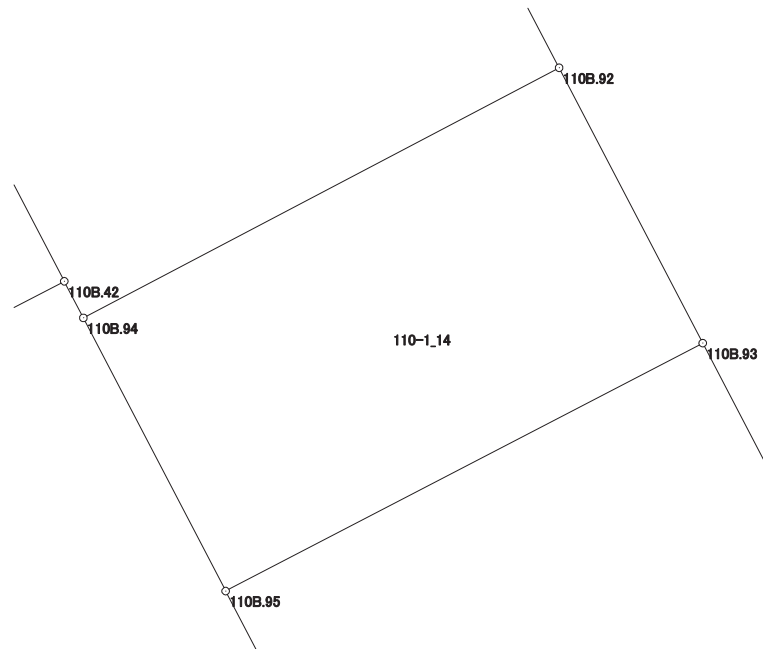

画地出来形面積計算書

世界測地系


現場名：北部第三地区

地番名： 110-1_15

点名	Xn	Yn	距離	方向角	Yn+1-Yn-1	Xn × (Yn+1-Yn-1)
110B. 95	47552. 416	-69683. 547	11. 324	152° 29' 53"	-10. 080	-479328. 353280
110B. 41	47542. 372	-69678. 318	20. 301	152° 29' 36"	14. 605	694356. 343060
110B. 39	47524. 366	-69668. 942	17. 270	62° 31' 53"	24. 699	1173804. 315834
110B. 27	47532. 332	-69653. 619	31. 625	332° 28' 00"	0. 704	33462. 761728
110B. 93	47560. 375	-69668. 238	17. 254	242° 31' 50"	-29. 928	-1423386. 903000

倍面積合計	-1091. 835658
1/2	545. 9178290

合計面積	545. 9178290
------	--------------

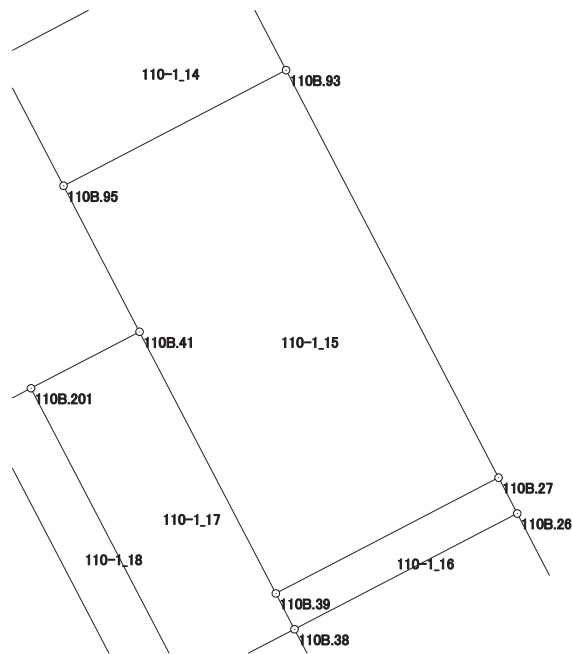

画地出来形面積計算書

世界測地系


現場名：北部第三地区

地番名： 110-1_16

点名	Xn	Yn	距離	方向角	Yn+1-Yn-1	Xn × (Yn+1-Yn-1)
110B.39	47524.366	-69668.942	2.780	152° 29' 41"	-14.039	-667194.574274
110B.38	47521.900	-69667.658	17.272	62° 31' 37"	16.608	789243.715200
110B.26	47529.868	-69652.334	2.779	332° 27' 27"	14.039	667271.816852
110B.27	47532.332	-69653.619	17.270	242° 31' 53"	-16.608	-789416.969856

倍面積合計	-96.012078
1/2	48.0060390

合計面積	48.0060390
------	------------

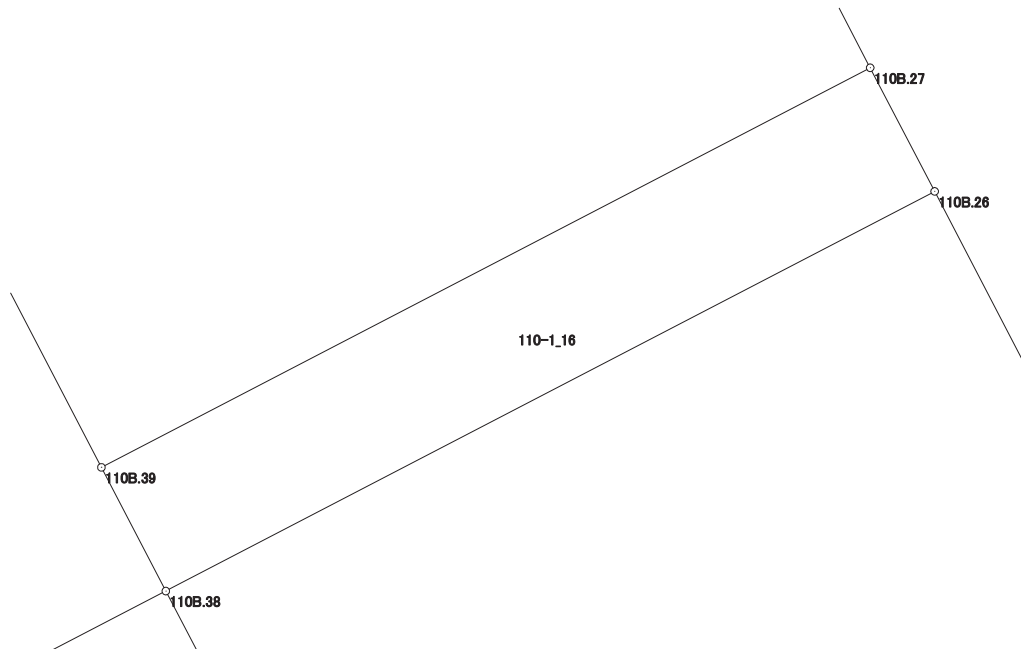

画地出来形面積計算書

世界測地系


現場名：北部第三地区

地番名： 110-1_17

点名	Xn	Yn	距離	方向角	Yn+1-Yn-1	Xn × (Yn+1-Yn-1)
110B. 203	47518. 015	-69675. 130	0. 548	62° 29' 59"	11. 139	529303. 169085
110B. 99	47518. 268	-69674. 644	7. 874	62° 31' 49"	7. 472	355056. 498496
110B. 38	47521. 900	-69667. 658	2. 780	332° 29' 41"	5. 702	270969. 873800
110B. 39	47524. 366	-69668. 942	20. 301	332° 29' 36"	-10. 660	-506609. 741560
110B. 41	47542. 372	-69678. 318	8. 417	242° 28' 56"	-16. 841	-800661. 086852
110B. 201	47538. 483	-69685. 783	23. 074	152° 30' 16"	3. 188	151552. 683804

倍面積合計	-388. 603227
1/2	194. 3016135

合計面積	194. 3016135
------	--------------

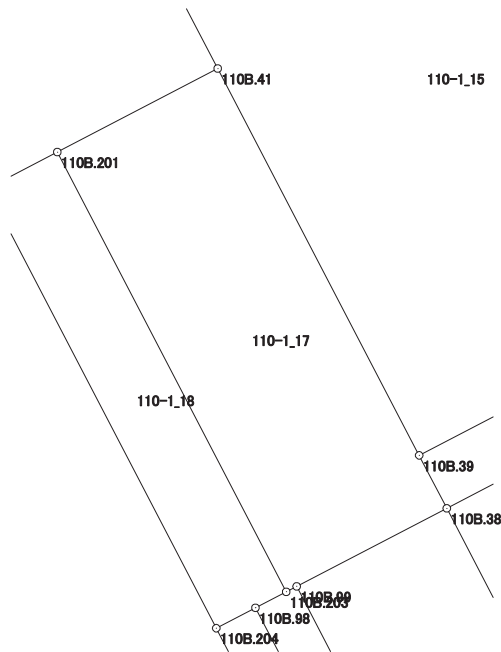

画地出来形面積計算書

世界測地系

現場名：北部第三地区

地番名： 110-1_18

点名	Xn	Yn	距離	方向角	Yn+1-Yn-1	Xn × (Yn+1-Yn-1)
110B.201	47538.483	-69685.783	3.670	242° 28' 43"	-13.908	-661165.221564
110B.202	47536.787	-69689.038	23.071	152° 30' 11"	7.397	351629.613439
110B.204	47516.322	-69678.386	2.056	62° 30' 46"	12.476	592813.633272
110B.98	47517.271	-69676.562	1.614	62° 32' 45"	3.256	154716.234376
110B.203	47518.015	-69675.130	23.074	332° 30' 16"	-9.221	-438163.616315

倍面積合計	-169.356792
1/2	84.6783960

合計面積	84.6783960
------	------------

