

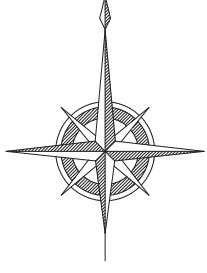


<110-2街区>

北部第三地区 画地出来形確認測量原図

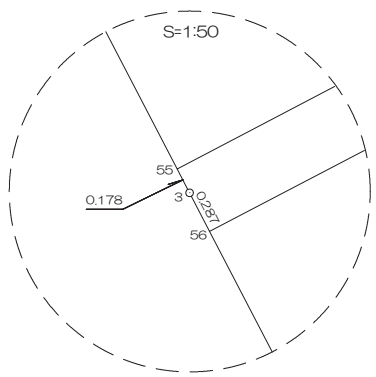

S=1:500

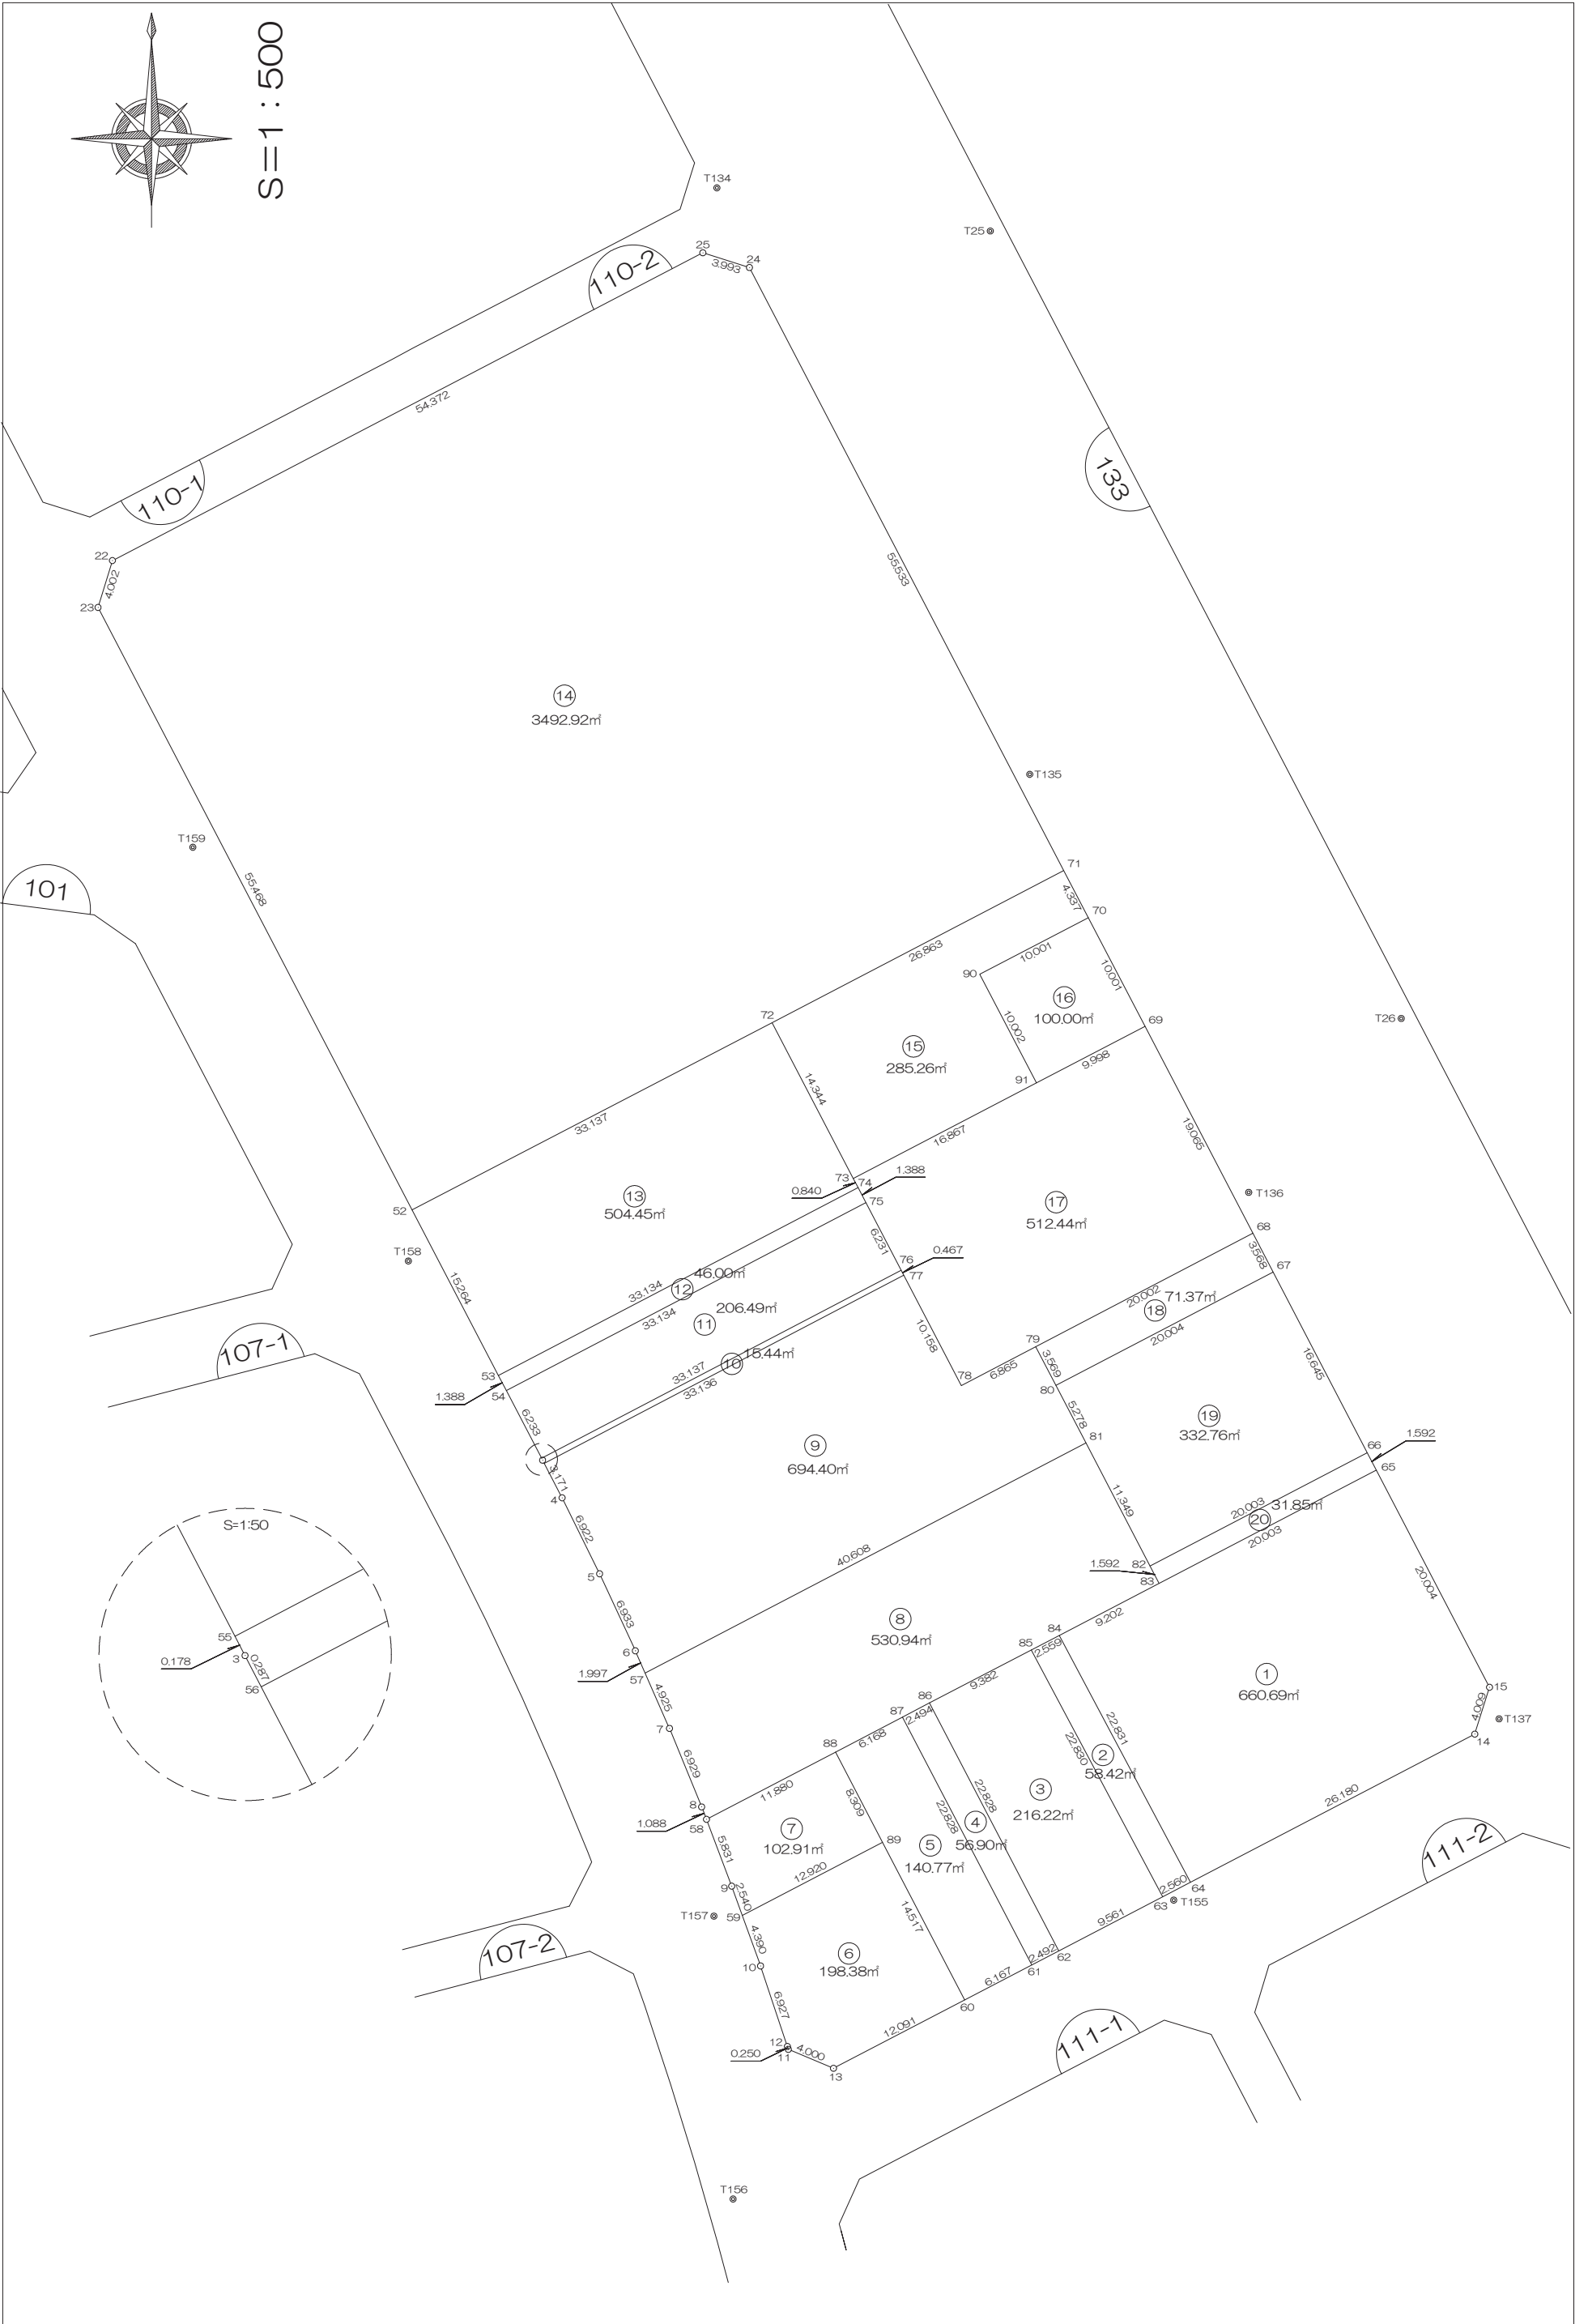

画地出来形面積計算書

世界測地系


現場名：北部第三地区

地番名： 110-2_1

点名	Xn	Yn	距離	方向角	Yn+1-Yn-1	Xn × (Yn+1-Yn-1)
110B. 64	47362. 583	-69597. 836	26. 180	62° 28' 29"	33. 936	1607296. 616688
110B. 14	47374. 682	-69574. 619	4. 009	17° 31' 19"	24. 424	1157079. 233168
110B. 15	47378. 505	-69573. 412	20. 004	332° 27' 59"	-8. 040	-380923. 180200
110B. 65	47396. 243	-69582. 659	20. 003	242° 27' 55"	-26. 984	-1278940. 221112
110B. 83	47386. 996	-69600. 396	9. 202	242° 27' 27"	-25. 896	-1227133. 648416
110B. 84	47382. 741	-69608. 555	22. 831	151° 59' 54"	2. 560	121299. 816960

倍面積合計	-1321. 382912
1/2	660. 6914560

合計面積	660. 6914560
------	--------------

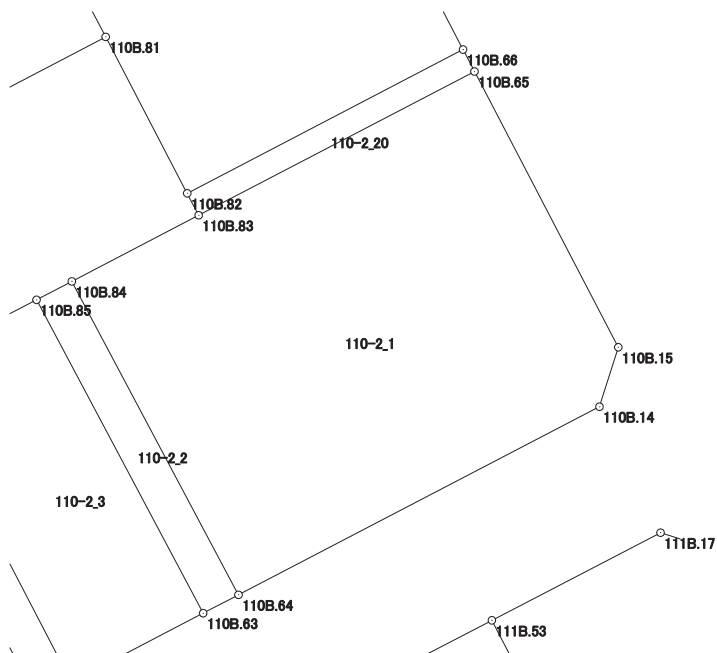

画地出来形面積計算書

世界測地系


現場名：北部第三地区

地番名： 110-2_2

点名	Xn	Yn	距離	方向角	Yn+1-Yn-1	Xn × (Yn+1-Yn-1)
110B. 85	47381. 558	-69610. 824	22. 830	152° 00' 02"	8. 449	400326. 783542
110B. 63	47361. 400	-69600. 106	2. 560	62° 28' 26"	12. 988	615129. 863200
110B. 64	47362. 583	-69597. 836	22. 831	331° 59' 54"	-8. 449	-400166. 463767
110B. 84	47382. 741	-69608. 555	2. 559	242° 27' 49"	-12. 988	-615407. 040108

倍面積合計	-116. 857133
1/2	58. 4285665

合計面積	58. 4285665
------	-------------

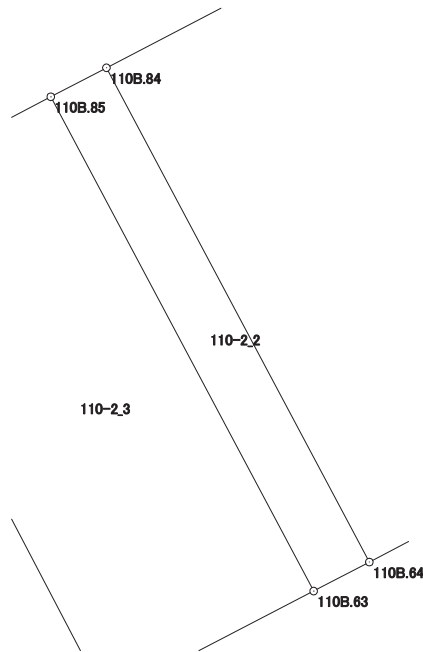

画地出来形面積計算書

世界測地系


現場名：北部第三地区

地番名： 110-2_3

点名	Xn	Yn	距離	方向角	Yn+1-Yn-1	Xn × (Yn+1-Yn-1)
110B. 86	47377. 221	-69619. 143	22. 828	152° 27' 06"	2. 239	106077. 597819
110B. 62	47356. 981	-69608. 585	9. 561	62° 28' 22"	19. 037	901534. 847297
110B. 63	47361. 400	-69600. 106	22. 830	332° 00' 02"	-2. 239	-106042. 174600
110B. 85	47381. 558	-69610. 824	9. 382	242° 27' 55"	-19. 037	-902002. 719646

倍面積合計	-432. 449130
1/2	216. 2245650

合計面積	216. 2245650
------	--------------

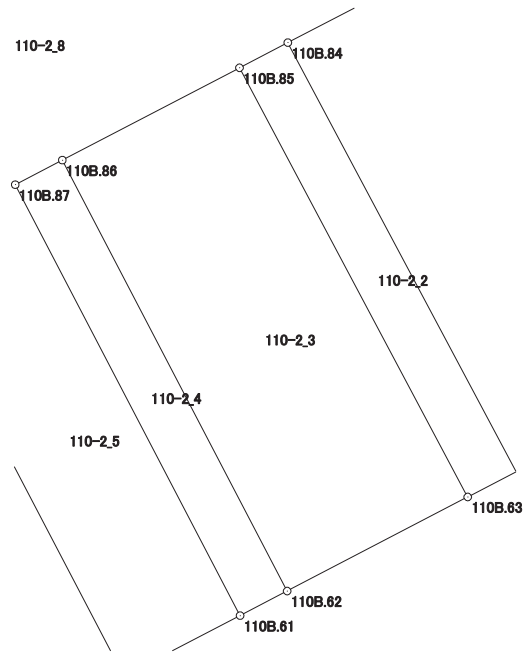

画地出来形面積計算書

世界測地系


現場名：北部第三地区

地番名： 110-2_4

点名	Xn	Yn	距離	方向角	Yn+1-Yn-1	Xn × (Yn+1-Yn-1)
110B.87	47376.068	-69621.354	22.828	152° 26' 54"	8.348	395495.415664
110B.61	47355.829	-69610.795	2.492	62° 28' 06"	12.769	604686.580501
110B.62	47356.981	-69608.585	22.828	332° 27' 06"	-8.348	-395336.077388
110B.86	47377.221	-69619.143	2.494	242° 27' 31"	-12.769	-604959.734949

倍面積合計	-113.816172
1/2	56.9080860

合計面積	56.9080860
------	------------

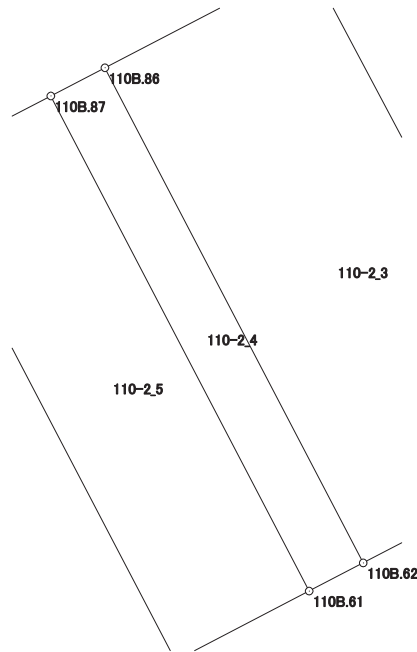

画地出来形面積計算書

世界測地系


現場名：北部第三地区

地番名： 110-2_5

点名	Xn	Yn	距離	方向角	Yn+1-Yn-1	Xn × (Yn+1-Yn-1)
110B. 88	47373. 216	-69626. 823	8. 309	152° 26' 31"	-1. 625	-76981. 476000
110B. 89	47365. 850	-69622. 979	14. 517	152° 26' 54"	10. 559	500136. 010150
110B. 60	47352. 979	-69616. 264	6. 167	62° 28' 30"	12. 184	576948. 696136
110B. 61	47355. 829	-69610. 795	22. 828	332° 26' 54"	-5. 090	-241041. 169610
110B. 87	47376. 068	-69621. 354	6. 168	242° 27' 31"	-16. 028	-759343. 617904

倍面積合計	-281. 557228
1/2	140. 7786140

合計面積	140. 7786140
------	--------------

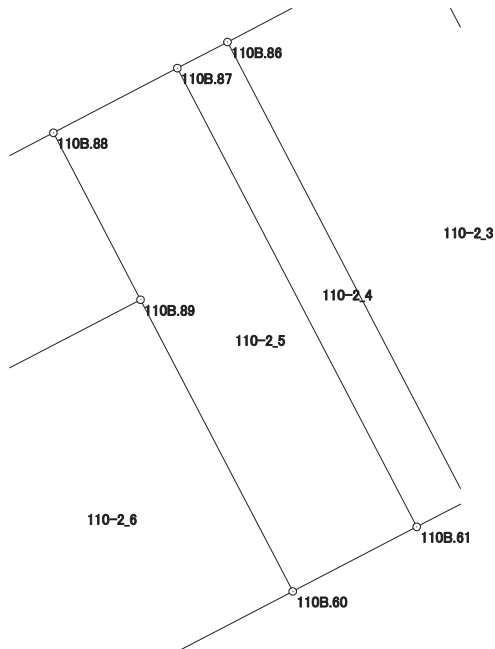

画地出来形面積計算書

世界測地系


現場名：北部第三地区

地番名： 110-2_6

点名	Xn	Yn	距離	方向角	Yn+1-Yn-1	Xn × (Yn+1-Yn-1)
110B. 59	47359. 878	-69634. 436	4. 390	160° 05' 30"	-9. 962	-471799. 104636
110B. 10	47355. 750	-69632. 941	6. 927	161° 34' 41"	3. 684	174458. 583000
110B. 11	47349. 178	-69630. 752	0. 250	161° 51' 16"	2. 267	107340. 586526
110B. 12	47348. 940	-69630. 674	4. 000	112° 46' 59"	3. 766	178316. 108040
110B. 13	47347. 391	-69626. 986	12. 091	62° 28' 22"	14. 410	682275. 904310
110B. 60	47352. 979	-69616. 264	14. 517	332° 26' 54"	4. 007	189743. 386853
110B. 89	47365. 850	-69622. 979	12. 920	242° 28' 09"	-18. 172	-860732. 226200

倍面積合計	-396. 762107
1/2	198. 3810535

合計面積	198. 3810535
------	--------------

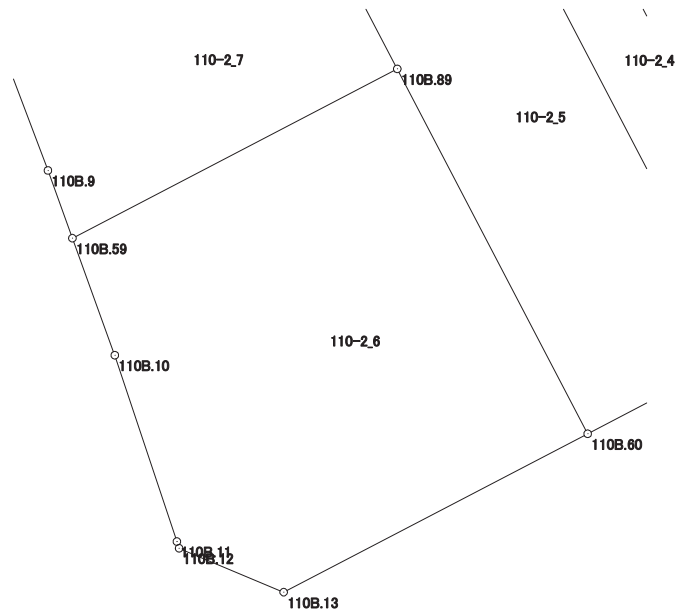

画地出来形面積計算書

世界測地系


現場名：北部第三地区

地番名： 110-2_7

点名	Xn	Yn	距離	方向角	Yn+1-Yn-1	Xn × (Yn+1-Yn-1)
110B. 58	47367. 723	-69637. 357	5. 831	159° 20' 01"	-8. 476	-401488. 820148
110B. 9	47362. 267	-69635. 299	2. 540	160° 08' 18"	2. 921	138345. 181907
110B. 59	47359. 878	-69634. 436	12. 920	62° 28' 09"	12. 320	583473. 696960
110B. 89	47365. 850	-69622. 979	8. 309	332° 26' 31"	7. 613	360596. 216050
110B. 88	47373. 216	-69626. 823	11. 880	242° 27' 36"	-14. 378	-681132. 099648

倍面積合計	-205. 824879
1/2	102. 9124395

合計面積	102. 9124395
------	--------------

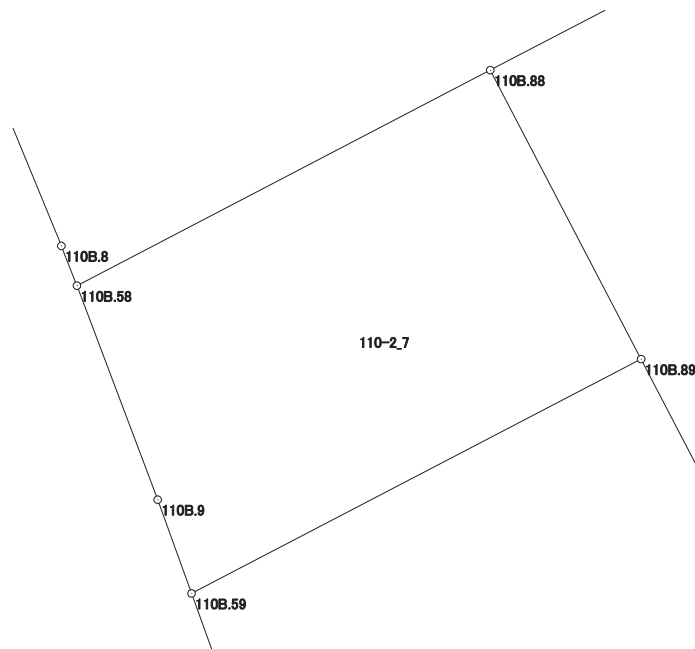

画地出来形面積計算書

世界測地系


現場名：北部第三地区

地番名： 110-2_8

点名	Xn	Yn	距離	方向角	Yn+1-Yn-1	Xn × (Yn+1-Yn-1)
110B. 57	47379. 656	-69642. 364	4. 925	156° 15' 22"	-34. 003	-1611050. 442968
110B. 7	47375. 148	-69640. 381	6. 929	157° 43' 16"	4. 610	218399. 432280
110B. 8	47368. 736	-69637. 754	1. 088	158° 35' 58"	3. 024	143243. 057664
110B. 58	47367. 723	-69637. 357	11. 880	62° 27' 36"	10. 931	517776. 580113
110B. 88	47373. 216	-69626. 823	6. 168	62° 27' 31"	16. 003	758113. 575648
110B. 87	47376. 068	-69621. 354	2. 494	62° 27' 31"	7. 680	363848. 202240
110B. 86	47377. 221	-69619. 143	9. 382	62° 27' 55"	10. 530	498882. 137130
110B. 85	47381. 558	-69610. 824	2. 559	62° 27' 49"	10. 588	501675. 936104
110B. 84	47382. 741	-69608. 555	9. 202	62° 27' 27"	10. 428	494107. 223148
110B. 83	47386. 996	-69600. 396	1. 592	332° 28' 10"	7. 423	351753. 671308
110B. 82	47388. 408	-69601. 132	11. 349	332° 28' 07"	-5. 982	-283477. 456656
110B. 81	47398. 472	-69606. 378	40. 608	242° 23' 47"	-41. 232	-1954333. 797504

倍面積合計	-1061. 881493
1/2	530. 9407465

合計面積	530. 9407465
------	--------------

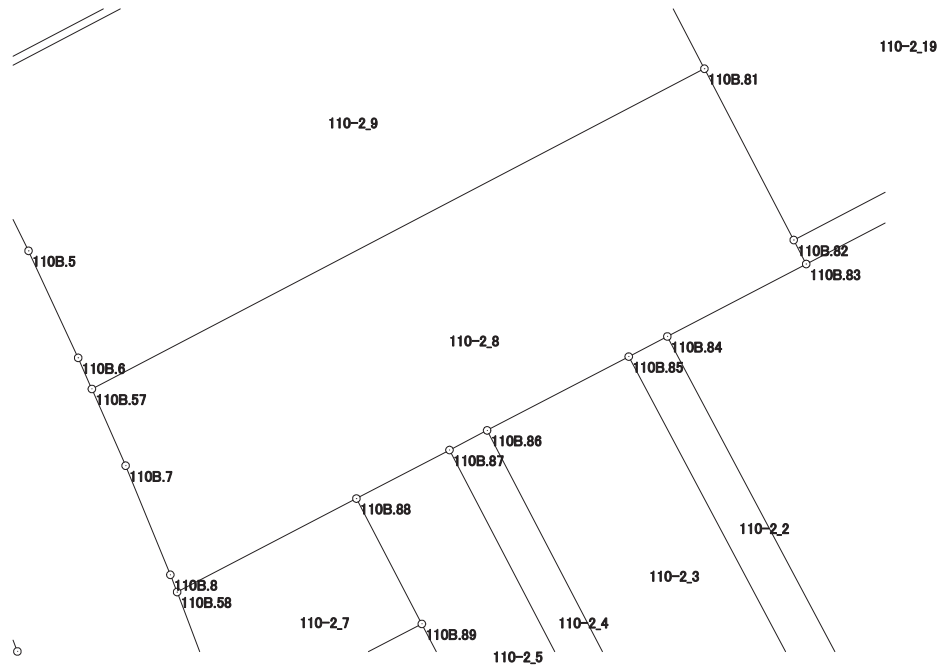

画地出来形面積計算書

世界測地系


現場名：北部第三地区

地番名： 110-2_9

点名	Xn	Yn	距離	方向角	Yn+1-Yn-1	Xn × (Yn+1-Yn-1)
110B. 56	47396. 794	-69650. 610	3. 171	152° 35' 11"	-27. 905	-1322607. 536570
110B. 4	47393. 979	-69649. 150	6. 922	153° 42' 59"	4. 525	214457. 754975
110B. 5	47387. 773	-69646. 085	6. 933	155° 07' 01"	5. 982	283473. 658086
110B. 6	47381. 484	-69643. 168	1. 997	156° 15' 32"	3. 721	176306. 501964
110B. 57	47379. 656	-69642. 364	40. 608	62° 23' 47"	36. 790	1743097. 544240
110B. 81	47398. 472	-69606. 378	5. 278	332° 27' 50"	33. 546	1590029. 141712
110B. 80	47403. 152	-69608. 818	3. 569	332° 28' 48"	-4. 089	-193831. 488528
110B. 79	47406. 317	-69610. 467	6. 865	242° 24' 58"	-7. 734	-366640. 455678
110B. 78	47403. 138	-69616. 552	10. 158	332° 29' 02"	-10. 778	-510911. 021364
110B. 77	47412. 147	-69621. 245	33. 136	242° 23' 53"	-34. 058	-1614762. 902526

倍面積合計	-1388. 803689
1/2	694. 4018445

合計面積	694. 4018445
------	--------------

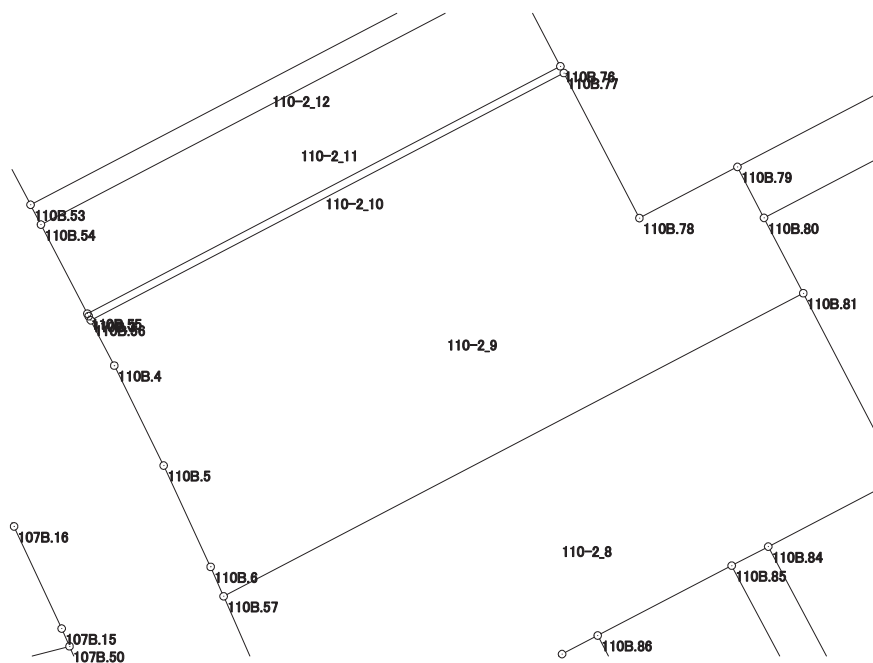

画地出来形面積計算書

世界測地系


現場名：北部第三地区

地番名： 110-2_10

点名	Xn	Yn	距離	方向角	Yn+1-Yn-1	Xn × (Yn+1-Yn-1)
110B.55	47397.207	-69650.824	0.178	152° 34' 17"	-29.283	-1387932.412581
110B.3	47397.049	-69650.742	0.287	152° 37' 54"	0.214	10142.968486
110B.56	47396.794	-69650.610	33.136	62° 23' 53"	29.497	1398063.232618
110B.77	47412.147	-69621.245	0.467	332° 43' 18"	29.151	1382111.497197
110B.76	47412.562	-69621.459	33.137	242° 23' 42"	-29.579	-1402416.171398

倍面積合計	-30.885678
1/2	15.4428390

合計面積	15.4428390
------	------------

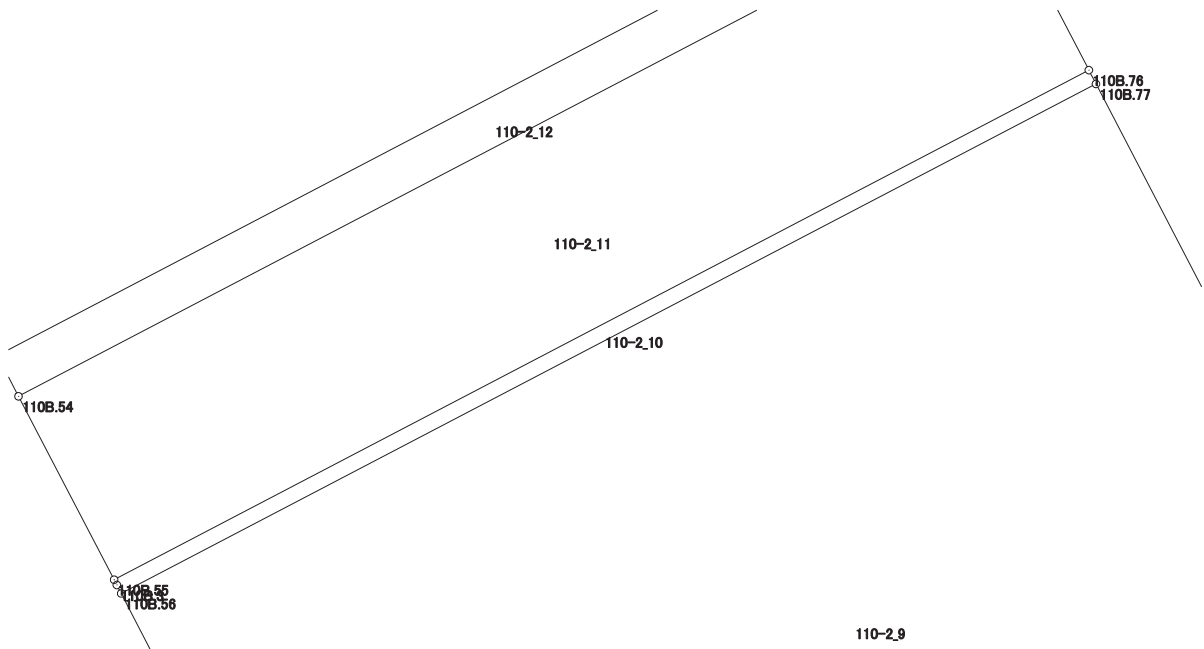

画地出来形面積計算書

世界測地系


現場名：北部第三地区

地番名： 110-2_11

点名	Xn	Yn	距離	方向角	Yn+1-Yn-1	Xn × (Yn+1-Yn-1)
110B. 54	47402. 734	-69653. 705	6. 233	152° 28' 08"	-26. 482	-1255319. 201788
110B. 55	47397. 207	-69650. 824	33. 137	62° 23' 42"	32. 246	1528370. 336922
110B. 76	47412. 562	-69621. 459	6. 231	332° 26' 23"	26. 482	1255579. 466884
110B. 75	47418. 086	-69624. 342	33. 134	242° 23' 52"	-32. 246	-1529043. 601156

倍面積合計	-412. 999138
1/2	206. 4995690

合計面積	206. 4995690
------	--------------

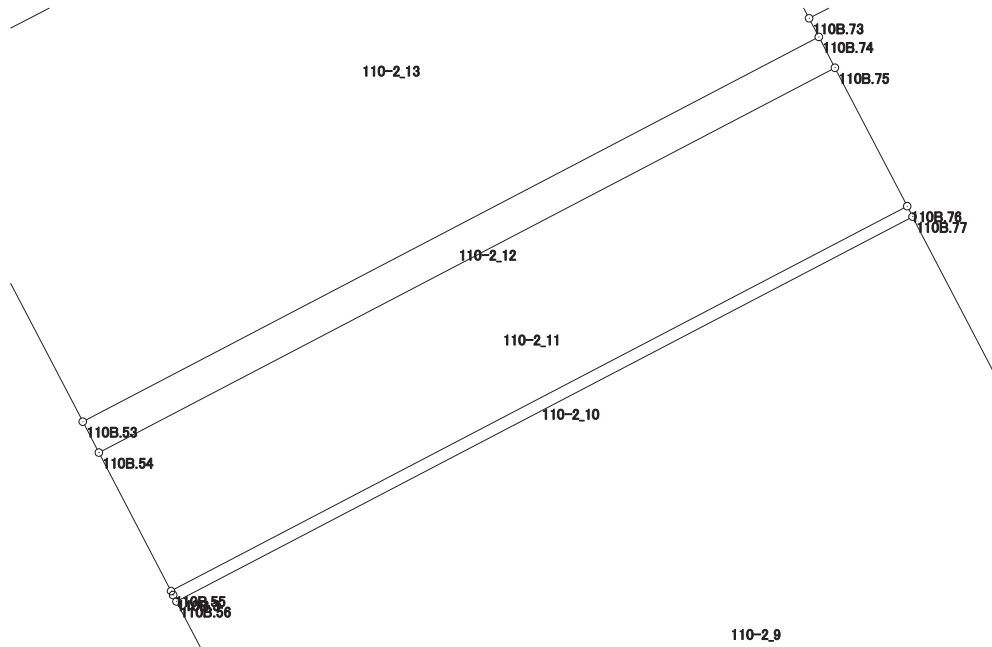

画地出来形面積計算書

世界測地系


現場名：北部第三地区

地番名： 110-2_12

点名	Xn	Yn	距離	方向角	Yn+1-Yn-1	Xn × (Yn+1-Yn-1)
110B. 53	47403.965	-69654.347	1.388	152° 27' 24"	-28.721	-1361489.278765
110B. 54	47402.734	-69653.705	33.134	62° 23' 52"	30.005	1422319.033670
110B. 75	47418.086	-69624.342	1.388	332° 27' 24"	28.721	1361894.848006
110B. 74	47419.317	-69624.984	33.134	242° 23' 52"	-30.005	-1422816.606585

倍面積合計	-92.003674
1/2	46.0018370

合計面積	46.0018370
------	------------

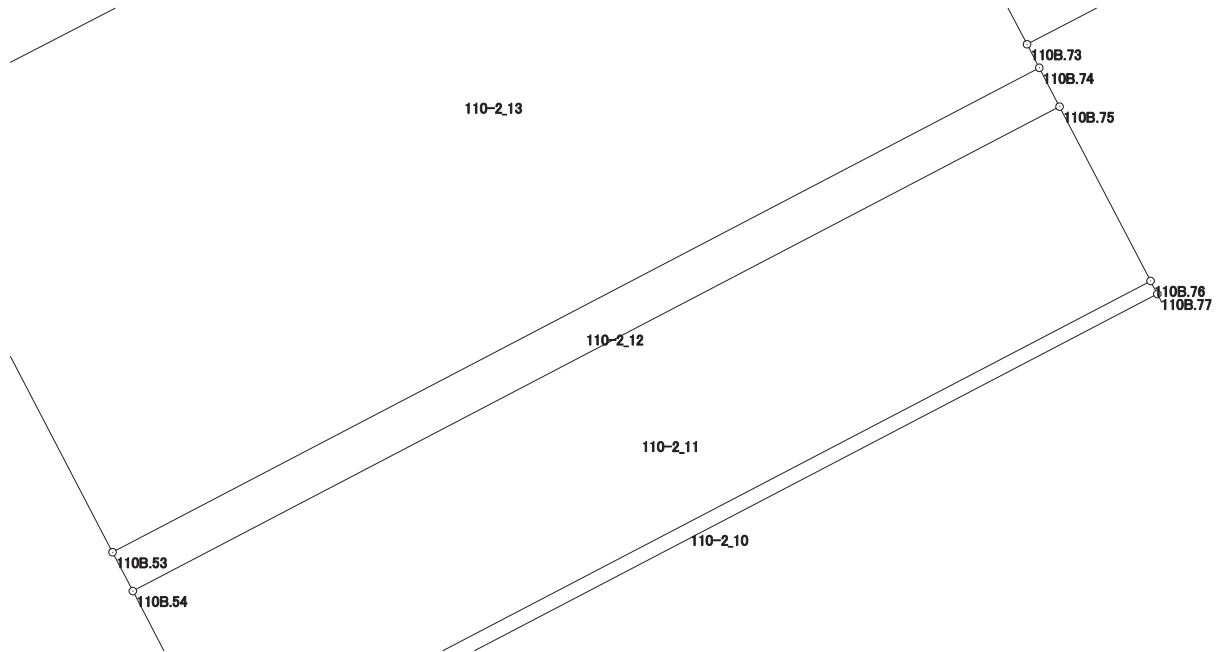

画地出来形面積計算書

世界測地系


現場名：北部第三地区

地番名： 110-2_13

点名	Xn	Yn	距離	方向角	Yn+1-Yn-1	Xn × (Yn+1-Yn-1)
110B.52	47417.500	-69661.404	15.264	152° 27' 47"	-22.346	-1059591.455000
110B.53	47403.965	-69654.347	33.134	62° 23' 52"	36.420	1726452.405300
110B.74	47419.317	-69624.984	0.840	332° 29' 21"	28.975	1373974.710075
110B.73	47420.062	-69625.372	14.344	332° 28' 26"	-7.017	-332746.575054
110B.72	47432.782	-69632.001	33.137	242° 32' 14"	-36.032	-1709098.001024

倍面積合計	-1008.915703
1/2	504.4578515

合計面積	504.4578515
------	-------------

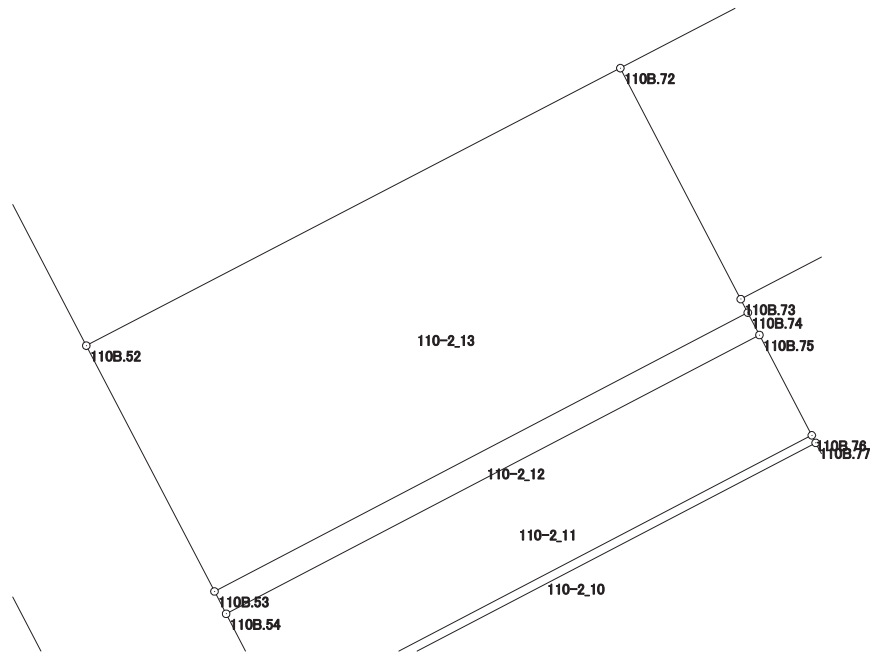

画地出来形面積計算書

世界測地系


現場名：北部第三地区

地番名： 110-2_14

点名	Xn	Yn	距離	方向角	Yn+1-Yn-1	Xn × (Yn+1-Yn-1)
110B.22	47470.512	-69685.870	4.002	197° 03' 31"	-49.388	-2344473.646656
110B.23	47466.686	-69687.044	55.468	152° 28' 03"	24.466	1161319.939676
110B.52	47417.500	-69661.404	33.137	62° 32' 14"	55.043	2610001.452500
110B.72	47432.782	-69632.001	26.863	62° 28' 14"	53.224	2524562.389168
110B.71	47445.198	-69608.180	55.533	332° 28' 09"	-1.848	-87678.725904
110B.24	47494.443	-69633.849	3.993	287° 33' 00"	-29.476	-1399946.201868
110B.25	47495.647	-69637.656	54.372	242° 27' 58"	-52.021	-2470771.052587

倍面積合計	-6985.845671
1/2	3492.9228355

合計面積	3492.9228355
------	--------------

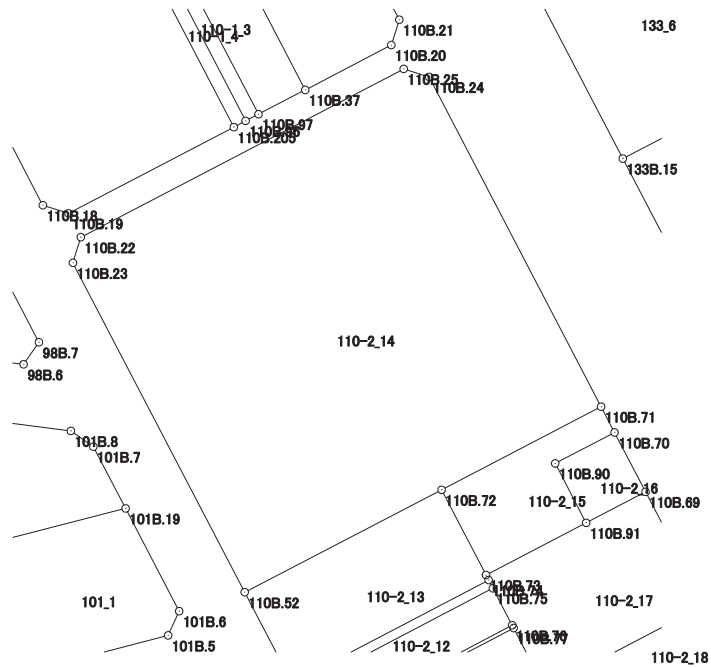

画地出来形面積計算書

世界測地系


現場名：北部第三地区

地番名： 110-2_15

点名	Xn	Yn	距離	方向角	Yn+1-Yn-1	Xn × (Yn+1-Yn-1)
110B.72	47432.782	-69632.001	14.344	152° 28' 26"	-17.192	-815464.388144
110B.73	47420.062	-69625.372	16.867	62° 27' 35"	21.585	1023562.038270
110B.91	47427.861	-69610.416	10.002	332° 27' 22"	10.331	489977.231991
110B.90	47436.729	-69615.041	10.001	62° 27' 41"	4.243	201274.041147
110B.70	47441.353	-69606.173	4.337	332° 26' 11"	6.861	325495.122933
110B.71	47445.198	-69608.180	26.863	242° 28' 14"	-25.828	-1225414.573944

倍面積合計	-570.527747
1/2	285.2638735

合計面積	285.2638735
------	-------------

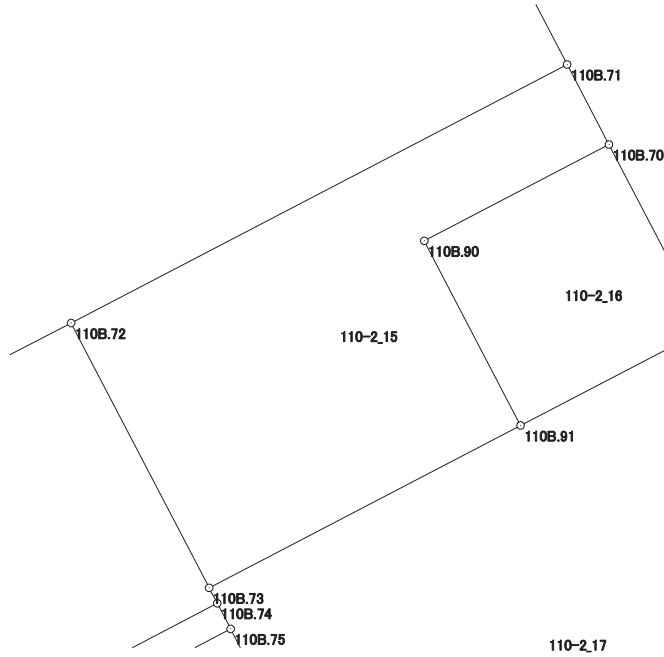

画地出来形面積計算書

世界測地系


現場名：北部第三地区

地番名： 110-2_16

点名	Xn	Yn	距離	方向角	Yn+1-Yn-1	Xn × (Yn+1-Yn-1)
110B.90	47436.729	-69615.041	10.002	152° 27' 22"	-4.243	-201274.041147
110B.91	47427.861	-69610.416	9.998	62° 27' 30"	13.490	639801.844890
110B.69	47432.484	-69601.551	10.001	332° 28' 27"	4.243	201256.029612
110B.70	47441.353	-69606.173	10.001	242° 27' 41"	-13.490	-639983.851970

倍面積合計	-200.018615
1/2	100.0093075

合計面積	100.0093075
------	-------------

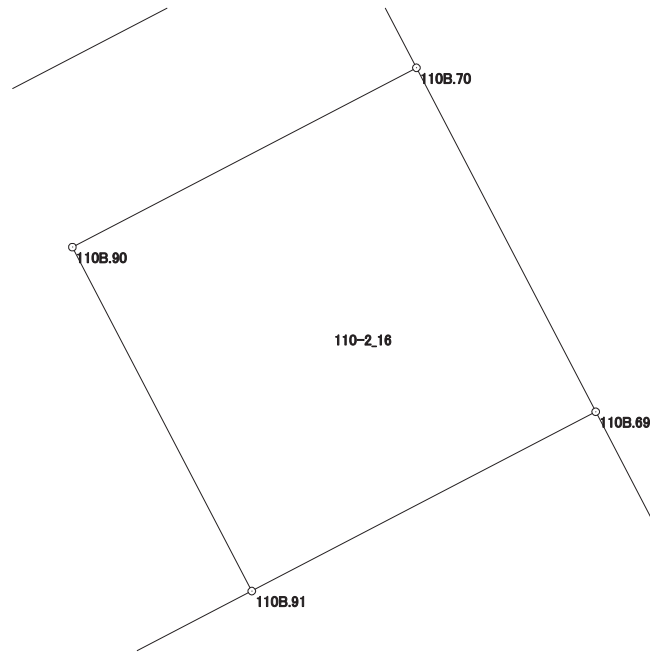

画地出来形面積計算書

世界測地系


現場名：北部第三地区

地番名： 110-2_17

点名	Xn	Yn	距離	方向角	Yn+1-Yn-1	Xn × (Yn+1-Yn-1)
110B.78	47403.138	-69616.552	6.865	62° 24' 58"	10.778	510911.021364
110B.79	47406.317	-69610.467	20.002	62° 25' 09"	23.814	1128934.033038
110B.68	47415.578	-69592.738	19.065	332° 28' 02"	8.916	422757.293448
110B.69	47432.484	-69601.551	9.998	242° 27' 30"	-17.678	-838511.452152
110B.91	47427.861	-69610.416	16.867	242° 27' 35"	-23.821	-1129779.076881
110B.73	47420.062	-69625.372	0.840	152° 29' 21"	-14.568	-690815.463216
110B.74	47419.317	-69624.984	1.388	152° 27' 24"	1.030	48841.896510
110B.75	47418.086	-69624.342	6.231	152° 26' 23"	3.525	167148.753150
110B.76	47412.562	-69621.459	0.467	152° 43' 18"	3.097	146836.704514
110B.77	47412.147	-69621.245	10.158	152° 29' 02"	4.907	232651.405329

倍面積合計	-1024.884896
1/2	512.4424480

合計面積	512.4424480
------	-------------

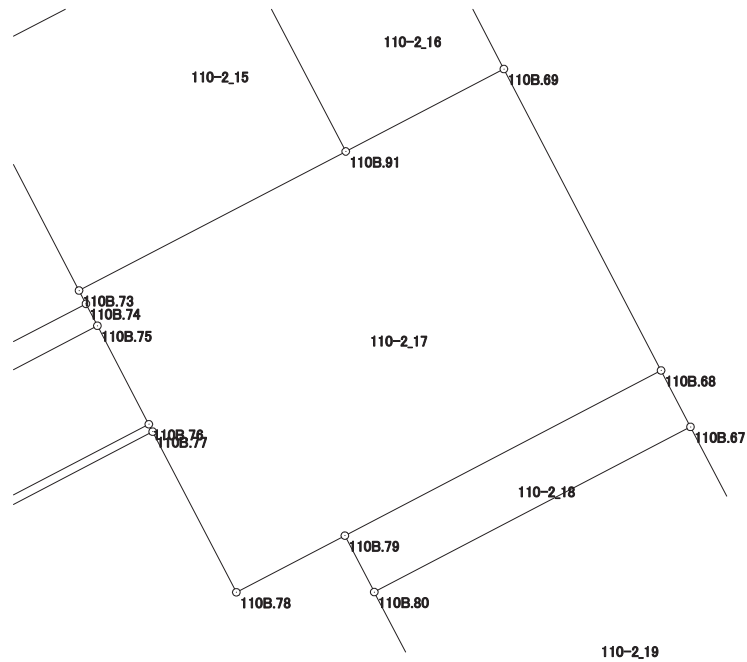

画地出来形面積計算書

世界測地系


現場名：北部第三地区

地番名： 110-2_18

点名	Xn	Yn	距離	方向角	Yn+1-Yn-1	Xn × (Yn+1-Yn-1)
110B.79	47406.317	-69610.467	3.569	152° 28' 48"	-16.080	-762293.577360
110B.80	47403.152	-69608.818	20.004	62° 24' 55"	19.379	918625.682608
110B.67	47412.415	-69591.088	3.568	332° 27' 03"	16.080	762391.633200
110B.68	47415.578	-69592.738	20.002	242° 25' 09"	-19.379	-918866.486062

倍面積合計	-142.747614
1/2	71.3738070

合計面積	71.3738070
------	------------

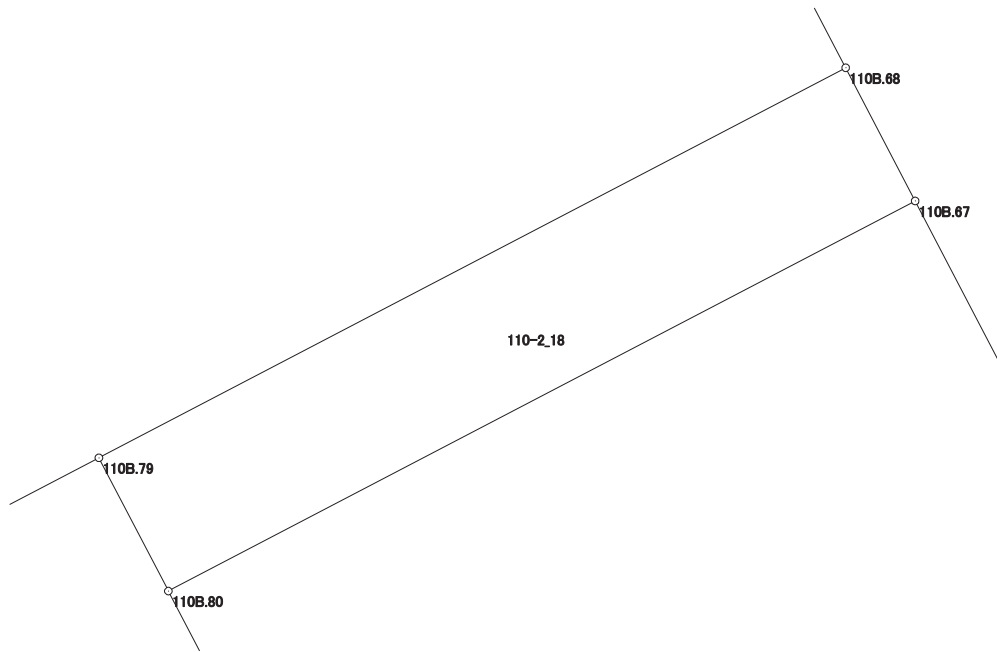

画地出来形面積計算書

世界測地系


現場名：北部第三地区

地番名： 110-2_19

点名	Xn	Yn	距離	方向角	Yn+1-Yn-1	Xn × (Yn+1-Yn-1)
110B.80	47403.152	-69608.818	5.278	152° 27' 50"	-15.290	-724794.194080
110B.81	47398.472	-69606.378	11.349	152° 28' 07"	7.686	364304.655792
110B.82	47388.408	-69601.132	20.003	62° 27' 55"	22.983	1089127.781064
110B.66	47397.655	-69583.395	16.645	332° 28' 16"	10.044	476062.046820
110B.67	47412.415	-69591.088	20.004	242° 24' 55"	-25.423	-1205365.826545

倍面積合計	-665.536949
1/2	332.7684745

合計面積	332.7684745
------	-------------

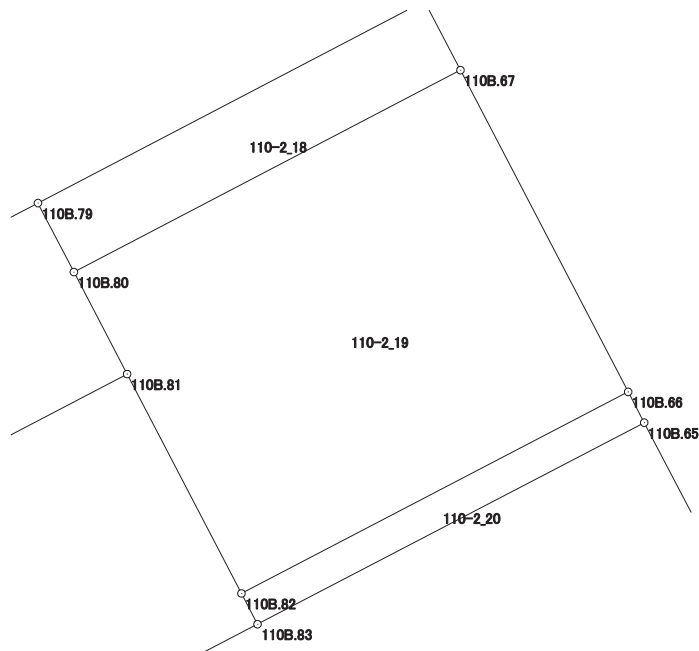

画地出来形面積計算書

世界測地系

現場名：北部第三地区

地番名： 110-2_20

点名	Xn	Yn	距離	方向角	Yn+1-Yn-1	Xn × (Yn+1-Yn-1)
110B.82	47388.408	-69601.132	1.592	152° 28' 10"	-17.001	-805650.324408
110B.83	47386.996	-69600.396	20.003	62° 27' 55"	18.473	875379.977108
110B.65	47396.243	-69582.659	1.592	332° 28' 10"	17.001	805783.527243
110B.66	47397.655	-69583.395	20.003	242° 27' 55"	-18.473	-875576.880815

倍面積合計	-63.700872
1/2	31.8504360

合計面積	31.8504360
------	------------

