




北部第三地区 画地出来形確認測量原図

〈115街区〉

平成二十四年三月

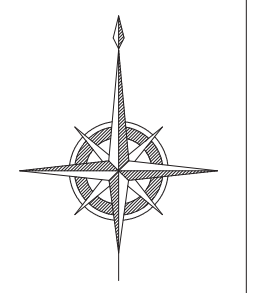

S=1:500

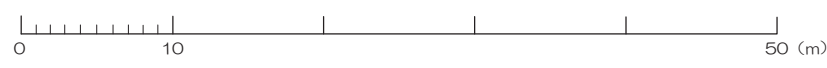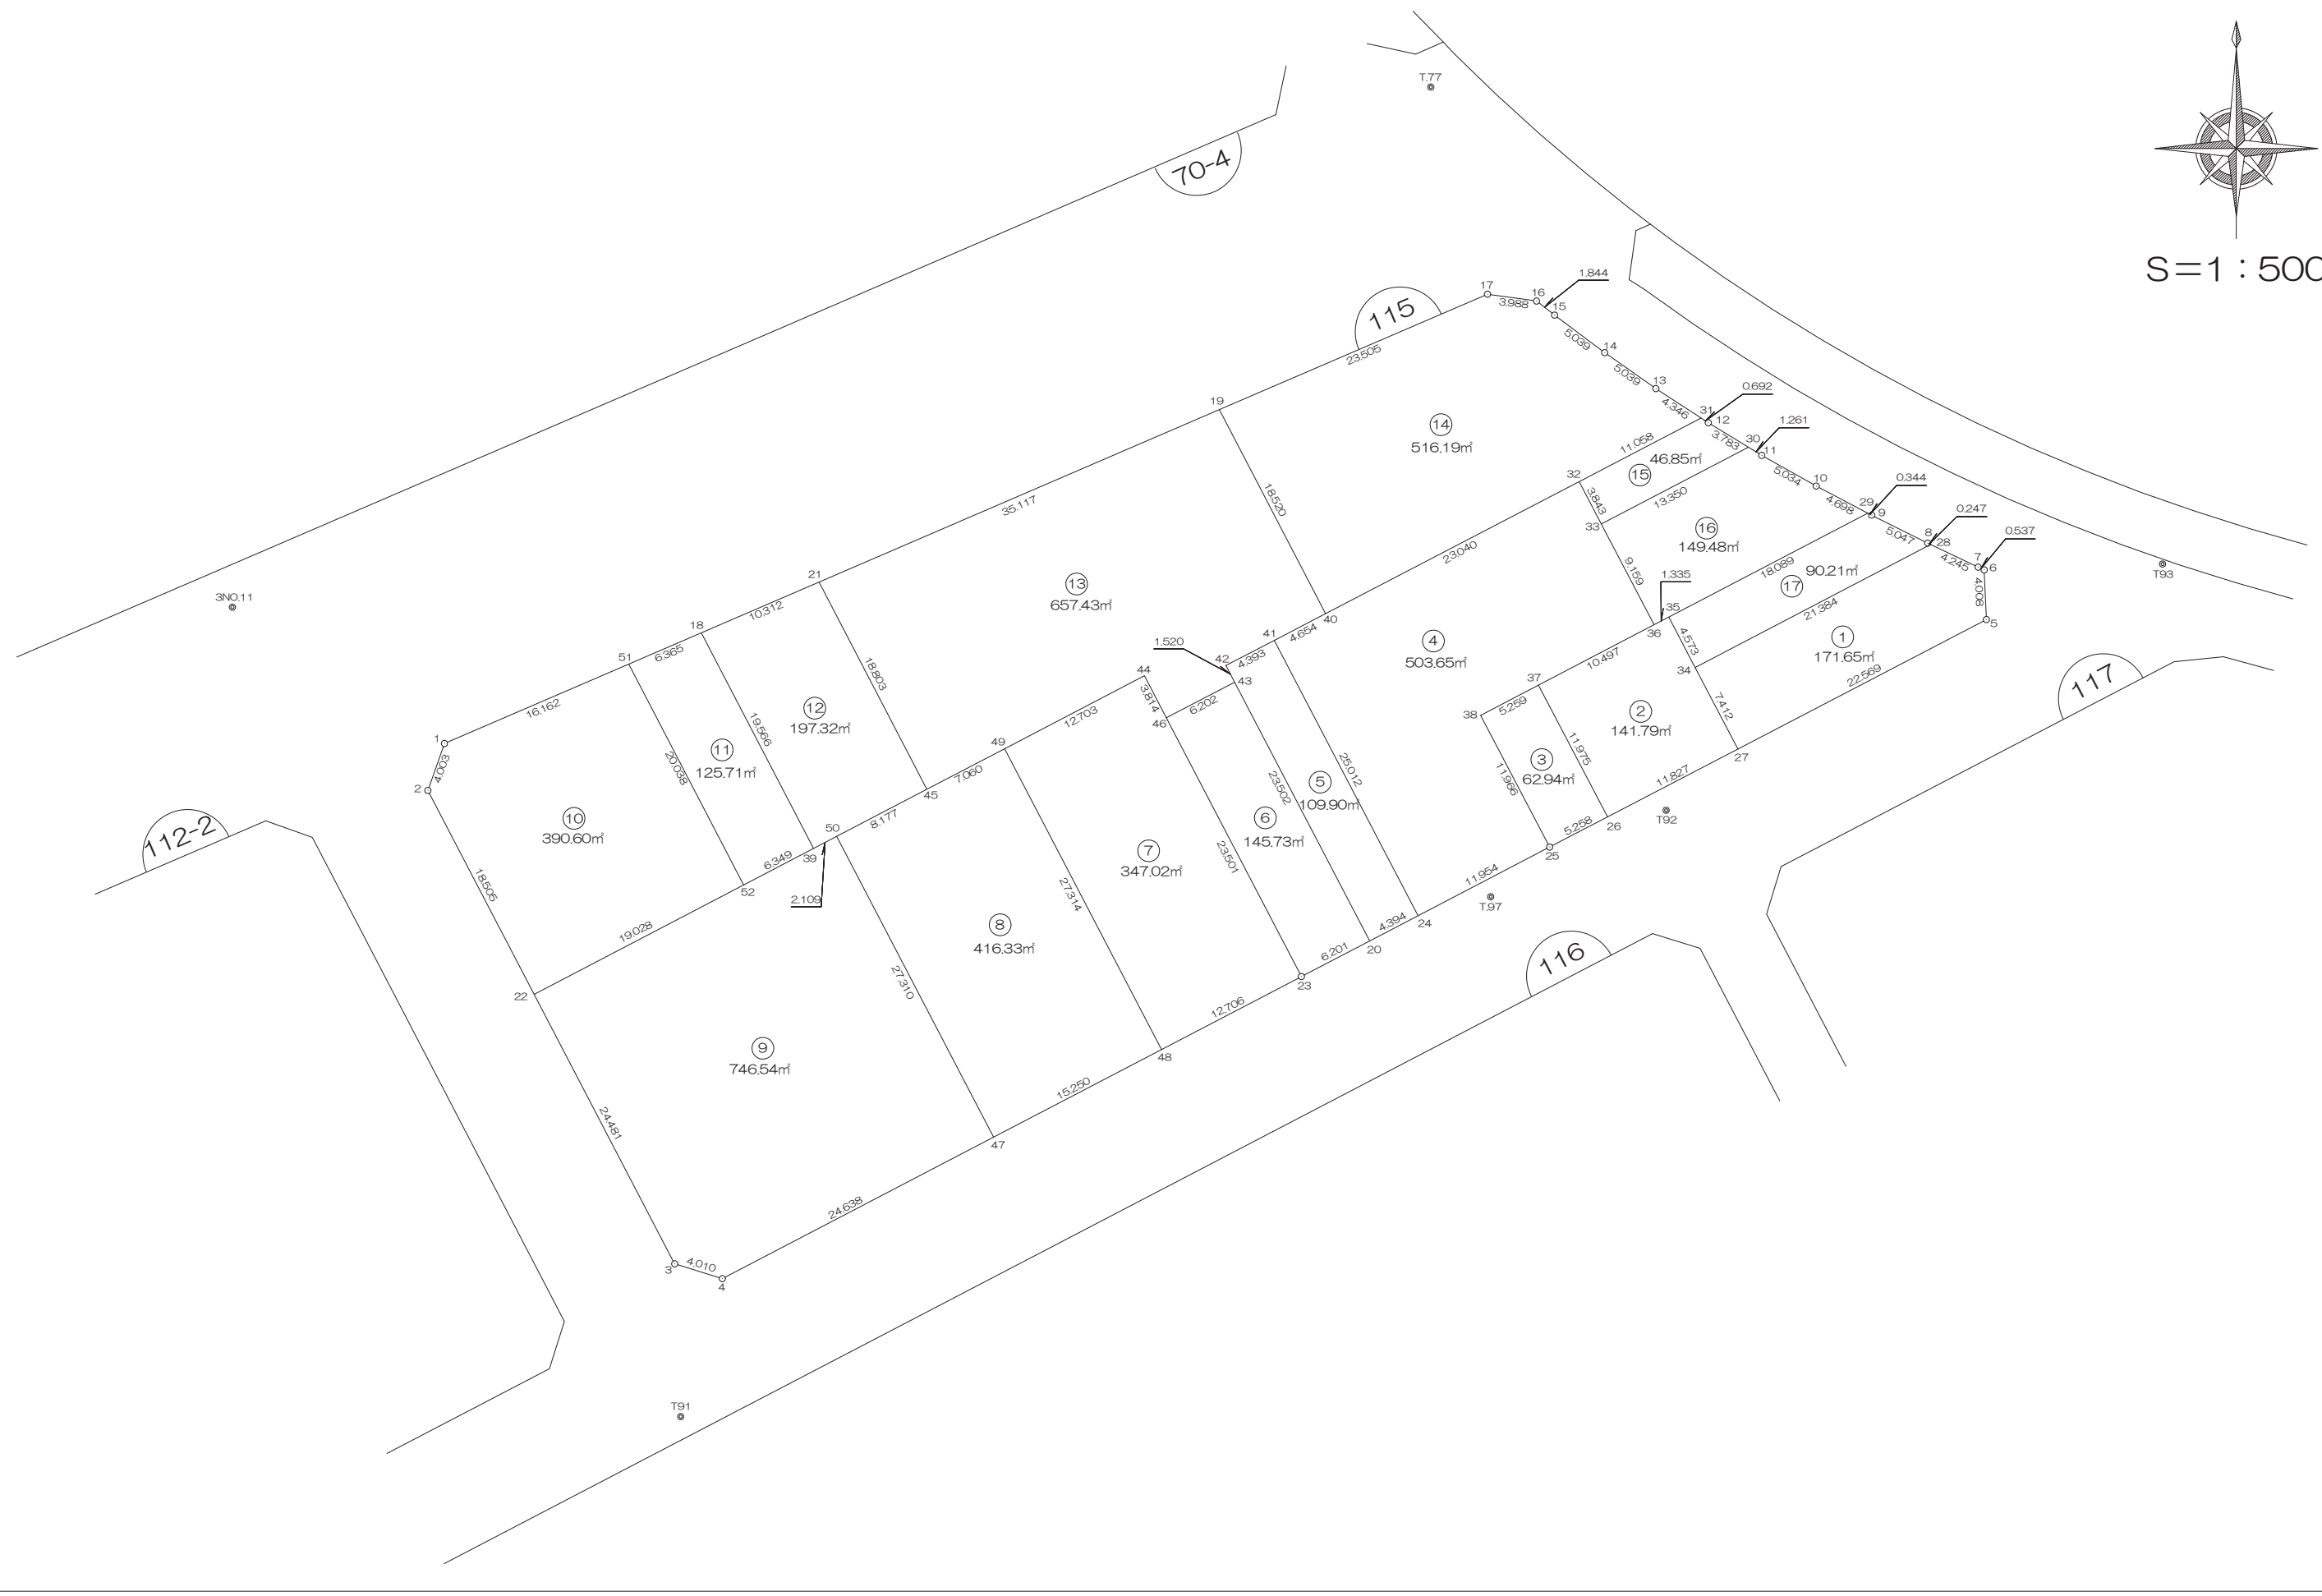

前橋市

画地出来形面積計算書

世界測地系


現場名：北部第三地区

地番名： 115_1

点名	Xn	Yn	距離	方向角	Yn+1-Yn-1	Xn × (Yn+1-Yn-1)
115B. 34	47970. 799	-69600. 194	7. 412	152° 23' 02"	-15. 518	-744410. 858882
115B. 27	47964. 231	-69596. 758	22. 569	62° 29' 29"	23. 453	1124905. 109643
115B. 5	47974. 655	-69576. 741	4. 008	357° 29' 51"	19. 842	951913. 104510
115B. 6	47978. 659	-69576. 916	0. 537	294° 04' 54"	-0. 665	-31905. 808235
115B. 7	47978. 878	-69577. 406	4. 245	295° 25' 05"	-4. 324	-207460. 668472
115B. 28	47980. 700	-69581. 240	21. 384	242° 25' 08"	-22. 788	-1093384. 191600

倍面積合計	-343. 313036
1/2	171. 6565180

合計面積	171. 6565180
------	--------------

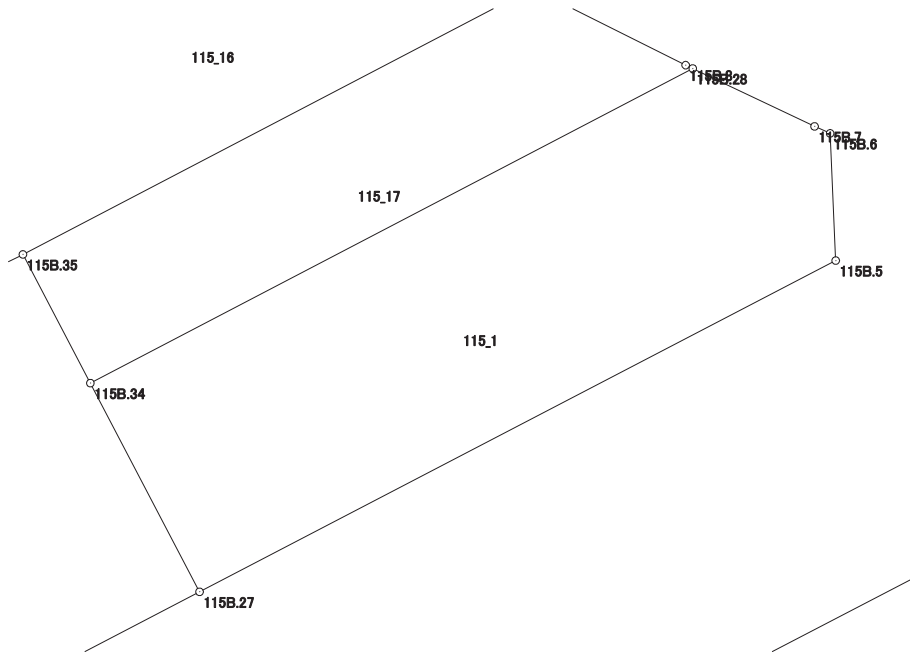

画地出来形面積計算書

世界測地系


現場名：北部第三地区

地番名： 115_2

点名	Xn	Yn	距離	方向角	Yn+1-Yn-1	Xn × (Yn+1-Yn-1)
115B. 37	47969. 376	-69612. 806	11. 975	152° 20' 45"	-3. 743	-179549. 374368
115B. 26	47958. 769	-69607. 248	11. 827	62° 29' 41"	16. 048	769642. 324912
115B. 27	47964. 231	-69596. 758	7. 412	332° 23' 02"	7. 054	338339. 685474
115B. 34	47970. 799	-69600. 194	4. 573	332° 21' 13"	-5. 558	-266621. 700842
115B. 35	47974. 850	-69602. 316	1. 335	242° 55' 01"	-3. 311	-158844. 728350
115B. 36	47974. 242	-69603. 505	10. 497	242° 22' 58"	-10. 490	-503249. 798580

倍面積合計	-283. 591754
1/2	141. 7958770

合計面積	141. 7958770
------	--------------

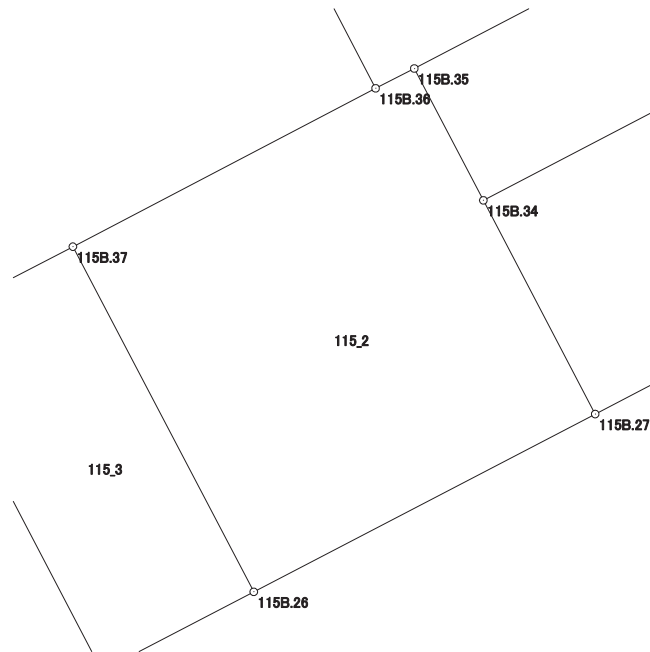

画地出来形面積計算書

世界測地系


現場名：北部第三地区

地番名： 115_3

点名	Xn	Yn	距離	方向角	Yn+1-Yn-1	Xn × (Yn+1-Yn-1)
115B.38	47966.938	-69617.466	11.966	152° 20' 18"	0.895	42930.409510
115B.25	47956.340	-69611.911	5.258	62° 29' 04"	10.218	490017.882120
115B.26	47958.769	-69607.248	11.975	332° 20' 45"	-0.895	-42923.098255
115B.37	47969.376	-69612.806	5.259	242° 22' 57"	-10.218	-490151.083968

倍面積合計	-125.890593
1/2	62.9452965

合計面積	62.9452965
------	------------

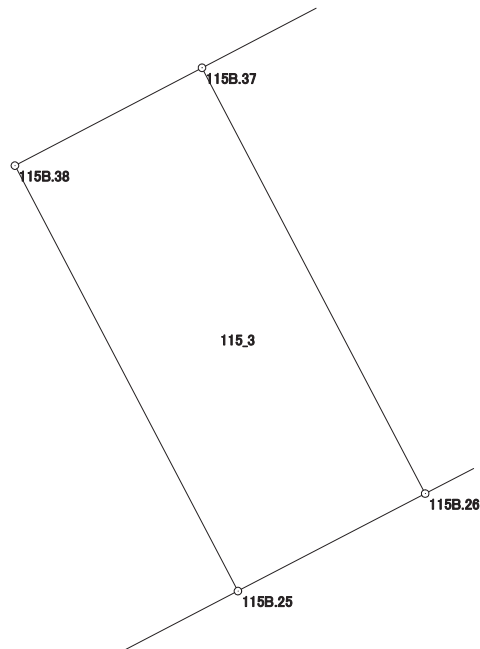

画地出来形面積計算書

世界測地系


現場名：北部第三地区

地番名： 115_4

点名	Xn	Yn	距離	方向角	Yn+1-Yn-1	Xn × (Yn+1-Yn-1)
115B.25	47956.340	-69611.911	11.966	332° 20' 18"	5.045	241939.735300
115B.38	47966.938	-69617.466	5.259	62° 22' 57"	-0.895	-42930.409510
115B.37	47969.376	-69612.806	10.497	62° 22' 58"	13.961	669700.458336
115B.36	47974.242	-69603.505	9.159	332° 25' 30"	5.061	242797.638762
115B.33	47982.361	-69607.745	3.843	332° 26' 29"	-6.018	-288757.848498
115B.32	47985.768	-69609.523	23.040	242° 29' 19"	-22.213	-1065907.864584
115B.40	47975.125	-69629.958	4.654	242° 35' 53"	-24.567	-1178604.895875
115B.41	47972.983	-69634.090	25.012	152° 25' 22"	7.447	357254.804401
115B.24	47950.813	-69622.511	11.954	62° 27' 42"	22.179	1063501.081527

倍面積合計	-1007.300141
1/2	503.6500705

合計面積	503.6500705
------	-------------

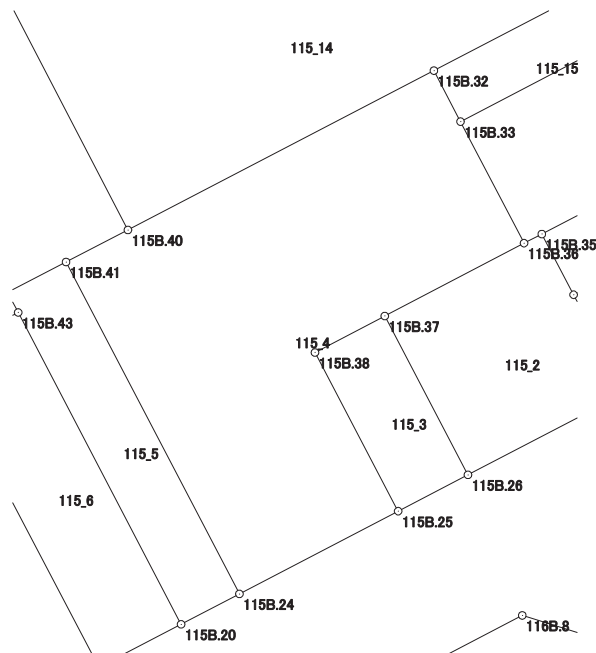

画地出来形面積計算書

世界測地系


現場名：北部第三地区

地番名： 115_5

点名	Xn	Yn	距離	方向角	Yn+1-Yn-1	Xn × (Yn+1-Yn-1)
115B.42	47970.962	-69637.991	1.520	152° 24' 23"	-3.197	-153363.165514
115B.43	47969.615	-69637.287	23.502	152° 25' 31"	11.583	555632.050545
115B.20	47948.783	-69626.408	4.394	62° 29' 04"	14.776	708491.217608
115B.24	47950.813	-69622.511	25.012	332° 25' 22"	-7.682	-368358.145466
115B.41	47972.983	-69634.090	4.393	242° 36' 45"	-15.480	-742621.776840

倍面積合計	-219.819667
1/2	109.9098335

合計面積	109.9098335
------	-------------

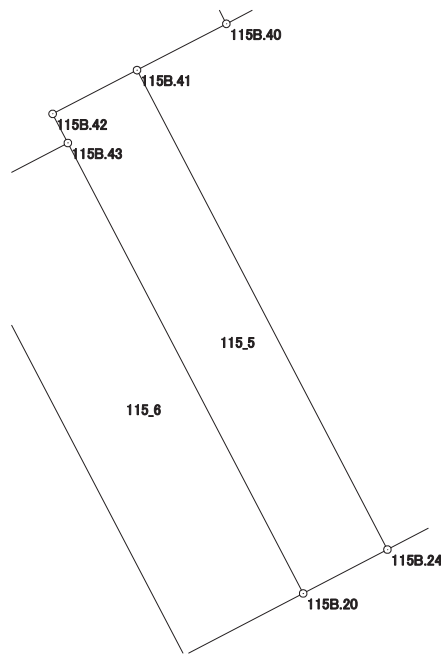

画地出来形面積計算書

世界測地系


現場名：北部第三地区

地番名： 115_6

点名	Xn	Yn	距離	方向角	Yn+1-Yn-1	Xn × (Yn+1-Yn-1)
115B. 46	47966. 747	-69642. 786	23. 501	152° 25' 19"	5. 381	258109. 065607
115B. 23	47945. 916	-69631. 906	6. 201	62° 27' 35"	16. 378	785258. 212248
115B. 20	47948. 783	-69626. 408	23. 502	332° 25' 31"	-5. 381	-258012. 401323
115B. 43	47969. 615	-69637. 287	6. 202	242° 27' 21"	-16. 378	-785646. 354470

倍面積合計	-291. 477938
1/2	145. 7389690

合計面積	145. 7389690
------	--------------

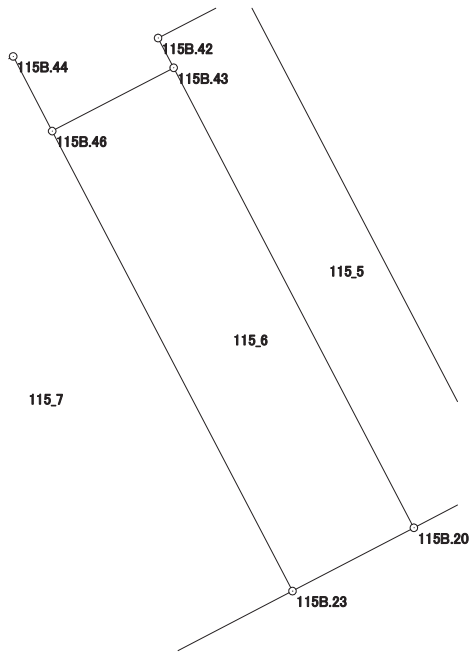

画地出来形面積計算書

世界測地系


現場名：北部第三地区

地番名： 115_7

点名	Xn	Yn	距離	方向角	Yn+1-Yn-1	Xn × (Yn+1-Yn-1)
115B. 49	47964. 253	-69655. 815	27. 314	152° 25' 39"	1. 380	66190. 669140
115B. 48	47940. 041	-69643. 172	12. 706	62° 27' 32"	23. 909	1146198. 440269
115B. 23	47945. 916	-69631. 906	23. 501	332° 25' 19"	0. 386	18507. 123576
115B. 46	47966. 747	-69642. 786	3. 814	332° 25' 14"	-12. 646	-606587. 482562
115B. 44	47970. 128	-69644. 552	12. 703	242° 27' 09"	-13. 029	-625002. 797712

倍面積合計	-694. 047289
1/2	347. 0236445

合計面積	347. 0236445
------	--------------

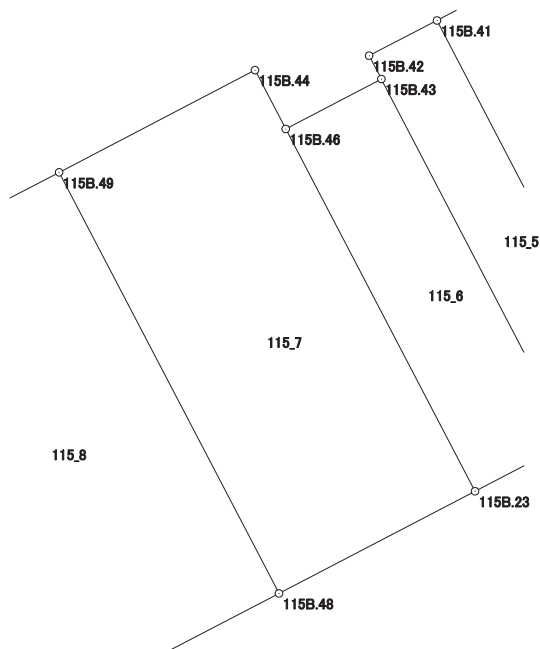

画地出来形面積計算書

世界測地系


現場名：北部第三地区

地番名： 115_8

点名	Xn	Yn	距離	方向角	Yn+1-Yn-1	Xn × (Yn+1-Yn-1)
115B. 50	47957. 204	-69669. 324	27. 310	152° 27' 13"	5. 380	258009. 757520
115B. 47	47932. 990	-69656. 694	15. 250	62° 27' 37"	26. 152	1253543. 554480
115B. 48	47940. 041	-69643. 172	27. 314	332° 25' 39"	0. 879	42139. 296039
115B. 49	47964. 253	-69655. 815	7. 060	242° 26' 13"	-18. 902	-906620. 310206
115B. 45	47960. 986	-69662. 074	8. 177	242° 27' 03"	-13. 509	-647904. 959874

倍面積合計	-832. 662041
1/2	416. 3310205

合計面積	416. 3310205
------	--------------

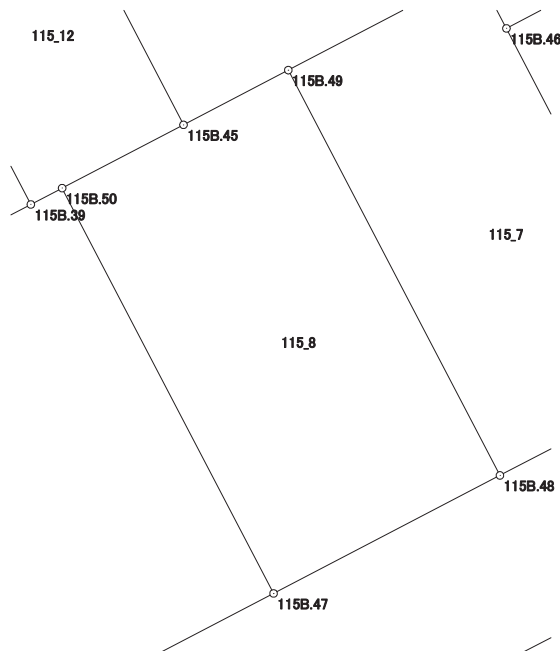

画地出来形面積計算書

世界測地系


現場名：北部第三地区

地番名： 115_9

点名	Xn	Yn	距離	方向角	Yn+1-Yn-1	Xn × (Yn+1-Yn-1)
115B. 22	47944. 491	-69693. 693	24. 481	152° 27' 00"	-5. 547	-265948. 091577
115B. 3	47922. 786	-69682. 370	4. 010	107° 14' 48"	15. 153	726173. 976258
115B. 4	47921. 597	-69678. 540	24. 638	62° 27' 26"	25. 676	1230434. 924572
115B. 47	47932. 990	-69656. 694	27. 310	332° 27' 13"	9. 216	441750. 435840
115B. 50	47957. 204	-69669. 324	2. 109	242° 27' 46"	-14. 500	-695379. 458000
115B. 39	47956. 229	-69671. 194	6. 349	242° 26' 46"	-7. 499	-359623. 761271
115B. 52	47953. 292	-69676. 823	19. 028	242° 26' 57"	-22. 499	-1078901. 116708

倍面積合計	-1493. 090886
1/2	746. 5454430

合計面積	746. 5454430
------	--------------

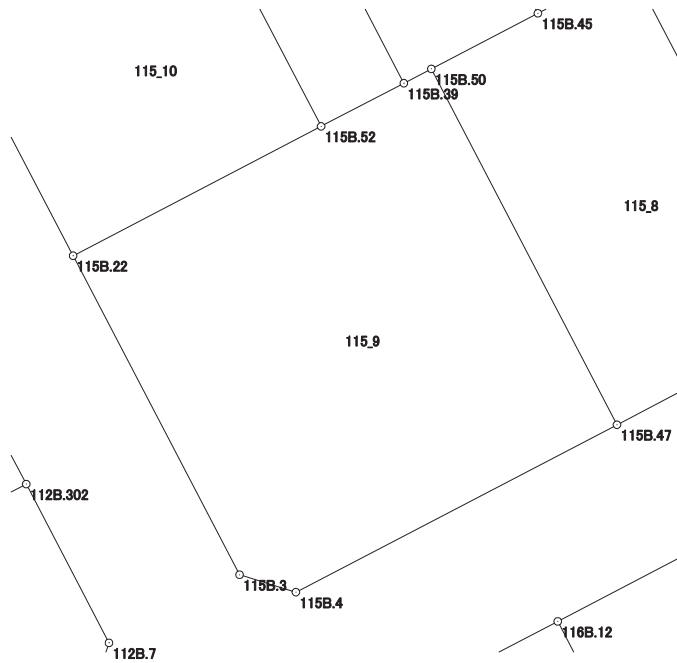

画地出来形面積計算書

世界測地系


現場名：北部第三地区

地番名： 115_10

点名	Xn	Yn	距離	方向角	Yn+1-Yn-1	Xn × (Yn+1-Yn-1)
115B. 1	47964. 673	-69700. 919	4. 003	199° 26' 07"	-16. 176	-775876. 550448
115B. 2	47960. 898	-69702. 251	18. 505	152° 27' 11"	7. 226	346565. 448948
115B. 22	47944. 491	-69693. 693	19. 028	62° 26' 57"	25. 428	1219132. 517148
115B. 52	47953. 292	-69676. 823	20. 038	332° 30' 05"	7. 618	365308. 178456
115B. 51	47971. 066	-69686. 075	16. 162	246° 41' 58"	-24. 096	-1155910. 806336

倍面積合計	-781. 212232
1/2	390. 6061160

合計面積	390. 6061160
------	--------------

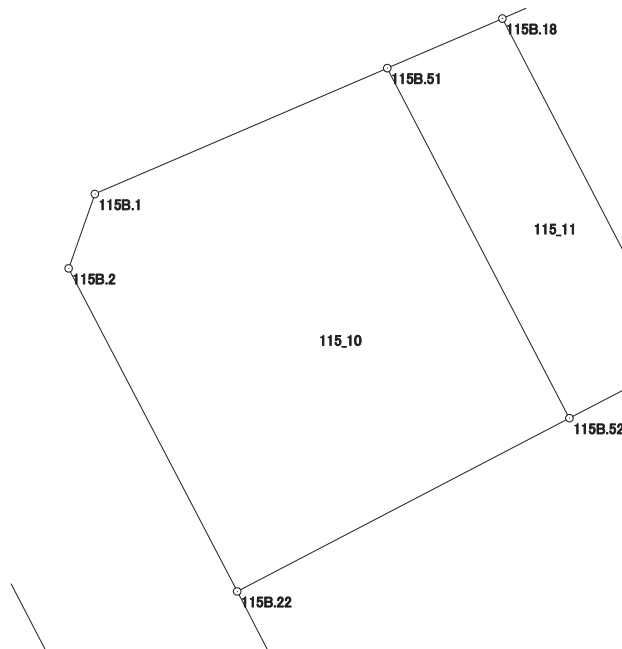

画地出来形面積計算書

世界測地系


現場名：北部第三地区

地番名： 115_11

点名	Xn	Yn	距離	方向角	Yn+1-Yn-1	Xn × (Yn+1-Yn-1)
115B.51	47971.066	-69686.075	20.038	152° 30' 05"	3.406	163389.450796
115B.52	47953.292	-69676.823	6.349	62° 26' 46"	14.881	713592.938252
115B.39	47956.229	-69671.194	19.566	332° 29' 55"	-3.406	-163338.915974
115B.18	47973.584	-69680.229	6.365	246° 41' 51"	-14.881	-713894.903504

倍面積合計	-251.430430
1/2	125.7152150

合計面積	125.7152150
------	-------------

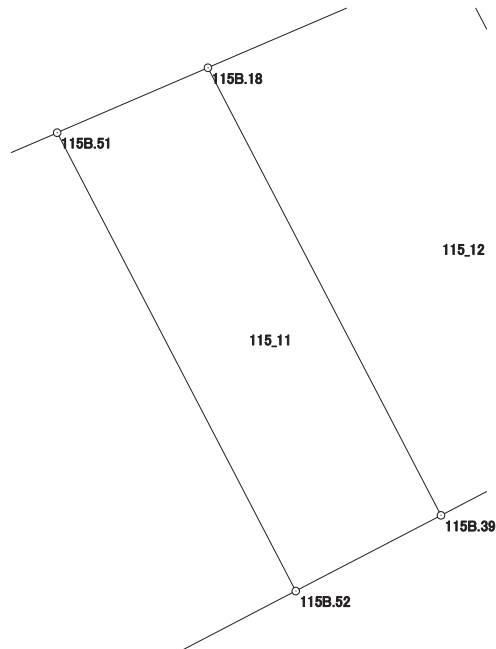

画地出来形面積計算書

世界測地系


現場名：北部第三地区

地番名： 115_12

点名	Xn	Yn	距離	方向角	Yn+1-Yn-1	Xn × (Yn+1-Yn-1)
115B.18	47973.584	-69680.229	19.566	152° 29' 55"	-0.436	-20916.482624
115B.39	47956.229	-69671.194	2.109	62° 27' 46"	10.905	522962.677245
115B.50	47957.204	-69669.324	8.177	62° 27' 03"	9.120	437369.700480
115B.45	47960.986	-69662.074	18.803	332° 29' 41"	-1.434	-68776.053924
115B.21	47977.664	-69670.758	10.312	246° 41' 39"	-18.155	-871034.489920

倍面積合計	-394.648743
1/2	197.3243715

合計面積	197.3243715
------	-------------

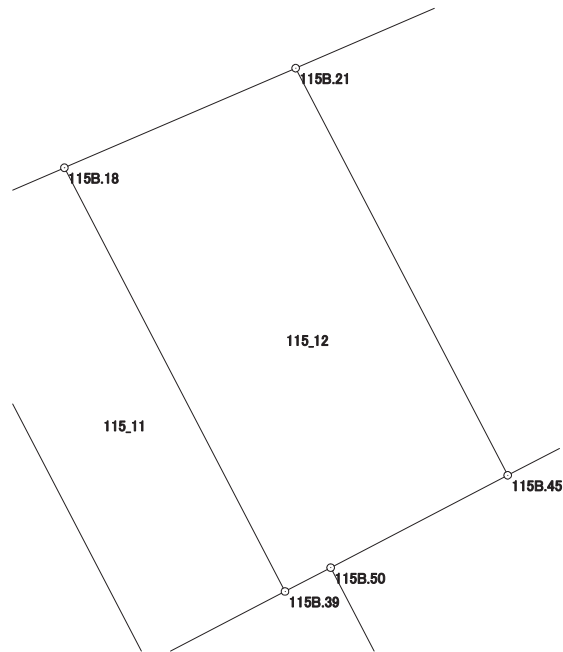

画地出来形面積計算書

世界測地系


現場名：北部第三地区

地番名： 115_13

点名	Xn	Yn	距離	方向角	Yn+1-Yn-1	Xn × (Yn+1-Yn-1)
115B. 40	47975. 125	-69629. 958	18. 520	332° 30' 58"	-4. 415	-211810. 176875
115B. 19	47991. 555	-69638. 505	35. 117	246° 41' 56"	-40. 800	-1958055. 444000
115B. 21	47977. 664	-69670. 758	18. 803	152° 29' 41"	-23. 569	-1130785. 562816
115B. 45	47960. 986	-69662. 074	7. 060	62° 26' 13"	14. 943	716681. 013798
115B. 49	47964. 253	-69655. 815	12. 703	62° 27' 09"	17. 522	840429. 641066
115B. 44	47970. 128	-69644. 552	3. 814	152° 25' 14"	13. 029	625002. 797712
115B. 46	47966. 747	-69642. 786	6. 202	62° 27' 21"	7. 265	348478. 416955
115B. 43	47969. 615	-69637. 287	1. 520	332° 24' 23"	4. 795	230014. 303925
115B. 42	47970. 962	-69637. 991	4. 393	62° 36' 45"	3. 197	153363. 165514
115B. 41	47972. 983	-69634. 090	4. 654	62° 35' 53"	8. 033	385366. 972439

倍面積合計	-1314. 872282
1/2	657. 4361410

合計面積	657. 4361410
------	--------------

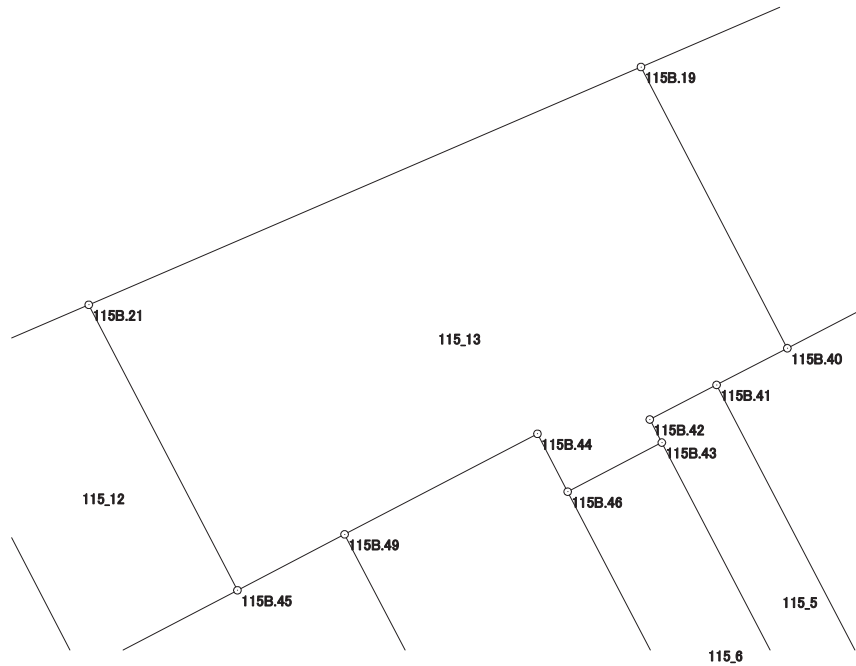

画地出来形面積計算書

世界測地系


現場名：北部第三地区

地番名： 115_14

点名	Xn	Yn	距離	方向角	Yn+1-Yn-1	Xn × (Yn+1-Yn-1)
115B.19	47991.555	-69638.505	18.520	152° 30' 58"	-13.041	-625857.868755
115B.40	47975.125	-69629.958	23.040	62° 29' 19"	28.982	1390415.072750
115B.32	47985.768	-69609.523	11.058	62° 28' 57"	30.242	1451185.595856
115B.31	47990.877	-69599.716	4.346	303° 05' 39"	6.166	295911.747582
115B.13	47993.250	-69603.357	5.039	305° 03' 09"	-7.766	-372715.579500
115B.14	47996.144	-69607.482	5.039	306° 50' 09"	-8.158	-391552.542752
115B.15	47999.165	-69611.515	1.844	307° 59' 42"	-5.486	-263323.419190
115B.16	48000.300	-69612.968	3.988	277° 58' 18"	-5.402	-259297.620600
115B.17	48000.853	-69616.917	23.505	246° 41' 54"	-25.537	-1225797.783061

倍面積合計	-1032.397670
1/2	516.1988350

合計面積	516.1988350
------	-------------

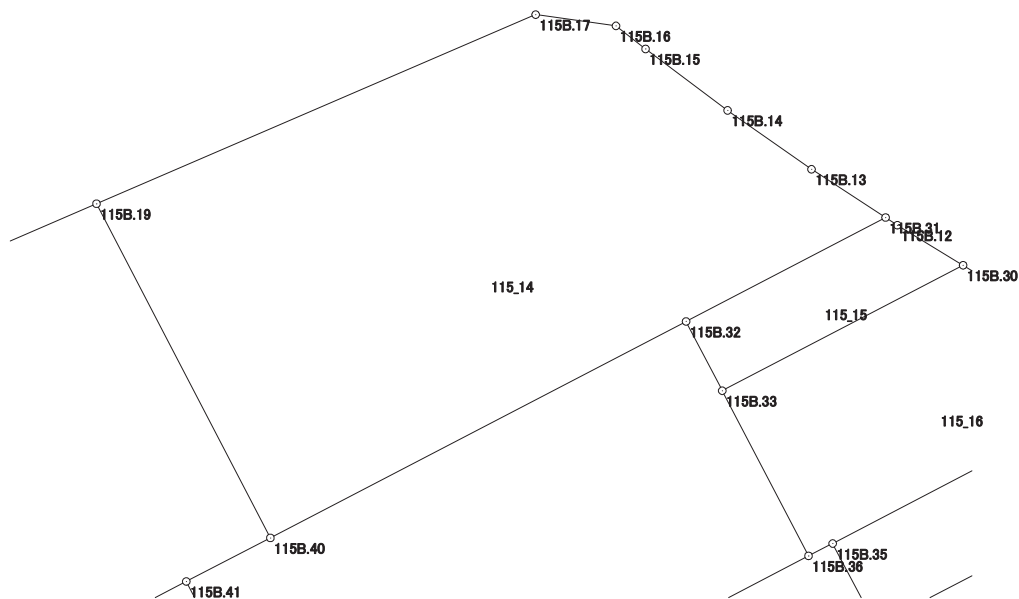

画地出来形面積計算書

世界測地系


現場名：北部第三地区

地番名： 115_15

点名	Xn	Yn	距離	方向角	Yn+1-Yn-1	Xn × (Yn+1-Yn-1)
115B. 32	47985. 768	-69609. 523	3. 843	152° 26' 29"	-8. 029	-385277. 731272
115B. 33	47982. 361	-69607. 745	13. 350	62° 28' 38"	13. 617	653375. 809737
115B. 30	47988. 530	-69595. 906	3. 783	301° 21' 59"	8. 609	413133. 254770
115B. 12	47990. 499	-69599. 136	0. 692	303° 05' 36"	-3. 810	-182843. 801190
115B. 31	47990. 877	-69599. 716	11. 058	242° 28' 57"	-10. 387	-498481. 239399

倍面積合計	-93. 707354
1/2	46. 8536770

合計面積	46. 8536770
------	-------------

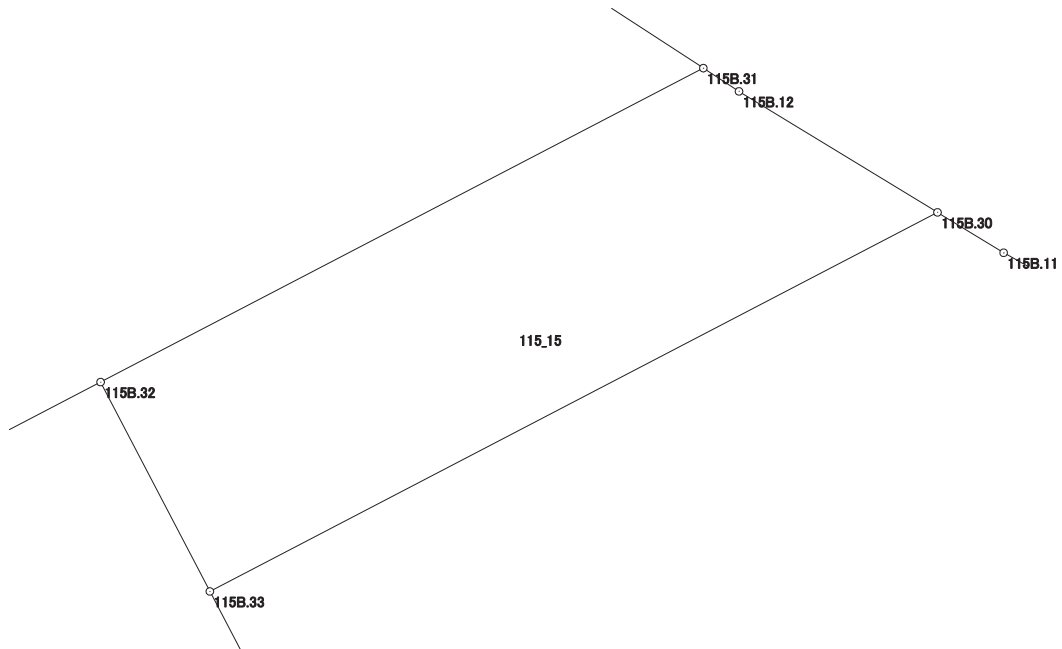

画地出来形面積計算書

世界測地系


現場名：北部第三地区

地番名： 115_16

点名	Xn	Yn	距離	方向角	Yn+1-Yn-1	Xn × (Yn+1-Yn-1)
115B.33	47982.361	-69607.745	9.159	152° 25' 30"	-7.599	-364617.961239
115B.36	47974.242	-69603.505	1.335	62° 55' 01"	5.429	260452.159818
115B.35	47974.850	-69602.316	18.089	62° 25' 25"	17.223	826270.841550
115B.29	47983.224	-69586.282	4.698	297° 38' 03"	11.872	569656.835328
115B.10	47985.403	-69590.444	5.034	299° 23' 11"	-8.548	-410179.224844
115B.11	47987.873	-69594.830	1.261	301° 24' 29"	-5.462	-262109.762326
115B.30	47988.530	-69595.906	13.350	242° 28' 38"	-12.915	-619771.864950

倍面積合計	-298.976663
1/2	149.4883315

合計面積	149.4883315
------	-------------

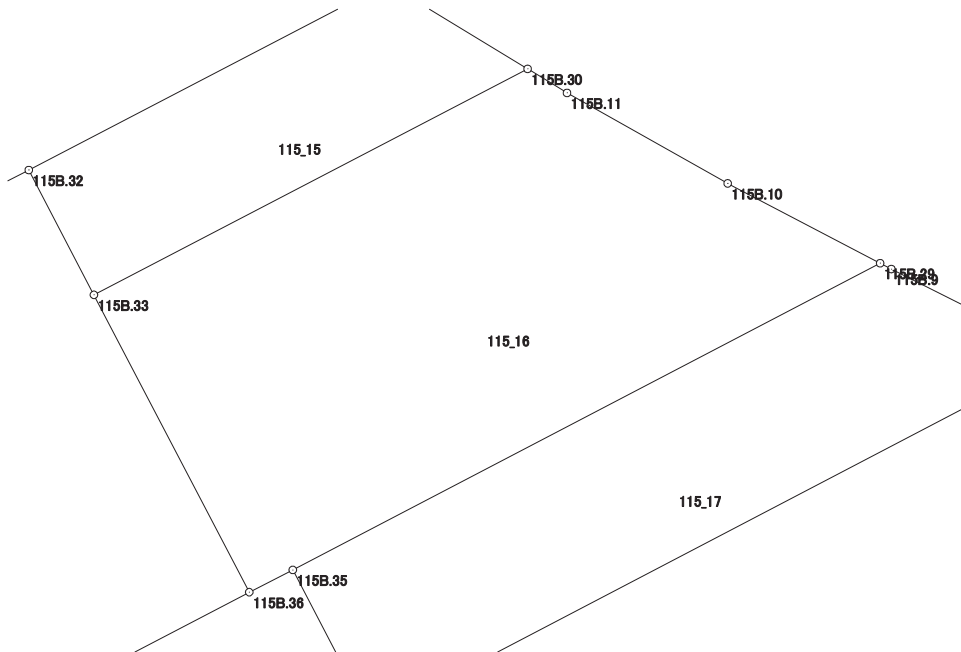

画地出来形面積計算書

世界測地系

現場名：北部第三地区

地番名： 115_17

点名	Xn	Yn	距離	方向角	Yn+1-Yn-1	Xn × (Yn+1-Yn-1)
115B. 35	47974. 850	-69602. 316	4. 573	152° 21' 13"	-13. 912	-667426. 113200
115B. 34	47970. 799	-69600. 194	21. 384	62° 25' 08"	21. 076	1011032. 559724
115B. 28	47980. 700	-69581. 240	0. 247	295° 25' 24"	18. 731	898726. 491700
115B. 8	47980. 806	-69581. 463	5. 047	296° 34' 31"	-4. 737	-227285. 078022
115B. 9	47983. 064	-69585. 977	0. 344	297° 40' 52"	-4. 819	-231230. 385416
115B. 29	47983. 224	-69586. 282	18. 089	242° 25' 25"	-16. 339	-783997. 896936

倍面積合計	-180. 422150
1/2	90. 2110750

合計面積	90. 2110750
------	-------------

