




北部第三地区 画地出来形確認測量原図

〈118-1街区〉

平成二十四年三月

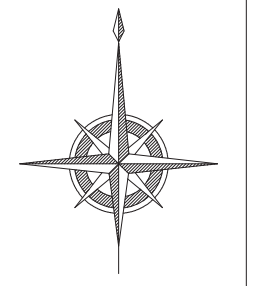

S=1:500

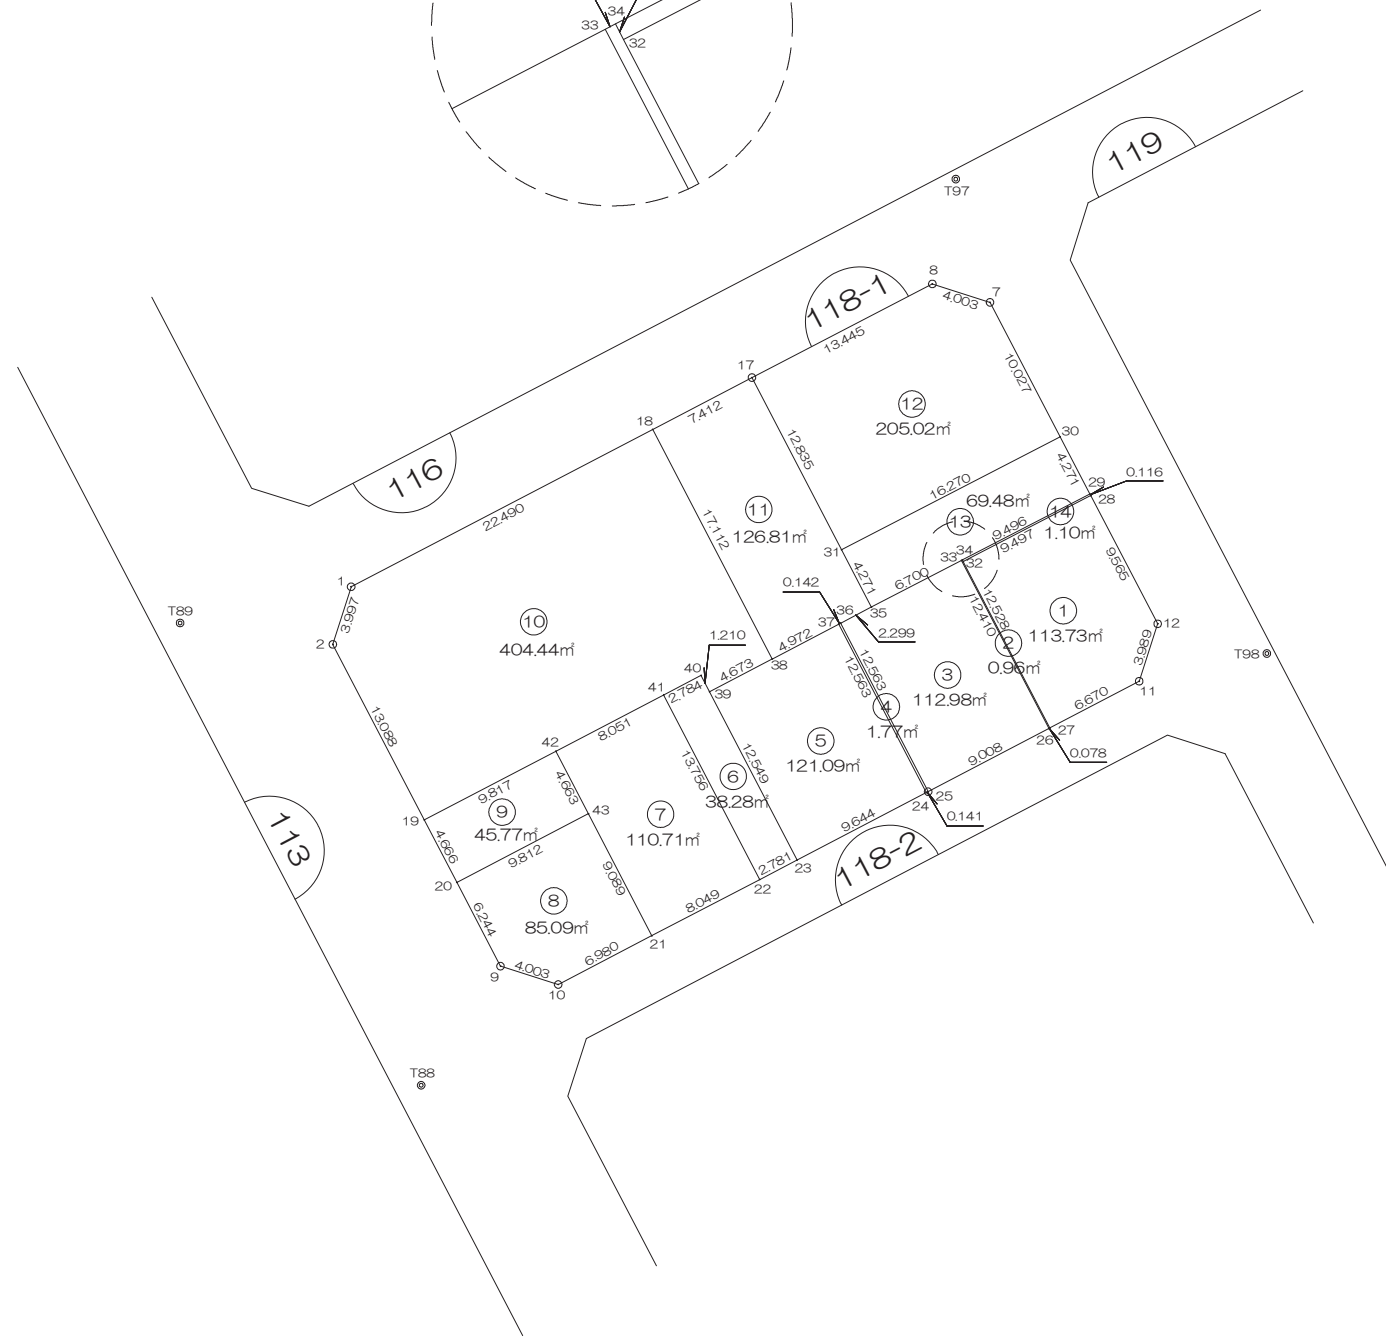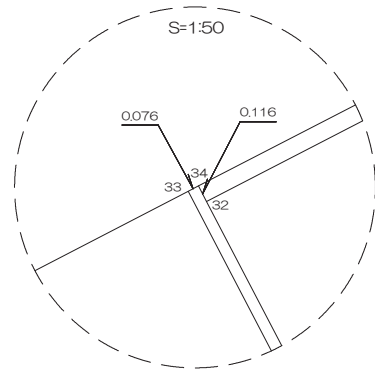

前橋市

画地出来形面積計算書

世界測地系


現場名：北部第三地区

地番名： 118-1_1

点名	Xn	Yn	距離	方向角	Yn+1-Yn-1	Xn × (Yn+1-Yn-1)
118B. 27	47828. 111	-69661. 773	6. 670	62° 22' 56"	11. 639	556671. 383929
118B. 11	47831. 203	-69655. 863	3. 989	17° 50' 24"	7. 132	341132. 139796
118B. 12	47835. 000	-69654. 641	9. 565	332° 26' 57"	-3. 202	-153167. 670000
118B. 28	47843. 480	-69659. 065	9. 497	242° 40' 17"	-12. 861	-615314. 996280
118B. 32	47839. 120	-69667. 502	12. 410	152° 30' 28"	-2. 708	-129548. 336960

倍面積合計	-227. 479515
1/2	113. 7397575

合計面積	113. 7397575
------	--------------

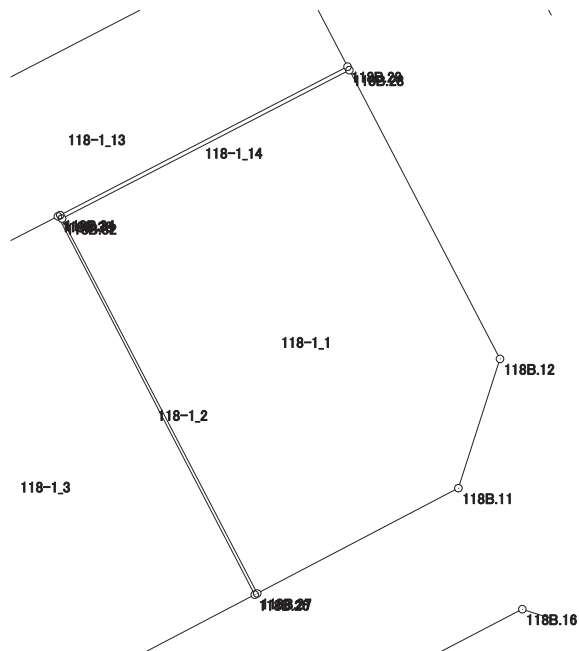

画地出来形面積計算書

世界測地系


現場名：北部第三地区

地番名： 118-1_2

点名	Xn	Yn	距離	方向角	Yn+1-Yn-1	Xn × (Yn+1-Yn-1)
118B. 33	47839.188	-69667.623	12.528	152° 31' 07"	5.713	273305.281044
118B. 26	47828.074	-69661.842	0.078	61° 47' 54"	5.850	279794.232900
118B. 27	47828.111	-69661.773	12.410	332° 30' 28"	-5.660	-270707.108260
118B. 32	47839.120	-69667.502	0.116	332° 46' 17"	-5.782	-276605.791840
118B. 34	47839.223	-69667.555	0.076	242° 45' 53"	-0.121	-5788.545983

倍面積合計	-1.932139
1/2	0.9660695

合計面積	0.9660695
------	-----------

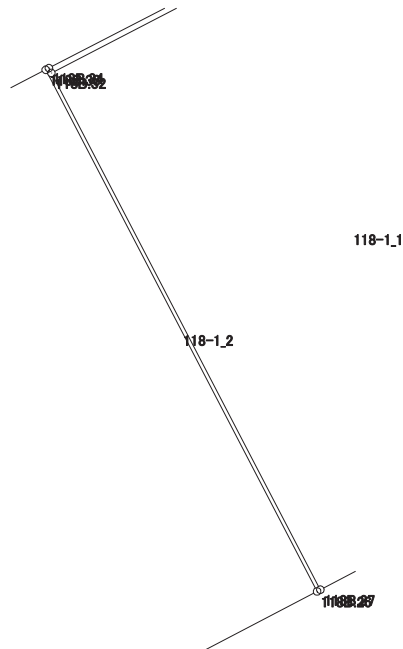

画地出来形面積計算書

世界測地系


現場名：北部第三地区

地番名： 118-1_3

点名	Xn	Yn	距離	方向角	Yn+1-Yn-1	Xn × (Yn+1-Yn-1)
118B. 35	47836. 112	-69673. 575	2. 299	242° 23' 53"	-7. 989	-382162. 698768
118B. 36	47835. 047	-69675. 612	12. 563	152° 33' 43"	3. 752	179477. 096344
118B. 25	47823. 897	-69669. 823	9. 008	62° 22' 26"	13. 770	658535. 061690
118B. 26	47828. 074	-69661. 842	12. 528	332° 31' 07"	2. 200	105221. 762800
118B. 33	47839. 188	-69667. 623	6. 700	242° 40' 12"	-11. 733	-561297. 192804

倍面積合計	-225. 970738
1/2	112. 9853690

合計面積	112. 9853690
------	--------------

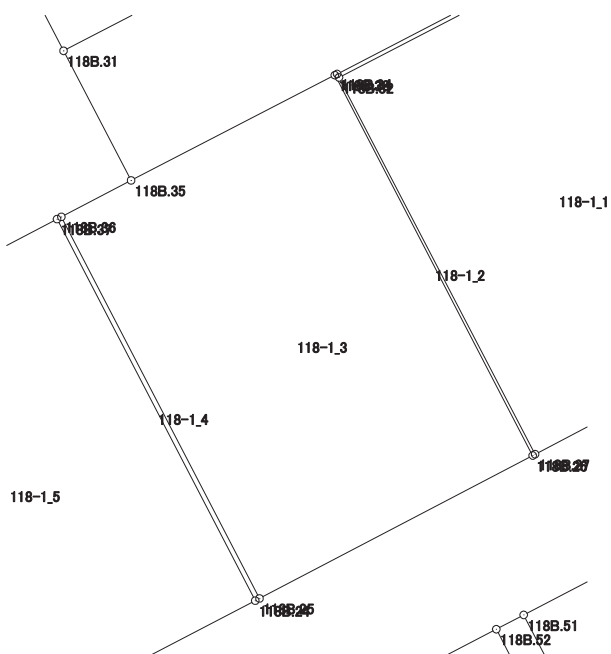

画地出来形面積計算書

世界測地系


現場名：北部第三地区

地番名： 118-1_4

点名	Xn	Yn	距離	方向角	Yn+1-Yn-1	Xn × (Yn+1-Yn-1)
118B. 37	47834.981	-69675.738	12.563	152° 33' 21"	5.664	270937.332384
118B. 24	47823.832	-69669.948	0.141	62° 31' 32"	5.915	282877.966280
118B. 25	47823.897	-69669.823	12.563	332° 33' 43"	-5.664	-270874.552608
118B. 36	47835.047	-69675.612	0.142	242° 21' 14"	-5.915	-282944.303005

倍面積合計	-3.556949
1/2	1.7784745

合計面積	1.7784745
------	-----------

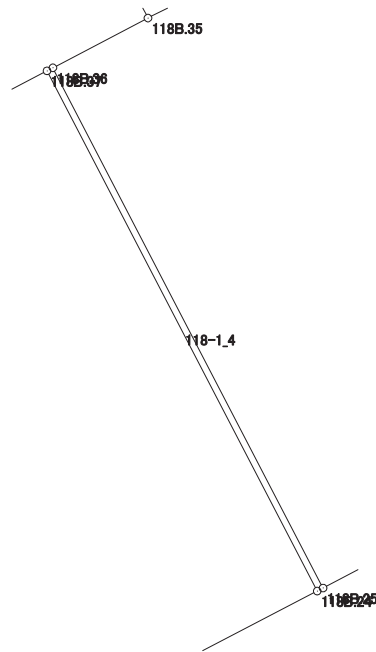

画地出来形面積計算書

世界測地系


現場名：北部第三地区

地番名： 118-1_5

点名	Xn	Yn	距離	方向角	Yn+1-Yn-1	Xn × (Yn+1-Yn-1)
118B. 37	47834.981	-69675.738	4.972	242° 23' 38"	-10.196	-487725.466276
118B. 38	47832.677	-69680.144	4.673	242° 23' 55"	-8.547	-408825.890319
118B. 39	47830.512	-69684.285	12.549	152° 33' 10"	1.643	78585.531216
118B. 23	47819.376	-69678.501	9.644	62° 28' 52"	14.337	685586.393712
118B. 24	47823.832	-69669.948	12.563	332° 33' 21"	2.763	132137.247816

倍面積合計	-242.183851
1/2	121.0919255

合計面積	121.0919255
------	-------------

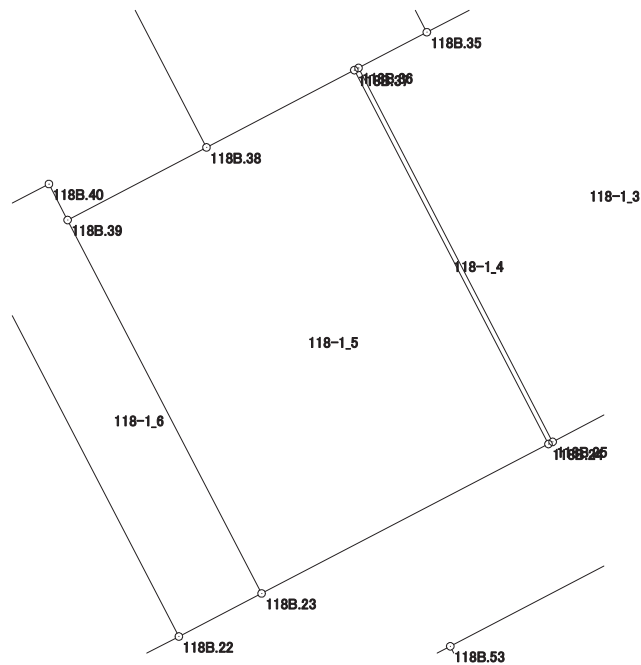

画地出来形面積計算書

世界測地系


現場名：北部第三地区

地番名： 118-1_6

点名	Xn	Yn	距離	方向角	Yn+1-Yn-1	Xn × (Yn+1-Yn-1)
118B. 41	47830.298	-69687.311	13.756	152° 32' 27"	3.875	185342.404750
118B. 22	47818.092	-69680.968	2.781	62° 30' 16"	8.810	421277.390520
118B. 23	47819.376	-69678.501	12.549	332° 33' 10"	-3.317	-158616.870192
118B. 39	47830.512	-69684.285	1.210	332° 32' 45"	-6.342	-303341.107104
118B. 40	47831.586	-69684.843	2.784	242° 26' 27"	-3.026	-144738.379236

倍面積合計	-76.561262
1/2	38.2806310

合計面積	38.2806310
------	------------

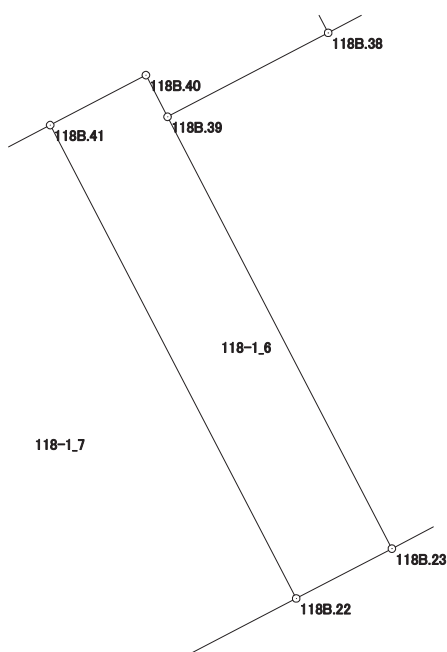

画地出来形面積計算書

世界測地系


現場名：北部第三地区

地番名： 118-1_7

点名	Xn	Yn	距離	方向角	Yn+1-Yn-1	Xn × (Yn+1-Yn-1)
118B.42	47826.574	-69694.449	4.663	152° 31' 41"	-4.987	-238511.124538
118B.43	47822.437	-69692.298	9.089	152° 31' 58"	6.343	303337.717891
118B.21	47814.373	-69688.106	8.049	62° 28' 47"	11.330	541736.846090
118B.22	47818.092	-69680.968	13.756	332° 32' 27"	0.795	38015.383140
118B.41	47830.298	-69687.311	8.051	242° 26' 54"	-13.481	-644800.247338

倍面積合計	-221.424755
1/2	110.7123775

合計面積	110.7123775
------	-------------

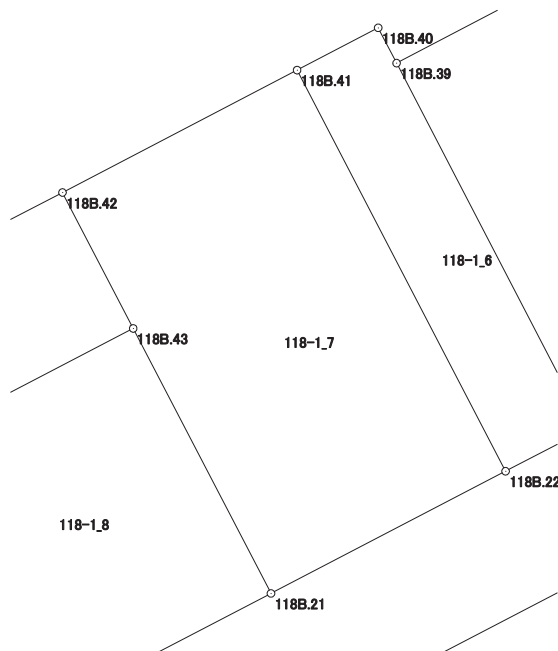

画地出来形面積計算書

世界測地系


現場名：北部第三地区

地番名： 118-1_8

点名	Xn	Yn	距離	方向角	Yn+1-Yn-1	Xn × (Yn+1-Yn-1)
118B. 43	47822. 437	-69692. 298	9. 812	242° 26' 14"	-12. 890	-616431. 212930
118B. 20	47817. 897	-69700. 996	6. 244	152° 28' 43"	-5. 813	-277965. 435261
118B. 9	47812. 360	-69698. 111	4. 003	107° 37' 29"	6. 700	320342. 812000
118B. 10	47811. 148	-69694. 296	6. 980	62° 28' 49"	10. 005	478350. 535740
118B. 21	47814. 373	-69688. 106	9. 089	332° 31' 58"	1. 998	95533. 117254

倍面積合計	-170. 183197
1/2	85. 0915985

合計面積	85. 0915985
------	-------------

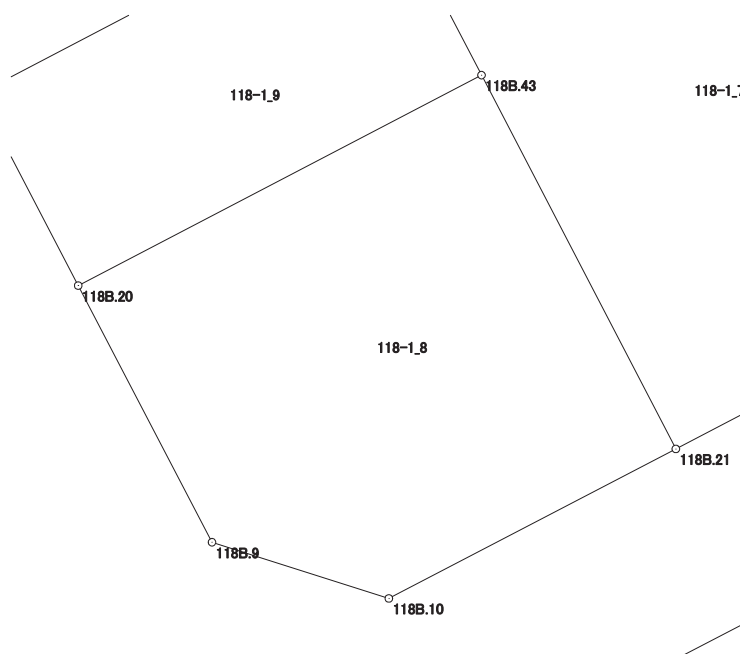

画地出来形面積計算書

世界測地系


現場名：北部第三地区

地番名： 118-1_9

点名	Xn	Yn	距離	方向角	Yn+1-Yn-1	Xn × (Yn+1-Yn-1)
118B.19	47822.034	-69703.153	4.666	152° 27' 46"	-6.547	-313090.856598
118B.20	47817.897	-69700.996	9.812	62° 26' 14"	10.855	519063.271935
118B.43	47822.437	-69692.298	4.663	332° 31' 41"	6.547	313093.495039
118B.42	47826.574	-69694.449	9.817	242° 27' 13"	-10.855	-519157.460770

倍面積合計	-91.550394
1/2	45.7751970

合計面積	45.7751970
------	------------

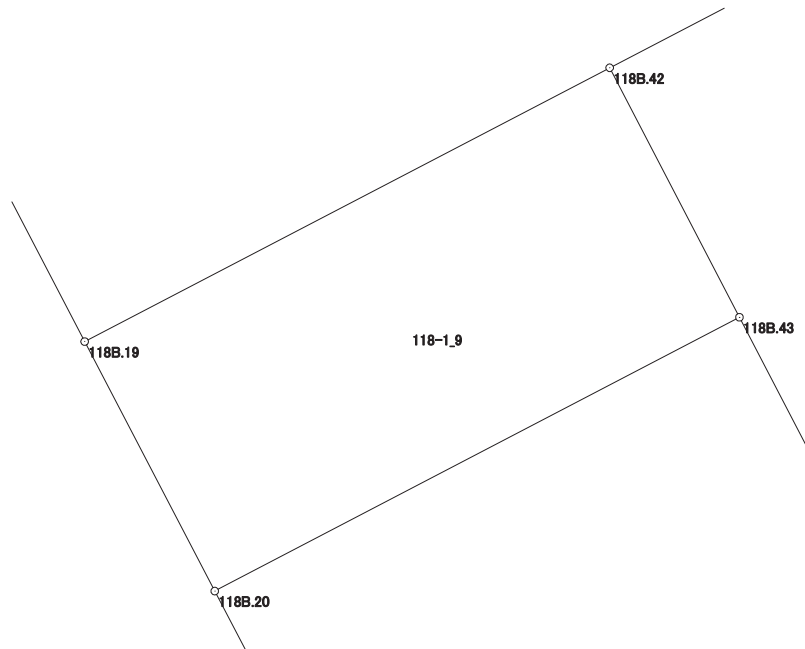

画地出来形面積計算書

世界測地系


現場名：北部第三地区

地番名： 118-1_10

点名	Xn	Yn	距離	方向角	Yn+1-Yn-1	Xn × (Yn+1-Yn-1)
118B. 1	47837. 449	-69707. 990	3. 997	197° 39' 03"	-21. 151	-1011809. 883799
118B. 2	47833. 640	-69709. 202	13. 088	152° 28' 18"	4. 837	231371. 316680
118B. 19	47822. 034	-69703. 153	9. 817	62° 27' 13"	14. 753	705518. 467602
118B. 42	47826. 574	-69694. 449	8. 051	62° 26' 54"	15. 842	757668. 585308
118B. 41	47830. 298	-69687. 311	2. 784	62° 26' 27"	9. 606	459457. 842588
118B. 40	47831. 586	-69684. 843	1. 210	152° 32' 45"	3. 026	144738. 379236
118B. 39	47830. 512	-69684. 285	4. 673	62° 23' 55"	4. 699	224755. 575888
118B. 38	47832. 677	-69680. 144	17. 112	332° 28' 47"	-3. 766	-180137. 861582
118B. 18	47847. 853	-69688. 051	22. 490	242° 26' 41"	-27. 846	-1332371. 314638

倍面積合計	-808. 892717
1/2	404. 4463585

合計面積	404. 4463585
------	--------------

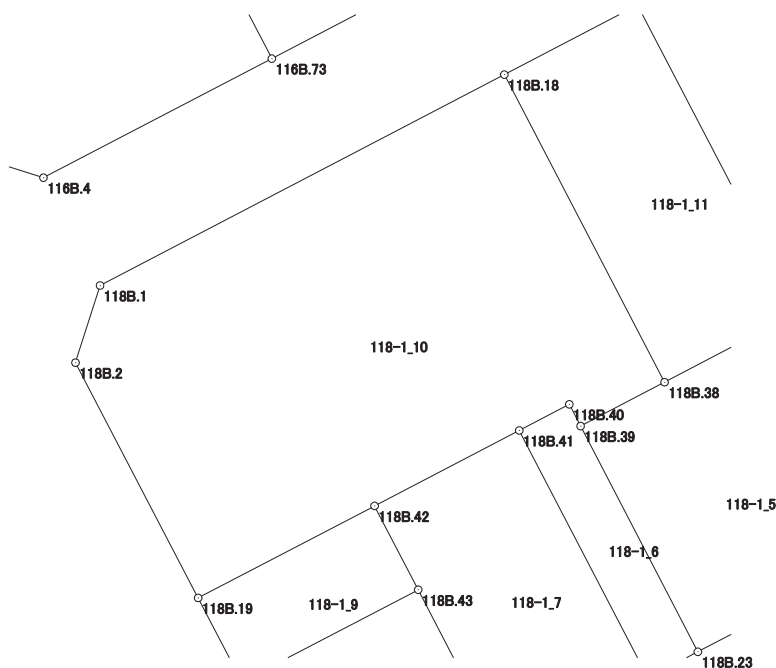

画地出来形面積計算書

世界測地系


現場名：北部第三地区

地番名： 118-1_11

点名	Xn	Yn	距離	方向角	Yn+1-Yn-1	Xn × (Yn+1-Yn-1)
118B. 18	47847. 853	-69688. 051	17. 112	152° 28' 47"	1. 336	63924. 731608
118B. 38	47832. 677	-69680. 144	4. 972	62° 23' 38"	12. 313	588963. 751901
118B. 37	47834. 981	-69675. 738	0. 142	62° 21' 14"	4. 532	216788. 133892
118B. 36	47835. 047	-69675. 612	2. 299	62° 23' 53"	2. 163	103467. 206661
118B. 35	47836. 112	-69673. 575	4. 271	332° 28' 08"	0. 063	3013. 675056
118B. 31	47839. 899	-69675. 549	12. 835	332° 28' 43"	-7. 905	-378174. 401595
118B. 17	47851. 282	-69681. 480	7. 412	242° 26' 34"	-12. 502	-598236. 727564

倍面積合計	-253. 630041
1/2	126. 8150205

合計面積	126. 8150205
------	--------------

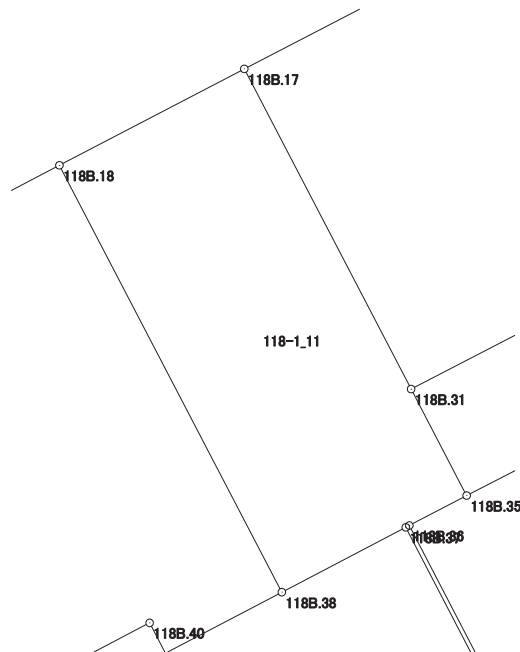

画地出来形面積計算書

世界測地系


現場名：北部第三地区

地番名： 118-1_12

点名	Xn	Yn	距離	方向角	Yn+1-Yn-1	Xn × (Yn+1-Yn-1)
118B. 7	47856. 258	-69665. 734	4. 003	287° 43' 44"	-8. 452	-404481. 092616
118B. 8	47857. 477	-69669. 547	13. 445	242° 33' 50"	-15. 746	-753563. 832842
118B. 17	47851. 282	-69681. 480	12. 835	152° 28' 43"	-6. 002	-287203. 394564
118B. 31	47839. 899	-69675. 549	16. 270	62° 40' 10"	20. 385	975216. 341115
118B. 30	47847. 369	-69661. 095	10. 027	332° 26' 27"	9. 815	469621. 926735

倍面積合計	-410. 052172
1/2	205. 0260860

合計面積	205. 0260860
------	--------------

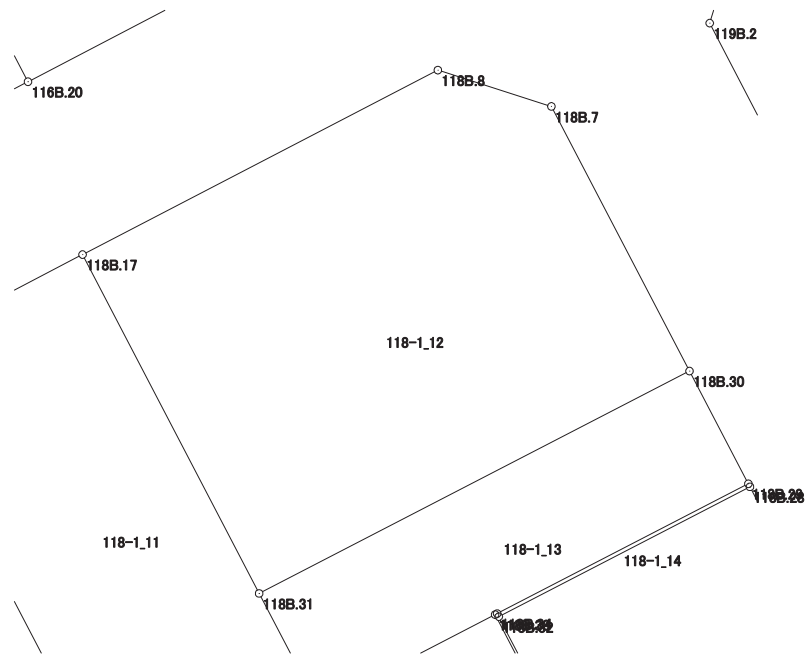

画地出来形面積計算書

世界測地系


現場名：北部第三地区

地番名： 118-1_13

点名	Xn	Yn	距離	方向角	Yn+1-Yn-1	Xn × (Yn+1-Yn-1)
118B. 31	47839. 899	-69675. 549	4. 271	152° 28' 08"	-12. 480	-597041. 939520
118B. 35	47836. 112	-69673. 575	6. 700	62° 40' 12"	7. 926	379149. 023712
118B. 33	47839. 188	-69667. 623	0. 076	62° 45' 53"	6. 020	287991. 911760
118B. 34	47839. 223	-69667. 555	9. 496	62° 40' 07"	8. 504	406824. 752392
118B. 29	47843. 583	-69659. 119	4. 271	332° 26' 20"	6. 460	309069. 546180
118B. 30	47847. 369	-69661. 095	16. 270	242° 40' 10"	-16. 430	-786132. 272670

倍面積合計	-138. 978146
1/2	69. 4890730

合計面積	69. 4890730
------	-------------

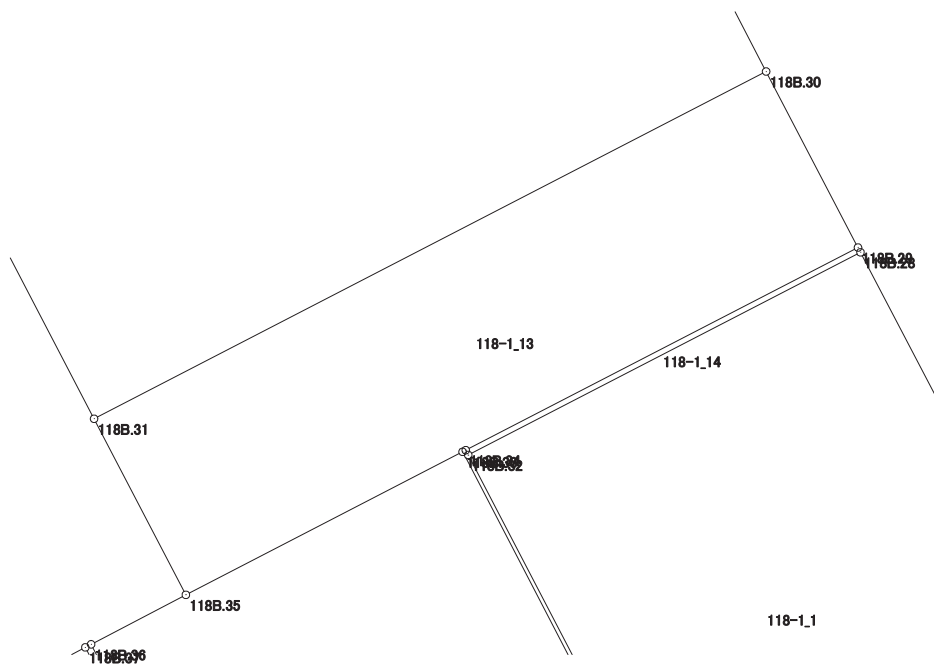

画地出来形面積計算書

世界測地系

現場名：北部第三地区

地番名： 118-1_14

点名	Xn	Yn	距離	方向角	Yn+1-Yn-1	Xn × (Yn+1-Yn-1)
118B.34	47839.223	-69667.555	0.116	152° 46' 17"	-8.383	-401036.206409
118B.32	47839.120	-69667.502	9.497	62° 40' 17"	8.490	406154.128800
118B.28	47843.480	-69659.065	0.116	332° 20' 00"	8.383	401071.892840
118B.29	47843.583	-69659.119	9.496	242° 40' 07"	-8.490	-406192.019670

倍面積合計	-2.204439
1/2	1.1022195

合計面積	1.1022195
------	-----------

