





北部第三地区 画地出来形確認測量原図

〈121街区〉

平成二十四年三月

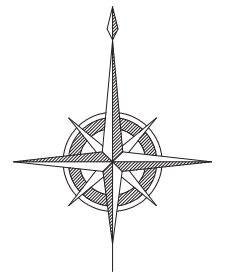

S=1:500

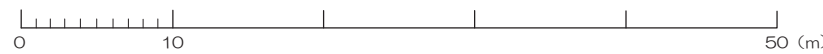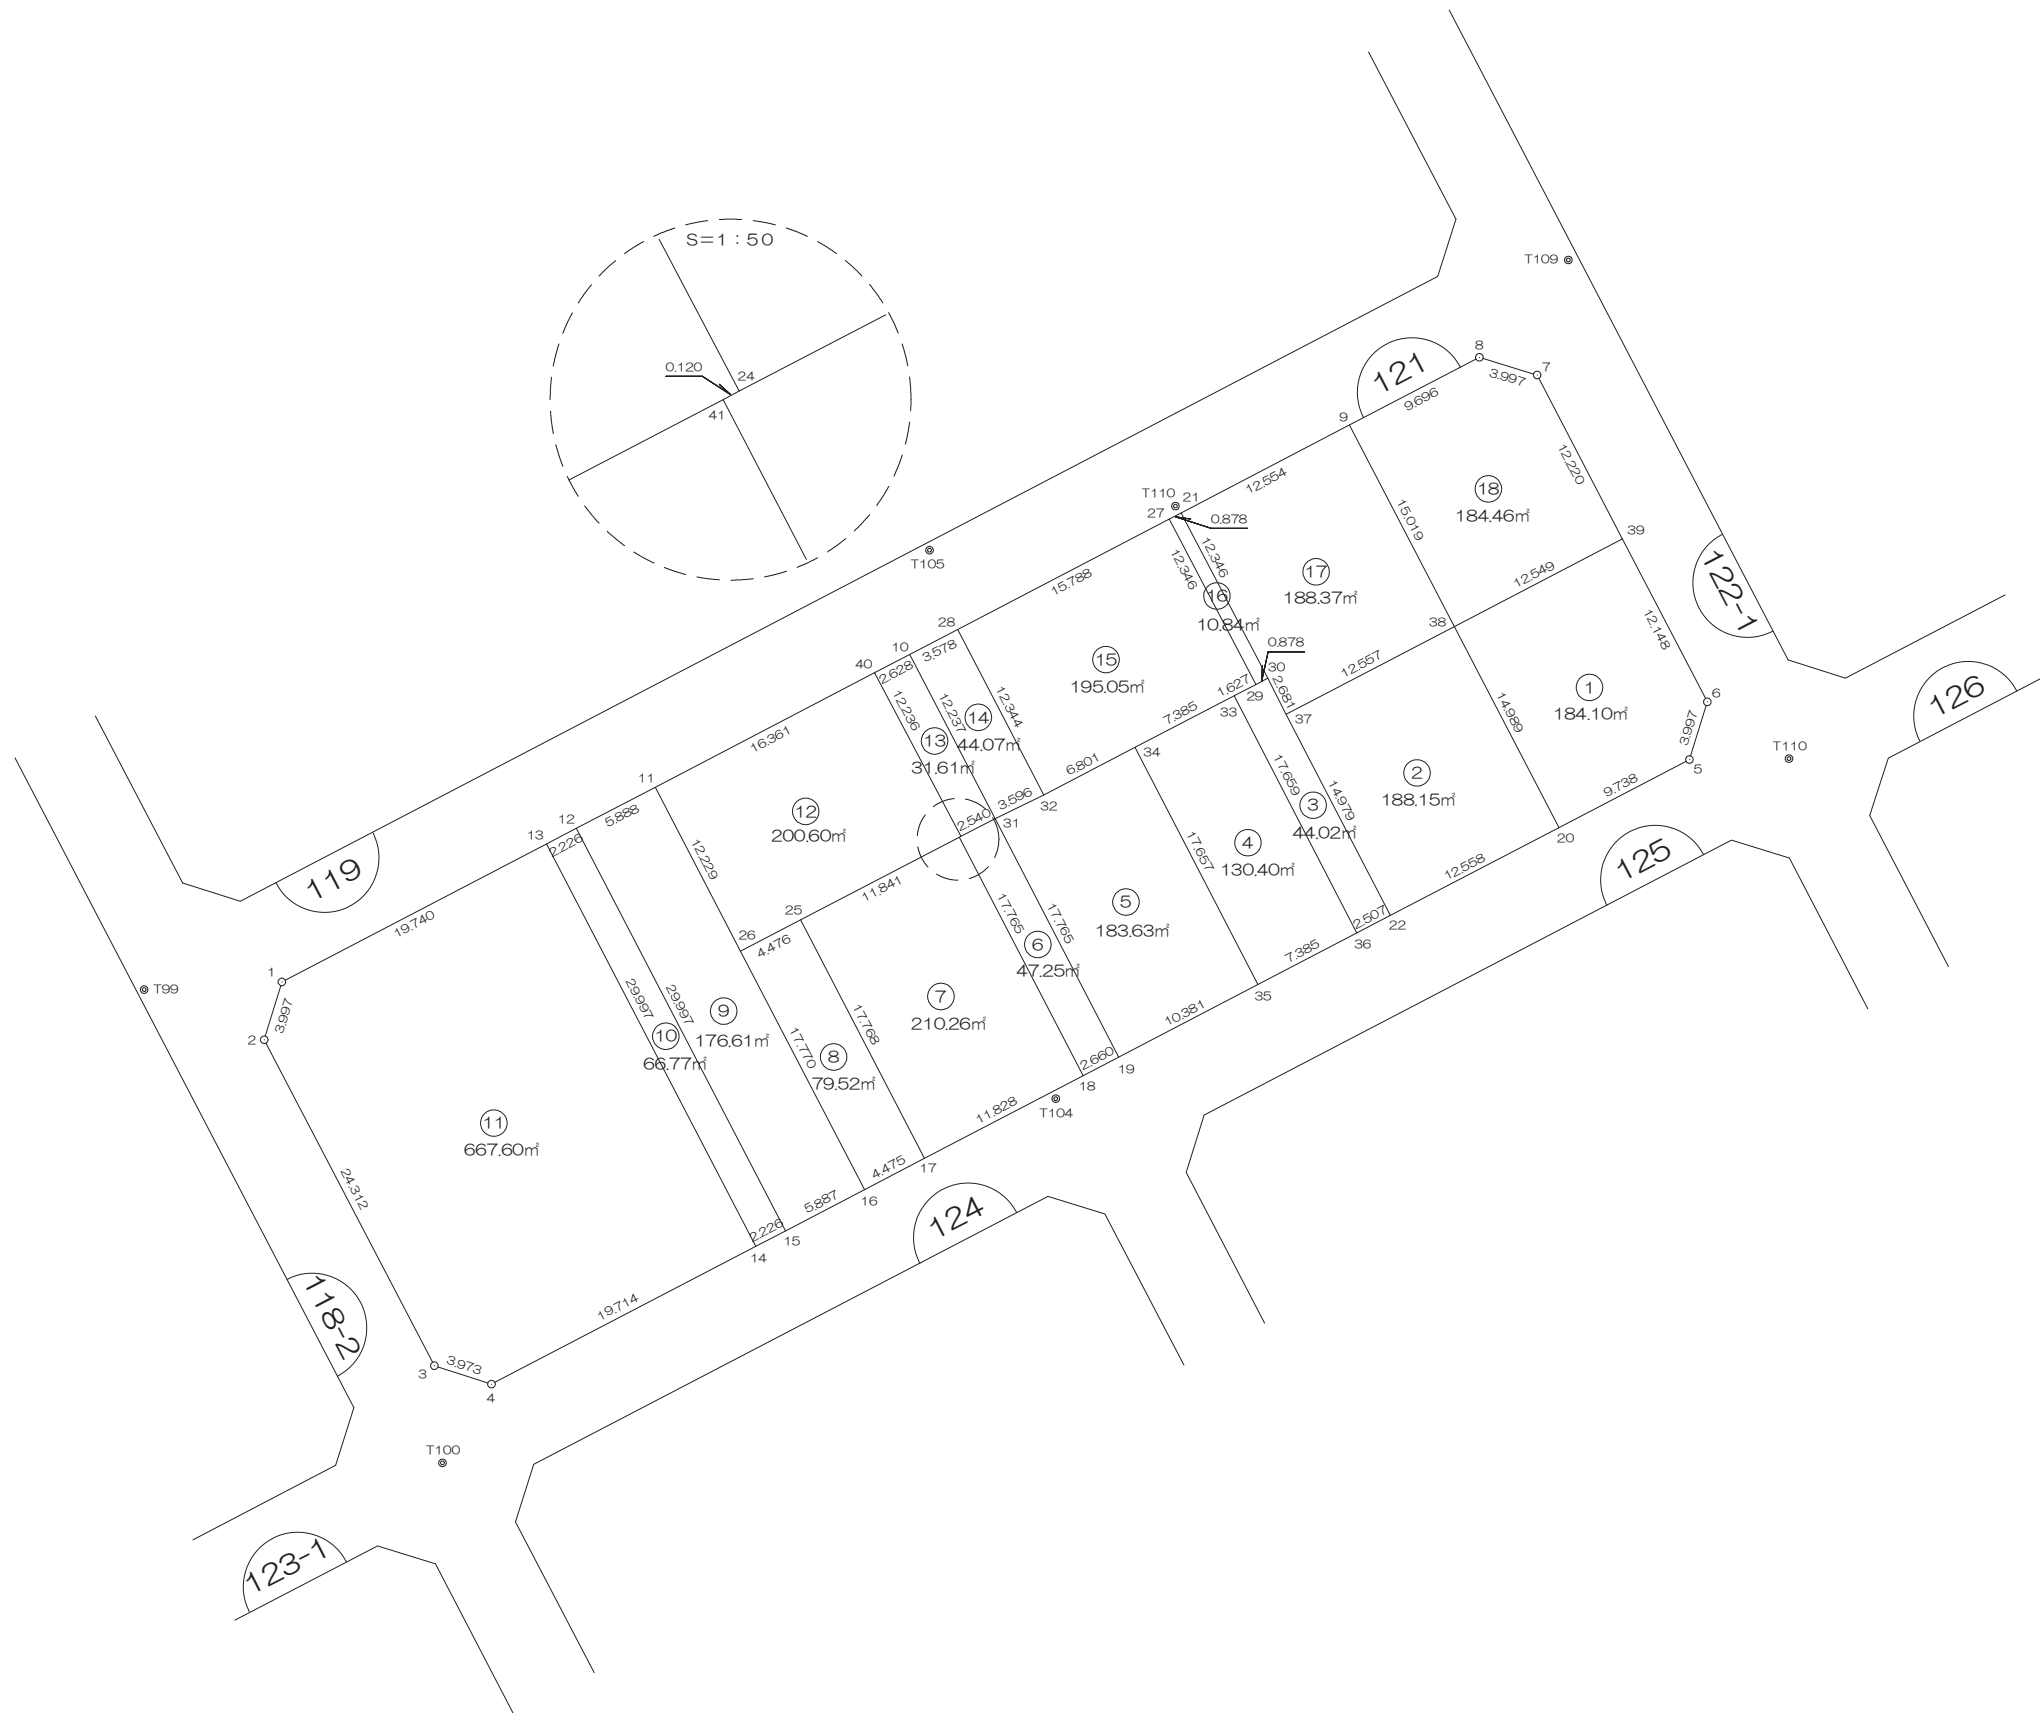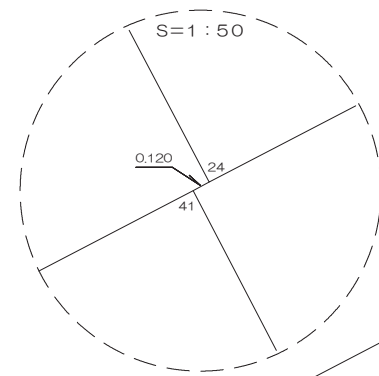

前橋市

# 画地出来形面積計算書

世界測地系


現場名：北部第三地区

地番名： 121\_1

点名	Xn	Yn	距離	方向角	Yn+1-Yn-1	Xn × (Yn+1-Yn-1)
121B. 38	47819. 858	-69547. 024	14. 989	152° 30' 06"	-4. 209	-201273. 782322
121B. 20	47806. 562	-69540. 103	9. 738	62° 28' 09"	15. 556	743678. 878472
121B. 5	47811. 063	-69531. 468	3. 997	17° 15' 39"	9. 821	469552. 449723
121B. 6	47814. 880	-69530. 282	12. 148	332° 29' 09"	-4. 426	-211628. 658880
121B. 39	47825. 654	-69535. 894	12. 549	242° 29' 30"	-16. 742	-800697. 099268

倍面積合計	-368. 212275
1/2	184. 1061375

合計面積	184. 1061375
------	--------------

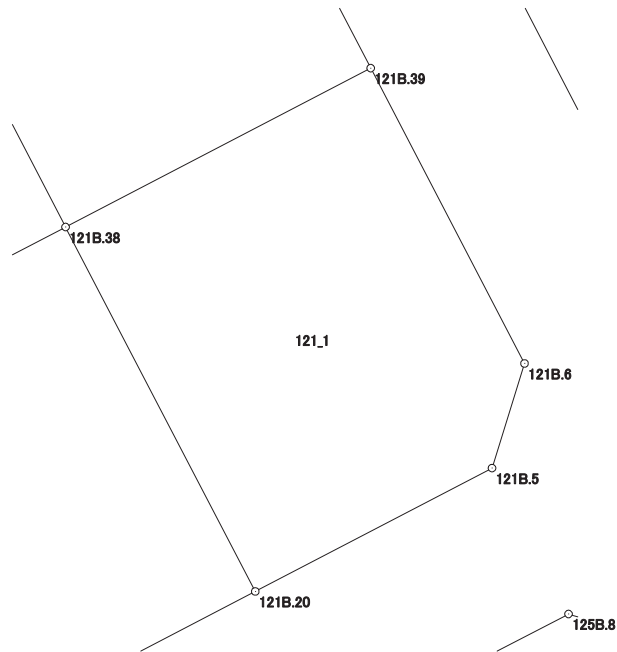

# 画地出来形面積計算書

世界測地系


現場名：北部第三地区

地番名： 121\_2

点名	Xn	Yn	距離	方向角	Yn+1-Yn-1	Xn × (Yn+1-Yn-1)
121B.37	47814.045	-69558.154	14.979	152° 30' 22"	-4.215	-201536.199675
121B.22	47800.758	-69551.239	12.558	62° 28' 19"	18.051	862851.482658
121B.20	47806.562	-69540.103	14.989	332° 30' 06"	4.215	201504.658830
121B.38	47819.858	-69547.024	12.557	242° 25' 22"	-18.051	-863196.256758

倍面積合計	-376.314945
1/2	188.1574725

合計面積	188.1574725
------	-------------

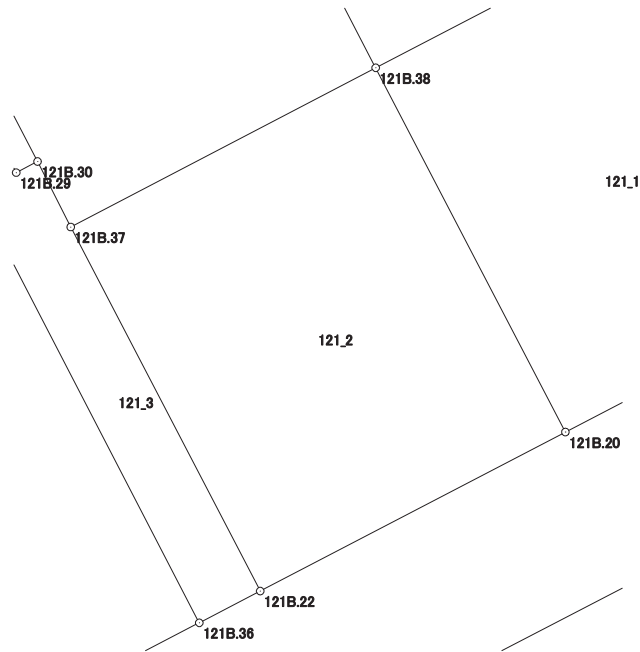

# 画地出来形面積計算書

世界測地系


現場名：北部第三地区

地番名： 121\_3

点名	Xn	Yn	距離	方向角	Yn+1-Yn-1	Xn × (Yn+1-Yn-1)
121B.33	47815.279	-69561.586	17.659	152° 36' 33"	6.681	319453.878999
121B.36	47799.600	-69553.462	2.507	62° 29' 03"	10.347	494582.461200
121B.22	47800.758	-69551.239	14.979	332° 30' 22"	-4.692	-224281.156536
121B.37	47814.045	-69558.154	2.681	333° 10' 02"	-8.125	-388489.115625
121B.30	47816.437	-69559.364	0.878	242° 28' 20"	-1.989	-95106.893193
121B.29	47816.031	-69560.143	1.627	242° 28' 28"	-2.222	-106247.220882

倍面積合計	-88.046037
1/2	44.0230185

合計面積	44.0230185
------	------------

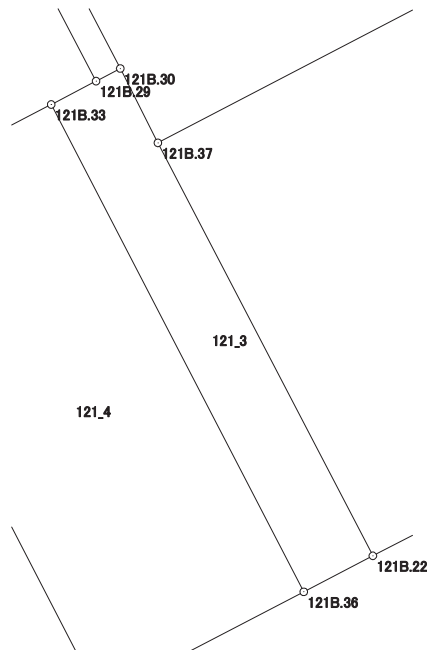

# 画地出来形面積計算書

世界測地系


現場名：北部第三地区

地番名： 121\_4

点名	Xn	Yn	距離	方向角	Yn+1-Yn-1	Xn × (Yn+1-Yn-1)
121B.34	47811.864	-69568.134	17.657	152° 36' 38"	1.575	75303.685800
121B.35	47796.186	-69560.011	7.385	62° 28' 01"	14.672	701265.640992
121B.36	47799.600	-69553.462	17.659	332° 36' 33"	-1.575	-75284.370000
121B.33	47815.279	-69561.586	7.385	242° 27' 23"	-14.672	-701545.773488

倍面積合計	-260.816696
1/2	130.4083480

合計面積	130.4083480
------	-------------

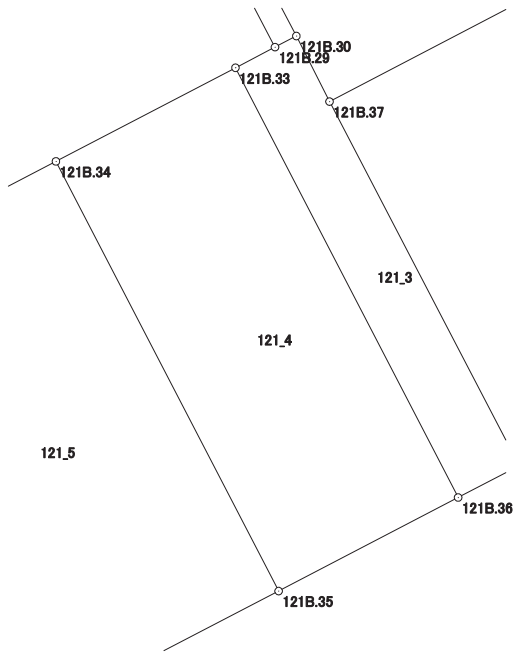

# 画地出来形面積計算書

世界測地系


現場名：北部第三地区

地番名： 121\_5

点名	Xn	Yn	距離	方向角	Yn+1-Yn-1	Xn × (Yn+1-Yn-1)
121B. 32	47808. 721	-69574. 165	3. 596	244° 08' 51"	-9. 267	-443043. 417507
121B. 31	47807. 153	-69577. 401	17. 765	152° 33' 55"	4. 949	236597. 600197
121B. 19	47791. 386	-69569. 216	10. 381	62° 27' 36"	17. 390	831092. 202540
121B. 35	47796. 186	-69560. 011	17. 657	332° 36' 38"	1. 082	51715. 473252
121B. 34	47811. 864	-69568. 134	6. 801	242° 28' 27"	-14. 154	-676729. 123056

倍面積合計	-367. 264574
1/2	183. 6322870

合計面積	183. 6322870
------	--------------

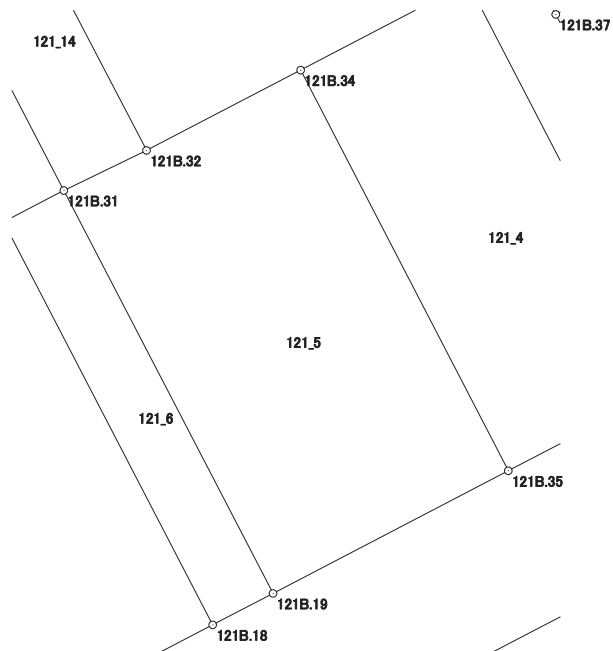

# 画地出来形面積計算書

世界測地系


現場名：北部第三地区

地番名： 121\_6

点名	Xn	Yn	距離	方向角	Yn+1-Yn-1	Xn × (Yn+1-Yn-1)
121B. 41	47805.924	-69579.760	17.765	152° 33' 55"	8.079	386224.059996
121B. 18	47790.157	-69571.575	2.660	62° 28' 52"	10.544	503899.415408
121B. 19	47791.386	-69569.216	17.765	332° 33' 55"	-5.826	-278432.614836
121B. 31	47807.153	-69577.401	2.540	242° 29' 48"	-10.438	-499011.063014
121B. 24	47805.980	-69579.654	0.120	242° 09' 09"	-2.359	-112774.306820

倍面積合計	-94.509266
1/2	47.2546330

合計面積	47.2546330
------	------------

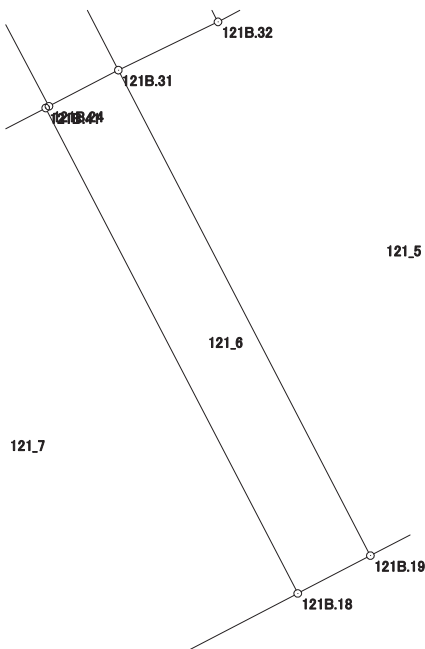

# 画地出来形面積計算書

世界測地系


現場名：北部第三地区

地番名： 121\_7

点名	Xn	Yn	距離	方向角	Yn+1-Yn-1	Xn × (Yn+1-Yn-1)
121B. 25	47800. 454	-69590. 262	17. 768	152° 31' 25"	-2. 304	-110132. 246016
121B. 17	47784. 690	-69582. 064	11. 828	62° 28' 15"	18. 687	892952. 502030
121B. 18	47790. 157	-69571. 575	17. 765	332° 33' 55"	2. 304	110108. 521728
121B. 41	47805. 924	-69579. 760	11. 841	242° 29' 14"	-18. 687	-893349. 301788

倍面積合計	-420. 524046
1/2	210. 2620230

合計面積	210. 2620230
------	--------------

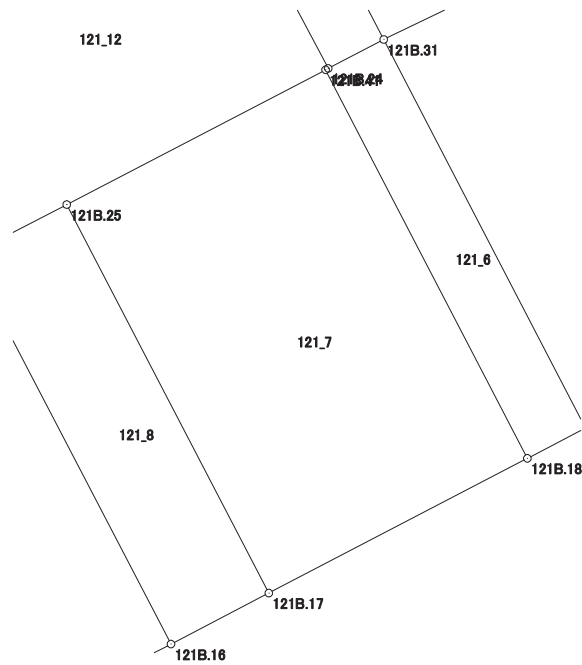



# 画地出来形面積計算書

世界測地系


現場名：北部第三地区

地番名： 121\_8

点名	Xn	Yn	距離	方向角	Yn+1-Yn-1	Xn × (Yn+1-Yn-1)
121B. 26	47798. 386	-69594. 232	17. 770	152° 31' 09"	4. 230	202187. 172780
121B. 16	47782. 621	-69586. 032	4. 475	62° 27' 41"	12. 168	581418. 932328
121B. 17	47784. 690	-69582. 064	17. 768	332° 31' 25"	-4. 230	-202129. 238700
121B. 25	47800. 454	-69590. 262	4. 476	242° 29' 05"	-12. 168	-581635. 924272

倍面積合計	-159. 057864
1/2	79. 5289320

合計面積	79. 5289320
------	-------------

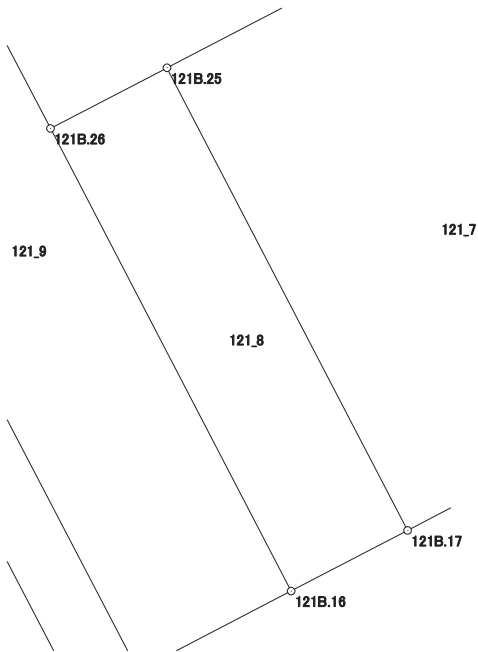

# 画地出来形面積計算書

世界測地系


現場名：北部第三地区

地番名： 121\_9

点名	Xn	Yn	距離	方向角	Yn+1-Yn-1	Xn × (Yn+1-Yn-1)
121B. 12	47806. 511	-69605. 096	29. 997	152° 30' 54"	8. 624	412283. 350864
121B. 15	47779. 900	-69591. 252	5. 887	62° 28' 07"	19. 064	910876. 013600
121B. 16	47782. 621	-69586. 032	17. 770	332° 31' 09"	-2. 980	-142392. 210580
121B. 26	47798. 386	-69594. 232	12. 229	332° 30' 54"	-13. 844	-661720. 855784
121B. 11	47809. 235	-69599. 876	5. 888	242° 26' 34"	-10. 864	-519399. 529040

倍面積合計	-353. 230940
1/2	176. 6154700

合計面積	176. 6154700
------	--------------

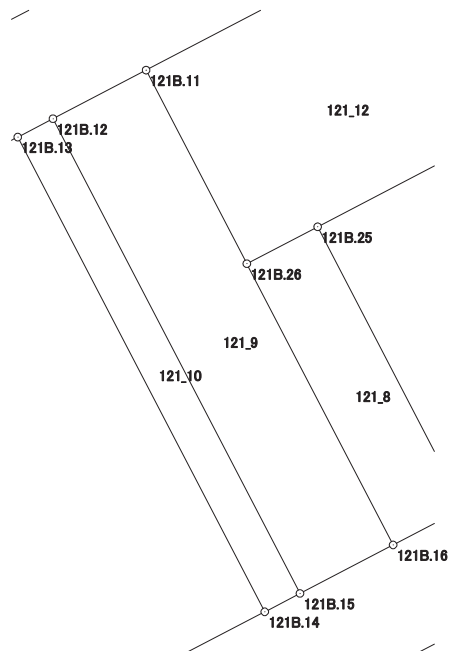

# 画地出来形面積計算書

世界測地系


現場名：北部第三地区

地番名： 121\_10

点名	Xn	Yn	距離	方向角	Yn+1-Yn-1	Xn × (Yn+1-Yn-1)
121B.13	47805.482	-69607.070	29.997	152° 30' 54"	11.870	567451.071340
121B.14	47778.871	-69593.226	2.226	62° 28' 05"	15.818	755766.181478
121B.15	47779.900	-69591.252	29.997	332° 30' 54"	-11.870	-567147.413000
121B.12	47806.511	-69605.096	2.226	242° 28' 05"	-15.818	-756203.390998

倍面積合計	-133.551180
1/2	66.7755900

合計面積	66.7755900
------	------------

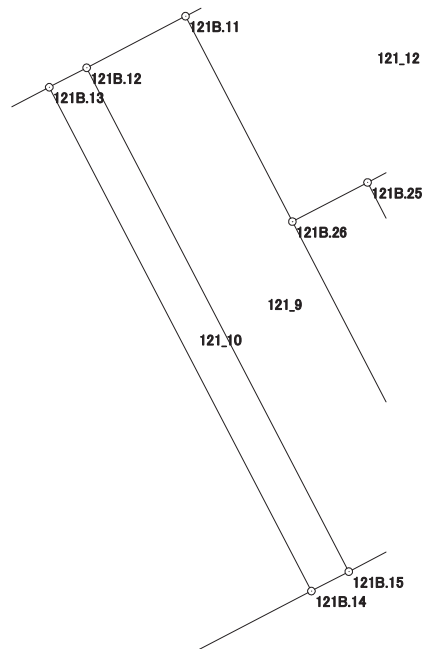

# 画地出来形面積計算書

世界測地系


現場名：北部第三地区

地番名： 121\_11

点名	Xn	Yn	距離	方向角	Yn+1-Yn-1	Xn × (Yn+1-Yn-1)
121B. 1	47796.355	-69624.573	3.997	196° 58' 31"	-18.670	-892357.947850
121B. 2	47792.532	-69625.740	24.312	152° 26' 01"	10.084	481939.892688
121B. 3	47770.980	-69614.489	3.973	107° 53' 49"	15.032	718093.371360
121B. 4	47769.759	-69610.708	19.714	62° 28' 14"	21.263	1015728.385617
121B. 14	47778.871	-69593.226	29.997	332° 30' 54"	3.638	173819.532698
121B. 13	47805.482	-69607.070	19.740	242° 27' 36"	-31.347	-1498558.444254

倍面積合計	-1335.209741
1/2	667.6048705

合計面積	667.6048705
------	-------------

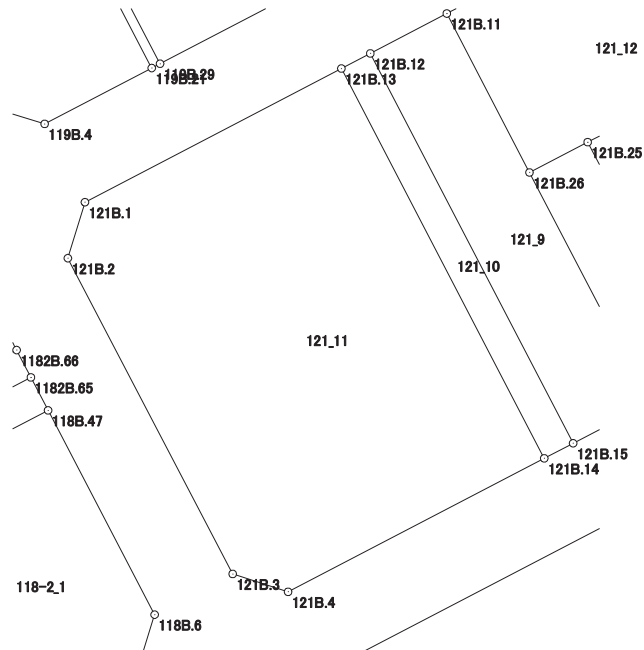

# 画地出来形面積計算書

世界測地系


現場名：北部第三地区

地番名： 121\_12

点名	Xn	Yn	距離	方向角	Yn+1-Yn-1	Xn × (Yn+1-Yn-1)
121B. 11	47809. 235	-69599. 876	12. 229	152° 30' 54"	-8. 863	-423733. 249805
121B. 26	47798. 386	-69594. 232	4. 476	62° 29' 05"	9. 614	459533. 683004
121B. 25	47800. 454	-69590. 262	11. 841	62° 29' 14"	14. 472	691768. 170288
121B. 41	47805. 924	-69579. 760	0. 120	62° 09' 09"	10. 608	507125. 241792
121B. 24	47805. 980	-69579. 654	12. 236	332° 09' 19"	-5. 609	-268143. 741820
121B. 40	47816. 799	-69585. 369	16. 361	242° 27' 44"	-20. 222	-966951. 309378

倍面積合計	-401. 205919
1/2	200. 6029595

合計面積	200. 6029595
------	--------------

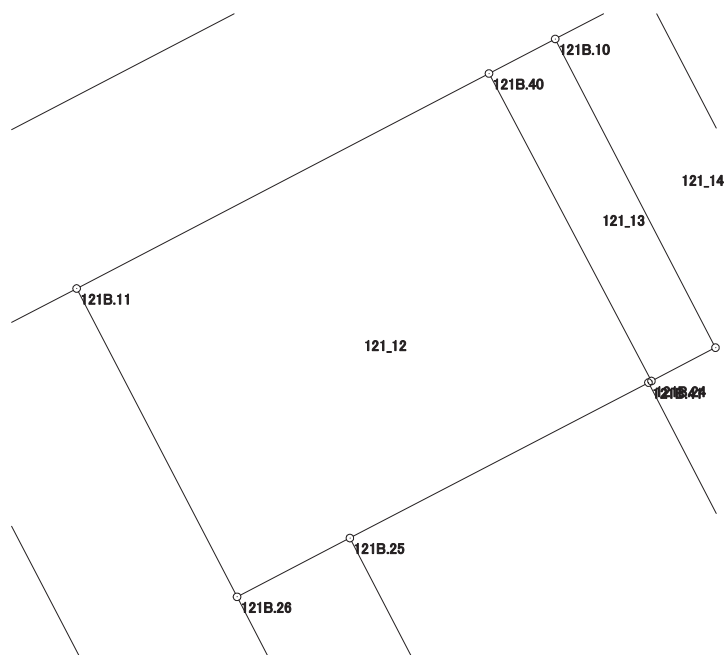

# 画地出来形面積計算書

世界測地系


現場名：北部第三地区

地番名： 121\_13

点名	Xn	Yn	距離	方向角	Yn+1-Yn-1	Xn × (Yn+1-Yn-1)
121B.40	47816.799	-69585.369	12.236	152° 09' 19"	3.385	161859.864615
121B.24	47805.980	-69579.654	2.540	62° 29' 48"	7.968	380918.048640
121B.31	47807.153	-69577.401	12.237	332° 33' 57"	-3.385	-161827.212905
121B.10	47818.014	-69583.039	2.628	242° 27' 35"	-7.968	-381013.935552

倍面積合計	-63.235202
1/2	31.6176010

合計面積	31.6176010
------	------------

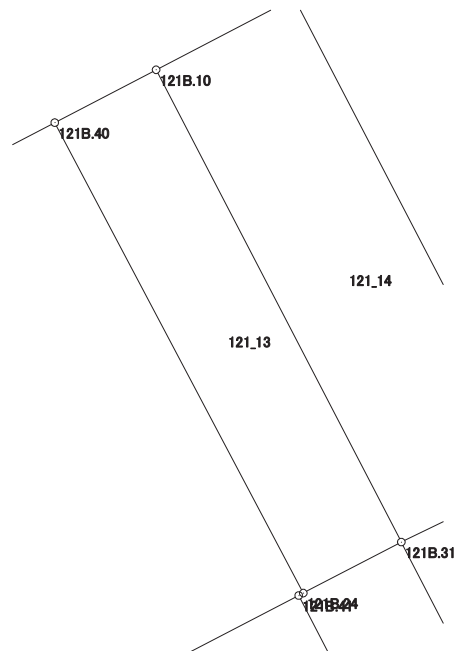

# 画地出来形面積計算書

世界測地系


現場名：北部第三地区

地番名： 121\_14

点名	Xn	Yn	距離	方向角	Yn+1-Yn-1	Xn × (Yn+1-Yn-1)
121B. 32	47808. 721	-69574. 165	12. 344	332° 29' 18"	-2. 466	-117896. 305986
121B. 28	47819. 669	-69579. 867	3. 578	242° 26' 48"	-8. 874	-424351. 742706
121B. 10	47818. 014	-69583. 039	12. 237	152° 33' 57"	2. 466	117919. 222524
121B. 31	47807. 153	-69577. 401	3. 596	64° 08' 51"	8. 874	424240. 675722

倍面積合計	-88. 150446
1/2	44. 0752230

合計面積	44. 0752230
------	-------------

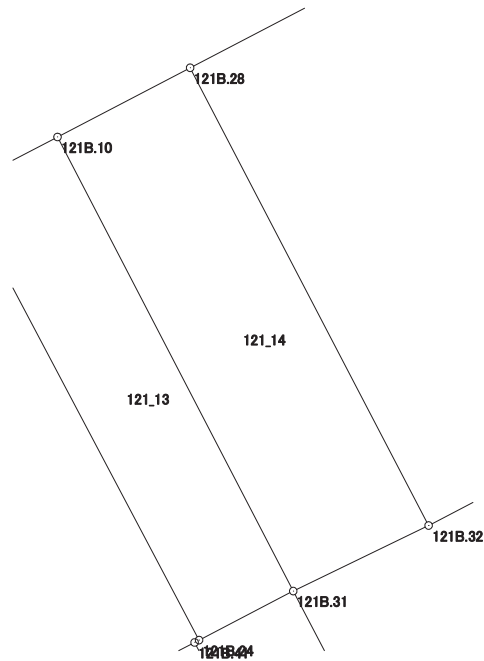

# 画地出来形面積計算書

世界測地系


現場名：北部第三地区

地番名： 121\_15

点名	Xn	Yn	距離	方向角	Yn+1-Yn-1	Xn × (Yn+1-Yn-1)
121B. 28	47819. 669	-69579. 867	12. 344	152° 29' 18"	-8. 297	-396759. 793693
121B. 32	47808. 721	-69574. 165	6. 801	62° 28' 27"	11. 733	560939. 723493
121B. 34	47811. 864	-69568. 134	7. 385	62° 27' 23"	12. 579	601425. 437256
121B. 33	47815. 279	-69561. 586	1. 627	62° 28' 28"	7. 991	382091. 894489
121B. 29	47816. 031	-69560. 143	12. 346	332° 22' 20"	-4. 282	-204748. 244742
121B. 27	47826. 969	-69565. 868	15. 788	242° 27' 34"	-19. 724	-943339. 136556

倍面積合計	-390. 119753
1/2	195. 0598765

合計面積	195. 0598765
------	--------------

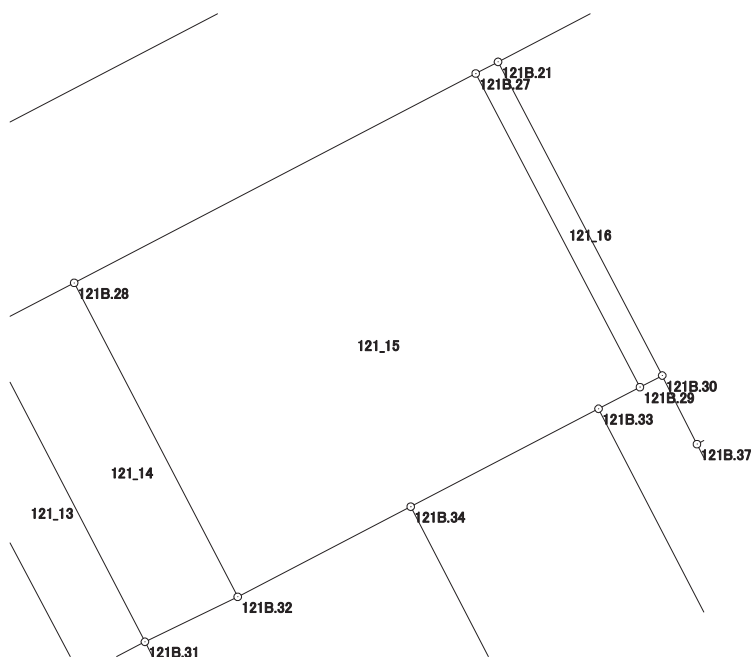



# 画地出来形面積計算書

世界測地系


現場名：北部第三地区

地番名： 121\_16

点名	Xn	Yn	距離	方向角	Yn+1-Yn-1	Xn × (Yn+1-Yn-1)
121B.27	47826.969	-69565.868	12.346	152° 22' 20"	4.946	236552.188674
121B.29	47816.031	-69560.143	0.878	62° 28' 20"	6.504	310995.465624
121B.30	47816.437	-69559.364	12.346	332° 22' 20"	-4.946	-236500.097402
121B.21	47827.375	-69565.089	0.878	242° 28' 20"	-6.504	-311069.247000

倍面積合計	-21.690104
1/2	10.8450520

合計面積	10.8450520
------	------------

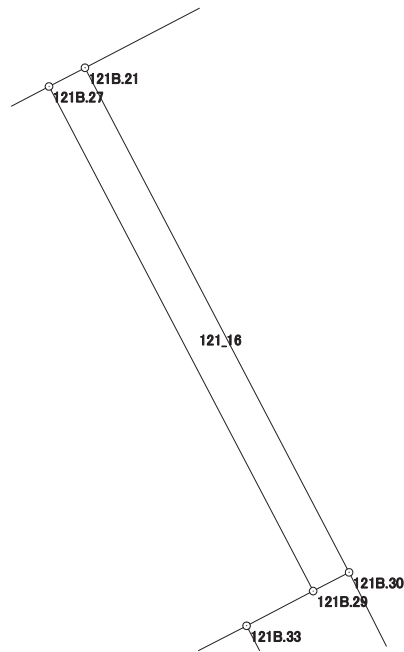

# 画地出来形面積計算書

世界測地系


現場名：北部第三地区

地番名： 121\_17

点名	Xn	Yn	距離	方向角	Yn+1-Yn-1	Xn × (Yn+1-Yn-1)
121B. 21	47827. 375	-69565. 089	12. 346	152° 22' 20"	-5. 406	-258554. 789250
121B. 30	47816. 437	-69559. 364	2. 681	153° 10' 02"	6. 935	331606. 990595
121B. 37	47814. 045	-69558. 154	12. 557	62° 25' 22"	12. 340	590025. 315300
121B. 38	47819. 858	-69547. 024	15. 019	332° 30' 12"	4. 196	200652. 124168
121B. 9	47833. 180	-69553. 958	12. 554	242° 27' 26"	-18. 065	-864106. 396700

倍面積合計	-376. 755887
1/2	188. 3779435

合計面積	188. 3779435
------	--------------

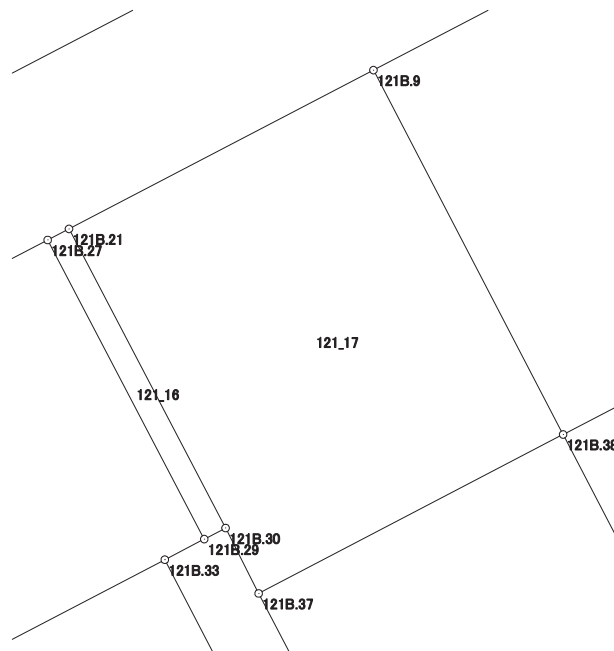

# 画地出来形面積計算書

世界測地系

現場名：北部第三地区

地番名： 121\_18

点名	Xn	Yn	距離	方向角	Yn+1-Yn-1	Xn × (Yn+1-Yn-1)
121B. 9	47833. 180	-69553. 958	15. 019	152° 30' 12"	-1. 663	-79546. 578340
121B. 38	47819. 858	-69547. 024	12. 549	62° 29' 30"	18. 064	863817. 914912
121B. 39	47825. 654	-69535. 894	12. 220	332° 28' 51"	5. 484	262275. 886536
121B. 7	47836. 491	-69541. 540	3. 997	287° 03' 08"	-9. 467	-452868. 060297
121B. 8	47837. 663	-69545. 361	9. 696	242° 27' 35"	-12. 418	-594048. 099134

倍面積合計	-368. 936323
1/2	184. 4681615

合計面積	184. 4681615
------	--------------

