



北部第三地区 画地出来形確認測量原図

〈122-1街区〉

平成二十四年三月

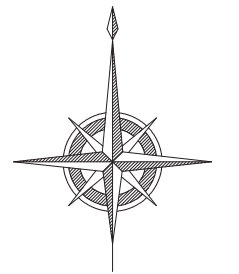

S=1:500

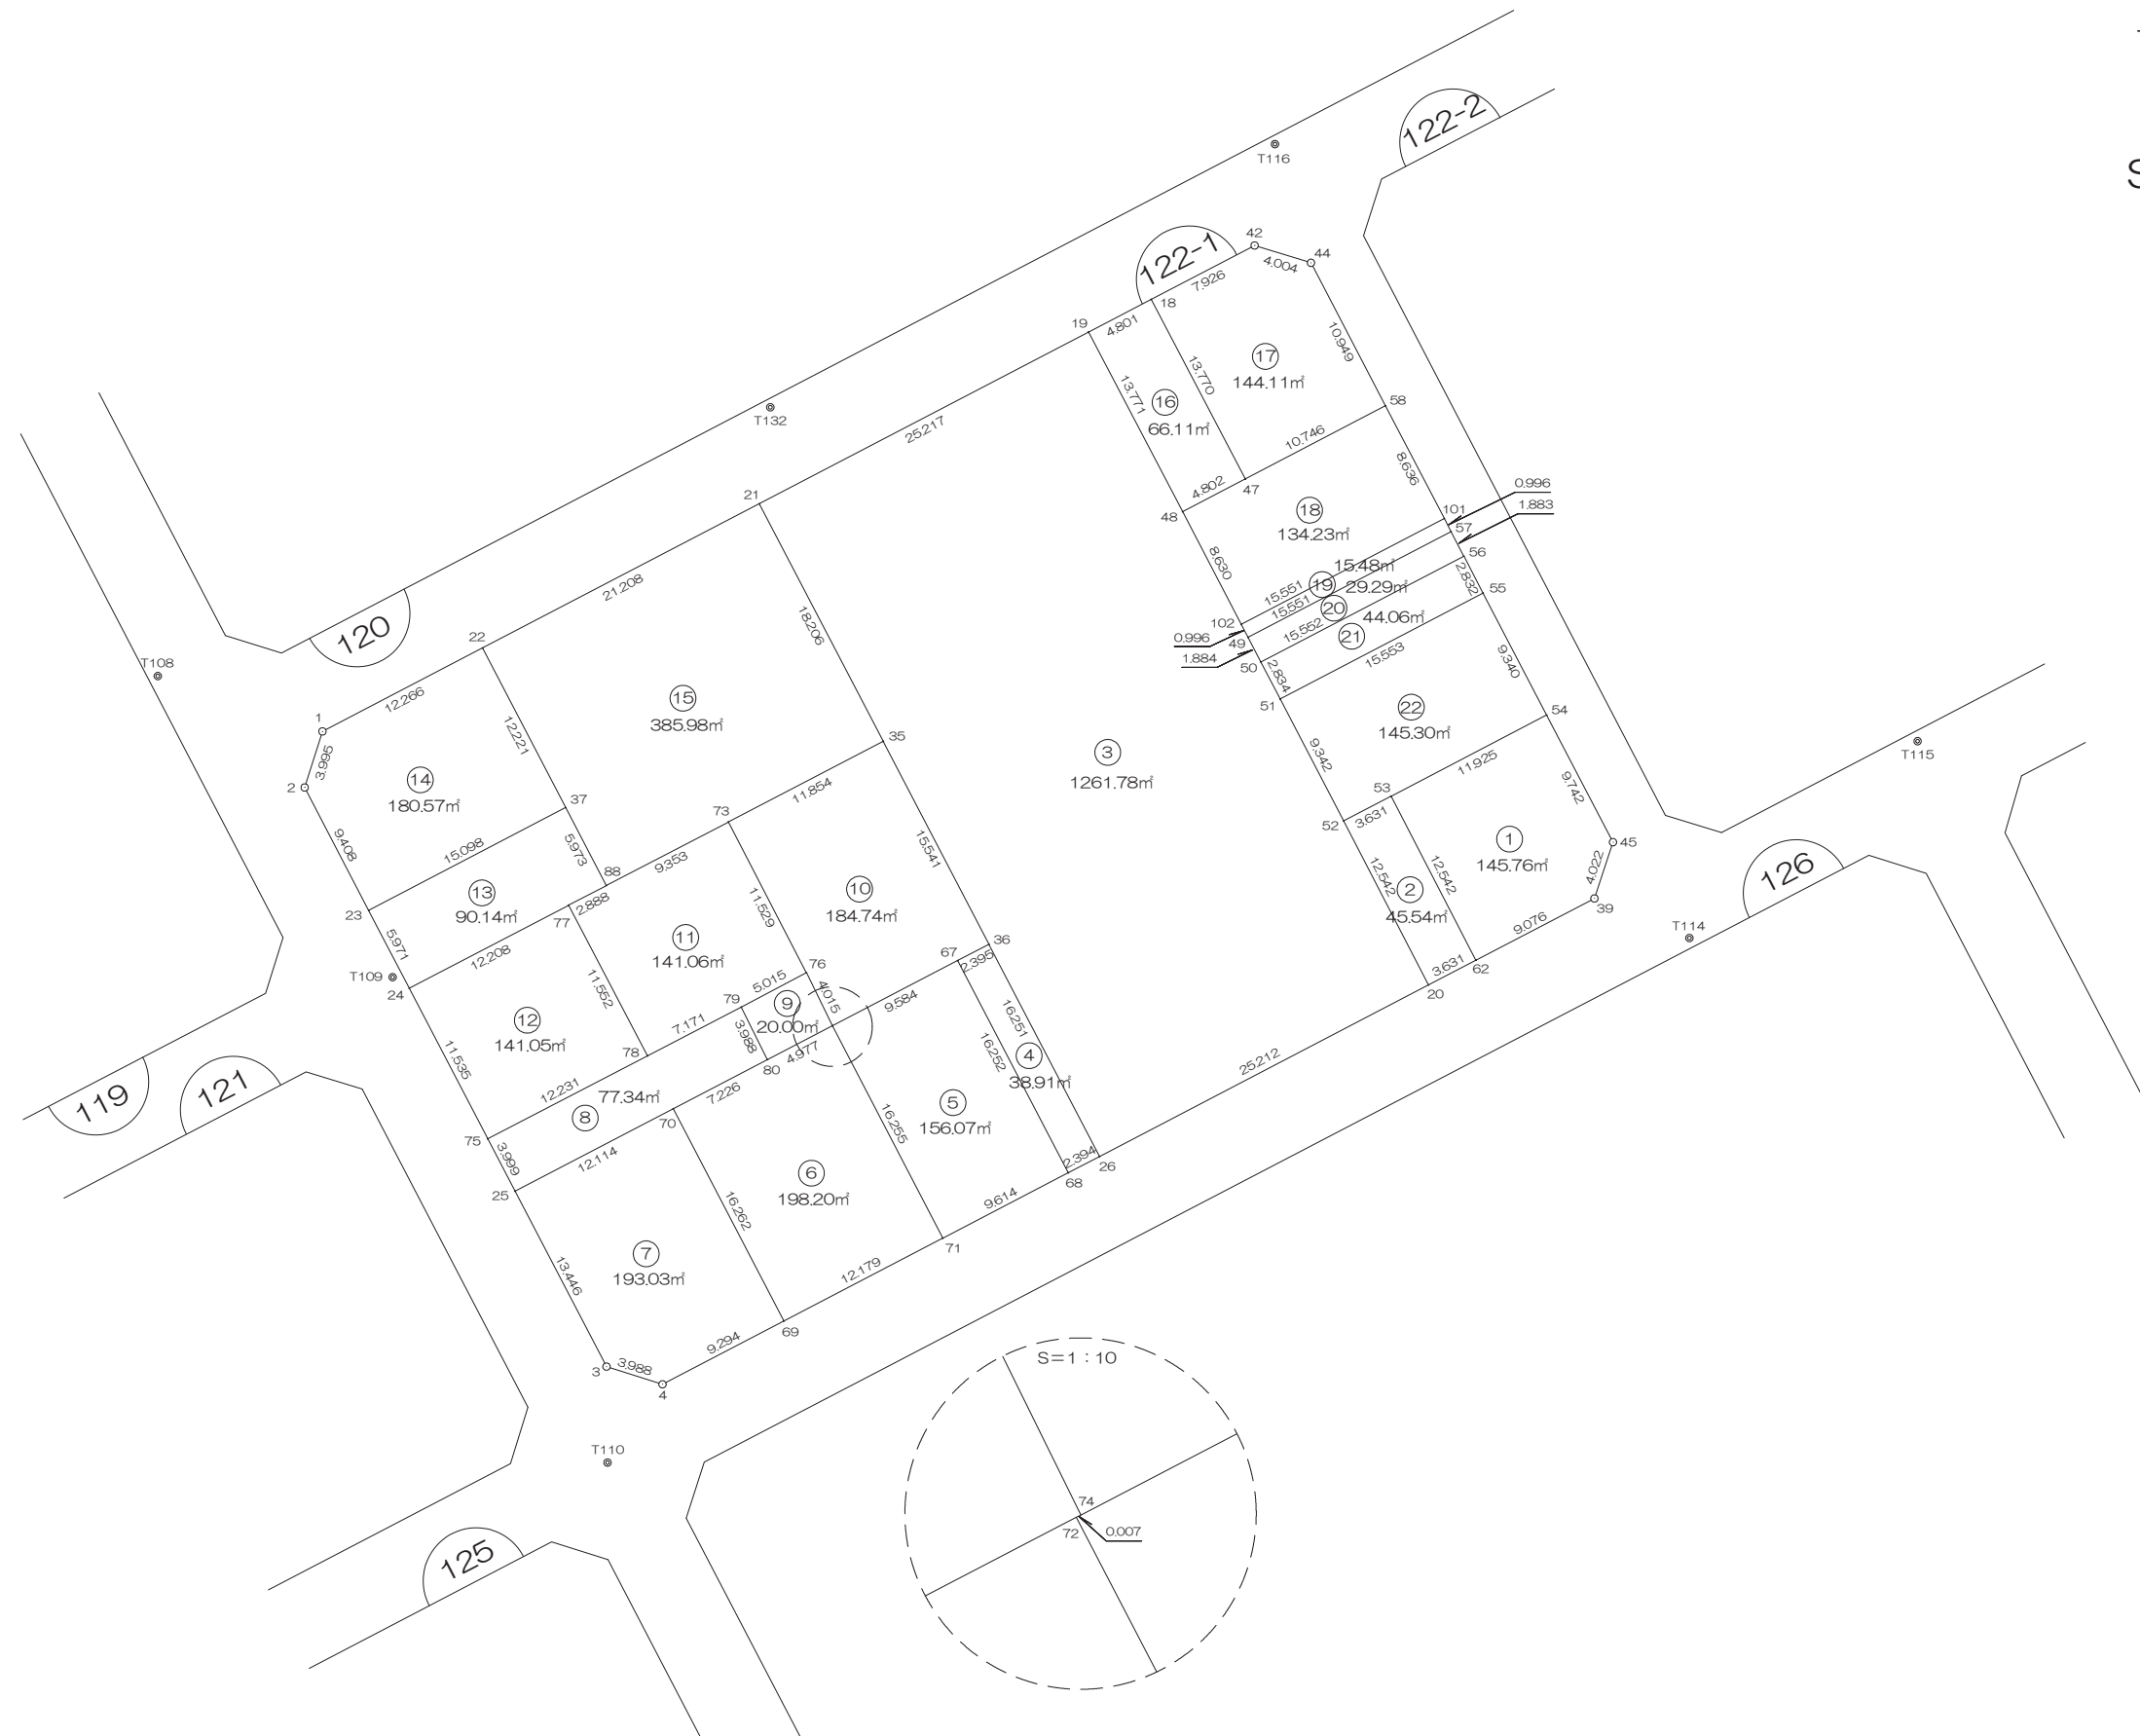

前橋市

画地出来形面積計算書

世界測地系


現場名：北部第三地区

地番名： 122-1_1

点名	Xn	Yn	距離	方向角	Yn+1-Yn-1	Xn × (Yn+1-Yn-1)
122B.53	47856.386	-69471.643	12.542	152° 36' 57"	-4.804	-229902.078344
122B.62	47845.249	-69465.874	9.076	62° 28' 10"	13.817	661077.805433
122B.39	47849.444	-69457.826	4.022	18° 15' 17"	9.308	445382.624752
122B.45	47853.264	-69456.566	9.742	332° 27' 42"	-3.244	-155235.988416
122B.54	47861.902	-69461.070	11.925	242° 26' 55"	-15.077	-721613.896454

倍面積合計	-291.533029
1/2	145.7665145

合計面積	145.7665145
------	-------------

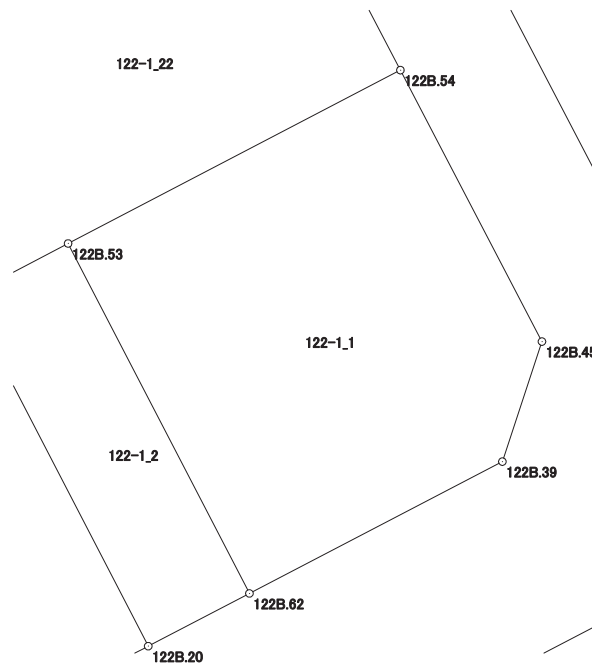

画地出来形面積計算書

世界測地系


現場名：北部第三地区

地番名： 122-1_2

点名	Xn	Yn	距離	方向角	Yn+1-Yn-1	Xn × (Yn+1-Yn-1)
122B. 52	47854. 707	-69474. 863	12. 542	152° 36' 49"	2. 549	121981. 648143
122B. 20	47843. 571	-69469. 094	3. 631	62° 28' 31"	8. 989	430065. 859719
122B. 62	47845. 249	-69465. 874	12. 542	332° 36' 57"	-2. 549	-121957. 539701
122B. 53	47856. 386	-69471. 643	3. 631	242° 27' 40"	-8. 989	-430181. 053754

倍面積合計	-91. 085593
1/2	45. 5427965

合計面積	45. 5427965
------	-------------

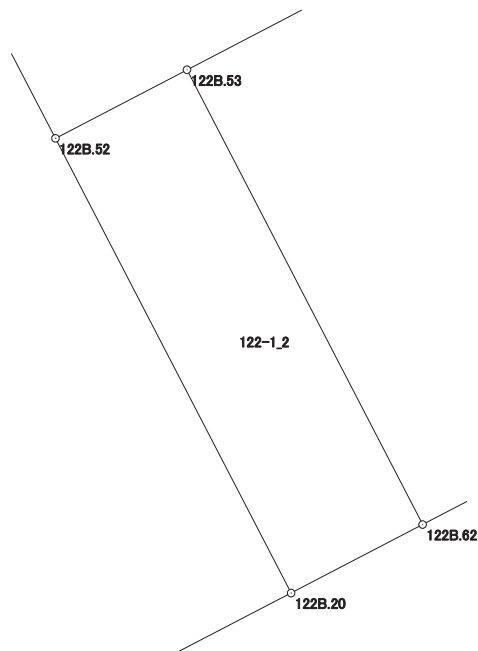

画地出来形面積計算書

世界測地系


現場名：北部第三地区

地番名： 122-1_4

点名	Xn	Yn	距離	方向角	Yn+1-Yn-1	Xn × (Yn+1-Yn-1)
122B. 67	47845.224	-69501.087	16.252	152° 28' 12"	5.388	257790.066912
122B. 68	47830.812	-69493.575	2.394	62° 27' 40"	9.635	460849.873620
122B. 26	47831.919	-69491.452	16.251	332° 28' 17"	-5.388	-257718.379572
122B. 36	47846.330	-69498.963	2.395	242° 29' 36"	-9.635	-460999.389550

倍面積合計	-77.828590
1/2	38.9142950

合計面積	38.9142950
------	------------

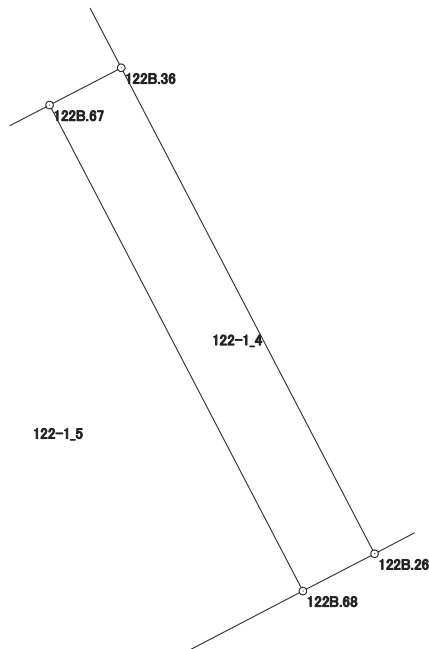

画地出来形面積計算書

世界測地系


現場名：北部第三地区

地番名： 122-1_5

点名	Xn	Yn	距離	方向角	Yn+1-Yn-1	Xn × (Yn+1-Yn-1)
122B. 71	47826. 370	-69502. 101	9. 614	62° 28' 51"	16. 019	766130. 621030
122B. 68	47830. 812	-69493. 575	16. 252	332° 28' 12"	1. 014	48500. 443368
122B. 67	47845. 224	-69501. 087	9. 584	242° 29' 47"	-16. 013	-766145. 571912
122B. 74	47840. 798	-69509. 588	0. 007	243° 26' 06"	-8. 507	-406981. 668586
122B. 72	47840. 795	-69509. 594	16. 255	152° 33' 02"	7. 487	358184. 032165

倍面積合計	-312. 143935
1/2	156. 0719675

合計面積	156. 0719675
------	--------------

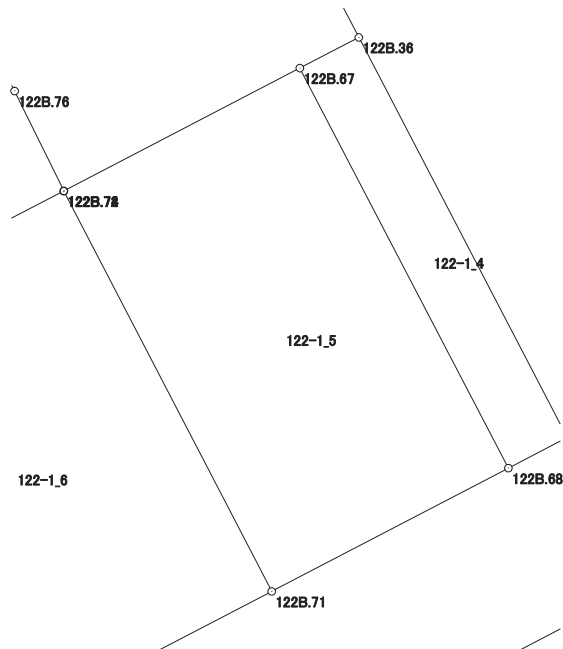

画地出来形面積計算書

世界測地系


現場名：北部第三地区

地番名： 122-1_6

点名	Xn	Yn	距離	方向角	Yn+1-Yn-1	Xn × (Yn+1-Yn-1)
122B. 70	47835. 161	-69520. 419	16. 262	152° 27' 51"	1. 108	53001. 358388
122B. 69	47820. 741	-69512. 901	12. 179	62° 28' 17"	18. 318	875980. 333638
122B. 71	47826. 370	-69502. 101	16. 255	332° 33' 02"	3. 307	158161. 805590
122B. 72	47840. 795	-69509. 594	4. 977	242° 30' 11"	-11. 908	-569688. 186860
122B. 80	47838. 497	-69514. 009	7. 226	242° 30' 21"	-10. 825	-517851. 730025

倍面積合計	-396. 419269
1/2	198. 2096345

合計面積	198. 2096345
------	--------------

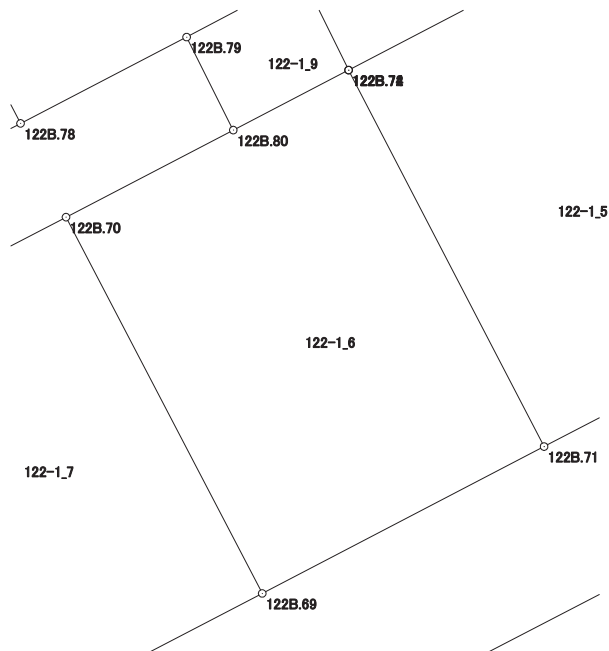

画地出来形面積計算書

世界測地系


現場名：北部第三地区

地番名： 122-1_7

点名	Xn	Yn	距離	方向角	Yn+1-Yn-1	Xn × (Yn+1-Yn-1)
122B. 25	47829. 567	-69531. 164	13. 446	152° 27' 33"	-4. 528	-216572. 279376
122B. 3	47817. 645	-69524. 947	3. 988	107° 29' 40"	10. 021	479180. 620545
122B. 4	47816. 446	-69521. 143	9. 294	62° 28' 32"	12. 046	575996. 908516
122B. 69	47820. 741	-69512. 901	16. 262	332° 27' 51"	0. 724	34622. 216484
122B. 70	47835. 161	-69520. 419	12. 114	242° 29' 52"	-18. 263	-873613. 545343

倍面積合計	-386. 079174
1/2	193. 0395870

合計面積	193. 0395870
------	--------------

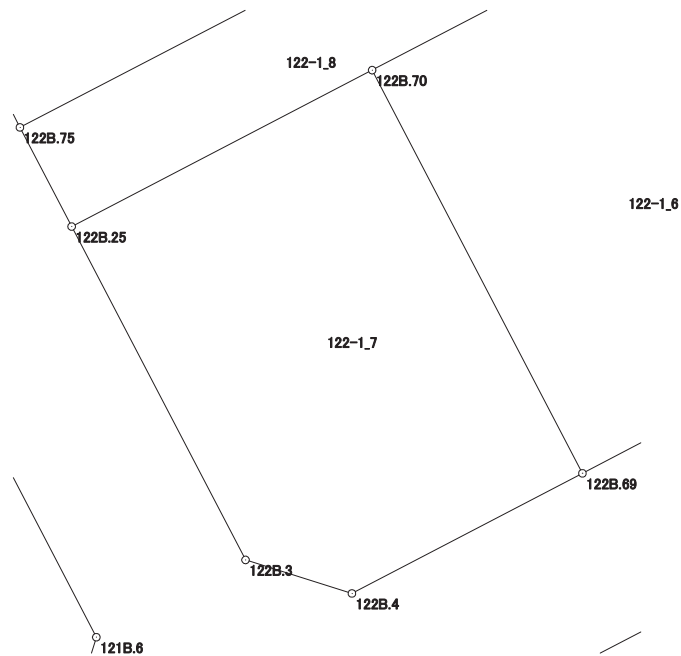

画地出来形面積計算書

世界測地系


現場名：北部第三地区

地番名： 122-1_8

点名	Xn	Yn	距離	方向角	Yn+1-Yn-1	Xn × (Yn+1-Yn-1)
122B.75	47833.113	-69533.013	3.999	152° 27' 40"	-9.003	-430641.516339
122B.25	47829.567	-69531.164	12.114	62° 29' 52"	12.594	602365.566798
122B.70	47835.161	-69520.419	7.226	62° 30' 21"	17.155	820612.186955
122B.80	47838.497	-69514.009	3.988	333° 20' 42"	4.621	221061.694637
122B.79	47842.061	-69515.798	7.171	242° 32' 17"	-8.152	-390008.481272
122B.78	47838.754	-69522.161	12.231	242° 32' 03"	-17.215	-823544.150110

倍面積合計	-154.699331
1/2	77.3496655

合計面積	77.3496655
------	------------

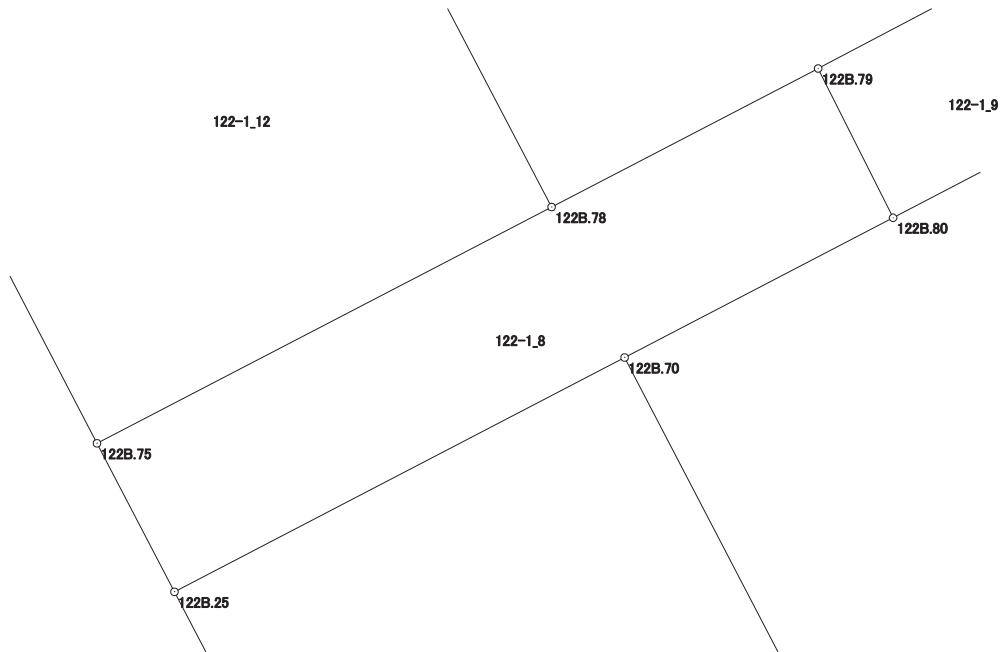

画地出来形面積計算書

世界測地系


現場名：北部第三地区

地番名： 122-1_9

点名	Xn	Yn	距離	方向角	Yn+1-Yn-1	Xn × (Yn+1-Yn-1)
122B.79	47842.061	-69515.798	3.988	153° 20' 42"	-2.647	-126637.935467
122B.80	47838.497	-69514.009	4.977	62° 30' 11"	6.204	296790.035388
122B.72	47840.795	-69509.594	0.007	63° 26' 06"	4.421	211504.154695
122B.74	47840.798	-69509.588	4.015	333° 46' 46"	-1.768	-84582.530864
122B.76	47844.400	-69511.362	5.015	242° 11' 54"	-6.210	-297113.724000

倍面積合計	-40.000248
1/2	20.0001240

合計面積	20.0001240
------	------------

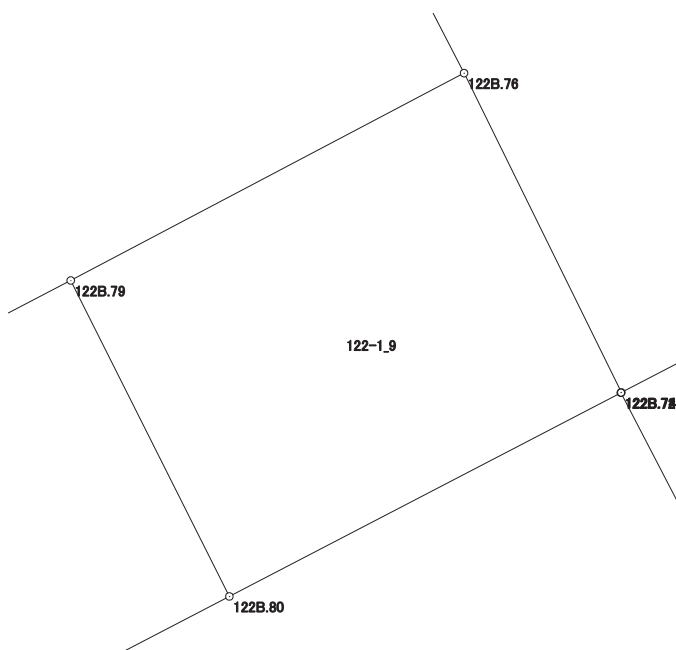

画地出来形面積計算書

世界測地系


現場名：北部第三地区

地番名： 122-1_10

点名	Xn	Yn	距離	方向角	Yn+1-Yn-1	Xn × (Yn+1-Yn-1)
122B.73	47854.639	-69516.662	11.529	152° 37' 57"	-5.216	-249609.797024
122B.76	47844.400	-69511.362	4.015	153° 46' 46"	7.074	338451.285600
122B.74	47840.798	-69509.588	9.584	62° 29' 47"	10.275	491564.199450
122B.67	47845.224	-69501.087	2.395	62° 29' 36"	10.625	508355.505000
122B.36	47846.330	-69498.963	15.541	332° 28' 13"	-5.059	-242054.583470
122B.35	47860.111	-69506.146	11.854	242° 30' 35"	-17.699	-847076.104589

倍面積合計	-369.495033
1/2	184.7475165

合計面積	184.7475165
------	-------------

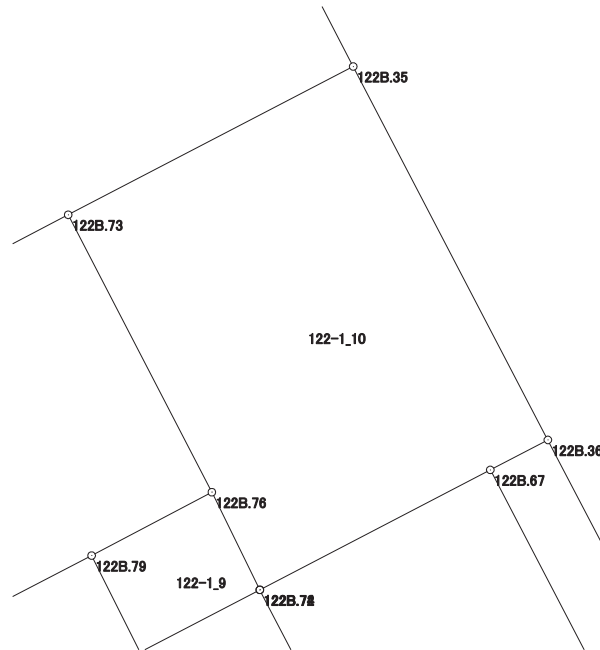

画地出来形面積計算書

世界測地系


現場名：北部第三地区

地番名： 122-1_11

点名	Xn	Yn	距離	方向角	Yn+1-Yn-1	Xn × (Yn+1-Yn-1)
122B. 77	47848. 987	-69527. 521	11. 552	152° 21' 17"	2. 798	133881. 465626
122B. 78	47838. 754	-69522. 161	7. 171	62° 32' 17"	11. 723	560813. 713142
122B. 79	47842. 061	-69515. 798	5. 015	62° 11' 54"	10. 799	516646. 416739
122B. 76	47844. 400	-69511. 362	11. 529	332° 37' 57"	-0. 864	-41337. 561600
122B. 73	47854. 639	-69516. 662	9. 353	242° 30' 22"	-13. 597	-650679. 526483
122B. 88	47850. 321	-69524. 959	2. 888	242° 29' 41"	-10. 859	-519606. 635739

倍面積合計	-282. 128315
1/2	141. 0641575

合計面積	141. 0641575
------	--------------

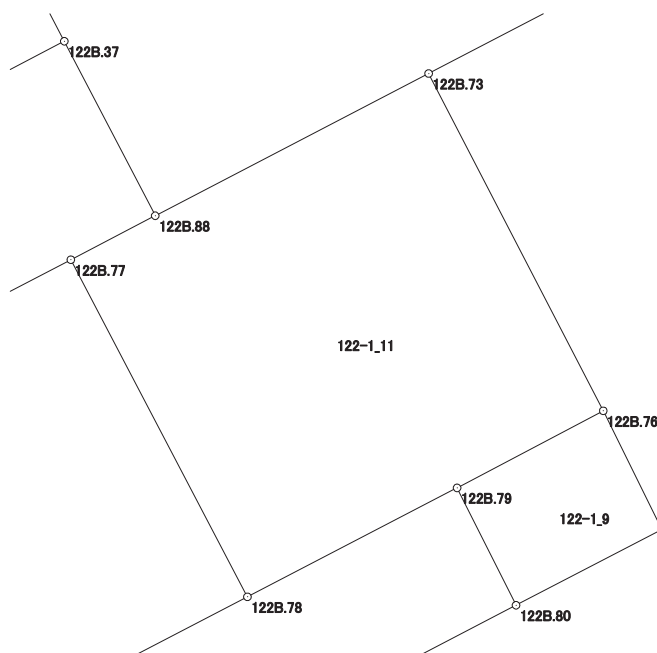

画地出来形面積計算書

世界測地系


現場名：北部第三地区

地番名： 122-1_12

点名	Xn	Yn	距離	方向角	Yn+1-Yn-1	Xn × (Yn+1-Yn-1)
122B. 24	47843. 342	-69538. 345	11. 535	152° 28' 07"	-5. 492	-262755. 634264
122B. 75	47833. 113	-69533. 013	12. 231	62° 32' 03"	16. 184	774131. 100792
122B. 78	47838. 754	-69522. 161	11. 552	332° 21' 17"	5. 492	262730. 436968
122B. 77	47848. 987	-69527. 521	12. 208	242° 27' 24"	-16. 184	-774388. 005608

倍面積合計	-282. 102112
1/2	141. 0510560

合計面積	141. 0510560
------	--------------

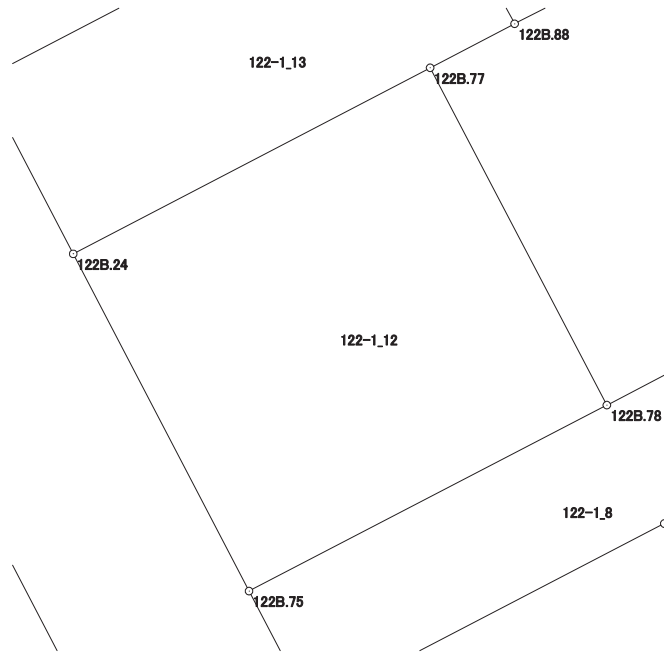

画地出来形面積計算書

世界測地系


現場名：北部第三地区

地番名： 122-1_13

点名	Xn	Yn	距離	方向角	Yn+1-Yn-1	Xn × (Yn+1-Yn-1)
122B. 23	47848. 636	-69541. 106	5. 971	152° 27' 23"	-10. 626	-508439. 606136
122B. 24	47843. 342	-69538. 345	12. 208	62° 27' 24"	13. 585	649951. 801070
122B. 77	47848. 987	-69527. 521	2. 888	62° 29' 41"	13. 386	640506. 539982
122B. 88	47850. 321	-69524. 959	5. 973	332° 28' 42"	-0. 198	-9474. 363558
122B. 37	47855. 618	-69527. 719	15. 098	242° 27' 20"	-16. 147	-772724. 663846

倍面積合計	-180. 292488
1/2	90. 1462440

合計面積	90. 1462440
------	-------------

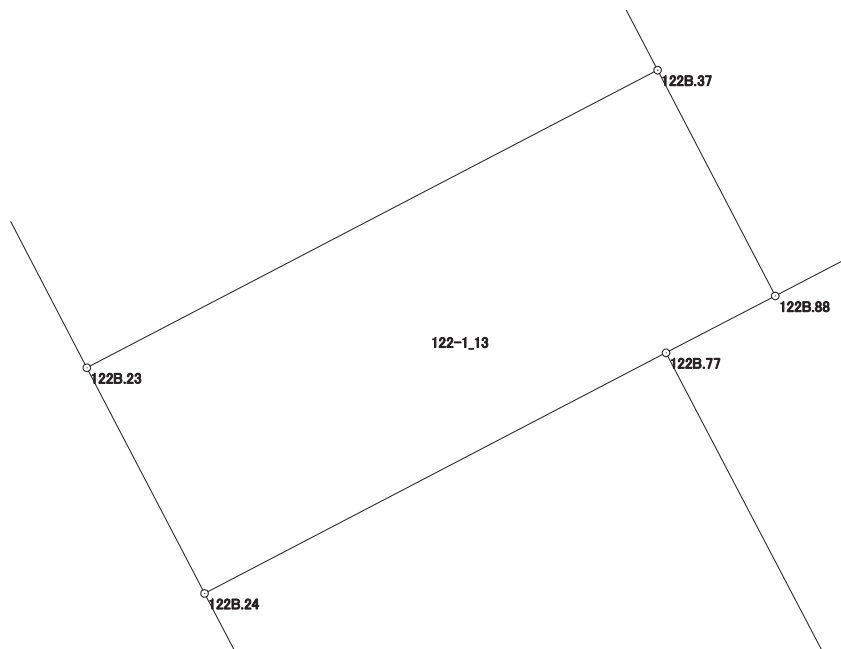

画地出来形面積計算書

世界測地系


現場名：北部第三地区

地番名： 122-1_14

点名	Xn	Yn	距離	方向角	Yn+1-Yn-1	Xn × (Yn+1-Yn-1)
122B. 1	47860. 787	-69544. 247	3. 995	197° 36' 02"	-12. 086	-578445. 471682
122B. 2	47856. 979	-69545. 455	9. 408	152° 28' 05"	3. 141	150318. 771039
122B. 23	47848. 636	-69541. 106	15. 098	62° 27' 20"	17. 736	848643. 408096
122B. 37	47855. 618	-69527. 719	12. 221	332° 27' 51"	7. 737	370258. 916466
122B. 22	47866. 455	-69533. 369	12. 266	242° 28' 41"	-16. 528	-791136. 768240

倍面積合計	-361. 144321
1/2	180. 5721605

合計面積	180. 5721605
------	--------------

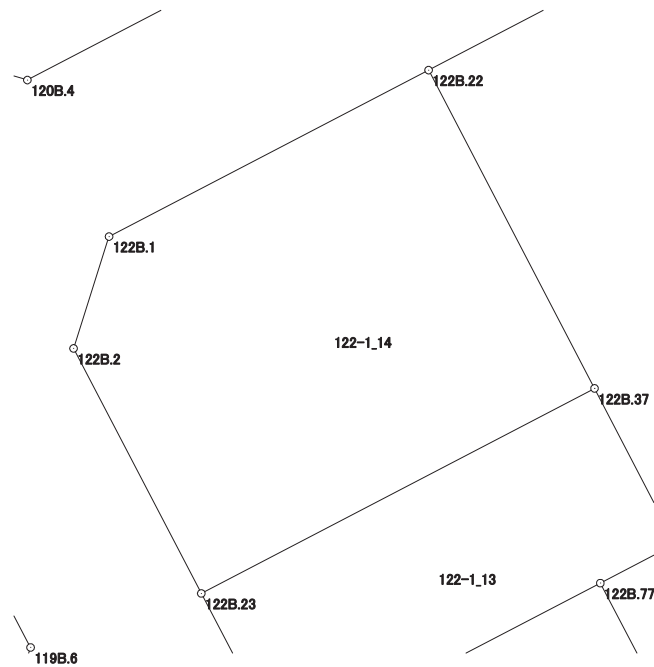

画地出来形面積計算書

世界測地系


現場名：北部第三地区

地番名： 122-1_15

点名	Xn	Yn	距離	方向角	Yn+1-Yn-1	Xn × (Yn+1-Yn-1)
122B. 22	47866. 455	-69533. 369	12. 221	152° 27' 51"	-13. 158	-629826. 814890
122B. 37	47855. 618	-69527. 719	5. 973	152° 28' 42"	8. 410	402465. 747380
122B. 88	47850. 321	-69524. 959	9. 353	62° 30' 22"	11. 057	529080. 999297
122B. 73	47854. 639	-69516. 662	11. 854	62° 30' 35"	18. 813	900289. 323507
122B. 35	47860. 111	-69506. 146	18. 206	332° 28' 15"	2. 101	100554. 093211
122B. 21	47876. 256	-69514. 561	21. 208	242° 28' 32"	-27. 223	-1303335. 317088

倍面積合計	-771. 968583
1/2	385. 9842915

合計面積	385. 9842915
------	--------------

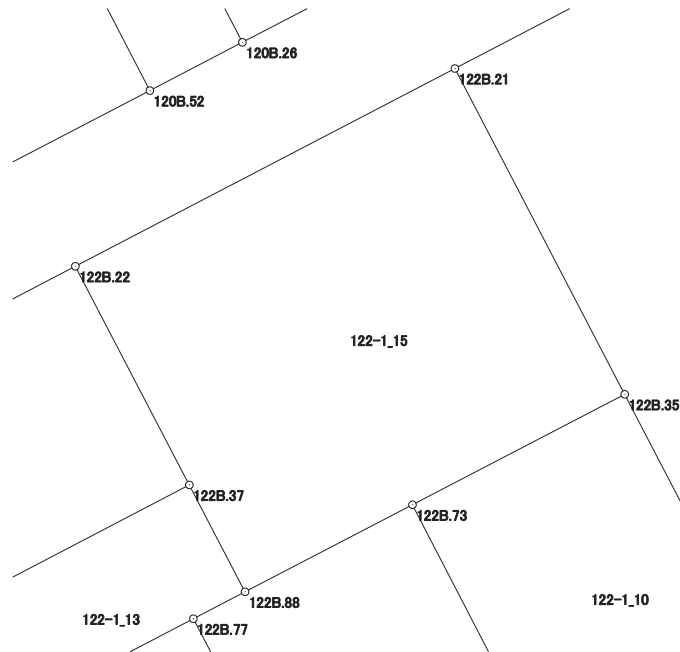

画地出来形面積計算書

世界測地系


現場名：北部第三地区

地番名： 122-1_16

点名	Xn	Yn	距離	方向角	Yn+1-Yn-1	Xn × (Yn+1-Yn-1)
122B. 19	47887. 910	-69492. 199	13. 771	152° 20' 54"	2. 134	102192. 799940
122B. 48	47875. 712	-69485. 808	4. 802	62° 27' 11"	10. 649	509828. 457088
122B. 47	47877. 933	-69481. 550	13. 770	332° 20' 26"	-2. 134	-102171. 509022
122B. 18	47890. 129	-69487. 942	4. 801	242° 28' 08"	-10. 649	-509981. 983721

倍面積合計	-132. 235715
1/2	66. 1178575

合計面積	66. 1178575
------	-------------

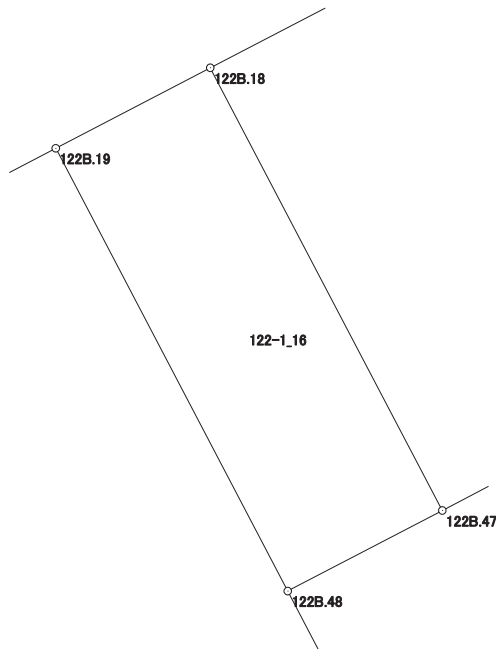

画地出来形面積計算書

世界測地系


現場名：北部第三地区

地番名： 122-1_17

点名	Xn	Yn	距離	方向角	Yn+1-Yn-1	Xn × (Yn+1-Yn-1)
122B. 58	47882. 905	-69472. 023	10. 949	332° 27' 24"	4. 464	213749. 287920
122B. 44	47892. 613	-69477. 086	4. 004	287° 06' 33"	-8. 890	-425765. 329570
122B. 42	47893. 791	-69480. 913	7. 926	242° 28' 52"	-10. 856	-519934. 995096
122B. 18	47890. 129	-69487. 942	13. 770	152° 20' 26"	-0. 637	-30506. 012173
122B. 47	47877. 933	-69481. 550	10. 746	62° 26' 26"	15. 919	762168. 815427

倍面積合計	-288. 233492
1/2	144. 1167460

合計面積	144. 1167460
------	--------------

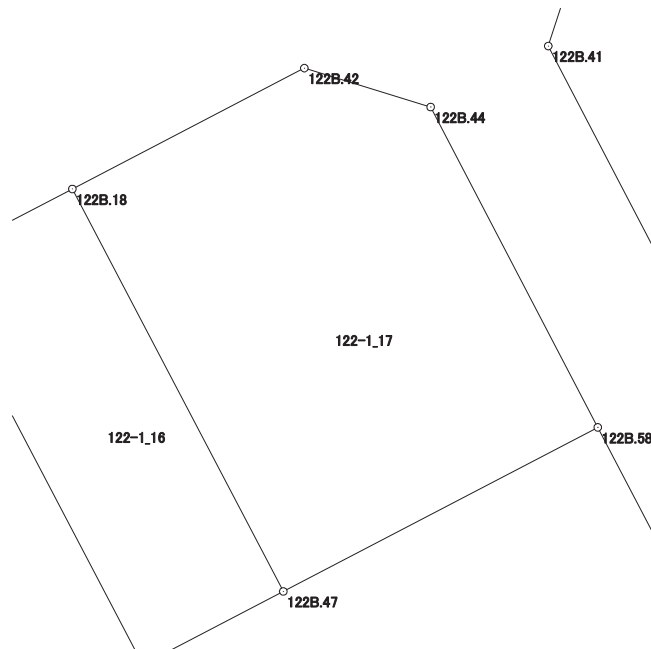

画地出来形面積計算書

世界測地系


現場名：北部第三地区

地番名： 122-1_18

点名	Xn	Yn	距離	方向角	Yn+1-Yn-1	Xn × (Yn+1-Yn-1)
122B. 58	47882. 905	-69472. 023	10. 746	242° 26' 26"	-13. 520	-647376. 875600
122B. 47	47877. 933	-69481. 550	4. 802	242° 27' 11"	-13. 785	-659997. 306405
122B. 48	47875. 712	-69485. 808	8. 630	152° 28' 33"	-0. 270	-12926. 442240
122B. 102	47868. 059	-69481. 820	15. 551	62° 28' 10"	17. 778	850998. 352902
122B. 101	47875. 247	-69468. 030	8. 636	332° 27' 42"	9. 797	469033. 794859

倍面積合計	-268. 476484
1/2	134. 2382420

合計面積	134. 2382420
------	--------------

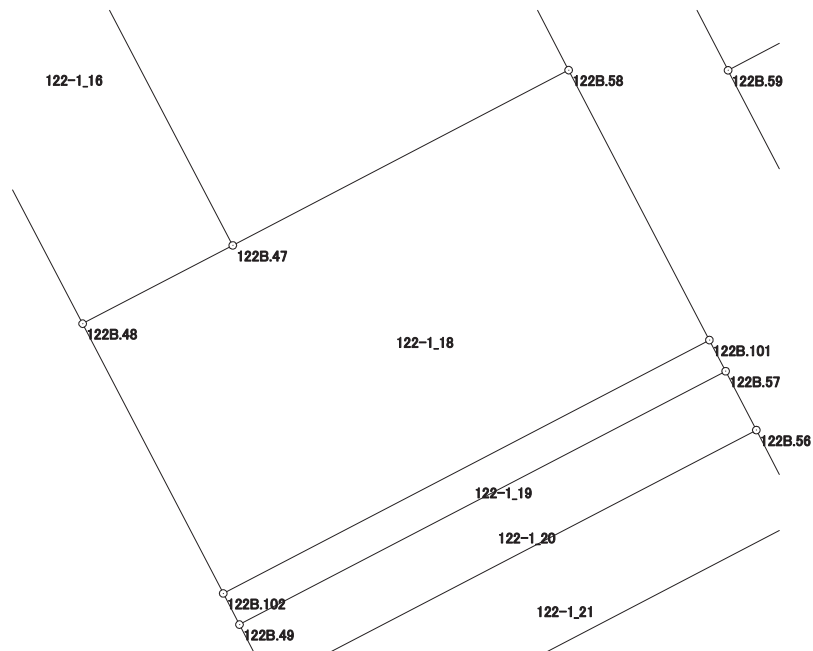

画地出来形面積計算書

世界測地系


現場名：北部第三地区

地番名： 122-1_19

点名	Xn	Yn	距離	方向角	Yn+1-Yn-1	Xn × (Yn+1-Yn-1)
122B.101	47875.247	-69468.030	15.551	242° 28' 10"	-14.250	-682222.269750
122B.102	47868.059	-69481.820	0.996	152° 28' 58"	-13.330	-638081.226470
122B.49	47867.176	-69481.360	15.551	62° 28' 10"	14.250	682107.258000
122B.57	47874.364	-69467.570	0.996	332° 28' 58"	13.330	638165.272120

倍面積合計	-30.966100
1/2	15.4830500

合計面積	15.4830500
------	------------

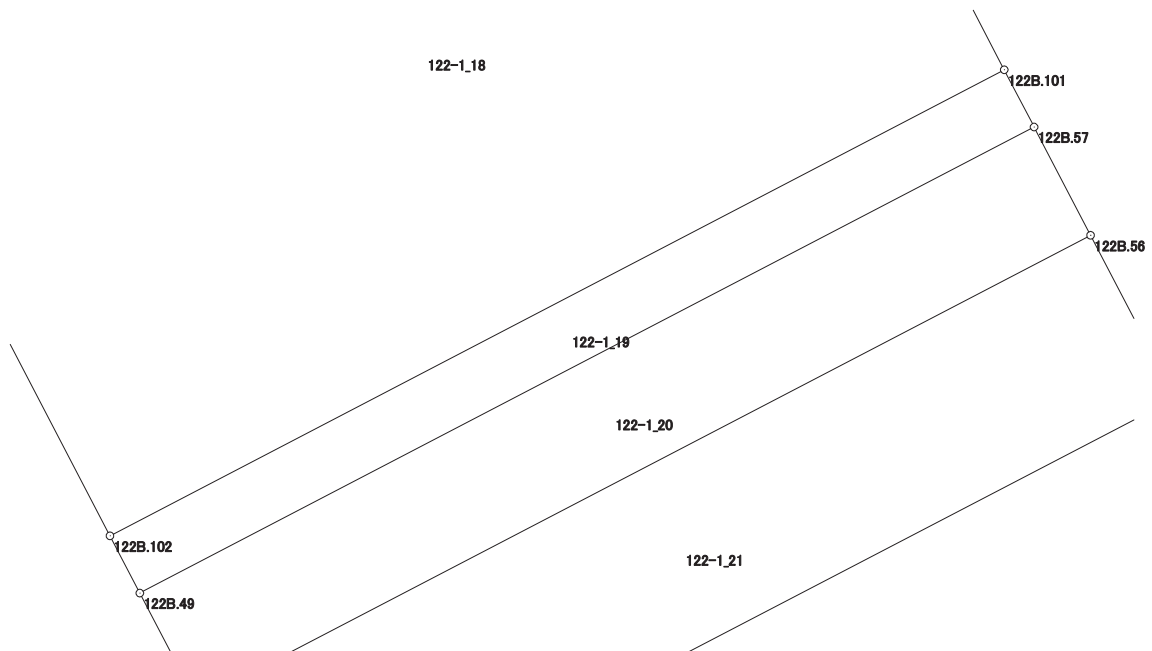

画地出来形面積計算書

世界測地系


現場名：北部第三地区

地番名： 122-1_20

点名	Xn	Yn	距離	方向角	Yn+1-Yn-1	Xn × (Yn+1-Yn-1)
122B. 49	47867. 176	-69481. 360	1. 884	152° 29' 47"	-12. 920	-618443. 913920
122B. 50	47865. 505	-69480. 490	15. 552	62° 28' 04"	14. 661	701756. 168805
122B. 56	47872. 694	-69466. 699	1. 883	332° 27' 19"	12. 920	618515. 206480
122B. 57	47874. 364	-69467. 570	15. 551	242° 28' 10"	-14. 661	-701886. 050604

倍面積合計	-58. 589239
1/2	29. 2946195

合計面積	29. 2946195
------	-------------

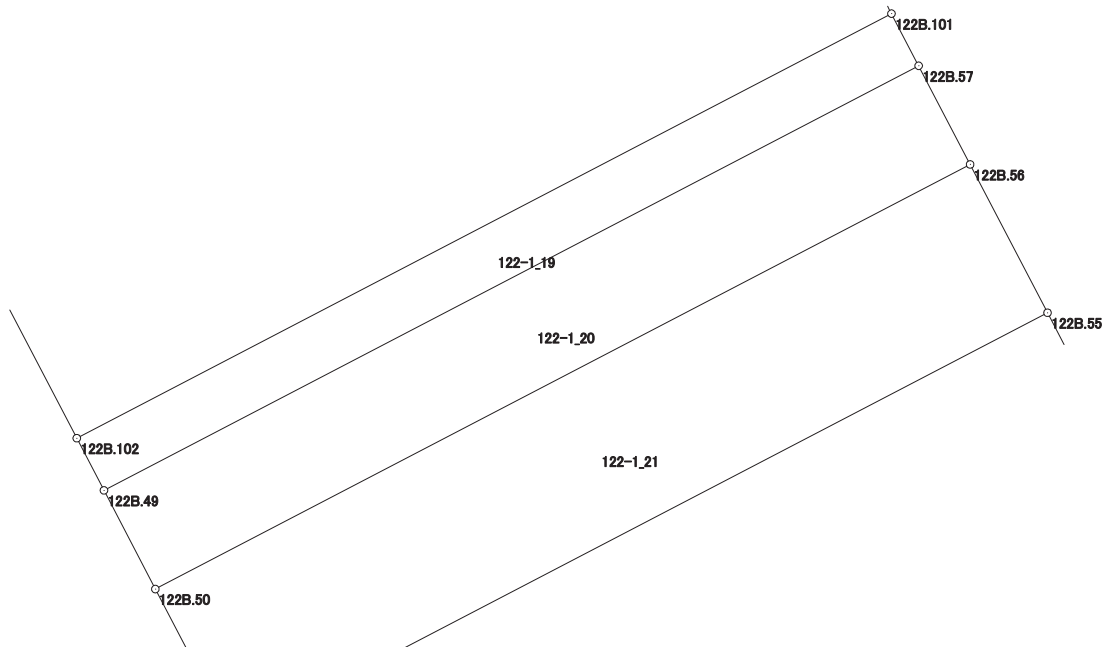

画地出来形面積計算書

世界測地系


現場名：北部第三地区

地番名： 122-1_21

点名	Xn	Yn	距離	方向角	Yn+1-Yn-1	Xn × (Yn+1-Yn-1)
122B. 50	47865. 505	-69480. 490	2. 834	152° 28' 03"	-12. 481	-597409. 367905
122B. 51	47862. 992	-69479. 180	15. 553	62° 27' 40"	15. 101	722779. 042192
122B. 55	47870. 183	-69465. 389	2. 832	332° 26' 55"	12. 481	597467. 754023
122B. 56	47872. 694	-69466. 699	15. 552	242° 28' 04"	-15. 101	-722925. 552094

倍面積合計	-88. 123784
1/2	44. 0618920

合計面積	44. 0618920
------	-------------

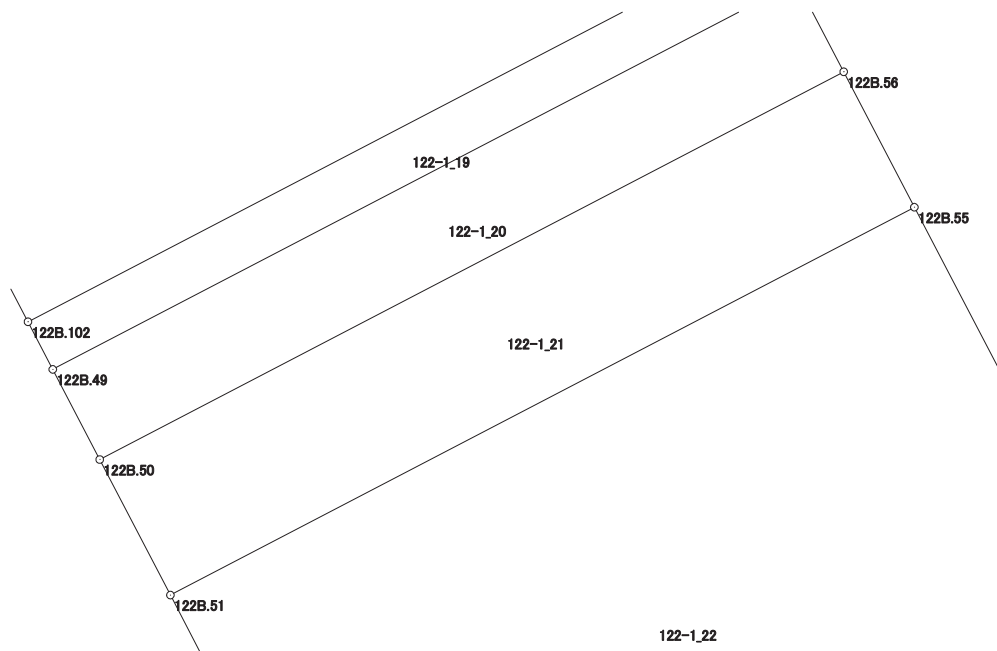

画地出来形面積計算書

世界測地系

現場名：北部第三地区

地番名： 122-1_22

点名	Xn	Yn	距離	方向角	Yn+1-Yn-1	Xn × (Yn+1-Yn-1)
122B. 51	47862.992	-69479.180	9.342	152° 28' 40"	-9.474	-453453.986208
122B. 52	47854.707	-69474.863	3.631	62° 27' 40"	7.537	360680.926659
122B. 53	47856.386	-69471.643	11.925	62° 26' 55"	13.793	660083.132098
122B. 54	47861.902	-69461.070	9.340	332° 27' 20"	6.254	299328.335108
122B. 55	47870.183	-69465.389	15.553	242° 27' 40"	-18.110	-866929.014130

倍面積合計	-290.606473
1/2	145.3032365

合計面積	145.3032365
------	-------------

