



北部第三地区 画地出来形確認測量原図

〈123-2街区〉

平成二十四年三月

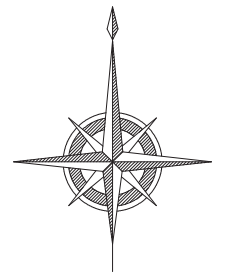

S=1:500

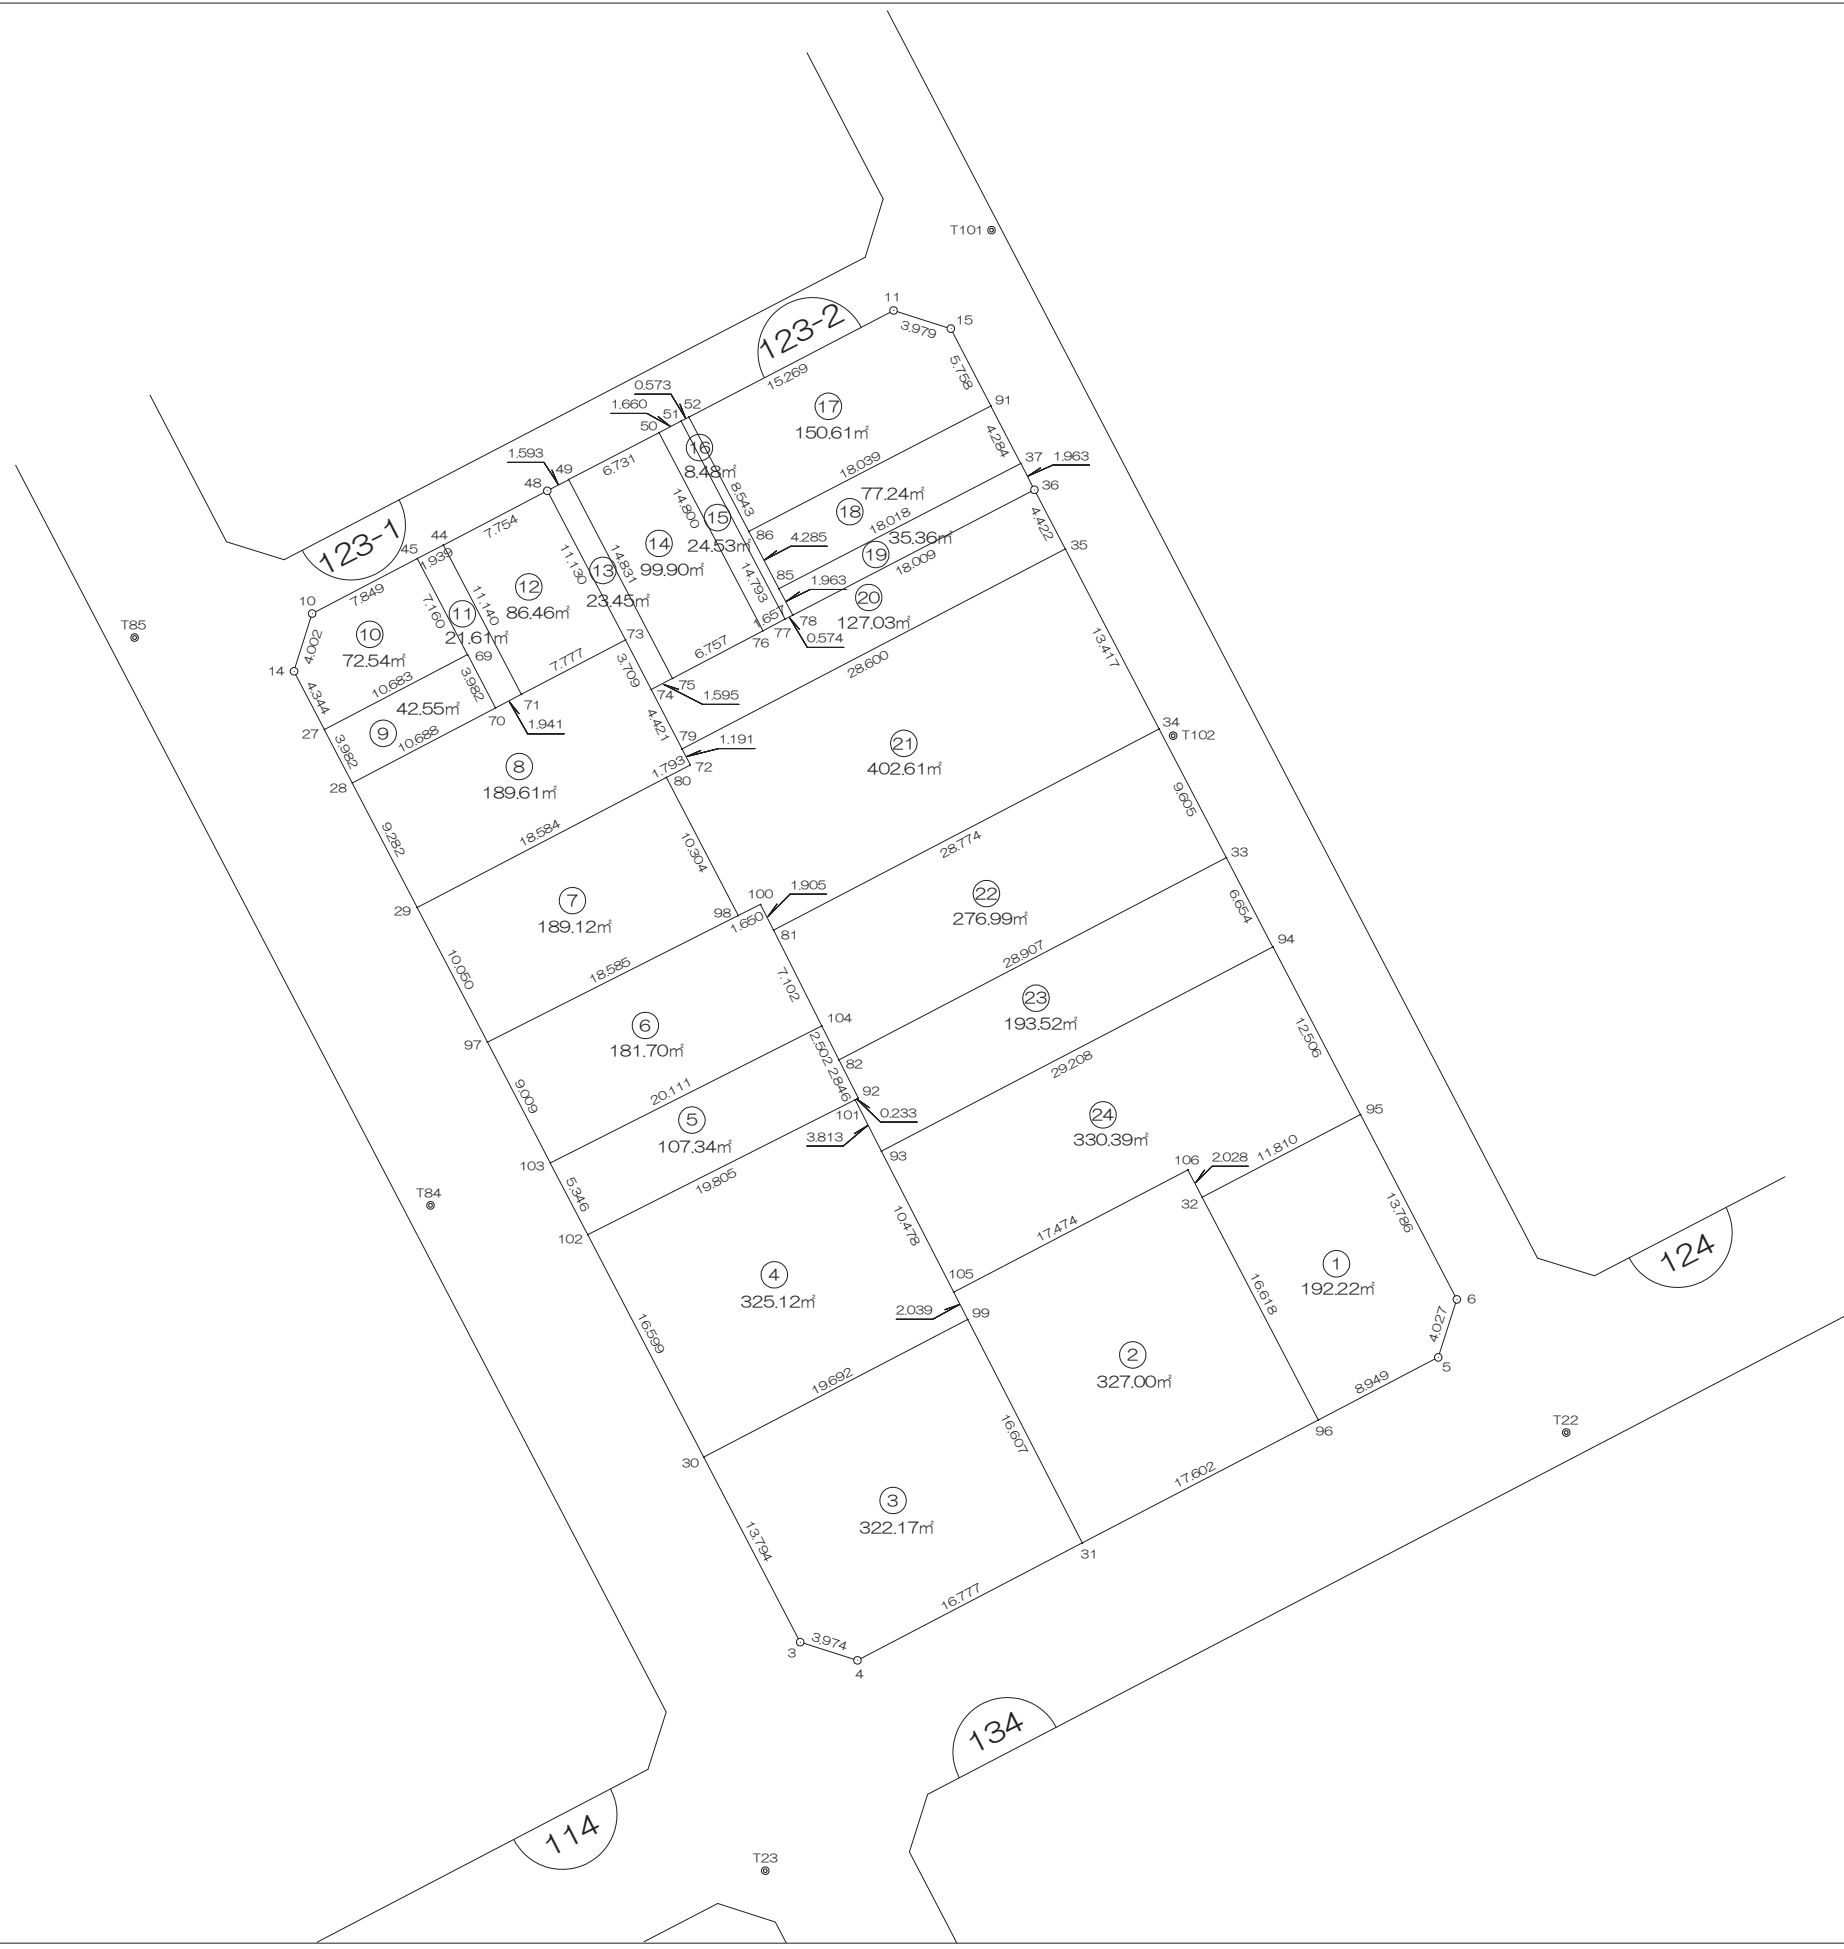

前橋市

# 画地出来形面積計算書

世界測地系


現場名：北部第三地区

地番名： 123-2\_1

点名	Xn	Yn	距離	方向角	Yn+1-Yn-1	Xn × (Yn+1-Yn-1)
123B. 32	47676. 549	-69585. 352	16. 618	152° 27' 15"	-2. 786	-132826. 865514
123B. 96	47661. 815	-69577. 667	8. 949	62° 27' 31"	15. 620	744477. 550300
123B. 5	47665. 953	-69569. 732	4. 027	17° 46' 09"	9. 164	436810. 793292
123B. 6	47669. 788	-69568. 503	13. 786	332° 26' 33"	-5. 149	-245451. 738412
123B. 95	47682. 010	-69574. 881	11. 810	242° 27' 23"	-16. 849	-803394. 186490

倍面積合計	-384. 446824
1/2	192. 2234120

合計面積	192. 2234120
------	--------------

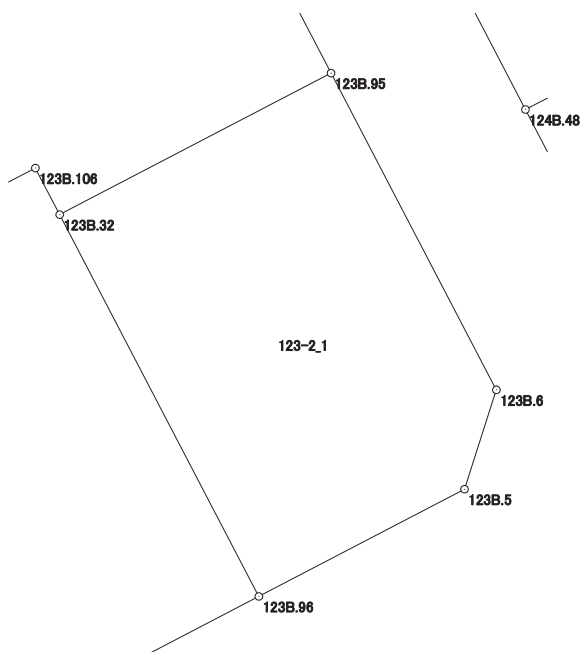

# 画地出来形面積計算書

世界測地系


現場名：北部第三地区

地番名： 123-2\_2

点名	Xn	Yn	距離	方向角	Yn+1-Yn-1	Xn × (Yn+1-Yn-1)
123B.106	47678.347	-69586.290	17.474	242° 27' 40"	-16.432	-783450.597904
123B.105	47670.268	-69601.784	2.039	152° 51' 24"	-14.564	-694269.783152
123B.99	47668.454	-69600.854	16.607	152° 50' 50"	8.509	405610.875086
123B.31	47653.677	-69593.275	17.602	62° 27' 45"	23.187	1104945.808599
123B.96	47661.815	-69577.667	16.618	332° 27' 15"	7.923	377624.560245
123B.32	47676.549	-69585.352	2.028	332° 26' 58"	-8.623	-411114.882027

倍面積合計	-654.019153
1/2	327.0095765

合計面積	327.0095765
------	-------------

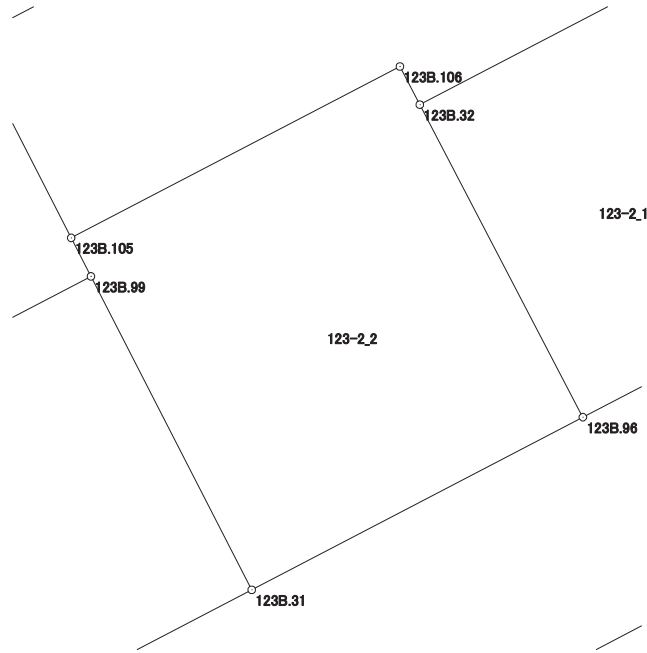

# 画地出来形面積計算書

世界測地系


現場名：北部第三地区

地番名： 123-2\_3

点名	Xn	Yn	距離	方向角	Yn+1-Yn-1	Xn × (Yn+1-Yn-1)
123B. 30	47659.354	-69618.317	13.794	152° 27' 15"	-11.084	-528256.279736
123B. 3	47647.124	-69611.938	3.974	107° 38' 13"	10.166	484380.662584
123B. 4	47645.920	-69608.151	16.777	62° 27' 38"	18.663	889215.804960
123B. 31	47653.677	-69593.275	16.607	332° 50' 50"	7.297	347728.881069
123B. 99	47668.454	-69600.854	19.692	242° 28' 33"	-25.042	-1193713.425068

倍面積合計	-644.356191
1/2	322.1780955

合計面積	322.1780955
------	-------------

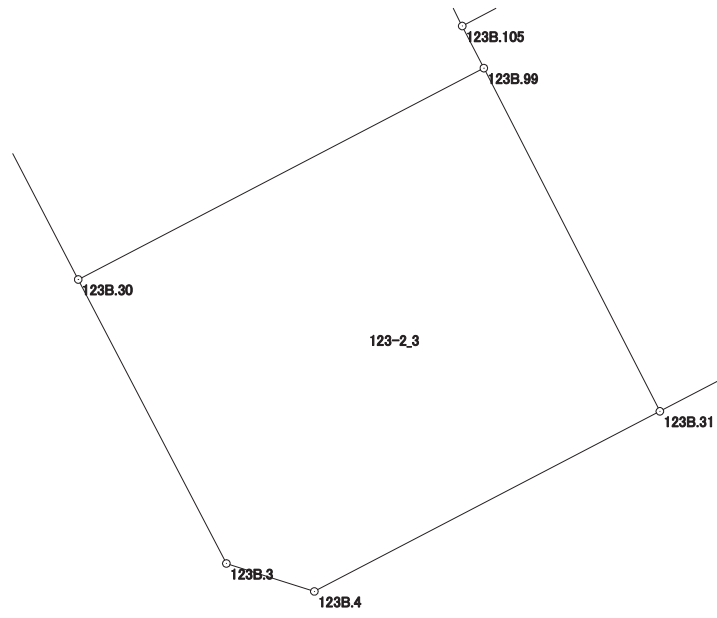

# 画地出来形面積計算書

世界測地系


現場名：北部第三地区

地番名： 123-2\_4

点名	Xn	Yn	距離	方向角	Yn+1-Yn-1	Xn × (Yn+1-Yn-1)
123B.101	47682.984	-69608.306	19.805	243° 15' 23"	-19.426	-926289.647184
123B.102	47674.072	-69625.992	16.599	152° 27' 33"	-10.011	-477265.134792
123B.30	47659.354	-69618.317	19.692	62° 28' 33"	25.138	1198060.840852
123B.99	47668.454	-69600.854	2.039	332° 51' 24"	16.533	788102.549982
123B.105	47670.268	-69601.784	10.478	332° 50' 44"	-5.712	-272292.570816
123B.93	47679.591	-69606.566	3.813	332° 51' 01"	-6.522	-310966.292502

倍面積合計	-650.254460
1/2	325.1272300

合計面積	325.1272300
------	-------------

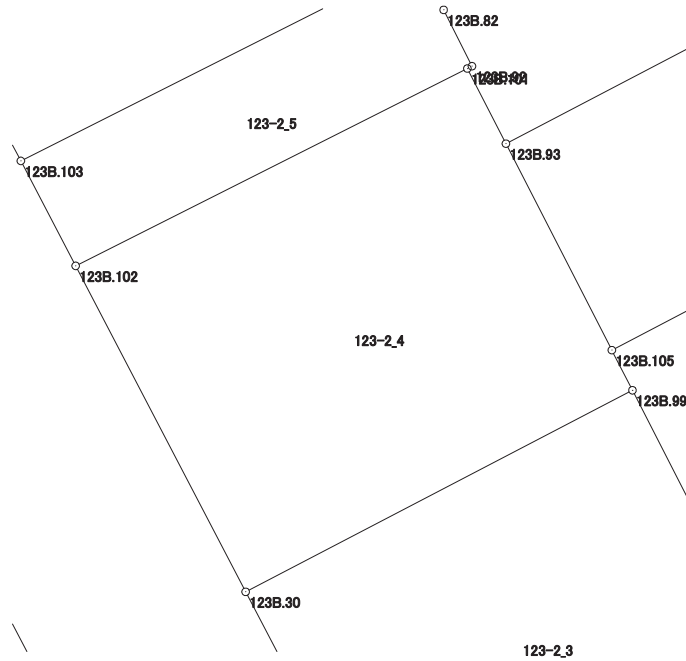

# 画地出来形面積計算書

世界測地系


現場名：北部第三地区

地番名： 123-2\_5

点名	Xn	Yn	距離	方向角	Yn+1-Yn-1	Xn × (Yn+1-Yn-1)
123B.103	47678.812	-69628.465	5.346	152° 26' 51"	-15.486	-738354.082632
123B.102	47674.072	-69625.992	19.805	63° 15' 23"	20.159	961061.617448
123B.101	47682.984	-69608.306	0.233	63° 12' 54"	17.894	853239.315696
123B.92	47683.089	-69608.098	2.846	333° 16' 22"	-1.072	-51116.271408
123B.82	47685.631	-69609.378	2.502	333° 11' 58"	-2.408	-114826.999448
123B.104	47687.864	-69610.506	20.111	243° 15' 01"	-19.087	-910218.260168

倍面積合計	-214.680512
1/2	107.3402560

合計面積	107.3402560
------	-------------

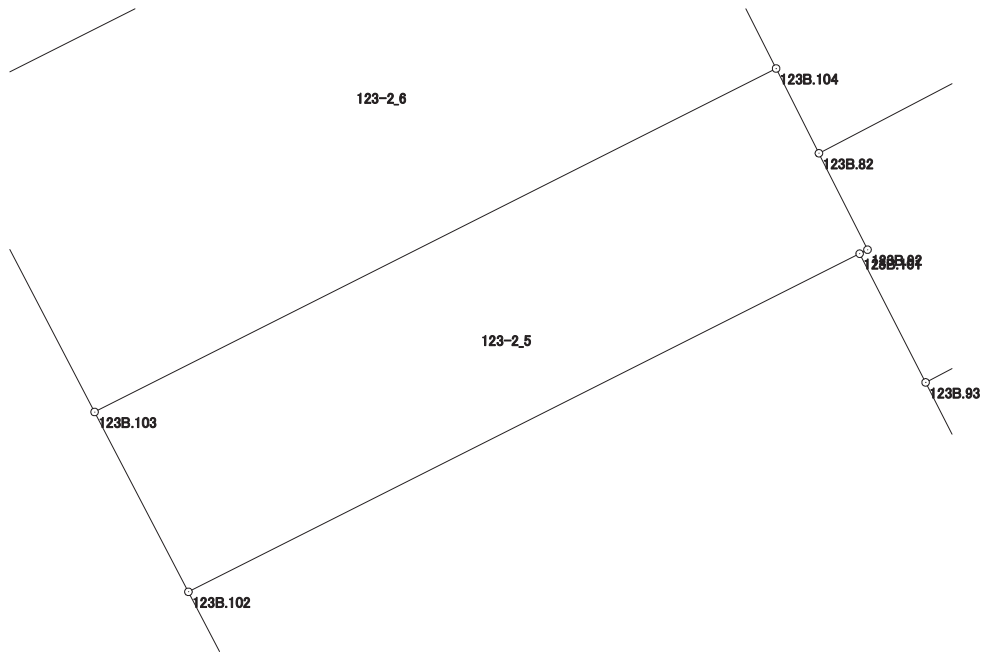

# 画地出来形面積計算書

世界測地系


現場名：北部第三地区

地番名： 123-2\_6

点名	Xn	Yn	距離	方向角	Yn+1-Yn-1	Xn × (Yn+1-Yn-1)
123B.97	47686.800	-69632.630	9.009	152° 27' 44"	-12.432	-592842.297600
123B.103	47678.812	-69628.465	20.111	63° 15' 01"	22.124	1054846.036688
123B.104	47687.864	-69610.506	7.102	333° 14' 50"	14.762	703968.248368
123B.81	47694.206	-69613.703	1.905	333° 15' 36"	-4.054	-193352.311124
123B.100	47695.907	-69614.560	1.650	243° 13' 59"	-2.330	-111131.463310
123B.98	47695.164	-69616.033	18.585	243° 15' 16"	-18.070	-861851.613480

倍面積合計	-363.400458
1/2	181.7002290

合計面積	181.7002290
------	-------------

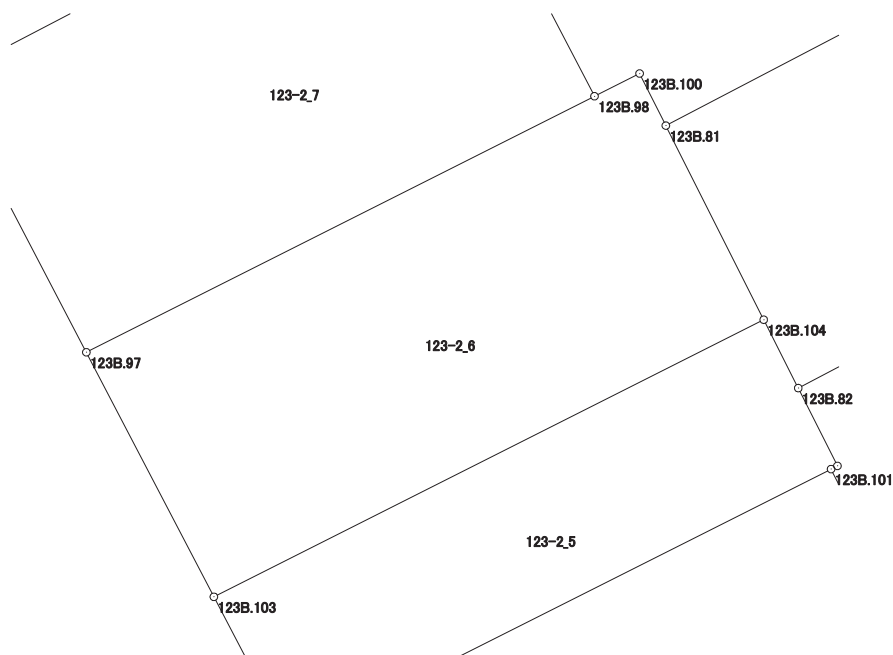

# 画地出来形面積計算書

世界測地系


現場名：北部第三地区

地番名： 123-2\_7

点名	Xn	Yn	距離	方向角	Yn+1-Yn-1	Xn × (Yn+1-Yn-1)
123B. 29	47695. 711	-69637. 278	10. 050	152° 27' 12"	-11. 832	-564335. 652552
123B. 97	47686. 800	-69632. 630	18. 585	63° 15' 16"	21. 245	1013106. 066000
123B. 98	47695. 164	-69616. 033	10. 304	332° 27' 18"	11. 832	564329. 180448
123B. 80	47704. 300	-69620. 798	18. 584	242° 28' 21"	-21. 245	-1013477. 853500

倍面積合計	-378. 259604
1/2	189. 1298020

合計面積	189. 1298020
------	--------------

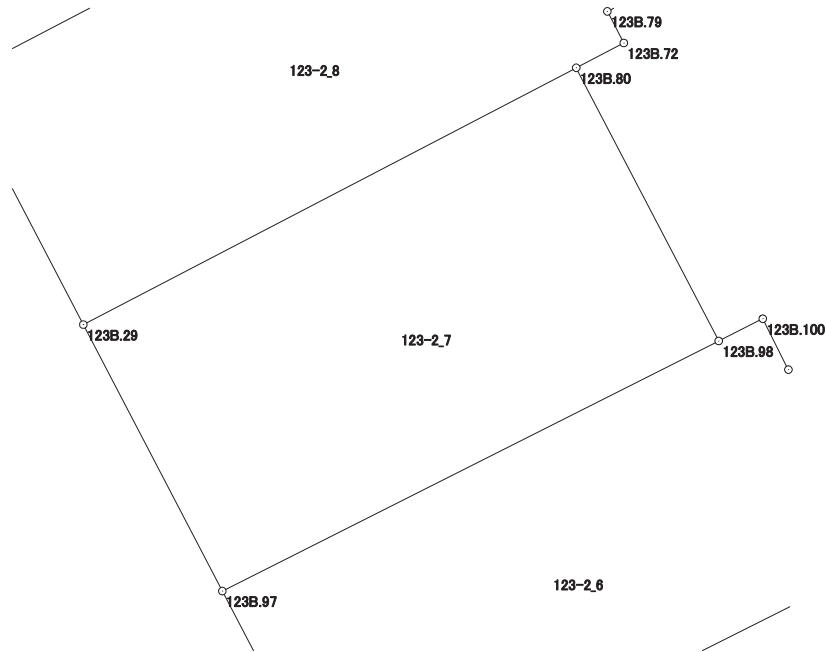



# 画地出来形面積計算書

世界測地系


現場名：北部第三地区

地番名： 123-2\_8

点名	Xn	Yn	距離	方向角	Yn+1-Yn-1	Xn × (Yn+1-Yn-1)
123B. 28	47703. 941	-69641. 570	9. 282	152° 27' 28"	-5. 176	-246915. 598616
123B. 29	47695. 711	-69637. 278	18. 584	62° 28' 21"	20. 772	990735. 308892
123B. 80	47704. 300	-69620. 798	1. 793	62° 27' 48"	18. 070	862016. 701000
123B. 72	47705. 129	-69619. 208	1. 191	332° 29' 17"	1. 040	49613. 334160
123B. 79	47706. 185	-69619. 758	4. 421	332° 32' 53"	-2. 588	-123463. 606780
123B. 74	47710. 108	-69621. 796	3. 709	332° 47' 08"	-3. 734	-178149. 543272
123B. 73	47713. 406	-69623. 492	7. 777	242° 22' 03"	-8. 586	-409667. 303916
123B. 71	47709. 799	-69630. 382	1. 941	242° 22' 44"	-8. 610	-410781. 369390
123B. 70	47708. 899	-69632. 102	10. 688	242° 21' 39"	-11. 188	-533767. 162012

倍面積合計	-379. 239934
1/2	189. 6199670

合計面積	189. 6199670
------	--------------

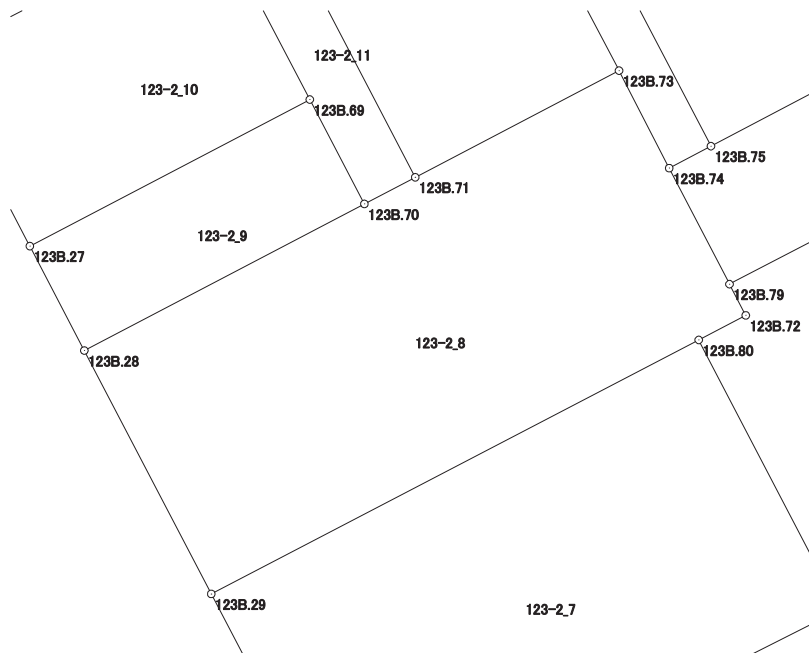

# 画地出来形面積計算書

世界測地系


現場名：北部第三地区

地番名： 123-2\_9

点名	Xn	Yn	距離	方向角	Yn+1-Yn-1	Xn × (Yn+1-Yn-1)
123B. 69	47712. 428	-69633. 947	10. 683	242° 21' 37"	-11. 309	-539579. 848252
123B. 27	47707. 472	-69643. 411	3. 982	152° 27' 48"	-7. 623	-363674. 059056
123B. 28	47703. 941	-69641. 570	10. 688	62° 21' 39"	11. 309	539483. 868769
123B. 70	47708. 899	-69632. 102	3. 982	332° 23' 56"	7. 623	363684. 937077

倍面積合計	-85. 101462
1/2	42. 5507310

合計面積	42. 5507310
------	-------------

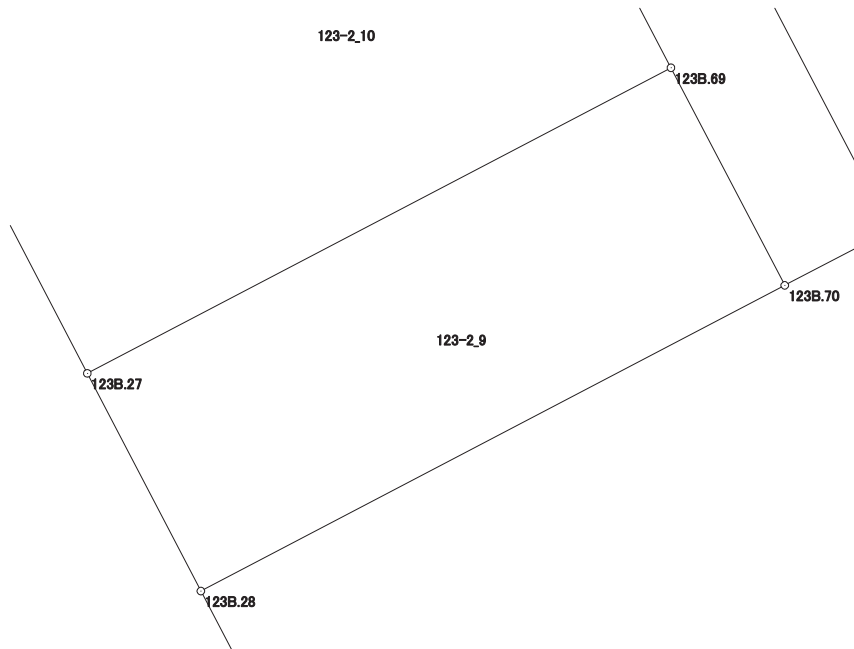

# 画地出来形面積計算書

世界測地系


現場名：北部第三地区

地番名： 123-2\_10

点名	Xn	Yn	距離	方向角	Yn+1-Yn-1	Xn × (Yn+1-Yn-1)
123B. 45	47718. 773	-69637. 264	7. 849	242° 26' 45"	-10. 276	-490358. 111348
123B. 10	47715. 142	-69644. 223	4. 002	197° 24' 10"	-8. 156	-389164. 698152
123B. 14	47711. 323	-69645. 420	4. 344	152° 26' 59"	0. 812	38741. 594276
123B. 27	47707. 472	-69643. 411	10. 683	62° 21' 37"	11. 473	547347. 826256
123B. 69	47712. 428	-69633. 947	7. 160	332° 24' 02"	6. 147	293288. 294916

倍面積合計	-145. 094052
1/2	72. 5470260

合計面積	72. 5470260
------	-------------

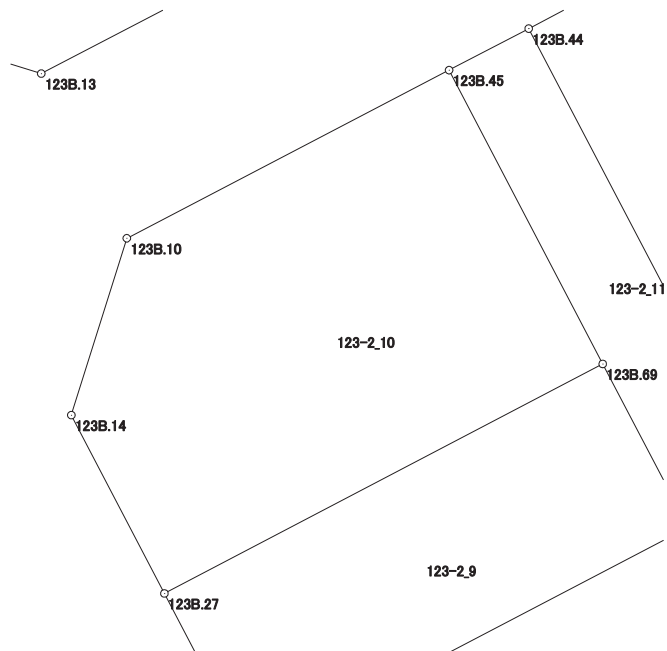

# 画地出来形面積計算書

世界測地系


現場名：北部第三地区

地番名： 123-2\_11

点名	Xn	Yn	距離	方向角	Yn+1-Yn-1	Xn × (Yn+1-Yn-1)
123B.44	47719.670	-69635.545	1.939	242° 26' 38"	-6.882	-328406.768940
123B.45	47718.773	-69637.264	7.160	152° 24' 02"	1.598	76254.599254
123B.69	47712.428	-69633.947	3.982	152° 23' 56"	5.162	246291.553336
123B.70	47708.899	-69632.102	1.941	62° 22' 44"	3.565	170082.224935
123B.71	47709.799	-69630.382	11.140	332° 23' 18"	-3.443	-164264.837957

倍面積合計	-43.229372
1/2	21.6146860

合計面積	21.6146860
------	------------

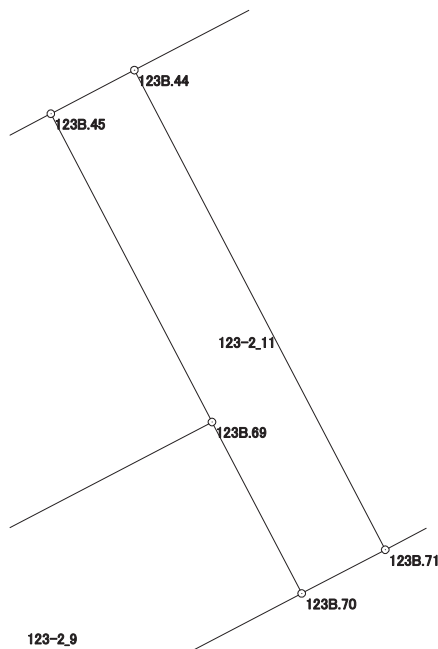

# 画地出来形面積計算書

世界測地系


現場名：北部第三地区

地番名： 123-2\_12

点名	Xn	Yn	距離	方向角	Yn+1-Yn-1	Xn × (Yn+1-Yn-1)
123B.44	47719.670	-69635.545	11.140	152° 23' 18"	-1.711	-81648.355370
123B.71	47709.799	-69630.382	7.777	62° 22' 03"	12.053	575046.207347
123B.73	47713.406	-69623.492	11.130	332° 16' 12"	1.711	81637.637666
123B.48	47723.258	-69628.671	7.754	242° 26' 13"	-12.053	-575208.428674

倍面積合計	-172.939031
1/2	86.4695155

合計面積	86.4695155
------	------------

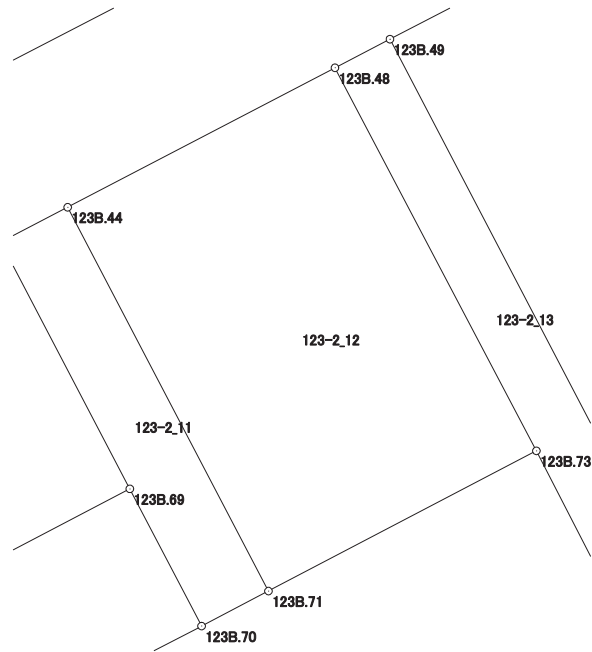

# 画地出来形面積計算書

世界測地系


現場名：北部第三地区

地番名： 123-2\_13

点名	Xn	Yn	距離	方向角	Yn+1-Yn-1	Xn × (Yn+1-Yn-1)
123B.48	47723.258	-69628.671	11.130	152° 16' 12"	3.766	179725.789628
123B.73	47713.406	-69623.492	3.709	152° 47' 08"	6.875	328029.666250
123B.74	47710.108	-69621.796	1.595	62° 13' 47"	3.107	148235.305556
123B.75	47710.851	-69620.385	14.831	332° 23' 29"	-5.462	-260596.668162
123B.49	47723.993	-69627.258	1.593	242° 31' 04"	-8.286	-395441.005998

倍面積合計	-46.912726
1/2	23.4563630

合計面積	23.4563630
------	------------

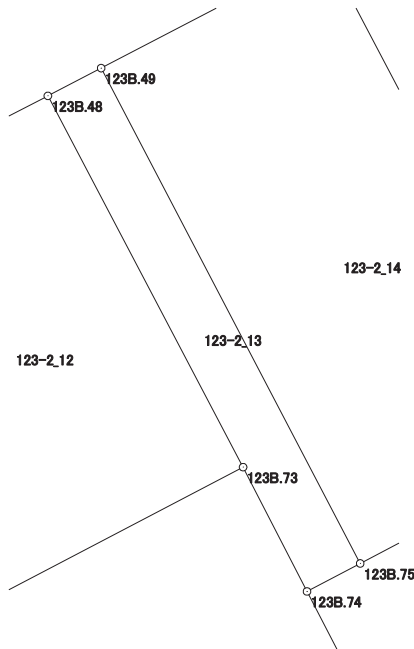

# 画地出来形面積計算書

世界測地系


現場名：北部第三地区

地番名： 123-2\_14

点名	Xn	Yn	距離	方向角	Yn+1-Yn-1	Xn × (Yn+1-Yn-1)
123B. 49	47723. 993	-69627. 258	14. 831	152° 23' 29"	0. 903	43094. 765679
123B. 75	47710. 851	-69620. 385	6. 757	62° 14' 25"	12. 852	613179. 857052
123B. 76	47713. 998	-69614. 406	14. 800	332° 17' 26"	-0. 903	-43085. 740194
123B. 50	47727. 101	-69621. 288	6. 731	242° 29' 54"	-12. 852	-613388. 702052

倍面積合計	-199. 819515
1/2	99. 9097575

合計面積	99. 9097575
------	-------------

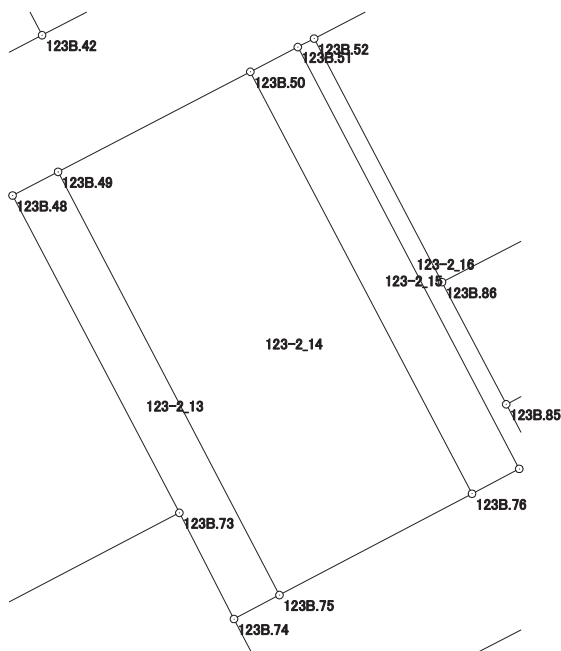

# 画地出来形面積計算書

世界測地系


現場名：北部第三地区

地番名： 123-2\_15

点名	Xn	Yn	距離	方向角	Yn+1-Yn-1	Xn × (Yn+1-Yn-1)
123B. 50	47727. 101	-69621. 288	14. 800	152° 17' 26"	5. 410	258203. 616410
123B. 76	47713. 998	-69614. 406	1. 657	62° 13' 43"	8. 348	398316. 455304
123B. 77	47714. 770	-69612. 940	14. 793	332° 18' 07"	-5. 410	-258136. 905700
123B. 51	47727. 868	-69619. 816	1. 660	242° 28' 40"	-8. 348	-398432. 242064

倍面積合計	-49. 076050
1/2	24. 5380250

合計面積	24. 5380250
------	-------------

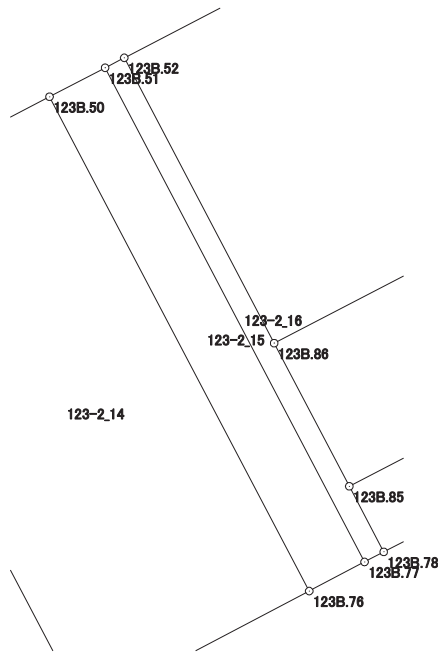



# 画地出来形面積計算書

世界測地系


現場名：北部第三地区

地番名： 123-2\_16

点名	Xn	Yn	距離	方向角	Yn+1-Yn-1	Xn × (Yn+1-Yn-1)
123B. 51	47727. 868	-69619. 816	14. 793	152° 18' 07"	6. 368	303931. 063424
123B. 77	47714. 770	-69612. 940	0. 574	62° 16' 26"	7. 384	352325. 861680
123B. 78	47715. 037	-69612. 432	1. 963	332° 18' 44"	-0. 404	-19276. 874948
123B. 85	47716. 775	-69613. 344	4. 285	332° 17' 56"	-2. 904	-138569. 514600
123B. 86	47720. 569	-69615. 336	8. 543	332° 17' 31"	-5. 964	-284605. 473516
123B. 52	47728. 132	-69619. 308	0. 573	242° 32' 23"	-4. 480	-213822. 031360

倍面積合計	-16. 969320
1/2	8. 4846600

合計面積	8. 4846600
------	------------

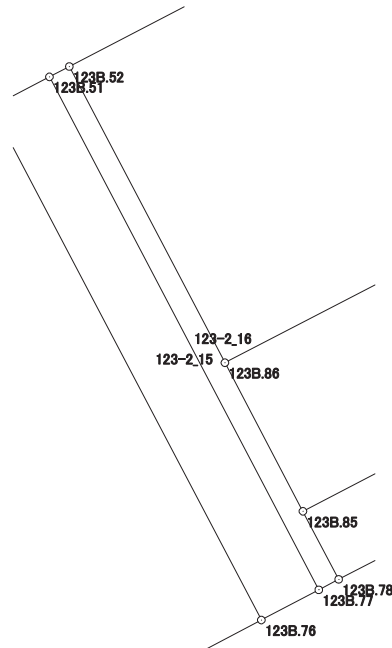

# 画地出来形面積計算書

世界測地系


現場名：北部第三地区

地番名： 123-2\_17

点名	Xn	Yn	距離	方向角	Yn+1-Yn-1	Xn × (Yn+1-Yn-1)
123B. 52	47728. 132	-69619. 308	8. 543	152° 17' 31"	-9. 571	-456805. 951372
123B. 86	47720. 569	-69615. 336	18. 039	62° 35' 44"	19. 987	953791. 012603
123B. 91	47728. 872	-69599. 321	5. 758	332° 35' 06"	13. 364	637848. 645408
123B. 15	47733. 983	-69601. 972	3. 979	287° 34' 11"	-6. 444	-307597. 786452
123B. 11	47735. 184	-69605. 765	15. 269	242° 29' 37"	-17. 336	-827537. 149824

倍面積合計	-301. 229637
1/2	150. 6148185

合計面積	150. 6148185
------	--------------

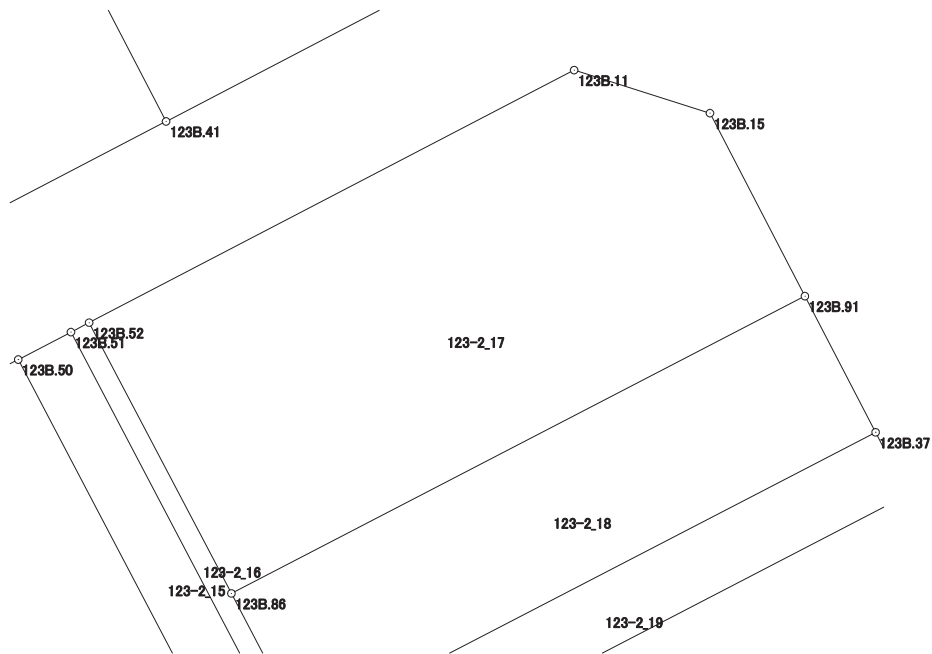

# 画地出来形面積計算書

世界測地系


現場名：北部第三地区

地番名： 123-2\_18

点名	Xn	Yn	距離	方向角	Yn+1-Yn-1	Xn × (Yn+1-Yn-1)
123B. 86	47720. 569	-69615. 336	4. 285	152° 17' 56"	-14. 023	-669185. 539087
123B. 85	47716. 775	-69613. 344	18. 018	62° 35' 35"	17. 988	858329. 348700
123B. 37	47725. 069	-69597. 348	4. 284	332° 34' 47"	14. 023	669248. 642587
123B. 91	47728. 872	-69599. 321	18. 039	242° 35' 44"	-17. 988	-858546. 949536

倍面積合計	-154. 497336
1/2	77. 2486680

合計面積	77. 2486680
------	-------------

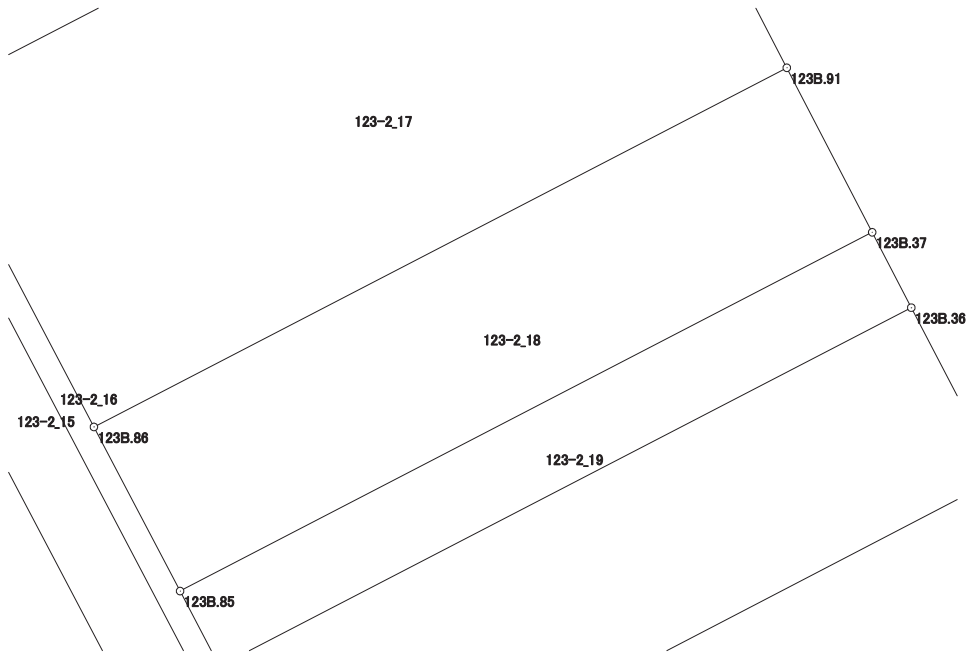

# 画地出来形面積計算書

世界測地系


現場名：北部第三地区

地番名： 123-2\_19

点名	Xn	Yn	距離	方向角	Yn+1-Yn-1	Xn × (Yn+1-Yn-1)
123B. 85	47716. 775	-69613. 344	1. 963	152° 18' 44"	-15. 084	-719759. 834100
123B. 78	47715. 037	-69612. 432	18. 009	62° 35' 44"	16. 900	806384. 125300
123B. 36	47723. 326	-69596. 444	1. 963	332° 35' 12"	15. 084	719858. 649384
123B. 37	47725. 069	-69597. 348	18. 018	242° 35' 35"	-16. 900	-806553. 666100

倍面積合計	-70. 725516
1/2	35. 3627580

合計面積	35. 3627580
------	-------------

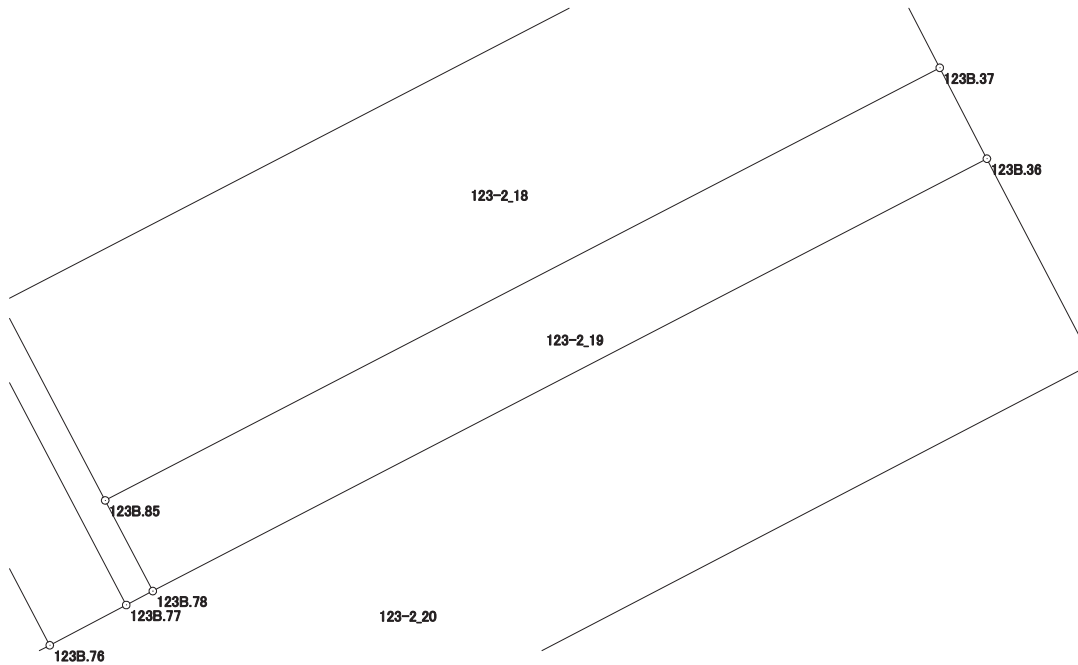

# 画地出来形面積計算書

世界測地系


現場名：北部第三地区

地番名： 123-2\_20

点名	Xn	Yn	距離	方向角	Yn+1-Yn-1	Xn × (Yn+1-Yn-1)
123B.74	47710.108	-69621.796	4.421	152° 32' 53"	0.627	29914.237716
123B.79	47706.185	-69619.758	28.600	62° 27' 59"	27.399	1307101.762815
123B.35	47719.406	-69594.397	4.422	332° 25' 36"	23.314	1112530.231484
123B.36	47723.326	-69596.444	18.009	242° 35' 44"	-18.035	-860690.184410
123B.78	47715.037	-69612.432	0.574	242° 16' 26"	-16.496	-787107.250352
123B.77	47714.770	-69612.940	1.657	242° 13' 43"	-1.974	-94188.955980
123B.76	47713.998	-69614.406	6.757	242° 14' 25"	-7.445	-355230.715110
123B.75	47710.851	-69620.385	1.595	242° 13' 47"	-7.390	-352583.188890

倍面積合計	-254.062727
1/2	127.0313635

合計面積	127.0313635
------	-------------

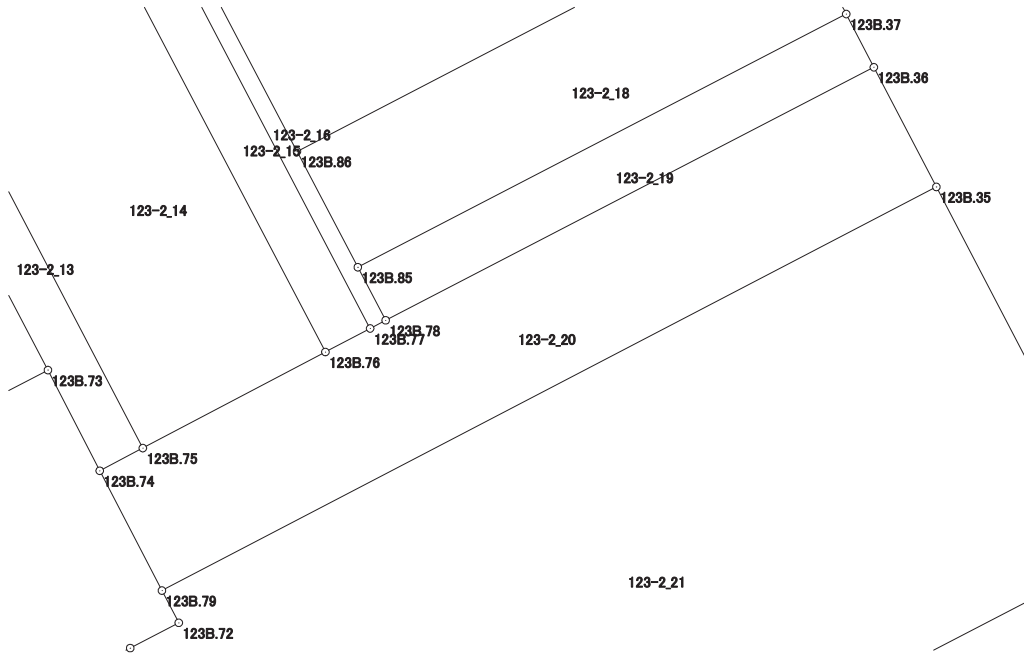

# 画地出来形面積計算書

世界測地系


現場名：北部第三地区

地番名： 123-2\_21

点名	Xn	Yn	距離	方向角	Yn+1-Yn-1	Xn × (Yn+1-Yn-1)
123B.79	47706.185	-69619.758	1.191	152° 29' 17"	-24.811	-1183638.156035
123B.72	47705.129	-69619.208	1.793	242° 27' 48"	-1.040	-49613.334160
123B.80	47704.300	-69620.798	10.304	152° 27' 18"	3.175	151461.152500
123B.98	47695.164	-69616.033	1.650	63° 13' 59"	6.238	297522.433032
123B.100	47695.907	-69614.560	1.905	153° 15' 36"	2.330	111131.463310
123B.81	47694.206	-69613.703	28.774	62° 27' 29"	26.370	1257696.212220
123B.34	47707.511	-69588.190	13.417	332° 26' 37"	19.306	921041.207366
123B.35	47719.406	-69594.397	28.600	242° 27' 59"	-31.568	-1506406.208608

倍面積合計	-805.230375
1/2	402.6151875

合計面積	402.6151875
------	-------------

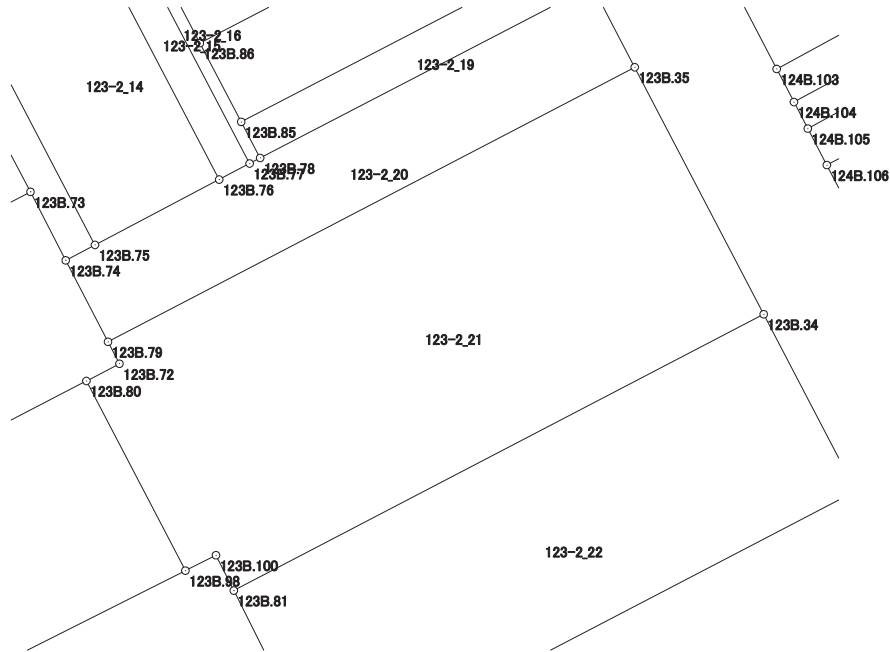

# 画地出来形面積計算書

世界測地系


現場名：北部第三地区

地番名： 123-2\_22

点名	Xn	Yn	距離	方向角	Yn+1-Yn-1	Xn × (Yn+1-Yn-1)
123B. 81	47694. 206	-69613. 703	7. 102	153° 14' 50"	-22. 316	-1064343. 901096
123B. 104	47687. 864	-69610. 506	2. 502	153° 11' 58"	4. 325	206250. 011800
123B. 82	47685. 631	-69609. 378	28. 907	62° 27' 42"	26. 760	1276067. 485560
123B. 33	47698. 996	-69583. 746	9. 605	332° 26' 23"	21. 188	1010646. 327248
123B. 34	47707. 511	-69588. 190	28. 774	242° 27' 29"	-29. 957	-1429173. 907027

倍面積合計	-553. 983515
1/2	276. 9917575

合計面積	276. 9917575
------	--------------

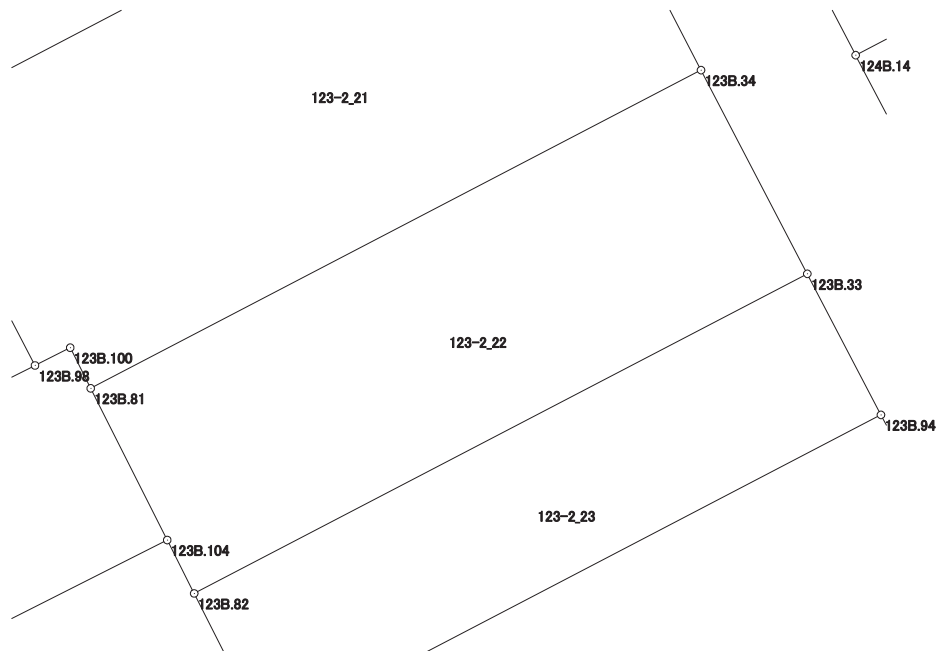

# 画地出来形面積計算書

世界測地系


現場名：北部第三地区

地番名： 123-2\_23

点名	Xn	Yn	距離	方向角	Yn+1-Yn-1	Xn × (Yn+1-Yn-1)
123B. 82	47685. 631	-69609. 378	2. 846	153° 16' 22"	-24. 352	-1161240. 486112
123B. 92	47683. 089	-69608. 098	0. 233	243° 12' 54"	1. 072	51116. 271408
123B. 101	47682. 984	-69608. 306	3. 813	152° 51' 01"	1. 532	73050. 331488
123B. 93	47679. 591	-69606. 566	29. 208	62° 27' 27"	27. 638	1317768. 536058
123B. 94	47693. 097	-69580. 668	6. 654	332° 26' 43"	22. 820	1088356. 473540
123B. 33	47698. 996	-69583. 746	28. 907	242° 27' 42"	-28. 710	-1369438. 175160

倍面積合計	-387. 048778
1/2	193. 5243890

合計面積	193. 5243890
------	--------------

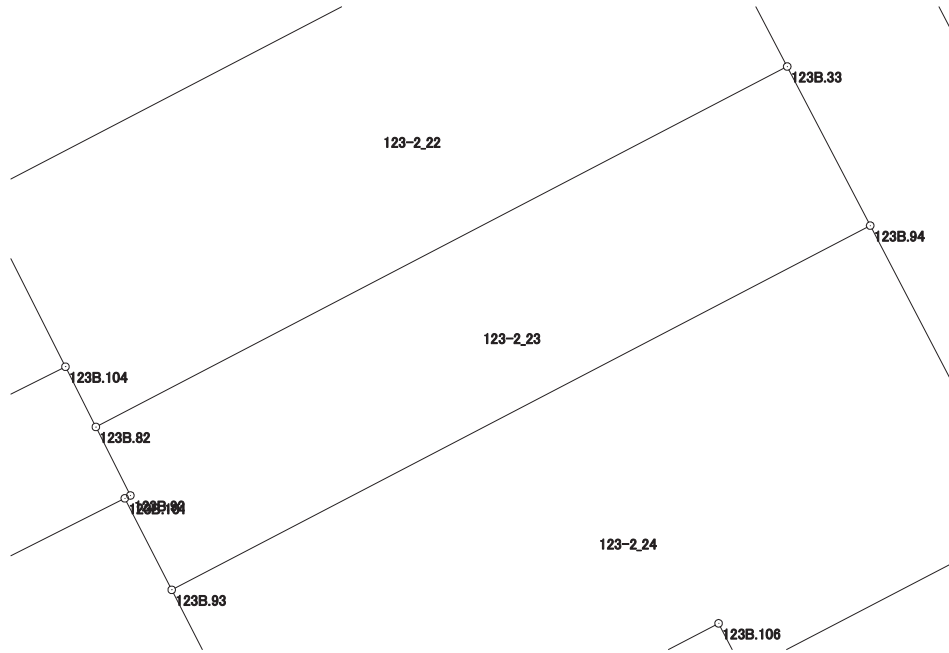



# 画地出来形面積計算書

世界測地系

現場名：北部第三地区

地番名： 123-2\_24

点名	Xn	Yn	距離	方向角	Yn+1-Yn-1	Xn × (Yn+1-Yn-1)
123B. 93	47679. 591	-69606. 566	10. 478	152° 50' 44"	-21. 116	-1006802. 243556
123B. 105	47670. 268	-69601. 784	17. 474	62° 27' 40"	20. 276	966562. 353968
123B. 106	47678. 347	-69586. 290	2. 028	152° 26' 58"	16. 432	783450. 597904
123B. 32	47676. 549	-69585. 352	11. 810	62° 27' 23"	11. 409	543941. 747541
123B. 95	47682. 010	-69574. 881	12. 506	332° 26' 14"	4. 684	223342. 534840
123B. 94	47693. 097	-69580. 668	29. 208	242° 27' 27"	-31. 685	-1511155. 778445

倍面積合計	-660. 787748
1/2	330. 3938740

合計面積	330. 3938740
------	--------------

