



北部第三地区 画地出来形確認測量原図

〈124街区〉

平成二十四年三月

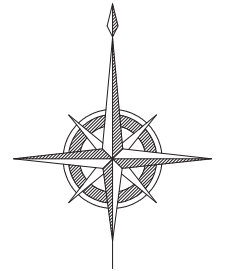

S=1:500

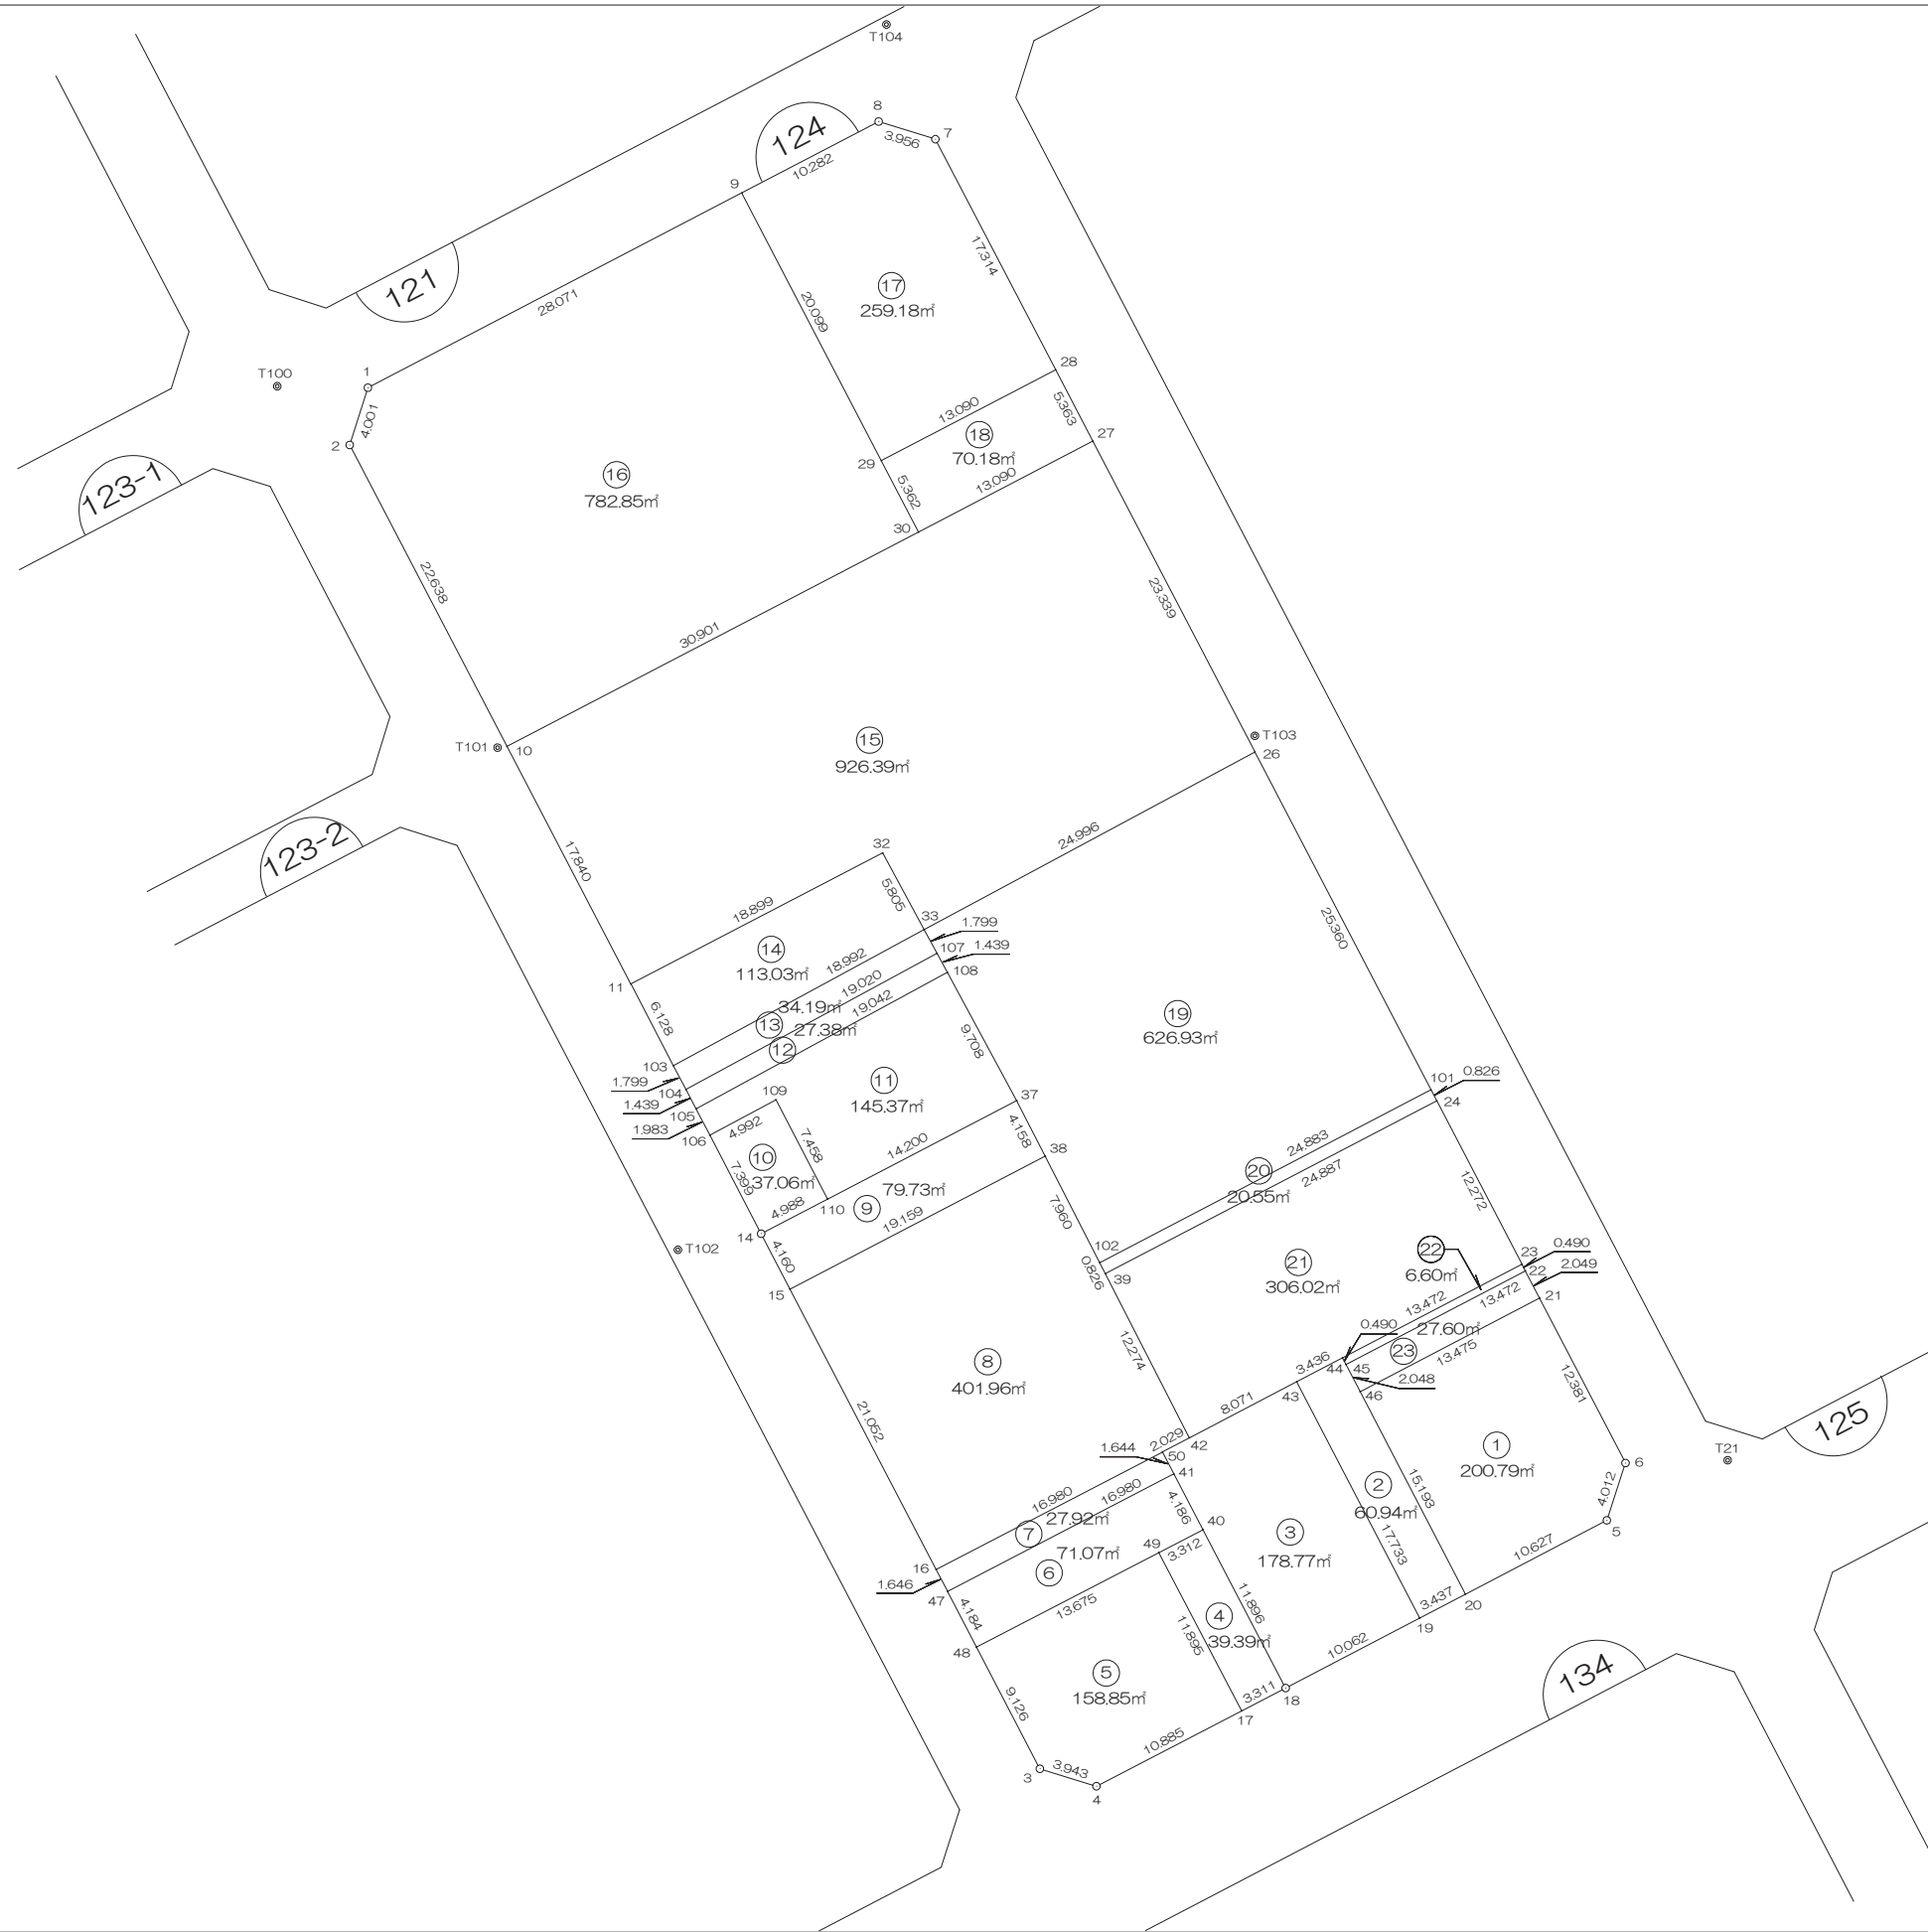

前橋市

画地出来形面積計算書

世界測地系


現場名：北部第三地区

地番名： 124_1

点名	Xn	Yn	距離	方向角	Yn+1-Yn-1	Xn × (Yn+1-Yn-1)
124B. 21	47703. 847	-69529. 889	13. 475	242° 27' 41"	-17. 673	-843070. 088031
124B. 46	47697. 617	-69541. 837	15. 193	152° 31' 51"	-4. 940	-235626. 227980
124B. 20	47684. 137	-69534. 829	10. 627	62° 25' 55"	16. 428	783355. 002636
124B. 5	47689. 055	-69525. 409	4. 012	18° 04' 41"	10. 665	508603. 771575
124B. 6	47692. 869	-69524. 164	12. 381	332° 27' 29"	-4. 480	-213664. 053120

倍面積合計	-401. 594920
1/2	200. 7974600

合計面積	200. 7974600
------	--------------

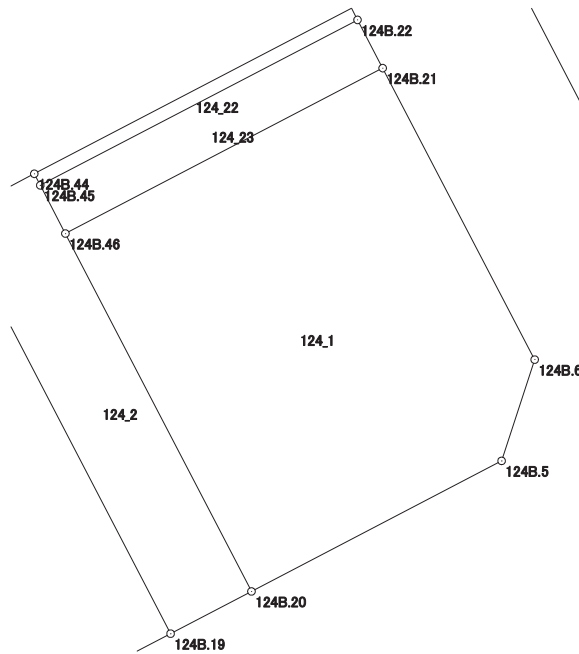

画地出来形面積計算書

世界測地系


現場名：北部第三地区

地番名： 124_2

点名	Xn	Yn	距離	方向角	Yn+1-Yn-1	Xn × (Yn+1-Yn-1)
124B.43	47698.280	-69546.055	17.733	152° 32' 00"	5.132	244787.572960
124B.19	47682.546	-69537.876	3.437	62° 25' 43"	11.226	535284.261396
124B.20	47684.137	-69534.829	15.193	332° 31' 51"	-3.961	-188876.866657
124B.46	47697.617	-69541.837	2.048	332° 31' 18"	-7.953	-379339.148001
124B.45	47699.434	-69542.782	0.490	332° 32' 47"	-1.171	-55856.037214
124B.44	47699.869	-69543.008	3.436	242° 27' 29"	-3.273	-156121.671237

倍面積合計	-121.888753
1/2	60.9443765

合計面積	60.9443765
------	------------

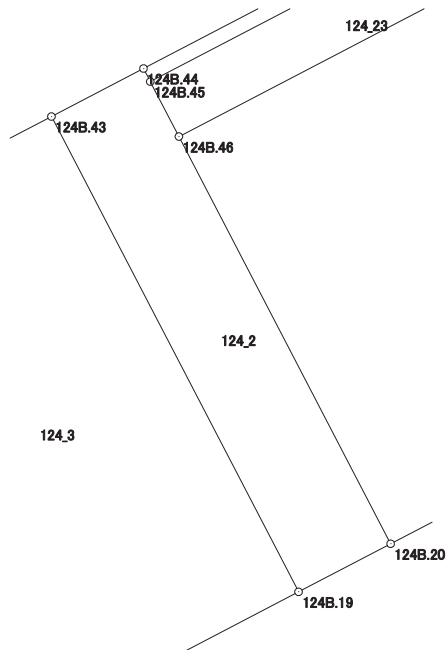

画地出来形面積計算書

世界測地系


現場名：北部第三地区

地番名： 124_3

点名	Xn	Yn	距離	方向角	Yn+1-Yn-1	Xn × (Yn+1-Yn-1)
124B.42	47694.549	-69553.212	2.029	242° 06' 31"	-8.950	-426866.213550
124B.50	47693.600	-69555.005	1.644	152° 25' 18"	-1.032	-49219.795200
124B.41	47692.143	-69554.244	4.186	152° 24' 24"	2.700	128768.786100
124B.40	47688.433	-69552.305	11.896	152° 24' 42"	7.448	355183.448984
124B.18	47677.890	-69546.796	10.062	62° 26' 12"	14.429	687944.274810
124B.19	47682.546	-69537.876	17.733	332° 32' 00"	0.741	35332.766586
124B.43	47698.280	-69546.055	8.071	242° 28' 00"	-15.336	-731500.822080

倍面積合計	-357.554350
1/2	178.7771750

合計面積	178.7771750
------	-------------

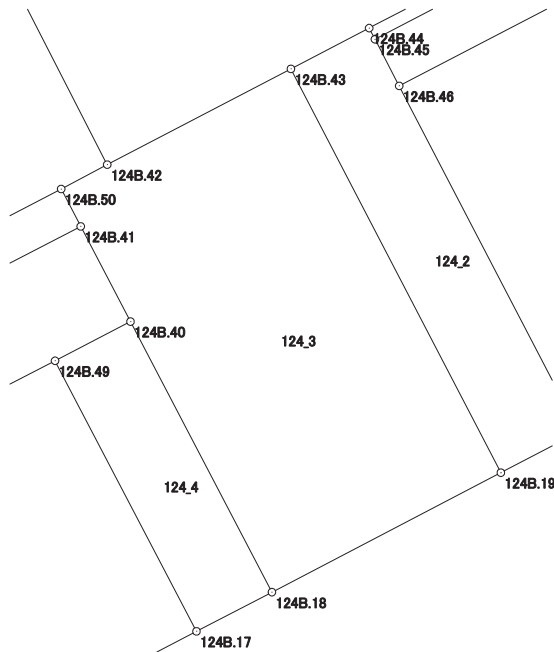

画地出来形面積計算書

世界測地系


現場名：北部第三地区

地番名： 124_4

点名	Xn	Yn	距離	方向角	Yn+1-Yn-1	Xn × (Yn+1-Yn-1)
124B.49	47686.907	-69555.245	11.895	152° 24' 19"	2.570	122555.350990
124B.17	47676.365	-69549.735	3.311	62° 34' 33"	8.449	402817.607885
124B.18	47677.890	-69546.796	11.896	332° 24' 42"	-2.570	-122532.177300
124B.40	47688.433	-69552.305	3.312	242° 34' 07"	-8.449	-402919.570417

倍面積合計	-78.788842
1/2	39.3944210

合計面積	39.3944210
------	------------

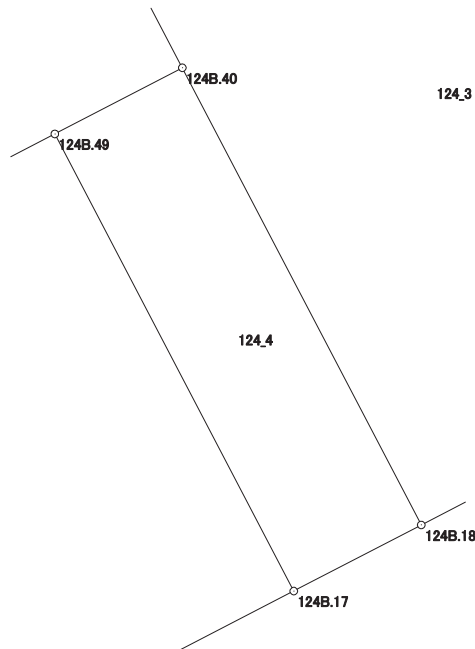

画地出来形面積計算書

世界測地系


現場名：北部第三地区

地番名： 124_5

点名	Xn	Yn	距離	方向角	Yn+1-Yn-1	Xn × (Yn+1-Yn-1)
124B. 49	47686. 907	-69555. 245	13. 675	242° 34' 02"	-17. 647	-841530. 847829
124B. 48	47680. 607	-69567. 382	9. 126	152° 28' 39"	-7. 920	-377630. 407440
124B. 3	47672. 514	-69563. 165	3. 943	107° 08' 21"	7. 985	380665. 024290
124B. 4	47671. 352	-69559. 397	10. 885	62° 34' 41"	13. 430	640226. 257360
124B. 17	47676. 365	-69549. 735	11. 895	332° 24' 19"	4. 152	197952. 267480

倍面積合計	-317. 706139
1/2	158. 8530695

合計面積	158. 8530695
------	--------------

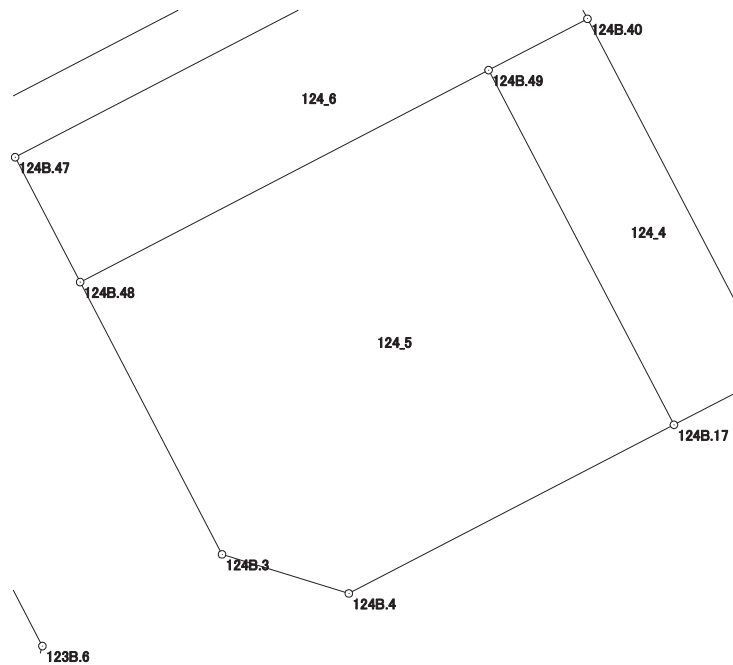

画地出来形面積計算書

世界測地系


現場名：北部第三地区

地番名： 124_6

点名	Xn	Yn	距離	方向角	Yn+1-Yn-1	Xn × (Yn+1-Yn-1)
124B.41	47692.143	-69554.244	16.980	242° 33' 35"	-17.009	-811195.660287
124B.47	47684.318	-69569.314	4.184	152° 29' 52"	-13.138	-626476.569884
124B.48	47680.607	-69567.382	13.675	62° 34' 02"	14.069	670818.459883
124B.49	47686.907	-69555.245	3.312	62° 34' 07"	15.077	718975.496839
124B.40	47688.433	-69552.305	4.186	332° 24' 24"	1.001	47736.121433

倍面積合計	-142.152016
1/2	71.0760080

合計面積	71.0760080
------	------------

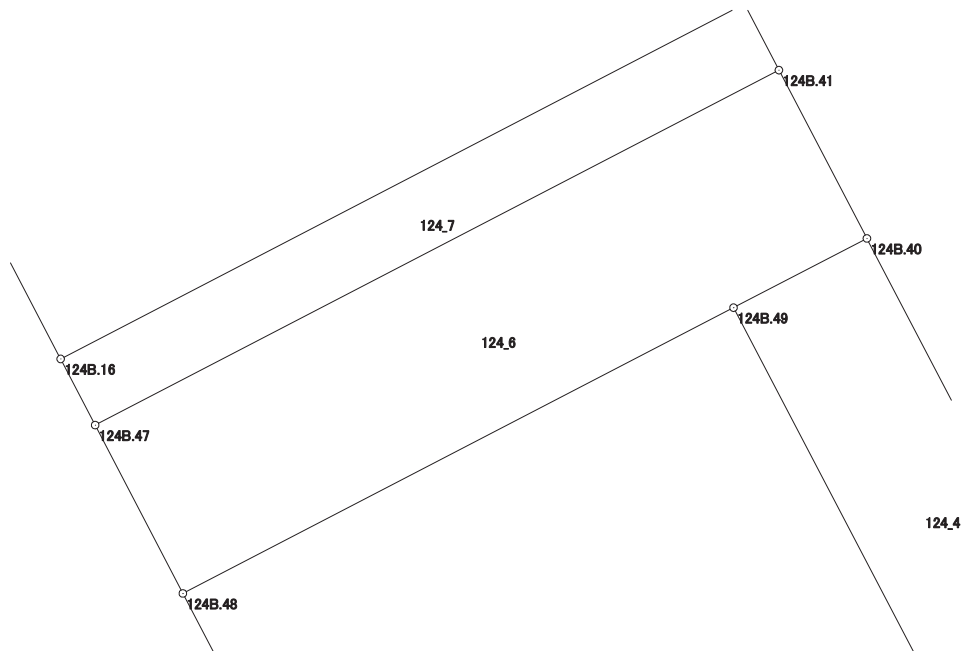

画地出来形面積計算書

世界測地系


現場名：北部第三地区

地番名： 124_7

点名	Xn	Yn	距離	方向角	Yn+1-Yn-1	Xn × (Yn+1-Yn-1)
124B.41	47692.143	-69554.244	1.644	332° 25' 18"	14.309	682426.874187
124B.50	47693.600	-69555.005	16.980	242° 33' 56"	-15.831	-755037.381600
124B.16	47685.777	-69570.075	1.646	152° 27' 14"	-14.309	-682335.783093
124B.47	47684.318	-69569.314	16.980	62° 33' 35"	15.831	754890.438258

倍面積合計	-55.852248
1/2	27.9261240

合計面積	27.9261240
------	------------

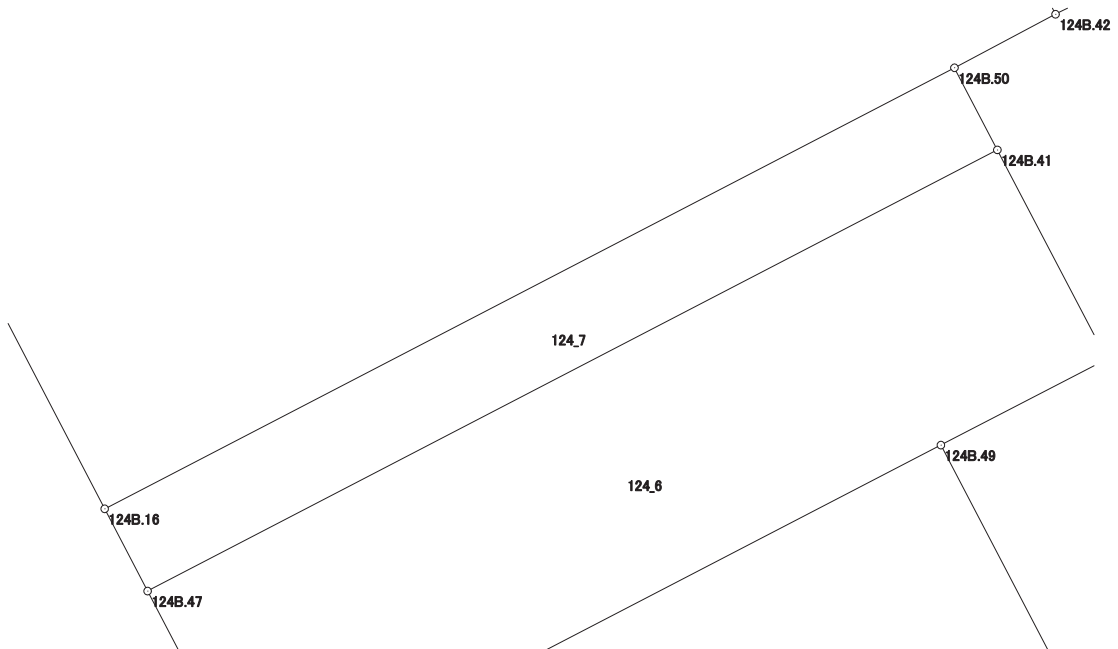

画地出来形面積計算書

世界測地系


現場名：北部第三地区

地番名： 124_8

点名	Xn	Yn	距離	方向角	Yn+1-Yn-1	Xn × (Yn+1-Yn-1)
124B. 16	47685. 777	-69570. 075	16. 980	62° 33' 56"	24. 798	1182511. 898046
124B. 50	47693. 600	-69555. 005	2. 029	62° 06' 31"	16. 863	804257. 176800
124B. 42	47694. 549	-69553. 212	12. 274	332° 53' 32"	-3. 800	-181239. 286200
124B. 39	47705. 475	-69558. 805	0. 826	332° 50' 44"	-5. 970	-284801. 685750
124B. 102	47706. 210	-69559. 182	7. 960	332° 53' 04"	-4. 005	-191063. 371050
124B. 38	47713. 295	-69562. 810	19. 159	242° 29' 41"	-20. 621	-983895. 856195
124B. 15	47704. 447	-69579. 803	21. 052	152° 28' 42"	-7. 265	-346572. 807455

倍面積合計	-803. 931804
1/2	401. 9659020

合計面積	401. 9659020
------	--------------

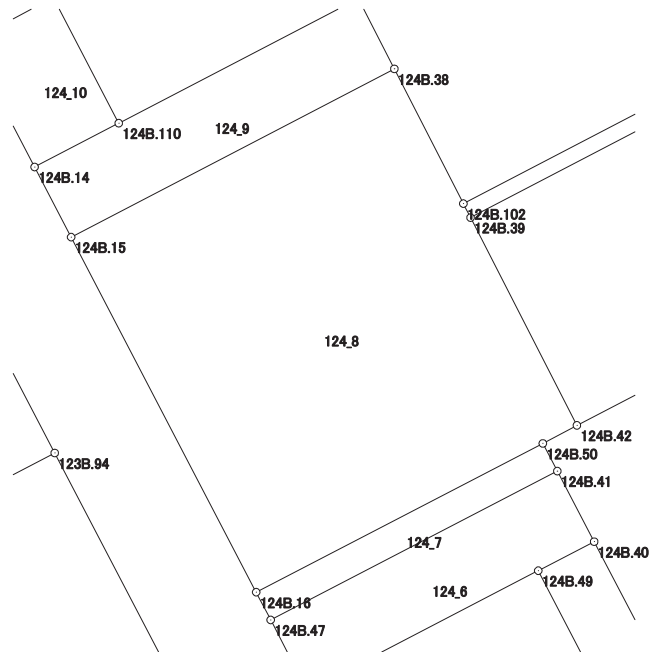

画面出来形面積計算書

世界測地系


現場名：北部第三地区

地番名： 124_9

点名	Xn	Yn	距離	方向角	Yn+1-Yn-1	Xn × (Yn+1-Yn-1)
124B. 14	47708. 136	-69581. 725	4. 160	152° 28' 48"	-2. 502	-119365. 756272
124B. 15	47704. 447	-69579. 803	19. 159	62° 29' 41"	18. 915	902329. 615005
124B. 38	47713. 295	-69562. 810	4. 158	332° 53' 11"	15. 098	720375. 327910
124B. 37	47716. 996	-69564. 705	14. 200	242° 30' 01"	-14. 491	-691466. 989036
124B. 110	47710. 439	-69577. 301	4. 988	242° 30' 00"	-17. 020	-812031. 671780

倍面積合計	-159. 474173
1/2	79. 7370865

合計面積	79. 7370865
------	-------------

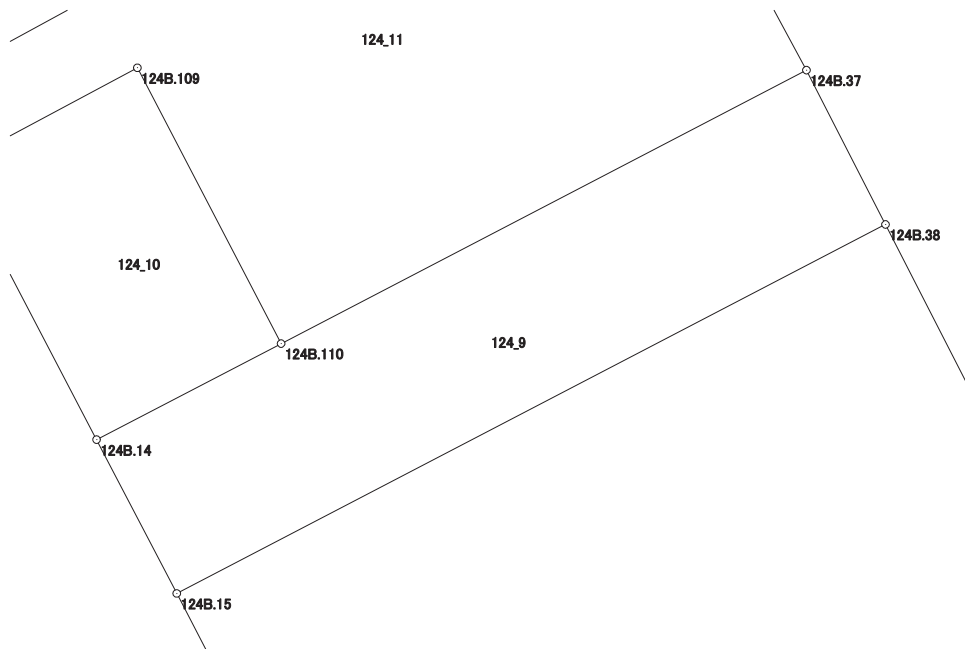

画地出来形面積計算書

世界測地系


現場名：北部第三地区

地番名： 124_10

点名	Xn	Yn	距離	方向角	Yn+1-Yn-1	Xn × (Yn+1-Yn-1)
124B.110	47710.439	-69577.301	7.458	332° 28' 47"	0.978	46660.809342
124B.109	47717.053	-69580.747	4.992	241° 49' 42"	-7.847	-374435.714891
124B.106	47714.696	-69585.148	7.399	152° 26' 40"	-0.978	-46664.972688
124B.14	47708.136	-69581.725	4.988	62° 30' 00"	7.847	374365.743192

倍面積合計	-74.135045
1/2	37.0675225

合計面積	37.0675225
------	------------

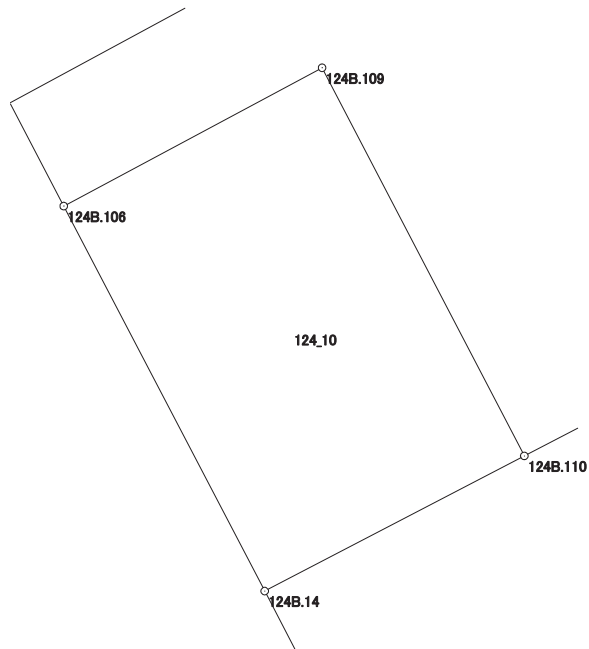

画地出来形面積計算書

世界測地系


現場名：北部第三地区

地番名： 124_11

点名	Xn	Yn	距離	方向角	Yn+1-Yn-1	Xn × (Yn+1-Yn-1)
124B. 37	47716. 996	-69564. 705	9. 708	331° 33' 48"	7. 973	380447. 609108
124B. 108	47725. 533	-69569. 328	19. 042	241° 31' 26"	-21. 361	-1019465. 110413
124B. 105	47716. 454	-69586. 066	1. 983	152° 25' 38"	-15. 820	-754874. 302280
124B. 106	47714. 696	-69585. 148	4. 992	61° 49' 42"	5. 319	253794. 468024
124B. 109	47717. 053	-69580. 747	7. 458	152° 28' 47"	7. 847	374435. 714891
124B. 110	47710. 439	-69577. 301	14. 200	62° 30' 01"	16. 042	765370. 862438

倍面積合計	-290. 758232
1/2	145. 3791160

合計面積	145. 3791160
------	--------------

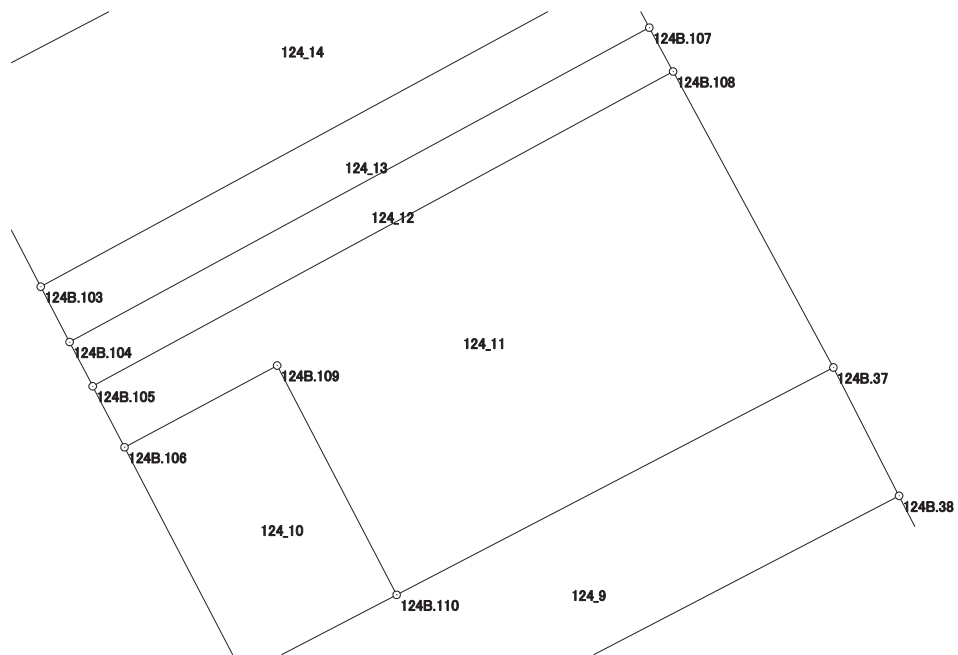

画地出来形面積計算書

世界測地系


現場名：北部第三地区

地番名： 124_12

点名	Xn	Yn	距離	方向角	Yn+1-Yn-1	Xn × (Yn+1-Yn-1)
124B.107	47726.798	-69570.013	19.020	241° 31' 32"	-17.404	-830637.192392
124B.104	47717.730	-69586.732	1.439	152° 26' 17"	-16.053	-766012.719690
124B.105	47716.454	-69586.066	19.042	61° 31' 26"	17.404	830457.165416
124B.108	47725.533	-69569.328	1.439	331° 33' 52"	16.053	766137.981249

倍面積合計	-54.765417
1/2	27.3827085

合計面積	27.3827085
------	------------

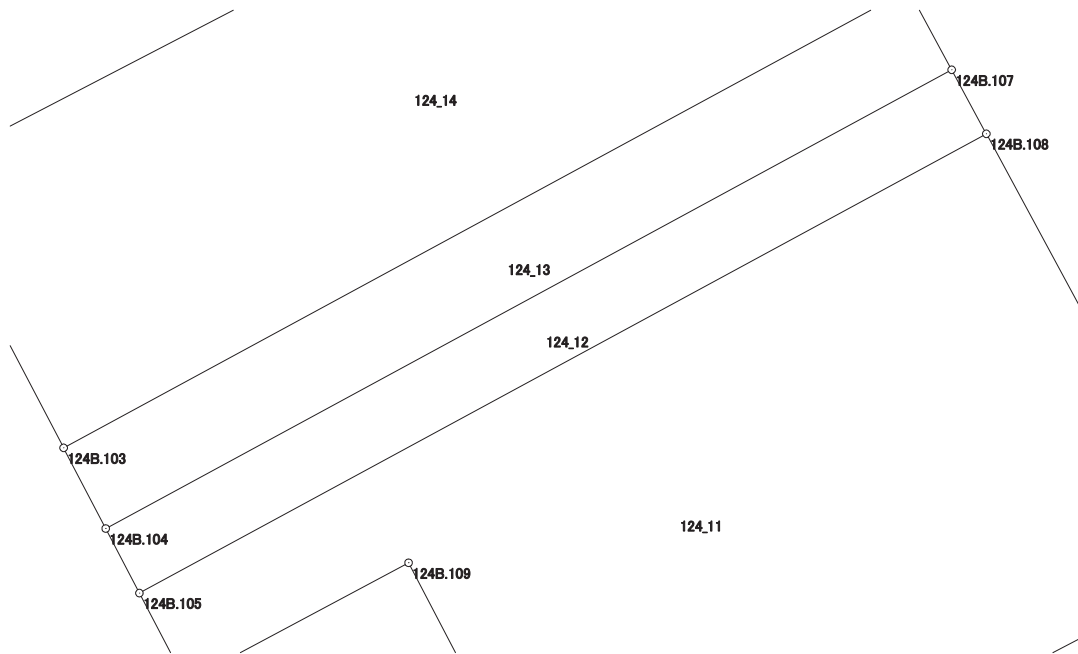

画地出来形面積計算書

世界測地系


現場名：北部第三地区

地番名： 124_13

点名	Xn	Yn	距離	方向角	Yn+1-Yn-1	Xn × (Yn+1-Yn-1)
124B. 33	47728. 380	-69570. 870	18. 992	241° 31' 27"	-17. 551	-837680. 797380
124B. 103	47719. 325	-69587. 564	1. 799	152° 27' 08"	-15. 862	-756923. 933150
124B. 104	47717. 730	-69586. 732	19. 020	61° 31' 32"	17. 551	837493. 879230
124B. 107	47726. 798	-69570. 013	1. 799	331° 33' 17"	15. 862	757042. 469876

倍面積合計	-68. 381424
1/2	34. 1907120

合計面積	34. 1907120
------	-------------

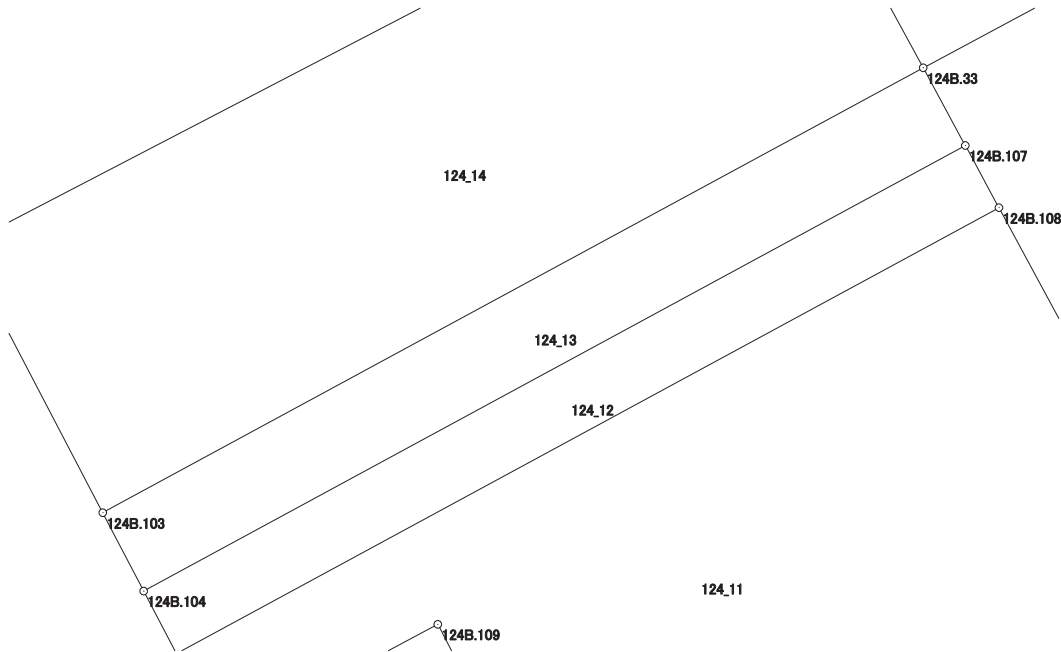

画地出来形面積計算書

世界測地系


現場名：北部第三地区

地番名： 124_14

点名	Xn	Yn	距離	方向角	Yn+1-Yn-1	Xn × (Yn+1-Yn-1)
124B. 33	47728. 380	-69570. 870	5. 805	331° 33' 15"	13. 929	664808. 605020
124B. 32	47733. 484	-69573. 635	18. 899	242° 30' 08"	-19. 529	-932187. 209036
124B. 11	47724. 758	-69590. 399	6. 128	152° 26' 38"	-13. 929	-664758. 154182
124B. 103	47719. 325	-69587. 564	18. 992	61° 31' 27"	19. 529	931910. 697925

倍面積合計	-226. 060273
1/2	113. 0301365

合計面積	113. 0301365
------	--------------

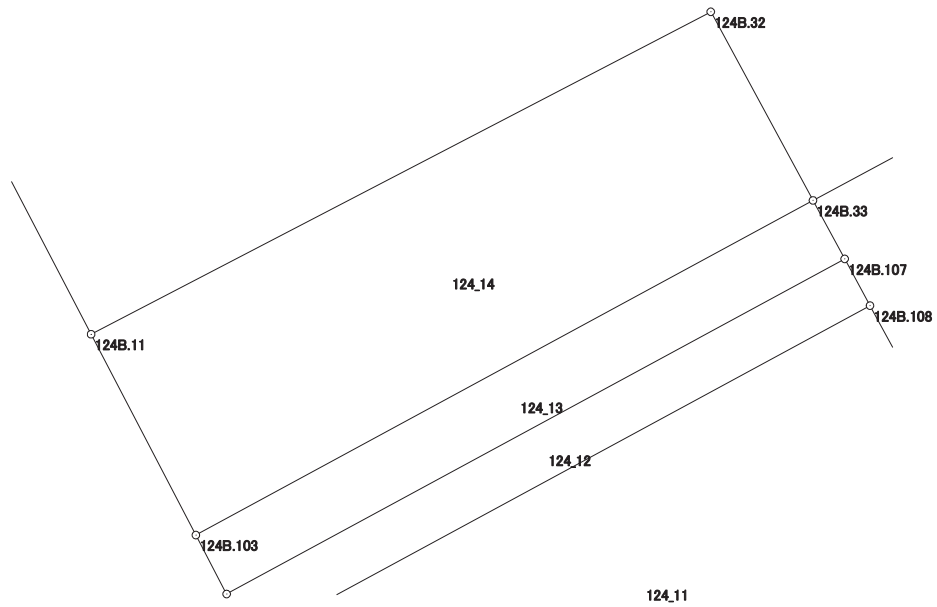

画地出来形面積計算書

世界測地系


現場名：北部第三地区

地番名： 124_15

点名	Xn	Yn	距離	方向角	Yn+1-Yn-1	Xn × (Yn+1-Yn-1)
124B.10	47740.574	-69598.652	17.840	152° 26' 38"	-19.153	-914375.213822
124B.11	47724.758	-69590.399	18.899	62° 30' 08"	25.017	1193930.270886
124B.32	47733.484	-69573.635	5.805	151° 33' 15"	19.529	932187.209036
124B.33	47728.380	-69570.870	24.996	61° 46' 45"	24.790	1183186.540200
124B.26	47740.200	-69548.845	23.339	332° 27' 40"	11.234	536313.406800
124B.27	47760.895	-69559.636	13.090	242° 29' 29"	-22.401	-1069891.808895
124B.30	47754.849	-69571.246	30.901	242° 29' 11"	-39.016	-1863203.188584

倍面積合計	-1852.784379
1/2	926.3921895

合計面積	926.3921895
------	-------------

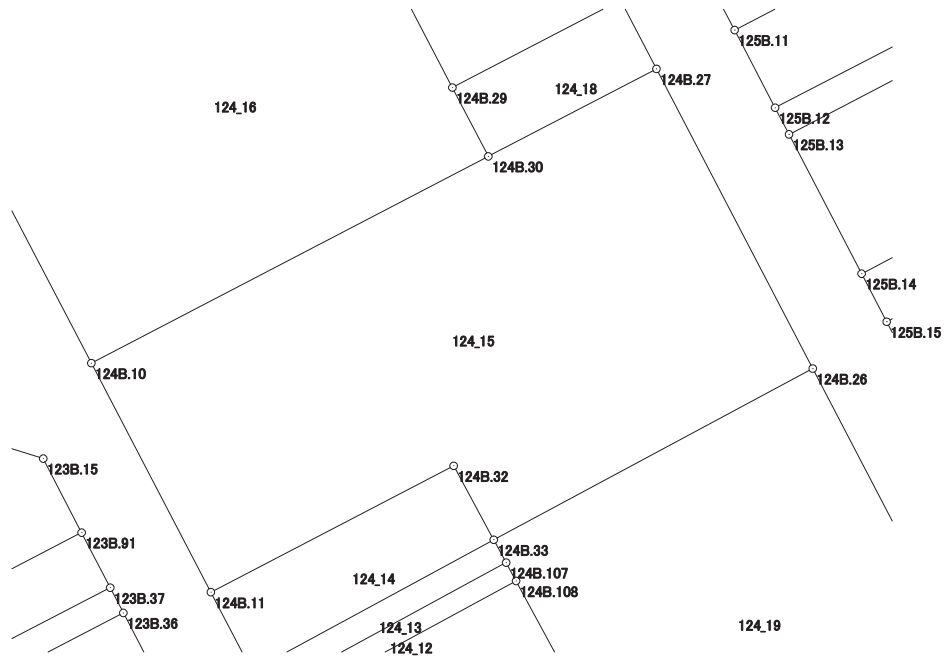

画地出来形面積計算書

世界測地系


現場名：北部第三地区

地番名： 124_16

点名	Xn	Yn	距離	方向角	Yn+1-Yn-1	Xn × (Yn+1-Yn-1)
124B. 1	47764. 456	-69607. 914	4. 001	197° 38' 00"	-26. 108	-1247034. 417248
124B. 2	47760. 643	-69609. 126	22. 638	152° 26' 24"	9. 262	442359. 075466
124B. 10	47740. 574	-69598. 652	30. 901	62° 29' 11"	37. 880	1808412. 943120
124B. 30	47754. 849	-69571. 246	5. 362	332° 27' 36"	24. 927	1190385. 121023
124B. 29	47759. 603	-69573. 725	20. 099	332° 27' 39"	-11. 772	-562226. 046516
124B. 9	47777. 425	-69583. 018	28. 071	242° 29' 02"	-34. 189	-1633462. 383325

倍面積合計	-1565. 707480
1/2	782. 8537400

合計面積	782. 8537400
------	--------------

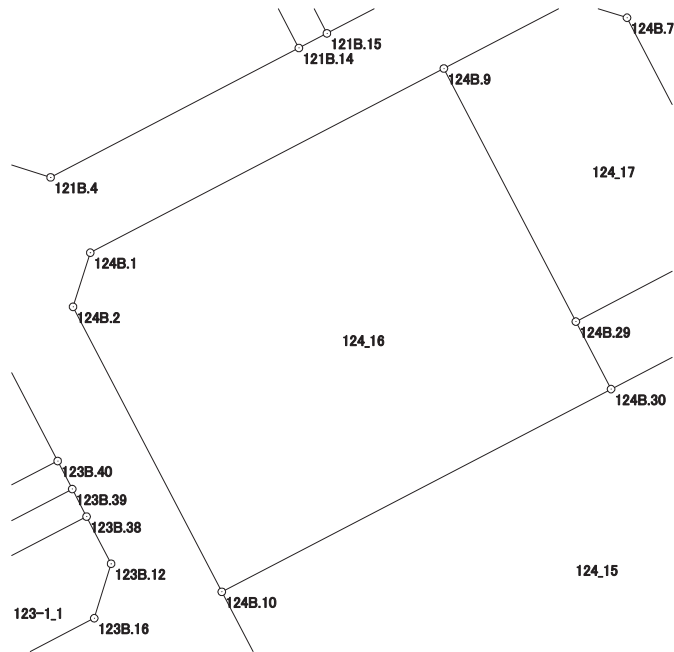

画地出来形面積計算書

世界測地系


現場名：北部第三地区

地番名： 124_17

点名	Xn	Yn	距離	方向角	Yn+1-Yn-1	Xn × (Yn+1-Yn-1)
124B.7	47781.002	-69570.121	3.956	287° 14' 55"	-11.783	-563003.546566
124B.8	47782.175	-69573.899	10.282	242° 29' 08"	-12.897	-616246.710975
124B.9	47777.425	-69583.018	20.099	152° 27' 39"	0.174	8313.271950
124B.29	47759.603	-69573.725	13.090	62° 29' 08"	20.902	998271.221906
124B.28	47765.650	-69562.116	17.314	332° 27' 40"	3.604	172147.402600

倍面積合計	-518.361085
1/2	259.1805425

合計面積	259.1805425
------	-------------

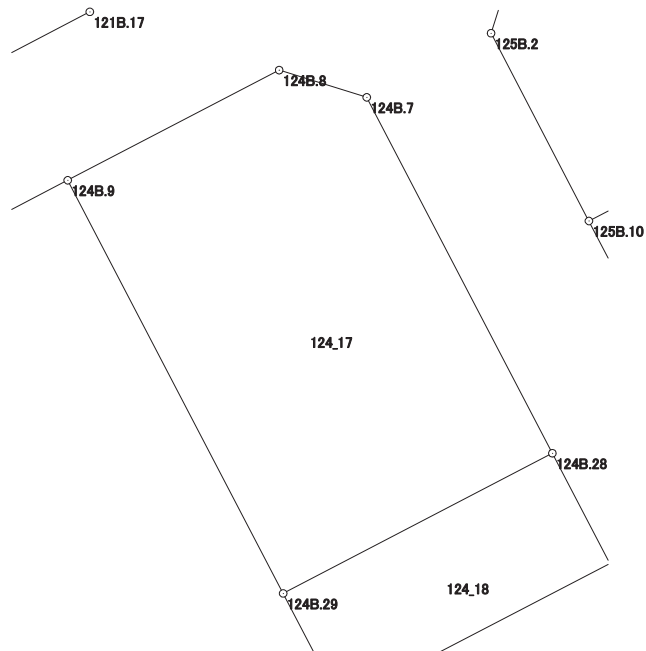

画地出来形面積計算書

世界測地系


現場名：北部第三地区

地番名： 124_18

点名	Xn	Yn	距離	方向角	Yn+1-Yn-1	Xn × (Yn+1-Yn-1)
124B.29	47759.603	-69573.725	5.362	152° 27' 36"	-9.130	-436045.175390
124B.30	47754.849	-69571.246	13.090	62° 29' 29"	14.089	672818.067561
124B.27	47760.895	-69559.636	5.363	332° 27' 20"	9.130	436056.971350
124B.28	47765.650	-69562.116	13.090	242° 29' 08"	-14.089	-672970.242850

倍面積合計	-140.379329
1/2	70.1896645

合計面積	70.1896645
------	------------

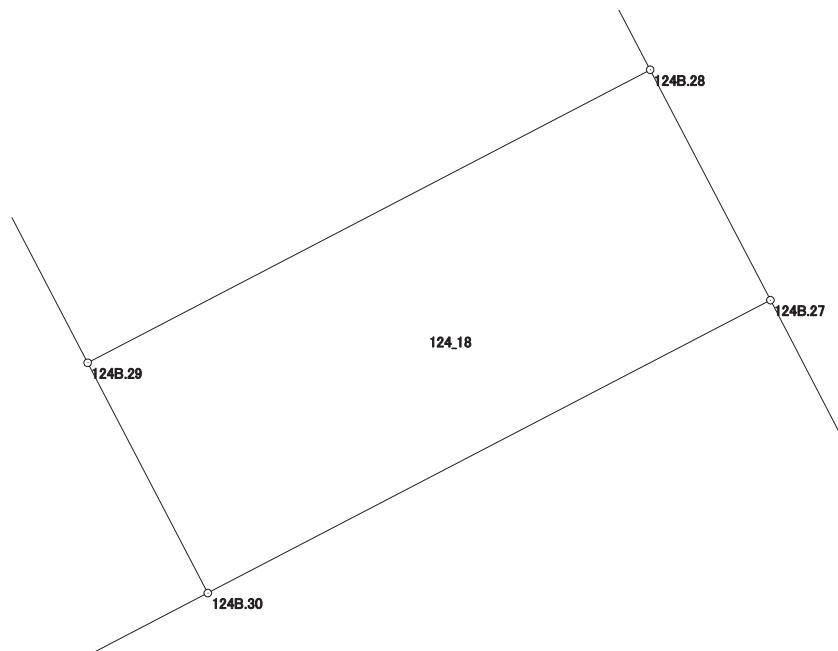

画地出来形面積計算書

世界測地系


現場名：北部第三地区

地番名： 124_19

点名	Xn	Yn	距離	方向角	Yn+1-Yn-1	Xn × (Yn+1-Yn-1)
124B. 33	47728. 380	-69570. 870	1. 799	151° 33' 17"	-21. 168	-1010314. 347840
124B. 107	47726. 798	-69570. 013	1. 439	151° 33' 52"	1. 542	73594. 722516
124B. 108	47725. 533	-69569. 328	9. 708	151° 33' 48"	5. 308	253327. 129164
124B. 37	47716. 996	-69564. 705	4. 158	152° 53' 11"	6. 518	311019. 379928
124B. 38	47713. 295	-69562. 810	7. 960	152° 53' 04"	5. 523	263520. 528285
124B. 102	47706. 210	-69559. 182	24. 883	62° 27' 46"	25. 692	1225667. 947320
124B. 101	47717. 714	-69537. 118	25. 360	332° 27' 25"	10. 337	493258. 009618
124B. 26	47740. 200	-69548. 845	24. 996	241° 46' 45"	-33. 752	-1611327. 230400

倍面積合計	-1253. 861409
1/2	626. 9307045

合計面積	626. 9307045
------	--------------

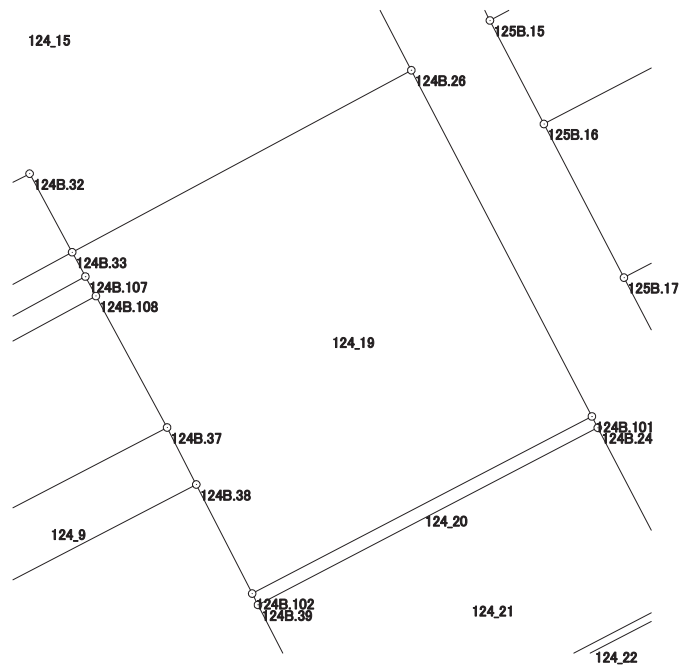

画地出来形面積計算書

世界測地系


現場名：北部第三地区

地番名： 124_20

点名	Xn	Yn	距離	方向角	Yn+1-Yn-1	Xn × (Yn+1-Yn-1)
124B.101	47717.714	-69537.118	24.883	242° 27' 46"	-22.445	-1071024.090730
124B.102	47706.210	-69559.182	0.826	152° 50' 44"	-21.687	-1034604.576270
124B.39	47705.475	-69558.805	24.887	62° 27' 47"	22.445	1070749.386375
124B.24	47716.981	-69536.737	0.826	332° 32' 07"	21.687	1034838.166947

倍面積合計	-41.113678
1/2	20.5568390

合計面積	20.5568390
------	------------

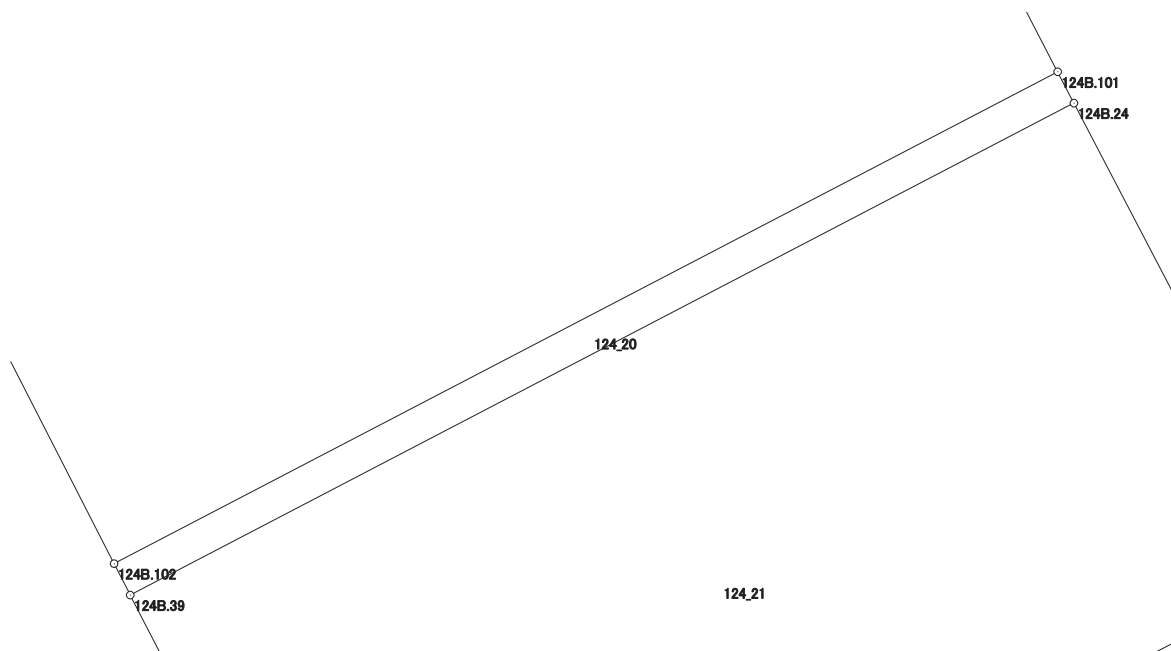

画地出来形面積計算書

世界測地系


現場名：北部第三地区

地番名： 124_21

点名	Xn	Yn	距離	方向角	Yn+1-Yn-1	Xn × (Yn+1-Yn-1)
124B.39	47705.475	-69558.805	12.274	152° 53' 32"	-16.475	-785947.700625
124B.42	47694.549	-69553.212	8.071	62° 28' 00"	12.750	608105.499750
124B.43	47698.280	-69546.055	3.436	62° 27' 29"	10.204	486713.249120
124B.44	47699.869	-69543.008	13.472	62° 27' 19"	14.992	715116.436048
124B.23	47706.099	-69531.063	12.272	332° 27' 43"	6.271	299164.946829
124B.24	47716.981	-69536.737	24.887	242° 27' 47"	-27.742	-1323764.486902

倍面積合計	-612.055780
1/2	306.0278900

合計面積	306.0278900
------	-------------

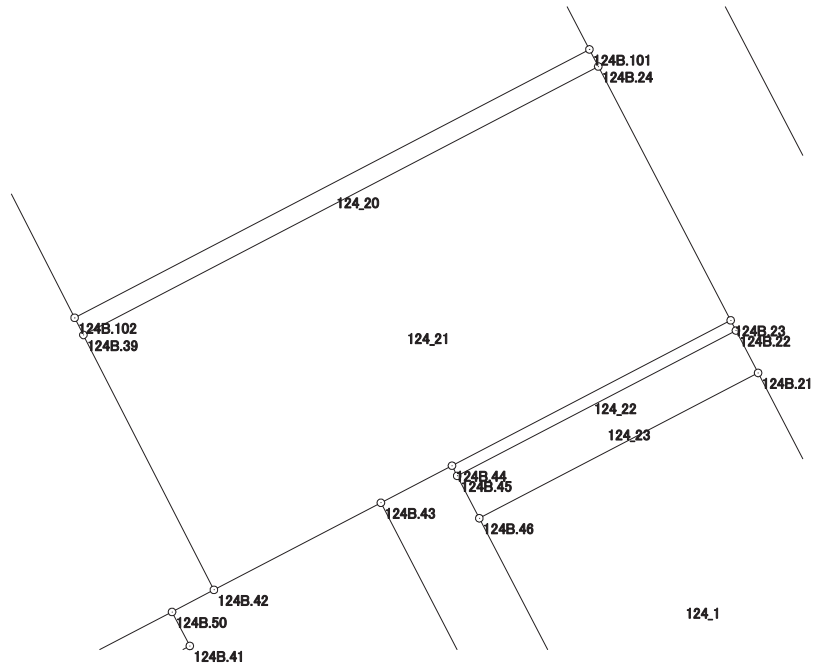

画地出来形面積計算書

世界測地系


現場名：北部第三地区

地番名： 124_22

点名	Xn	Yn	距離	方向角	Yn+1-Yn-1	Xn × (Yn+1-Yn-1)
124B.44	47699.869	-69543.008	0.490	152° 32' 47"	-11.719	-558994.764811
124B.45	47699.434	-69542.782	13.472	62° 27' 19"	12.171	580549.811214
124B.22	47705.664	-69530.837	0.490	332° 32' 47"	11.719	559062.676416
124B.23	47706.099	-69531.063	13.472	242° 27' 19"	-12.171	-580630.930929

倍面積合計	-13.208110
1/2	6.6040550

合計面積	6.6040550
------	-----------

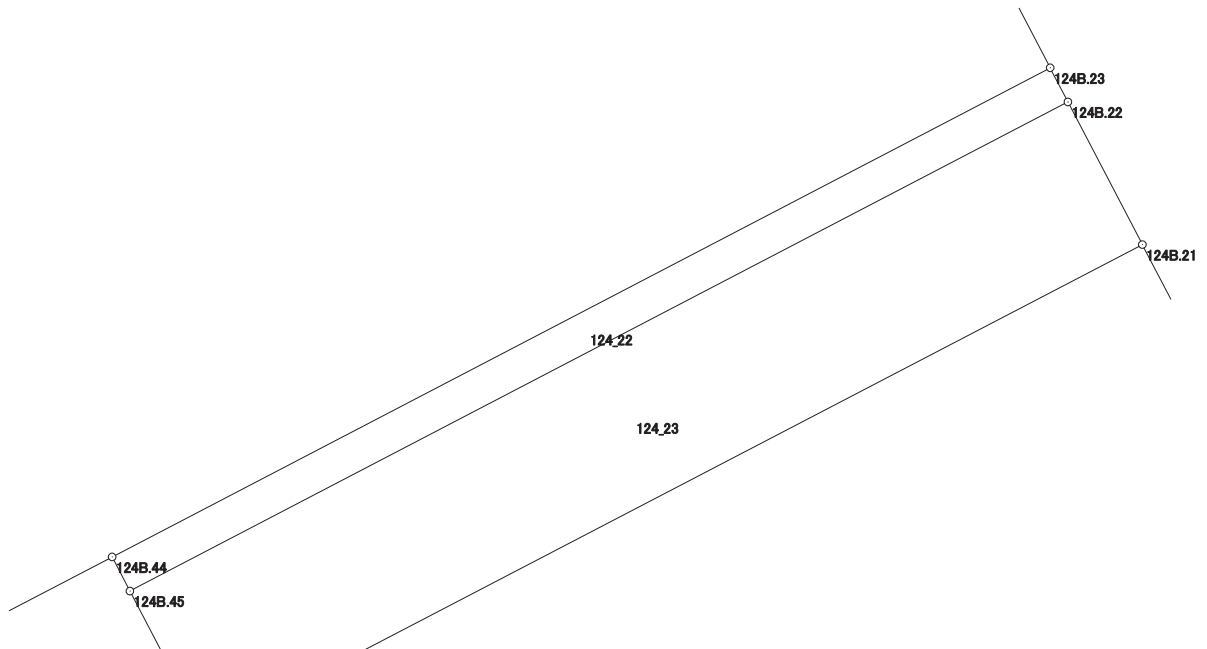

画地出来形面積計算書

世界測地系

現場名：北部第三地区

地番名： 124_23

点名	Xn	Yn	距離	方向角	Yn+1-Yn-1	Xn × (Yn+1-Yn-1)
124B.45	47699.434	-69542.782	2.048	152° 31' 18"	-11.000	-524693.774000
124B.46	47697.617	-69541.837	13.475	62° 27' 41"	12.893	614965.375981
124B.21	47703.847	-69529.889	2.049	332° 26' 50"	11.000	524742.317000
124B.22	47705.664	-69530.837	13.472	242° 27' 19"	-12.893	-615069.125952

倍面積合計	-55.206971
1/2	27.6034855

合計面積	27.6034855
------	------------

