



北部第三地区 画地出来形確認測量原図

〈128街区〉

平成二十四年三月

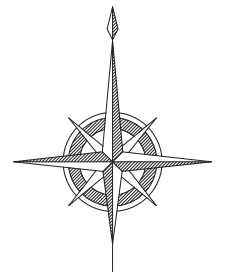

S=1:500

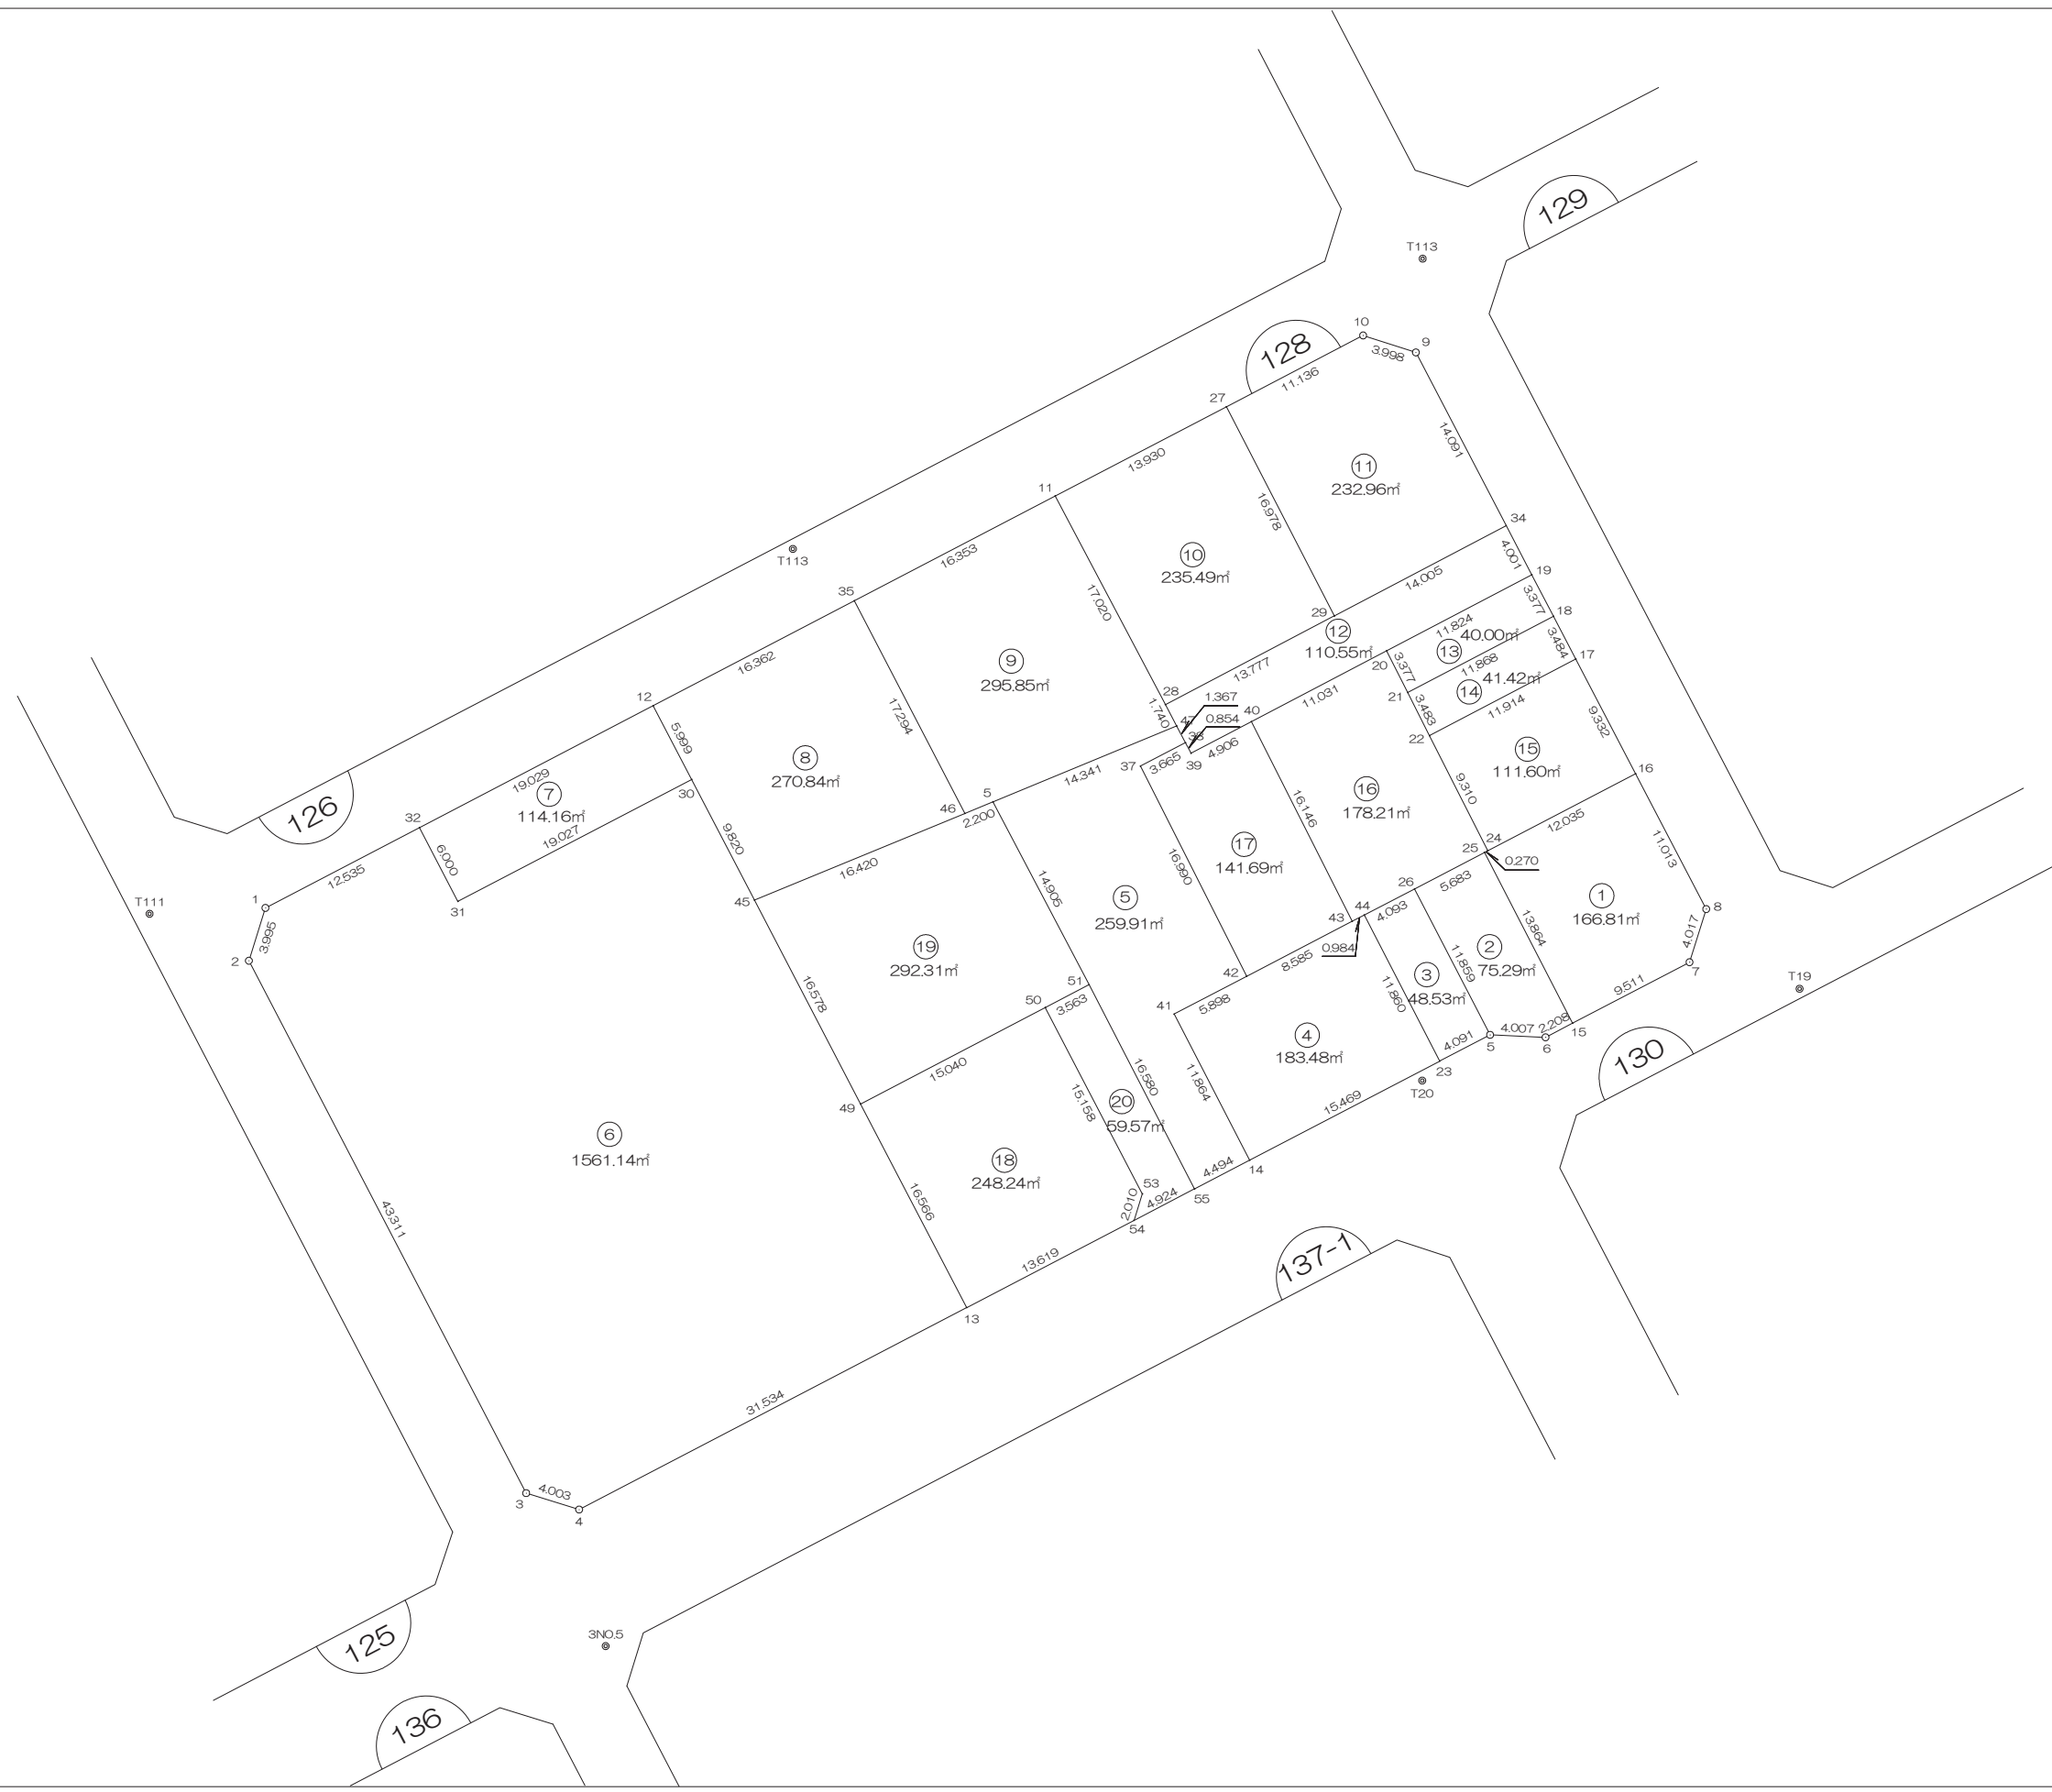

前橋市

画地出来形面積計算書

世界測地系


現場名：北部第三地区

地番名： 128_1

点名	Xn	Yn	距離	方向角	Yn+1-Yn-1	Xn × (Yn+1-Yn-1)
128B. 25	47765. 454	-69404. 478	13. 864	152° 38' 31"	6. 131	292849. 998474
128B. 15	47753. 141	-69398. 107	9. 511	62° 26' 56"	14. 803	706889. 746223
128B. 7	47757. 540	-69389. 675	4. 017	17° 29' 15"	9. 639	460334. 928060
128B. 8	47761. 371	-69388. 468	11. 013	332° 26' 38"	-3. 888	-185696. 210448
128B. 16	47771. 135	-69393. 563	12. 035	242° 30' 01"	-15. 770	-753350. 798950
128B. 24	47765. 578	-69404. 238	0. 270	242° 40' 34"	-10. 915	-521361. 283870

倍面積合計	-333. 620511
1/2	166. 8102555

合計面積	166. 8102555
------	--------------

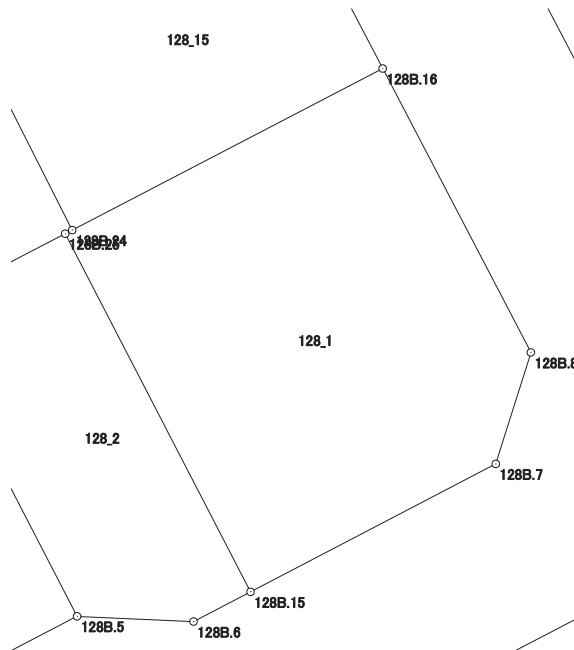

画地出来形面積計算書

世界測地系


現場名：北部第三地区

地番名： 128_2

点名	Xn	Yn	距離	方向角	Yn+1-Yn-1	Xn × (Yn+1-Yn-1)
128B. 26	47762. 830	-69409. 519	11. 859	152° 38' 08"	0. 410	19582. 760300
128B. 5	47752. 298	-69404. 068	4. 007	92° 32' 46"	9. 454	451450. 225292
128B. 6	47752. 120	-69400. 065	2. 208	62° 27' 37"	5. 961	284650. 387320
128B. 15	47753. 141	-69398. 107	13. 864	332° 38' 31"	-4. 413	-210734. 611233
128B. 25	47765. 454	-69404. 478	5. 683	242° 30' 06"	-11. 412	-545099. 361048

倍面積合計	-150. 599369
1/2	75. 2996845

合計面積	75. 2996845
------	-------------

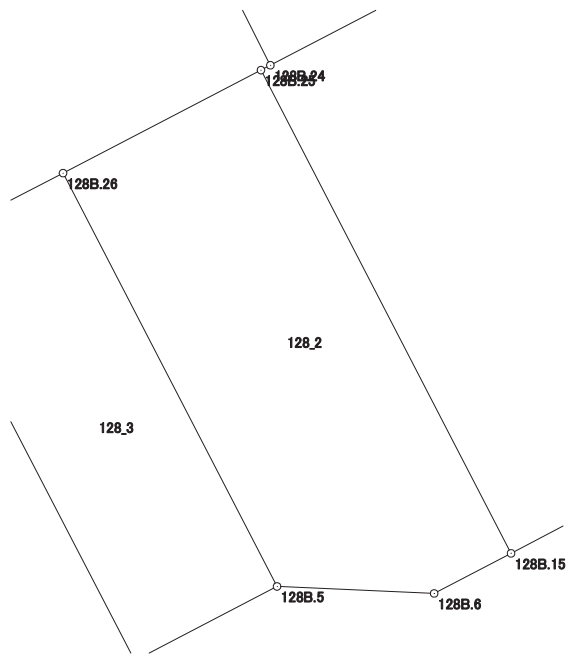

画地出来形面積計算書

世界測地系


現場名：北部第三地区

地番名： 128_3

点名	Xn	Yn	距離	方向角	Yn+1-Yn-1	Xn × (Yn+1-Yn-1)
128B.44	47760.940	-69413.150	11.860	152° 37' 21"	1.823	87068.193620
128B.23	47750.408	-69407.696	4.091	62° 28' 58"	9.082	433669.205456
128B.5	47752.298	-69404.068	11.859	332° 38' 08"	-1.823	-87052.439254
128B.26	47762.830	-69409.519	4.093	242° 30' 08"	-9.082	-433782.022060

倍面積合計	-97.062238
1/2	48.5311190

合計面積	48.5311190
------	------------

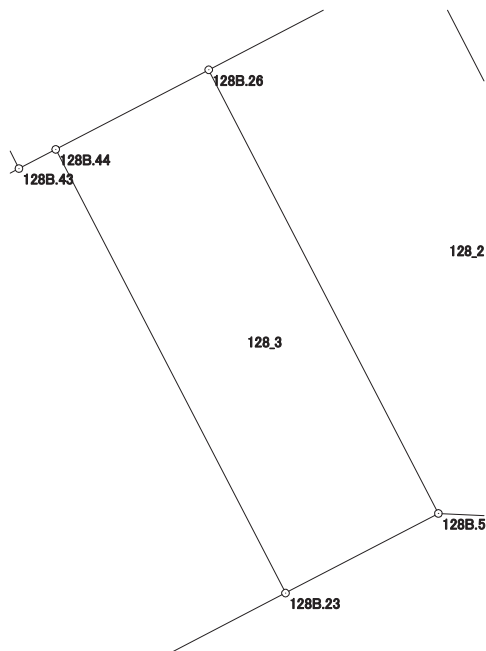

画地出来形面積計算書

世界測地系


現場名：北部第三地区

地番名： 128_4

点名	Xn	Yn	距離	方向角	Yn+1-Yn-1	Xn × (Yn+1-Yn-1)
128B. 41	47753. 798	-69426. 870	11. 864	152° 37' 53"	0. 222	10601. 343156
128B. 14	47743. 262	-69421. 416	15. 469	62° 29' 15"	19. 174	915429. 305588
128B. 23	47750. 408	-69407. 696	11. 860	332° 37' 21"	8. 266	394704. 872528
128B. 44	47760. 940	-69413. 150	0. 984	242° 28' 19"	-6. 327	-302183. 467380
128B. 43	47760. 485	-69414. 023	8. 585	242° 30' 03"	-8. 488	-405390. 996680
128B. 42	47756. 521	-69421. 638	5. 898	242° 30' 19"	-12. 847	-613528. 025287

倍面積合計	-366. 968075
1/2	183. 4840375

合計面積	183. 4840375
------	--------------

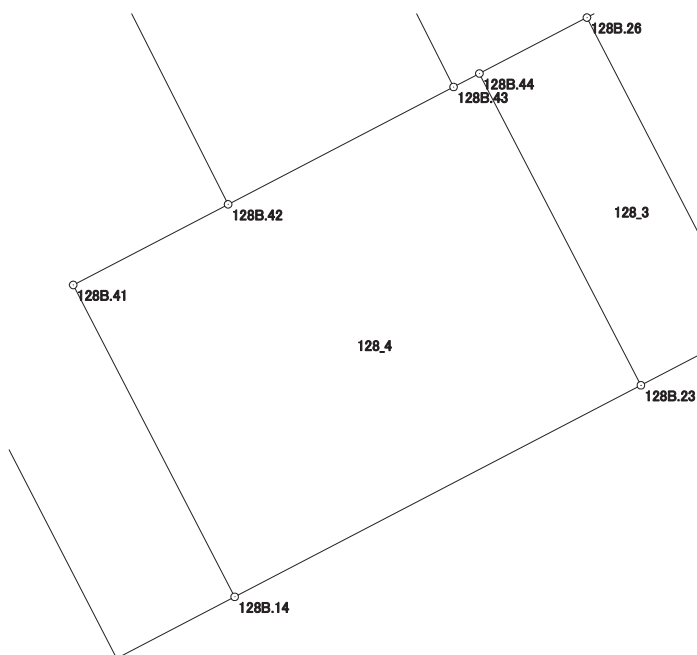

画地出来形面積計算書

世界測地系


現場名：北部第三地区

地番名： 128_5

点名	Xn	Yn	距離	方向角	Yn+1-Yn-1	Xn × (Yn+1-Yn-1)
128B.47	47774.585	-69426.690	14.341	247° 33' 06"	-13.893	-663732.309405
128B.52	47769.109	-69439.944	14.905	152° 15' 45"	-6.317	-301757.461553
128B.51	47755.917	-69433.007	16.580	152° 41' 35"	14.543	694514.300931
128B.55	47741.185	-69425.401	4.494	62° 28' 17"	11.591	553368.075335
128B.14	47743.262	-69421.416	11.864	332° 37' 53"	-1.469	-70134.851878
128B.41	47753.798	-69426.870	5.898	62° 30' 19"	-0.222	-10601.343156
128B.42	47756.521	-69421.638	16.990	333° 11' 10"	-2.432	-116143.859072
128B.37	47771.684	-69429.302	3.665	62° 29' 28"	-4.413	-210816.441492
128B.38	47773.377	-69426.051	1.367	332° 07' 20"	2.612	124784.060724

倍面積合計	-519.829566
1/2	259.9147830

合計面積	259.9147830
------	-------------

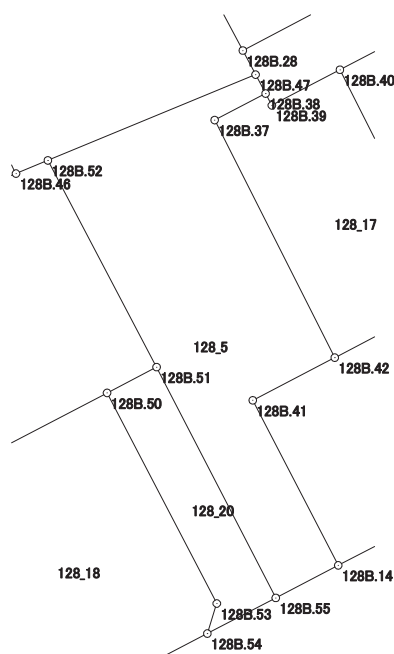

画地出来形面積計算書

世界測地系


現場名：北部第三地区

地番名： 128_6

点名	Xn	Yn	距離	方向角	Yn+1-Yn-1	Xn × (Yn+1-Yn-1)
128B. 1	47761.457	-69492.458	3.995	197° 25' 09"	-12.312	-588039.058584
128B. 2	47757.645	-69493.654	43.311	152° 28' 37"	18.818	898703.363610
128B. 3	47719.236	-69473.640	4.003	107° 10' 35"	23.838	1137531.147768
128B. 4	47718.054	-69469.816	31.534	62° 29' 15"	31.792	1517052.372768
128B. 13	47732.621	-69441.848	16.566	332° 29' 07"	20.315	969688.195615
128B. 49	47747.313	-69449.501	16.578	332° 29' 04"	-15.312	-731106.856656
128B. 45	47762.016	-69457.160	9.820	332° 28' 57"	-12.196	-582505.547136
128B. 30	47770.725	-69461.697	19.027	242° 28' 05"	-21.409	-1022723.451525
128B. 31	47761.930	-69478.569	6.000	332° 28' 27"	-19.645	-938283.114850
128B. 32	47767.251	-69481.342	12.535	242° 28' 12"	-13.889	-663439.349139

倍面積合計	-3122.298129
1/2	1561.1490645

合計面積	1561.1490645
------	--------------

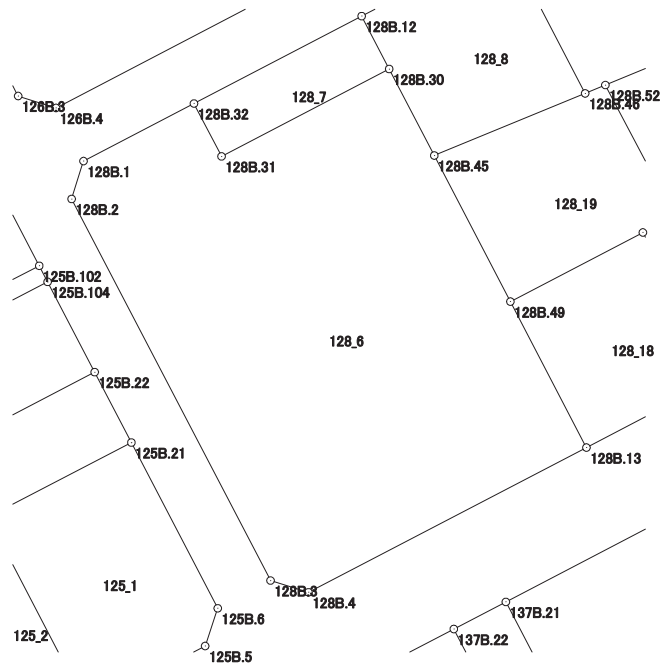

画地出来形面積計算書

世界測地系


現場名：北部第三地区

地番名： 128_7

点名	Xn	Yn	距離	方向角	Yn+1-Yn-1	Xn × (Yn+1-Yn-1)
128B.32	47767.251	-69481.342	6.000	152° 28' 27"	-14.101	-673566.006351
128B.31	47761.930	-69478.569	19.027	62° 28' 05"	19.645	938283.114850
128B.30	47770.725	-69461.697	5.999	332° 29' 28"	14.101	673614.993225
128B.12	47776.046	-69464.468	19.029	242° 28' 15"	-19.645	-938560.423670

倍面積合計	-228.321946
1/2	114.1609730

合計面積	114.1609730
------	-------------

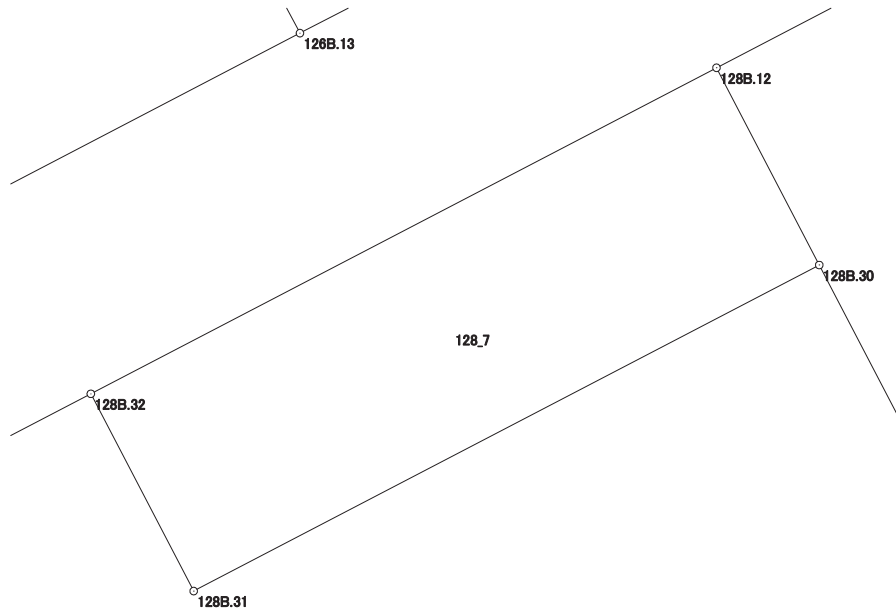

画地出来形面積計算書

世界測地系


現場名：北部第三地区

地番名： 128_8

点名	Xn	Yn	距離	方向角	Yn+1-Yn-1	Xn × (Yn+1-Yn-1)
128B.12	47776.046	-69464.468	5.999	152° 29' 28"	-11.738	-560795.227948
128B.30	47770.725	-69461.697	9.820	152° 28' 57"	7.308	349108.458300
128B.45	47762.016	-69457.160	16.420	67° 37' 09"	19.720	941866.955520
128B.46	47768.268	-69441.977	17.294	332° 30' 48"	7.201	343979.297868
128B.35	47783.610	-69449.959	16.362	242° 27' 56"	-22.491	-1074701.172510

倍面積合計	-541.688770
1/2	270.8443850

合計面積	270.8443850
------	-------------

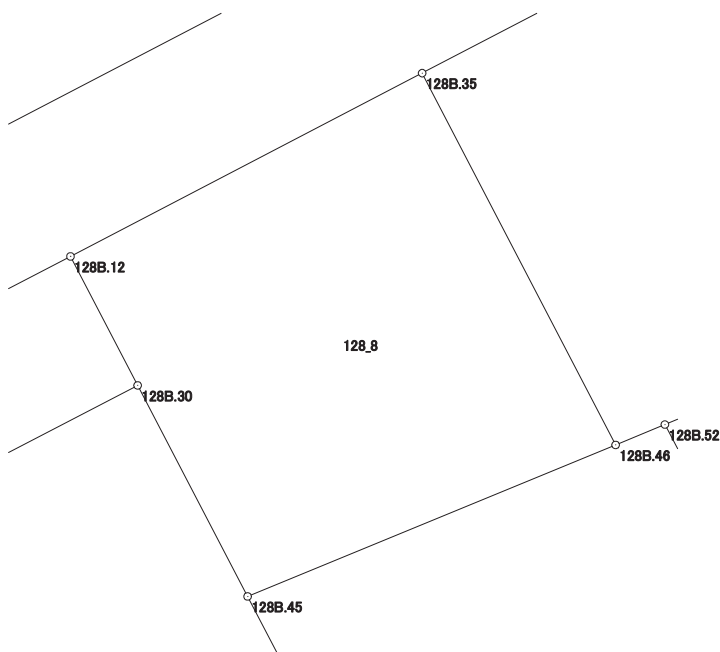

画地出来形面積計算書

世界測地系


現場名：北部第三地区

地番名： 128_9

点名	Xn	Yn	距離	方向角	Yn+1-Yn-1	Xn × (Yn+1-Yn-1)
128B. 35	47783. 610	-69449. 959	17. 294	152° 30' 48"	-6. 519	-311501. 353590
128B. 46	47768. 268	-69441. 977	2. 200	67° 31' 35"	10. 015	478399. 204020
128B. 52	47769. 109	-69439. 944	14. 341	67° 33' 06"	15. 287	730246. 369283
128B. 47	47774. 585	-69426. 690	1. 740	332° 08' 19"	12. 441	594363. 611985
128B. 28	47776. 123	-69427. 503	17. 020	332° 08' 03"	-8. 768	-418901. 046464
128B. 11	47791. 169	-69435. 458	16. 353	242° 28' 05"	-22. 456	-1073198. 491064

倍面積合計	-591. 705830
1/2	295. 8529150

合計面積	295. 8529150
------	--------------

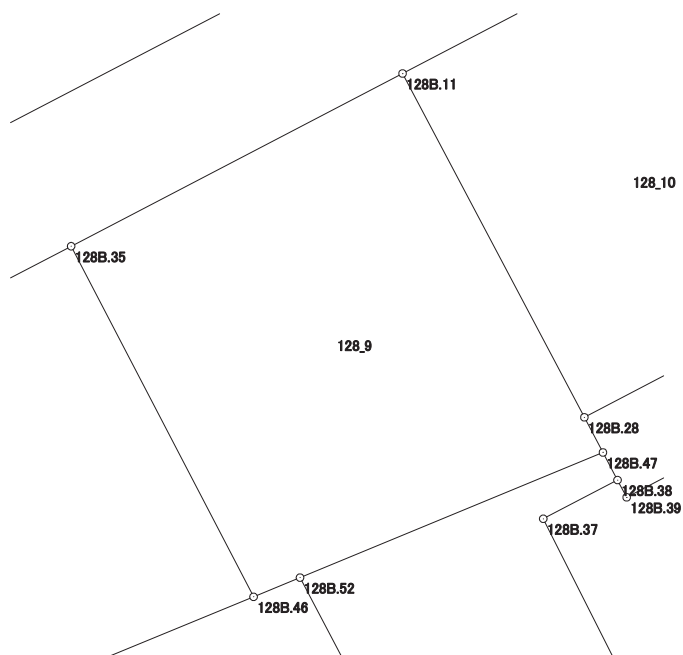

画地出来形面積計算書

世界測地系


現場名：北部第三地区

地番名： 128_10

点名	Xn	Yn	距離	方向角	Yn+1-Yn-1	Xn × (Yn+1-Yn-1)
128B.11	47791.169	-69435.458	17.020	152° 08' 03"	-4.398	-210185.561262
128B.28	47776.123	-69427.503	13.777	62° 17' 48"	20.153	962832.206819
128B.29	47782.528	-69415.305	16.978	332° 39' 00"	4.398	210147.558144
128B.27	47797.608	-69423.105	13.930	242° 28' 09"	-20.153	-963265.194024

倍面積合計	-470.990323
1/2	235.4951615

合計面積	235.4951615
------	-------------

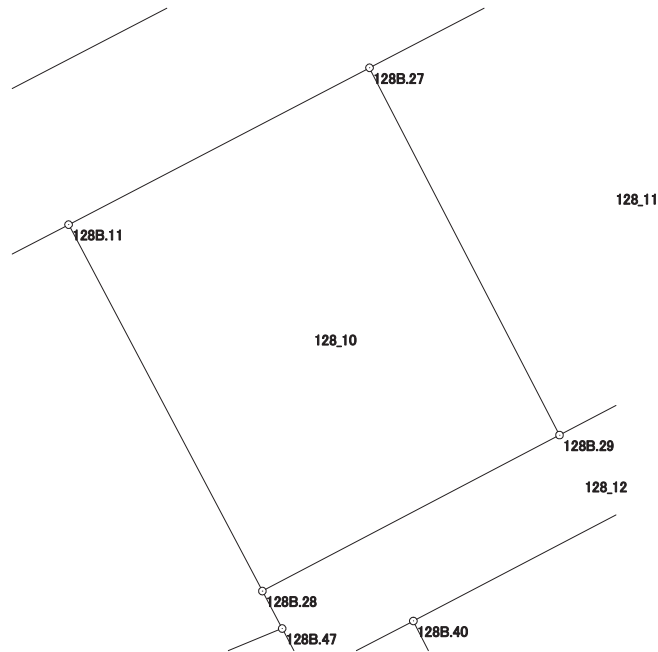

画地出来形面積計算書

世界測地系


現場名：北部第三地区

地番名： 128_11

点名	Xn	Yn	距離	方向角	Yn+1-Yn-1	Xn × (Yn+1-Yn-1)
128B. 27	47797. 608	-69423. 105	16. 978	152° 39' 00"	-2. 075	-99180. 036600
128B. 29	47782. 528	-69415. 305	14. 005	62° 18' 02"	20. 200	965207. 065600
128B. 34	47789. 038	-69402. 905	14. 091	332° 26' 31"	5. 881	281047. 332478
128B. 9	47801. 530	-69409. 424	3. 998	287° 50' 29"	-10. 325	-493550. 797250
128B. 10	47802. 755	-69413. 230	11. 136	242° 28' 15"	-13. 681	-653989. 491155

倍面積合計	-465. 926927
1/2	232. 9634635

合計面積	232. 9634635
------	--------------

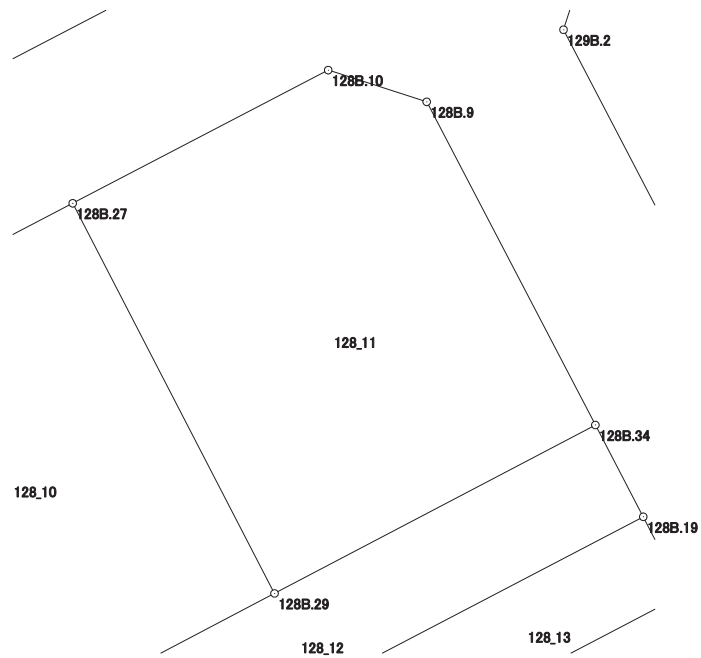

画地出来形面積計算書

世界測地系


現場名：北部第三地区

地番名： 128_12

点名	Xn	Yn	距離	方向角	Yn+1-Yn-1	Xn × (Yn+1-Yn-1)
128B.19	47785.491	-69401.054	4.001	332° 26' 32"	8.626	412197.645366
128B.34	47789.038	-69402.905	14.005	242° 18' 02"	-14.251	-681041.580538
128B.29	47782.528	-69415.305	13.777	242° 17' 48"	-24.598	-1175354.623744
128B.28	47776.123	-69427.503	1.740	152° 08' 19"	-11.385	-543931.160355
128B.47	47774.585	-69426.690	1.367	152° 07' 20"	1.452	69368.697420
128B.38	47773.377	-69426.051	0.854	152° 08' 41"	1.038	49588.765326
128B.39	47772.622	-69425.652	4.906	62° 23' 06"	4.746	226728.864012
128B.40	47774.896	-69421.305	11.031	62° 22' 49"	14.121	674629.306416
128B.20	47780.010	-69411.531	11.824	62° 23' 02"	20.251	967592.982510

倍面積合計	-221.103587
1/2	110.5517935

合計面積	110.5517935
------	-------------

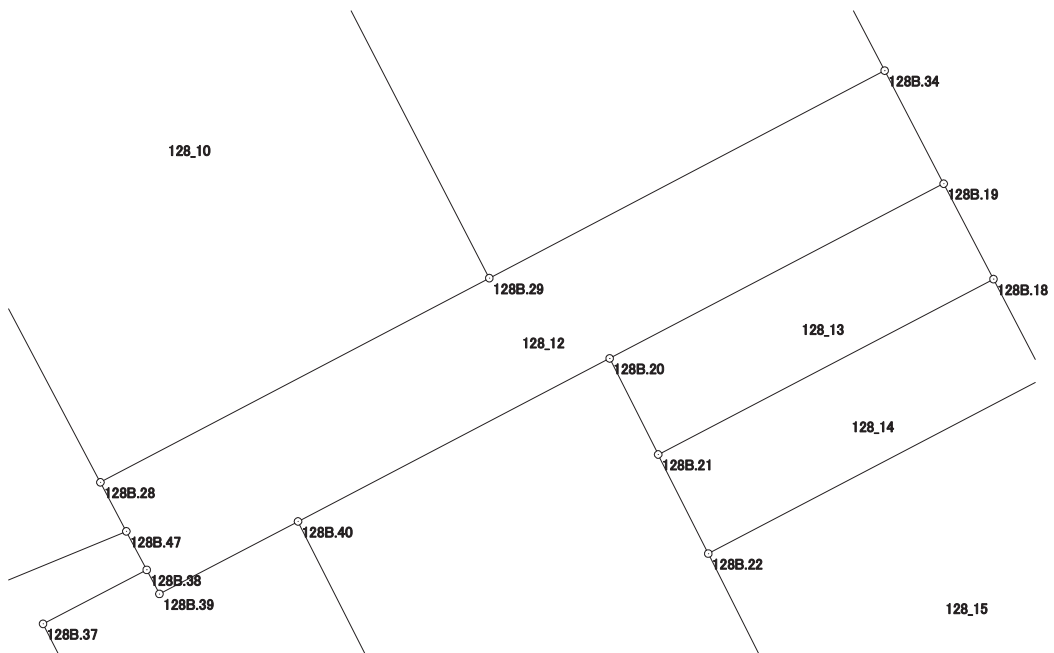

画地出来形面積計算書

世界測地系


現場名：北部第三地区

地番名： 128_13

点名	Xn	Yn	距離	方向角	Yn+1-Yn-1	Xn × (Yn+1-Yn-1)
128B.20	47780.010	-69411.531	3.377	153° 11' 32"	-8.954	-427822.209540
128B.21	47776.996	-69410.008	11.868	62° 23' 08"	12.039	575187.254844
128B.18	47782.497	-69399.492	3.377	332° 26' 55"	8.954	427844.478138
128B.19	47785.491	-69401.054	11.824	242° 23' 02"	-12.039	-575289.526149

倍面積合計	-80.002707
1/2	40.0013535

合計面積	40.0013535
------	------------

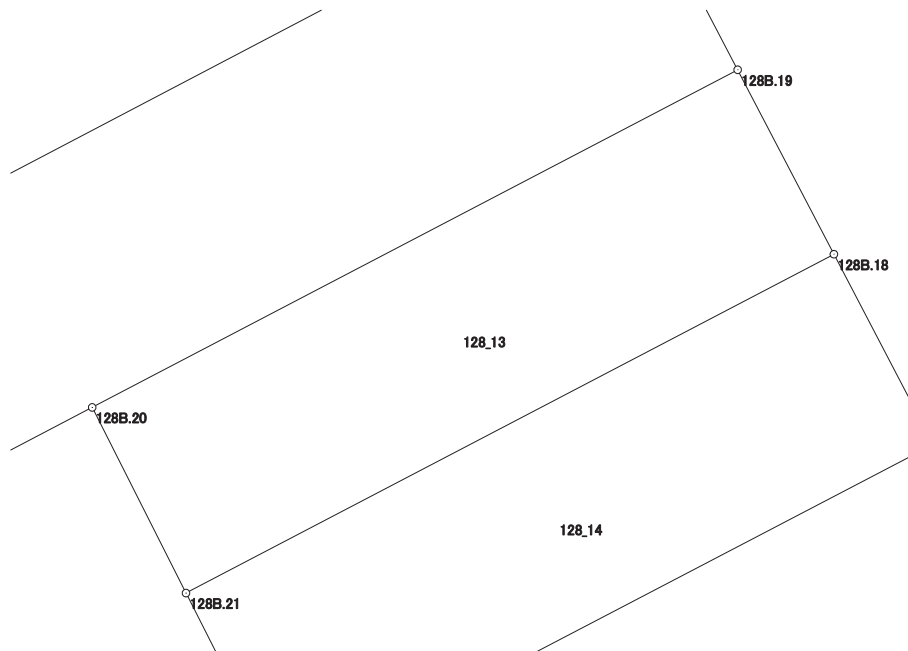

画地出来形面積計算書

世界測地系


現場名：北部第三地区

地番名： 128_14

点名	Xn	Yn	距離	方向角	Yn+1-Yn-1	Xn × (Yn+1-Yn-1)
128B. 21	47776.996	-69410.008	3.483	153° 11' 32"	-8.945	-427365.229220
128B. 22	47773.887	-69408.437	11.914	62° 23' 30"	12.128	579401.701536
128B. 17	47779.408	-69397.880	3.484	332° 26' 32"	8.945	427386.804560
128B. 18	47782.497	-69399.492	11.868	242° 23' 08"	-12.128	-579506.123616

倍面積合計	-82.846740
1/2	41.4233700

合計面積	41.4233700
------	------------

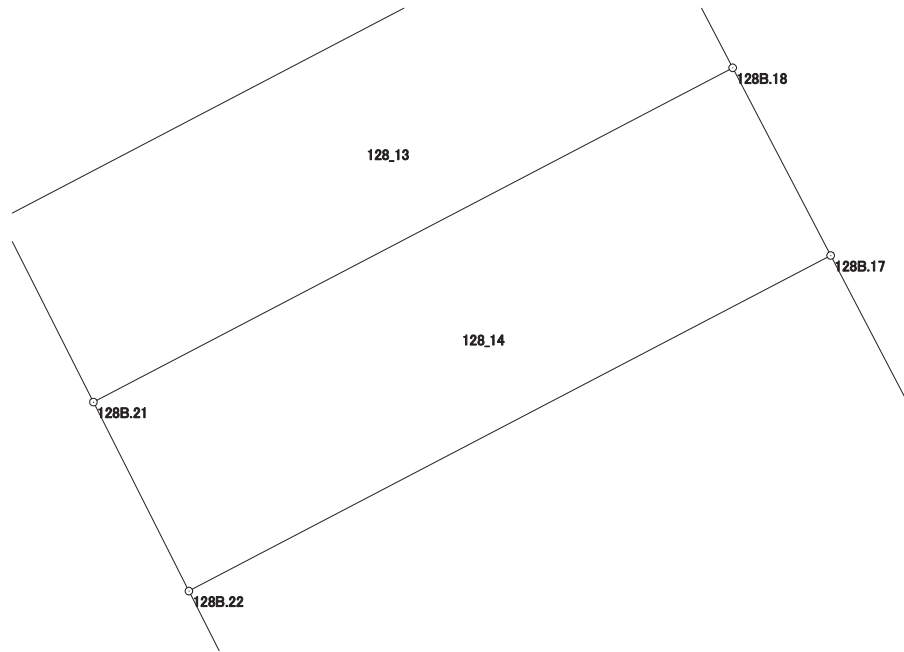

画地出来形面積計算書

世界測地系


現場名：北部第三地区

地番名： 128_15

点名	Xn	Yn	距離	方向角	Yn+1-Yn-1	Xn × (Yn+1-Yn-1)
128B. 22	47773. 887	-69408. 437	9. 310	153° 11' 24"	-6. 358	-303746. 373546
128B. 24	47765. 578	-69404. 238	12. 035	62° 30' 01"	14. 874	710465. 207172
128B. 16	47771. 135	-69393. 563	9. 332	332° 26' 37"	6. 358	303728. 876330
128B. 17	47779. 408	-69397. 880	11. 914	242° 23' 30"	-14. 874	-710670. 914592

倍面積合計	-223. 204636
1/2	111. 6023180

合計面積	111. 6023180
------	--------------

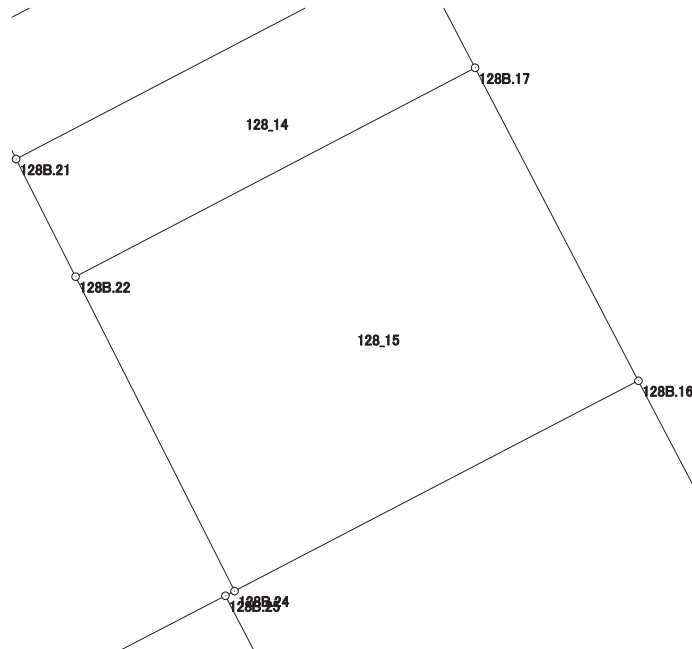

画地出来形面積計算書

世界測地系


現場名：北部第三地区

地番名： 128_16

点名	Xn	Yn	距離	方向角	Yn+1-Yn-1	Xn × (Yn+1-Yn-1)
128B.40	47774.896	-69421.305	16.146	153° 11' 32"	-2.492	-119055.040832
128B.43	47760.485	-69414.023	0.984	62° 28' 19"	8.155	389486.755175
128B.44	47760.940	-69413.150	4.093	62° 30' 08"	4.504	215115.273760
128B.26	47762.830	-69409.519	5.683	62° 30' 06"	8.672	414199.261760
128B.25	47765.454	-69404.478	0.270	62° 40' 34"	5.281	252249.362574
128B.24	47765.578	-69404.238	9.310	333° 11' 24"	-3.959	-189103.923302
128B.22	47773.887	-69408.437	3.483	333° 11' 32"	-5.770	-275655.327990
128B.21	47776.996	-69410.008	3.377	333° 11' 32"	-3.094	-147822.025624
128B.20	47780.010	-69411.531	11.031	242° 22' 49"	-11.297	-539770.772970

倍面積合計	-356.437449
1/2	178.2187245

合計面積	178.2187245
------	-------------

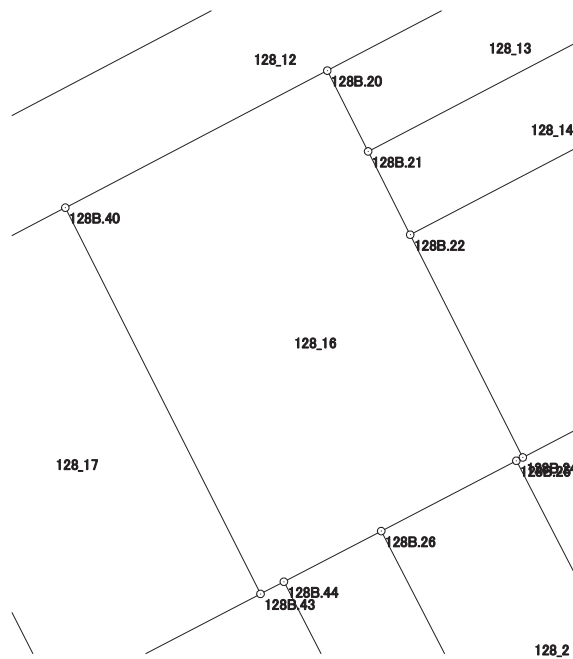

画地出来形面積計算書

世界測地系


現場名：北部第三地区

地番名： 128_17

点名	Xn	Yn	距離	方向角	Yn+1-Yn-1	Xn × (Yn+1-Yn-1)
128B.37	47771.684	-69429.302	16.990	153° 11' 10"	4.413	210816.441492
128B.42	47756.521	-69421.638	8.585	62° 30' 03"	15.279	729671.884359
128B.43	47760.485	-69414.023	16.146	333° 11' 32"	0.333	15904.241505
128B.40	47774.896	-69421.305	4.906	242° 23' 06"	-11.629	-555574.265584
128B.39	47772.622	-69425.652	0.854	332° 08' 41"	-4.746	-226728.864012
128B.38	47773.377	-69426.051	3.665	242° 29' 28"	-3.650	-174372.826050

倍面積合計	-283.388290
1/2	141.6941450

合計面積	141.6941450
------	-------------

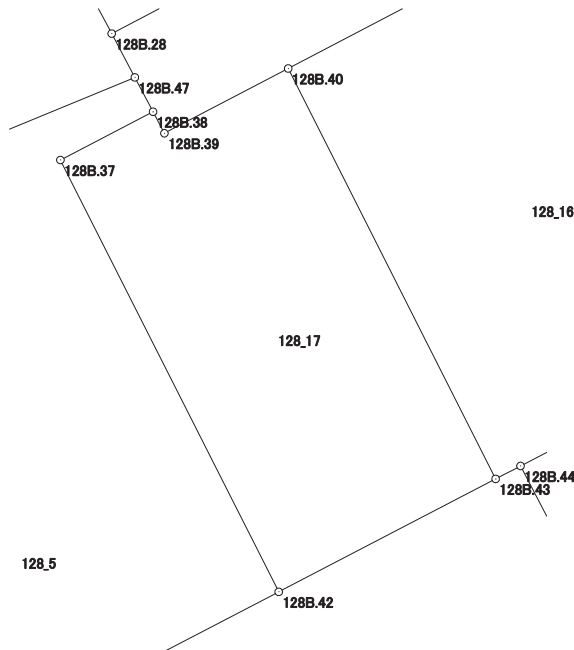

画地出来形面積計算書

世界測地系


現場名：北部第三地区

地番名： 128_18

点名	Xn	Yn	距離	方向角	Yn+1-Yn-1	Xn × (Yn+1-Yn-1)
128B. 53	47740. 828	-69429. 164	15. 158	332° 28' 59"	-6. 398	-305445. 817544
128B. 50	47754. 271	-69436. 167	15. 040	242° 26' 36"	-20. 337	-971178. 609327
128B. 49	47747. 313	-69449. 501	16. 566	152° 29' 07"	-5. 681	-271252. 485153
128B. 13	47732. 621	-69441. 848	13. 619	62° 29' 32"	19. 732	941860. 077572
128B. 54	47738. 911	-69429. 769	2. 010	17° 30' 56"	12. 684	605520. 347124

倍面積合計	-496. 487328
1/2	248. 2436640

合計面積	248. 2436640
------	--------------

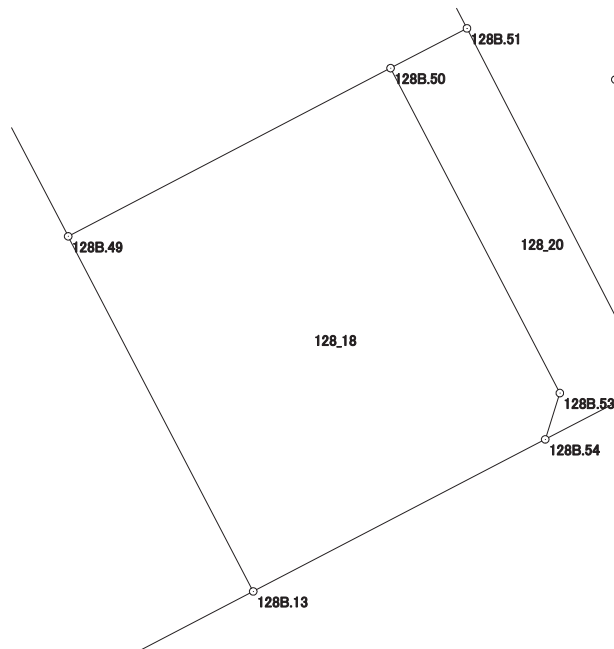

画地出来形面積計算書

世界測地系


現場名：北部第三地区

地番名： 128_19

点名	Xn	Yn	距離	方向角	Yn+1-Yn-1	Xn × (Yn+1-Yn-1)
128B.46	47768.268	-69441.977	16.420	247° 37' 09"	-17.216	-822378.501888
128B.45	47762.016	-69457.160	16.578	152° 29' 04"	-7.524	-359361.408384
128B.49	47747.313	-69449.501	15.040	62° 26' 36"	20.993	1002359.341809
128B.50	47754.271	-69436.167	3.563	62° 29' 08"	16.494	787658.945874
128B.51	47755.917	-69433.007	14.905	332° 15' 45"	-3.777	-180374.098509
128B.52	47769.109	-69439.944	2.200	247° 31' 35"	-8.970	-428488.907730

倍面積合計	-584.628828
1/2	292.3144140

合計面積	292.3144140
------	-------------

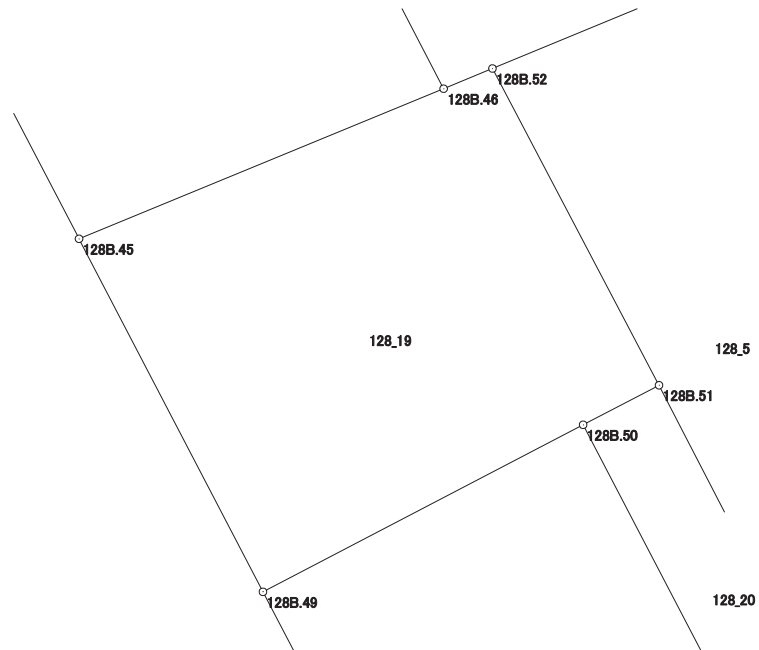

画地出来形面積計算書

世界測地系

現場名：北部第三地区

地番名： 128_20

点名	Xn	Yn	距離	方向角	Yn+1-Yn-1	Xn × (Yn+1-Yn-1)
128B.51	47755.917	-69433.007	3.563	242° 29' 08"	-10.766	-514140.202422
128B.50	47754.271	-69436.167	15.158	152° 28' 59"	3.843	183519.663453
128B.53	47740.828	-69429.164	2.010	197° 30' 56"	6.398	305445.817544
128B.54	47738.911	-69429.769	4.924	62° 29' 54"	3.763	179641.522093
128B.55	47741.185	-69425.401	16.580	332° 41' 35"	-3.238	-154585.957030

倍面積合計	-119.156362
1/2	59.5781810

合計面積	59.5781810
------	------------

