


北部第三地区 画地出来形確認測量原図

〈131街区〉

平成二十四年三月

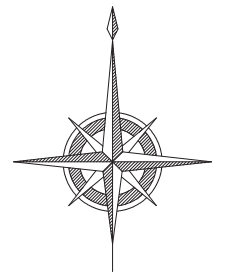

S=1:500

T16

T44

T65

T64

T67



前橋市

画地出来形面積計算書

世界測地系


現場名：北部第三地区

地番名： 131_1

点名	Xn	Yn	距離	方向角	Yn+1-Yn-1	Xn × (Yn+1-Yn-1)
131B. 67	47698. 236	-69281. 511	9. 440	152° 30' 24"	-10. 527	-502119. 330372
131B. 31	47689. 862	-69277. 153	13. 132	62° 28' 30"	16. 004	763228. 551448
131B. 5	47695. 931	-69265. 507	3. 994	20° 22' 53"	13. 037	621811. 852447
131B. 6	47699. 675	-69264. 116	4. 710	338° 55' 58"	-0. 302	-14405. 301850
131B. 7	47704. 070	-69265. 809	2. 111	337° 14' 10"	-2. 510	-119737. 215700
131B. 32	47706. 017	-69266. 626	16. 796	242° 24' 08"	-15. 702	-749079. 878934

倍面積合計	-301. 322961
1/2	150. 6614805

合計面積	150. 6614805
------	--------------

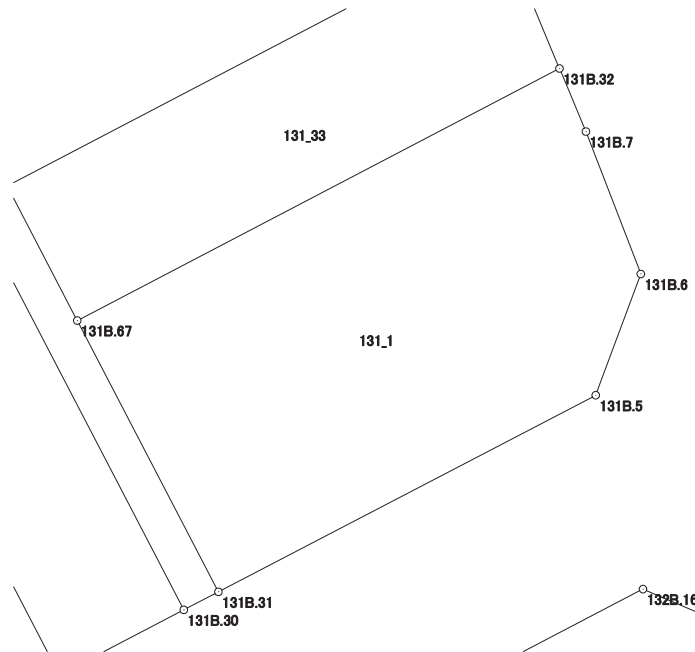

画地出来形面積計算書

世界測地系


現場名：北部第三地区

地番名： 131_2

点名	Xn	Yn	距離	方向角	Yn+1-Yn-1	Xn × (Yn+1-Yn-1)
131B.62	47721.129	-69294.787	35.877	152° 30' 08"	15.495	739438.893855
131B.30	47689.305	-69278.222	1.205	62° 28' 42"	17.634	840953.204370
131B.31	47689.862	-69277.153	9.440	332° 30' 24"	-3.289	-156851.956118
131B.67	47698.236	-69281.511	4.688	332° 29' 02"	-6.524	-311183.291664
131B.66	47702.394	-69283.677	11.171	332° 30' 21"	-7.323	-349324.631262
131B.65	47712.303	-69288.834	3.026	332° 30' 12"	-6.554	-312706.433862
131B.64	47714.987	-69290.231	3.676	332° 29' 13"	-3.095	-147677.884765
131B.59	47718.247	-69291.929	3.872	332° 30' 07"	-3.486	-166345.809042
131B.61	47721.682	-69293.717	1.204	242° 40' 09"	-2.858	-136388.567156

倍面積合計	-86.475644
1/2	43.2378220

合計面積	43.2378220
------	------------

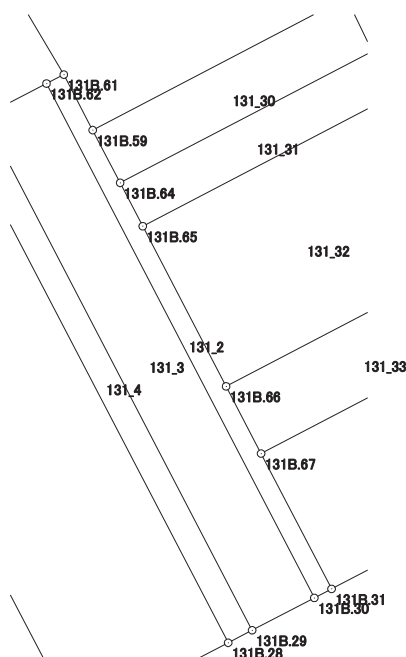

画地出来形面積計算書

世界測地系


現場名：北部第三地区

地番名： 131_3

点名	Xn	Yn	距離	方向角	Yn+1-Yn-1	Xn × (Yn+1-Yn-1)
131B. 73	47719. 137	-69298. 636	35. 889	152° 30' 11"	12. 721	607035. 141777
131B. 29	47687. 302	-69282. 066	4. 335	62° 28' 38"	20. 414	973488. 583028
131B. 30	47689. 305	-69278. 222	35. 877	332° 30' 08"	-12. 721	-606655. 648905
131B. 62	47721. 129	-69294. 787	4. 334	242° 38' 12"	-20. 414	-974179. 127406

倍面積合計	-311. 051506
1/2	155. 5257530

合計面積	155. 5257530
------	--------------

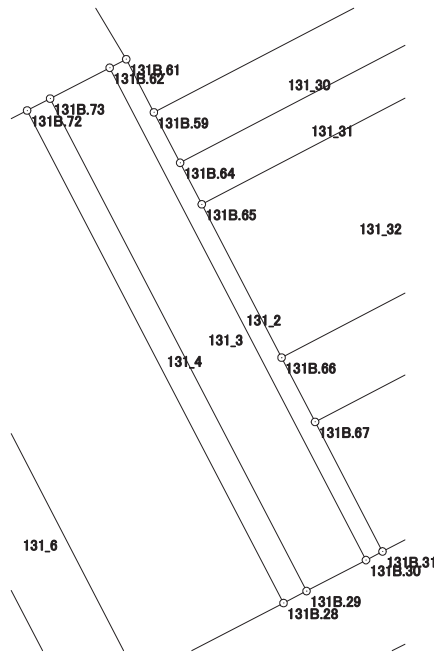

画地出来形面積計算書

世界測地系


現場名：北部第三地区

地番名： 131_4

点名	Xn	Yn	距離	方向角	Yn+1-Yn-1	Xn × (Yn+1-Yn-1)
131B.72	47718.368	-69300.122	35.894	152° 30' 07"	15.087	719927.018016
131B.28	47686.529	-69283.549	1.672	62° 28' 11"	18.056	861027.967624
131B.29	47687.302	-69282.066	35.889	332° 30' 11"	-15.087	-719458.325274
131B.73	47719.137	-69298.636	1.673	242° 38' 19"	-18.056	-861616.737672

倍面積合計	-120.077306
1/2	60.0386530

合計面積	60.0386530
------	------------

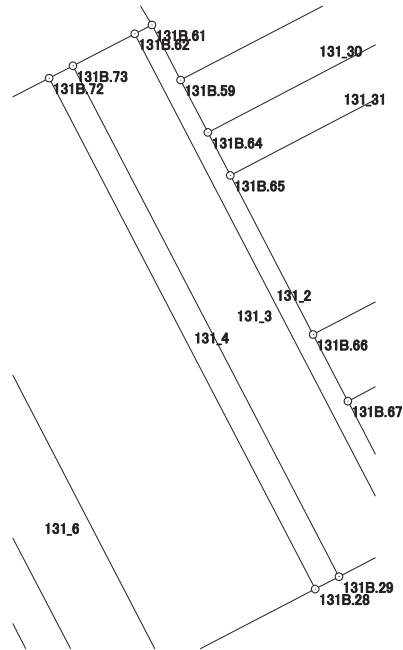

画地出来形面積計算書

世界測地系


現場名：北部第三地区

地番名： 131_5

点名	Xn	Yn	距離	方向角	Yn+1-Yn-1	Xn × (Yn+1-Yn-1)
131B. 69	47704. 899	-69326. 026	4. 018	152° 29' 28"	-15. 778	-752687. 896422
131B. 81	47701. 335	-69324. 170	8. 487	152° 29' 02"	5. 777	275570. 612295
131B. 54	47693. 808	-69320. 249	11. 477	62° 27' 49"	14. 098	672387. 305184
131B. 55	47699. 114	-69310. 072	2. 467	62° 26' 53"	12. 364	589751. 845496
131B. 56	47700. 255	-69307. 885	4. 696	62° 27' 49"	6. 351	302944. 319505
131B. 63	47702. 426	-69303. 721	23. 419	152° 36' 12"	14. 940	712674. 244440
131B. 27	47681. 634	-69292. 945	10. 595	62° 28' 55"	20. 172	961833. 921048
131B. 28	47686. 529	-69283. 549	35. 894	332° 30' 07"	-7. 177	-342246. 218633
131B. 72	47718. 368	-69300. 122	4. 014	242° 37' 04"	-20. 137	-960904. 776416
131B. 71	47716. 522	-69303. 686	5. 305	242° 31' 02"	-8. 270	-394615. 636940
131B. 70	47714. 074	-69308. 392	19. 878	242° 30' 43"	-22. 340	-1065932. 413160

倍面積合計	-1224. 693603
1/2	612. 3468015

合計面積	612. 3468015
------	--------------

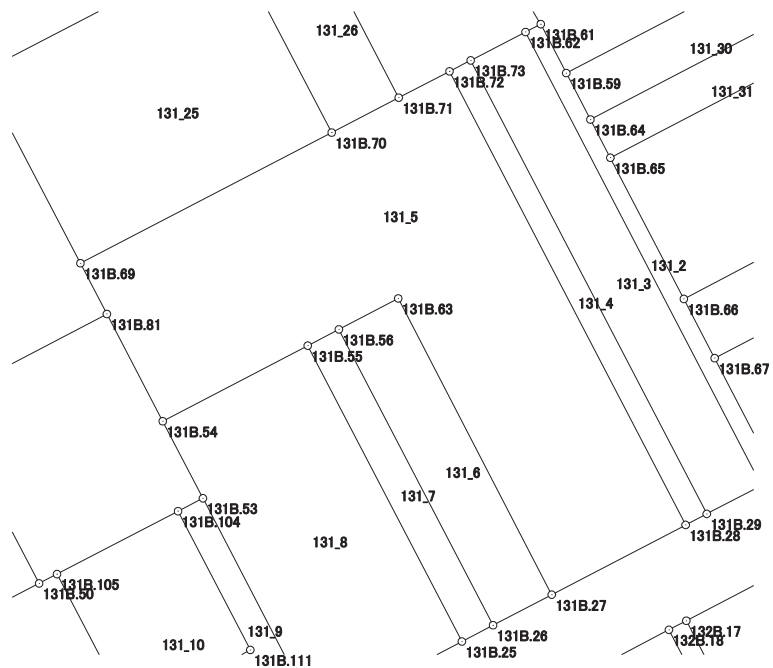

画地出来形面積計算書

世界測地系


現場名：北部第三地区

地番名： 131_6

点名	Xn	Yn	距離	方向角	Yn+1-Yn-1	Xn × (Yn+1-Yn-1)
131B. 56	47700. 255	-69307. 885	23. 417	152° 28' 59"	6. 655	317445. 197025
131B. 26	47679. 487	-69297. 066	4. 647	62° 28' 51"	14. 940	712331. 535780
131B. 27	47681. 634	-69292. 945	23. 419	332° 36' 12"	-6. 655	-317321. 274270
131B. 63	47702. 426	-69303. 721	4. 696	242° 27' 49"	-14. 940	-712674. 244440

倍面積合計	-218. 785905
1/2	109. 3929525

合計面積	109. 3929525
------	--------------

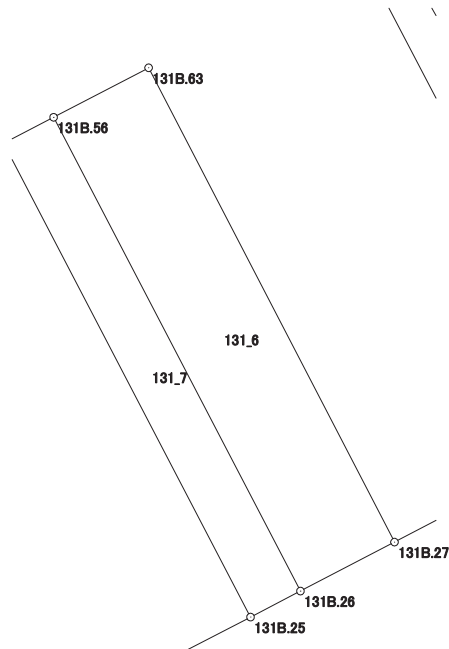

画地出来形面積計算書

世界測地系


現場名：北部第三地区

地番名： 131_7

点名	Xn	Yn	距離	方向角	Yn+1-Yn-1	Xn × (Yn+1-Yn-1)
131B.55	47699.114	-69310.072	23.416	152° 28' 54"	8.632	411738.752048
131B.25	47678.347	-69299.253	2.466	62° 28' 07"	13.006	620104.581082
131B.26	47679.487	-69297.066	23.417	332° 28' 59"	-8.632	-411569.331784
131B.56	47700.255	-69307.885	2.467	242° 26' 53"	-13.006	-620389.516530

倍面積合計	-115.515184
1/2	57.7575920

合計面積	57.7575920
------	------------

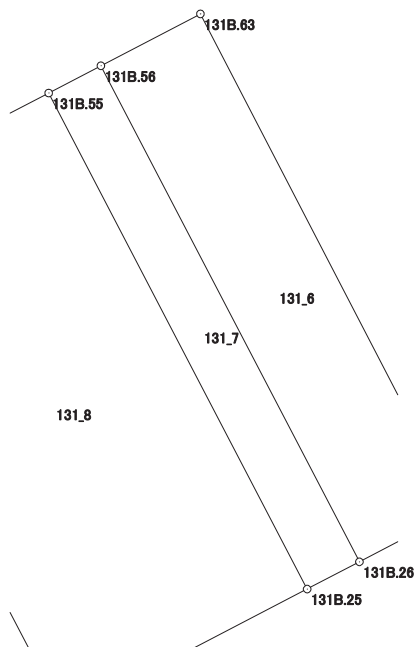

画地出来形面積計算書

世界測地系


現場名：北部第三地区

地番名： 131_8

点名	Xn	Yn	距離	方向角	Yn+1-Yn-1	Xn × (Yn+1-Yn-1)
131B.54	47693.808	-69320.249	6.100	152° 28' 22"	-7.358	-350931.039264
131B.53	47688.399	-69317.430	17.314	152° 29' 00"	10.818	515893.100382
131B.24	47673.044	-69309.431	11.477	62° 28' 46"	18.177	866552.920788
131B.25	47678.347	-69299.253	23.416	332° 28' 54"	-0.641	-30561.820427
131B.55	47699.114	-69310.072	11.477	242° 27' 49"	-20.996	-1001490.597544

倍面積合計	-537.436065
1/2	268.7180325

合計面積	268.7180325
------	-------------

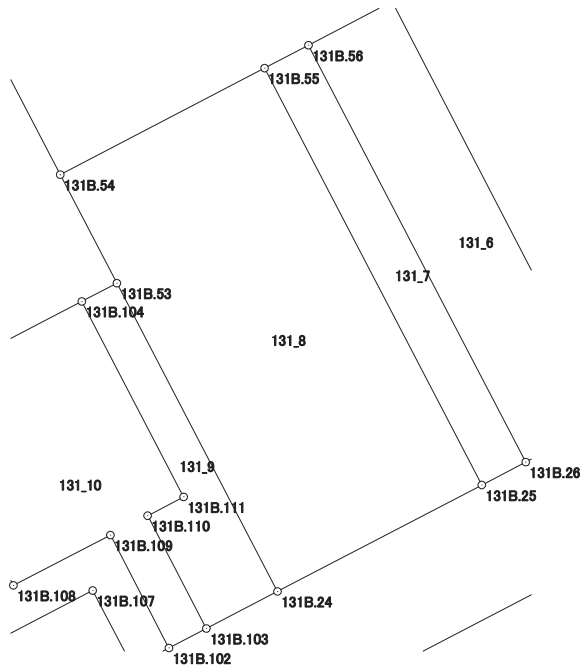

画地出来形面積計算書

世界測地系


現場名：北部第三地区

地番名： 131_9

点名	Xn	Yn	距離	方向角	Yn+1-Yn-1	Xn × (Yn+1-Yn-1)
131B. 24	47673. 044	-69309. 431	17. 314	332° 29' 00"	-4. 458	-212526. 430152
131B. 53	47688. 399	-69317. 430	1. 968	242° 31' 25"	-9. 745	-464723. 448255
131B. 104	47687. 491	-69319. 176	10. 979	152° 29' 06"	3. 326	158608. 595066
131B. 111	47677. 754	-69314. 104	2. 025	242° 28' 24"	3. 276	156192. 322104
131B. 110	47676. 818	-69315. 900	6. 336	152° 28' 35"	1. 132	53970. 157976
131B. 103	47671. 199	-69312. 972	3. 993	62° 28' 43"	6. 469	308384. 986331

倍面積合計	-93. 816930
1/2	46. 9084650

合計面積	46. 9084650
------	-------------

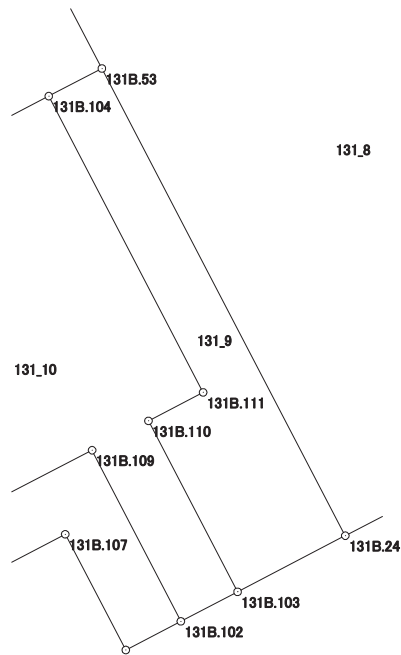

画地出来形面積計算書

世界測地系


現場名：北部第三地区

地番名： 131_10

点名	Xn	Yn	距離	方向角	Yn+1-Yn-1	Xn × (Yn+1-Yn-1)
131B.111	47677.754	-69314.104	10.979	332° 29' 06"	-3.276	-156192.322104
131B.104	47687.491	-69319.176	9.572	242° 31' 58"	-13.565	-646880.815415
131B.105	47683.076	-69327.669	10.979	152° 24' 29"	-3.408	-162503.923008
131B.108	47673.346	-69322.584	5.444	62° 34' 42"	9.917	472776.572282
131B.109	47675.853	-69317.752	6.336	152° 35' 52"	7.748	369392.509044
131B.102	47670.228	-69314.836	2.102	62° 29' 02"	4.780	227863.689840
131B.103	47671.199	-69312.972	6.336	332° 28' 35"	-1.064	-50722.155736
131B.110	47676.818	-69315.900	2.025	62° 28' 24"	-1.132	-53970.157976

倍面積合計	-236.603073
1/2	118.3015365

合計面積	118.3015365
------	-------------

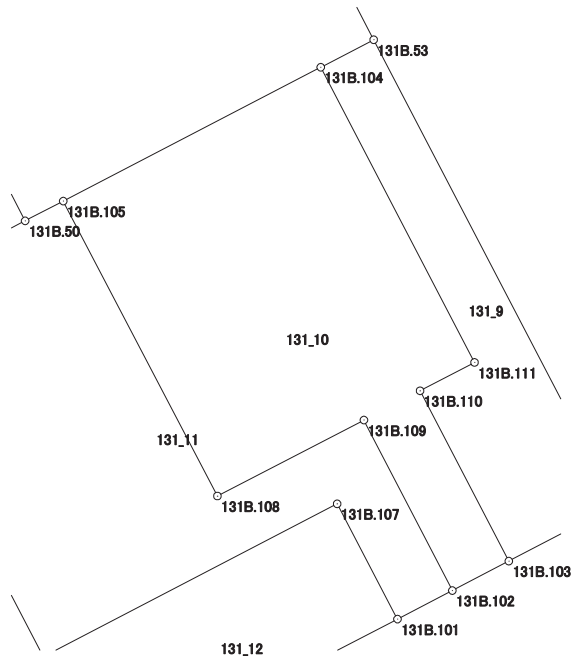

画地出来形面積計算書

世界測地系


現場名：北部第三地区

地番名： 131_11

点名	Xn	Yn	距離	方向角	Yn+1-Yn-1	Xn × (Yn+1-Yn-1)
131B.102	47670.228	-69314.836	6.336	332° 35' 52"	-1.107	-52770.942396
131B.109	47675.853	-69317.752	5.444	242° 34' 42"	-7.748	-369392.509044
131B.108	47673.346	-69322.584	10.979	332° 24' 29"	-9.917	-472776.572282
131B.105	47683.076	-69327.669	1.415	242° 33' 57"	-6.341	-302358.384916
131B.50	47682.424	-69328.925	6.130	242° 31' 40"	-6.695	-319233.828680
131B.48	47679.596	-69334.364	13.039	152° 24' 33"	0.600	28607.757600
131B.106	47668.040	-69328.325	10.927	62° 28' 41"	15.729	749770.601160
131B.107	47673.089	-69318.635	4.292	152° 22' 42"	11.680	556821.679520
131B.101	47669.286	-69316.645	2.040	62° 29' 34"	3.799	181095.617514

倍面積合計	-236.581524
1/2	118.2907620

合計面積	118.2907620
------	-------------

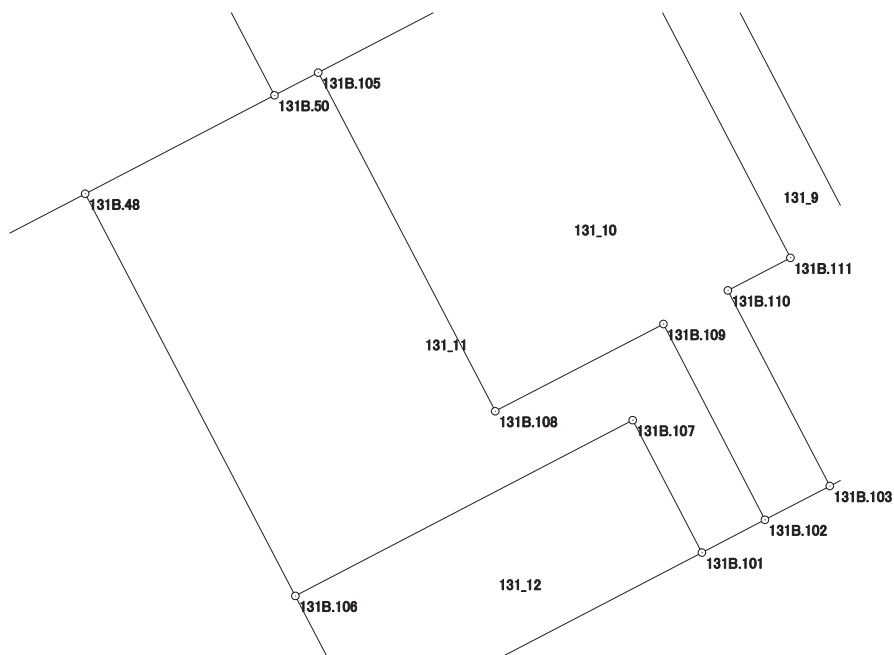

画地出来形面積計算書

世界測地系


現場名：北部第三地区

地番名： 131_12

点名	Xn	Yn	距離	方向角	Yn+1-Yn-1	Xn × (Yn+1-Yn-1)
131B.101	47669.286	-69316.645	4.292	332° 22' 42"	7.701	367101.171486
131B.107	47673.089	-69318.635	10.927	242° 28' 41"	-11.680	-556821.679520
131B.106	47668.040	-69328.325	4.294	152° 24' 09"	-7.701	-367091.576040
131B.20	47664.235	-69326.336	10.928	62° 28' 16"	11.680	556718.264800

倍面積合計	-93.819274
1/2	46.9096370

合計面積	46.9096370
------	------------

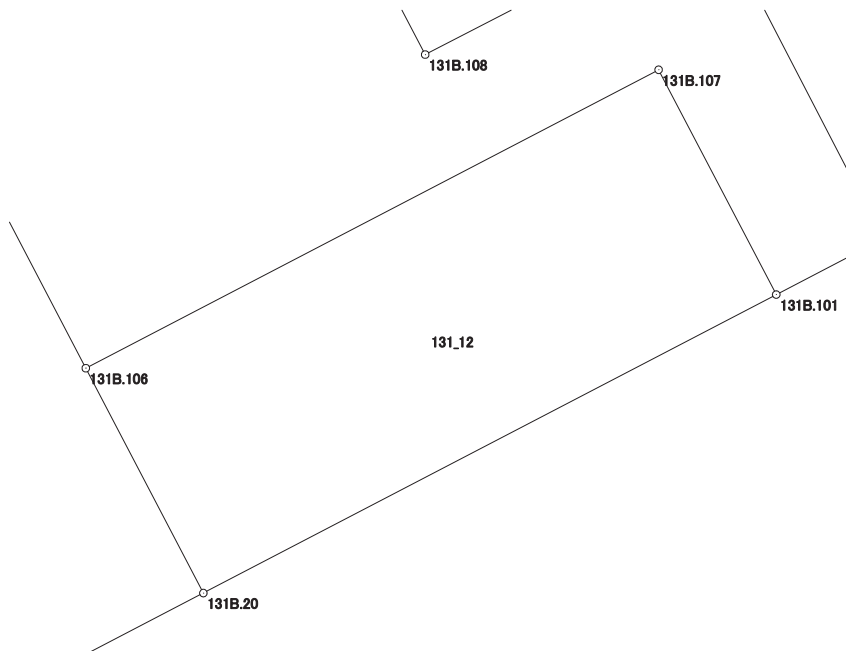

画地出来形面積計算書

世界測地系


現場名：北部第三地区

地番名： 131_13

点名	Xn	Yn	距離	方向角	Yn+1-Yn-1	Xn × (Yn+1-Yn-1)
131B.47	47672.952	-69347.066	7.542	152° 28' 36"	-9.217	-439401.598584
131B.45	47666.264	-69343.581	0.856	152° 30' 24"	3.880	184945.104320
131B.46	47665.505	-69343.186	8.912	152° 28' 18"	4.514	215162.089570
131B.19	47657.602	-69339.067	14.355	62° 28' 48"	16.850	803030.593700
131B.20	47664.235	-69326.336	4.294	332° 24' 09"	10.742	512009.212370
131B.106	47668.040	-69328.325	13.039	332° 24' 33"	-8.028	-382679.025120
131B.48	47679.596	-69334.364	14.335	242° 23' 15"	-18.741	-893563.308636

倍面積合計	-496.932380
1/2	248.4661900

合計面積	248.4661900
------	-------------

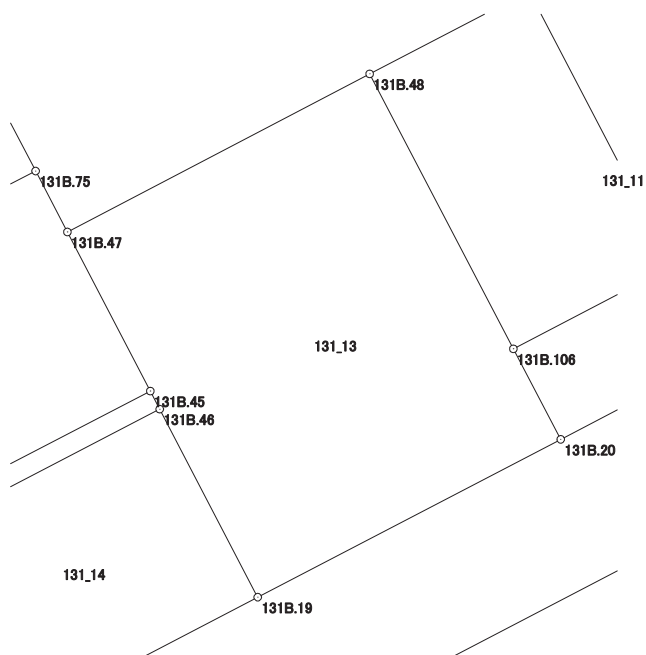

画地出来形面積計算書

世界測地系


現場名：北部第三地区

地番名： 131_14

点名	Xn	Yn	距離	方向角	Yn+1-Yn-1	Xn × (Yn+1-Yn-1)
131B. 18	47659. 114	-69355. 459	5. 992	152° 26' 34"	-9. 501	-452809. 242114
131B. 3	47653. 802	-69352. 687	4. 031	108° 57' 55"	6. 584	313752. 632368
131B. 4	47652. 492	-69348. 875	11. 059	62° 28' 49"	13. 620	649026. 941040
131B. 19	47657. 602	-69339. 067	8. 912	332° 28' 18"	5. 689	271124. 097778
131B. 46	47665. 505	-69343. 186	13. 837	242° 29' 32"	-16. 392	-781332. 957960

倍面積合計	-238. 528888
1/2	119. 2644440

合計面積	119. 2644440
------	--------------

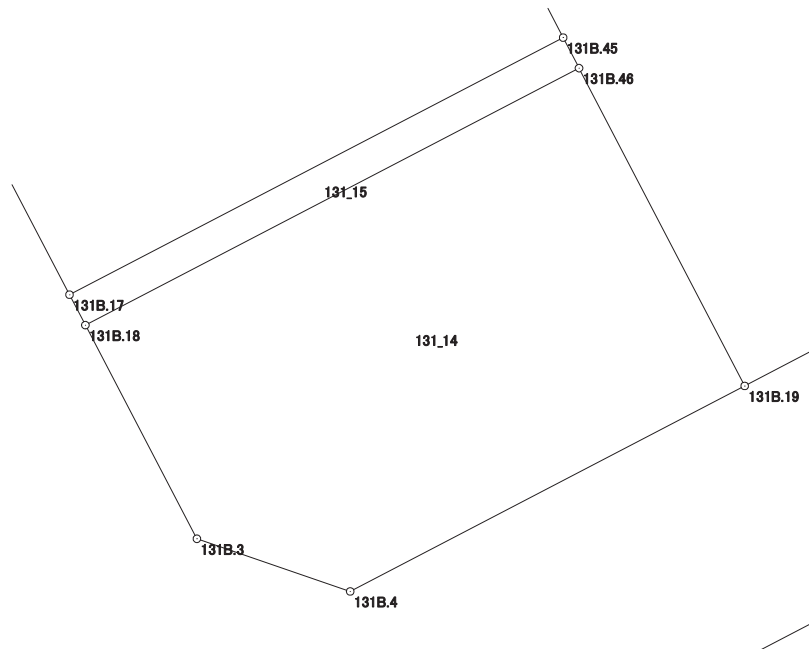

画地出来形面積計算書

世界測地系


現場名：北部第三地区

地番名： 131_15

点名	Xn	Yn	距離	方向角	Yn+1-Yn-1	Xn × (Yn+1-Yn-1)
131B.17	47659.872	-69355.854	0.855	152° 28' 32"	-11.878	-566103.959616
131B.18	47659.114	-69355.459	13.837	62° 29' 32"	12.668	603745.656152
131B.46	47665.505	-69343.186	0.856	332° 30' 24"	11.878	566170.868390
131B.45	47666.264	-69343.581	13.838	242° 29' 19"	-12.668	-603836.232352

倍面積合計	-23.667426
1/2	11.8337130

合計面積	11.8337130
------	------------

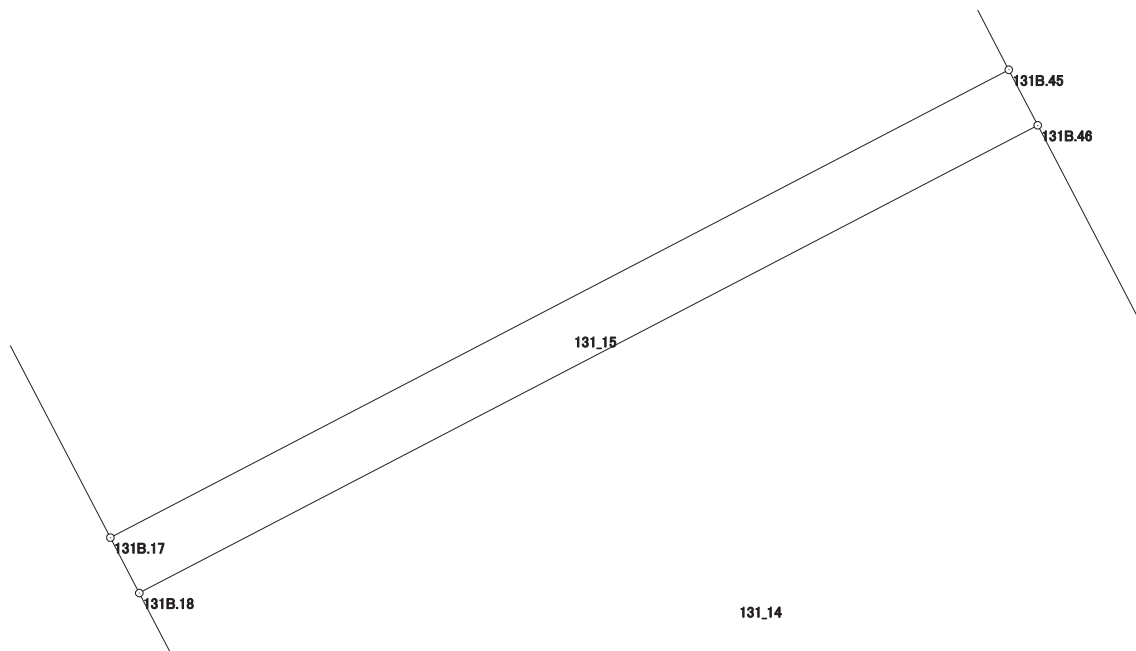

画地出来形面積計算書

世界測地系


現場名：北部第三地区

地番名： 131_16

点名	Xn	Yn	距離	方向角	Yn+1-Yn-1	Xn × (Yn+1-Yn-1)
131B.74	47669.141	-69360.689	10.454	152° 27' 07"	-7.452	-355230.438732
131B.17	47659.872	-69355.854	13.838	62° 29' 19"	17.108	815365.090176
131B.45	47666.264	-69343.581	7.542	332° 28' 36"	8.788	418891.128032
131B.47	47672.952	-69347.066	2.889	332° 27' 01"	-4.821	-229831.301592
131B.75	47675.513	-69348.402	13.841	242° 35' 20"	-13.623	-649483.513599

倍面積合計	-289.035715
1/2	144.5178575

合計面積	144.5178575
------	-------------

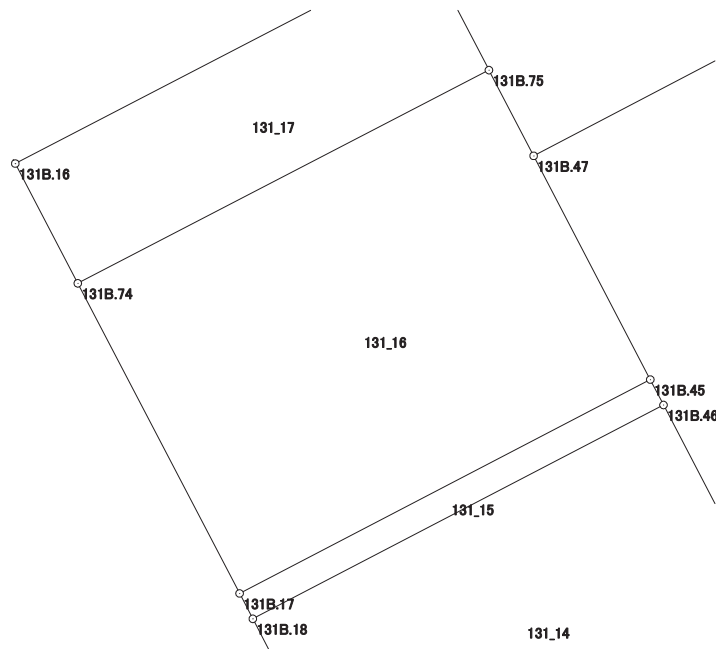

画地出来形面積計算書

世界測地系


現場名：北部第三地区

地番名： 131_17

点名	Xn	Yn	距離	方向角	Yn+1-Yn-1	Xn × (Yn+1-Yn-1)
131B. 16	47672. 721	-69362. 557	4. 038	152° 26' 42"	-10. 421	-496797. 425541
131B. 74	47669. 141	-69360. 689	13. 841	62° 35' 20"	14. 155	674756. 690855
131B. 75	47675. 513	-69348. 402	4. 039	332° 29' 00"	10. 421	496826. 520973
131B. 44	47679. 095	-69350. 268	13. 844	242° 35' 07"	-14. 155	-674897. 589725

倍面積合計	-111. 803438
1/2	55. 9017190

合計面積	55. 9017190
------	-------------

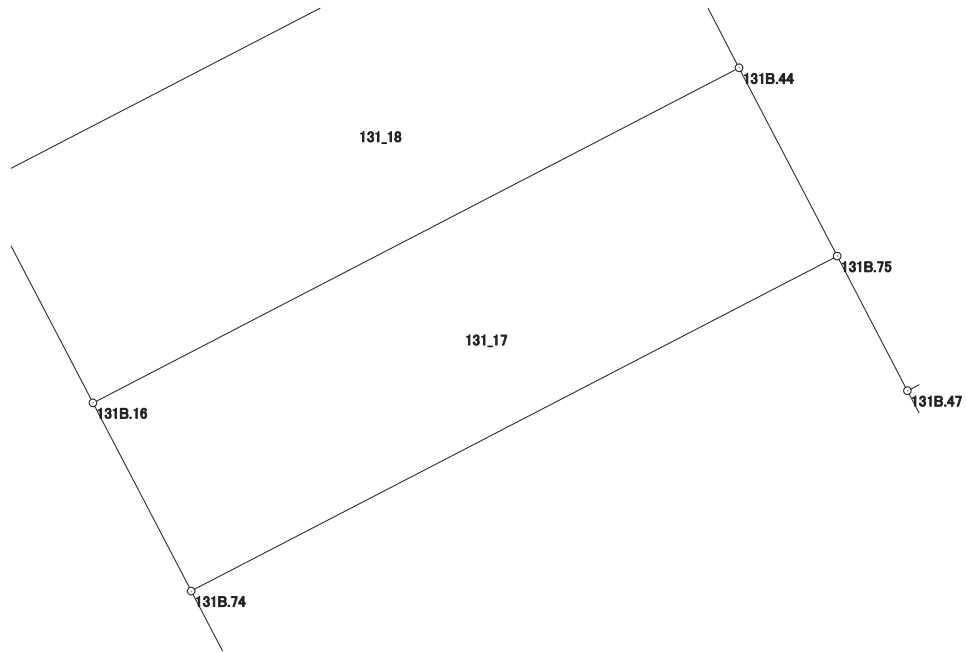

画地出来形面積計算書

世界測地系


現場名：北部第三地区

地番名： 131_18

点名	Xn	Yn	距離	方向角	Yn+1-Yn-1	Xn × (Yn+1-Yn-1)
131B.15	47676.867	-69364.720	4.676	152° 26' 55"	-10.127	-482823.632109
131B.16	47672.721	-69362.557	13.844	62° 35' 07"	14.452	688966.163892
131B.44	47679.095	-69350.268	4.679	332° 28' 35"	10.127	482846.195065
131B.43	47683.244	-69352.430	13.846	242° 34' 34"	-14.452	-689118.242288

倍面積合計	-129.515440
1/2	64.7577200

合計面積	64.7577200
------	------------

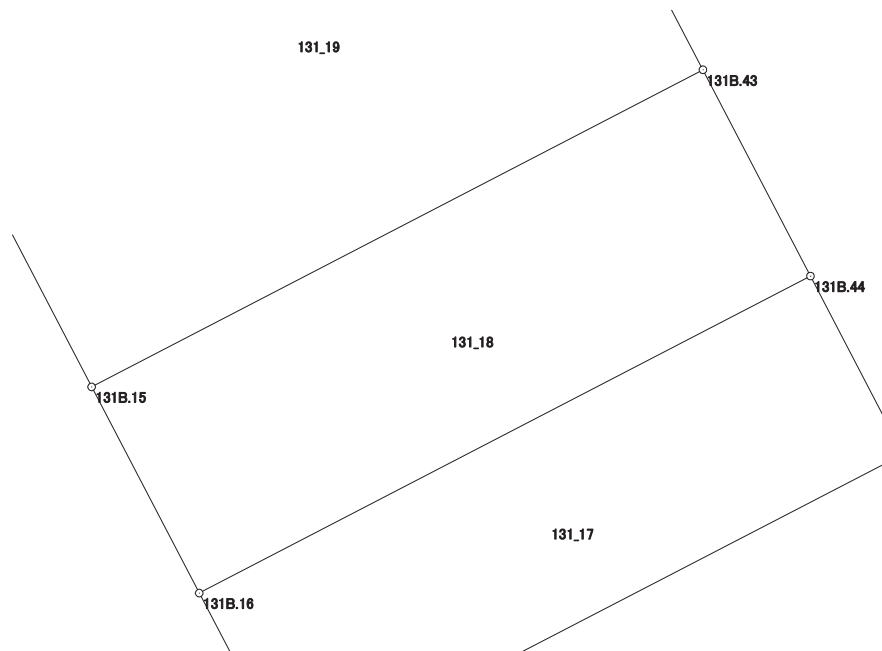

画地出来形面積計算書

世界測地系


現場名：北部第三地区

地番名： 131_19

点名	Xn	Yn	距離	方向角	Yn+1-Yn-1	Xn × (Yn+1-Yn-1)
131B. 14	47684. 572	-69368. 740	8. 691	152° 26' 50"	-8. 266	-394160. 672152
131B. 15	47676. 867	-69364. 720	13. 846	62° 34' 34"	16. 310	777609. 700770
131B. 43	47683. 244	-69352. 430	8. 706	332° 28' 10"	8. 266	394149. 694904
131B. 42	47690. 964	-69356. 454	13. 849	242° 30' 49"	-16. 310	-777839. 622840

倍面積合計	-240. 899318
1/2	120. 4496590

合計面積	120. 4496590
------	--------------

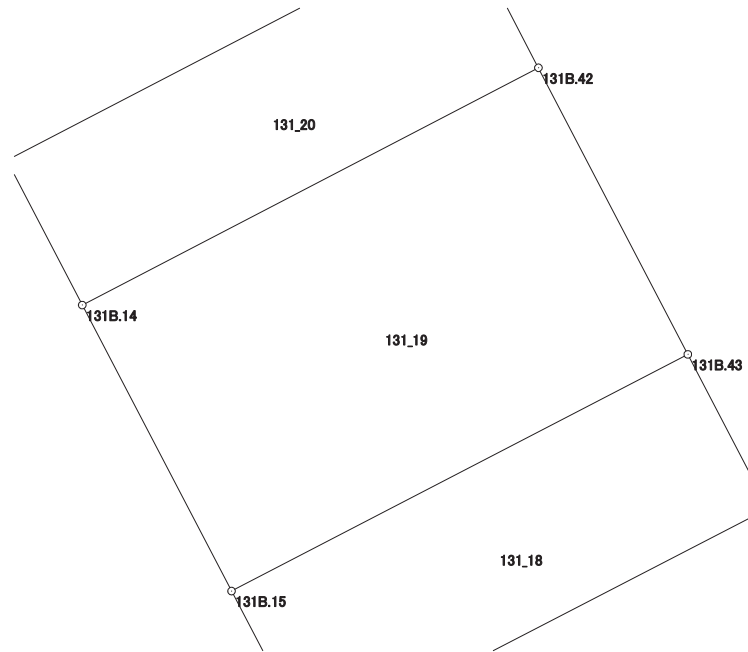

画地出来形面積計算書

世界測地系


現場名：北部第三地区

地番名： 131_20

点名	Xn	Yn	距離	方向角	Yn+1-Yn-1	Xn × (Yn+1-Yn-1)
131B.13	47688.472	-69370.774	4.399	152° 27' 22"	-10.254	-488997.591888
131B.14	47684.572	-69368.740	13.849	62° 30' 49"	14.320	682843.071040
131B.42	47690.964	-69356.454	4.395	332° 27' 41"	10.254	489023.144856
131B.41	47694.861	-69358.486	13.850	242° 31' 42"	-14.320	-682990.409520

倍面積合計	-121.785512
1/2	60.8927560

合計面積	60.8927560
------	------------

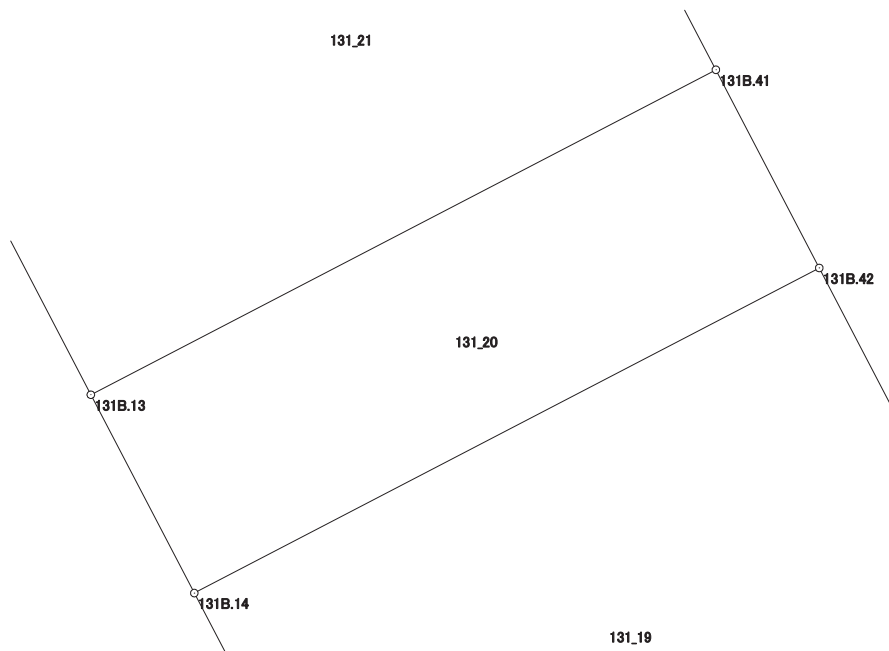

画地出来形面積計算書

世界測地系


現場名：北部第三地区

地番名： 131_21

点名	Xn	Yn	距離	方向角	Yn+1-Yn-1	Xn × (Yn+1-Yn-1)
131B. 1	47697. 735	-69372. 421	3. 927	198° 27' 12"	-11. 024	-525819. 830640
131B. 2	47694. 010	-69373. 664	6. 247	152° 26' 32"	1. 647	78552. 034470
131B. 13	47688. 472	-69370. 774	13. 850	62° 31' 42"	15. 178	723815. 628016
131B. 41	47694. 861	-69358. 486	8. 989	332° 28' 38"	8. 134	387949. 999374
131B. 40	47702. 833	-69362. 640	11. 030	242° 28' 15"	-13. 935	-664738. 977855

倍面積合計	-241. 146635
1/2	120. 5733175

合計面積	120. 5733175
------	--------------

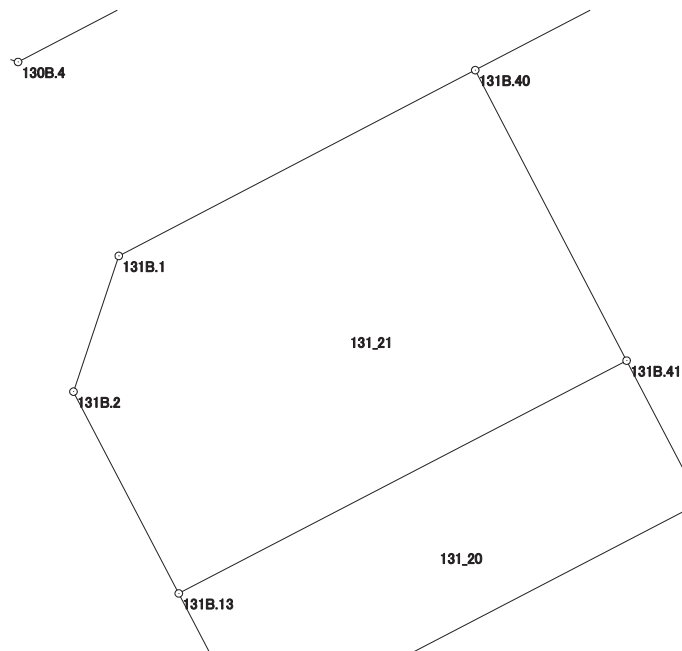

画地出来形面積計算書

世界測地系


現場名：北部第三地区

地番名： 131_22

点名	Xn	Yn	距離	方向角	Yn+1-Yn-1	Xn × (Yn+1-Yn-1)
131B.40	47702.833	-69362.640	8.989	152° 28' 38"	-14.004	-668030.473332
131B.41	47694.861	-69358.486	4.395	152° 27' 41"	6.186	295040.410146
131B.42	47690.964	-69356.454	8.706	152° 28' 10"	6.056	288816.477984
131B.43	47683.244	-69352.430	4.679	152° 28' 35"	6.186	294968.547384
131B.44	47679.095	-69350.268	4.039	152° 29' 00"	4.028	192051.394660
131B.75	47675.513	-69348.402	2.889	152° 27' 01"	3.202	152656.992626
131B.47	47672.952	-69347.066	14.335	62° 23' 15"	14.038	669232.900176
131B.48	47679.596	-69334.364	6.130	62° 31' 40"	18.141	864955.551036
131B.50	47682.424	-69328.925	33.680	332° 29' 24"	-10.118	-482450.766032
131B.39	47712.296	-69344.482	20.476	242° 28' 26"	-33.715	-1608620.059640

倍面積合計	-1379.024992
1/2	689.5124960

合計面積	689.5124960
------	-------------

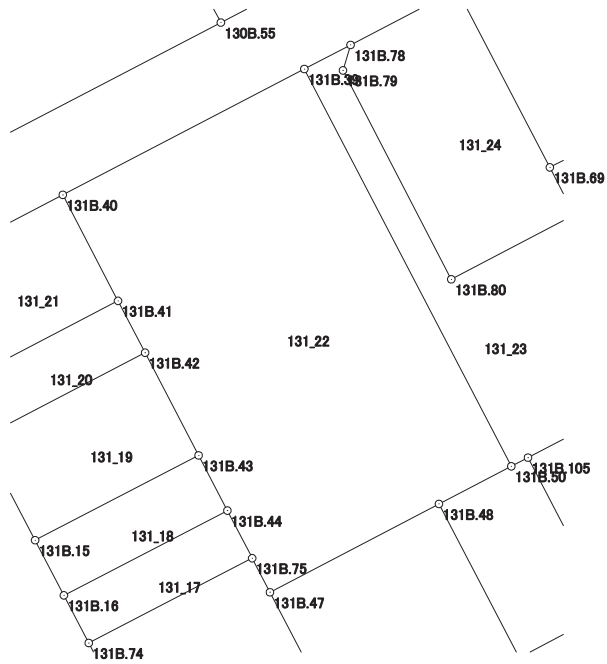

画地出来形面積計算書

世界測地系


現場名：北部第三地区

地番名： 131_23

点名	Xn	Yn	距離	方向角	Yn+1-Yn-1	Xn × (Yn+1-Yn-1)
131B.39	47712.296	-69344.482	33.680	152° 29' 24"	12.084	576555.384864
131B.50	47682.424	-69328.925	1.415	62° 33' 57"	16.813	801684.594712
131B.105	47683.076	-69327.669	9.572	62° 31' 58"	9.749	464862.307924
131B.104	47687.491	-69319.176	1.968	62° 31' 25"	10.239	488272.220349
131B.53	47688.399	-69317.430	6.100	332° 28' 22"	-1.073	-51169.652127
131B.54	47693.808	-69320.249	8.487	332° 29' 02"	-6.740	-321456.265920
131B.81	47701.335	-69324.170	10.460	242° 22' 09"	-13.188	-629085.205980
131B.80	47696.484	-69333.437	17.690	332° 35' 31"	-17.410	-830395.786440
131B.79	47712.188	-69341.580	2.001	16° 34' 43"	-7.572	-361276.687536
131B.78	47714.106	-69341.009	3.916	242° 28' 23"	-2.902	-138466.335612

倍面積合計	-475.425766
1/2	237.7128830

合計面積	237.7128830
------	-------------

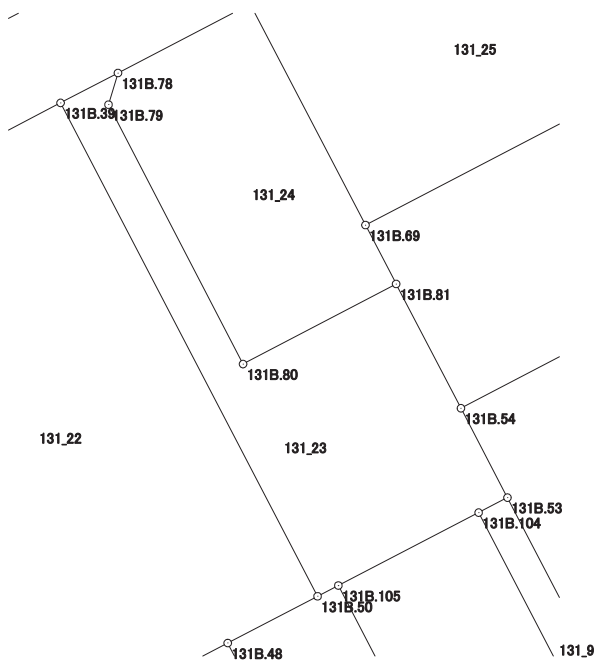

画地出来形面積計算書

世界測地系


現場名：北部第三地区

地番名： 131_24

点名	Xn	Yn	距離	方向角	Yn+1-Yn-1	Xn × (Yn+1-Yn-1)
131B.78	47714.106	-69341.009	2.001	196° 34' 43"	-8.582	-409482.457692
131B.79	47712.188	-69341.580	17.690	152° 35' 31"	7.572	361276.687536
131B.80	47696.484	-69333.437	10.460	62° 22' 09"	17.410	830395.786440
131B.81	47701.335	-69324.170	4.018	332° 29' 28"	7.411	353514.593685
131B.69	47704.899	-69326.026	15.089	332° 28' 50"	-8.828	-421138.848372
131B.38	47718.281	-69332.998	9.034	242° 28' 24"	-14.983	-714963.004223

倍面積合計	-397.242626
1/2	198.6213130

合計面積	198.6213130
------	-------------

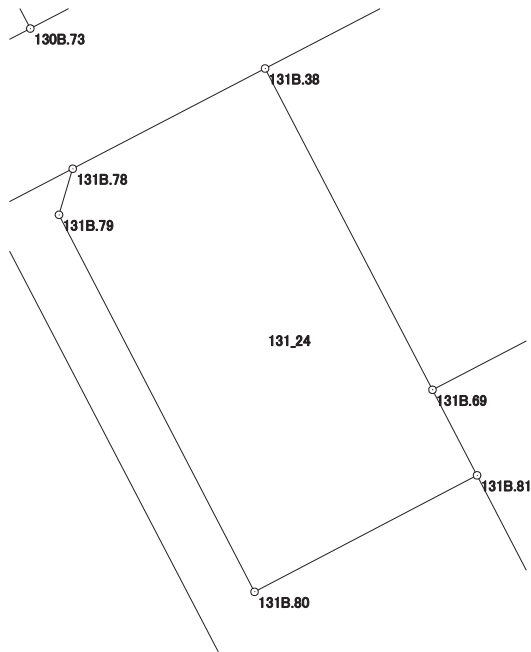

画地出来形面積計算書

世界測地系


現場名：北部第三地区

地番名： 131_25

点名	Xn	Yn	距離	方向角	Yn+1-Yn-1	Xn × (Yn+1-Yn-1)
131B. 38	47718. 281	-69332. 998	15. 089	152° 28' 50"	-10. 644	-507913. 382964
131B. 69	47704. 899	-69326. 026	19. 878	62° 30' 43"	24. 606	1173826. 744794
131B. 70	47714. 074	-69308. 392	15. 102	332° 25' 44"	10. 644	507868. 603656
131B. 68	47727. 461	-69315. 382	19. 864	242° 28' 31"	-24. 606	-1174381. 905366

倍面積合計	-599. 939880
1/2	299. 9699400

合計面積	299. 9699400
------	--------------

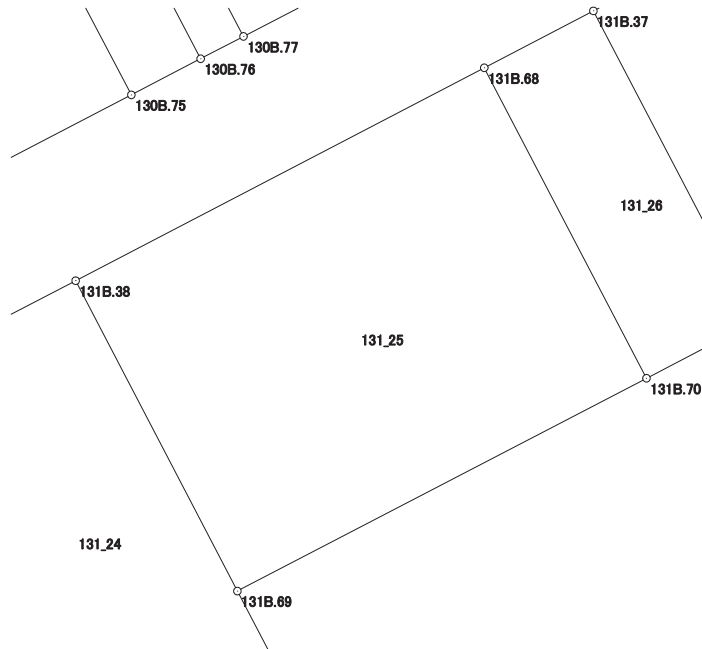

画地出来形面積計算書

世界測地系


現場名：北部第三地区

地番名： 131_26

点名	Xn	Yn	距離	方向角	Yn+1-Yn-1	Xn × (Yn+1-Yn-1)
131B. 68	47727. 461	-69315. 382	15. 102	152° 25' 44"	2. 286	109104. 975846
131B. 70	47714. 074	-69308. 392	5. 305	62° 31' 02"	11. 696	558063. 809504
131B. 71	47716. 522	-69303. 686	15. 107	332° 25' 45"	-2. 286	-109079. 969292
131B. 37	47729. 913	-69310. 678	5. 305	242° 28' 08"	-11. 696	-558249. 062448

倍面積合計	-160. 246390
1/2	80. 1231950

合計面積	80. 1231950
------	-------------

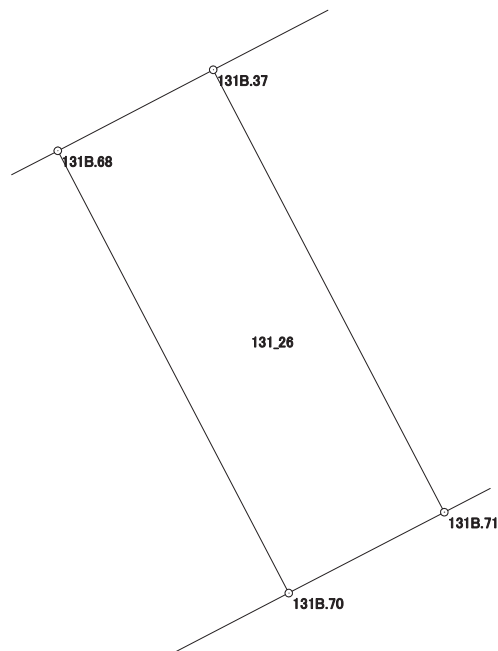

画地出来形面積計算書

世界測地系


現場名：北部第三地区

地番名： 131_27

点名	Xn	Yn	距離	方向角	Yn+1-Yn-1	Xn × (Yn+1-Yn-1)
131B. 36	47734. 995	-69300. 927	10. 996	242° 28' 21"	-14. 693	-701370. 281535
131B. 37	47729. 913	-69310. 678	15. 107	152° 25' 45"	-2. 759	-131686. 829967
131B. 71	47716. 522	-69303. 686	4. 014	62° 37' 04"	10. 556	503695. 606232
131B. 72	47718. 368	-69300. 122	1. 673	62° 38' 19"	5. 050	240977. 758400
131B. 73	47719. 137	-69298. 636	4. 334	62° 38' 12"	5. 335	254581. 595895
131B. 62	47721. 129	-69294. 787	1. 204	62° 40' 09"	4. 919	234740. 233551
131B. 61	47721. 682	-69293. 717	4. 437	329° 15' 20"	-1. 198	-57170. 575036
131B. 60	47725. 495	-69295. 985	10. 709	332° 30' 58"	-7. 210	-344100. 818950

倍面積合計	-333. 311410
1/2	166. 6557050

合計面積	166. 6557050
------	--------------

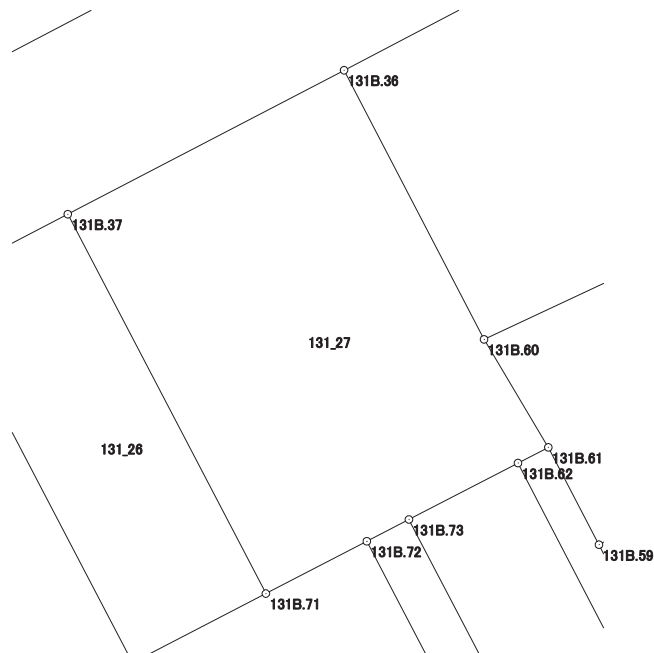

画地出来形面積計算書

世界測地系


現場名：北部第三地区

地番名： 131_28

点名	Xn	Yn	距離	方向角	Yn+1-Yn-1	Xn × (Yn+1-Yn-1)
131B. 58	47733. 197	-69279. 537	8. 649	334° 01' 28"	12. 660	604302. 274020
131B. 11	47740. 972	-69283. 325	3. 988	287° 47' 07"	-7. 585	-362115. 272620
131B. 12	47742. 190	-69287. 122	15. 567	242° 28' 19"	-17. 602	-840358. 028380
131B. 36	47734. 995	-69300. 927	10. 709	152° 30' 58"	-8. 863	-423075. 260685
131B. 60	47725. 495	-69295. 985	18. 162	64° 54' 29"	21. 390	1020848. 338050

倍面積合計	-397. 949615
1/2	198. 9748075

合計面積	198. 9748075
------	--------------

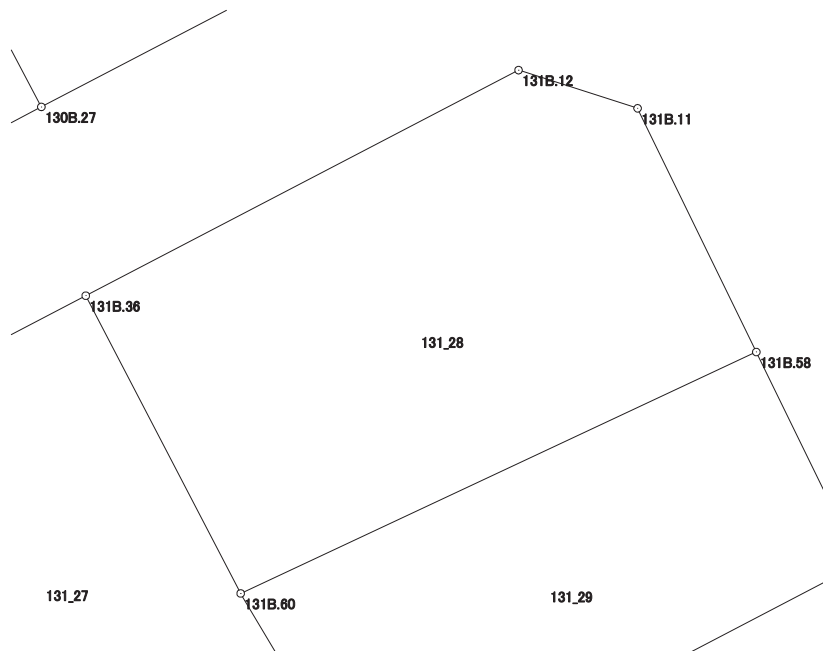

画地出来形面積計算書

世界測地系


現場名：北部第三地区

地番名： 131_29

点名	Xn	Yn	距離	方向角	Yn+1-Yn-1	Xn × (Yn+1-Yn-1)
131B. 61	47721. 682	-69293. 717	3. 872	152° 30' 07"	4. 056	193559. 142192
131B. 59	47718. 247	-69291. 929	17. 693	62° 25' 47"	17. 472	833733. 211584
131B. 57	47726. 436	-69276. 245	7. 520	334° 02' 17"	12. 392	591425. 994912
131B. 58	47733. 197	-69279. 537	18. 162	244° 54' 29"	-19. 740	-942253. 308780
131B. 60	47725. 495	-69295. 985	4. 437	149° 15' 20"	-14. 180	-676747. 519100

倍面積合計	-282. 479192
1/2	141. 2395960

合計面積	141. 2395960
------	--------------

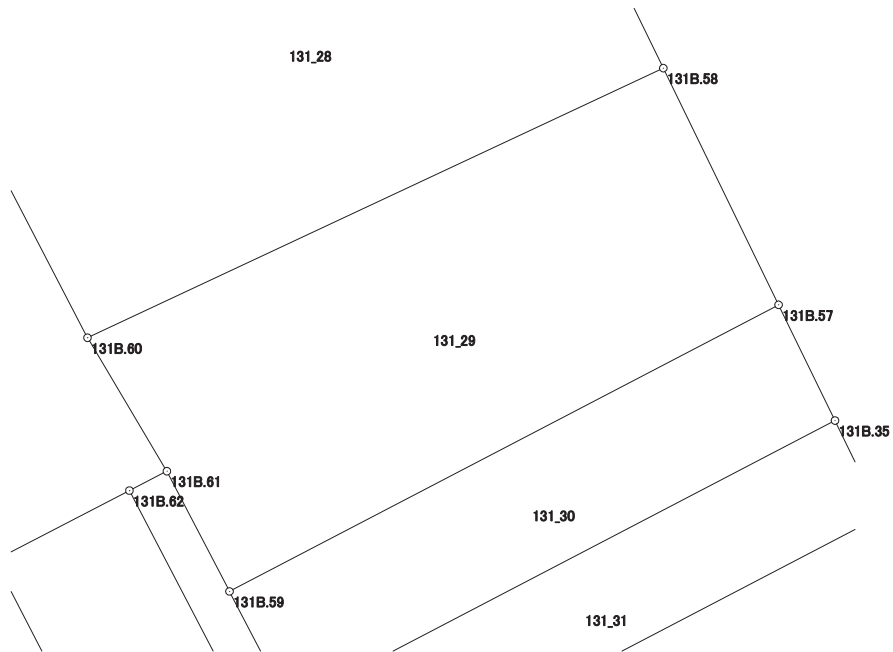

画地出来形面積計算書

世界測地系


現場名：北部第三地区

地番名： 131_30

点名	Xn	Yn	距離	方向角	Yn+1-Yn-1	Xn × (Yn+1-Yn-1)
131B. 59	47718. 247	-69291. 929	3. 676	152° 29' 13"	-13. 986	-667387. 402542
131B. 64	47714. 987	-69290. 231	17. 594	62° 26' 04"	17. 295	825230. 700165
131B. 35	47723. 129	-69274. 634	3. 679	334° 01' 37"	13. 986	667455. 682194
131B. 57	47726. 436	-69276. 245	17. 693	242° 25' 47"	-17. 295	-825428. 710620

倍面積合計	-129. 730803
1/2	64. 8654015

合計面積	64. 8654015
------	-------------

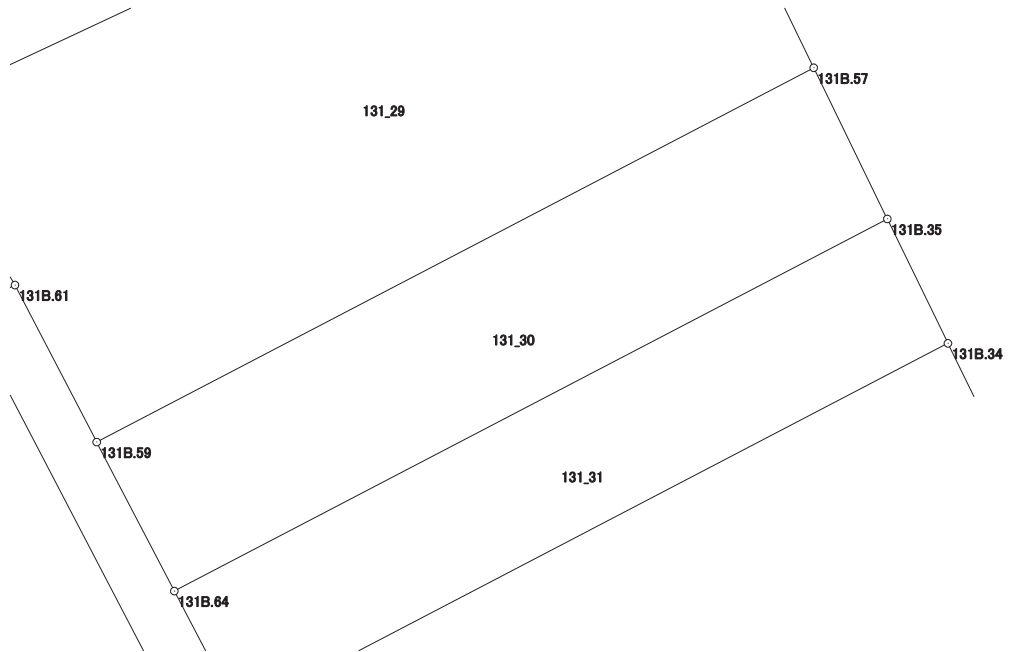

画地出来形面積計算書

世界測地系


現場名：北部第三地区

地番名： 131_31

点名	Xn	Yn	距離	方向角	Yn+1-Yn-1	Xn × (Yn+1-Yn-1)
131B.64	47714.987	-69290.231	3.026	152° 30' 12"	-14.200	-677552.815400
131B.65	47712.303	-69288.834	17.513	62° 26' 08"	16.922	807387.591366
131B.34	47720.407	-69273.309	3.027	334° 02' 40"	14.200	677629.779400
131B.35	47723.129	-69274.634	17.594	242° 26' 04"	-16.922	-807570.788938

倍面積合計	-106.233572
1/2	53.1167860

合計面積	53.1167860
------	------------

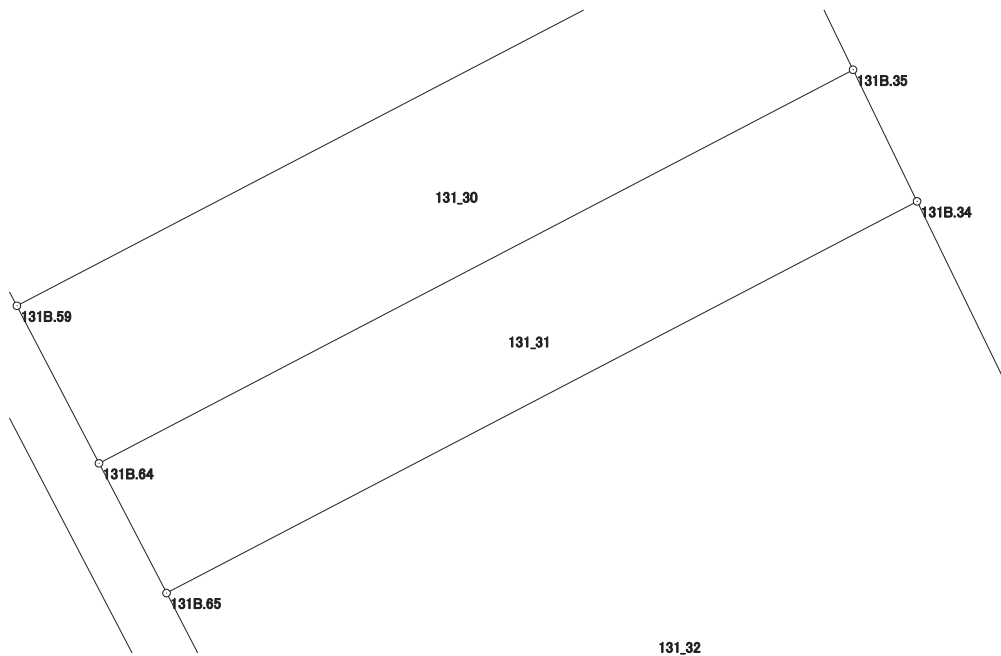

画地出来形面積計算書

世界測地系


現場名：北部第三地区

地番名： 131_32

点名	Xn	Yn	距離	方向角	Yn+1-Yn-1	Xn × (Yn+1-Yn-1)
131B. 65	47712. 303	-69288. 834	11. 171	152° 30' 21"	-10. 368	-494681. 157504
131B. 66	47702. 394	-69283. 677	17. 128	62° 24' 20"	20. 337	970123. 586778
131B. 33	47710. 328	-69268. 497	3. 034	335° 30' 16"	13. 922	664223. 186416
131B. 9	47713. 089	-69269. 755	2. 466	334° 14' 06"	-2. 330	-111171. 497370
131B. 10	47715. 310	-69270. 827	5. 669	334° 02' 10"	-3. 554	-169580. 211740
131B. 34	47720. 407	-69273. 309	17. 513	242° 26' 08"	-18. 007	-859301. 368849

倍面積合計	-387. 462269
1/2	193. 7311345

合計面積	193. 7311345
------	--------------

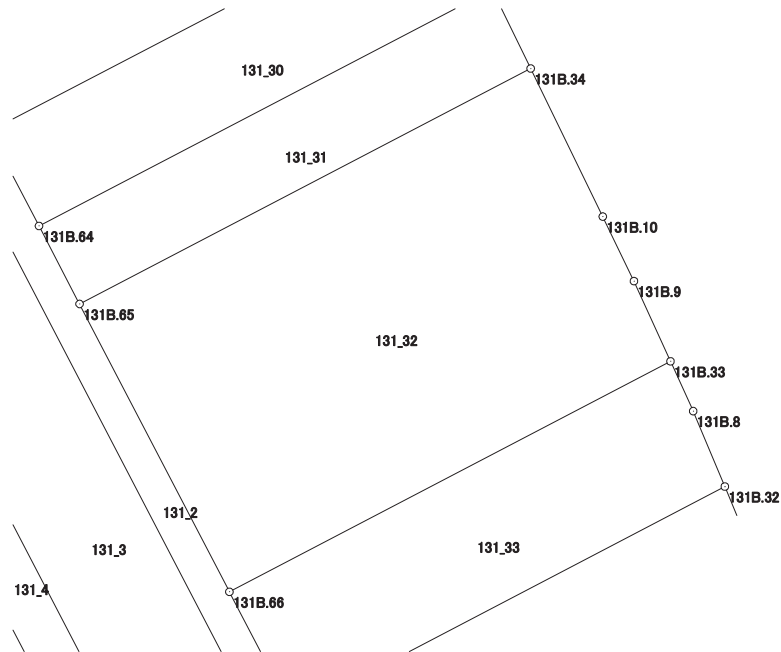

画地出来形面積計算書

世界測地系

現場名：北部第三地区

地番名： 131_33

点名	Xn	Yn	距離	方向角	Yn+1-Yn-1	Xn × (Yn+1-Yn-1)
131B. 66	47702.394	-69283.677	4.688	152° 29' 02"	-13.014	-620798.955516
131B. 67	47698.236	-69281.511	16.796	62° 24' 08"	17.051	813302.622036
131B. 32	47706.017	-69266.626	2.815	337° 14' 33"	13.796	658152.210532
131B. 8	47708.613	-69267.715	1.885	335° 29' 17"	-1.871	-89262.814923
131B. 33	47710.328	-69268.497	17.128	242° 24' 20"	-15.962	-761552.255536

倍面積合計	-159.193407
1/2	79.5967035

合計面積	79.5967035
------	------------

