



北部第三地区 画地出来形確認測量原図

〈137-2街区〉

平成二十四年三月

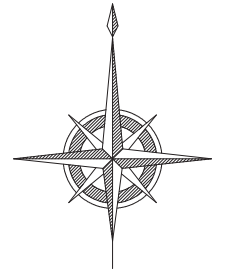

S=1:500

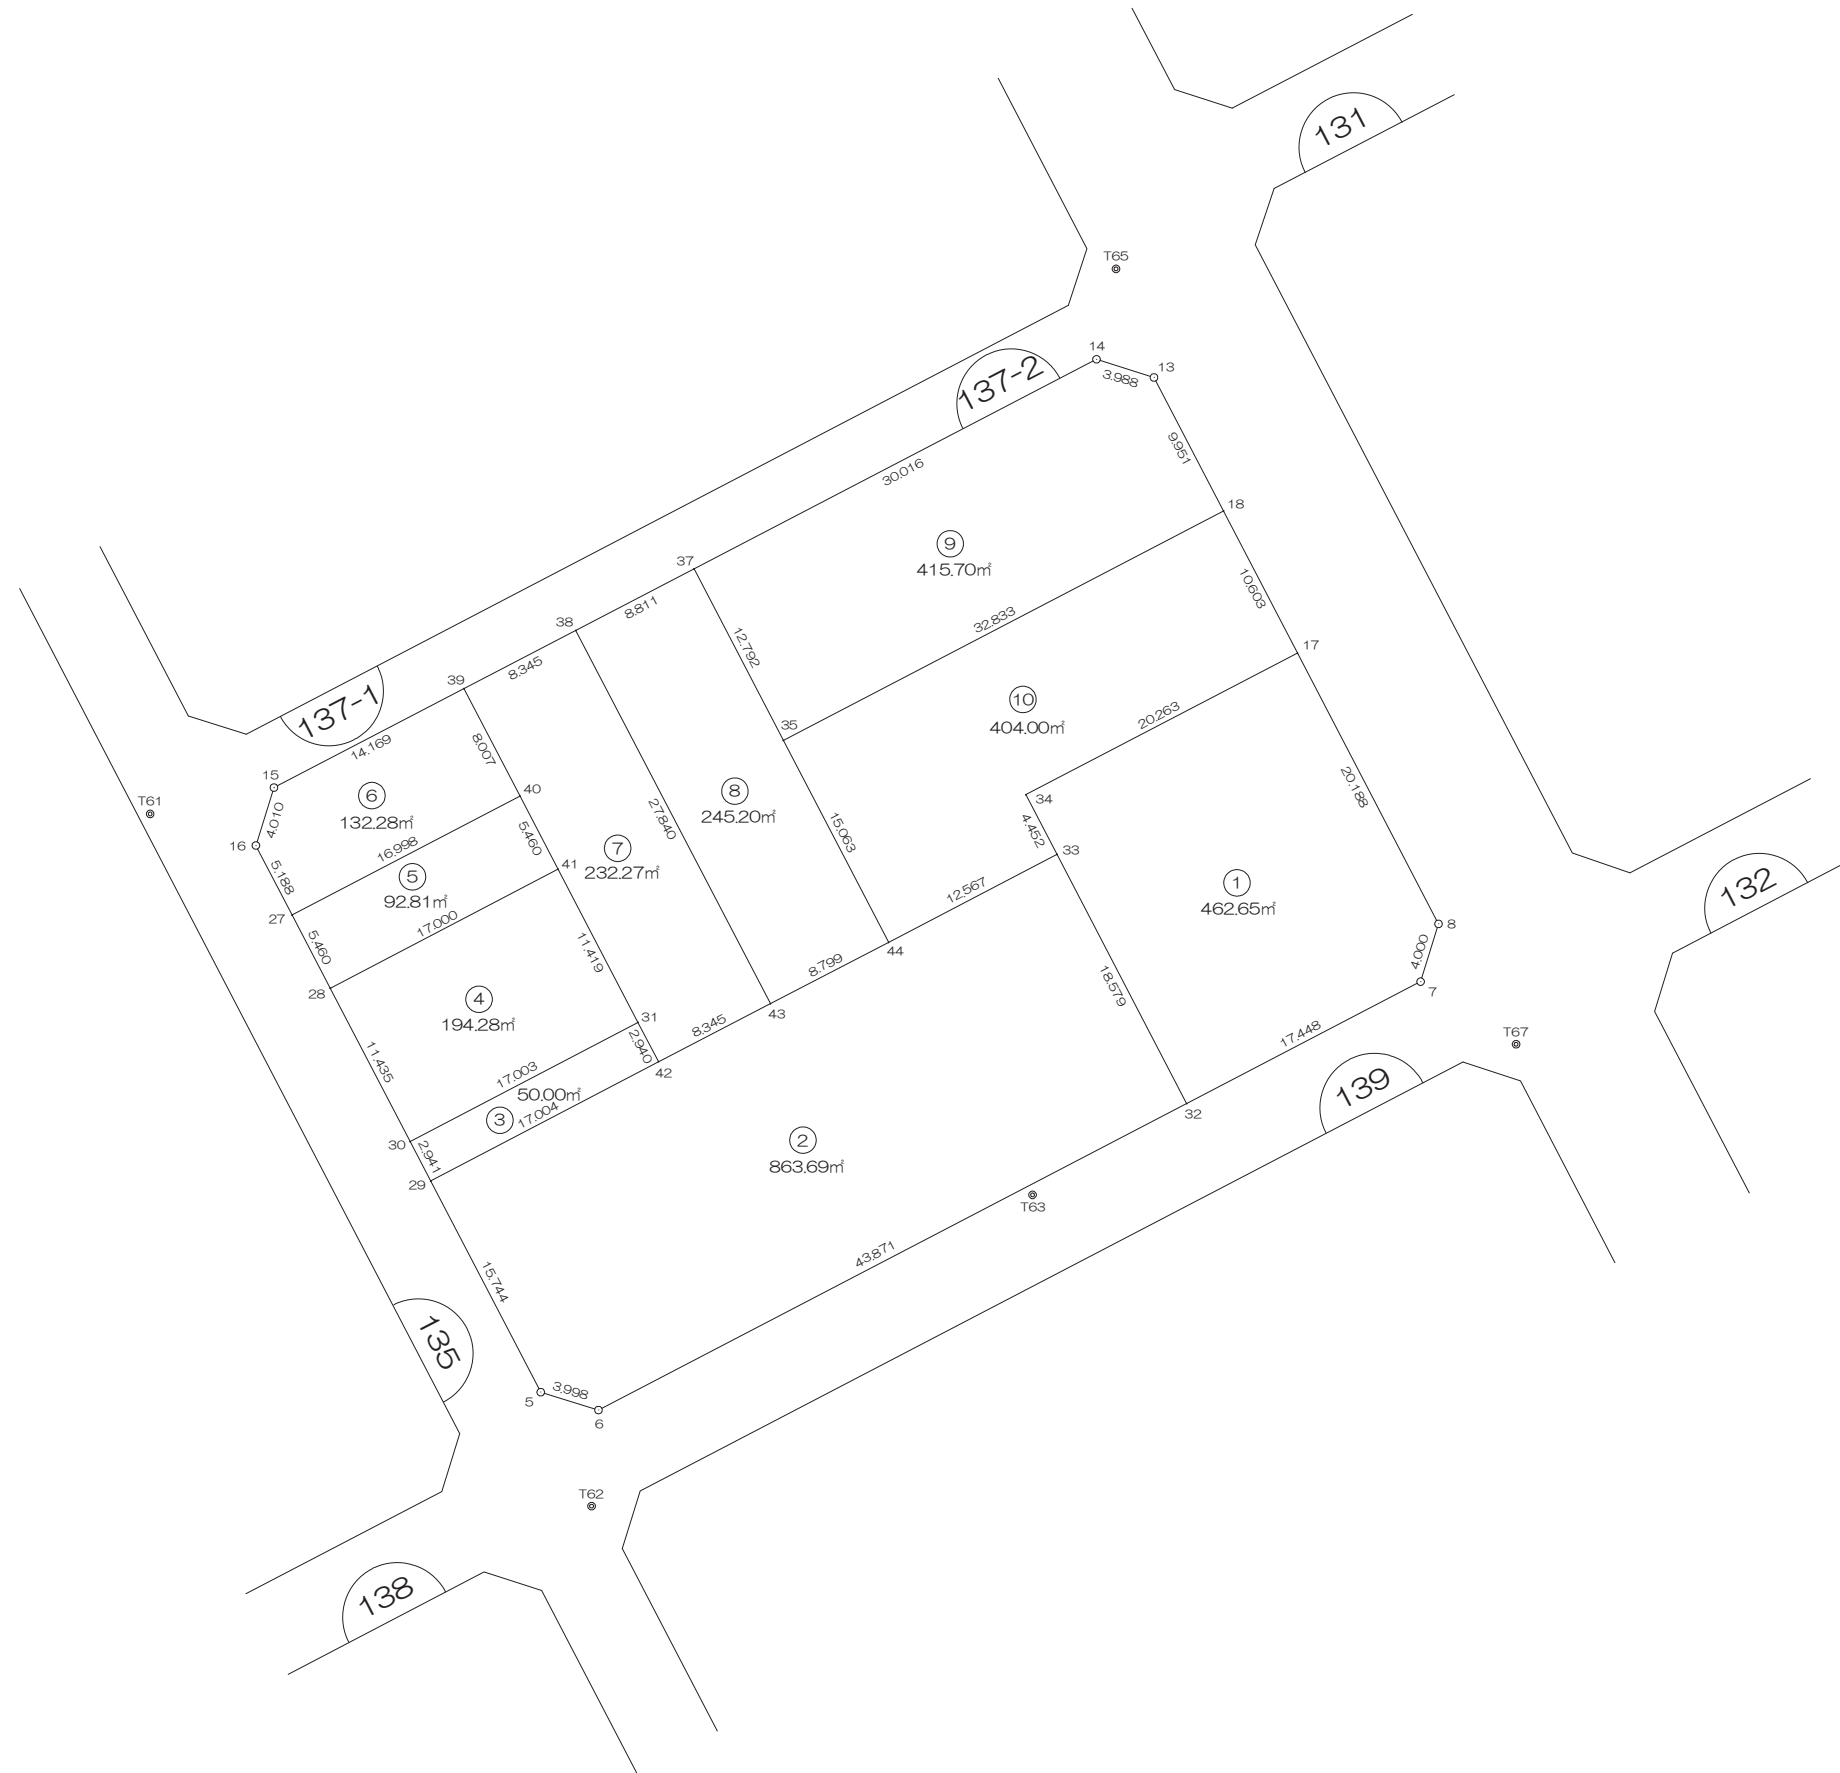

前橋市

画地出来形面積計算書

世界測地系


現場名：北部第三地区

地番名： 137-2_1

点名	Xn	Yn	距離	方向角	Yn+1-Yn-1	Xn × (Yn+1-Yn-1)
137B. 32	47637. 228	-69378. 205	17. 448	62° 29' 00"	24. 056	1145961. 156768
137B. 7	47645. 289	-69362. 731	4. 000	17° 12' 59"	16. 658	793675. 224162
137B. 8	47649. 110	-69361. 547	20. 188	332° 29' 12"	-8. 142	-387959. 053620
137B. 17	47667. 015	-69370. 873	20. 263	242° 29' 07"	-27. 297	-1301166. 508455
137B. 34	47657. 654	-69388. 844	4. 452	152° 28' 46"	-15. 914	-758423. 905756
137B. 33	47653. 706	-69386. 787	18. 579	152° 29' 20"	10. 639	506987. 778134

倍面積合計	-925. 308767
1/2	462. 6543835

合計面積	462. 6543835
------	--------------

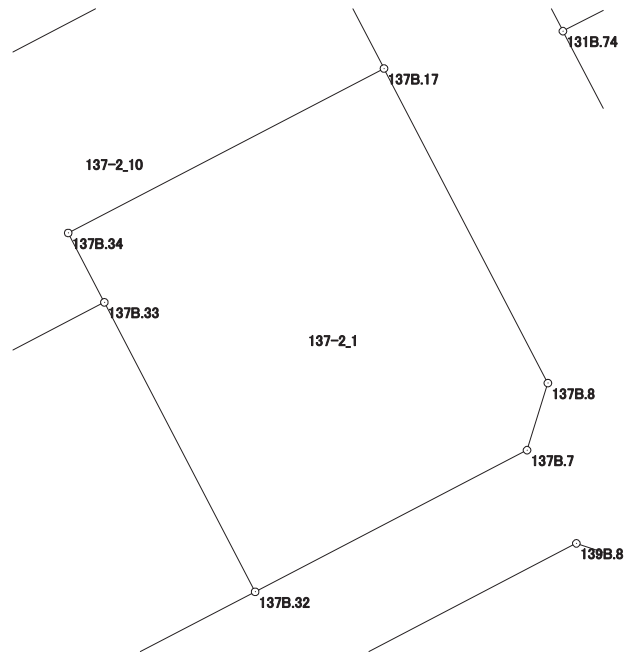

画地出来形面積計算書

世界測地系


現場名：北部第三地区

地番名： 137-2_2

点名	Xn	Yn	距離	方向角	Yn+1-Yn-1	Xn × (Yn+1-Yn-1)
137B. 29	47632. 105	-69428. 209	15. 744	152° 28' 11"	-7. 787	-370911. 201635
137B. 5	47618. 144	-69420. 932	3. 998	107° 13' 30"	11. 096	528370. 925824
137B. 6	47616. 960	-69417. 113	43. 871	62° 29' 03"	42. 727	2034529. 849920
137B. 32	47637. 228	-69378. 205	18. 579	332° 29' 20"	30. 326	1444646. 576328
137B. 33	47653. 706	-69386. 787	12. 567	242° 24' 04"	-19. 719	-939683. 428614
137B. 44	47647. 884	-69397. 924	8. 799	242° 35' 47"	-18. 949	-902879. 753916
137B. 43	47643. 834	-69405. 736	8. 345	242° 35' 48"	-15. 221	-725186. 797314
137B. 42	47639. 993	-69413. 145	17. 004	242° 21' 43"	-22. 473	-1070613. 562689

倍面積合計	-1727. 392096
1/2	863. 6960480

合計面積	863. 6960480
------	--------------

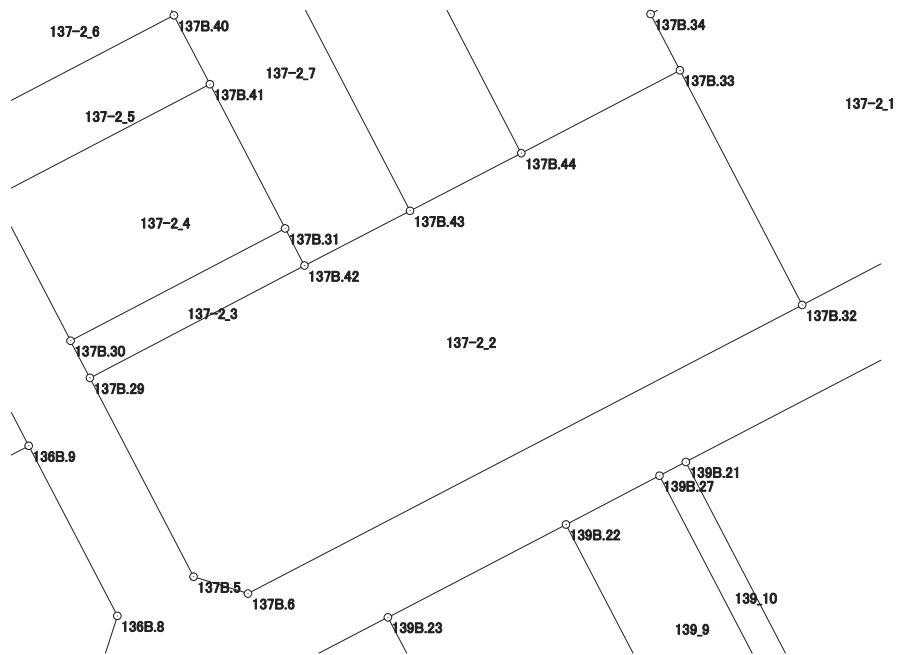

画地出来形面積計算書

世界測地系


現場名：北部第三地区

地番名： 137-2_3

点名	Xn	Yn	距離	方向角	Yn+1-Yn-1	Xn × (Yn+1-Yn-1)
137B.30	47634.713	-69429.568	2.941	152° 28' 35"	-13.704	-652786.106952
137B.29	47632.105	-69428.209	17.004	62° 21' 43"	16.423	782262.060415
137B.42	47639.993	-69413.145	2.940	332° 27' 01"	13.704	652858.464072
137B.31	47642.600	-69414.505	17.003	242° 21' 48"	-16.423	-782434.419800

倍面積合計	-100.002265
1/2	50.0011325

合計面積	50.0011325
------	------------

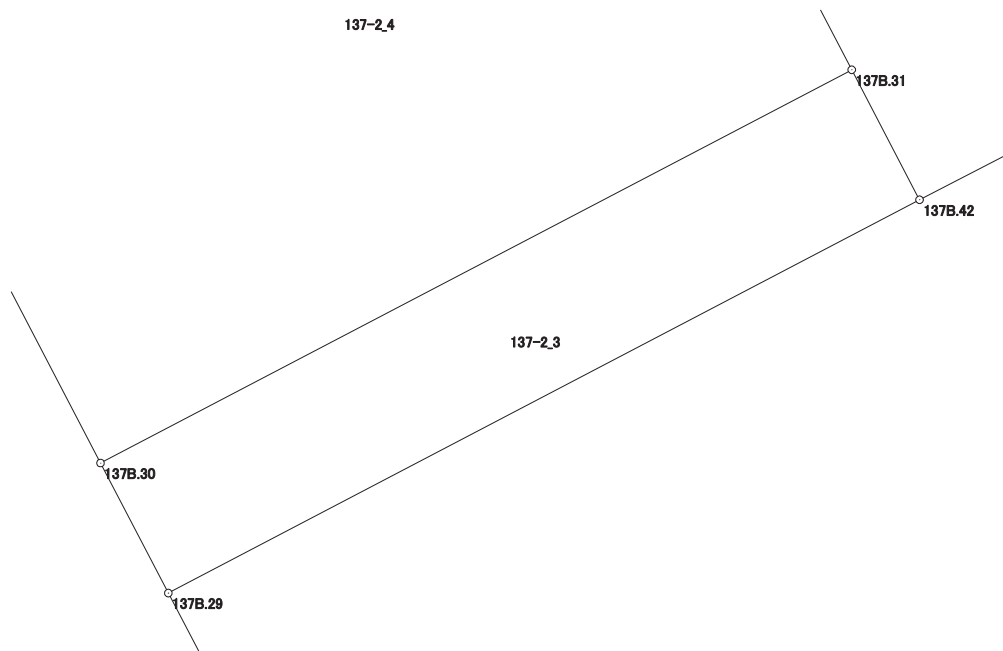

画地出来形面積計算書

世界測地系


現場名：北部第三地区

地番名： 137-2_4

点名	Xn	Yn	距離	方向角	Yn+1-Yn-1	Xn × (Yn+1-Yn-1)
137B. 41	47652. 725	-69419. 786	17. 000	242° 24' 58"	-20. 349	-969685. 301025
137B. 28	47644. 853	-69434. 854	11. 435	152° 28' 01"	-9. 782	-466061. 952046
137B. 30	47634. 713	-69429. 568	17. 003	62° 21' 48"	20. 349	969318. 774837
137B. 31	47642. 600	-69414. 505	11. 419	332° 27' 16"	9. 782	466039. 913200

倍面積合計	-388. 565034
1/2	194. 2825170

合計面積	194. 2825170
------	--------------

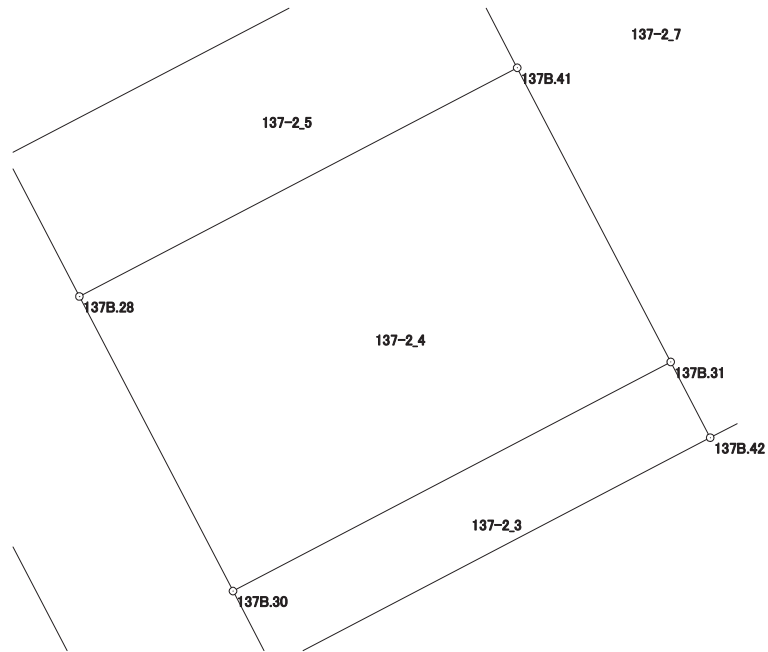

画地出来形面積計算書

世界測地系


現場名：北部第三地区

地番名： 137-2_5

点名	Xn	Yn	距離	方向角	Yn+1-Yn-1	Xn × (Yn+1-Yn-1)
137B. 27	47649. 695	-69437. 377	5. 460	152° 28' 39"	-12. 543	-597670. 124385
137B. 28	47644. 853	-69434. 854	17. 000	62° 24' 58"	17. 591	838120. 609123
137B. 41	47652. 725	-69419. 786	5. 460	332° 27' 15"	12. 543	597708. 129675
137B. 40	47657. 566	-69422. 311	16. 998	242° 24' 57"	-17. 591	-838344. 243506

倍面積合計	-185. 629093
1/2	92. 8145465

合計面積	92. 8145465
------	-------------

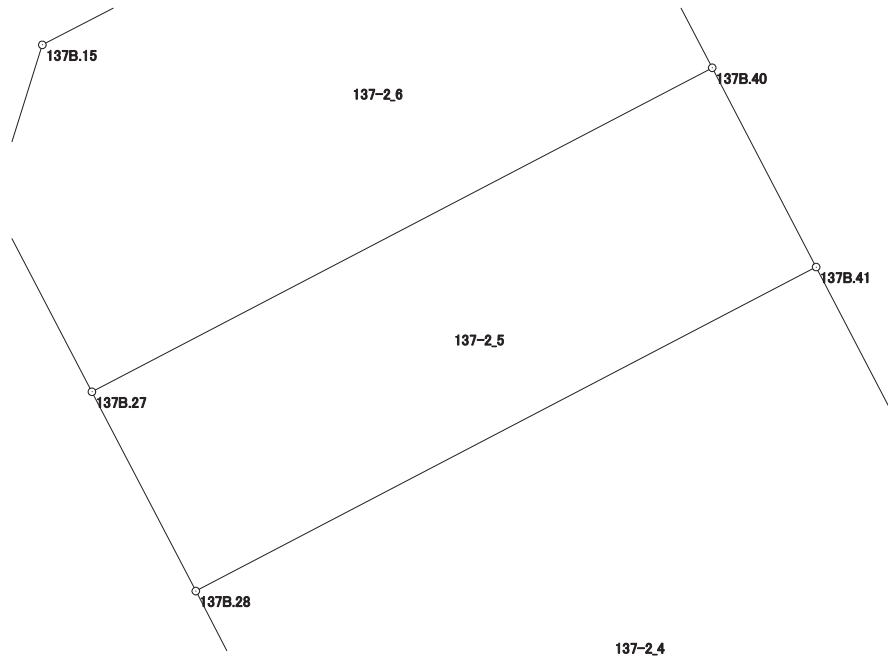

画地出来形面積計算書

世界測地系


現場名：北部第三地区

地番名： 137-2_6

点名	Xn	Yn	距離	方向角	Yn+1-Yn-1	Xn × (Yn+1-Yn-1)
137B.15	47658.123	-69438.582	4.010	197° 18' 35"	-13.761	-655823.430603
137B.16	47654.295	-69439.775	5.188	152° 28' 00"	1.205	57423.425475
137B.27	47649.695	-69437.377	16.998	62° 24' 57"	17.464	832154.273480
137B.40	47657.566	-69422.311	8.007	332° 27' 09"	11.363	541532.922458
137B.39	47664.665	-69426.014	14.169	242° 30' 06"	-16.271	-775551.764215

倍面積合計	-264.573405
1/2	132.2867025

合計面積	132.2867025
------	-------------

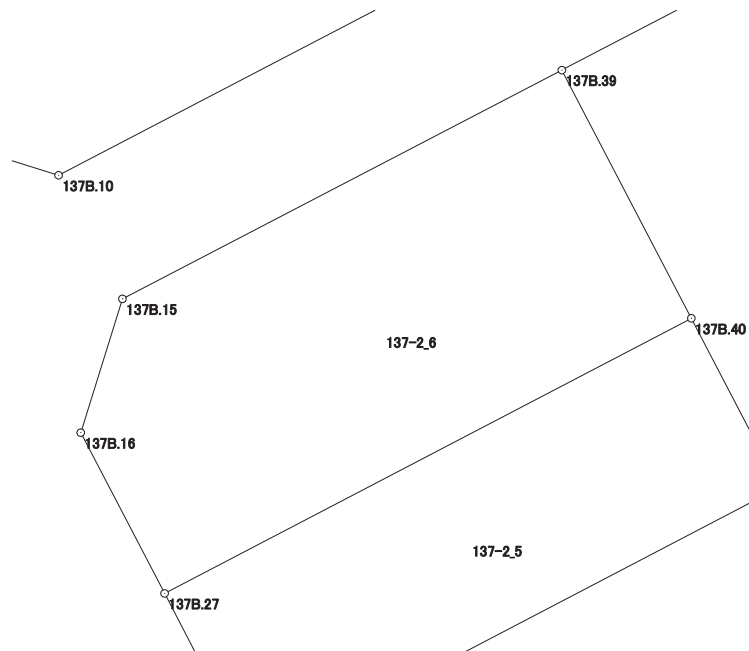

画地出来形面積計算書

世界測地系


現場名：北部第三地区

地番名： 137-2_7

点名	Xn	Yn	距離	方向角	Yn+1-Yn-1	Xn × (Yn+1-Yn-1)
137B. 39	47664. 665	-69426. 014	8. 007	152° 27' 09"	-3. 699	-176311. 595835
137B. 40	47657. 566	-69422. 311	5. 460	152° 27' 15"	6. 228	296811. 321048
137B. 41	47652. 725	-69419. 786	11. 419	152° 27' 16"	7. 806	371977. 171350
137B. 31	47642. 600	-69414. 505	2. 940	152° 27' 01"	6. 641	316394. 506600
137B. 42	47639. 993	-69413. 145	8. 345	62° 35' 48"	8. 769	417755. 098617
137B. 43	47643. 834	-69405. 736	27. 840	332° 27' 07"	-5. 467	-260468. 840478
137B. 38	47668. 518	-69418. 612	8. 345	242° 30' 05"	-20. 278	-966622. 208004

倍面積合計	-464. 546702
1/2	232. 2733510

合計面積	232. 2733510
------	--------------

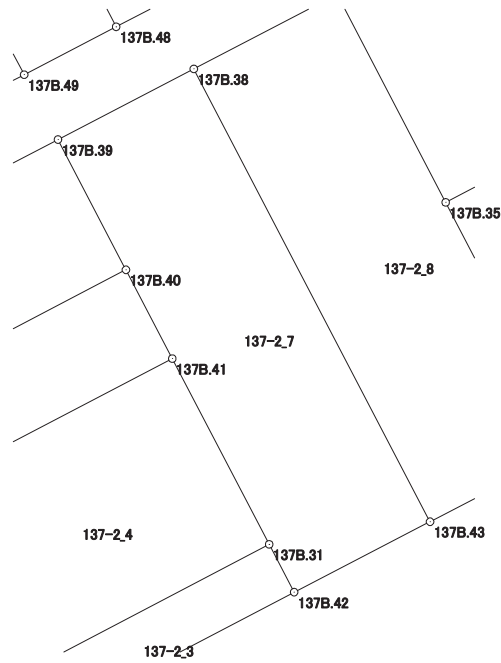

画地出来形面積計算書

世界測地系


現場名：北部第三地区

地番名： 137-2_8

点名	Xn	Yn	距離	方向角	Yn+1-Yn-1	Xn × (Yn+1-Yn-1)
137B. 38	47668. 518	-69418. 612	27. 840	152° 27' 07"	5. 060	241202. 701080
137B. 43	47643. 834	-69405. 736	8. 799	62° 35' 47"	20. 688	985655. 637792
137B. 44	47647. 884	-69397. 924	15. 063	332° 28' 32"	0. 851	40548. 349284
137B. 35	47661. 242	-69404. 885	12. 792	332° 28' 39"	-12. 872	-613495. 507024
137B. 37	47672. 586	-69410. 796	8. 811	242° 30' 16"	-13. 727	-654401. 588022

倍面積合計	-490. 406890
1/2	245. 2034450

合計面積	245. 2034450
------	--------------

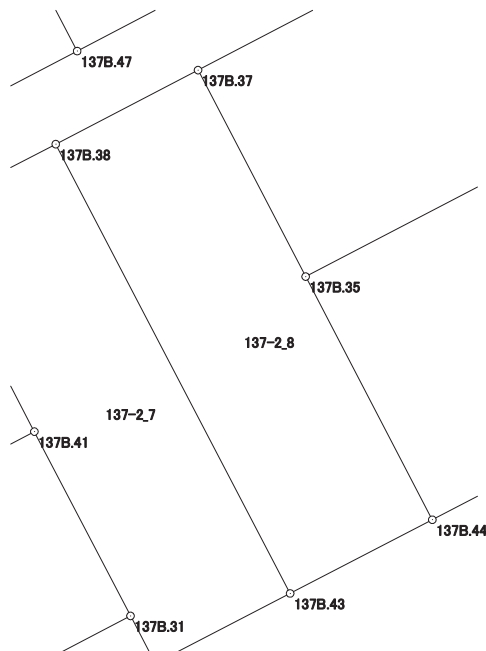

画地出来形面積計算書

世界測地系


現場名：北部第三地区

地番名： 137-2_9

点名	Xn	Yn	距離	方向角	Yn+1-Yn-1	Xn × (Yn+1-Yn-1)
137B. 37	47672. 586	-69410. 796	12. 792	152° 28' 39"	-20. 714	-987489. 946404
137B. 35	47661. 242	-69404. 885	32. 833	62° 28' 05"	35. 026	1669382. 662292
137B. 18	47676. 419	-69375. 770	9. 951	332° 28' 47"	24. 517	1168882. 764623
137B. 13	47685. 244	-69380. 368	3. 988	287° 31' 35"	-8. 401	-400603. 734844
137B. 14	47686. 445	-69384. 171	30. 016	242° 30' 07"	-30. 428	-1451003. 148460

倍面積合計	-831. 402793
1/2	415. 7013965

合計面積	415. 7013965
------	--------------

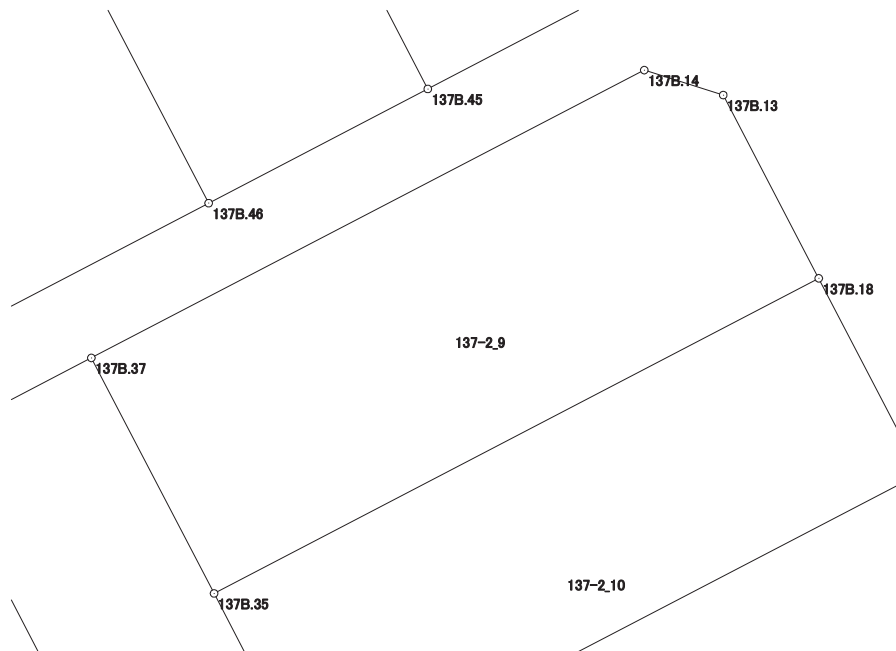

画地出来形面積計算書

世界測地系

現場名：北部第三地区

地番名： 137-2_10

点名	Xn	Yn	距離	方向角	Yn+1-Yn-1	Xn × (Yn+1-Yn-1)
137B. 35	47661.242	-69404.885	15.063	152° 28' 32"	-22.154	-1055887.155268
137B. 44	47647.884	-69397.924	12.567	62° 24' 04"	18.098	862331.404632
137B. 33	47653.706	-69386.787	4.452	332° 28' 46"	9.080	432695.650480
137B. 34	47657.654	-69388.844	20.263	62° 29' 07"	15.914	758423.905756
137B. 17	47667.015	-69370.873	10.603	332° 29' 33"	13.074	623198.554110
137B. 18	47676.419	-69375.770	32.833	242° 28' 05"	-34.012	-1621570.363028

倍面積合計	-808.003318
1/2	404.0016590

合計面積	404.0016590
------	-------------

