



北部第三地区 画地出来形確認測量原図

〈138街区〉

平成二十四年三月

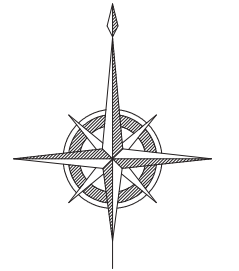

S=1:500

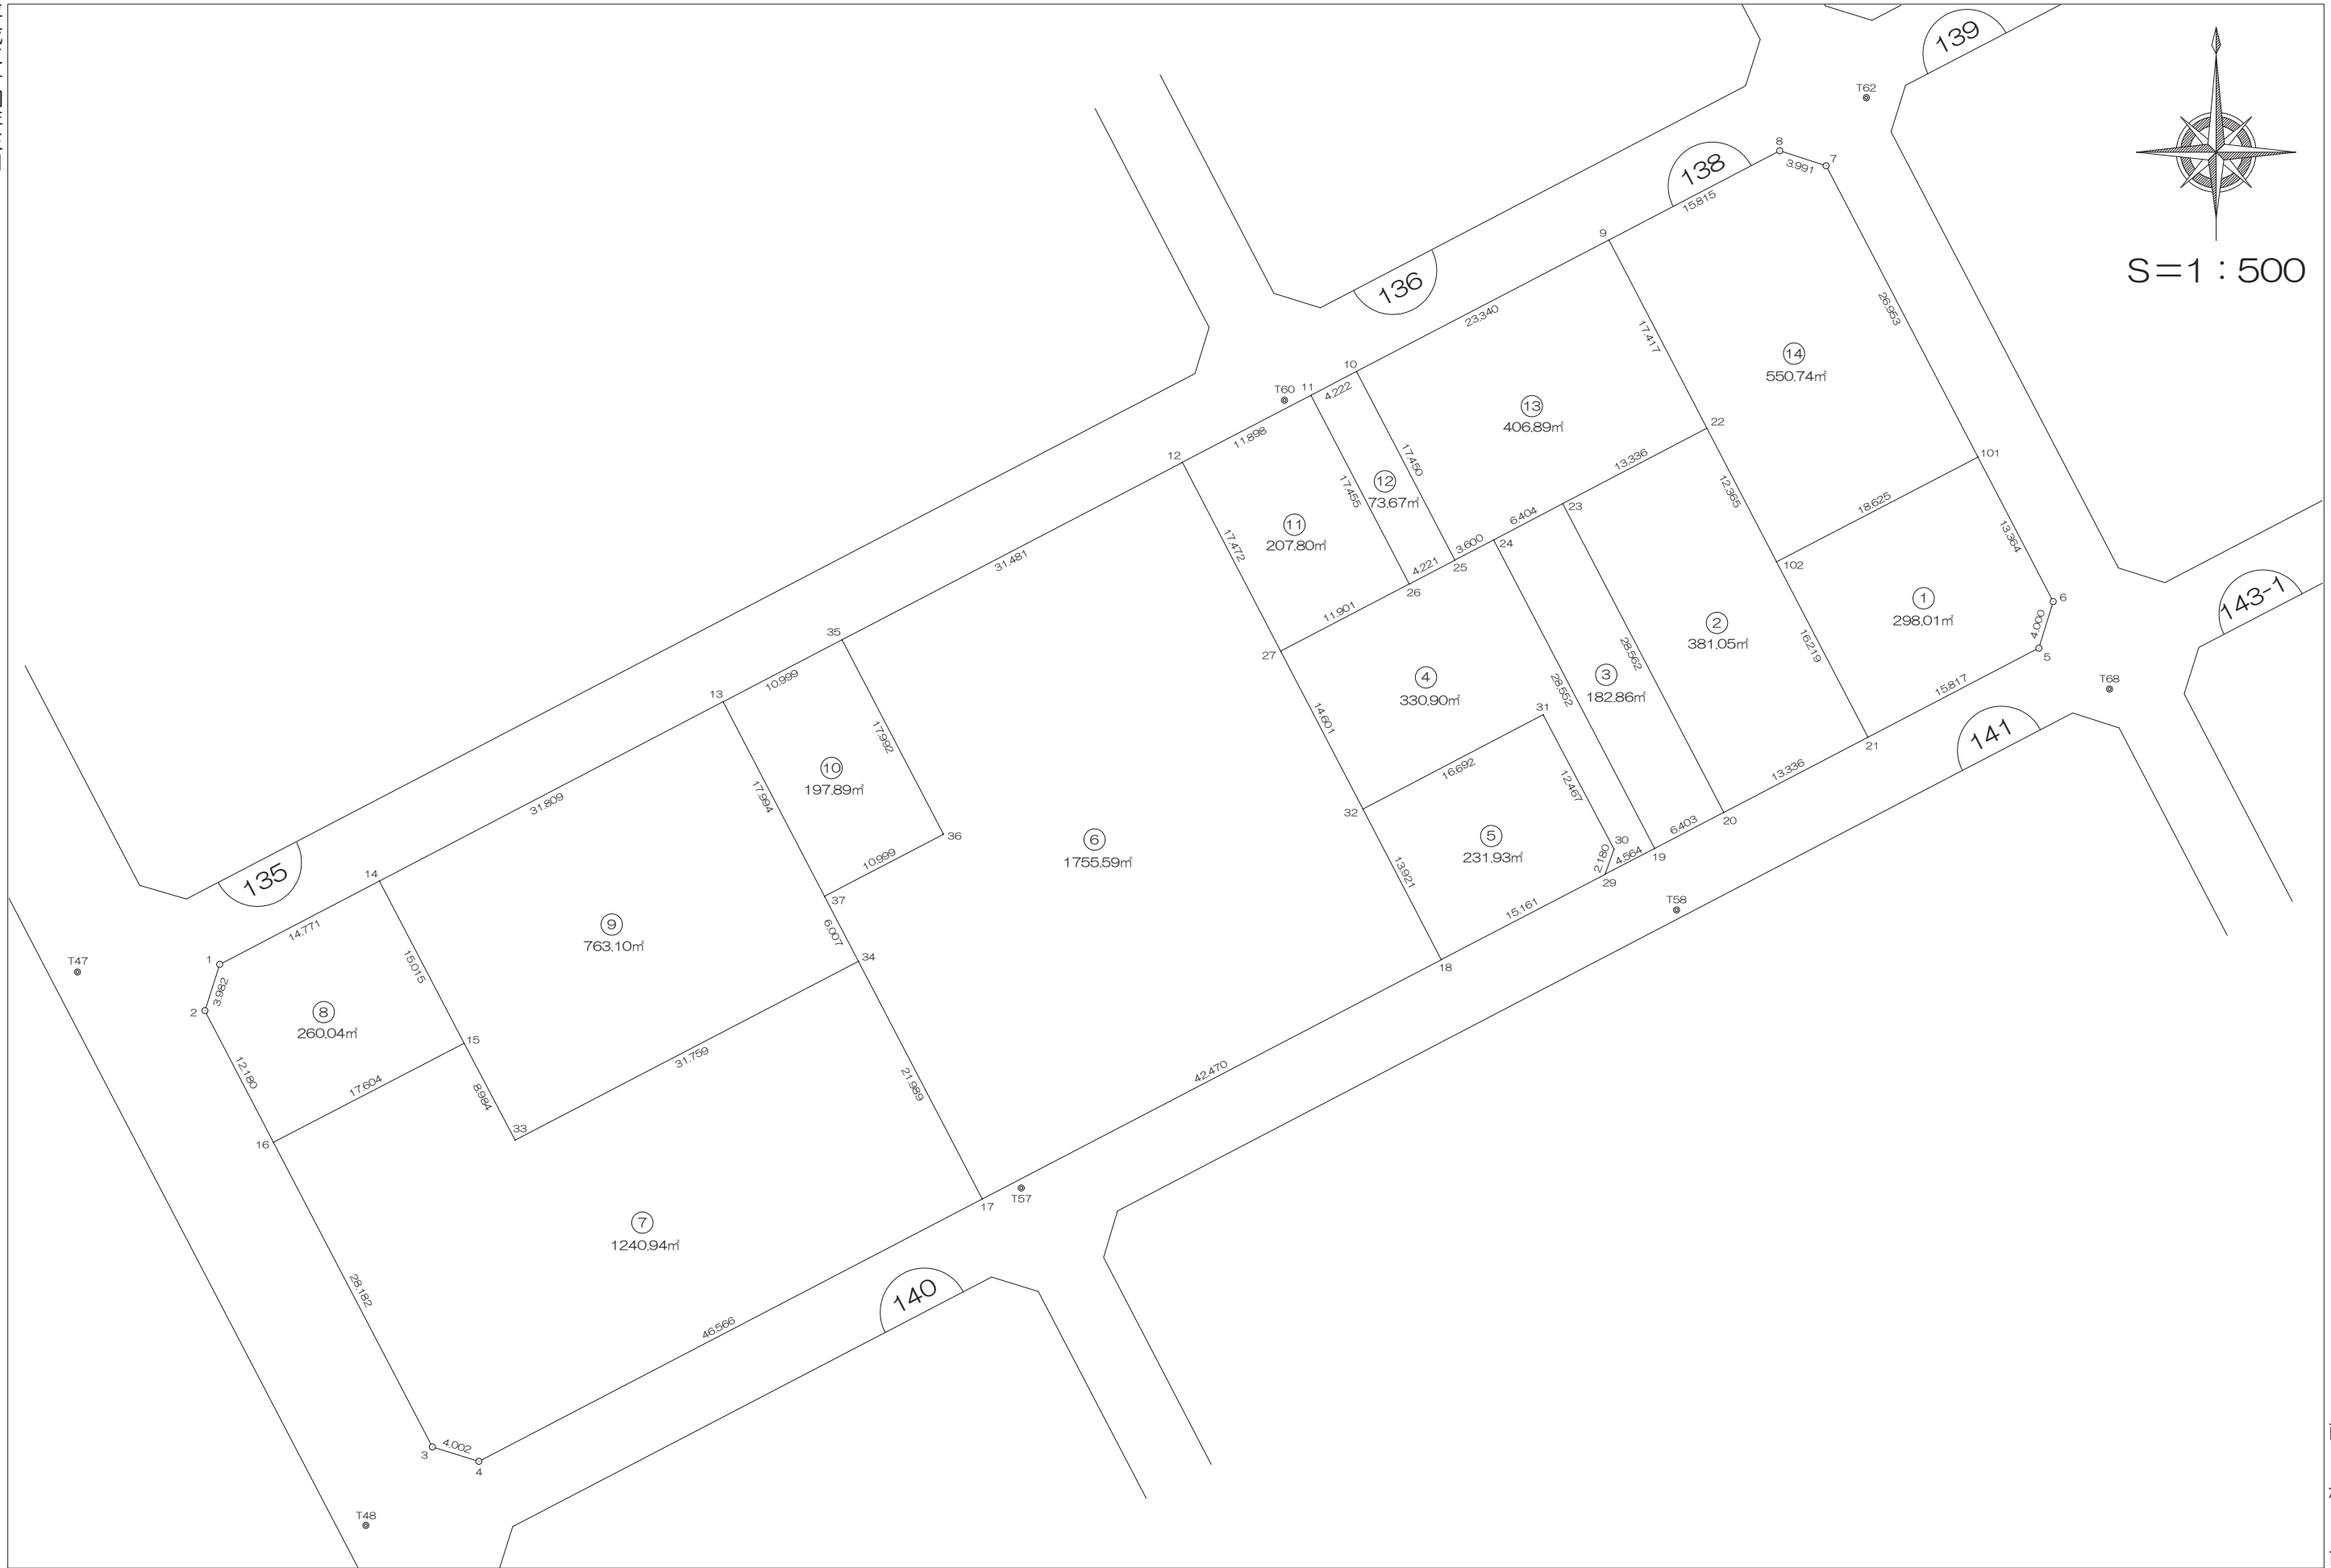

前橋市

画地出来形面積計算書

世界測地系


現場名：北部第三地区

地番名： 138_1

点名	Xn	Yn	距離	方向角	Yn+1-Yn-1	Xn × (Yn+1-Yn-1)
138B. 6	47569. 277	-69402. 242	13. 364	332° 28' 14"	-5. 001	-237893. 954277
138B. 101	47581. 128	-69408. 419	18. 625	242° 29' 38"	-22. 697	-1079948. 862216
138B. 102	47572. 526	-69424. 939	16. 219	152° 28' 33"	-9. 025	-429342. 047150
138B. 21	47558. 143	-69417. 444	15. 817	62° 28' 10"	21. 521	1023498. 795503
138B. 5	47565. 454	-69403. 418	4. 000	17° 05' 55"	15. 202	723090. 031708

倍面積合計	-596. 036432
1/2	298. 0182160

合計面積	298. 0182160
------	--------------

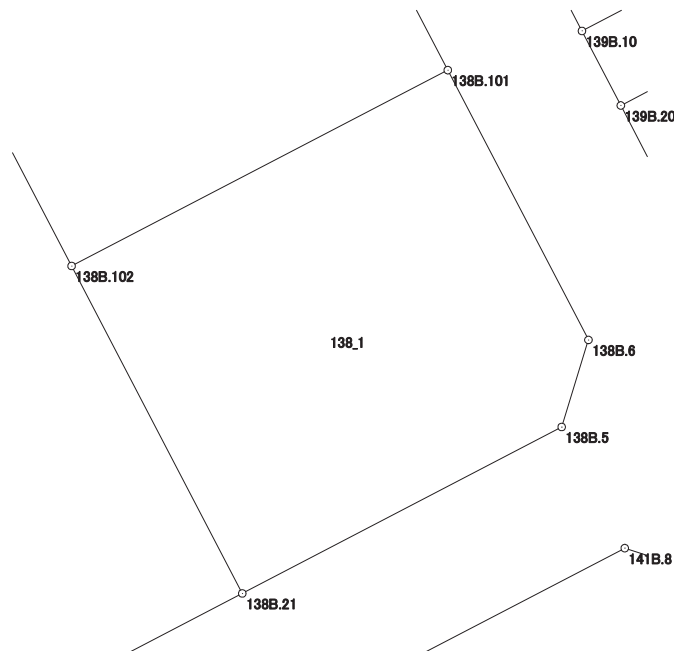

画地出来形面積計算書

世界測地系


現場名：北部第三地区

地番名： 138_2

点名	Xn	Yn	距離	方向角	Yn+1-Yn-1	Xn × (Yn+1-Yn-1)
138B. 23	47577. 309	-69442. 470	28. 562	152° 28' 33"	1. 382	65751. 841038
138B. 20	47551. 980	-69429. 271	13. 336	62° 28' 34"	25. 026	1190035. 851480
138B. 21	47558. 143	-69417. 444	16. 219	332° 28' 33"	4. 332	206021. 875476
138B. 102	47572. 526	-69424. 939	12. 365	332° 28' 31"	-13. 209	-628385. 495934
138B. 22	47583. 491	-69430. 653	13. 336	242° 23' 02"	-17. 531	-834186. 180721

倍面積合計	-762. 108661
1/2	381. 0543305

合計面積	381. 0543305
------	--------------

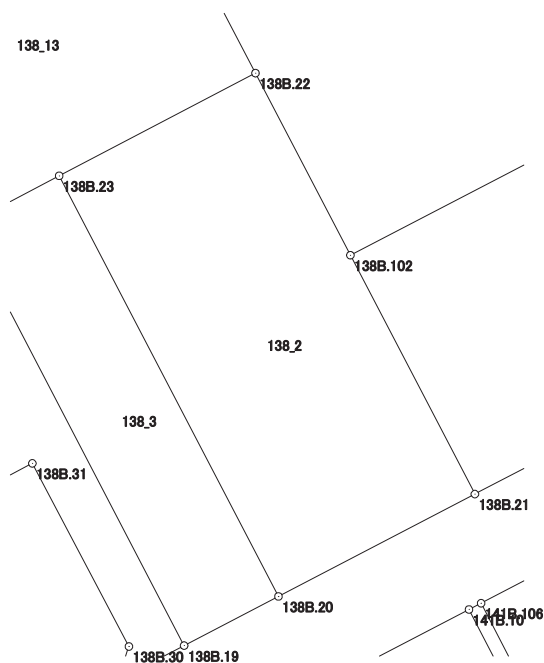

画地出来形面積計算書

世界測地系


現場名：北部第三地区

地番名： 138_3

点名	Xn	Yn	距離	方向角	Yn+1-Yn-1	Xn × (Yn+1-Yn-1)
138B. 24	47574. 340	-69448. 144	28. 552	152° 28' 29"	7. 521	357806. 611140
138B. 19	47549. 020	-69434. 949	6. 403	62° 27' 59"	18. 873	897392. 654460
138B. 20	47551. 980	-69429. 271	28. 562	332° 28' 33"	-7. 521	-357638. 441580
138B. 23	47577. 309	-69442. 470	6. 404	242° 22' 43"	-18. 873	-897926. 552757

倍面積合計	-365. 728737
1/2	182. 8643685

合計面積	182. 8643685
------	--------------

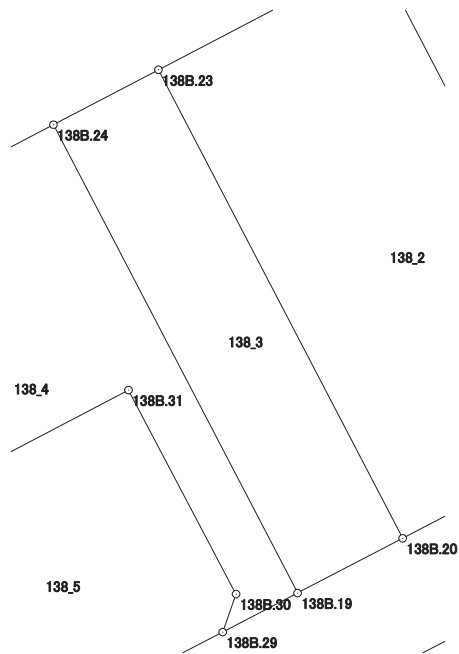

画地出来形面積計算書

世界測地系


現場名：北部第三地区

地番名： 138_4

点名	Xn	Yn	距離	方向角	Yn+1-Yn-1	Xn × (Yn+1-Yn-1)
138B.27	47565.198	-69465.619	14.601	152° 28' 43"	-3.798	-180652.622004
138B.32	47552.249	-69458.872	16.692	62° 21' 15"	21.533	1023942.577717
138B.31	47559.994	-69444.086	12.467	152° 12' 06"	20.600	979735.876400
138B.30	47548.966	-69438.272	2.180	199° 23' 57"	5.090	242024.236940
138B.29	47546.910	-69438.996	4.564	62° 27' 49"	3.323	157998.381930
138B.19	47549.020	-69434.949	28.552	332° 28' 29"	-9.148	-434978.434960
138B.24	47574.340	-69448.144	3.600	242° 22' 54"	-16.385	-779505.560900
138B.25	47572.671	-69451.334	4.221	242° 23' 26"	-6.930	-329678.610030
138B.26	47570.715	-69455.074	11.901	242° 22' 55"	-14.285	-679547.663775

倍面積合計	-661.818682
1/2	330.9093410

合計面積	330.9093410
------	-------------

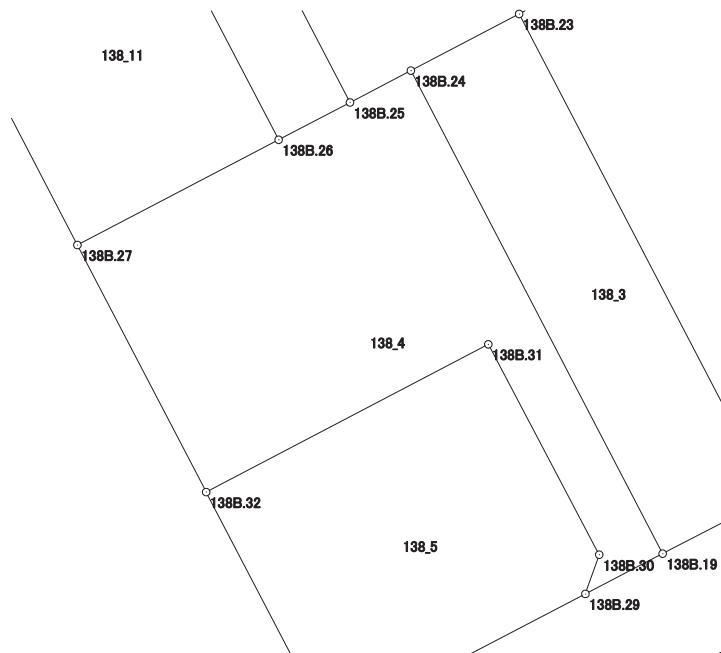

画地出来形面積計算書

世界測地系


現場名：北部第三地区

地番名： 138_5

点名	Xn	Yn	距離	方向角	Yn+1-Yn-1	Xn × (Yn+1-Yn-1)
138B. 32	47552. 249	-69458. 872	13. 921	152° 29' 06"	-8. 355	-397299. 040395
138B. 18	47539. 903	-69452. 441	15. 161	62° 28' 24"	19. 876	944903. 112028
138B. 29	47546. 910	-69438. 996	2. 180	19° 23' 57"	14. 169	673692. 167790
138B. 30	47548. 966	-69438. 272	12. 467	332° 12' 06"	-5. 090	-242024. 236940
138B. 31	47559. 994	-69444. 086	16. 692	242° 21' 15"	-20. 600	-979735. 876400

倍面積合計	-463. 873917
1/2	231. 9369585

合計面積	231. 9369585
------	--------------

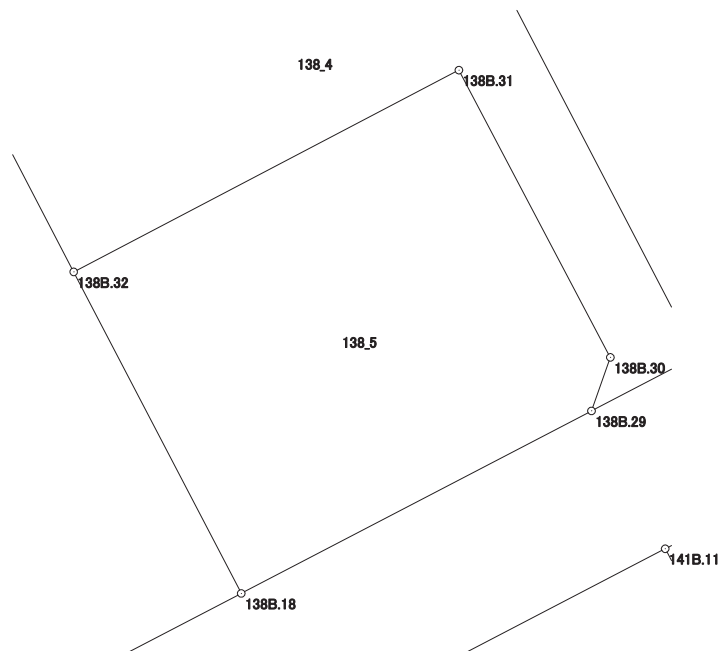

画地出来形面積計算書

世界測地系


現場名：北部第三地区

地番名： 138_6

点名	Xn	Yn	距離	方向角	Yn+1-Yn-1	Xn × (Yn+1-Yn-1)
138B. 35	47566. 140	-69501. 606	17. 992	152° 28' 15"	-19. 599	-932248. 777860
138B. 36	47550. 185	-69493. 290	10. 999	242° 27' 23"	-1. 436	-68282. 065660
138B. 37	47545. 099	-69503. 042	6. 007	152° 28' 00"	-6. 975	-331627. 065525
138B. 34	47539. 772	-69500. 265	21. 989	152° 28' 16"	12. 940	615164. 649680
138B. 17	47520. 273	-69490. 102	42. 470	62° 28' 13"	47. 824	2272609. 535952
138B. 18	47539. 903	-69452. 441	13. 921	332° 29' 06"	31. 230	1484671. 170690
138B. 32	47552. 249	-69458. 872	14. 601	332° 28' 43"	-13. 178	-626643. 537322
138B. 27	47565. 198	-69465. 619	17. 472	332° 29' 05"	-14. 819	-704868. 669162
138B. 12	47580. 694	-69473. 691	31. 481	242° 27' 50"	-35. 987	-1712286. 434978

倍面積合計	-3511. 194185
1/2	1755. 5970925

合計面積	1755. 5970925
------	---------------

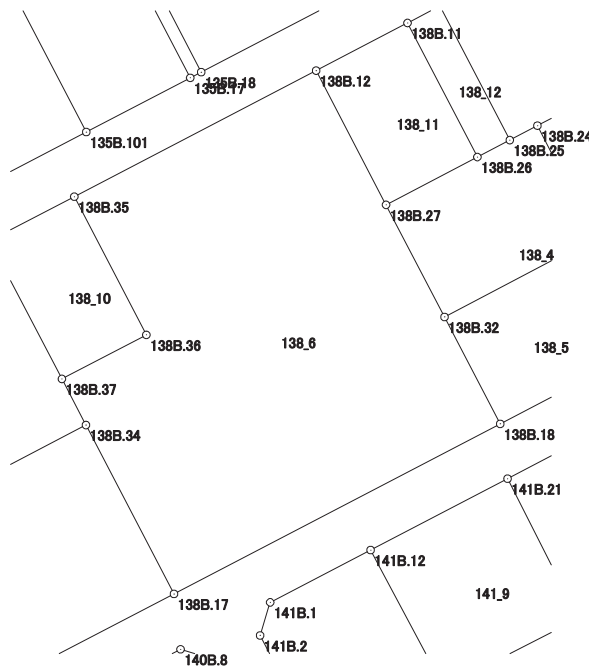

画地出来形面積計算書

世界測地系


現場名：北部第三地区

地番名： 138_7

点名	Xn	Yn	距離	方向角	Yn+1-Yn-1	Xn × (Yn+1-Yn-1)
138B. 16	47524. 927	-69548. 244	28. 182	152° 28' 13"	-2. 599	-123517. 285273
138B. 3	47499. 936	-69535. 218	4. 002	107° 14' 22"	16. 848	800278. 921728
138B. 4	47498. 750	-69531. 396	46. 566	62° 28' 15"	45. 116	2142953. 605000
138B. 17	47520. 273	-69490. 102	21. 989	332° 28' 16"	31. 131	1479353. 618763
138B. 34	47539. 772	-69500. 265	31. 759	242° 28' 00"	-38. 325	-1821961. 761900
138B. 33	47525. 091	-69528. 427	8. 984	332° 11' 08"	-32. 354	-1537626. 794214
138B. 15	47533. 037	-69532. 619	17. 604	242° 34' 08"	-19. 817	-941962. 194229

倍面積合計	-2481. 890125
1/2	1240. 9450625

合計面積	1240. 9450625
------	---------------

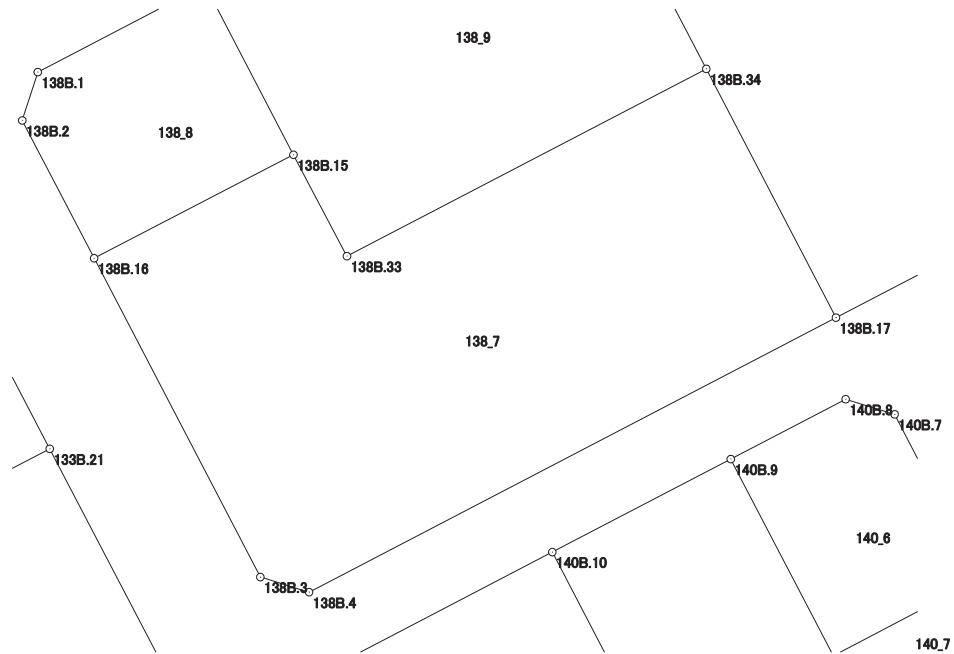

画地出来形面積計算書

世界測地系


現場名：北部第三地区

地番名： 138_8

点名	Xn	Yn	距離	方向角	Yn+1-Yn-1	Xn × (Yn+1-Yn-1)
138B. 1	47539. 521	-69552. 662	3. 982	197° 43' 14"	-14. 310	-680290. 545510
138B. 2	47535. 728	-69553. 874	12. 180	152° 28' 10"	4. 418	210012. 846304
138B. 16	47524. 927	-69548. 244	17. 604	62° 34' 08"	21. 255	1010142. 323385
138B. 15	47533. 037	-69532. 619	15. 015	332° 26' 55"	8. 680	412586. 761160
138B. 14	47546. 349	-69539. 564	14. 771	242° 28' 01"	-20. 043	-952971. 473007

倍面積合計	-520. 087668
1/2	260. 0438340

合計面積	260. 0438340
------	--------------

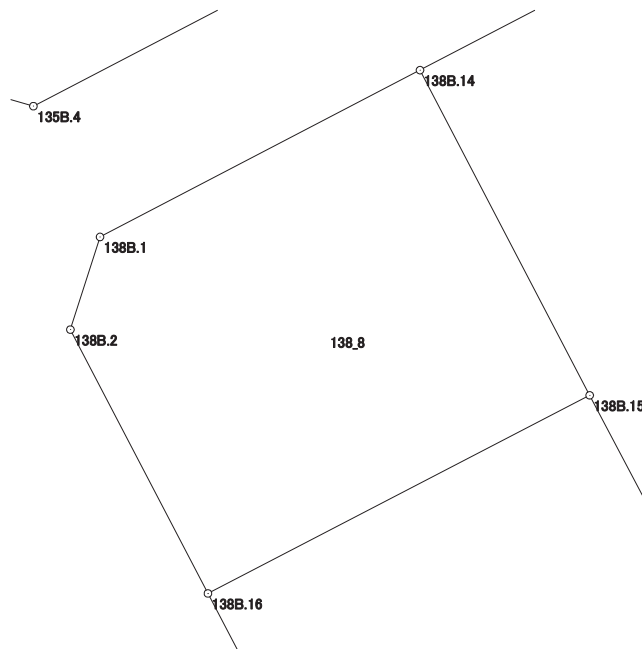

画地出来形面積計算書

世界測地系


現場名：北部第三地区

地番名： 138_9

点名	Xn	Yn	距離	方向角	Yn+1-Yn-1	Xn × (Yn+1-Yn-1)
138B.33	47525.091	-69528.427	31.759	62° 28' 00"	32.354	1537626.794214
138B.34	47539.772	-69500.265	6.007	332° 28' 00"	25.385	1206797.112220
138B.37	47545.099	-69503.042	17.994	332° 28' 10"	-11.094	-527465.328306
138B.13	47561.055	-69511.359	31.809	242° 27' 45"	-36.522	-1737024.850710
138B.14	47546.349	-69539.564	15.015	152° 26' 55"	-21.260	-1010835.379740
138B.15	47533.037	-69532.619	8.984	152° 11' 08"	11.137	529375.433069

倍面積合計	-1526.219253
1/2	763.1096265

合計面積	763.1096265
------	-------------

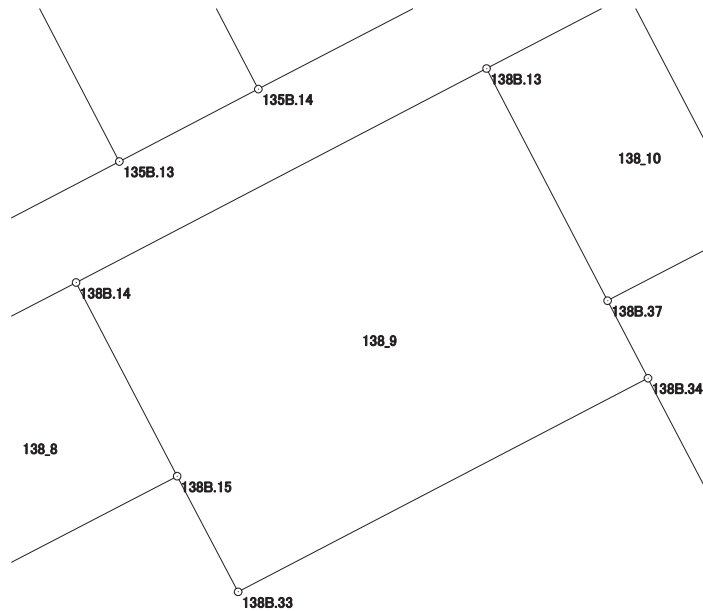

画地出来形面積計算書

世界測地系


現場名：北部第三地区

地番名： 138_10

点名	Xn	Yn	距離	方向角	Yn+1-Yn-1	Xn × (Yn+1-Yn-1)
138B.13	47561.055	-69511.359	17.994	152° 28' 10"	-1.436	-68297.674980
138B.37	47545.099	-69503.042	10.999	62° 27' 23"	18.069	859092.393831
138B.36	47550.185	-69493.290	17.992	332° 28' 15"	1.436	68282.065660
138B.35	47566.140	-69501.606	10.999	242° 27' 48"	-18.069	-859472.583660

倍面積合計	-395.799149
1/2	197.8995745

合計面積	197.8995745
------	-------------

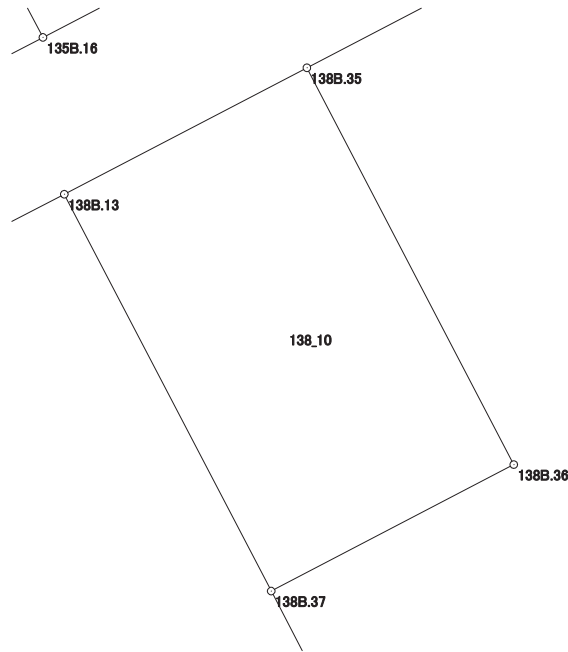

画地出来形面積計算書

世界測地系


現場名：北部第三地区

地番名： 138_11

点名	Xn	Yn	距離	方向角	Yn+1-Yn-1	Xn × (Yn+1-Yn-1)
138B.12	47580.694	-69473.691	17.472	152° 29' 05"	-2.478	-117904.959732
138B.27	47565.198	-69465.619	11.901	62° 22' 55"	18.617	885521.291166
138B.26	47570.715	-69455.074	17.455	332° 28' 24"	2.478	117880.231770
138B.11	47586.194	-69463.141	11.898	242° 27' 57"	-18.617	-885912.173698

倍面積合計	-415.610494
1/2	207.8052470

合計面積	207.8052470
------	-------------

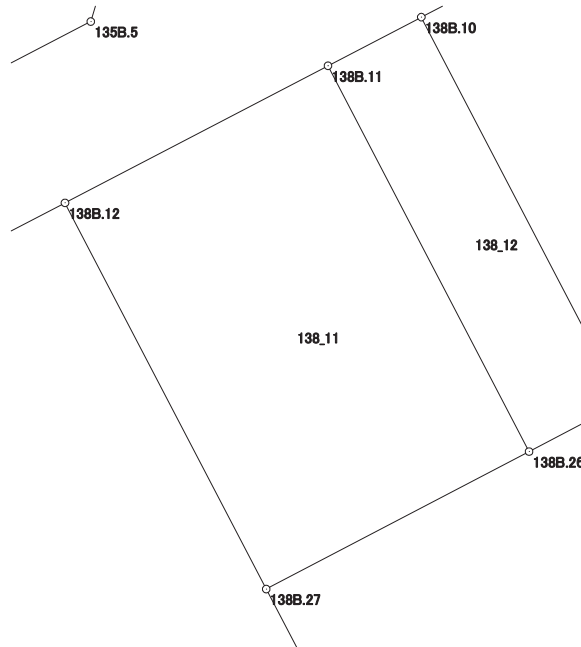

画地出来形面積計算書

世界測地系


現場名：北部第三地区

地番名： 138_12

点名	Xn	Yn	距離	方向角	Yn+1-Yn-1	Xn × (Yn+1-Yn-1)
138B. 11	47586. 194	-69463. 141	17. 455	152° 28' 24"	4. 323	205715. 116662
138B. 26	47570. 715	-69455. 074	4. 221	62° 23' 26"	11. 807	561667. 432005
138B. 25	47572. 671	-69451. 334	17. 450	332° 28' 44"	-4. 323	-205656. 656733
138B. 10	47588. 146	-69459. 397	4. 222	242° 27' 50"	-11. 807	-561873. 239822

倍面積合計	-147. 347888
1/2	73. 6739440

合計面積	73. 6739440
------	-------------

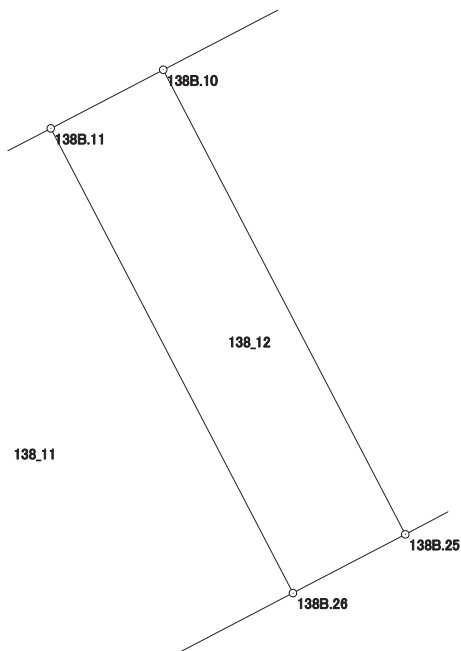

画地出来形面積計算書

世界測地系


現場名：北部第三地区

地番名： 138_13

点名	Xn	Yn	距離	方向角	Yn+1-Yn-1	Xn × (Yn+1-Yn-1)
138B. 10	47588. 146	-69459. 397	17. 450	152° 28' 44"	-12. 633	-601181. 048418
138B. 25	47572. 671	-69451. 334	3. 600	62° 22' 54"	11. 253	535335. 266763
138B. 24	47574. 340	-69448. 144	6. 404	62° 22' 43"	8. 864	421698. 949760
138B. 23	47577. 309	-69442. 470	13. 336	62° 23' 02"	17. 491	832174. 711719
138B. 22	47583. 491	-69430. 653	17. 417	332° 28' 43"	3. 769	179342. 177579
138B. 9	47598. 937	-69438. 701	23. 340	242° 27' 44"	-28. 744	-1368183. 845128

倍面積合計	-813. 787725
1/2	406. 8938625

合計面積	406. 8938625
------	--------------

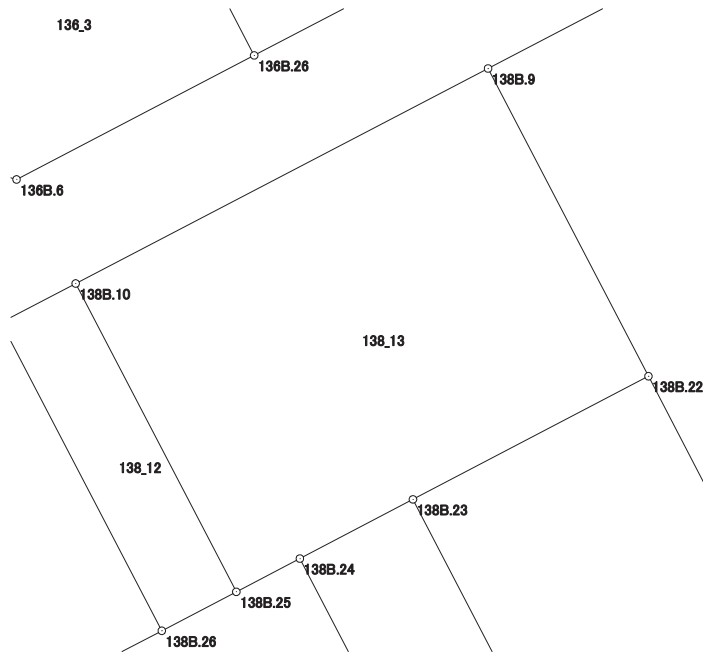

画地出来形面積計算書

世界測地系

現場名：北部第三地区

地番名： 138_14

点名	Xn	Yn	距離	方向角	Yn+1-Yn-1	Xn × (Yn+1-Yn-1)
138B. 7	47605. 029	-69420. 877	3. 991	287° 47' 08"	-16. 258	-773962. 561482
138B. 8	47606. 248	-69424. 677	15. 815	242° 27' 58"	-17. 824	-848533. 764352
138B. 9	47598. 937	-69438. 701	17. 417	152° 28' 43"	-5. 976	-284451. 247512
138B. 22	47583. 491	-69430. 653	12. 365	152° 28' 31"	13. 762	654844. 003142
138B. 102	47572. 526	-69424. 939	18. 625	62° 29' 38"	22. 234	1057727. 543084
138B. 101	47581. 128	-69408. 419	26. 953	332° 28' 12"	4. 062	193274. 541936

倍面積合計	-1101. 485184
1/2	550. 7425920

合計面積	550. 7425920
------	--------------

