



北部第三地区 画地出来形確認測量原図

〈140街区〉

平成二十四年三月

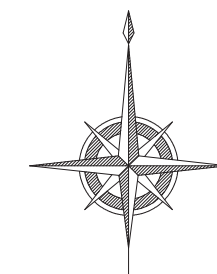

S=1:500

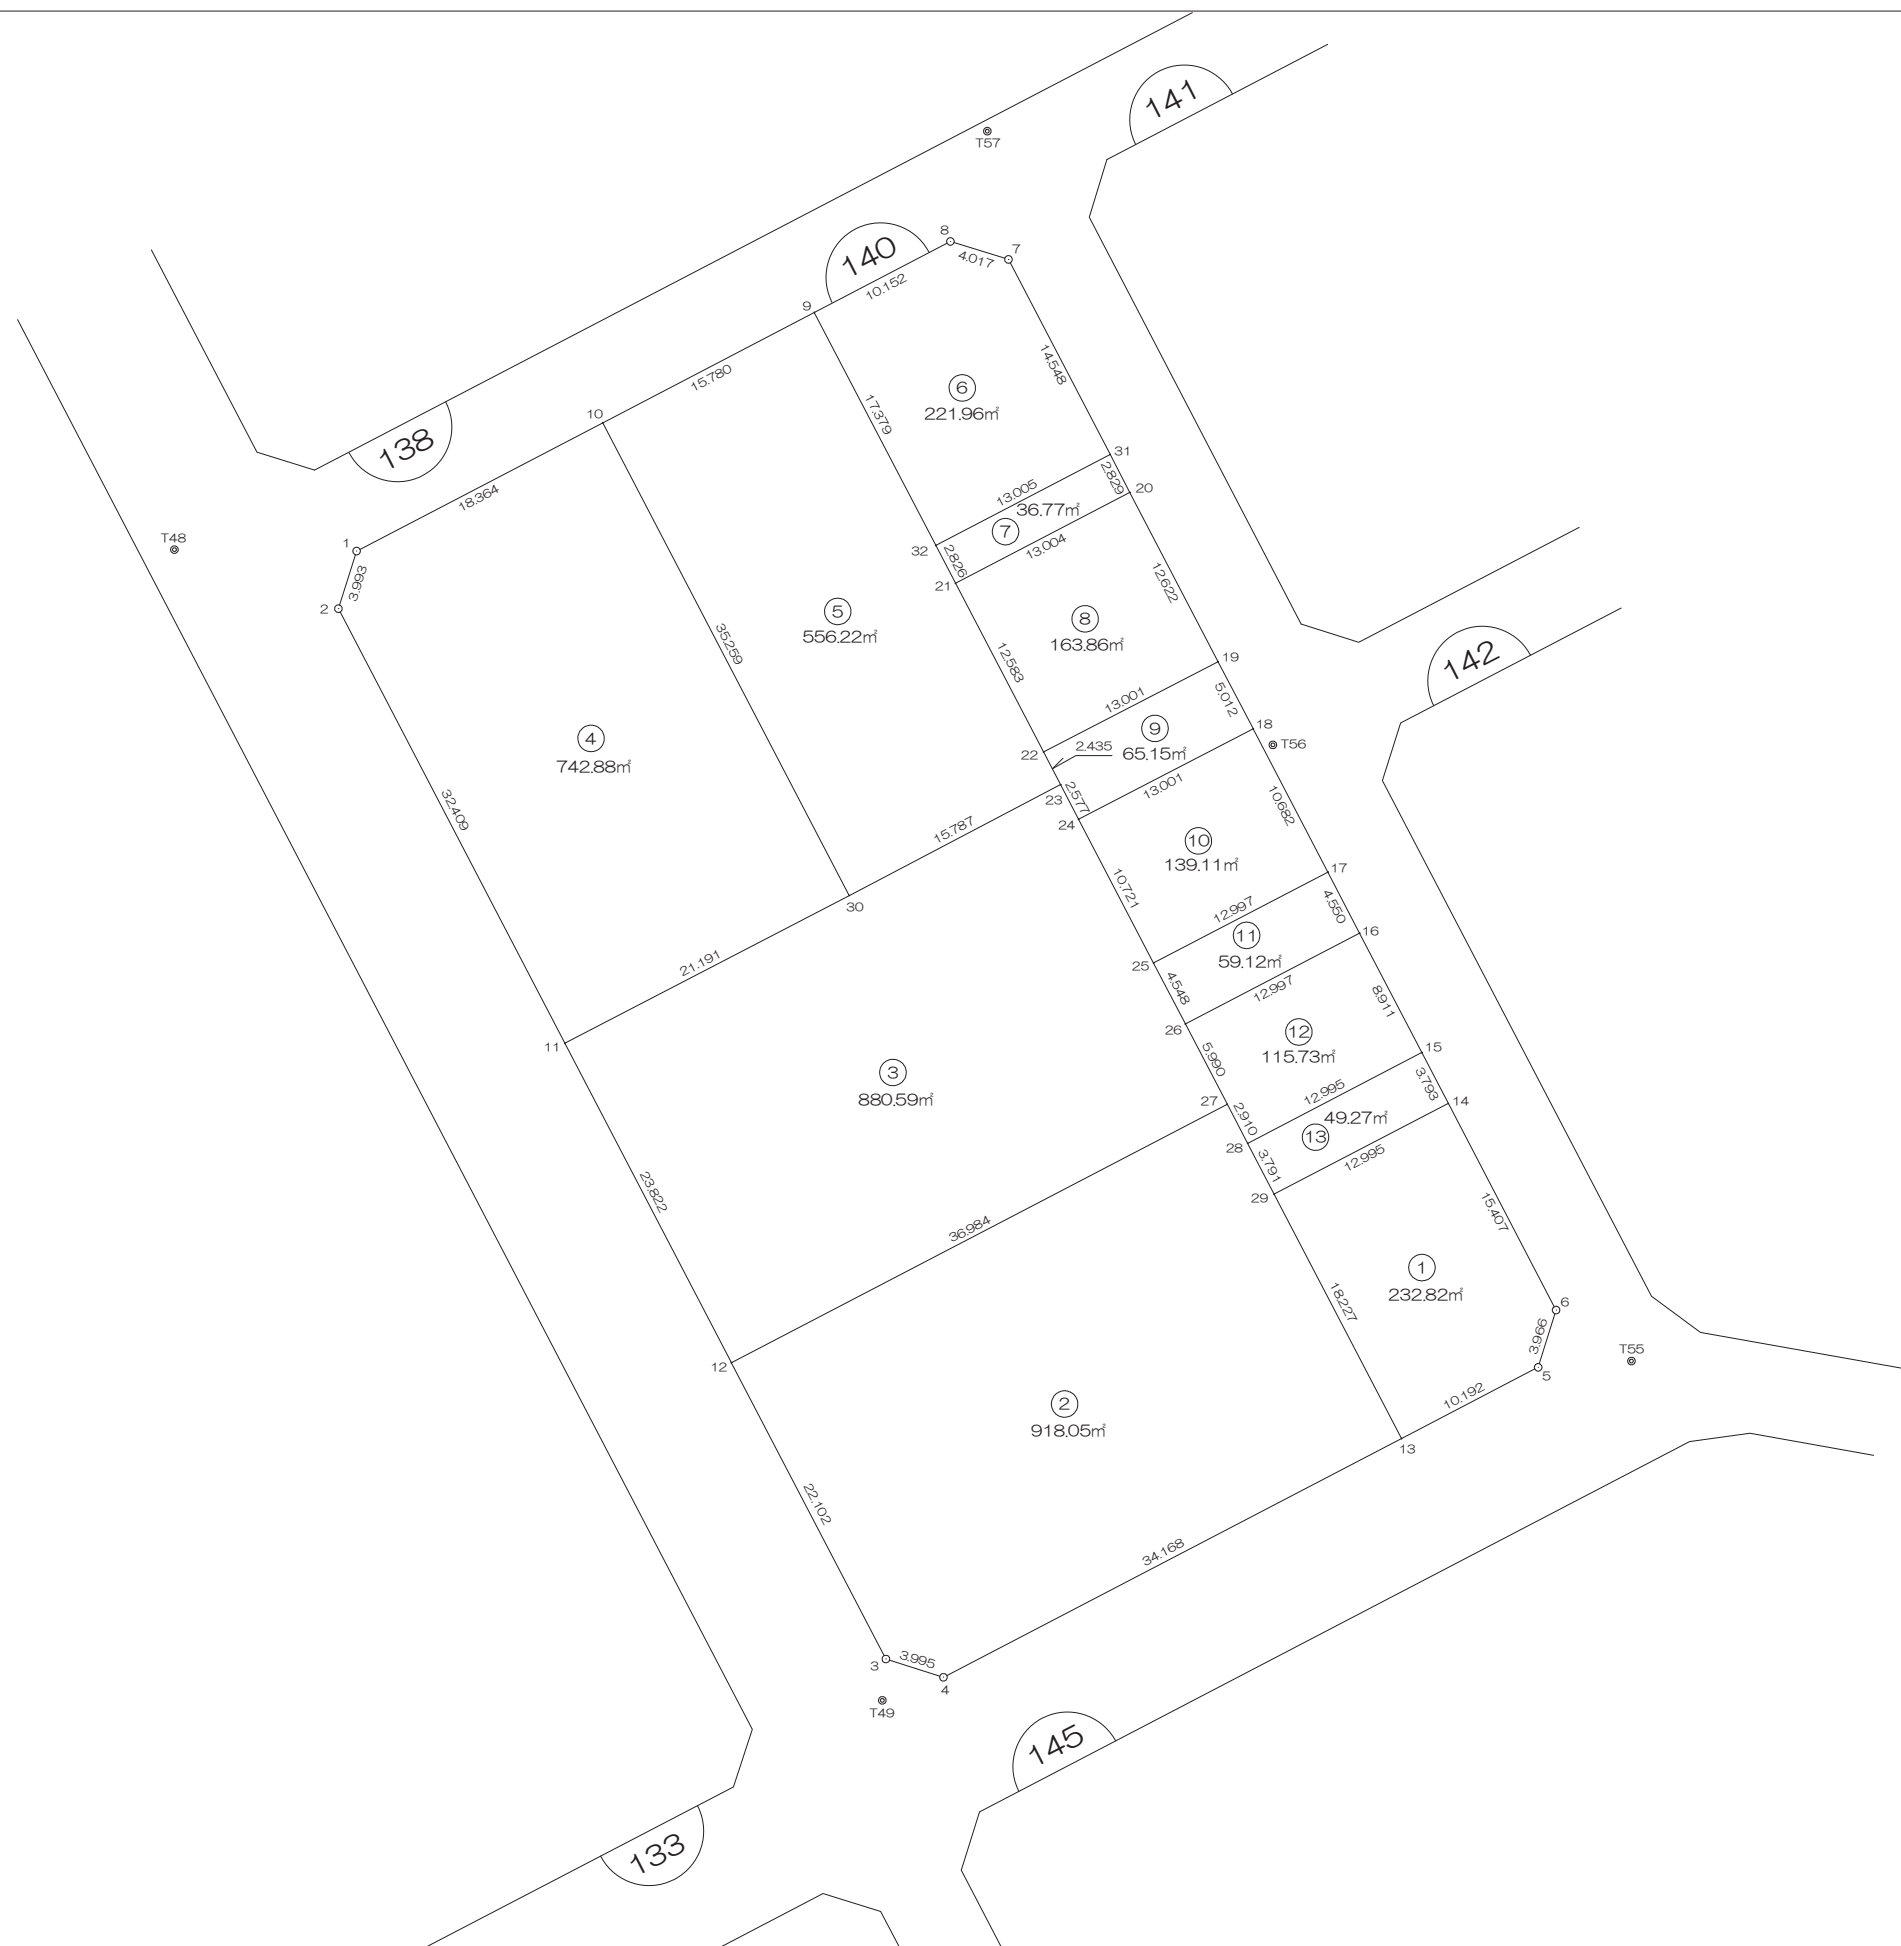

前橋市

画地出来形面積計算書

世界測地系


現場名：北部第三地区

地番名： 140_1

点名	Xn	Yn	距離	方向角	Yn+1-Yn-1	Xn × (Yn+1-Yn-1)
140B. 29	47450.880	-69467.929	18.227	152° 27' 18"	-3.100	-147097.728000
140B. 13	47434.719	-69459.500	10.192	62° 28' 55"	17.468	828589.671492
140B. 5	47439.428	-69450.461	3.966	17° 22' 13"	10.223	484973.272444
140B. 6	47443.213	-69449.277	15.407	332° 27' 49"	-5.939	-281765.242007
140B. 14	47456.875	-69456.400	12.995	242° 31' 33"	-18.652	-885165.632500

倍面積合計	-465.658571
1/2	232.8292855

合計面積	232.8292855
------	-------------

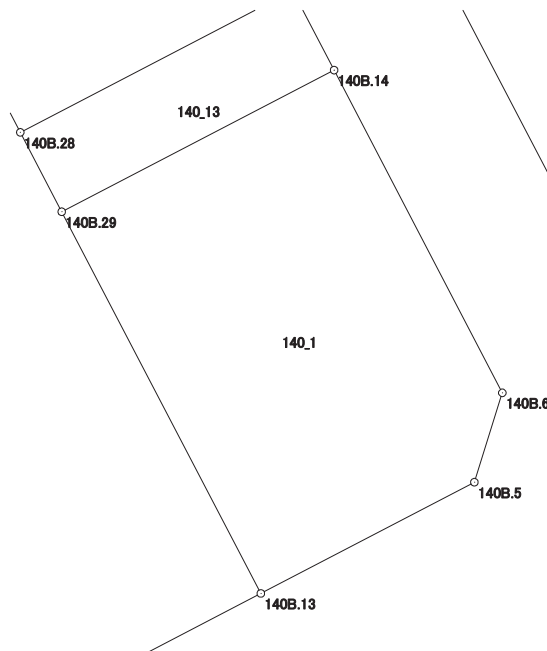

画地出来形面積計算書

世界測地系


現場名：北部第三地区

地番名： 140_2

点名	Xn	Yn	距離	方向角	Yn+1-Yn-1	Xn × (Yn+1-Yn-1)
140B. 12	47439. 736	-69503. 829	22. 102	152° 27' 40"	-22. 582	-1071284. 118352
140B. 3	47420. 138	-69493. 610	3. 995	107° 35' 12"	14. 027	665162. 275726
140B. 4	47418. 931	-69489. 802	34. 168	62° 28' 46"	34. 110	1617459. 736410
140B. 13	47434. 719	-69459. 500	18. 227	332° 27' 18"	21. 873	1037539. 608687
140B. 29	47450. 880	-69467. 929	3. 791	332° 26' 29"	-10. 183	-483192. 311040
140B. 28	47454. 241	-69469. 683	2. 910	332° 27' 58"	-3. 099	-147060. 692859
140B. 27	47456. 821	-69471. 028	36. 984	242° 29' 11"	-34. 146	-1620460. 609866

倍面積合計	-1836. 111294
1/2	918. 0556470

合計面積	918. 0556470
------	--------------

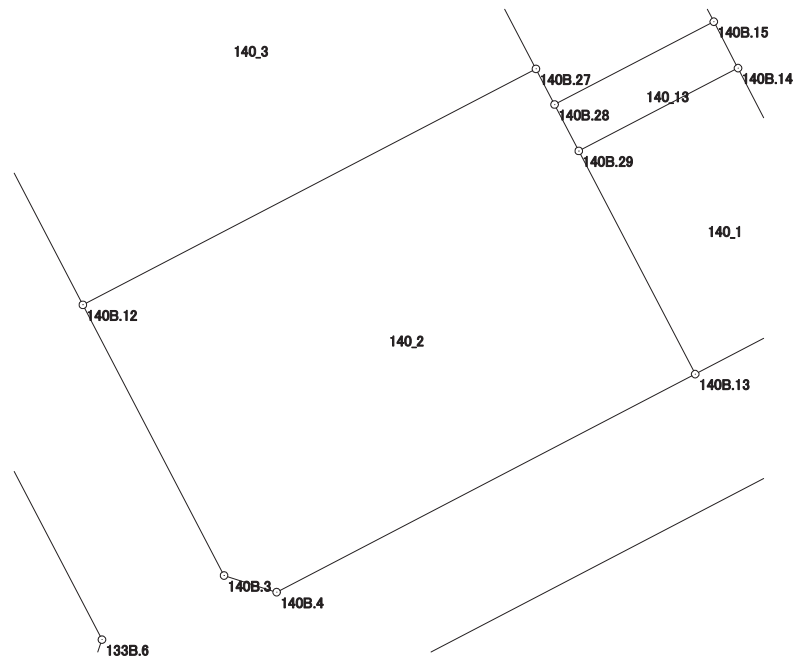

画地出来形面積計算書

世界測地系


現場名：北部第三地区

地番名： 140_3

点名	Xn	Yn	距離	方向角	Yn+1-Yn-1	Xn × (Yn+1-Yn-1)
140B. 11	47460.859	-69514.842	23.822	152° 27' 49"	-7.793	-369862.474187
140B. 12	47439.736	-69503.829	36.984	62° 29' 11"	43.814	2078524.593104
140B. 27	47456.821	-69471.028	5.990	332° 26' 49"	30.030	1425128.334630
140B. 26	47462.132	-69473.799	4.548	332° 27' 37"	-4.874	-231330.431368
140B. 25	47466.165	-69475.902	10.721	332° 26' 35"	-7.063	-335253.523395
140B. 24	47475.670	-69480.862	2.577	332° 28' 13"	-6.151	-292022.846170
140B. 23	47477.955	-69482.053	15.787	242° 20' 22"	-15.174	-720430.489170
140B. 30	47470.626	-69496.036	21.191	242° 33' 17"	-32.789	-1556514.355914

倍面積合計	-1761.192470
1/2	880.5962350

合計面積	880.5962350
------	-------------

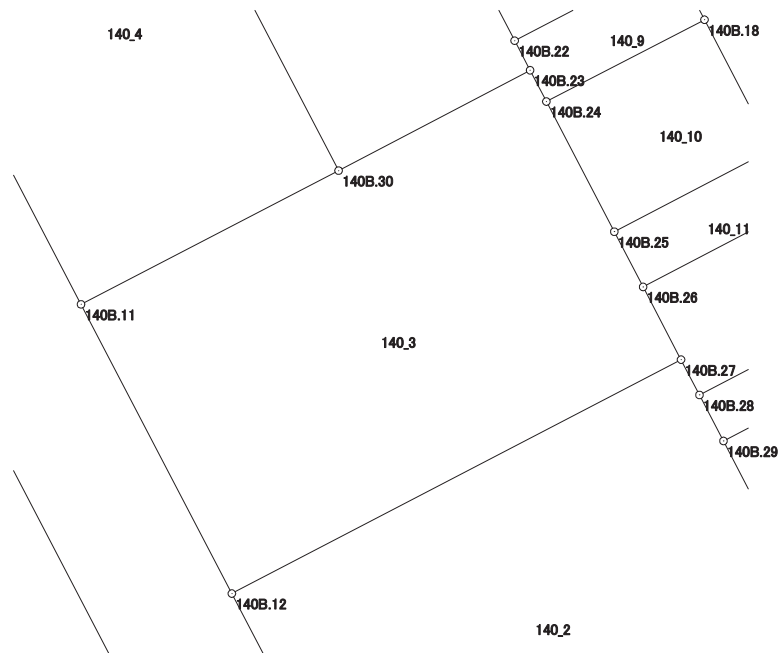

画地出来形面積計算書

世界測地系


現場名：北部第三地区

地番名： 140_4

点名	Xn	Yn	距離	方向角	Yn+1-Yn-1	Xn × (Yn+1-Yn-1)
140B. 1	47493. 403	-69528. 621	3. 993	197° 33' 49"	-17. 490	-830659. 618470
140B. 2	47489. 596	-69529. 826	32. 409	152° 27' 42"	13. 779	654359. 143284
140B. 11	47460. 859	-69514. 842	21. 191	62° 33' 17"	33. 790	1603702. 425610
140B. 30	47470. 626	-69496. 036	35. 259	332° 27' 53"	2. 506	118961. 388756
140B. 10	47501. 891	-69512. 336	18. 364	242° 28' 15"	-32. 585	-1547849. 118235

倍面積合計	-1485. 779055
1/2	742. 8895275

合計面積	742. 8895275
------	--------------

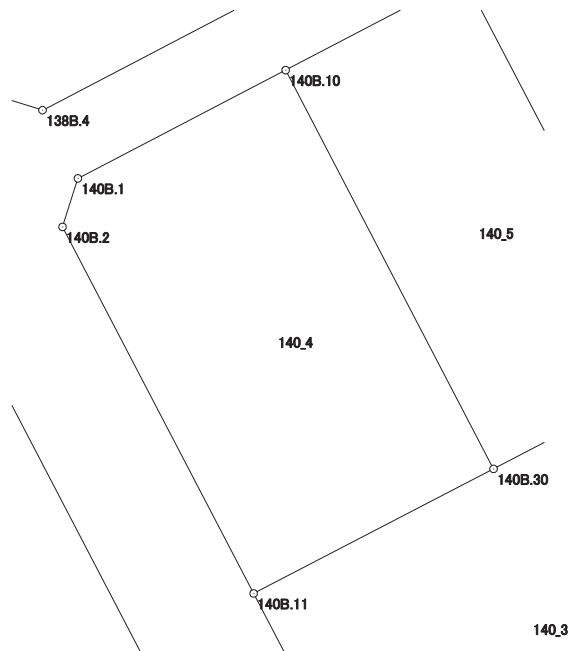

画地出来形面積計算書

世界測地系


現場名：北部第三地区

地番名： 140_5

点名	Xn	Yn	距離	方向角	Yn+1-Yn-1	Xn × (Yn+1-Yn-1)
140B. 10	47501. 891	-69512. 336	35. 259	152° 27' 53"	2. 307	109586. 862537
140B. 30	47470. 626	-69496. 036	15. 787	62° 20' 22"	30. 283	1437552. 967158
140B. 23	47477. 955	-69482. 053	2. 435	332° 27' 23"	12. 857	610424. 067435
140B. 22	47480. 114	-69483. 179	12. 583	332° 26' 57"	-6. 946	-329796. 871844
140B. 21	47491. 270	-69488. 999	2. 826	332° 27' 21"	-7. 127	-338470. 281290
140B. 32	47493. 776	-69490. 306	17. 379	332° 27' 16"	-9. 344	-443781. 842944
140B. 9	47509. 185	-69498. 343	15. 780	242° 28' 07"	-22. 030	-1046627. 345550

倍面積合計	-1112. 444498
1/2	556. 2222490

合計面積	556. 2222490
------	--------------

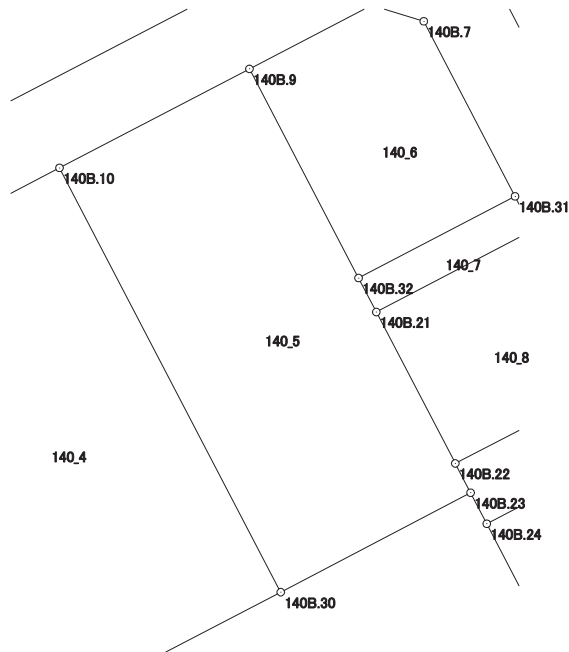

画地出来形面積計算書

世界測地系


現場名：北部第三地区

地番名： 140_6

点名	Xn	Yn	距離	方向角	Yn+1-Yn-1	Xn × (Yn+1-Yn-1)
140B. 9	47509. 185	-69498. 343	17. 379	152° 27' 16"	-0. 966	-45893. 872710
140B. 32	47493. 776	-69490. 306	13. 005	62° 26' 59"	19. 567	929310. 714992
140B. 31	47499. 791	-69478. 776	14. 548	332° 27' 46"	4. 804	228188. 995964
140B. 7	47512. 691	-69485. 502	4. 017	287° 10' 19"	-10. 564	-501924. 067724
140B. 8	47513. 877	-69489. 340	10. 152	242° 28' 24"	-12. 841	-610125. 694557

倍面積合計	-443. 924035
1/2	221. 9620175

合計面積	221. 9620175
------	--------------

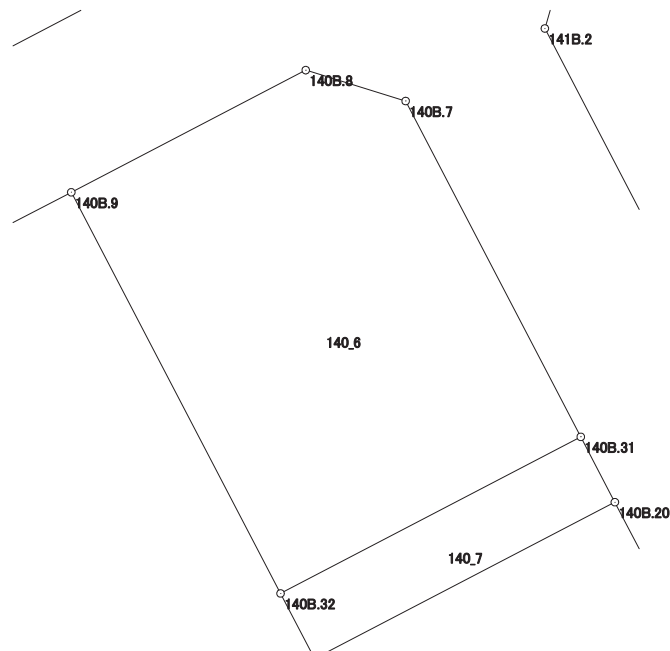

画地出来形面積計算書

世界測地系


現場名：北部第三地区

地番名： 140_7

点名	Xn	Yn	距離	方向角	Yn+1-Yn-1	Xn × (Yn+1-Yn-1)
140B.32	47493.776	-69490.306	2.826	152° 27' 21"	-10.223	-485528.872048
140B.21	47491.270	-69488.999	13.004	62° 27' 49"	12.838	609692.924260
140B.20	47497.282	-69477.468	2.829	332° 27' 57"	10.223	485564.713886
140B.31	47499.791	-69478.776	13.005	242° 26' 59"	-12.838	-609802.316858

倍面積合計	-73.550760
1/2	36.7753800

合計面積	36.7753800
------	------------

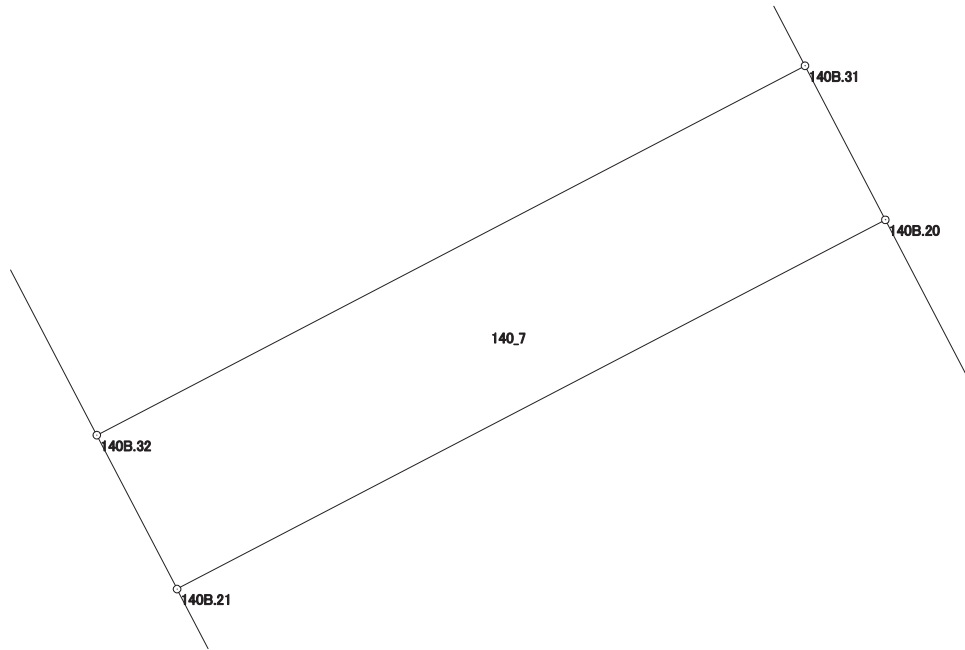

画地出来形面積計算書

世界測地系

現場名：北部第三地区

地番名： 140_8

点名	Xn	Yn	距離	方向角	Yn+1-Yn-1	Xn × (Yn+1-Yn-1)
140B. 21	47491. 270	-69488. 999	12. 583	152° 26' 57"	-5. 711	-271222. 642970
140B. 22	47480. 114	-69483. 179	13. 001	62° 38' 05"	17. 366	824539. 659724
140B. 19	47486. 090	-69471. 633	12. 622	332° 27' 52"	5. 711	271193. 059990
140B. 20	47497. 282	-69477. 468	13. 004	242° 27' 49"	-17. 366	-824837. 799212

倍面積合計	-327. 722468
1/2	163. 8612340

合計面積	163. 8612340
------	--------------



画地出来形面積計算書

世界測地系


現場名：北部第三地区

地番名： 140_9

点名	Xn	Yn	距離	方向角	Yn+1-Yn-1	Xn × (Yn+1-Yn-1)
140B.22	47480.114	-69483.179	2.435	152° 27' 23"	-10.420	-494742.787880
140B.23	47477.955	-69482.053	2.577	152° 28' 13"	2.317	110006.421735
140B.24	47475.670	-69480.862	13.001	62° 38' 05"	12.737	604697.608790
140B.18	47481.646	-69469.316	5.012	332° 27' 49"	9.229	438208.110934
140B.19	47486.090	-69471.633	13.001	242° 38' 05"	-13.863	-658299.665670

倍面積合計	-130.312091
1/2	65.1560455

合計面積	65.1560455
------	------------

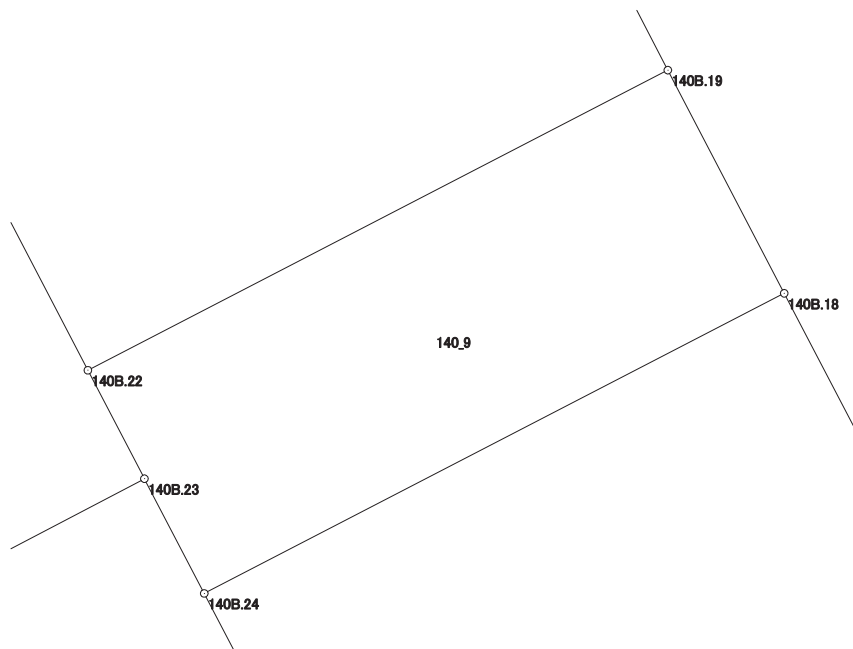

画地出来形面積計算書

世界測地系


現場名：北部第三地区

地番名： 140_10

点名	Xn	Yn	距離	方向角	Yn+1-Yn-1	Xn × (Yn+1-Yn-1)
140B.24	47475.670	-69480.862	10.721	152° 26' 35"	-6.586	-312674.762620
140B.25	47466.165	-69475.902	12.997	62° 27' 47"	16.485	782479.730025
140B.17	47472.174	-69464.377	10.682	332° 27' 40"	6.586	312651.737964
140B.18	47481.646	-69469.316	13.001	242° 38' 05"	-16.485	-782734.934310

倍面積合計	-278.228941
1/2	139.1144705

合計面積	139.1144705
------	-------------

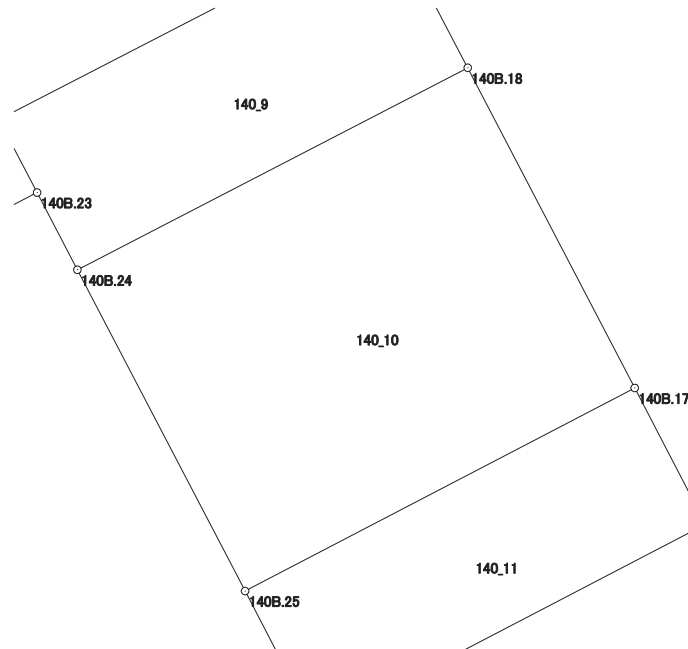

画地出来形面積計算書

世界測地系


現場名：北部第三地区

地番名： 140_11

点名	Xn	Yn	距離	方向角	Yn+1-Yn-1	Xn × (Yn+1-Yn-1)
140B.25	47466.165	-69475.902	4.548	152° 27' 37"	-9.422	-447226.206630
140B.26	47462.132	-69473.799	12.997	62° 28' 15"	13.628	646813.934896
140B.16	47468.139	-69462.274	4.550	332° 28' 19"	9.422	447244.805658
140B.17	47472.174	-69464.377	12.997	242° 27' 47"	-13.628	-646950.787272

倍面積合計	-118.253348
1/2	59.1266740

合計面積	59.1266740
------	------------

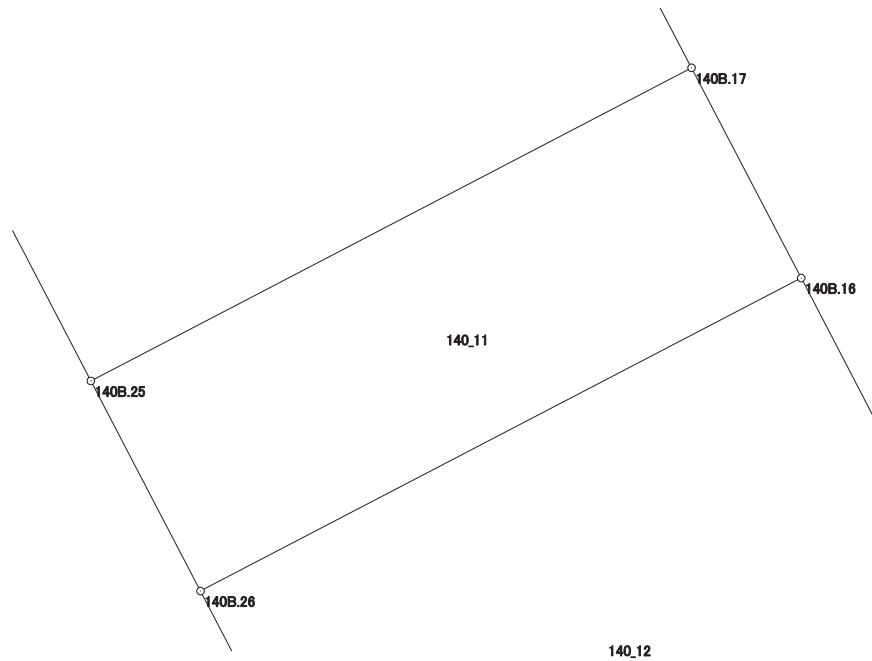

画地出来形面積計算書

世界測地系


現場名：北部第三地区

地番名： 140_12

点名	Xn	Yn	距離	方向角	Yn+1-Yn-1	Xn × (Yn+1-Yn-1)
140B.26	47462.132	-69473.799	5.990	152° 26' 49"	-8.754	-415483.503528
140B.27	47456.821	-69471.028	2.910	152° 27' 58"	4.116	195332.275236
140B.28	47454.241	-69469.683	12.995	62° 31' 05"	12.874	610925.898634
140B.15	47460.238	-69458.154	8.911	332° 27' 36"	7.409	351632.903342
140B.16	47468.139	-69462.274	12.997	242° 28' 15"	-15.645	-742639.034655

倍面積合計	-231.460971
1/2	115.7304855

合計面積	115.7304855
------	-------------

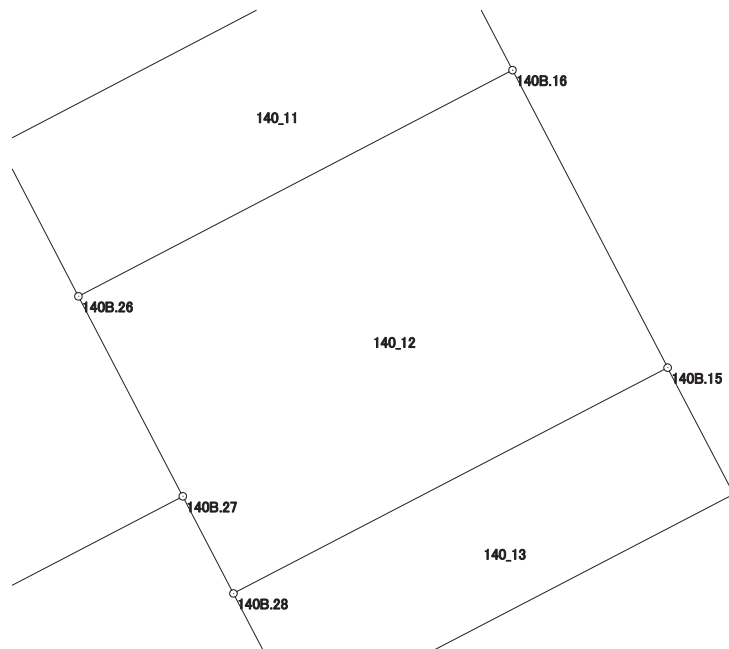

画地出来形面積計算書

世界測地系

現場名：北部第三地区

地番名： 140_13

点名	Xn	Yn	距離	方向角	Yn+1-Yn-1	Xn × (Yn+1-Yn-1)
140B. 28	47454. 241	-69469. 683	3. 791	152° 26' 29"	-9. 775	-463865. 205775
140B. 29	47450. 880	-69467. 929	12. 995	62° 31' 33"	13. 283	630290. 039040
140B. 14	47456. 875	-69456. 400	3. 793	332° 27' 19"	9. 775	463890. 953125
140B. 15	47460. 238	-69458. 154	12. 995	242° 31' 05"	-13. 283	-630414. 341354

倍面積合計	-98. 554964
1/2	49. 2774820

合計面積	49. 2774820
------	-------------

