

画地出来形面積計算書

世界測地系


現場名：北部第三地区

地番名： 142_1

点名	Xn	Yn	距離	方向角	Yn+1-Yn-1	Xn × (Yn+1-Yn-1)
142B. 26	47493. 444	-69437. 674	46. 470	152° 27' 18"	-34. 959	-1660323. 308796
142B. 27	47452. 241	-69416. 184	2. 594	28° 34' 50"	22. 731	1078636. 890171
142B. 9	47454. 519	-69414. 943	5. 332	30° 02' 12"	3. 910	185547. 169290
142B. 10	47459. 135	-69412. 274	5. 338	31° 54' 56"	5. 491	260598. 110285
142B. 11	47463. 666	-69409. 452	5. 333	33° 41' 56"	5. 781	274387. 453146
142B. 12	47468. 103	-69406. 493	5. 336	35° 31' 40"	6. 060	287656. 704180
142B. 13	47472. 446	-69403. 392	5. 339	37° 04' 57"	6. 320	300025. 858720
142B. 14	47476. 705	-69400. 173	5. 338	38° 52' 16"	6. 569	311874. 475145
142B. 15	47480. 861	-69396. 823	5. 323	40° 36' 42"	6. 815	323582. 067715
142B. 16	47484. 902	-69393. 358	5. 334	42° 27' 44"	7. 066	335528. 317532
142B. 17	47488. 837	-69389. 757	5. 336	44° 09' 26"	7. 318	347523. 309166
142B. 18	47492. 665	-69386. 040	5. 336	45° 44' 39"	7. 539	358047. 201435
142B. 19	47496. 389	-69382. 218	5. 336	47° 39' 30"	7. 766	368856. 956974
142B. 20	47499. 983	-69378. 274	5. 331	49° 26' 05"	7. 994	379714. 864102
142B. 21	47503. 450	-69374. 224	3. 106	51° 07' 48"	6. 468	307252. 314600
142B. 22	47505. 399	-69371. 806	4. 035	11° 28' 47"	3. 221	153014. 890179
142B. 23	47509. 353	-69371. 003	13. 876	332° 27' 02"	-5. 615	-266765. 017095
142B. 24	47521. 656	-69377. 421	3. 994	287° 45' 16"	-10. 222	-485766. 367632
142B. 25	47522. 874	-69381. 225	63. 660	242° 27' 52"	-60. 253	-2863395. 727122

倍面積合計	-4003. 838005
1/2	2001. 9190025

合計面積	2001. 9190025
------	---------------

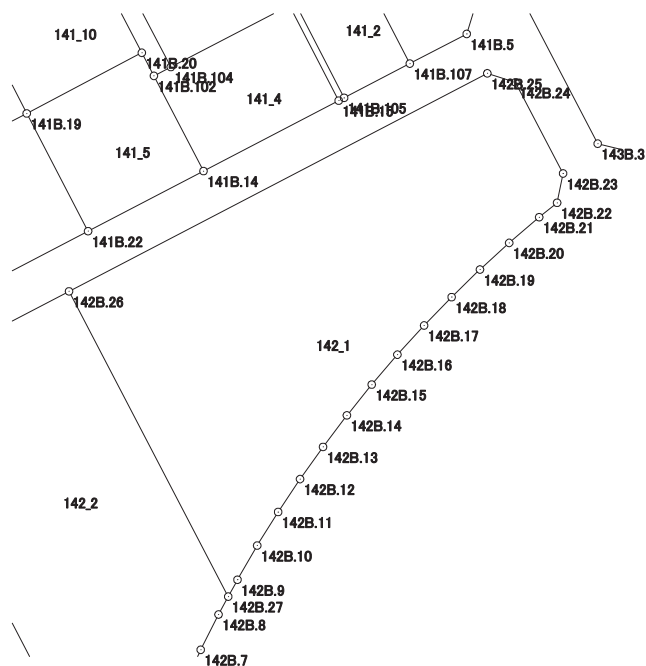

画地出来形面積計算書

世界測地系

現場名：北部第三地区

地番名： 142_2

点名	Xn	Yn	距離	方向角	Yn+1-Yn-1	Xn × (Yn+1-Yn-1)
142B. 1	47482.040	-69459.551	4.002	197° 37' 45"	-23.089	-1096312.821560
142B. 2	47478.226	-69460.763	38.467	152° 26' 42"	16.583	787331.421758
142B. 3	47444.122	-69442.968	4.019	126° 22' 46"	21.031	997797.329782
142B. 4	47441.738	-69439.732	14.646	100° 03' 03"	17.657	837678.767866
142B. 5	47439.182	-69425.311	4.003	62° 30' 24"	17.972	852576.978904
142B. 6	47441.030	-69421.760	4.444	24° 43' 32"	5.410	256655.972300
142B. 7	47445.067	-69419.901	5.332	26° 47' 10"	4.262	202210.875554
142B. 8	47449.827	-69417.498	2.748	28° 33' 38"	3.717	176371.006959
142B. 27	47452.241	-69416.184	46.470	332° 27' 18"	-20.176	-957396.414416
142B. 26	47493.444	-69437.674	24.671	242° 28' 05"	-43.367	-2059648.185948

倍面積合計	-2735.068801
1/2	1367.5344005

合計面積	1367.5344005
------	--------------

