


北部第三地区 画地出来形確認測量原図

〈149-1街区〉

平成二十四年三月

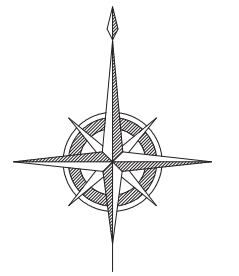

S=1:500



前橋市

画地出来形面積計算書

世界測地系


現場名：北部第三地区

地番名： 149-1_1

点名	Xn	Yn	距離	方向角	Yn+1-Yn-1	Xn × (Yn+1-Yn-1)
149B.79	47108.899	-69890.303	14.992	165° 34' 25"	-6.689	-315111.425411
149B.54	47094.380	-69886.568	7.991	75° 18' 48"	11.465	539937.066700
149B14	47096.406	-69878.838	4.001	30° 28' 30"	9.759	459613.826154
149B15	47099.854	-69876.809	12.142	345° 21' 13"	-1.041	-49030.948014
149B.55	47111.601	-69879.879	10.768	255° 28' 06"	-13.494	-635723.943894

倍面積合計	-315.424465
1/2	157.7122325

合計面積	157.7122325
------	-------------

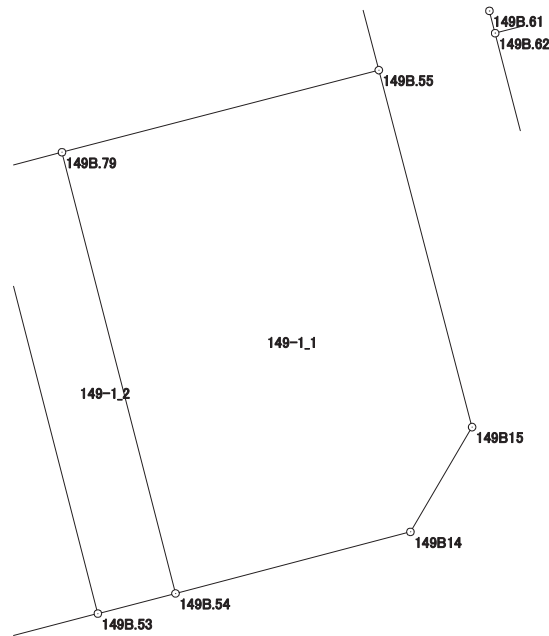

画地出来形面積計算書

世界測地系


現場名：北部第三地区

地番名： 149-1_2

点名	Xn	Yn	距離	方向角	Yn+1-Yn-1	Xn × (Yn+1-Yn-1)
149B.78	47108.236	-69892.859	14.991	165° 34' 08"	1.180	55587.718480
149B.53	47093.718	-69889.123	2.639	75° 28' 27"	6.291	296266.579938
149B.54	47094.380	-69886.568	14.992	345° 34' 25"	-1.180	-55571.368400
149B.79	47108.899	-69890.303	2.641	255° 27' 31"	-6.291	-296362.083609

倍面積合計	-79.153591
1/2	39.5767955

合計面積	39.5767955
------	------------

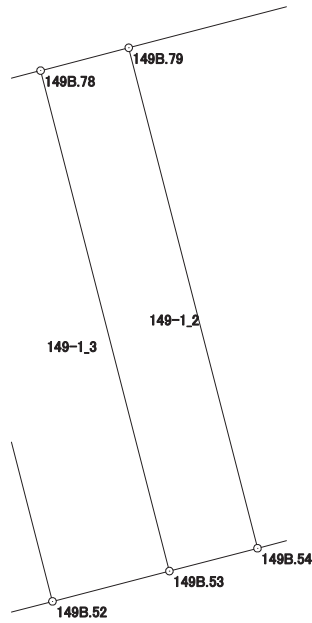

画地出来形面積計算書

世界測地系


現場名：北部第三地区

地番名： 149-1_3

点名	Xn	Yn	距離	方向角	Yn+1-Yn-1	Xn × (Yn+1-Yn-1)
149B.77	47107.358	-69896.249	14.992	165° 34' 25"	0.345	16252.038510
149B.52	47092.839	-69892.514	3.503	75° 28' 04"	7.126	335583.570714
149B.53	47093.718	-69889.123	14.991	345° 34' 08"	-0.345	-16247.332710
149B.78	47108.236	-69892.859	3.502	255° 28' 47"	-7.126	-335693.289736

倍面積合計	-105.013222
1/2	52.5066110

合計面積	52.5066110
------	------------

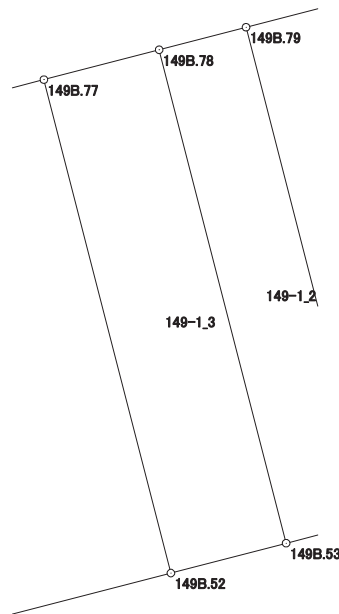

画地出来形面積計算書

世界測地系


現場名：北部第三地区

地番名： 149-1_4

点名	Xn	Yn	距離	方向角	Yn+1-Yn-1	Xn × (Yn+1-Yn-1)
149B.75	47105.197	-69904.586	14.992	165° 34' 25"	2.195	103395.907415
149B.51	47090.678	-69900.851	8.613	75° 28' 06"	12.072	568478.664816
149B.52	47092.839	-69892.514	14.992	345° 34' 25"	4.602	216721.245078
149B.77	47107.358	-69896.249	7.022	255° 27' 33"	-10.532	-496134.694456
149B.76	47105.595	-69903.046	1.591	255° 30' 34"	-8.337	-392719.345515

倍面積合計	-258.222662
1/2	129.1113310

合計面積	129.1113310
------	-------------

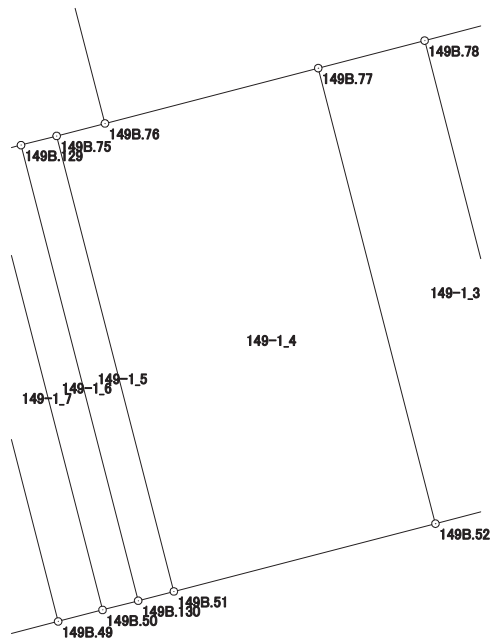

画地出来形面積計算書

世界測地系


現場名：北部第三地区

地番名： 149-1_5

点名	Xn	Yn	距離	方向角	Yn+1-Yn-1	Xn × (Yn+1-Yn-1)
149B.129	47104.903	-69905.722	14.993	165° 34' 28"	2.599	122425.642897
149B.130	47090.383	-69901.987	1.174	75° 26' 34"	4.871	229377.255593
149B.51	47090.678	-69900.851	14.992	345° 34' 25"	-2.599	-122388.672122
149B.75	47105.197	-69904.586	1.173	255° 29' 24"	-4.871	-229449.414587

倍面積合計	-35.188219
1/2	17.5941095

合計面積	17.5941095
------	------------

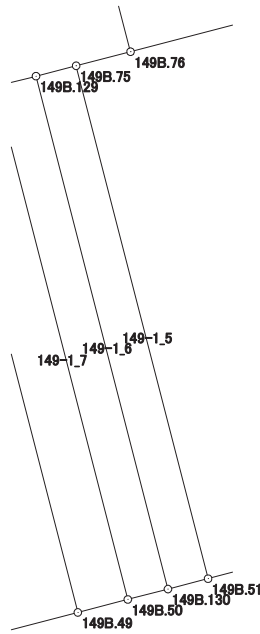

画地出来形面積計算書

世界測地系


現場名：北部第三地区

地番名： 149-1_6

点名	Xn	Yn	距離	方向角	Yn+1-Yn-1	Xn × (Yn+1-Yn-1)
149B.74	47104.608	-69906.858	14.992	165° 34' 25"	2.599	122424.876192
149B.50	47090.089	-69903.123	1.173	75° 29' 24"	4.871	229375.823519
149B.130	47090.383	-69901.987	14.993	345° 34' 28"	-2.599	-122387.905417
149B.129	47104.903	-69905.722	1.174	255° 26' 34"	-4.871	-229447.982513

倍面積合計	-35.188219
1/2	17.5941095

合計面積	17.5941095
------	------------

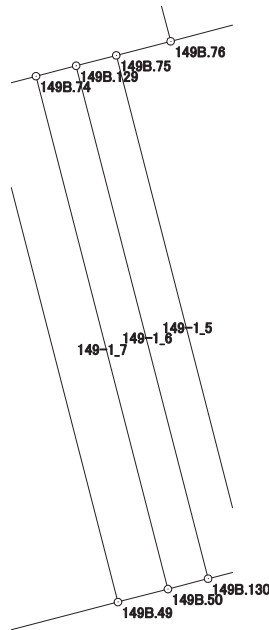

画地出来形面積計算書

世界測地系


現場名：北部第三地区

地番名： 149-1_7

点名	Xn	Yn	距離	方向角	Yn+1-Yn-1	Xn × (Yn+1-Yn-1)
149B.73	47104.242	-69908.273	14.993	165° 34' 28"	2.320	109281.841440
149B.49	47089.722	-69904.538	1.462	75° 27' 36"	5.150	242512.068300
149B.50	47090.089	-69903.123	14.992	345° 34' 25"	-2.320	-109249.006480
149B.74	47104.608	-69906.858	1.462	255° 29' 52"	-5.150	-242588.731200

倍面積合計	-43.827940
1/2	21.9139700

合計面積	21.9139700
------	------------

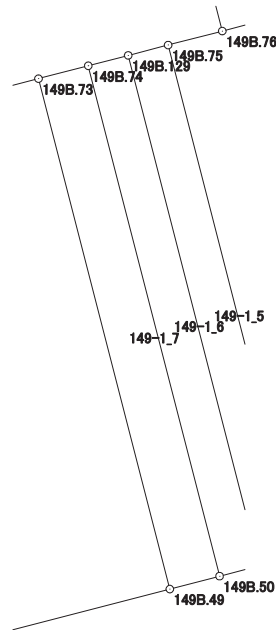

画地出来形面積計算書

世界測地系


現場名：北部第三地区

地番名： 149-1_8

点名	Xn	Yn	距離	方向角	Yn+1-Yn-1	Xn × (Yn+1-Yn-1)
149B.72	47102.598	-69914.615	14.993	165° 37' 18"	-2.619	-123361.704162
149B.48	47088.075	-69910.892	6.564	75° 28' 06"	10.077	474506.531775
149B.49	47089.722	-69904.538	14.993	345° 34' 28"	2.619	123327.981918
149B.73	47104.242	-69908.273	6.552	255° 28' 03"	-10.077	-474669.446634

倍面積合計	-196.637103
1/2	98.3185515

合計面積	98.3185515
------	------------

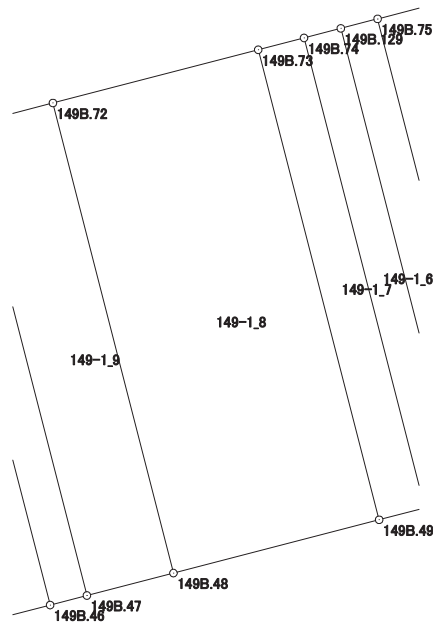

画地出来形面積計算書

世界測地系


現場名：北部第三地区

地番名： 149-1_9

点名	Xn	Yn	距離	方向角	Yn+1-Yn-1	Xn × (Yn+1-Yn-1)
149B.71	47101.906	-69917.288	14.994	165° 37' 22"	1.050	49457.001300
149B.47	47087.382	-69913.565	2.761	75° 27' 56"	6.396	301170.895272
149B.48	47088.075	-69910.892	14.993	345° 37' 18"	-1.050	-49442.478750
149B.72	47102.598	-69914.615	2.761	255° 29' 08"	-6.396	-301268.216808

倍面積合計	-82.798986
1/2	41.3994930

合計面積	41.3994930
------	------------

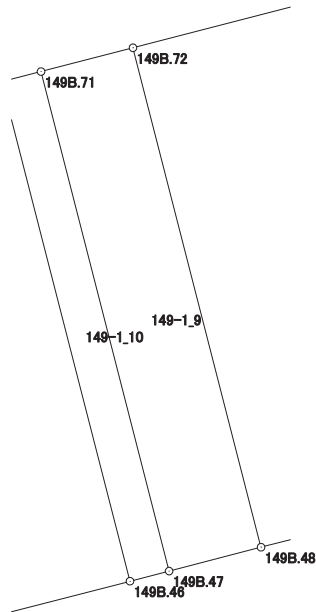

画地出来形面積計算書

世界測地系


現場名：北部第三地区

地番名： 149-1_10

点名	Xn	Yn	距離	方向角	Yn+1-Yn-1	Xn × (Yn+1-Yn-1)
149B.70	47101.611	-69918.425	14.994	165° 37' 22"	2.586	121804.766046
149B.46	47087.087	-69914.702	1.175	75° 27' 18"	4.860	228843.242820
149B.47	47087.382	-69913.565	14.994	345° 37' 22"	-2.586	-121767.969852
149B.71	47101.906	-69917.288	1.175	255° 27' 18"	-4.860	-228915.263160

倍面積合計	-35.224146
1/2	17.6120730

合計面積	17.6120730
------	------------

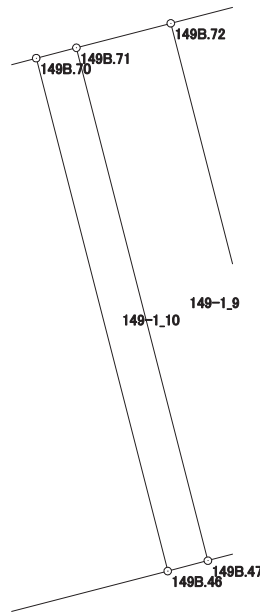

画地出来形面積計算書

世界測地系


現場名：北部第三地区

地番名： 149-1_11

点名	Xn	Yn	距離	方向角	Yn+1-Yn-1	Xn × (Yn+1-Yn-1)
149B. 44	47098. 437	-69930. 671	12. 117	175° 35' 53"	-5. 637	-265493. 889369
149B. 4	47086. 356	-69929. 741	4. 000	125° 29' 10"	4. 187	197150. 572572
149B. 5	47084. 034	-69926. 484	12. 171	75° 28' 22"	15. 039	708096. 787326
149B. 46	47087. 087	-69914. 702	14. 994	345° 37' 22"	8. 059	379474. 834133
149B. 70	47101. 611	-69918. 425	5. 867	255° 28' 07"	-9. 402	-442849. 346622
149B. 68	47100. 139	-69924. 104	6. 784	255° 28' 12"	-12. 246	-576788. 302194

倍面積合計	-409. 344154
1/2	204. 6720770

合計面積	204. 6720770
------	--------------

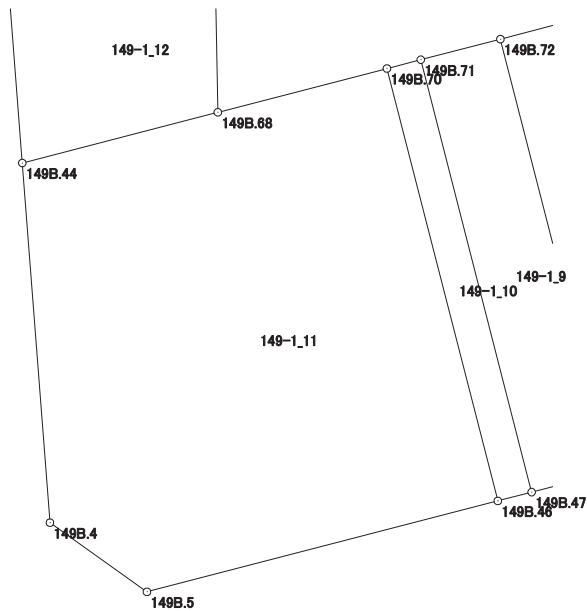

画地出来形面積計算書

世界測地系


現場名：北部第三地区

地番名： 149-1_12

点名	Xn	Yn	距離	方向角	Yn+1-Yn-1	Xn × (Yn+1-Yn-1)
149B.43	47106.599	-69931.261	1.346	177° 13' 52"	-6.966	-328144.568634
149B.3	47105.255	-69931.196	6.838	175° 35' 48"	0.590	27792.100450
149B.44	47098.437	-69930.671	6.784	75° 28' 12"	7.092	334022.115204
149B.68	47100.139	-69924.104	6.626	358° 54' 38"	6.441	303371.995299
149B.66	47106.764	-69924.230	7.033	268° 39' 20"	-7.157	-337143.109948

倍面積合計	-101.467629
1/2	50.7338145

合計面積	50.7338145
------	------------

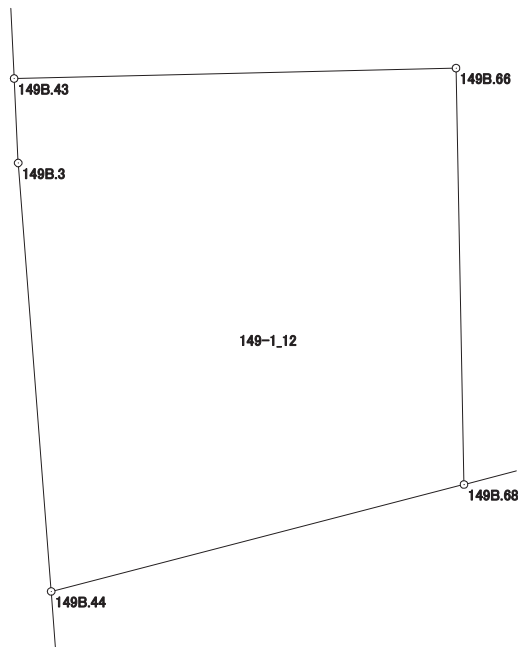

画地出来形面積計算書

世界測地系


現場名：北部第三地区

地番名： 149-1_13

点名	Xn	Yn	距離	方向角	Yn+1-Yn-1	Xn × (Yn+1-Yn-1)
149B. 1	47129.240	-69929.818	4.006	216° 21' 39"	-21.733	-1024259.772920
149B. 2	47126.014	-69932.193	19.437	177° 15' 06"	-1.443	-68002.838202
149B. 43	47106.599	-69931.261	7.033	88° 39' 20"	7.963	375109.847837
149B. 66	47106.764	-69924.230	6.626	178° 54' 38"	7.157	337143.109948
149B. 68	47100.139	-69924.104	5.867	75° 28' 07"	5.805	273416.306895
149B. 70	47101.611	-69918.425	1.175	75° 27' 18"	6.816	321044.580576
149B. 71	47101.906	-69917.288	2.761	75° 29' 08"	3.810	179458.261860
149B. 72	47102.598	-69914.615	6.552	75° 28' 03"	9.015	424629.920970
149B. 73	47104.242	-69908.273	1.462	75° 29' 52"	7.757	365387.605194
149B. 74	47104.608	-69906.858	1.174	75° 26' 34"	2.551	120163.855008
149B. 129	47104.903	-69905.722	1.173	75° 29' 24"	2.272	107022.339616
149B. 75	47105.197	-69904.586	1.591	75° 30' 34"	2.676	126053.507172
149B. 76	47105.595	-69903.046	4.995	345° 29' 47"	0.289	13613.516955
149B. 64	47110.431	-69904.297	12.105	345° 29' 56"	-4.282	-201726.865542
149B. 63	47122.150	-69907.328	12.504	345° 29' 37"	-6.163	-290413.810450
149B. 42	47134.255	-69910.460	19.997	255° 28' 33"	-22.490	-1060049.394950

倍面積合計	-1409.830033
1/2	704.9150165

合計面積	704.9150165
------	-------------

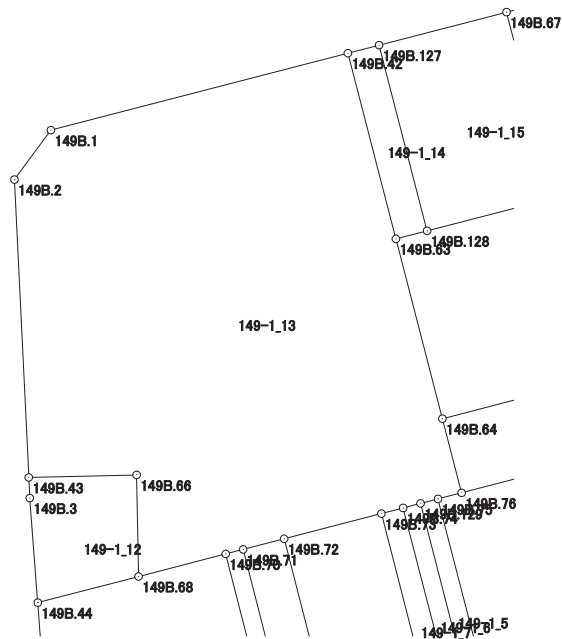

画地出来形面積計算書

世界測地系


現場名：北部第三地区

地番名： 149-1_14

点名	Xn	Yn	距離	方向角	Yn+1-Yn-1	Xn × (Yn+1-Yn-1)
149B.42	47134.255	-69910.460	12.504	165° 29' 37"	1.099	51800.546245
149B.63	47122.150	-69907.328	2.100	75° 29' 38"	5.165	243385.904750
149B.128	47122.676	-69905.295	12.505	345° 29' 41"	-1.099	-51787.820924
149B.127	47134.782	-69908.427	2.100	255° 28' 03"	-5.165	-243451.149030

倍面積合計	-52.518959
1/2	26.2594795

合計面積	26.2594795
------	------------

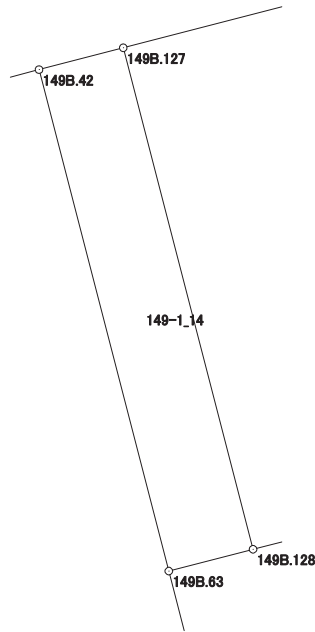

画地出来形面積計算書

世界測地系


現場名：北部第三地区

地番名： 149-1_15

点名	Xn	Yn	距離	方向角	Yn+1-Yn-1	Xn × (Yn+1-Yn-1)
149B.127	47134.782	-69908.427	12.505	165° 29' 41"	-5.175	-243922.496850
149B.128	47122.676	-69905.295	8.580	75° 29' 45"	11.439	539036.290764
149B.65	47124.825	-69896.988	12.507	345° 29' 49"	5.175	243870.969375
149B.67	47136.933	-69900.120	8.581	255° 28' 58"	-11.439	-539199.376587

倍面積合計	-214.613298
1/2	107.3066490

合計面積	107.3066490
------	-------------

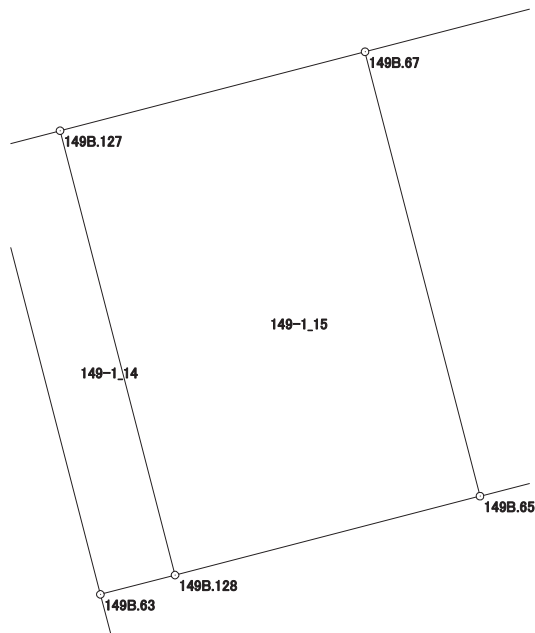

画地出来形面積計算書

世界測地系


現場名：北部第三地区

地番名： 149-1_16

点名	Xn	Yn	距離	方向角	Yn+1-Yn-1	Xn × (Yn+1-Yn-1)
149B. 67	47136. 933	-69900. 120	12. 507	165° 29' 49"	-6. 973	-328685. 833809
149B. 65	47124. 825	-69896. 988	13. 239	75° 29' 55"	15. 949	751593. 833925
149B. 57	47128. 140	-69884. 171	9. 675	345° 26' 53"	10. 386	489472. 862040
149B. 16	47137. 505	-69886. 602	3. 979	300° 56' 30"	-5. 844	-275471. 579220
149B. 17	47139. 551	-69890. 015	10. 439	255° 28' 31"	-13. 518	-637232. 450418

倍面積合計	-323. 167482
1/2	161. 5837410

合計面積	161. 5837410
------	--------------

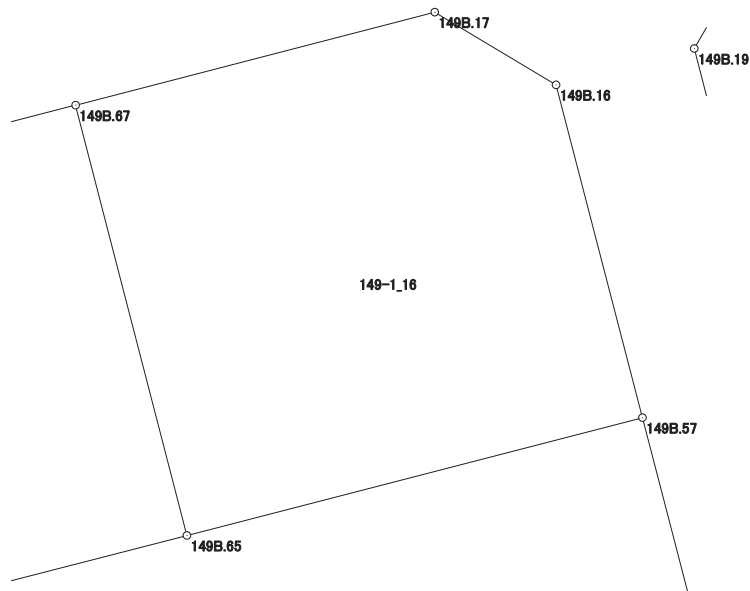

画地出来形面積計算書

世界測地系


現場名：北部第三地区

地番名： 149-1_17

点名	Xn	Yn	距離	方向角	Yn+1-Yn-1	Xn × (Yn+1-Yn-1)
149B. 63	47122. 150	-69907. 328	12. 105	165° 29' 56"	0. 998	47027. 905700
149B. 64	47110. 431	-69904. 297	23. 928	75° 27' 56"	26. 193	1233963. 519183
149B. 56	47116. 436	-69881. 135	12. 091	345° 27' 29"	20. 126	948265. 390936
149B. 57	47128. 140	-69884. 171	13. 239	255° 29' 55"	-15. 853	-747122. 403420
149B. 65	47124. 825	-69896. 988	8. 580	255° 29' 45"	-21. 124	-995464. 803300
149B. 128	47122. 676	-69905. 295	2. 100	255° 29' 38"	-10. 340	-487248. 469840

倍面積合計	-578. 860741
1/2	289. 4303705

合計面積	289. 4303705
------	--------------

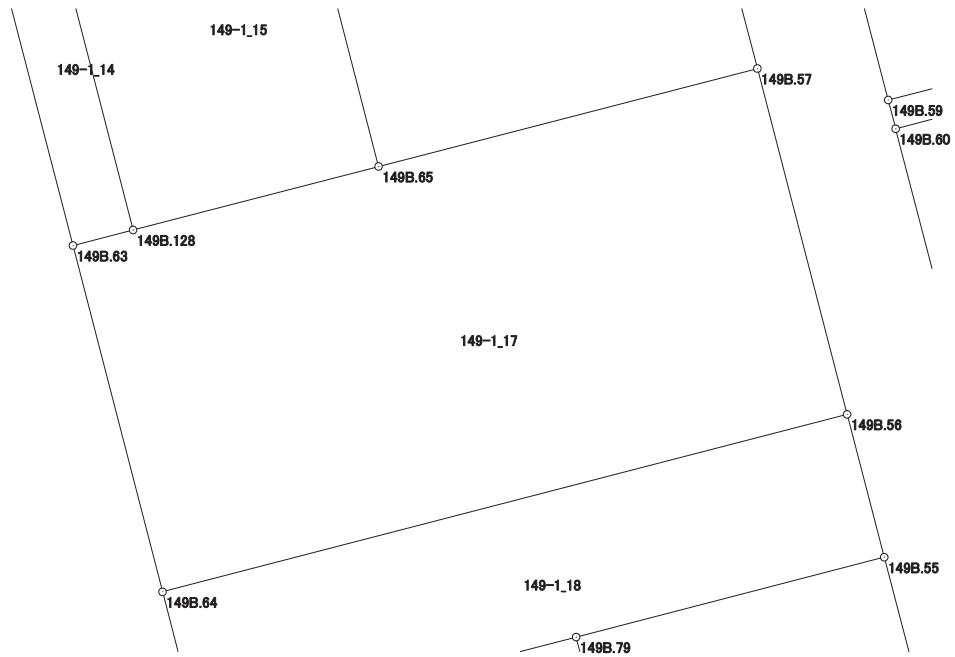

画地出来形面積計算書

世界測地系

現場名：北部第三地区

地番名： 149-1_18

点名	Xn	Yn	距離	方向角	Yn+1-Yn-1	Xn × (Yn+1-Yn-1)
149B. 64	47110. 431	-69904. 297	4. 995	165° 29' 47"	-21. 911	-1032236. 653641
149B. 76	47105. 595	-69903. 046	7. 022	75° 27' 33"	8. 048	379105. 828560
149B. 77	47107. 358	-69896. 249	3. 502	75° 28' 47"	10. 187	479882. 655946
149B. 78	47108. 236	-69892. 859	2. 641	75° 27' 31"	5. 946	280105. 571256
149B. 79	47108. 899	-69890. 303	10. 768	75° 28' 06"	12. 980	611473. 509020
149B. 55	47111. 601	-69879. 879	4. 995	345° 26' 17"	9. 168	431919. 157968
149B. 56	47116. 436	-69881. 135	23. 928	255° 27' 56"	-24. 418	-1150489. 134248

倍面積合計	-239. 065139
1/2	119. 5325695

合計面積	119. 5325695
------	--------------

