



北部第三地区 画地出来形確認測量原図

〈150街区〉

平成二十四年三月

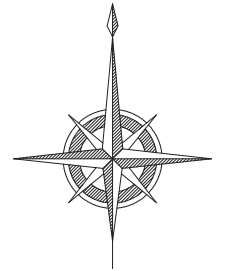

S=1:500

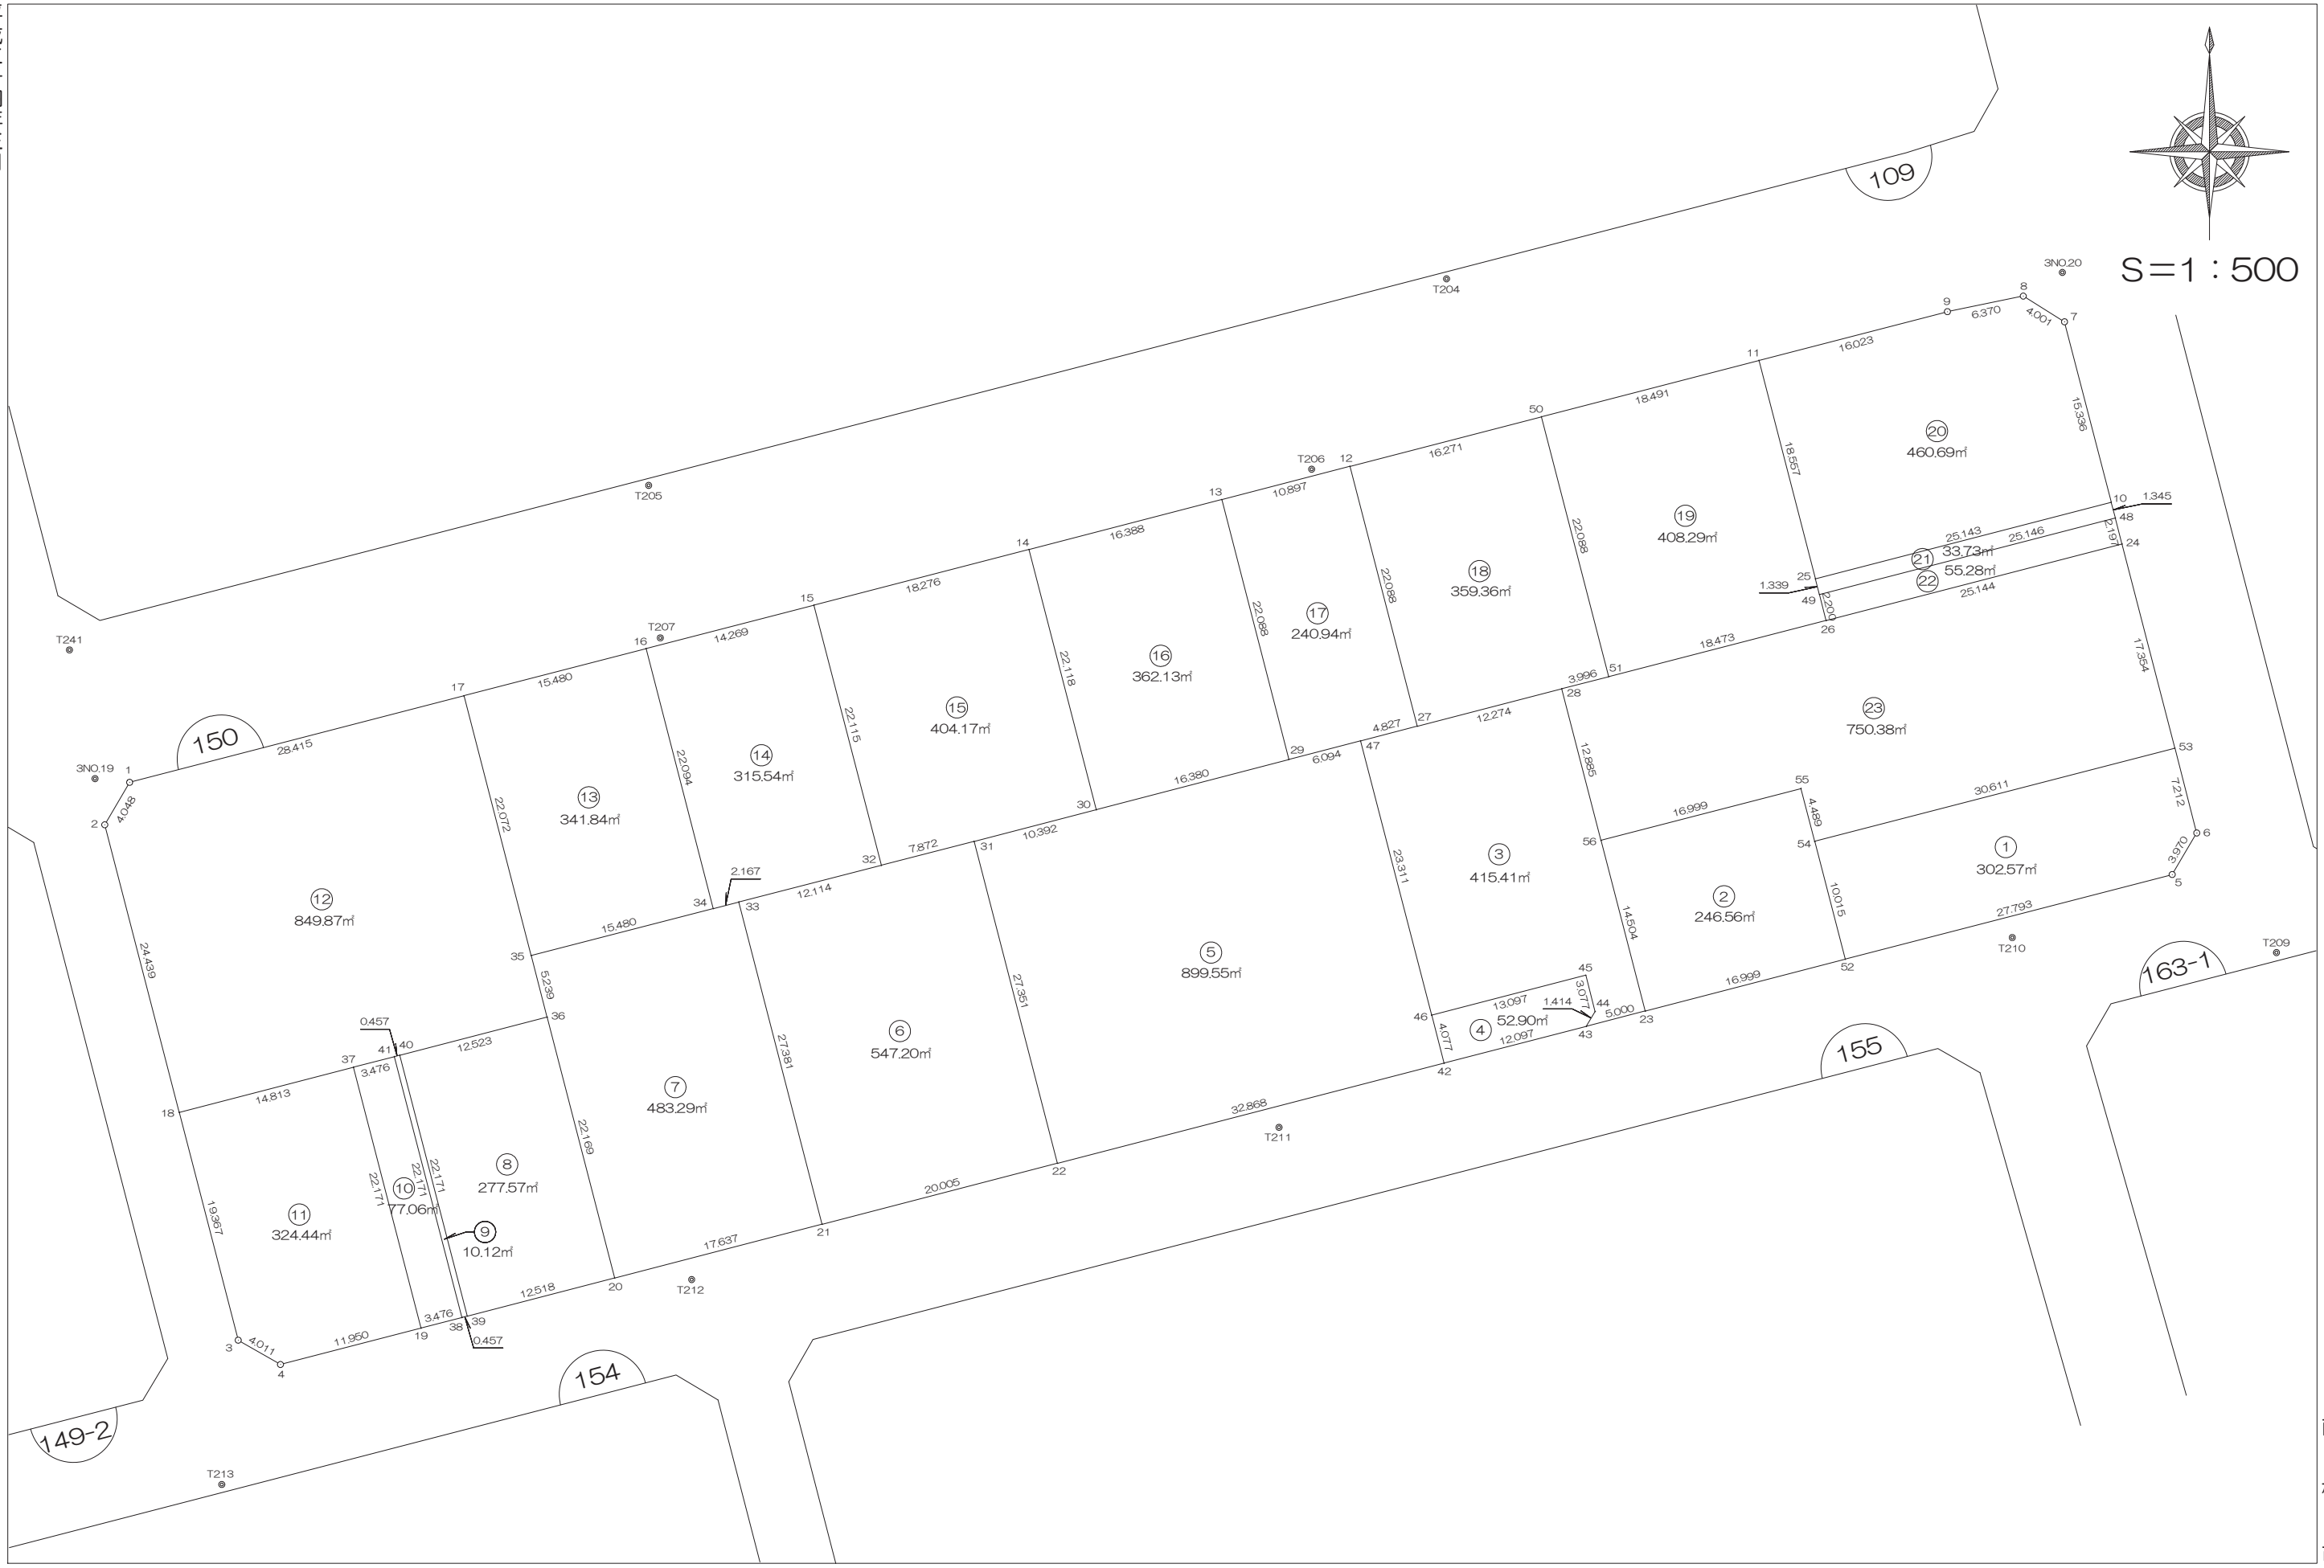

前橋市

画地出来形面積計算書

世界測地系


現場名：北部第三地区

地番名： 150_1

点名	Xn	Yn	距離	方向角	Yn+1-Yn-1	Xn × (Yn+1-Yn-1)
150B.54	47173.703	-69626.246	10.015	165° 28' 46"	-27.122	-1279445.172766
150B.52	47164.008	-69623.735	27.793	75° 28' 49"	29.416	1387376.459328
150B.5	47170.976	-69596.830	3.970	30° 34' 57"	28.925	1364420.480800
150B.6	47174.394	-69594.810	7.212	345° 31' 21"	0.217	10236.843498
150B.53	47181.377	-69596.613	30.611	255° 28' 52"	-31.436	-1483193.767372

倍面積合計	-605.156512
1/2	302.5782560

合計面積	302.5782560
------	-------------

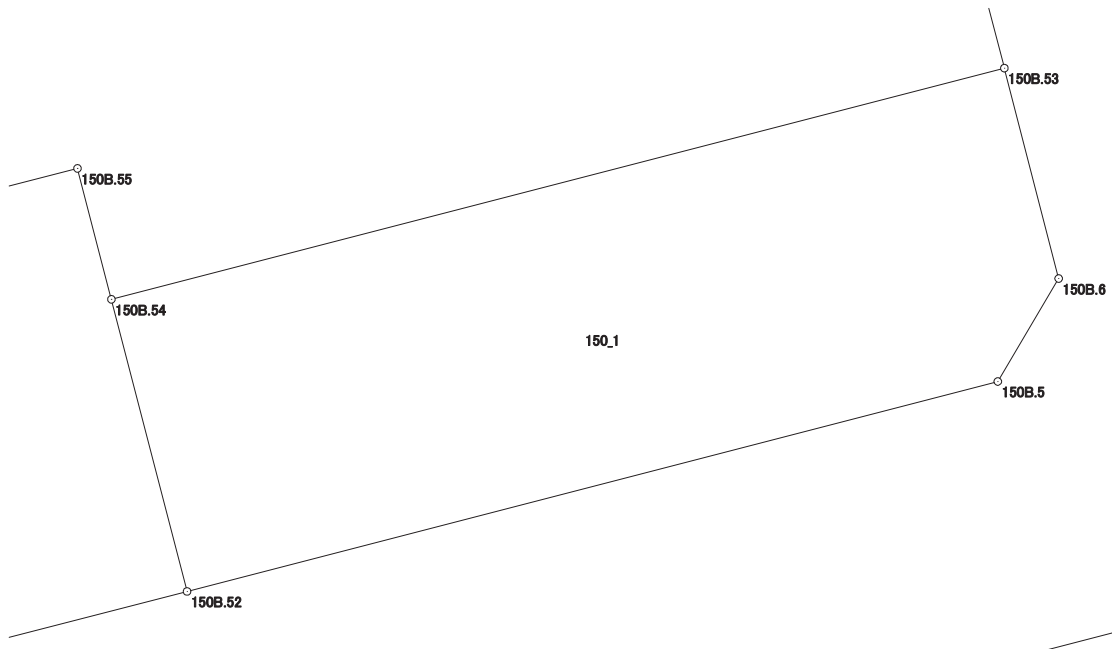

画地出来形面積計算書

世界測地系


現場名：北部第三地区

地番名： 150_2

点名	Xn	Yn	距離	方向角	Yn+1-Yn-1	Xn × (Yn+1-Yn-1)
150B.56	47173.787	-69643.828	14.504	165° 28' 41"	-12.819	-604720.775553
150B.23	47159.746	-69640.191	16.999	75° 28' 47"	20.093	947580.776378
150B.52	47164.008	-69623.735	10.015	345° 28' 46"	13.945	657702.091560
150B.54	47173.703	-69626.246	4.489	345° 28' 29"	-3.637	-171570.757811
150B.55	47178.049	-69627.372	16.999	255° 28' 47"	-17.582	-829484.457518

倍面積合計	-493.122944
1/2	246.5614720

合計面積	246.5614720
------	-------------

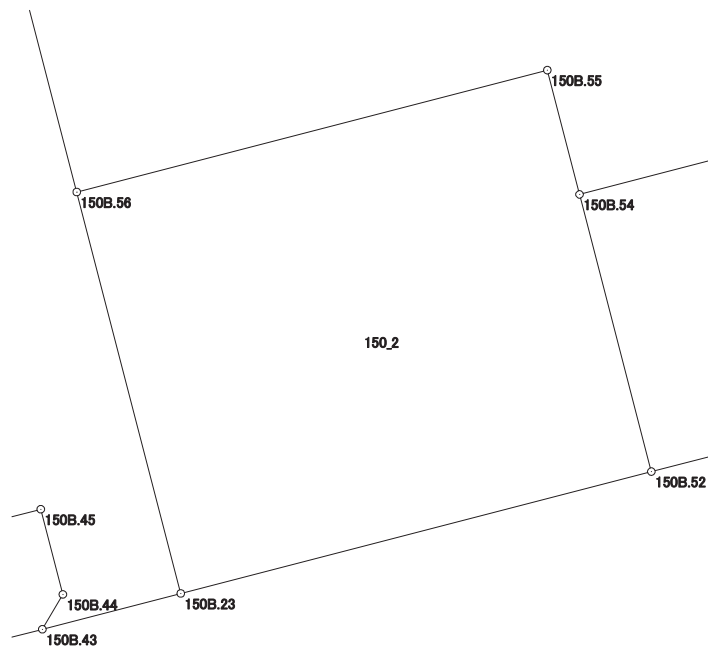

画地出来形面積計算書

世界測地系


現場名：北部第三地区

地番名： 150_3

点名	Xn	Yn	距離	方向角	Yn+1-Yn-1	Xn × (Yn+1-Yn-1)
150B.47	47181.972	-69663.615	23.311	165° 27' 58"	1.177	55533.181044
150B.46	47159.407	-69657.765	13.097	75° 28' 44"	18.529	873816.652303
150B.45	47162.691	-69645.086	3.077	165° 28' 18"	13.451	634385.356641
150B.44	47159.712	-69644.314	1.414	210° 27' 49"	0.055	2593.784160
150B.43	47158.493	-69645.031	5.000	75° 29' 08"	4.123	194434.466639
150B.23	47159.746	-69640.191	14.504	345° 28' 41"	1.203	56733.174438
150B.56	47173.787	-69643.828	12.885	345° 28' 23"	-6.869	-324036.742903
150B.28	47186.260	-69647.060	12.274	255° 28' 21"	-15.114	-713173.133640
150B.27	47183.181	-69658.942	4.827	255° 29' 40"	-16.555	-781117.561455

倍面積合計	-830.822773
1/2	415.4113865

合計面積	415.4113865
------	-------------

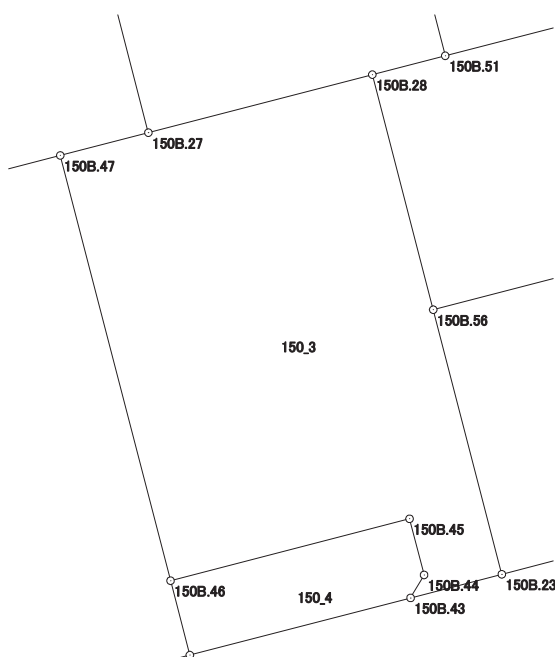

画地出来形面積計算書

世界測地系


現場名：北部第三地区

地番名： 150_4

点名	Xn	Yn	距離	方向角	Yn+1-Yn-1	Xn × (Yn+1-Yn-1)
150B.46	47159.407	-69657.765	4.077	165° 28' 10"	-11.656	-549690.047992
150B.42	47155.460	-69656.742	12.097	75° 28' 49"	12.734	600477.627640
150B.43	47158.493	-69645.031	1.414	30° 27' 49"	12.428	586085.751004
150B.44	47159.712	-69644.314	3.077	345° 28' 18"	-0.055	-2593.784160
150B.45	47162.691	-69645.086	13.097	255° 28' 44"	-13.451	-634385.356641

倍面積合計	-105.810149
1/2	52.9050745

合計面積	52.9050745
------	------------

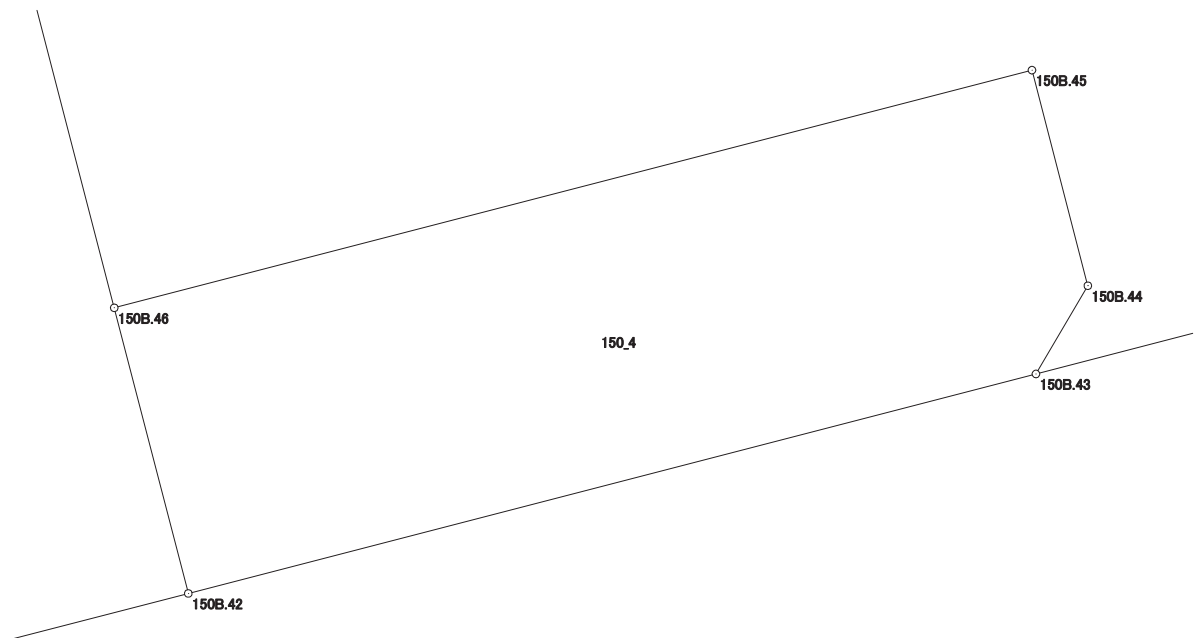

画地出来形面積計算書

世界測地系


現場名：北部第三地区

地番名： 150_5

点名	Xn	Yn	距離	方向角	Yn+1-Yn-1	Xn × (Yn+1-Yn-1)
150B. 31	47173. 696	-69695. 421	27. 351	165° 28' 19"	-3. 197	-150814. 306112
150B. 22	47147. 220	-69688. 560	32. 868	75° 28' 51"	38. 679	1823607. 322380
150B. 42	47155. 460	-69656. 742	4. 077	345° 28' 10"	30. 795	1452152. 390700
150B. 46	47159. 407	-69657. 765	23. 311	345° 27' 58"	-6. 873	-324126. 604311
150B. 47	47181. 972	-69663. 615	6. 094	255° 28' 41"	-11. 749	-554340. 989028
150B. 29	47180. 444	-69669. 514	16. 380	255° 22' 39"	-21. 748	-1026080. 296112
150B. 30	47176. 309	-69685. 363	10. 392	255° 26' 13"	-25. 907	-1222196. 637263

倍面積合計	-1799. 119746
1/2	899. 5598730

合計面積	899. 5598730
------	--------------

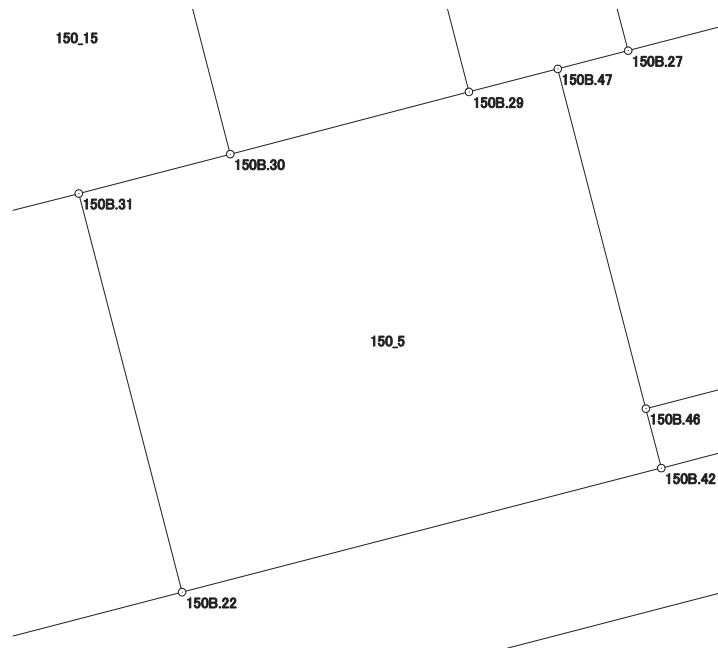

画地出来形面積計算書

世界測地系


現場名：北部第三地区

地番名： 150_6

点名	Xn	Yn	距離	方向角	Yn+1-Yn-1	Xn × (Yn+1-Yn-1)
150B. 33	47168. 713	-69714. 776	27. 381	165° 30' 43"	-4. 881	-230230. 488153
150B. 21	47142. 203	-69707. 926	20. 005	75° 28' 34"	26. 216	1235879. 993848
150B. 22	47147. 220	-69688. 560	27. 351	345° 28' 19"	12. 505	589575. 986100
150B. 31	47173. 696	-69695. 421	7. 872	255° 34' 06"	-14. 485	-683310. 986560
150B. 32	47171. 734	-69703. 045	12. 114	255° 33' 32"	-19. 355	-913008. 911570

倍面積合計	-1094. 406335
1/2	547. 2031675

合計面積	547. 2031675
------	--------------

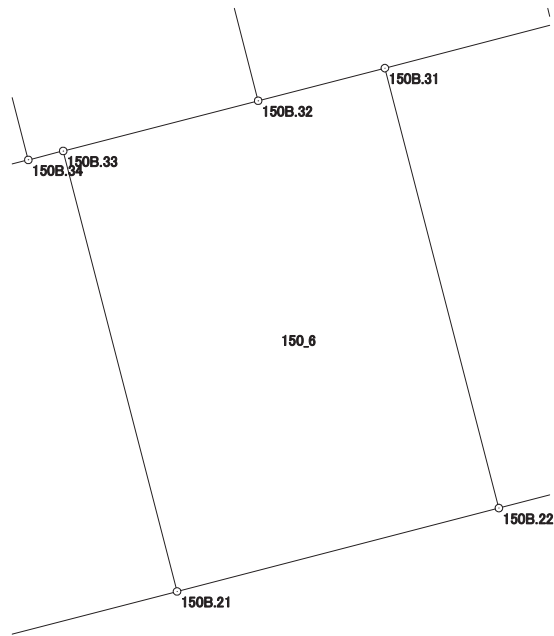

画地出来形面積計算書

世界測地系

現場名：北部第三地区

地番名： 150_7

点名	Xn	Yn	距離	方向角	Yn+1-Yn-1	Xn × (Yn+1-Yn-1)
150B.35	47164.315	-69731.866	5.239	165° 29' 11"	-13.678	-645113.500570
150B.36	47159.243	-69730.553	22.169	165° 29' 37"	6.866	323795.362438
150B.20	47137.781	-69725.000	17.637	75° 28' 48"	22.627	1066586.570687
150B.21	47142.203	-69707.926	27.381	345° 30' 43"	10.224	481981.883472
150B.33	47168.713	-69714.776	2.167	255° 35' 54"	-8.949	-422112.812637
150B.34	47168.174	-69716.875	15.480	255° 33' 51"	-17.090	-806104.093660

倍面積合計	-966.590270
1/2	483.2951350

合計面積	483.2951350
------	-------------



画地出来形面積計算書

世界測地系


現場名：北部第三地区

地番名： 150_8

点名	Xn	Yn	距離	方向角	Yn+1-Yn-1	Xn × (Yn+1-Yn-1)
150B.40	47156.106	-69742.677	22.171	165° 28' 45"	-6.565	-309579.835890
150B.39	47134.643	-69737.118	12.518	75° 28' 55"	17.677	833199.084311
150B.20	47137.781	-69725.000	22.169	345° 29' 37"	6.565	309459.532265
150B.36	47159.243	-69730.553	12.523	255° 29' 36"	-17.677	-833633.938511

倍面積合計	-555.157825
1/2	277.5789125

合計面積	277.5789125
------	-------------

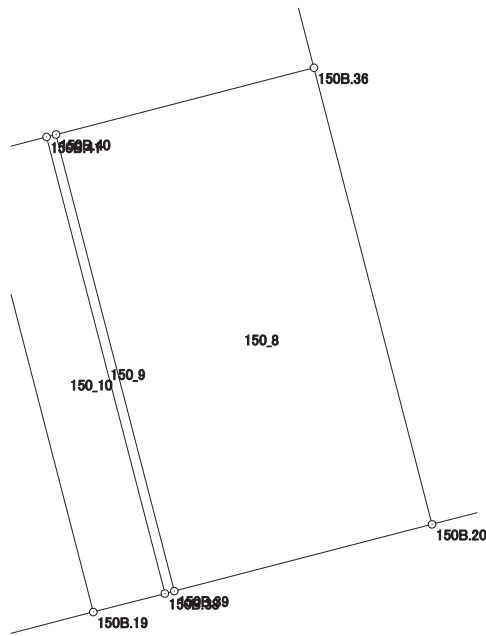

画地出来形面積計算書

世界測地系


現場名：北部第三地区

地番名： 150_9

点名	Xn	Yn	距離	方向角	Yn+1-Yn-1	Xn × (Yn+1-Yn-1)
150B. 41	47155.991	-69743.119	22.171	165° 28' 45"	5.117	241297.205947
150B. 38	47134.528	-69737.560	0.457	75° 24' 58"	6.001	282854.302528
150B. 39	47134.643	-69737.118	22.171	345° 28' 45"	-5.117	-241187.968231
150B. 40	47156.106	-69742.677	0.457	255° 24' 58"	-6.001	-282983.792106

倍面積合計	-20.251862
1/2	10.1259310

合計面積	10.1259310
------	------------

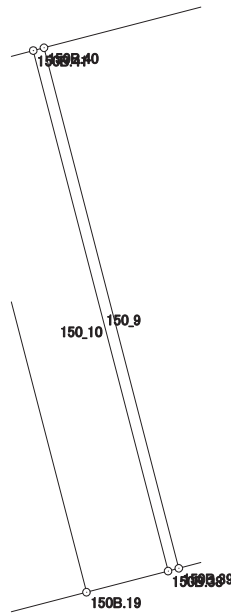

画地出来形面積計算書

世界測地系


現場名：北部第三地区

地番名： 150_10

点名	Xn	Yn	距離	方向角	Yn+1-Yn-1	Xn × (Yn+1-Yn-1)
150B.37	47155.120	-69746.484	22.171	165° 28' 45"	2.194	103458.333280
150B.19	47133.657	-69740.925	3.476	75° 29' 17"	8.924	420620.755068
150B.38	47134.528	-69737.560	22.171	345° 28' 45"	-2.194	-103413.154432
150B.41	47155.991	-69743.119	3.476	255° 29' 17"	-8.924	-420820.063684

倍面積合計	-154.129768
1/2	77.0648840

合計面積	77.0648840
------	------------

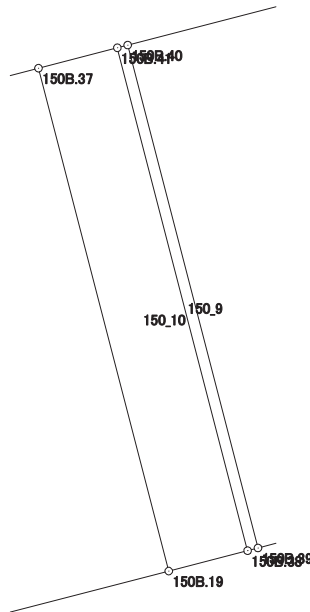

画地出来形面積計算書

世界測地系


現場名：北部第三地区

地番名： 150_11

点名	Xn	Yn	距離	方向角	Yn+1-Yn-1	Xn × (Yn+1-Yn-1)
150B. 18	47151. 410	-69760. 825	19. 367	165° 28' 56"	-9. 486	-447278. 275260
150B. 3	47132. 661	-69755. 970	4. 011	119° 54' 28"	8. 332	392709. 331452
150B. 4	47130. 661	-69752. 493	11. 950	75° 28' 48"	15. 045	709080. 794745
150B. 19	47133. 657	-69740. 925	22. 171	345° 28' 45"	6. 009	283226. 144913
150B. 37	47155. 120	-69746. 484	14. 813	255° 29' 44"	-19. 900	-938386. 888000

倍面積合計	-648. 892150
1/2	324. 4460750

合計面積	324. 4460750
------	--------------

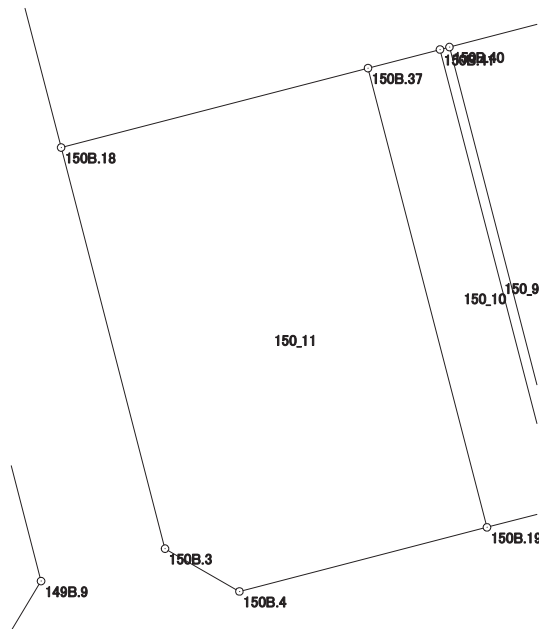

画地出来形面積計算書

世界測地系


現場名：北部第三地区

地番名： 150_12

点名	Xn	Yn	距離	方向角	Yn+1-Yn-1	Xn × (Yn+1-Yn-1)
150B. 1	47178.561	-69764.903	4.048	210° 23' 27"	-29.556	-1394409.548916
150B. 2	47175.069	-69766.951	24.439	165° 29' 00"	4.078	192379.931382
150B. 18	47151.410	-69760.825	14.813	75° 29' 44"	20.467	965047.908470
150B. 37	47155.120	-69746.484	3.476	75° 29' 17"	17.706	834928.554720
150B. 41	47155.991	-69743.119	0.457	75° 24' 58"	3.807	179522.857737
150B. 40	47156.106	-69742.677	12.523	75° 29' 36"	12.566	592563.627996
150B. 36	47159.243	-69730.553	5.239	345° 29' 11"	10.811	509838.576073
150B. 35	47164.315	-69731.866	22.072	345° 29' 34"	-6.842	-322698.243230
150B. 17	47185.683	-69737.395	28.415	255° 29' 04"	-33.037	-1558873.409271

倍面積合計	-1699.745039
1/2	849.8725195

合計面積	849.8725195
------	-------------

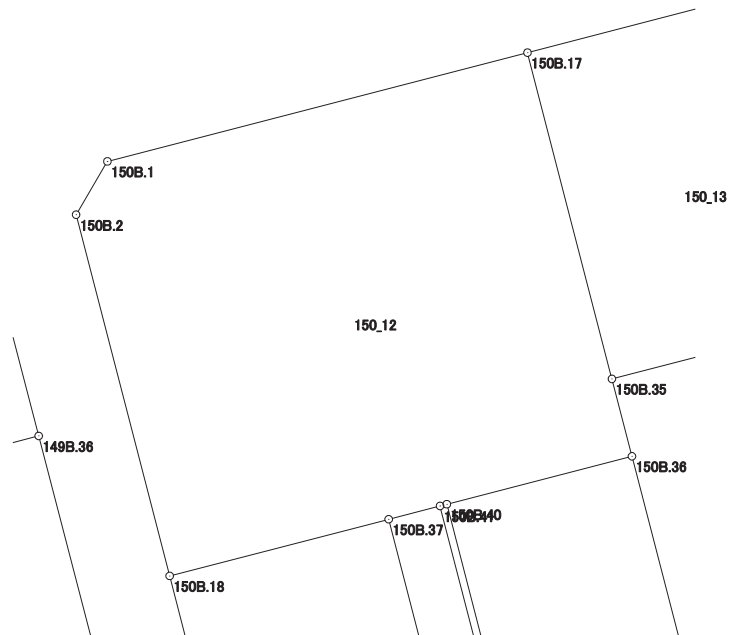

画地出来形面積計算書

世界測地系


現場名：北部第三地区

地番名： 150_13

点名	Xn	Yn	距離	方向角	Yn+1-Yn-1	Xn × (Yn+1-Yn-1)
150B.17	47185.683	-69737.395	22.072	165° 29' 34"	-9.457	-446235.004131
150B.35	47164.315	-69731.866	15.480	75° 33' 51"	20.520	967811.743800
150B.34	47168.174	-69716.875	22.094	345° 29' 40"	9.457	446069.421518
150B.16	47189.564	-69722.409	15.480	255° 28' 51"	-20.520	-968329.853280

倍面積合計	-683.692093
1/2	341.8460465

合計面積	341.8460465
------	-------------

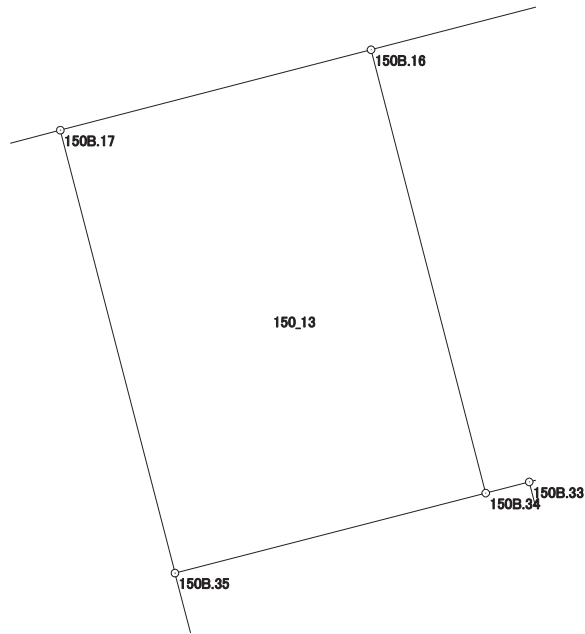

画地出来形面積計算書

世界測地系


現場名：北部第三地区

地番名： 150_14

点名	Xn	Yn	距離	方向角	Yn+1-Yn-1	Xn × (Yn+1-Yn-1)
150B.16	47189.564	-69722.409	22.094	165° 29' 40"	-8.279	-390682.400356
150B.34	47168.174	-69716.875	2.167	75° 35' 54"	7.633	360034.672142
150B.33	47168.713	-69714.776	12.114	75° 33' 32"	13.830	652343.300790
150B.32	47171.734	-69703.045	22.115	345° 27' 47"	6.180	291521.316120
150B.15	47193.141	-69708.596	14.269	255° 28' 54"	-19.364	-913847.982324

倍面積合計	-631.093628
1/2	315.5468140

合計面積	315.5468140
------	-------------

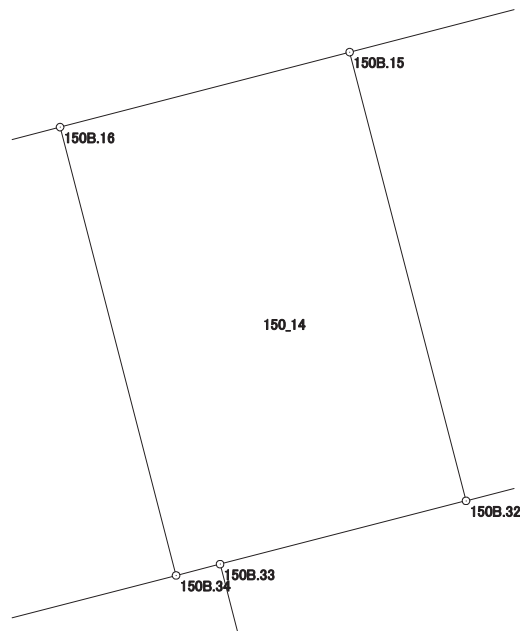

画地出来形面積計算書

世界測地系


現場名：北部第三地区

地番名： 150_15

点名	Xn	Yn	距離	方向角	Yn+1-Yn-1	Xn × (Yn+1-Yn-1)
150B. 15	47193. 141	-69708. 596	22. 115	165° 27' 47"	-12. 142	-573019. 118022
150B. 32	47171. 734	-69703. 045	7. 872	75° 34' 06"	13. 175	621487. 595450
150B. 31	47173. 696	-69695. 421	10. 392	75° 26' 13"	17. 682	834125. 292672
150B. 30	47176. 309	-69685. 363	22. 118	345° 29' 40"	4. 518	213142. 564062
150B. 14	47197. 722	-69690. 903	18. 276	255° 29' 02"	-23. 233	-1096544. 675226

倍面積合計	-808. 341064
1/2	404. 1705320

合計面積	404. 1705320
------	--------------

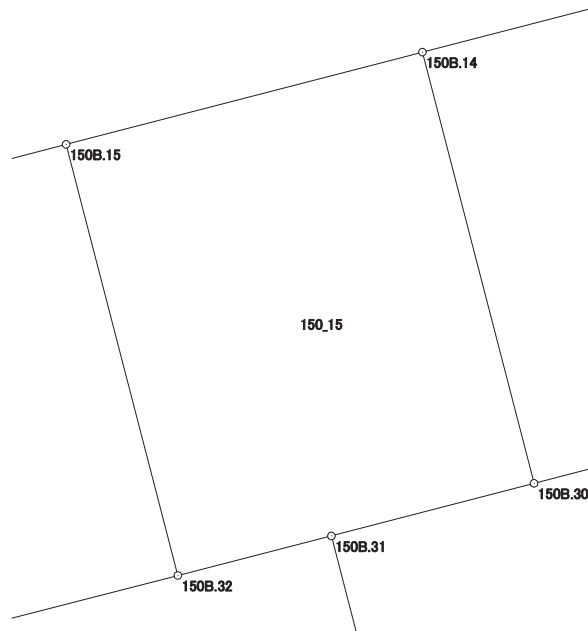

画地出来形面積計算書

世界測地系


現場名：北部第三地区

地番名： 150_16

点名	Xn	Yn	距離	方向角	Yn+1-Yn-1	Xn × (Yn+1-Yn-1)
150B. 14	47197. 722	-69690. 903	22. 118	165° 29' 40"	-10. 325	-487316. 479650
150B. 30	47176. 309	-69685. 363	16. 380	75° 22' 39"	21. 389	1009054. 073201
150B. 29	47180. 444	-69669. 514	22. 088	345° 31' 01"	10. 325	487138. 084300
150B. 13	47201. 830	-69675. 038	16. 388	255° 28' 59"	-21. 389	-1009599. 941870

倍面積合計	-724. 264019
1/2	362. 1320095

合計面積	362. 1320095
------	--------------

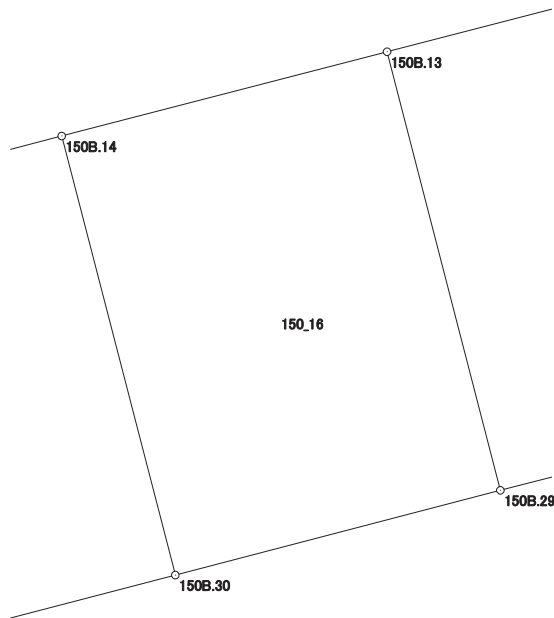

画地出来形面積計算書

世界測地系


現場名：北部第三地区

地番名： 150_17

点名	Xn	Yn	距離	方向角	Yn+1-Yn-1	Xn × (Yn+1-Yn-1)
150B.13	47201.830	-69675.038	22.088	165° 31' 01"	-5.025	-237189.195750
150B.29	47180.444	-69669.514	6.094	75° 28' 41"	11.423	538942.211812
150B.47	47181.972	-69663.615	4.827	75° 29' 40"	10.572	498807.807984
150B.27	47183.181	-69658.942	22.088	345° 27' 19"	-0.874	-41238.100194
150B.12	47204.561	-69664.489	10.897	255° 29' 08"	-16.096	-759804.613856

倍面積合計	-481.890004
1/2	240.9450020

合計面積	240.9450020
------	-------------

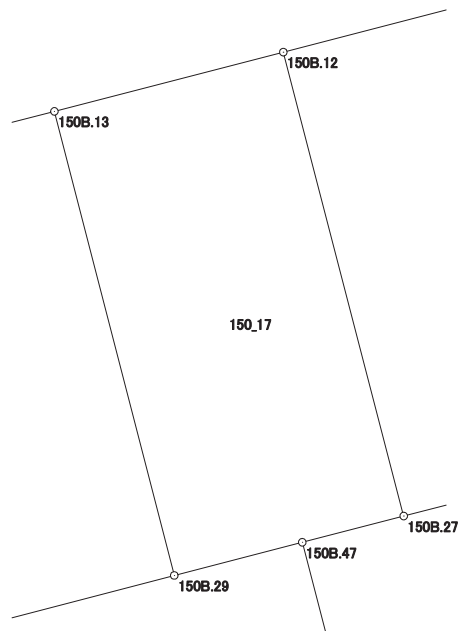

画地出来形面積計算書

世界測地系


現場名：北部第三地区

地番名： 150_18

点名	Xn	Yn	距離	方向角	Yn+1-Yn-1	Xn × (Yn+1-Yn-1)
150B.12	47204.561	-69664.489	22.088	165° 27' 19"	-10.204	-481675.340444
150B.27	47183.181	-69658.942	12.274	75° 28' 21"	17.429	822355.661649
150B.28	47186.260	-69647.060	3.996	75° 30' 30"	15.751	743230.781260
150B.51	47187.260	-69643.191	22.088	345° 27' 19"	-1.678	-79180.222280
150B.50	47208.640	-69648.738	16.271	255° 28' 52"	-21.298	-1005449.614720

倍面積合計	-718.734535
1/2	359.3672675

合計面積	359.3672675
------	-------------

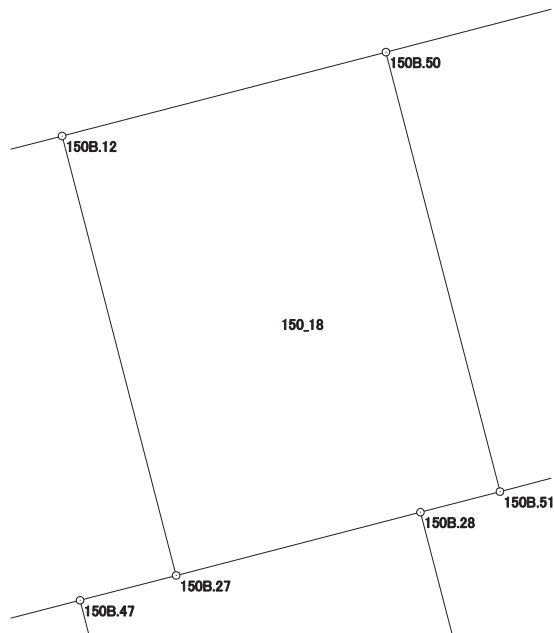

画地出来形面積計算書

世界測地系


現場名：北部第三地区

地番名： 150_19

点名	Xn	Yn	距離	方向角	Yn+1-Yn-1	Xn × (Yn+1-Yn-1)
150B. 50	47208. 640	-69648. 738	22. 088	165° 27' 19"	-12. 354	-583215. 538560
150B. 51	47187. 260	-69643. 191	18. 473	75° 30' 26"	23. 432	1105691. 876320
150B. 26	47191. 883	-69625. 306	2. 200	345° 31' 18"	17. 335	818071. 291805
150B. 49	47194. 013	-69625. 856	1. 339	345° 27' 56"	-0. 886	-41813. 895518
150B. 25	47195. 309	-69626. 192	18. 557	345° 30' 14"	-4. 981	-235079. 834129
150B. 11	47213. 275	-69630. 837	18. 491	255° 29' 01"	-22. 546	-1064470. 498150

倍面積合計	-816. 598232
1/2	408. 2991160

合計面積	408. 2991160
------	--------------

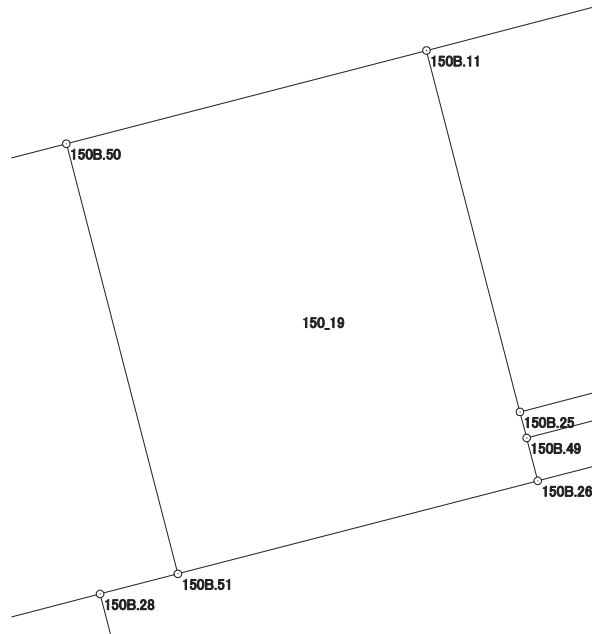

画地出来形面積計算書

世界測地系


現場名：北部第三地区

地番名： 150_20

点名	Xn	Yn	距離	方向角	Yn+1-Yn-1	Xn × (Yn+1-Yn-1)
150B. 11	47213. 275	-69630. 837	18. 557	165° 30' 14"	-10. 867	-513066. 659425
150B. 25	47195. 309	-69626. 192	25. 143	75° 29' 46"	28. 987	1368050. 421983
150B. 10	47201. 606	-69601. 850	15. 336	345° 29' 56"	20. 502	967727. 326212
150B. 7	47216. 453	-69605. 690	4. 001	301° 57' 30"	-7. 235	-341611. 037455
150B. 8	47218. 571	-69609. 085	6. 370	258° 24' 28"	-9. 635	-454950. 931585
150B. 9	47217. 291	-69615. 325	16. 023	255° 29' 06"	-21. 752	-1027070. 513832

倍面積合計	-921. 394102
1/2	460. 6970510

合計面積	460. 6970510
------	--------------

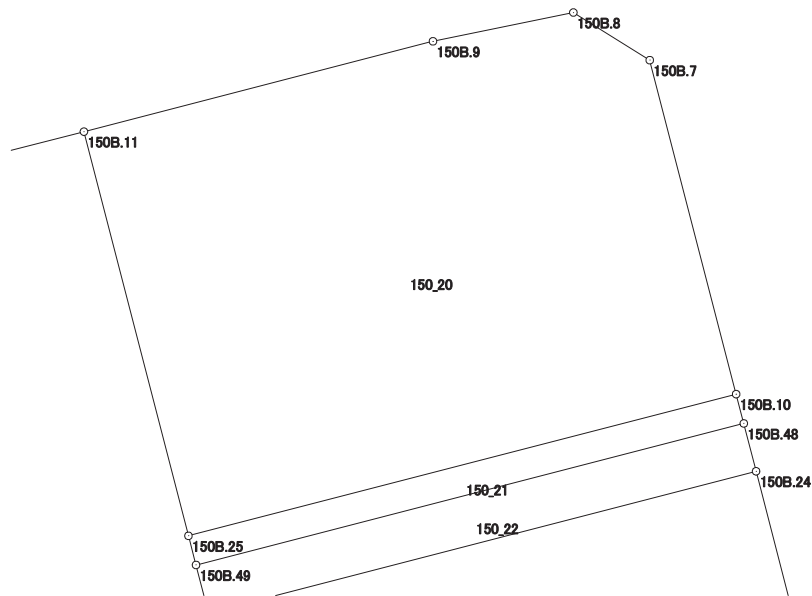

画地出来形面積計算書

世界測地系


現場名：北部第三地区

地番名： 150_21

点名	Xn	Yn	距離	方向角	Yn+1-Yn-1	Xn × (Yn+1-Yn-1)
150B.25	47195.309	-69626.192	1.339	165° 27' 56"	-24.006	-1132970.587854
150B.49	47194.013	-69625.856	25.146	75° 30' 34"	24.682	1164842.628866
150B.48	47200.305	-69601.510	1.345	345° 21' 15"	24.006	1133090.521830
150B.10	47201.606	-69601.850	25.143	255° 29' 46"	-24.682	-1165030.039292

倍面積合計	-67.476450
1/2	33.7382250

合計面積	33.7382250
------	------------

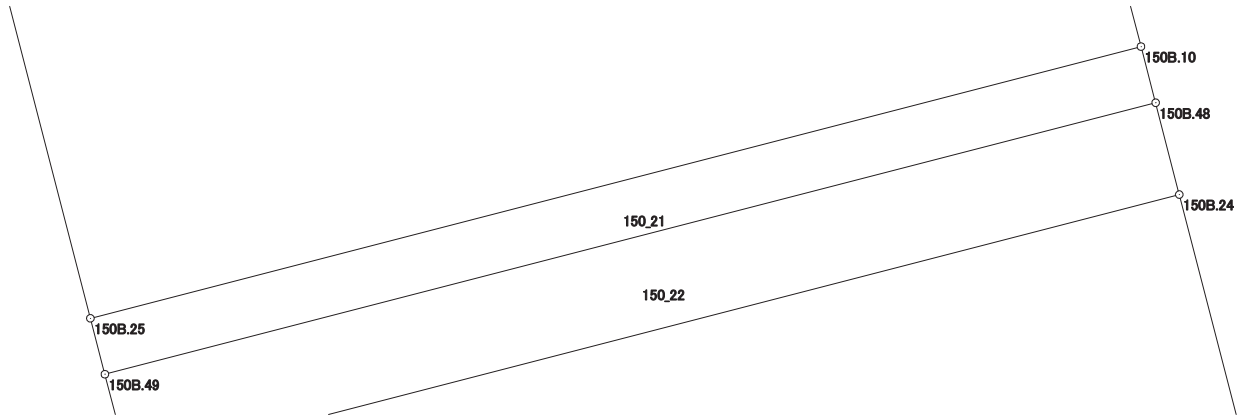

画地出来形面積計算書

世界測地系


現場名：北部第三地区

地番名： 150_22

点名	Xn	Yn	距離	方向角	Yn+1-Yn-1	Xn × (Yn+1-Yn-1)
150B.49	47194.013	-69625.856	2.200	165° 31' 18"	-23.796	-1123028.733348
150B.26	47191.883	-69625.306	25.144	75° 30' 12"	24.893	1174747.543519
150B.24	47198.177	-69600.963	2.197	345° 35' 03"	23.796	1123127.819892
150B.48	47200.305	-69601.510	25.146	255° 30' 34"	-24.893	-1174957.192365

倍面積合計	-110.562302
1/2	55.2811510

合計面積	55.2811510
------	------------

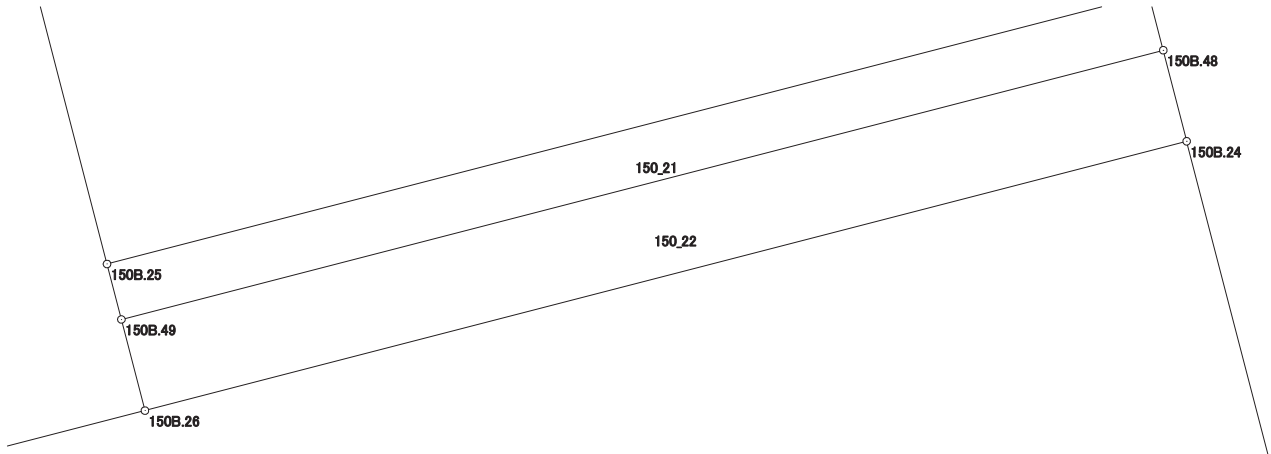

画地出来形面積計算書

世界測地系

現場名：北部第三地区

地番名： 150_23

点名	Xn	Yn	距離	方向角	Yn+1-Yn-1	Xn × (Yn+1-Yn-1)
150B.28	47186.260	-69647.060	12.885	165° 28' 23"	-0.637	-30057.647620
150B.56	47173.787	-69643.828	16.999	75° 28' 47"	19.688	928757.518456
150B.55	47178.049	-69627.372	4.489	165° 28' 29"	17.582	829484.457518
150B.54	47173.703	-69626.246	30.611	75° 28' 52"	30.759	1451015.930577
150B.53	47181.377	-69596.613	17.354	345° 29' 00"	25.283	1192886.754691
150B.24	47198.177	-69600.963	25.144	255° 30' 12"	-28.693	-1354257.292661
150B.26	47191.883	-69625.306	18.473	255° 30' 26"	-42.228	-1992818.835324
150B.51	47187.260	-69643.191	3.996	255° 30' 30"	-21.754	-1026511.654040

倍面積合計	-1500.768403
1/2	750.3842015

合計面積	750.3842015
------	-------------

