


北部第三地区 画地出来形確認測量原図

〈156街区〉

平成二十四年三月

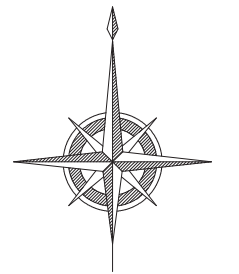

S=1:500



前橋市

画地出来形面積計算書

世界測地系


現場名：北部第三地区

地番名： 156_1

点名	Xn	Yn	距離	方向角	Yn+1-Yn-1	Xn × (Yn+1-Yn-1)
156B. 13	47045. 112	-69720. 888	14. 969	255° 29' 15"	-19. 109	-898985. 045208
156B. 25	47041. 361	-69735. 379	21. 248	165° 29' 11"	-9. 166	-431181. 114926
156B. 24	47020. 791	-69730. 054	12. 147	75° 30' 06"	17. 085	803350. 214235
156B. 5	47023. 832	-69718. 294	3. 991	30° 28' 17"	13. 784	648176. 500288
156B. 6	47027. 272	-69716. 270	18. 428	345° 29' 14"	-2. 594	-121988. 743568

倍面積合計	-628. 189179
1/2	314. 0945895

合計面積	314. 0945895
------	--------------

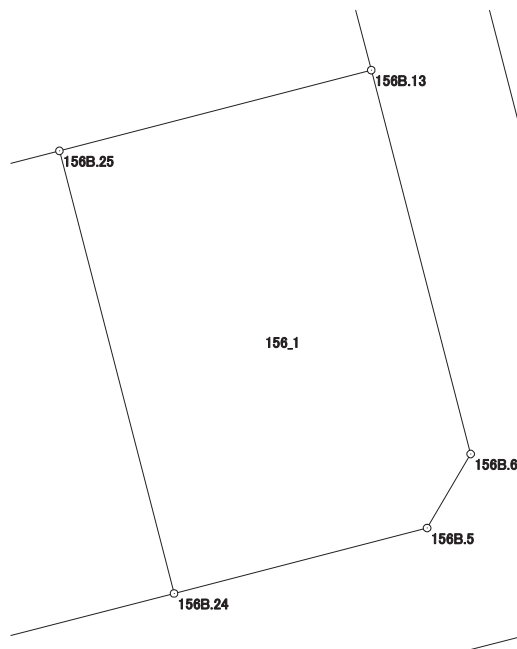

画地出来形面積計算書

世界測地系


現場名：北部第三地区

地番名： 156_2

点名	Xn	Yn	距離	方向角	Yn+1-Yn-1	Xn × (Yn+1-Yn-1)
156B. 16	47029.957	-69779.427	14.354	255° 29' 01"	-14.773	-694773.554761
156B. 10	47026.359	-69793.323	18.388	164° 01' 38"	-8.836	-415524.908124
156B. 3	47008.681	-69788.263	4.010	120° 46' 48"	8.505	399808.831905
156B. 4	47006.629	-69784.818	12.515	75° 29' 51"	15.561	731470.153869
156B. 28	47009.763	-69772.702	21.242	344° 01' 11"	6.268	294657.194484
156B. 29	47030.184	-69778.550	0.906	255° 29' 18"	-6.725	-316277.987400

倍面積合計	-640.270027
1/2	320.1350135

合計面積	320.1350135
------	-------------

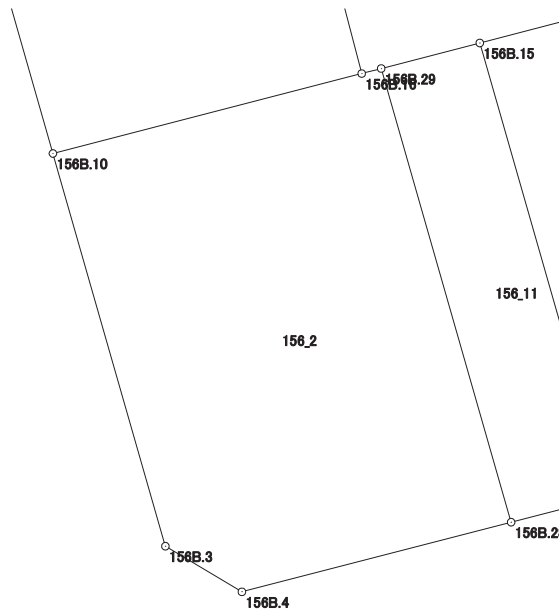

画地出来形面積計算書

世界測地系


現場名：北部第三地区

地番名： 156_3

点名	Xn	Yn	距離	方向角	Yn+1-Yn-1	Xn × (Yn+1-Yn-1)
156B. 19	47055. 829	-69794. 148	10. 856	165° 28' 43"	-4. 778	-224832. 750962
156B. 20	47045. 320	-69791. 426	7. 041	254° 01' 52"	-4. 047	-190392. 410040
156B. 21	47043. 383	-69798. 195	17. 707	164° 01' 47"	-1. 897	-89241. 297551
156B. 10	47026. 359	-69793. 323	14. 354	75° 29' 01"	18. 768	882590. 705712
156B. 16	47029. 957	-69779. 427	28. 737	345° 26' 49"	6. 675	313924. 962975
156B. 18	47057. 772	-69786. 648	7. 748	255° 28' 33"	-14. 721	-692737. 461612

倍面積合計	-688. 251478
1/2	344. 1257390

合計面積	344. 1257390
------	--------------

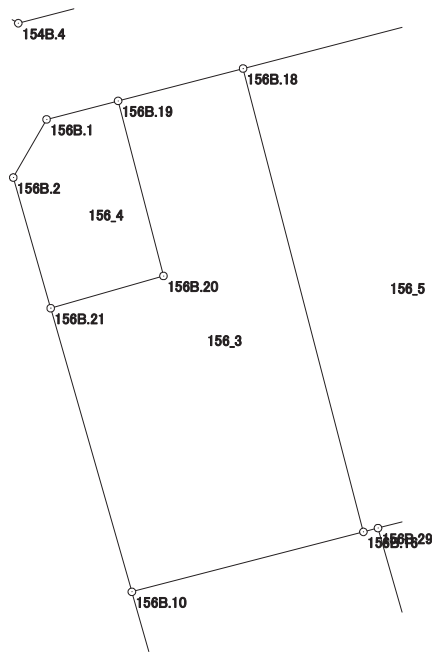

画地出来形面積計算書

世界測地系


現場名：北部第三地区

地番名： 156_4

点名	Xn	Yn	距離	方向角	Yn+1-Yn-1	Xn × (Yn+1-Yn-1)
156B. 1	47054. 718	-69798. 442	4. 022	209° 47' 02"	-6. 292	-296068. 285656
156B. 2	47051. 227	-69800. 440	8. 159	164° 01' 43"	0. 247	11621. 653069
156B. 21	47043. 383	-69798. 195	7. 041	74° 01' 52"	9. 014	424049. 054362
156B. 20	47045. 320	-69791. 426	10. 856	345° 28' 43"	4. 047	190392. 410040
156B. 19	47055. 829	-69794. 148	4. 435	255° 29' 38"	-7. 016	-330143. 696264

倍面積合計	-148. 864449
1/2	74. 4322245

合計面積	74. 4322245
------	-------------

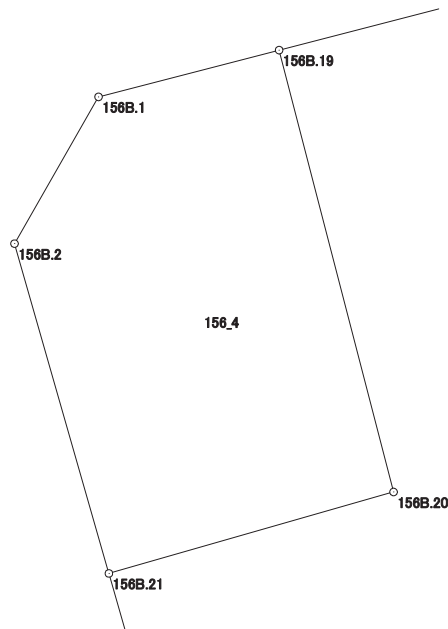

画地出来形面積計算書

世界測地系


現場名：北部第三地区

地番名： 156_5

点名	Xn	Yn	距離	方向角	Yn+1-Yn-1	Xn × (Yn+1-Yn-1)
156B.18	47057.772	-69786.648	28.737	165° 26' 49"	-3.188	-150020.177136
156B.16	47029.957	-69779.427	0.906	75° 29' 18"	8.098	380848.591786
156B.29	47030.184	-69778.550	4.582	75° 28' 43"	5.313	249871.367592
156B.15	47031.333	-69774.114	5.264	75° 29' 57"	9.532	448302.666156
156B.17	47032.651	-69769.018	28.738	345° 26' 50"	-2.125	-99944.383375
156B.11	47060.467	-69776.239	10.752	255° 29' 03"	-17.630	-829676.033210

倍面積合計	-617.968187
1/2	308.9840935

合計面積	308.9840935
------	-------------

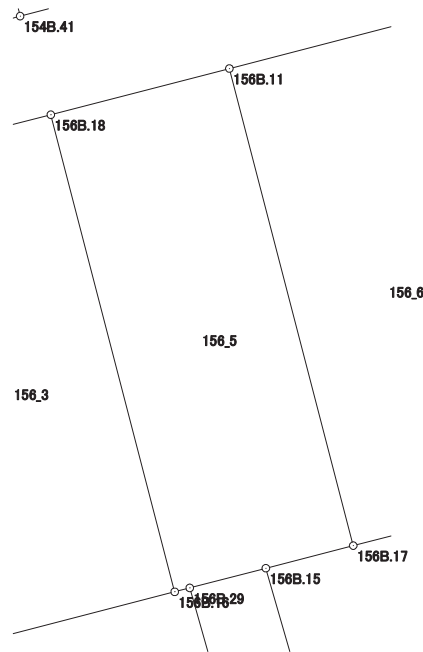

画地出来形面積計算書

世界測地系


現場名：北部第三地区

地番名： 156_6

点名	Xn	Yn	距離	方向角	Yn+1-Yn-1	Xn × (Yn+1-Yn-1)
156B. 11	47060. 467	-69776. 239	28. 738	165° 26' 50"	-4. 164	-195959. 784588
156B. 17	47032. 651	-69769. 018	5. 559	75° 28' 35"	12. 602	592705. 467902
156B. 27	47034. 045	-69763. 637	6. 203	75° 29' 28"	11. 386	535529. 636370
156B. 14	47035. 599	-69757. 632	28. 739	345° 26' 45"	-1. 217	-57242. 323983
156B. 9	47063. 416	-69764. 854	11. 761	255° 28' 41"	-18. 607	-875708. 981512

倍面積合計	-675. 985811
1/2	337. 9929055

合計面積	337. 9929055
------	--------------

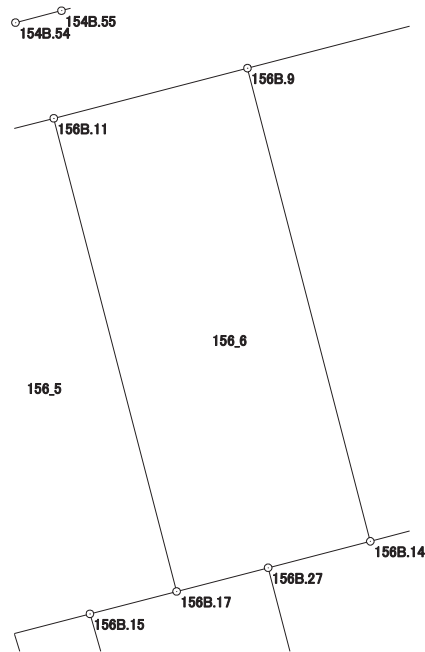

画地出来形面積計算書

世界測地系


現場名：北部第三地区

地番名： 156_7

点名	Xn	Yn	距離	方向角	Yn+1-Yn-1	Xn × (Yn+1-Yn-1)
156B. 9	47063. 416	-69764. 854	28. 739	165° 26' 45"	-26. 774	-1260075. 899984
156B. 14	47035. 599	-69757. 632	8. 164	75° 28' 43"	15. 125	711413. 434875
156B. 26	47037. 646	-69749. 729	14. 823	75° 29' 08"	22. 253	1046728. 736438
156B. 25	47041. 361	-69735. 379	14. 969	75° 29' 15"	28. 841	1356719. 892601
156B. 13	47045. 112	-69720. 888	25. 924	345° 29' 18"	7. 995	376125. 670440
156B. 7	47070. 209	-69727. 384	4. 014	300° 03' 11"	-9. 970	-469289. 983730
156B. 8	47072. 219	-69730. 858	35. 117	255° 28' 57"	-37. 470	-1763796. 045930

倍面積合計	-2174. 195290
1/2	1087. 0976450

合計面積	1087. 0976450
------	---------------

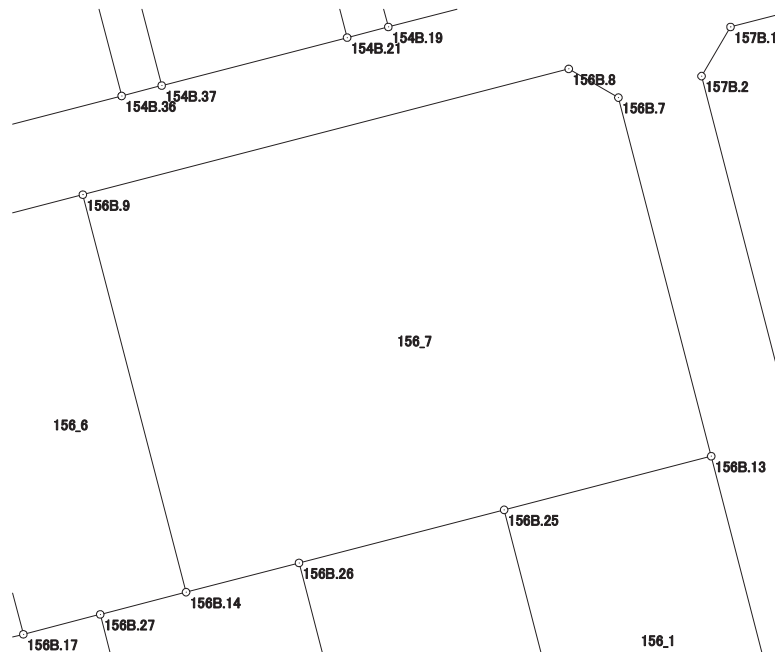

画地出来形面積計算書

世界測地系


現場名：北部第三地区

地番名： 156_8

点名	Xn	Yn	距離	方向角	Yn+1-Yn-1	Xn × (Yn+1-Yn-1)
156B.25	47041.361	-69735.379	14.823	255° 29' 08"	-19.675	-925538.777675
156B.26	47037.646	-69749.729	21.245	165° 28' 42"	-9.023	-424420.679858
156B.23	47017.080	-69744.402	14.820	75° 29' 55"	19.675	925061.049000
156B.24	47020.791	-69730.054	21.248	345° 29' 11"	9.023	424268.597193

倍面積合計	-629.811340
1/2	314.9056700

合計面積	314.9056700
------	-------------

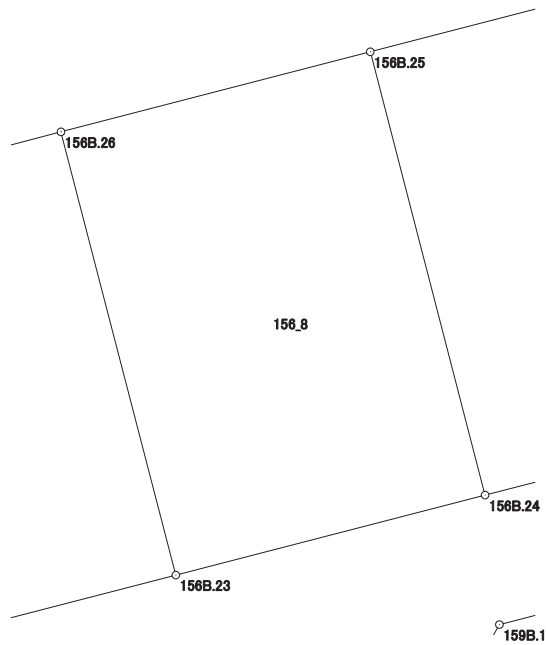

画地出来形面積計算書

世界測地系


現場名：北部第三地区

地番名： 156_9

点名	Xn	Yn	距離	方向角	Yn+1-Yn-1	Xn × (Yn+1-Yn-1)
156B. 23	47017. 080	-69744. 402	21. 245	345° 28' 42"	8. 581	403453. 563480
156B. 26	47037. 646	-69749. 729	8. 164	255° 28' 43"	-13. 230	-622308. 056580
156B. 14	47035. 599	-69757. 632	6. 203	255° 29' 28"	-13. 908	-654171. 110892
156B. 27	47034. 045	-69763. 637	21. 240	165° 28' 30"	-0. 678	-31889. 082510
156B. 22	47013. 484	-69758. 310	14. 365	75° 30' 12"	19. 235	904304. 364740

倍面積合計	-610. 321762
1/2	305. 1608810

合計面積	305. 1608810
------	--------------

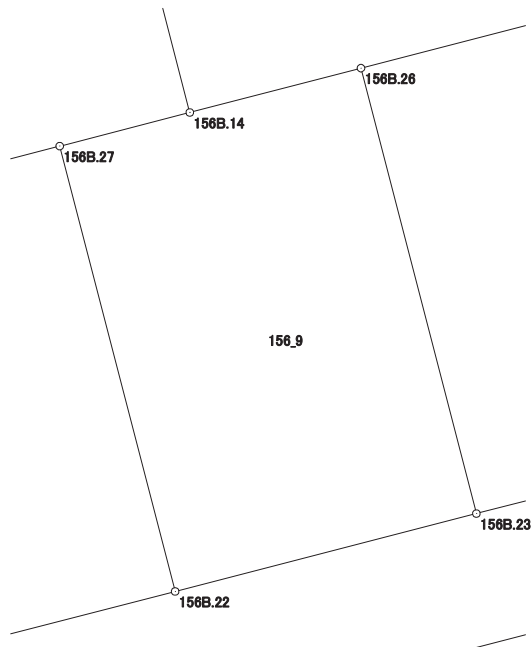

画地出来形面積計算書

世界測地系


現場名：北部第三地区

地番名： 156_10

点名	Xn	Yn	距離	方向角	Yn+1-Yn-1	Xn × (Yn+1-Yn-1)
156B. 27	47034. 045	-69763. 637	5. 559	255° 28' 35"	-10. 708	-503640. 553860
156B. 17	47032. 651	-69769. 018	5. 264	255° 29' 57"	-10. 477	-492761. 084527
156B. 15	47031. 333	-69774. 114	21. 244	164° 01' 47"	0. 749	35226. 468417
156B. 12	47010. 909	-69768. 269	10. 287	75° 30' 11"	15. 804	742960. 405836
156B. 22	47013. 484	-69758. 310	21. 240	345° 28' 30"	4. 632	217766. 457888

倍面積合計	-448. 306246
1/2	224. 1531230

合計面積	224. 1531230
------	--------------

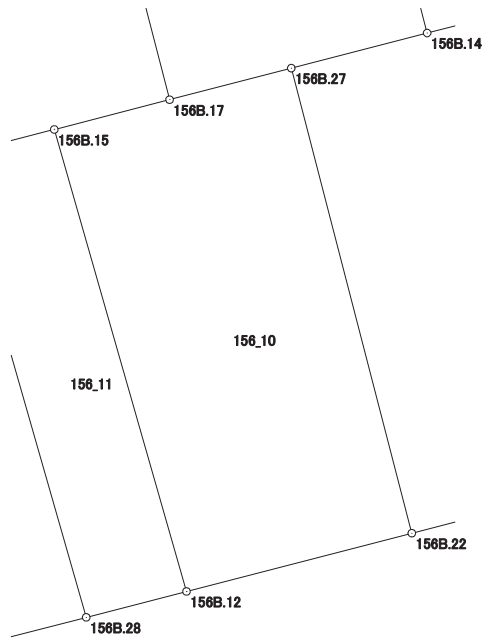

画地出来形面積計算書

世界測地系

現場名：北部第三地区

地番名： 156_11

点名	Xn	Yn	距離	方向角	Yn+1-Yn-1	Xn × (Yn+1-Yn-1)
156B. 15	47031. 333	-69774. 114	4. 582	255° 28' 43"	-10. 281	-483529. 134573
156B. 29	47030. 184	-69778. 550	21. 242	164° 01' 11"	1. 412	66406. 619808
156B. 28	47009. 763	-69772. 702	4. 579	75° 30' 20"	10. 281	483307. 373403
156B. 12	47010. 909	-69768. 269	21. 244	344° 01' 47"	-1. 412	-66379. 403508

倍面積合計	-194. 544870
1/2	97. 2724350

合計面積	97. 2724350
------	-------------

