


北部第三地区 画地出来形確認測量原図

〈162-1街区〉

平成二十四年三月

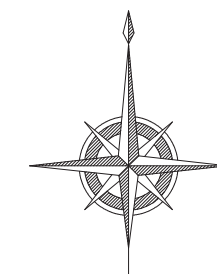

S=1:500



前橋市

# 画地出来形面積計算書

世界測地系


現場名：北部第三地区

地番名： 162-1\_1

点名	Xn	Yn	距離	方向角	Yn+1-Yn-1	Xn × (Yn+1-Yn-1)
162B. 37	47200. 521	-69547. 379	19. 732	165° 25' 15"	4. 189	197722. 982469
162B. 16	47181. 424	-69542. 412	15. 813	75° 28' 43"	20. 275	956603. 371600
162B. 17	47185. 389	-69527. 104	4. 008	30° 20' 45"	17. 333	817864. 347537
162B. 19	47188. 848	-69525. 079	16. 895	345° 28' 45"	-2. 211	-104334. 542928
162B. 39	47205. 203	-69529. 315	17. 857	255° 28' 02"	-21. 522	-1015950. 378966
162B. 38	47200. 722	-69546. 601	0. 804	255° 30' 51"	-18. 064	-852633. 842208

倍面積合計	-728. 062496
1/2	364. 0312480

合計面積	364. 0312480
------	--------------

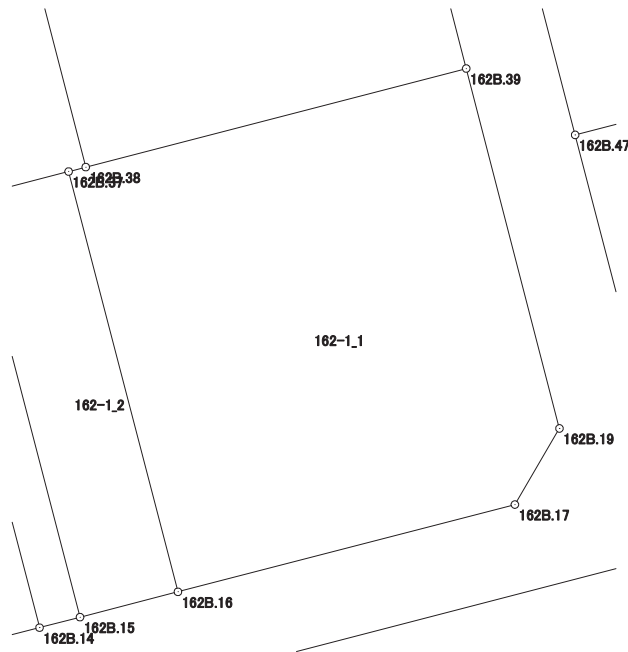

# 画地出来形面積計算書

世界測地系


現場名：北部第三地区

地番名： 162-1\_2

点名	Xn	Yn	距離	方向角	Yn+1-Yn-1	Xn × (Yn+1-Yn-1)
162B. 36	47199. 367	-69551. 828	19. 730	165° 25' 20"	0. 517	24402. 072739
162B. 15	47180. 272	-69546. 862	4. 597	75° 29' 10"	9. 416	444249. 441152
162B. 16	47181. 424	-69542. 412	19. 732	345° 25' 15"	-0. 517	-24392. 796208
162B. 37	47200. 521	-69547. 379	4. 596	255° 27' 32"	-9. 416	-444440. 105736

倍面積合計	-181. 388053
1/2	90. 6940265

合計面積	90. 6940265
------	-------------

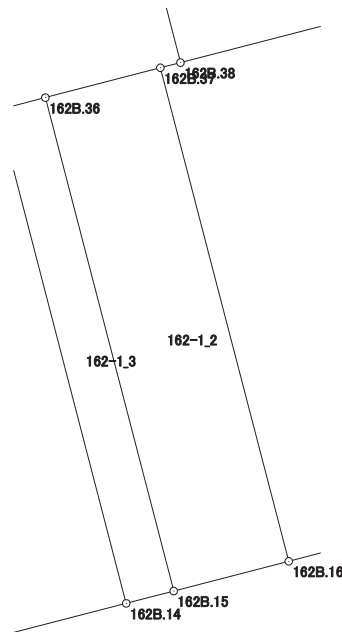

# 画地出来形面積計算書

世界測地系


現場名：北部第三地区

地番名： 162-1\_3

点名	Xn	Yn	距離	方向角	Yn+1-Yn-1	Xn × (Yn+1-Yn-1)
162B. 35	47198. 891	-69553. 665	19. 730	165° 25' 20"	3. 129	147685. 329939
162B. 14	47179. 796	-69548. 699	1. 898	75° 28' 23"	6. 803	320964. 152188
162B. 15	47180. 272	-69546. 862	19. 730	345° 25' 20"	-3. 129	-147627. 071088
162B. 36	47199. 367	-69551. 828	1. 898	255° 28' 23"	-6. 803	-321097. 293701

倍面積合計	-74. 882662
1/2	37. 4413310

合計面積	37. 4413310
------	-------------

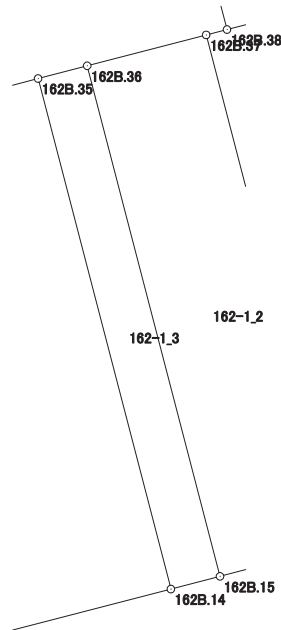

# 画地出来形面積計算書

世界測地系


現場名：北部第三地区

地番名： 162-1\_4

点名	Xn	Yn	距離	方向角	Yn+1-Yn-1	Xn × (Yn+1-Yn-1)
162B. 34	47195. 800	-69565. 585	19. 726	165° 16' 52"	-6. 908	-326028. 586400
162B. 13	47176. 721	-69560. 573	12. 266	75° 28' 52"	16. 886	796626. 110806
162B. 14	47179. 796	-69548. 699	19. 730	345° 25' 20"	6. 908	325918. 030768
162B. 35	47198. 891	-69553. 665	12. 314	255° 27' 46"	-16. 886	-797000. 473426

倍面積合計	-484. 918252
1/2	242. 4591260

合計面積	242. 4591260
------	--------------

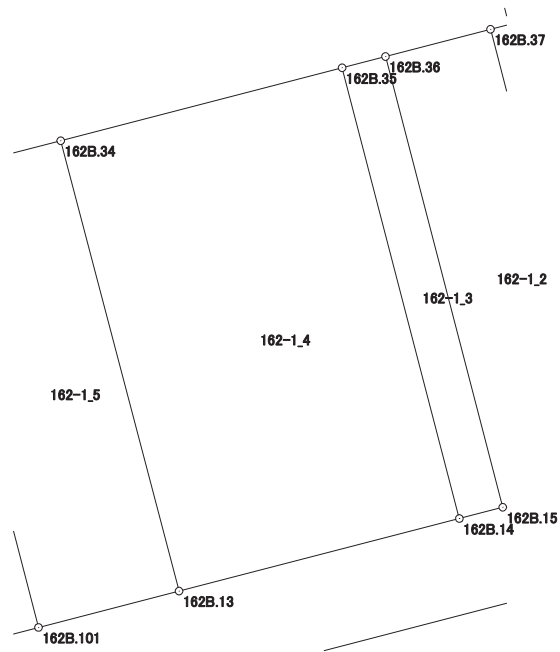

# 画地出来形面積計算書

世界測地系


現場名：北部第三地区

地番名： 162-1\_5

点名	Xn	Yn	距離	方向角	Yn+1-Yn-1	Xn × (Yn+1-Yn-1)
162B. 13	47176. 721	-69560. 573	19. 726	345° 16' 52"	0. 941	44393. 294461
162B. 34	47195. 800	-69565. 585	6. 097	255° 28' 01"	-10. 914	-515094. 961200
162B. 102	47194. 270	-69571. 487	19. 724	165° 25' 57"	-0. 941	-44409. 808070
162B. 101	47175. 180	-69566. 526	6. 149	75° 29' 13"	10. 914	514869. 914520

倍面積合計	-241. 560289
1/2	120. 7801445

合計面積	120. 7801445
------	--------------

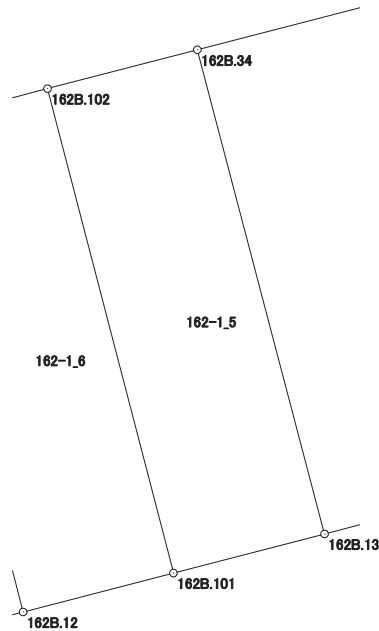

# 画地出来形面積計算書

世界測地系


現場名：北部第三地区

地番名： 162-1\_6

点名	Xn	Yn	距離	方向角	Yn+1-Yn-1	Xn × (Yn+1-Yn-1)
162B.101	47175.180	-69566.526	19.724	345° 25' 57"	0.960	45288.172800
162B.102	47194.270	-69571.487	6.120	255° 27' 51"	-10.885	-513709.628950
162B.33	47192.734	-69577.411	19.722	165° 25' 19"	-0.960	-45305.024640
162B.12	47173.647	-69572.447	6.116	75° 29' 04"	10.885	513485.147595

倍面積合計	-241.333195
1/2	120.6665975

合計面積	120.6665975
------	-------------

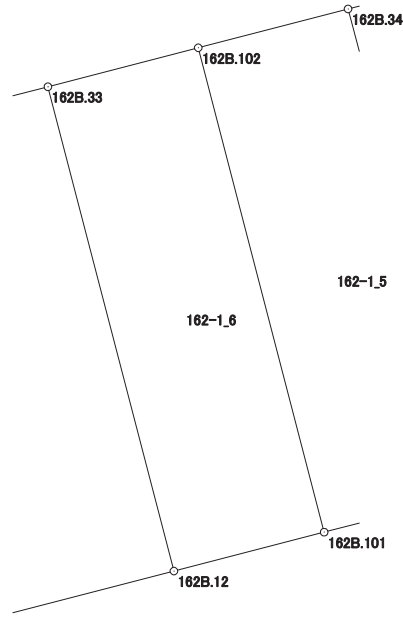

# 画地出来形面積計算書

世界測地系


現場名：北部第三地区

地番名： 162-1\_7

点名	Xn	Yn	距離	方向角	Yn+1-Yn-1	Xn × (Yn+1-Yn-1)
162B. 11	47189. 614	-69589. 445	16. 884	165° 29' 52"	-7. 806	-368362. 126884
162B. 3	47173. 268	-69585. 217	3. 984	120° 51' 10"	7. 648	360781. 153664
162B. 4	47171. 225	-69581. 797	9. 659	75° 28' 39"	12. 770	602376. 543250
162B. 12	47173. 647	-69572. 447	19. 722	345° 25' 19"	4. 386	206903. 615742
162B. 33	47192. 734	-69577. 411	12. 432	255° 27' 55"	-16. 998	-802182. 092532

倍面積合計	-482. 906760
1/2	241. 4533800

合計面積	241. 4533800
------	--------------

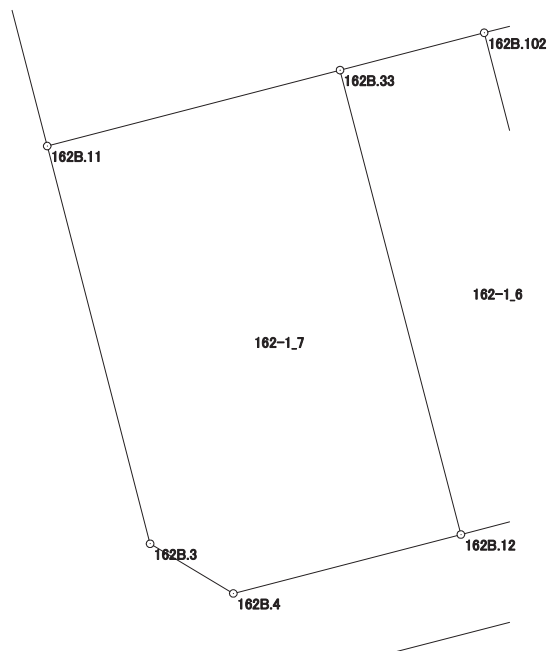



# 画地出来形面積計算書

世界測地系


現場名：北部第三地区

地番名： 162-1\_8

点名	Xn	Yn	距離	方向角	Yn+1-Yn-1	Xn × (Yn+1-Yn-1)
162B. 51	47204. 973	-69593. 417	15. 864	165° 30' 01"	-7. 435	-350968. 974255
162B. 11	47189. 614	-69589. 445	12. 432	75° 27' 55"	16. 006	755316. 961684
162B. 33	47192. 734	-69577. 411	6. 120	75° 27' 51"	17. 958	847487. 117172
162B. 102	47194. 270	-69571. 487	6. 097	75° 28' 01"	11. 826	558119. 437020
162B. 34	47195. 800	-69565. 585	12. 314	75° 27' 46"	17. 822	841123. 547600
162B. 35	47198. 891	-69553. 665	1. 898	75° 28' 23"	13. 757	649315. 143487
162B. 36	47199. 367	-69551. 828	4. 596	75° 27' 32"	6. 286	296695. 220962
162B. 37	47200. 521	-69547. 379	0. 804	75° 30' 51"	5. 227	246717. 123267
162B. 38	47200. 722	-69546. 601	8. 711	345° 30' 27"	-1. 402	-66175. 412244
162B. 57	47209. 156	-69548. 781	27. 177	255° 24' 27"	-28. 480	-1344516. 762880
162B. 56	47202. 309	-69575. 081	7. 128	345° 17' 56"	-28. 109	-1326809. 703681
162B. 53	47209. 204	-69576. 890	5. 285	255° 38' 16"	-6. 929	-327112. 574516
162B. 52	47207. 893	-69582. 010	11. 775	255° 38' 30"	-16. 527	-780204. 847611

倍面積合計	-1013. 723995
1/2	506. 8619975

合計面積	506. 8619975
------	--------------

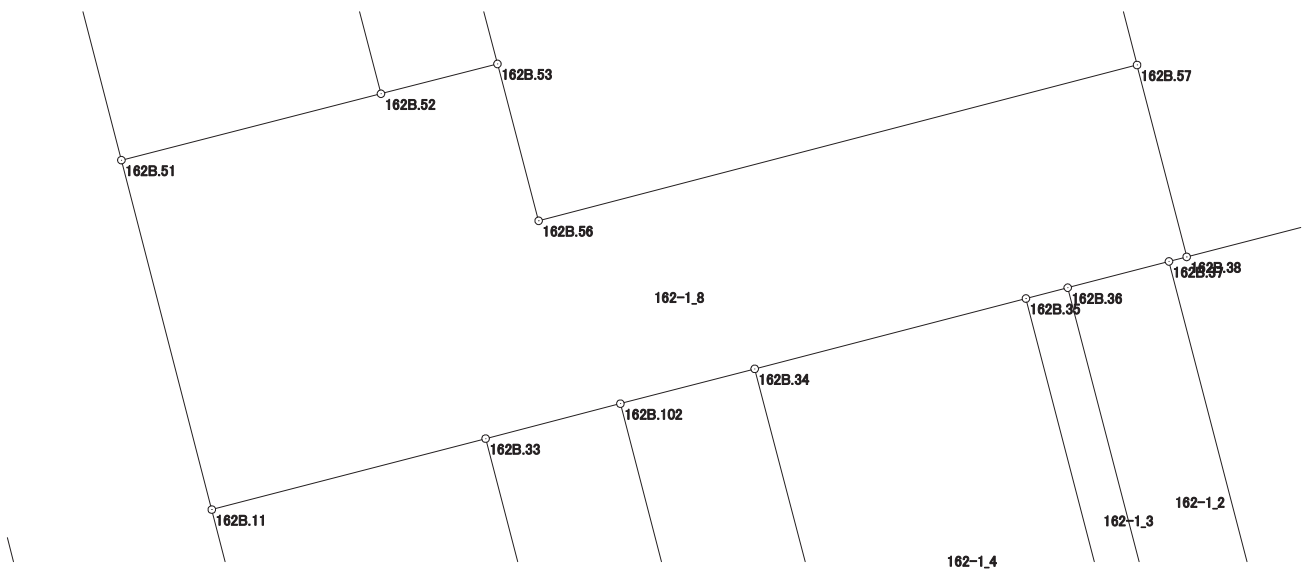

# 画地出来形面積計算書

世界測地系


現場名：北部第三地区

地番名： 162-1\_9

点名	Xn	Yn	距離	方向角	Yn+1-Yn-1	Xn × (Yn+1-Yn-1)
162B. 1	47221. 543	-69594. 715	3. 991	211° 57' 57"	-10. 769	-508528. 796567
162B. 2	47218. 157	-69596. 828	13. 618	165° 29' 40"	1. 298	61289. 167786
162B. 51	47204. 973	-69593. 417	11. 775	75° 38' 30"	14. 818	699483. 289914
162B. 52	47207. 893	-69582. 010	15. 951	345° 17' 44"	7. 358	347355. 676694
162B. 50	47223. 322	-69586. 059	8. 837	258° 23' 10"	-12. 705	-599972. 306010

倍面積合計	-372. 968183
1/2	186. 4840915

合計面積	186. 4840915
------	--------------

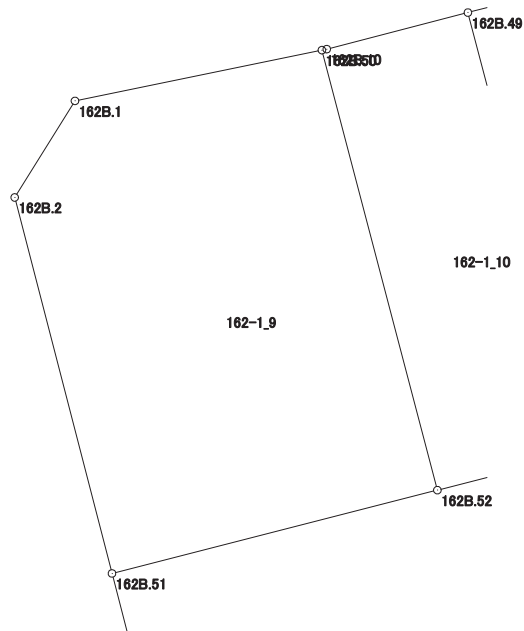

# 画地出来形面積計算書

世界測地系


現場名：北部第三地区

地番名： 162-1\_10

点名	Xn	Yn	距離	方向角	Yn+1-Yn-1	Xn × (Yn+1-Yn-1)
162B. 50	47223. 322	-69586. 059	15. 951	165° 17' 44"	3. 879	183179. 266038
162B. 52	47207. 893	-69582. 010	5. 285	75° 38' 16"	9. 169	432849. 170917
162B. 53	47209. 204	-69576. 890	15. 958	345° 17' 54"	1. 070	50513. 848280
162B. 49	47224. 640	-69580. 940	5. 113	255° 27' 59"	-8. 999	-424974. 535360
162B. 10	47223. 357	-69585. 889	0. 174	258° 21' 59"	-5. 119	-241736. 364483

倍面積合計	-168. 614608
1/2	84. 3073040

合計面積	84. 3073040
------	-------------

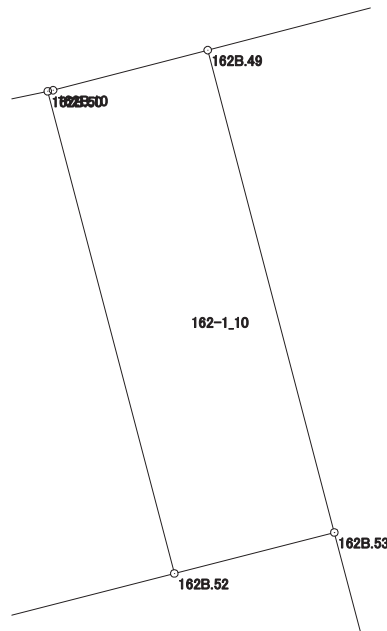

# 画地出来形面積計算書

世界測地系


現場名：北部第三地区

地番名： 162-1\_11

点名	Xn	Yn	距離	方向角	Yn+1-Yn-1	Xn × (Yn+1-Yn-1)
162B. 49	47224. 640	-69580. 940	15. 958	165° 17' 54"	-22. 338	-1054904. 008320
162B. 53	47209. 204	-69576. 890	7. 128	165° 17' 56"	5. 859	276598. 726236
162B. 56	47202. 309	-69575. 081	27. 177	75° 24' 27"	28. 109	1326809. 703681
162B. 57	47209. 156	-69548. 781	7. 186	345° 30' 06"	24. 501	1156671. 531156
162B. 27	47216. 113	-69550. 580	15. 871	345° 30' 24"	-5. 771	-272484. 188123
162B. 32	47231. 479	-69554. 552	27. 260	255° 28' 13"	-30. 360	-1433947. 702440

倍面積合計	-1255. 937810
1/2	627. 9689050

合計面積	627. 9689050
------	--------------

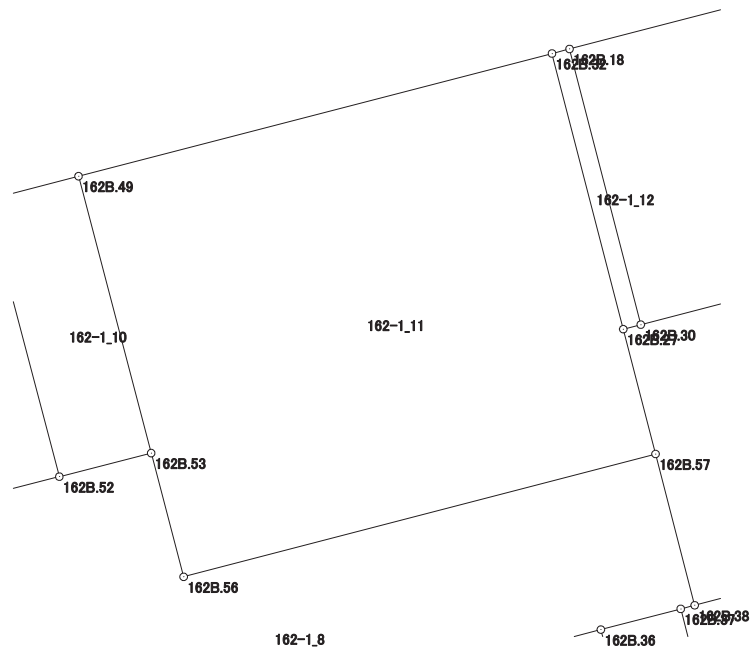

# 画地出来形面積計算書

世界測地系


現場名：北部第三地区

地番名： 162-1\_12

点名	Xn	Yn	距離	方向角	Yn+1-Yn-1	Xn × (Yn+1-Yn-1)
162B. 32	47231. 479	-69554. 552	15. 871	165° 30' 24"	2. 996	141505. 511084
162B. 27	47216. 113	-69550. 580	1. 008	75° 28' 03"	4. 948	233625. 327124
162B. 30	47216. 366	-69549. 604	15. 871	345° 30' 24"	-2. 996	-141460. 232536
162B. 18	47231. 732	-69553. 576	1. 008	255° 28' 03"	-4. 948	-233702. 609936

倍面積合計	-32. 004264
1/2	16. 0021320

合計面積	16. 0021320
------	-------------

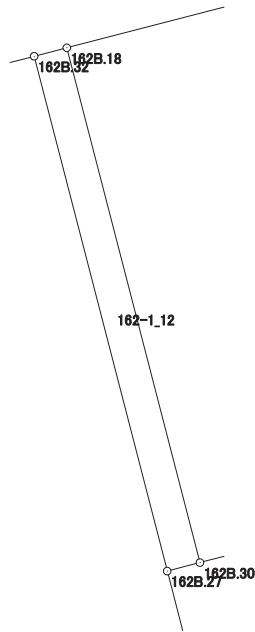

# 画地出来形面積計算書

世界測地系


現場名：北部第三地区

地番名： 162-1\_13

点名	Xn	Yn	距離	方向角	Yn+1-Yn-1	Xn × (Yn+1-Yn-1)
162B. 18	47231. 732	-69553. 576	15. 871	165° 30' 24"	-9. 577	-452338. 297364
162B. 30	47216. 366	-69549. 604	16. 841	75° 28' 52"	20. 275	957311. 820650
162B. 54	47220. 588	-69533. 301	13. 052	345° 28' 53"	13. 031	615331. 482228
162B. 29	47233. 223	-69536. 573	4. 002	300° 19' 58"	-6. 726	-317690. 657898
162B. 31	47235. 244	-69540. 027	13. 997	255° 28' 06"	-17. 003	-803140. 853732

倍面積合計	-526. 506116
1/2	263. 2530580

合計面積	263. 2530580
------	--------------

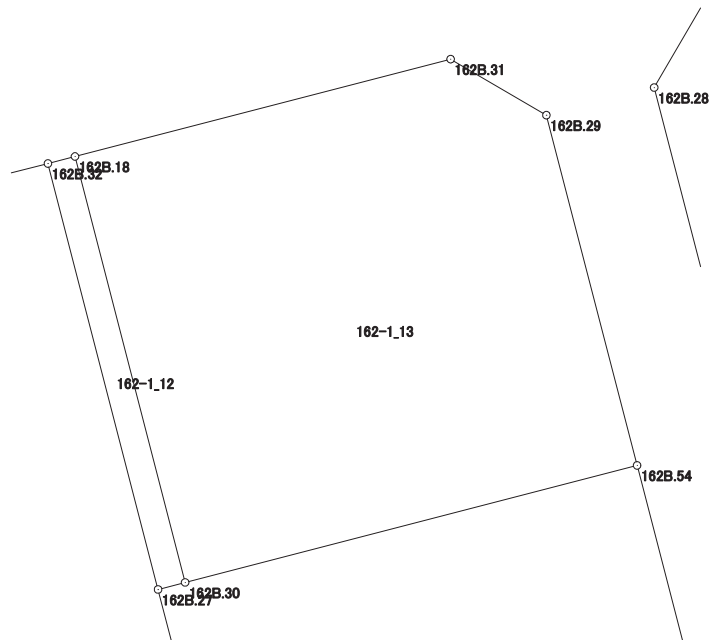

# 画地出来形面積計算書

世界測地系

現場名：北部第三地区

地番名： 162-1\_14

点名	Xn	Yn	距離	方向角	Yn+1-Yn-1	Xn × (Yn+1-Yn-1)
162B.27	47216.113	-69550.580	7.186	165° 30' 06"	0.823	38858.860999
162B.57	47209.156	-69548.781	8.711	165° 30' 27"	3.979	187845.231724
162B.38	47200.722	-69546.601	17.857	75° 28' 02"	19.466	918809.254452
162B.39	47205.203	-69529.315	15.893	345° 28' 30"	13.300	627829.199900
162B.54	47220.588	-69533.301	16.841	255° 28' 52"	-20.289	-958058.509932
162B.30	47216.366	-69549.604	1.008	255° 28' 03"	-17.279	-815851.588114

倍面積合計	-567.550971
1/2	283.7754855

合計面積	283.7754855
------	-------------

