



北部第三地区 画地出来形確認測量原図

<172街区>

平成二十四年三月

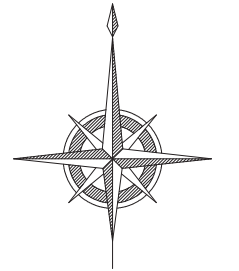

S=1:500

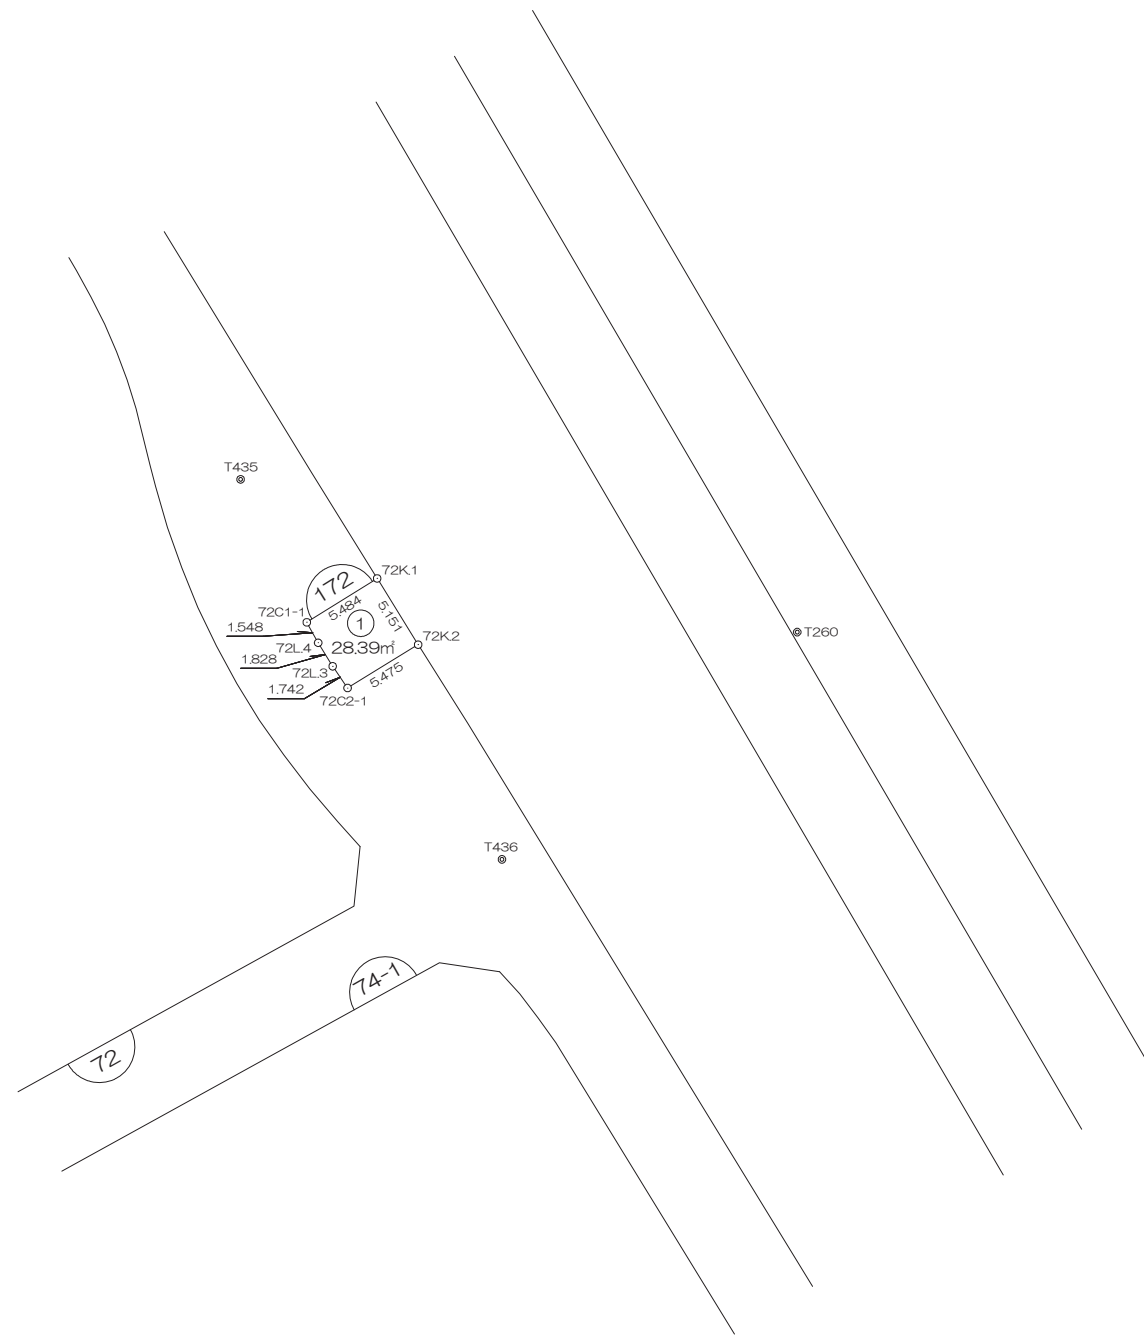

前橋市

# 画地出来形面積計算書

世界測地系

現場名：北部第三地区

地番名： 172\_1

点名	Xn	Yn	距離	方向角	Yn+1-Yn-1	Xn × (Yn+1-Yn-1)
72L. 4	47657. 799	-70049. 000	1. 828	148° 21' 13"	1. 712	81590. 151888
72L. 3	47656. 243	-70048. 041	1. 742	145° 28' 47"	1. 946	92739. 048878
72C2-1	47654. 808	-70047. 054	5. 475	58° 27' 30"	5. 653	269392. 629624
72K. 2	47657. 672	-70042. 388	5. 151	328° 14' 40"	1. 955	93170. 748760
72K. 1	47662. 052	-70045. 099	5. 484	238° 03' 48"	-7. 365	-351031. 012980
72C1-1	47659. 151	-70049. 753	1. 548	150° 53' 03"	-3. 901	-185918. 348051

倍面積合計	-56. 781881
1/2	28. 3909405

合計面積	28. 3909405
------	-------------

