



北部第三地区 画地出来形確認測量原図

〈178街区〉

平成二十四年三月

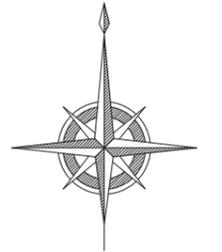

S=1:500

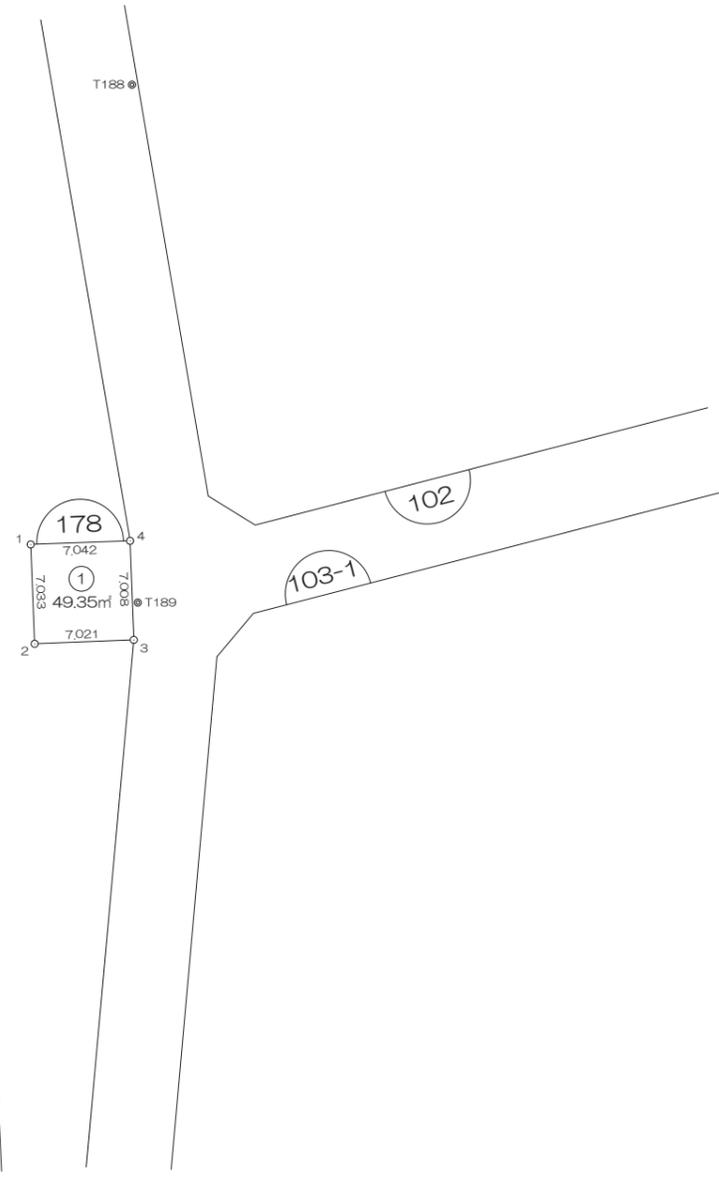

前橋市

画地出来形面積計算書

世界測地系

現場名：北部第三地区

地番名： 178_1

| 点名 | Xn | Yn | 距離 | 方向角 | Yn+1-Yn-1 | Xn × (Yn+1-Yn-1) |
|---------|-----------|------------|-------|--------------|-----------|------------------|
| 178B. 1 | 47259.814 | -69940.404 | 7.033 | 177° 42' 07" | -6.755 | -319240.043570 |
| 178B. 2 | 47252.787 | -69940.122 | 7.021 | 87° 43' 50" | 7.297 | 344803.586739 |
| 178B. 3 | 47253.065 | -69933.107 | 7.008 | 357° 52' 26" | 6.755 | 319194.454075 |
| 178B. 4 | 47260.068 | -69933.367 | 7.042 | 267° 55' 58" | -7.297 | -344856.716196 |

| | |
|-------|------------|
| 倍面積合計 | -98.718952 |
| 1/2 | 49.3594760 |

| | |
|------|------------|
| 合計面積 | 49.3594760 |
|------|------------|

