



北部第三地区 画地出来形確認測量原図

<180街区>

平成二十四年三月

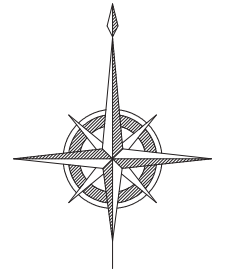

S=1:500

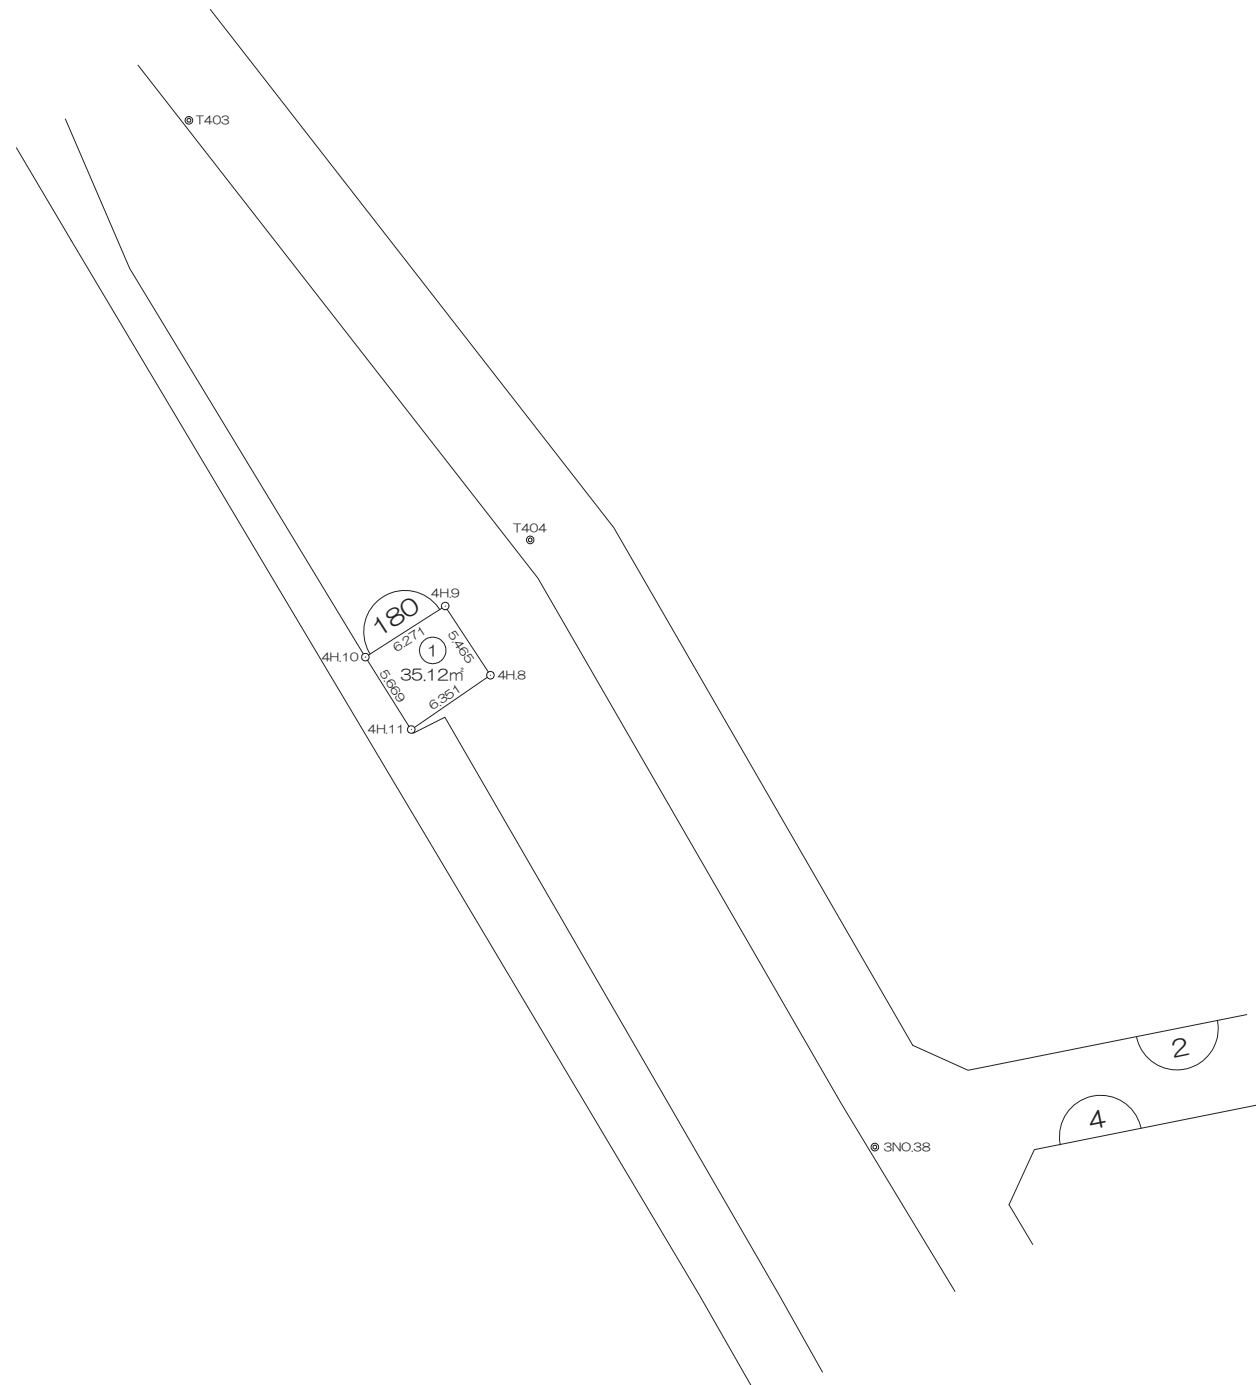

前橋市

画地出来形面積計算書

世界測地系

現場名：北部第三地区

地番名： 180_1

点名	Xn	Yn	距離	方向角	Yn+1-Yn-1	Xn × (Yn+1-Yn-1)
4H.10	48671.275	-70596.953	5.669	147° 36' 59"	-2.247	-109364.354925
4H.11	48666.488	-70593.917	6.351	55° 34' 00"	8.274	402666.521712
4H.8	48670.079	-70588.679	5.465	326° 49' 08"	2.247	109361.667513
4H.9	48674.653	-70591.670	6.271	237° 24' 17"	-8.274	-402734.078922

倍面積合計	-70.244622
1/2	35.1223110

合計面積	35.1223110
------	------------

