



北部第三地区 画地出来形確認測量原図

〈181街区〉

平成二十四年三月

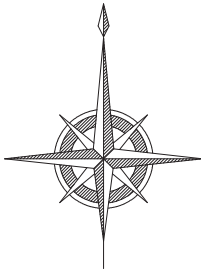

S=1 : 500

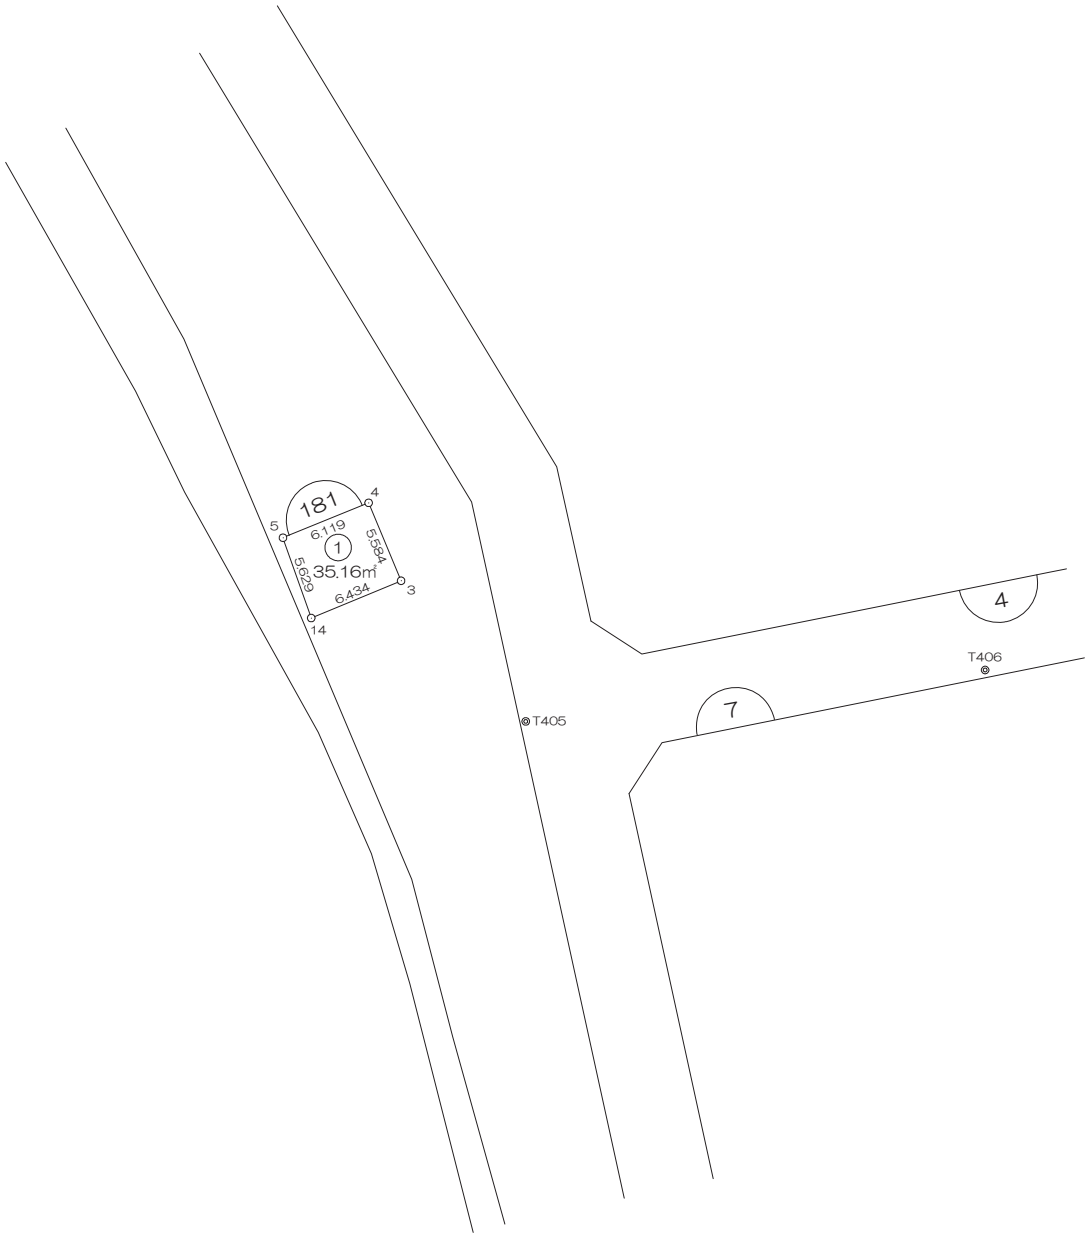

前
橋
市

画地出来形面積計算書

世界測地系

現場名：北部第三地区

地番名： 181_1

点 名	Xn	Yn	距 離	方 向 角	Yn+1-Yn-1	Xn × (Yn+1-Yn-1)
168B. 5	48599. 888	-70554. 021	5. 629	160° 35' 46"	-3. 797	-184533. 774736
168B. 14	48594. 579	-70552. 151	6. 434	67° 29' 33"	7. 814	379718. 040306
168B. 3	48597. 042	-70546. 207	5. 584	337° 23' 20"	3. 797	184522. 968474
168B. 4	48602. 197	-70548. 354	6. 119	247° 49' 54"	-7. 814	-379777. 567358

倍 面 積 合 計	-70. 333314
1/2	35. 1666570

合 計 面 積	35. 1666570
---------	-------------

