



北部第三地区 画地出来形確認測量原図

〈18-1街区〉

平成二十四年三月

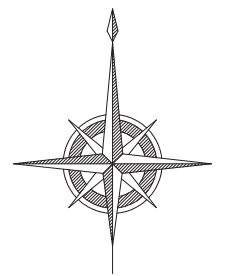

S=1:500

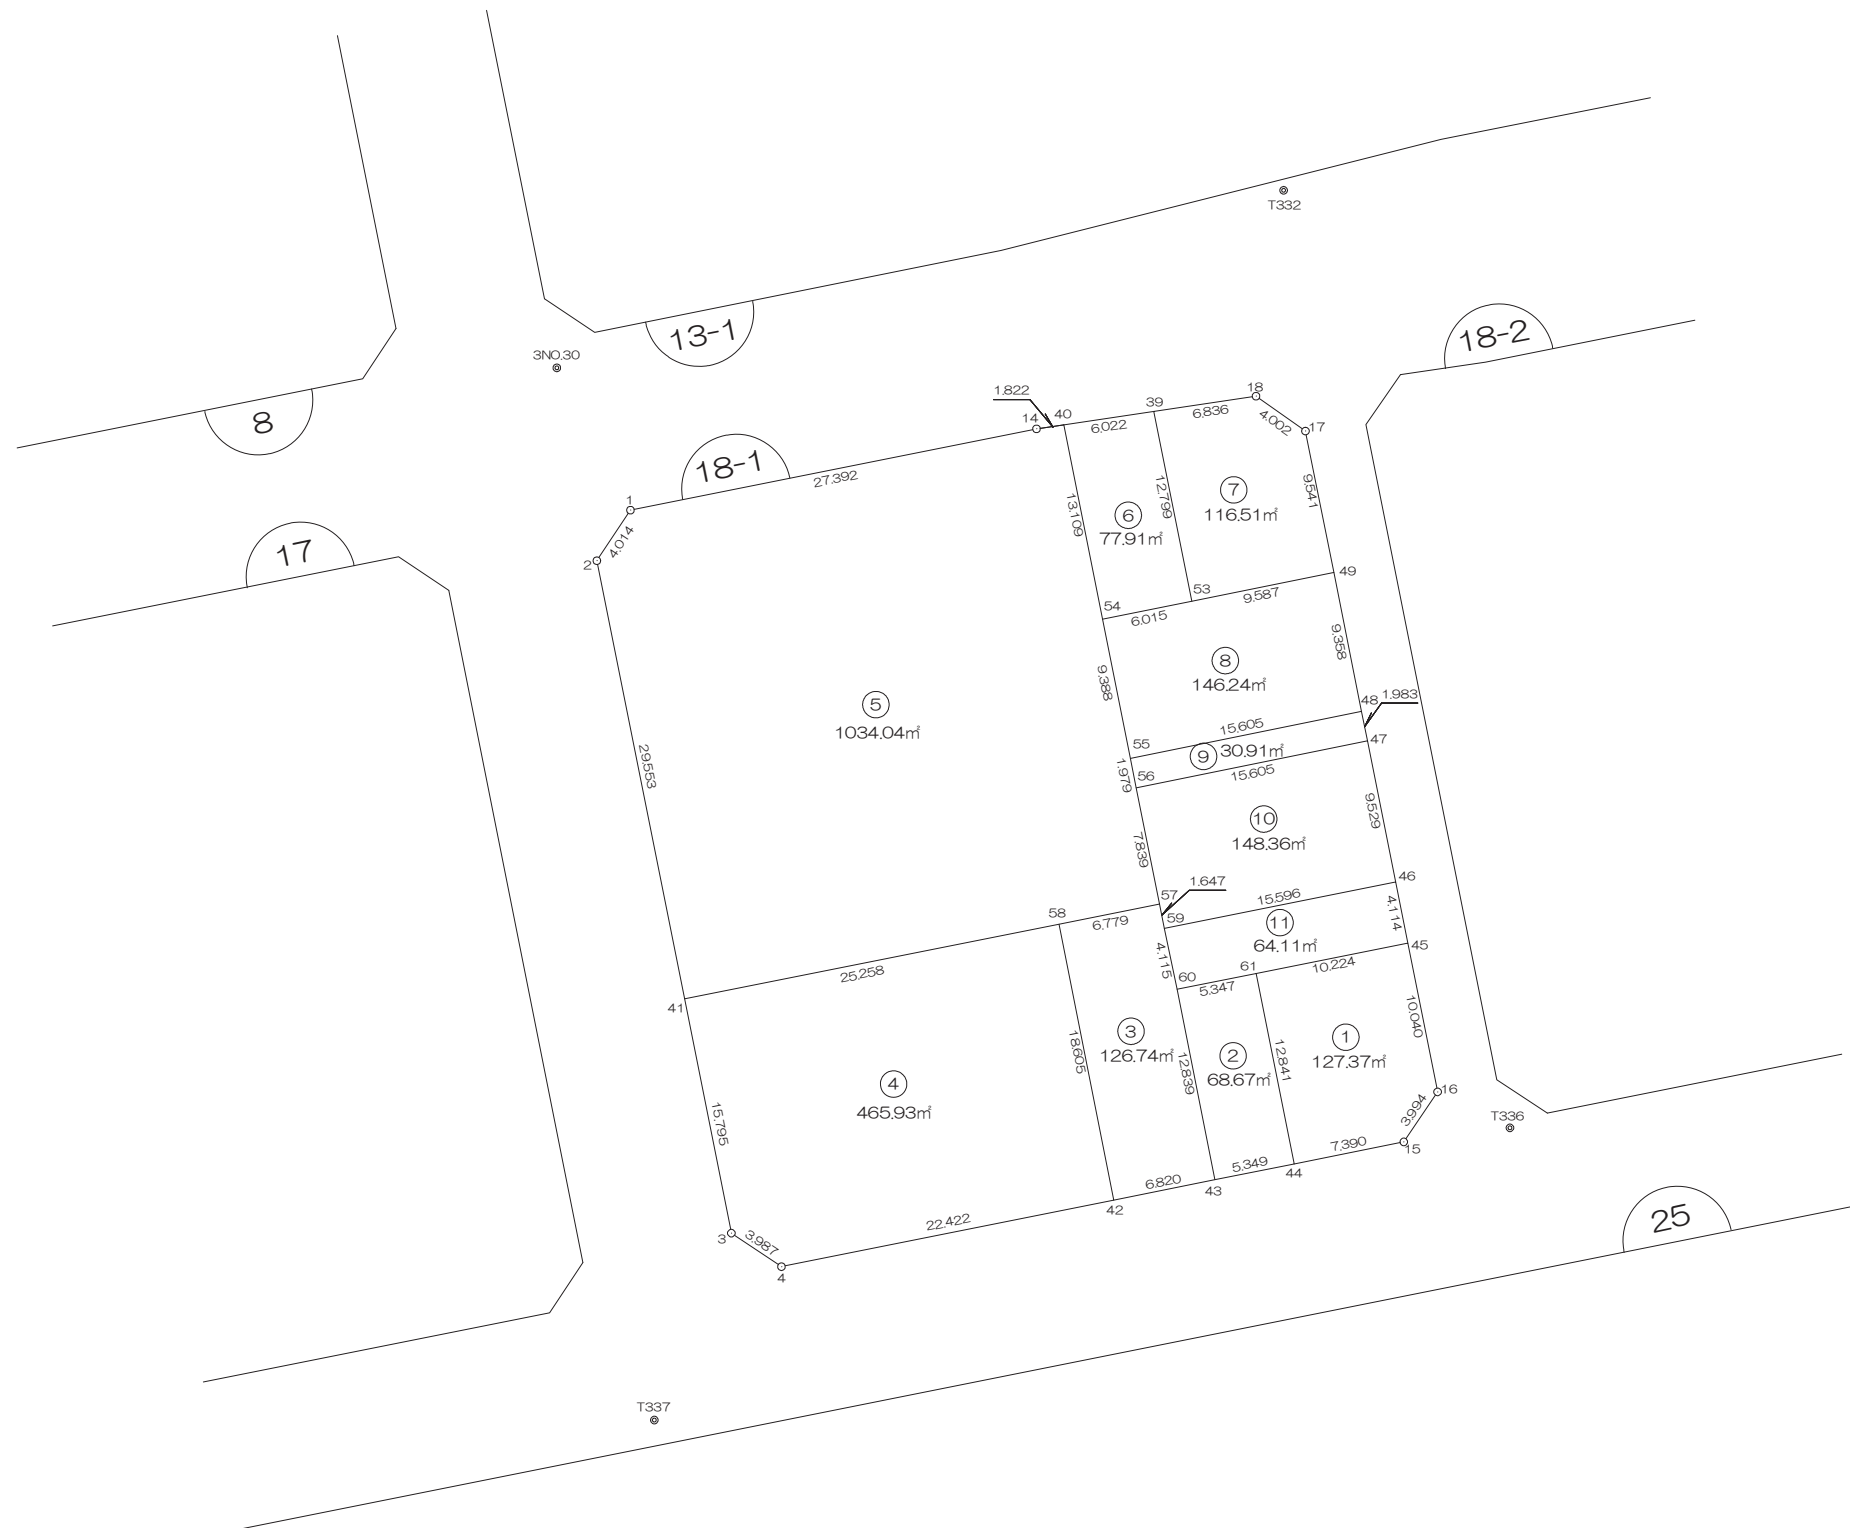

前橋市

画地出来形面積計算書

世界測地系


現場名：北部第三地区

地番名： 18-1_1

点名	Xn	Yn	距離	方向角	Yn+1-Yn-1	Xn × (Yn+1-Yn-1)
18B.44	48521.796	-70285.726	7.390	78° 39' 40"	9.754	473281.598184
18B.15	48523.249	-70278.480	3.994	34° 06' 00"	9.485	460243.016765
18B.16	48526.556	-70276.241	10.040	348° 41' 24"	0.270	13102.170120
18B.45	48536.401	-70278.210	10.224	258° 39' 22"	-11.993	-582097.057193
18B.61	48534.390	-70288.234	12.841	168° 44' 14"	-7.516	-364784.475240

倍面積合計	-254.747364
1/2	127.3736820

合計面積	127.3736820
------	-------------

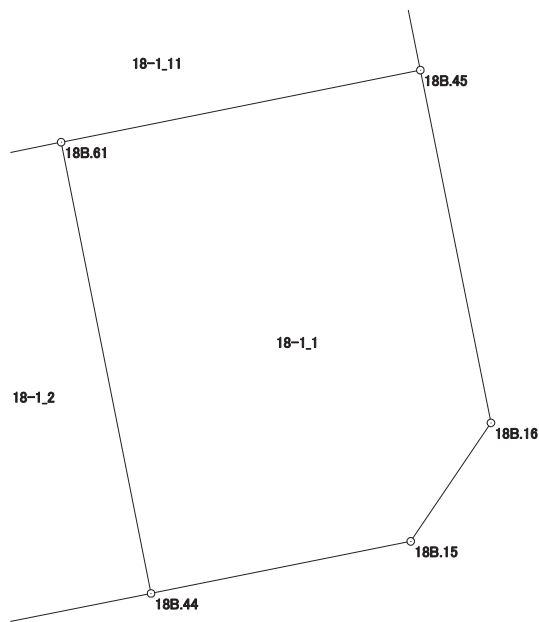

画地出来形面積計算書

世界測地系


現場名：北部第三地区

地番名： 18-1_2

点名	Xn	Yn	距離	方向角	Yn+1-Yn-1	Xn × (Yn+1-Yn-1)
18B.43	48520.746	-70290.971	5.349	78° 40' 46"	7.751	376084.302246
18B.44	48521.796	-70285.726	12.841	348° 44' 14"	2.737	132804.155652
18B.61	48534.390	-70288.234	5.347	258° 39' 16"	-7.751	-376190.056890
18B.60	48533.338	-70293.477	12.839	168° 44' 40"	-2.737	-132835.746106

倍面積合計	-137.345098
1/2	68.6725490

合計面積	68.6725490
------	------------

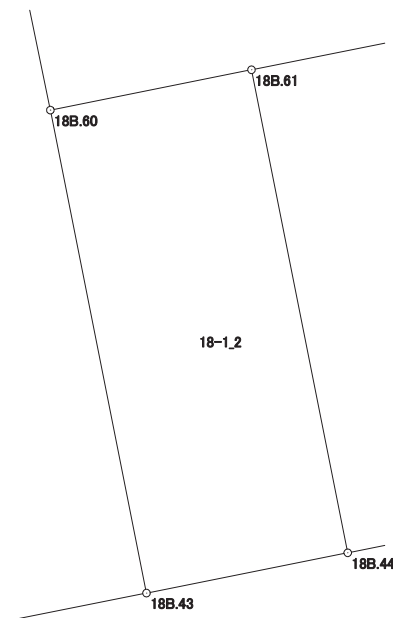

画地出来形面積計算書

世界測地系


現場名：北部第三地区

地番名： 18-1_3

点名	Xn	Yn	距離	方向角	Yn+1-Yn-1	Xn × (Yn+1-Yn-1)
18B.43	48520.746	-70290.971	12.839	348° 44' 40"	4.181	202865.239026
18B.60	48533.338	-70293.477	4.115	348° 20' 55"	-3.337	-161955.748906
18B.59	48537.368	-70294.308	1.647	348° 20' 07"	-1.164	-56497.496352
18B.57	48538.981	-70294.641	6.779	258° 41' 36"	-6.980	-338802.087380
18B.58	48537.652	-70301.288	18.605	168° 44' 55"	-3.017	-146438.096084
18B.42	48519.405	-70297.658	6.820	78° 39' 37"	10.317	500574.701385

倍面積合計	-253.488311
1/2	126.7441555

合計面積	126.7441555
------	-------------

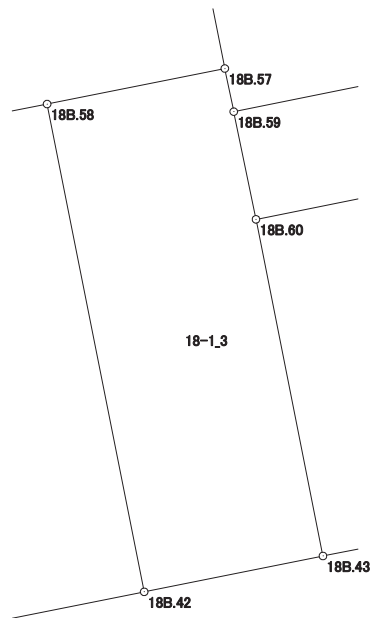

画地出来形面積計算書

世界測地系


現場名：北部第三地区

地番名： 18-1_4

点名	Xn	Yn	距離	方向角	Yn+1-Yn-1	Xn × (Yn+1-Yn-1)
18B. 58	48537. 652	-70301. 288	25. 258	258° 42' 01"	-28. 398	-1378372. 241496
18B. 41	48532. 703	-70326. 056	15. 795	168° 41' 06"	-21. 669	-1051655. 141307
18B. 3	48517. 215	-70322. 957	3. 987	123° 46' 54"	6. 413	311140. 899795
18B. 4	48514. 998	-70319. 643	22. 422	78° 39' 54"	25. 299	1227380. 934402
18B. 42	48519. 405	-70297. 658	18. 605	348° 44' 55"	18. 355	890573. 678775

倍面積合計	-931. 869831
1/2	465. 9349155

合計面積	465. 9349155
------	--------------

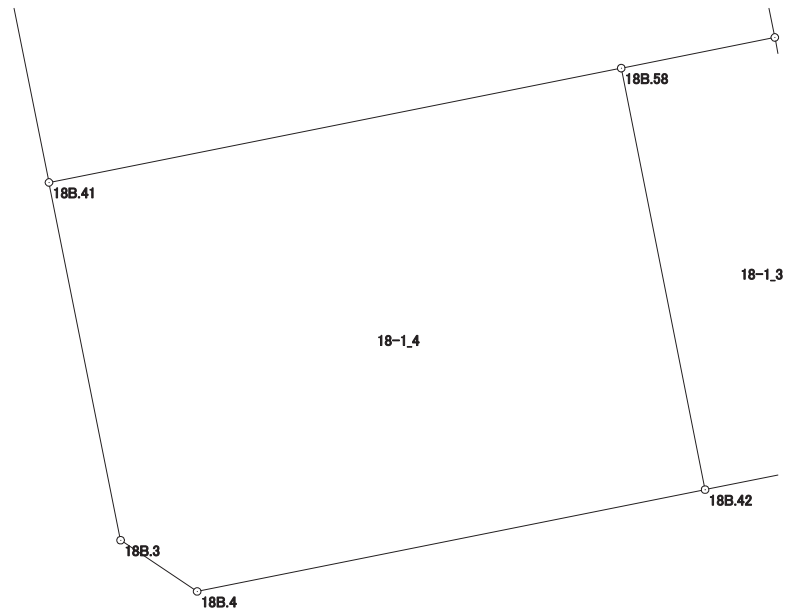

画地出来形面積計算書

世界測地系


現場名：北部第三地区

地番名： 18-1_5

点名	Xn	Yn	距離	方向角	Yn+1-Yn-1	Xn × (Yn+1-Yn-1)
18B. 40	48570. 670	-70300. 971	1. 822	261° 32' 27"	-4. 370	-212253. 827900
18B. 14	48570. 402	-70302. 773	27. 392	258° 40' 46"	-28. 661	-1392076. 291722
18B. 1	48565. 025	-70329. 632	4. 014	213° 36' 39"	-29. 081	-1412319. 492025
18B. 2	48561. 682	-70331. 854	29. 553	168° 41' 09"	3. 576	173656. 574832
18B. 41	48532. 703	-70326. 056	25. 258	78° 42' 01"	30. 566	1483450. 599898
18B. 58	48537. 652	-70301. 288	6. 779	78° 41' 36"	31. 415	1524810. 337580
18B. 57	48538. 981	-70294. 641	7. 839	348° 42' 00"	5. 111	248082. 731891
18B. 56	48546. 668	-70296. 177	1. 979	348° 41' 45"	-1. 924	-93403. 789232
18B. 55	48548. 609	-70296. 565	9. 388	348° 42' 33"	-2. 226	-108069. 203634
18B. 54	48557. 815	-70298. 403	13. 109	348° 42' 11"	-4. 406	-213945. 732890

倍面積合計	-2068. 093202
1/2	1034. 0466010

合計面積	1034. 0466010
------	---------------

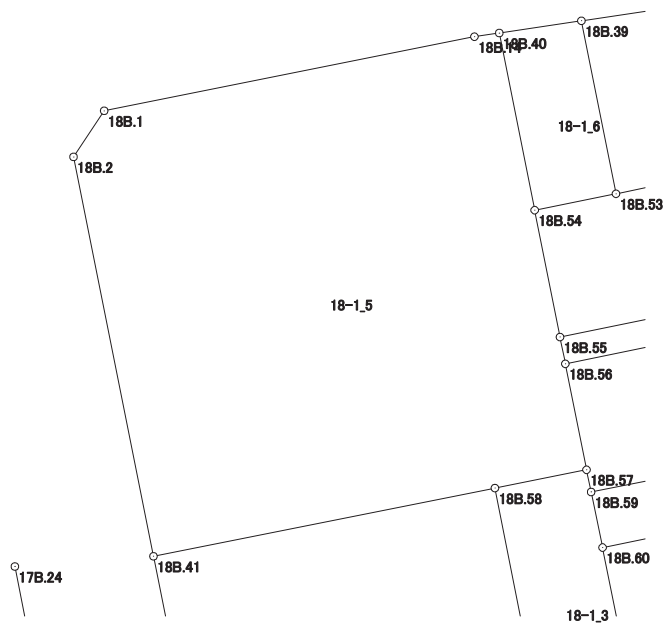

画地出来形面積計算書

世界測地系


現場名：北部第三地区

地番名： 18-1_6

点名	Xn	Yn	距離	方向角	Yn+1-Yn-1	Xn × (Yn+1-Yn-1)
18B.40	48570.670	-70300.971	13.109	168° 42' 11"	-3.389	-164606.000630
18B.54	48557.815	-70298.403	6.015	78° 35' 55"	8.464	410993.346160
18B.53	48559.004	-70292.507	12.799	348° 42' 15"	3.389	164566.464556
18B.39	48571.555	-70295.014	6.022	261° 32' 59"	-8.464	-411109.641520

倍面積合計	-155.831434
1/2	77.9157170

合計面積	77.9157170
------	------------

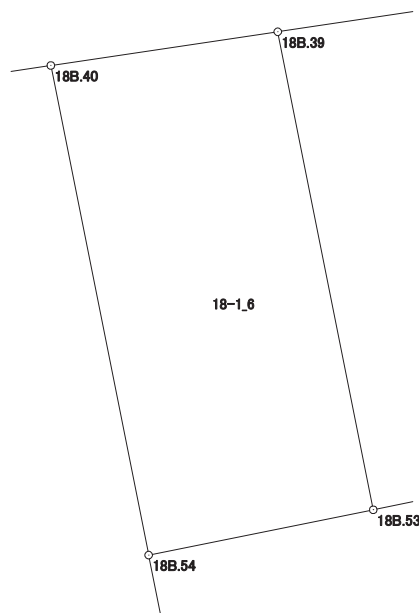

画地出来形面積計算書

世界測地系


現場名：北部第三地区

地番名： 18-1_7

点名	Xn	Yn	距離	方向角	Yn+1-Yn-1	Xn × (Yn+1-Yn-1)
18B.53	48559.004	-70292.507	9.587	78° 35' 59"	11.905	578094.942620
18B.49	48560.899	-70283.109	9.541	348° 41' 07"	7.526	365469.325874
18B.17	48570.255	-70284.981	4.002	305° 10' 59"	-5.143	-249796.821465
18B.18	48572.561	-70288.252	6.836	261° 32' 17"	-10.033	-487328.504513
18B.39	48571.555	-70295.014	12.799	168° 42' 15"	-4.255	-206671.966525

倍面積合計	-233.024009
1/2	116.5120045

合計面積	116.5120045
------	-------------

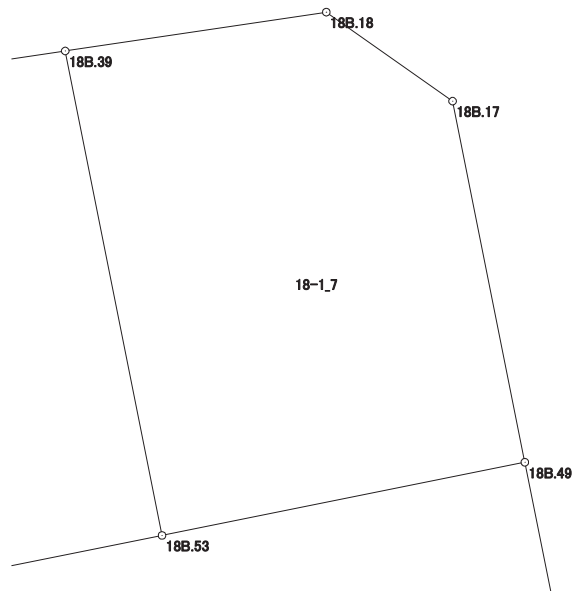

画地出来形面積計算書

世界測地系


現場名：北部第三地区

地番名： 18-1_8

点名	Xn	Yn	距離	方向角	Yn+1-Yn-1	Xn × (Yn+1-Yn-1)
18B.48	48551.723	-70281.274	9.358	348° 41' 29"	13.456	653311.984688
18B.49	48560.899	-70283.109	9.587	258° 35' 59"	-11.233	-545484.578467
18B.53	48559.004	-70292.507	6.015	258° 35' 55"	-15.294	-742661.407176
18B.54	48557.815	-70298.403	9.388	168° 42' 33"	-4.058	-197047.613270
18B.55	48548.609	-70296.565	15.605	78° 29' 21"	17.129	831589.123561

倍面積合計	-292.490664
1/2	146.2453320

合計面積	146.2453320
------	-------------

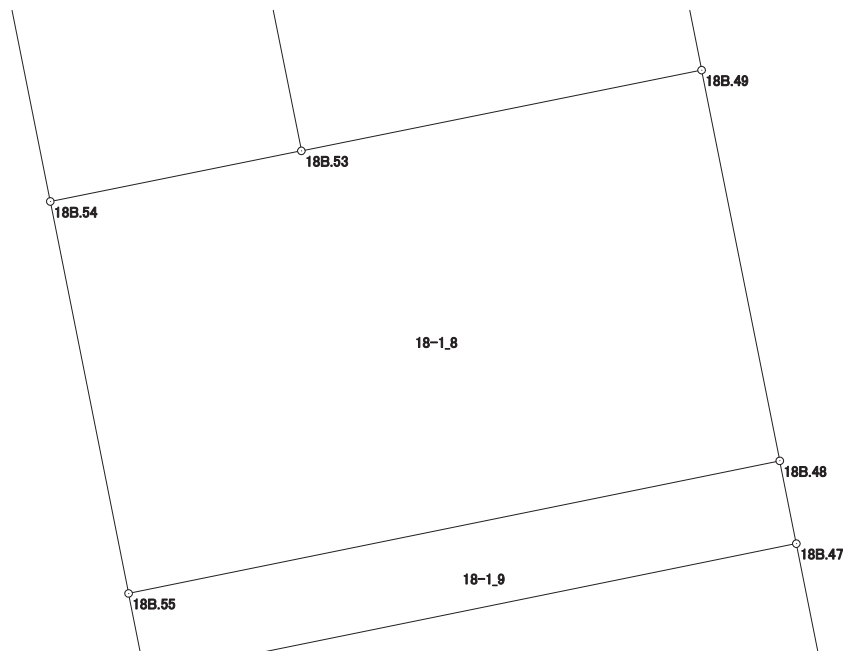

画地出来形面積計算書

世界測地系


現場名：北部第三地区

地番名： 18-1_9

点名	Xn	Yn	距離	方向角	Yn+1-Yn-1	Xn × (Yn+1-Yn-1)
18B.56	48546.668	-70296.177	15.605	78° 30' 02"	15.680	761211.754240
18B.47	48549.779	-70280.885	1.983	348° 41' 04"	14.903	723537.356437
18B.48	48551.723	-70281.274	15.605	258° 29' 21"	-15.680	-761291.016640
18B.55	48548.609	-70296.565	1.979	168° 41' 45"	-14.903	-723519.919927

倍面積合計	-61.825890
1/2	30.9129450

合計面積	30.9129450
------	------------

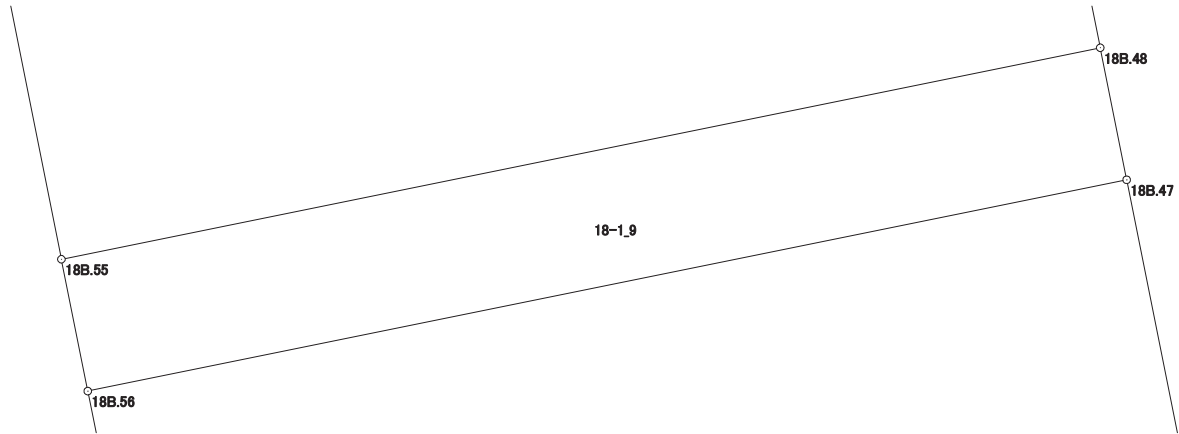

画地出来形面積計算書

世界測地系


現場名：北部第三地区

地番名： 18-1_10

点名	Xn	Yn	距離	方向角	Yn+1-Yn-1	Xn × (Yn+1-Yn-1)
18B.46	48540.435	-70279.017	9.529	348° 41' 41"	13.423	651558.259005
18B.47	48549.779	-70280.885	15.605	258° 30' 02"	-17.160	-833114.207640
18B.56	48546.668	-70296.177	7.839	168° 42' 00"	-13.756	-667807.965008
18B.57	48538.981	-70294.641	1.647	168° 20' 07"	1.869	90719.355489
18B.59	48537.368	-70294.308	15.596	78° 39' 30"	15.624	758347.837632

倍面積合計	-296.720522
1/2	148.3602610

合計面積	148.3602610
------	-------------

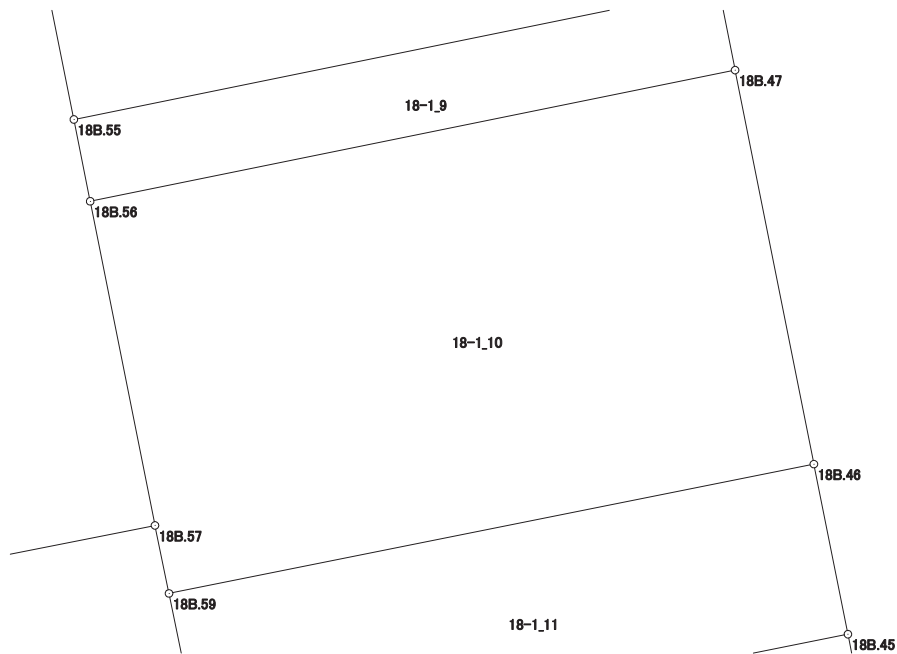

画地出来形面積計算書

世界測地系

現場名：北部第三地区

地番名： 18-1_11

点名	Xn	Yn	距離	方向角	Yn+1-Yn-1	Xn × (Yn+1-Yn-1)
18B.45	48536.401	-70278.210	4.114	348° 41' 14"	9.217	447360.008017
18B.46	48540.435	-70279.017	15.596	258° 39' 30"	-16.098	-781403.922630
18B.59	48537.368	-70294.308	4.115	168° 20' 55"	-14.460	-701850.341280
18B.60	48533.338	-70293.477	5.347	78° 39' 16"	6.074	294791.495012
18B.61	48534.390	-70288.234	10.224	78° 39' 22"	15.267	740974.532130

倍面積合計	-128.228751
1/2	64.1143755

合計面積	64.1143755
------	------------

