




北部第三地区 画地出来形確認測量原図

〈22街区〉

平成二十四年三月

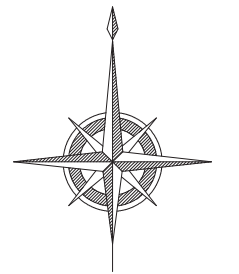

S=1:500

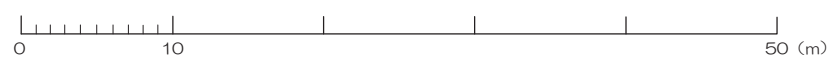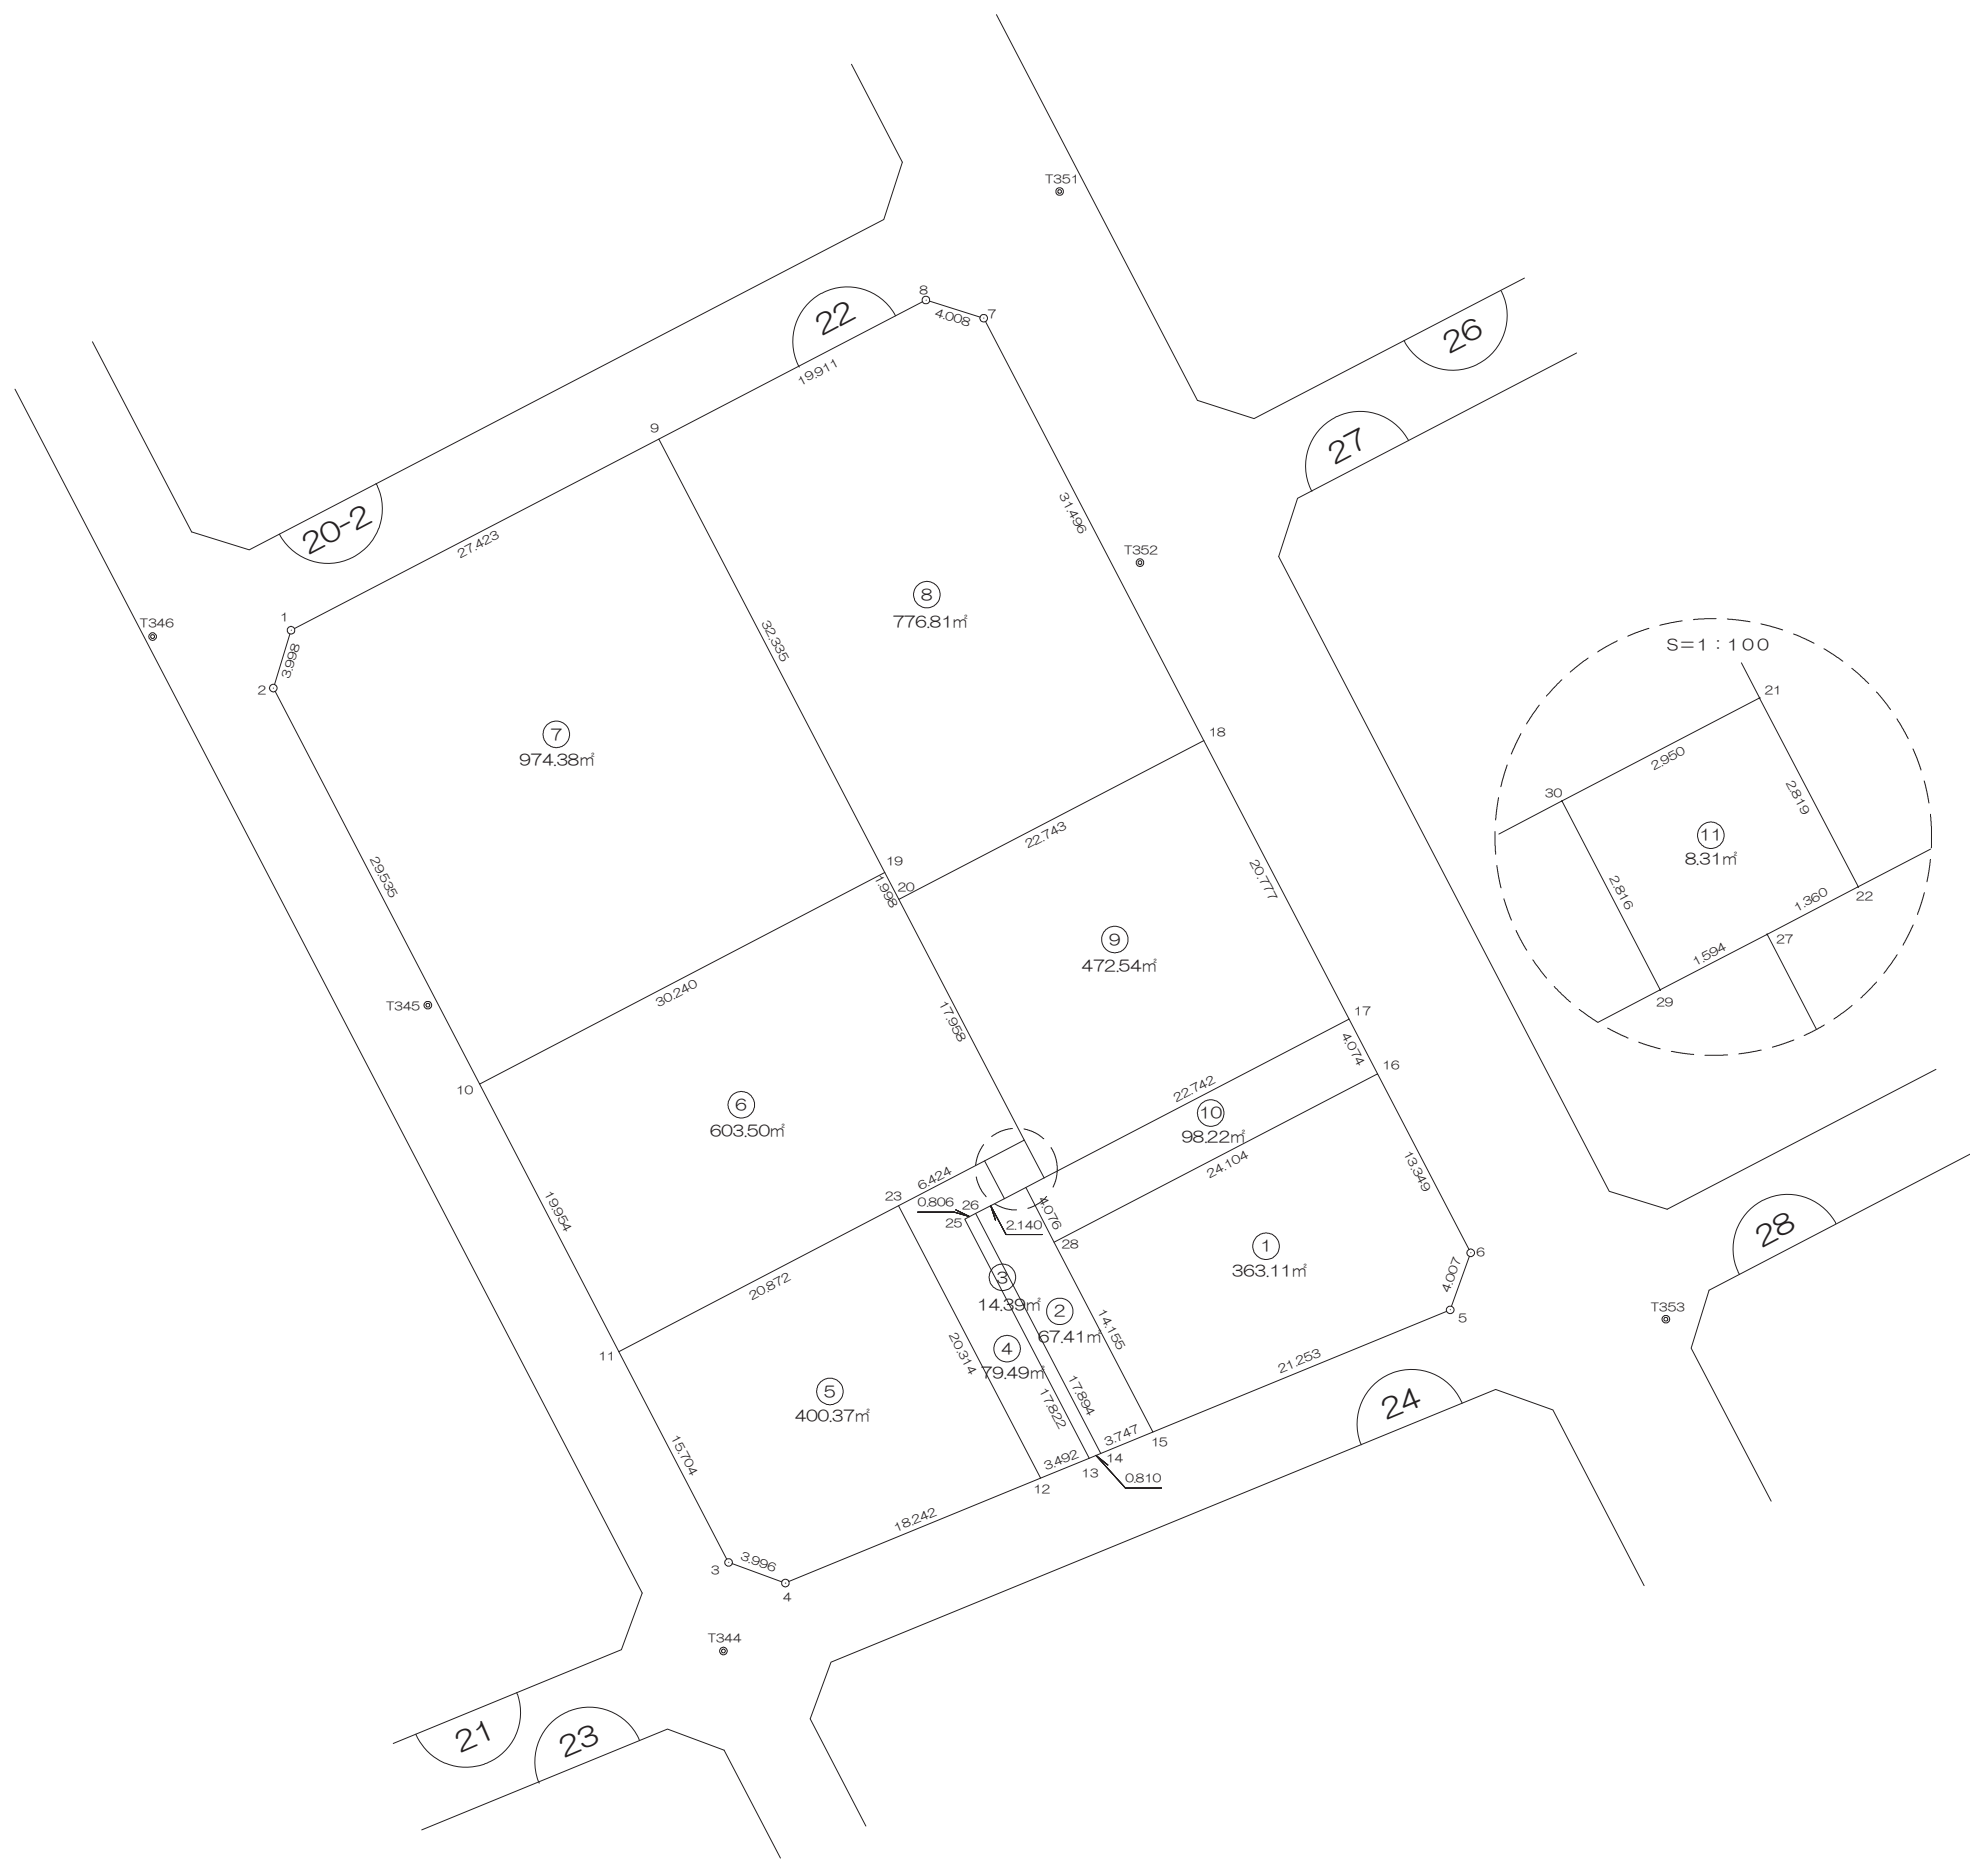

前橋市

画地出来形面積計算書

世界測地系


現場名：北部第三地区

地番名： 22_1

点名	Xn	Yn	距離	方向角	Yn+1-Yn-1	Xn × (Yn+1-Yn-1)
22B. 28	48332. 399	-70340. 378	14. 155	152° 29' 43"	-14. 844	-717446. 130756
22B. 15	48319. 844	-70333. 841	21. 253	67° 40' 10"	26. 196	1265786. 633424
22B. 5	48327. 919	-70314. 182	4. 007	19° 46' 40"	21. 015	1015611. 217785
22B. 6	48331. 690	-70312. 826	13. 349	332° 27' 56"	-4. 815	-232717. 087350
22B. 16	48343. 527	-70318. 997	24. 104	242° 30' 17"	-27. 552	-1331960. 855904

倍面積合計	-726. 222801
1/2	363. 1114005

合計面積	363. 1114005
------	--------------

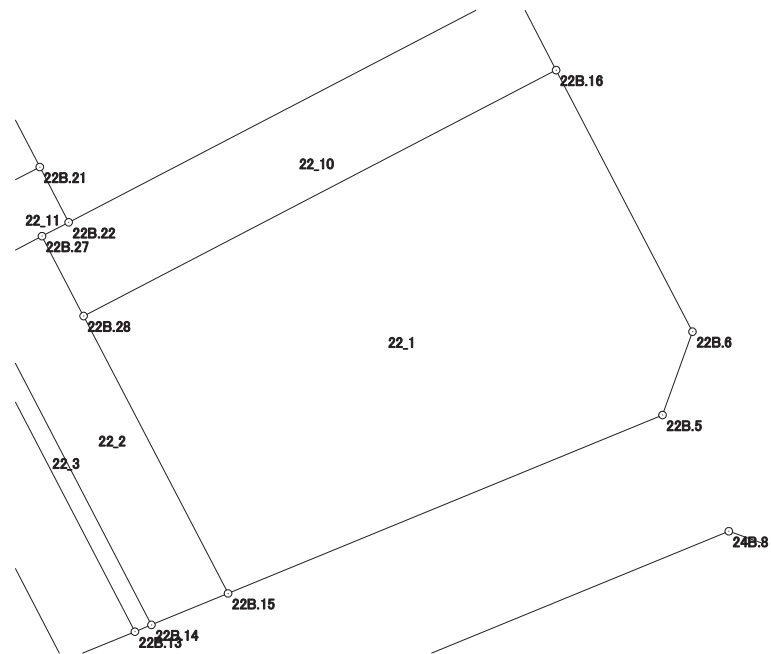

画地出来形面積計算書

世界測地系


現場名：北部第三地区

地番名： 22_2

点名	Xn	Yn	距離	方向角	Yn+1-Yn-1	Xn × (Yn+1-Yn-1)
22B. 14	48318. 420	-70337. 307	3. 747	67° 39' 53"	11. 731	566823. 385020
22B. 15	48319. 844	-70333. 841	14. 155	332° 29' 43"	-3. 071	-148390. 240924
22B. 28	48332. 399	-70340. 378	4. 076	332° 29' 53"	-8. 419	-406910. 467181
22B. 27	48336. 014	-70342. 260	1. 594	242° 32' 04"	-3. 296	-159315. 502144
22B. 29	48335. 279	-70343. 674	2. 140	242° 30' 03"	-3. 312	-160086. 444048
22B. 26	48334. 291	-70345. 572	17. 894	152° 29' 29"	6. 367	307744. 430797

倍面積合計	-134. 838480
1/2	67. 4192400

合計面積	67. 4192400
------	-------------

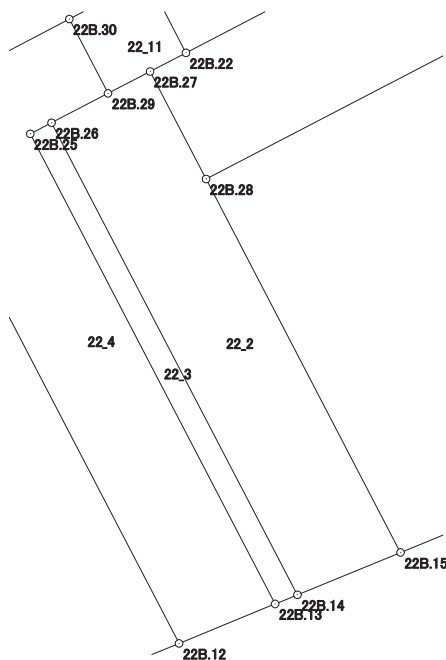

画地出来形面積計算書

世界測地系


現場名：北部第三地区

地番名： 22_3

点名	Xn	Yn	距離	方向角	Yn+1-Yn-1	Xn × (Yn+1-Yn-1)
22B. 25	48333. 919	-70346. 287	17. 822	152° 29' 35"	7. 516	363277. 735204
22B. 13	48318. 112	-70338. 056	0. 810	67° 38' 48"	8. 980	433896. 645760
22B. 14	48318. 420	-70337. 307	17. 894	332° 29' 29"	-7. 516	-363161. 244720
22B. 26	48334. 291	-70345. 572	0. 806	242° 30' 47"	-8. 980	-434041. 933180

倍面積合計	-28. 796936
1/2	14. 3984680

合計面積	14. 3984680
------	-------------

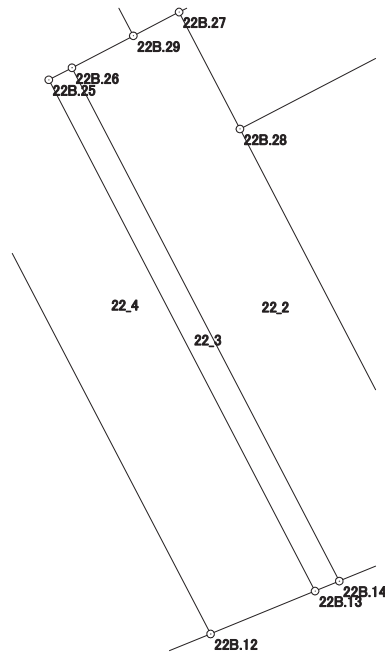

画地出来形面積計算書

世界測地系


現場名：北部第三地区

地番名： 22_4

点名	Xn	Yn	距離	方向角	Yn+1-Yn-1	Xn × (Yn+1-Yn-1)
22B. 30	48337. 777	-70344. 975	6. 424	242° 25' 18"	-6. 995	-338122. 750115
22B. 23	48334. 803	-70350. 669	20. 314	152° 29' 24"	3. 689	178307. 088267
22B. 12	48316. 786	-70341. 286	3. 492	67° 40' 50"	12. 613	609419. 621818
22B. 13	48318. 112	-70338. 056	17. 822	332° 29' 35"	-5. 001	-241638. 878112
22B. 25	48333. 919	-70346. 287	0. 806	62° 30' 47"	-7. 516	-363277. 735204
22B. 26	48334. 291	-70345. 572	2. 140	62° 30' 03"	2. 613	126297. 502383
22B. 29	48335. 279	-70343. 674	2. 816	332° 29' 19"	0. 597	28856. 161563

倍面積合計	-158. 989400
1/2	79. 4947000

合計面積	79. 4947000
------	-------------

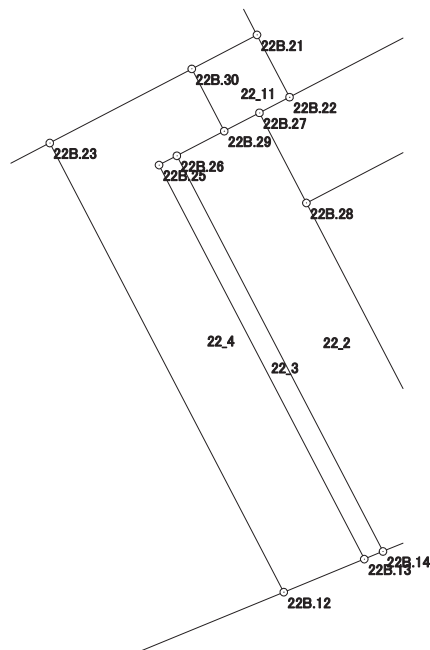

画地出来形面積計算書

世界測地系


現場名：北部第三地区

地番名： 22_5

点名	Xn	Yn	距離	方向角	Yn+1-Yn-1	Xn × (Yn+1-Yn-1)
22B. 23	48334. 803	-70350. 669	20. 872	242° 25' 50"	-27. 885	-1347815. 981655
22B. 11	48325. 143	-70369. 171	15. 704	152° 29' 19"	-11. 248	-543561. 208464
22B. 3	48311. 215	-70361. 917	3. 996	109° 54' 48"	11. 011	531954. 788365
22B. 4	48309. 854	-70358. 160	18. 242	67° 40' 00"	20. 631	996680. 597874
22B. 12	48316. 786	-70341. 286	20. 314	332° 29' 24"	7. 491	361941. 043926

倍面積合計	-800. 759954
1/2	400. 3799770

合計面積	400. 3799770
------	--------------

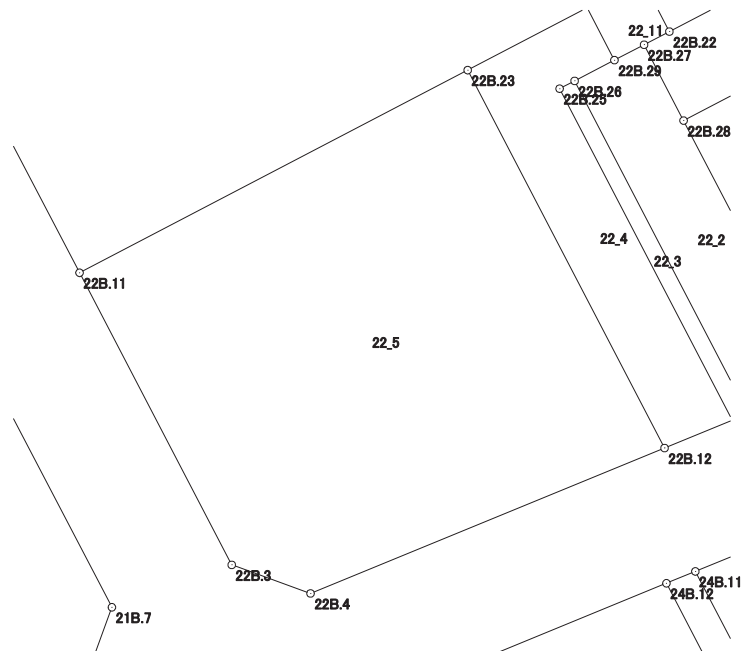

画地出来形面積計算書

世界測地系


現場名：北部第三地区

地番名： 22_6

点名	Xn	Yn	距離	方向角	Yn+1-Yn-1	Xn × (Yn+1-Yn-1)
22B. 11	48325. 143	-70369. 171	20. 872	62° 25' 50"	27. 719	1339524. 638817
22B. 23	48334. 803	-70350. 669	6. 424	62° 25' 18"	24. 196	1169508. 893388
22B. 30	48337. 777	-70344. 975	2. 950	62° 27' 44"	8. 310	401686. 926870
22B. 21	48339. 141	-70342. 359	17. 958	332° 28' 29"	-5. 683	-274711. 338303
22B. 20	48355. 066	-70350. 658	1. 998	332° 27' 38"	-9. 223	-445978. 773718
22B. 19	48356. 838	-70351. 582	30. 240	242° 25' 42"	-27. 730	-1340935. 117740
22B. 10	48342. 841	-70378. 388	19. 954	152° 29' 23"	-17. 589	-850302. 230349

倍面積合計	-1207. 001035
1/2	603. 5005175

合計面積	603. 5005175
------	--------------

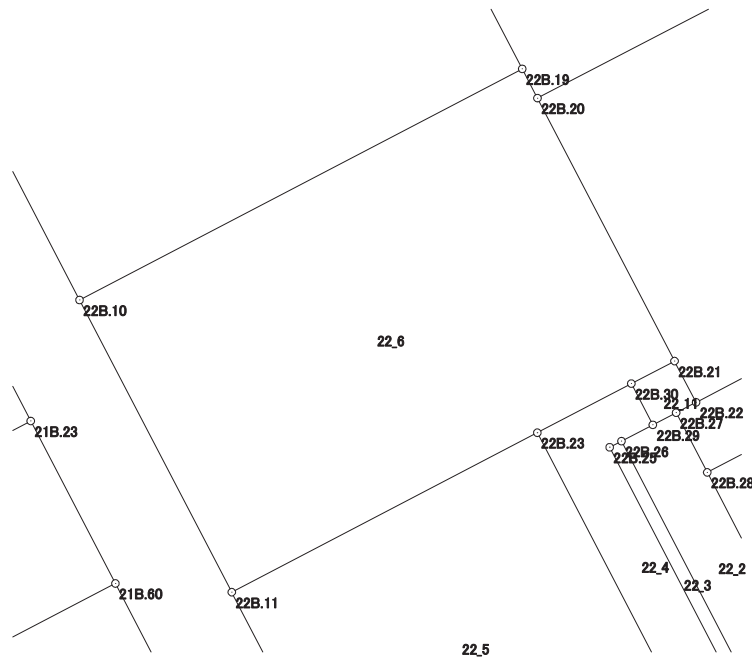

画地出来形面積計算書

世界測地系


現場名：北部第三地区

地番名： 22_7

点名	Xn	Yn	距離	方向角	Yn+1-Yn-1	Xn × (Yn+1-Yn-1)
22B. 19	48356. 838	-70351. 582	32. 335	332° 27' 54"	11. 858	573415. 385004
22B. 9	48385. 510	-70366. 530	27. 423	242° 31' 36"	-39. 278	-1900486. 061780
22B. 1	48372. 859	-70390. 860	3. 998	197° 01' 48"	-25. 501	-1233556. 277359
22B. 2	48369. 036	-70392. 031	29. 535	152° 29' 18"	12. 472	603258. 616992
22B. 10	48342. 841	-70378. 388	30. 240	62° 25' 42"	40. 449	1955419. 575609

倍面積合計	-1948. 761534
1/2	974. 3807670

合計面積	974. 3807670
------	--------------

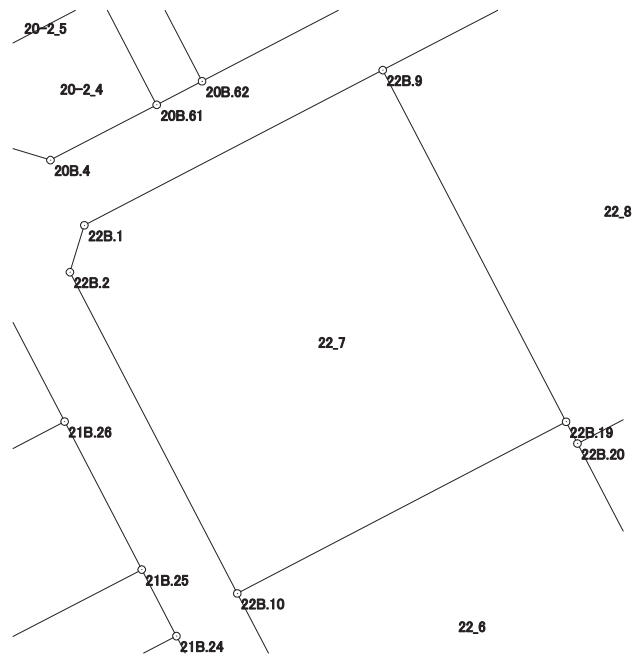

画地出来形面積計算書

世界測地系


現場名：北部第三地区

地番名： 22_8

点名	Xn	Yn	距離	方向角	Yn+1-Yn-1	Xn × (Yn+1-Yn-1)
22B. 18	48365.565	-70330.483	31.496	332° 28' 18"	5.618	271717.744170
22B. 7	48393.495	-70345.040	4.008	287° 25' 20"	-18.381	-889520.831595
22B. 8	48394.695	-70348.864	19.911	242° 31' 44"	-21.490	-1040001.995550
22B. 9	48385.510	-70366.530	32.335	152° 27' 54"	-2.718	-131511.816180
22B. 19	48356.838	-70351.582	1.998	152° 27' 38"	15.872	767519.732736
22B. 20	48355.066	-70350.658	22.743	62° 30' 28"	21.099	1020243.537534

倍面積合計	-1553.628885
1/2	776.8144425

合計面積	776.8144425
------	-------------

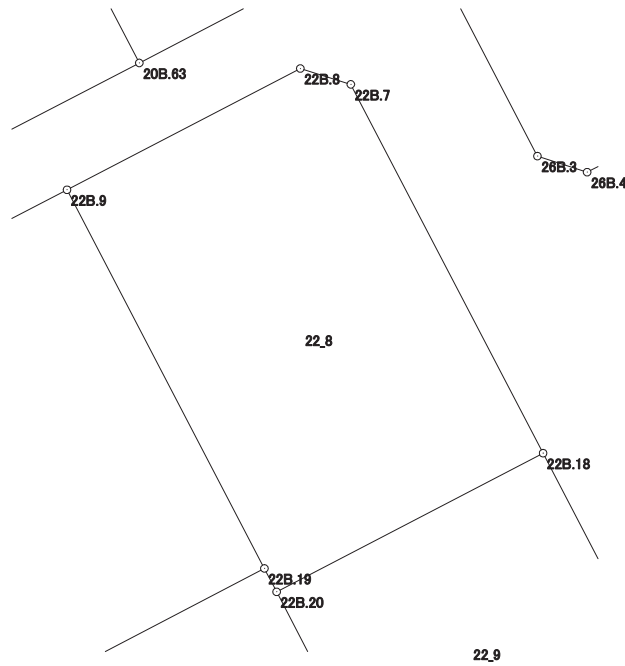

画地出来形面積計算書

世界測地系


現場名：北部第三地区

地番名： 22_9

点名	Xn	Yn	距離	方向角	Yn+1-Yn-1	Xn × (Yn+1-Yn-1)
22B. 22	48336. 642	-70341. 054	22. 742	62° 30' 32"	21. 479	1038222. 733518
22B. 17	48347. 140	-70320. 880	20. 777	332° 28' 18"	10. 571	511077. 616940
22B. 18	48365. 565	-70330. 483	22. 743	242° 30' 28"	-29. 778	-1440229. 794570
22B. 20	48355. 066	-70350. 658	17. 958	152° 28' 29"	-11. 876	-574264. 763816
22B. 21	48339. 141	-70342. 359	2. 819	152° 25' 34"	9. 604	464249. 110164

倍面積合計	-945. 097764
1/2	472. 5488820

合計面積	472. 5488820
------	--------------

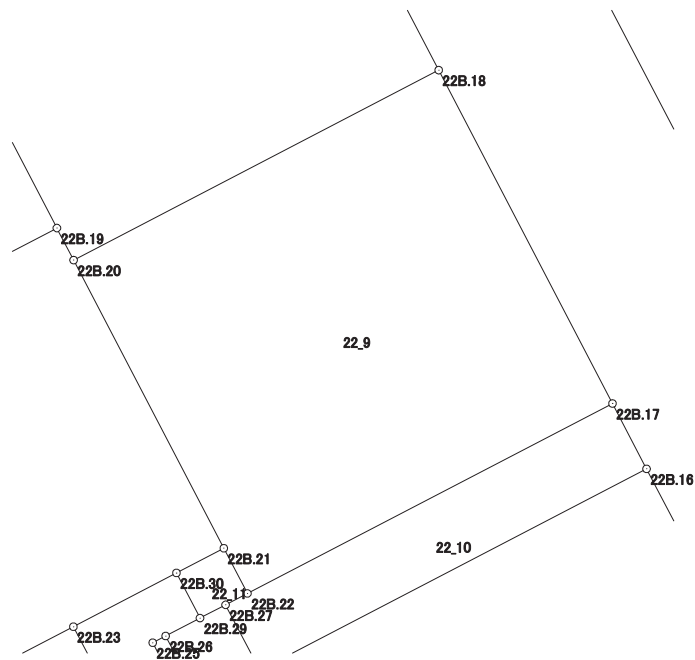

画地出来形面積計算書

世界測地系


現場名：北部第三地区

地番名： 22_10

点名	Xn	Yn	距離	方向角	Yn+1-Yn-1	Xn × (Yn+1-Yn-1)
22B.17	48347.140	-70320.880	22.742	242° 30' 32"	-22.057	-1066392.866980
22B.22	48336.642	-70341.054	1.360	242° 29' 34"	-21.380	-1033437.405960
22B.27	48336.014	-70342.260	4.076	152° 29' 53"	0.676	32675.145464
22B.28	48332.399	-70340.378	24.104	62° 30' 17"	23.263	1124356.597937
22B.16	48343.527	-70318.997	4.074	332° 28' 22"	19.498	942602.089446

倍面積合計	-196.440093
1/2	98.2200465

合計面積	98.2200465
------	------------

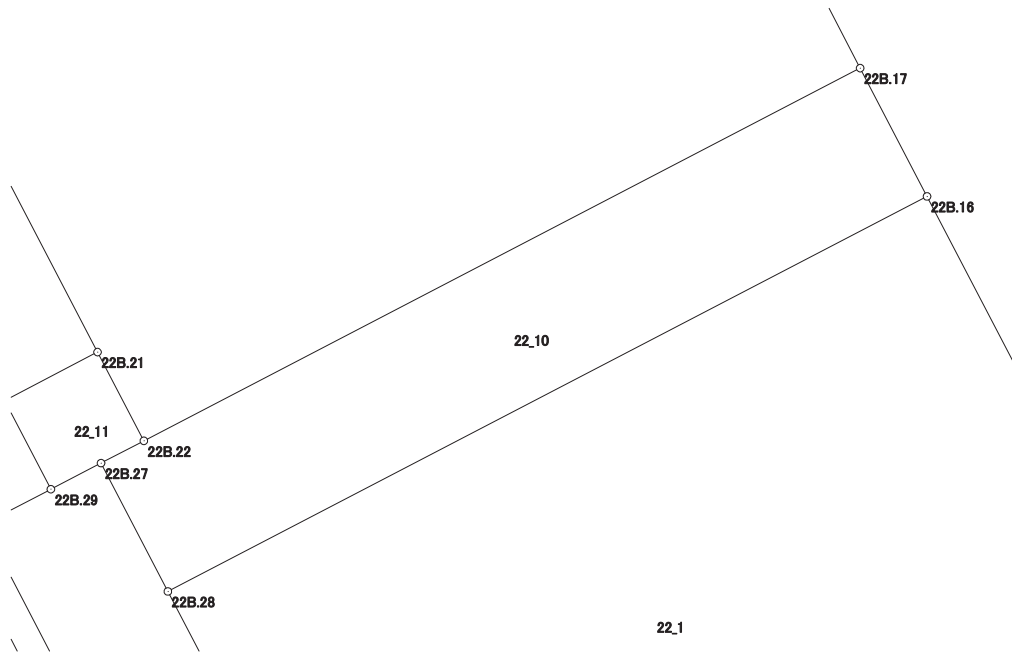

22_1

画地出来形面積計算書

世界測地系

現場名：北部第三地区

地番名： 22_11

点名	Xn	Yn	距離	方向角	Yn+1-Yn-1	Xn × (Yn+1-Yn-1)
22B.30	48337.777	-70344.975	2.816	152° 29' 19"	-1.315	-63564.176755
22B.29	48335.279	-70343.674	1.594	62° 32' 04"	2.715	131230.282485
22B.27	48336.014	-70342.260	1.360	62° 29' 34"	2.620	126640.356680
22B.22	48336.642	-70341.054	2.819	332° 25' 34"	-0.099	-4785.327558
22B.21	48339.141	-70342.359	2.950	242° 27' 44"	-3.921	-189537.771861

倍面積合計	-16.637009
1/2	8.3185045

合計面積	8.3185045
------	-----------

