


北部第三地区 画地出来形確認測量原図

〈24街区〉

平成二十四年三月

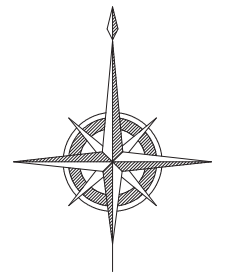

S=1:500



前橋市

画地出来形面積計算書

世界測地系


現場名：北部第三地区

地番名： 24_1

点名	Xn	Yn	距離	方向角	Yn+1-Yn-1	Xn × (Yn+1-Yn-1)
24B. 22A	48256. 273	-70299. 468	24. 195	152° 23' 15"	-9. 194	-443668. 173962
24B. 18A	48234. 834	-70288. 254	20. 117	67° 42' 49"	29. 828	1438748. 628552
24B. 5	48242. 463	-70269. 640	4. 002	19° 27' 30"	19. 947	962292. 409461
24B. 6	48246. 236	-70268. 307	23. 289	332° 30' 07"	-9. 420	-454479. 543120
24B. 19	48266. 894	-70279. 060	23. 006	242° 30' 22"	-31. 161	-1504044. 683934

倍面積合計	-1151. 363003
1/2	575. 6815015

合計面積	575. 6815015
------	--------------

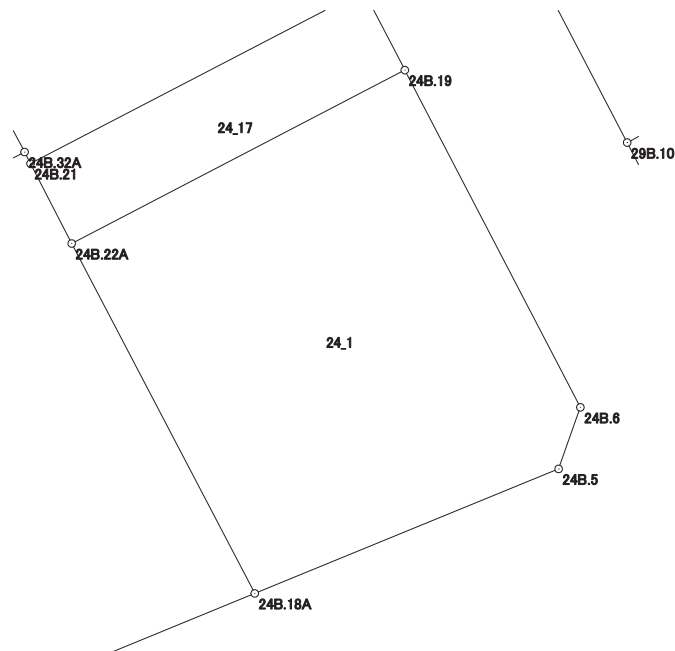

画地出来形面積計算書

世界測地系


現場名：北部第三地区

地番名： 24_3

点名	Xn	Yn	距離	方向角	Yn+1-Yn-1	Xn × (Yn+1-Yn-1)
24B.16	48228.746	-70318.908	3.315	152° 26' 16"	-7.354	-354674.198084
24B.3	48225.807	-70317.374	3.998	110° 18' 58"	5.283	254776.938381
24B.4	48224.419	-70313.625	6.903	67° 42' 14"	10.136	488802.710984
24B.17	48227.038	-70307.238	6.037	332° 33' 38"	3.605	173858.471990
24B.33	48232.396	-70310.020	9.608	247° 40' 25"	-11.670	-562872.061320

倍面積合計	-108.138049
1/2	54.0690245

合計面積	54.0690245
------	------------

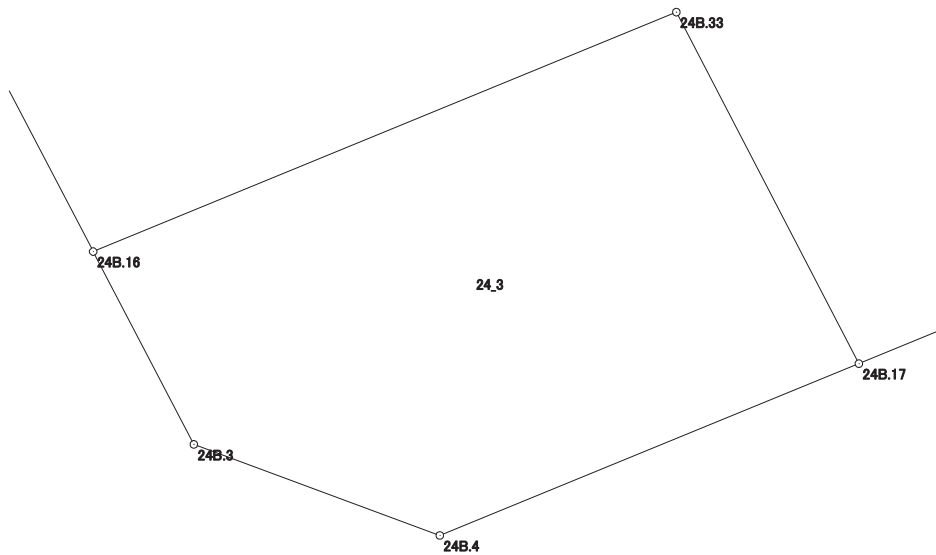

画地出来形面積計算書

世界測地系


現場名：北部第三地区

地番名： 24_4

点名	Xn	Yn	距離	方向角	Yn+1-Yn-1	Xn × (Yn+1-Yn-1)
24B. 32A	48261. 880	-70302. 355	2. 226	332° 24' 38"	25. 582	1234635. 414160
24B. 102	48263. 853	-70303. 386	30. 002	242° 28' 45"	-27. 638	-1333916. 369214
24B. 101	48249. 990	-70329. 993	2. 223	152° 32' 51"	-25. 582	-1234331. 244180
24B. 15	48248. 017	-70328. 968	30. 007	62° 29' 04"	27. 638	1333478. 693846

倍面積合計	-133. 505388
1/2	66. 7526940

合計面積	66. 7526940
------	-------------

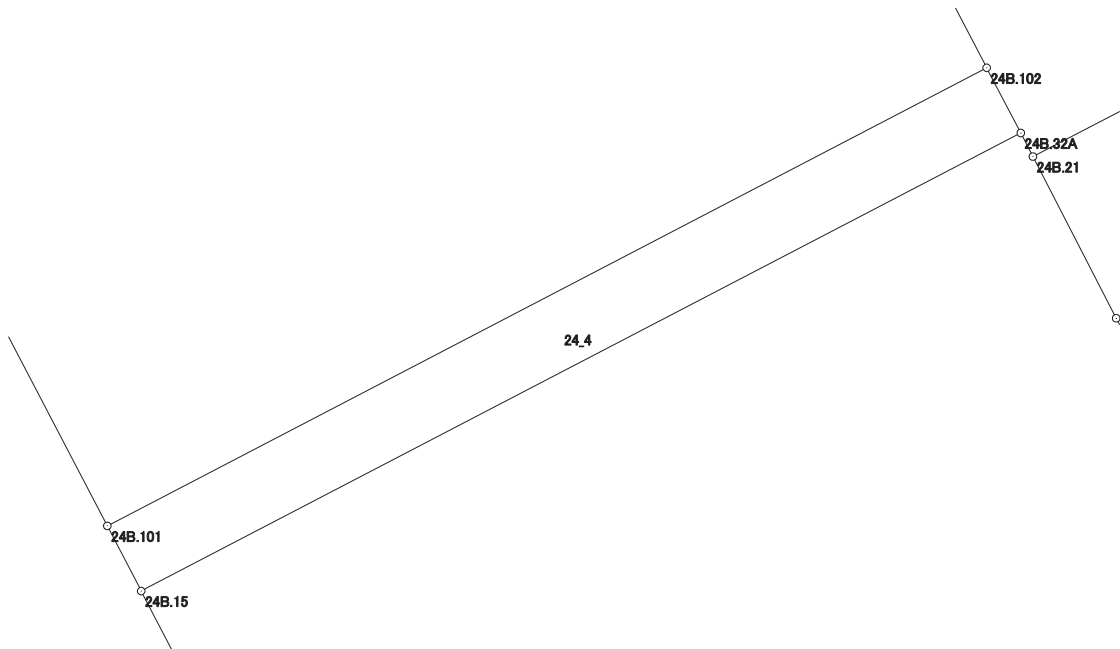


世界測地系


現場名：北部第三地区

地番名： 24_5

点名	Xn	Yn	距離	方向角	Yn+1-Yn-1	Xn × (Yn+1-Yn-1)
24B.101	48249.990	-70329.993	30.002	62° 28' 45"	37.697	1818879.873030
24B.102	48263.853	-70303.386	7.200	332° 27' 10"	23.277	1123437.706281
24B.31	48270.237	-70306.716	16.772	332° 27' 31"	-11.085	-535075.577145
24B.30	48285.108	-70314.471	5.921	242° 26' 38"	-13.004	-627899.544432
24B.29	48282.369	-70319.720	1.400	242° 27' 52"	-6.490	-313352.574810
24B.28	48281.722	-70320.961	3.189	242° 28' 15"	-4.069	-196458.326818
24B.27	48280.248	-70323.789	1.484	242° 28' 05"	-4.144	-200073.347712
24B.26	48279.562	-70325.105	18.021	242° 27' 04"	-17.294	-834946.745228
24B.14A	48271.227	-70341.083	23.958	152° 25' 35"	-4.888	-235949.757576

倍面積合計	-1438.294410
1/2	719.1472050

合計面積	719.1472050
------	-------------

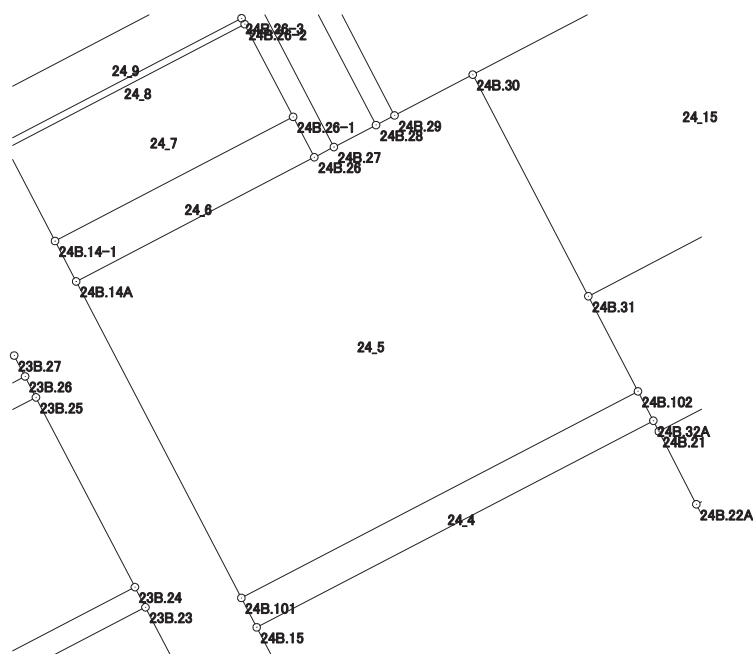

画地出来形面積計算書

世界測地系


現場名：北部第三地区

地番名： 24_6

点名	Xn	Yn	距離	方向角	Yn+1-Yn-1	Xn × (Yn+1-Yn-1)
24B.14A	48271.227	-70341.083	18.021	62° 27' 04"	17.393	839581.451211
24B.26	48279.562	-70325.105	3.060	332° 24' 48"	14.561	702998.702282
24B.26-1	48282.274	-70326.522	18.019	242° 27' 03"	-17.393	-839773.591682
24B.14-1	48273.940	-70342.498	3.060	152° 27' 18"	-14.561	-702916.840340

倍面積合計	-110.278529
1/2	55.1392645

合計面積	55.1392645
------	------------

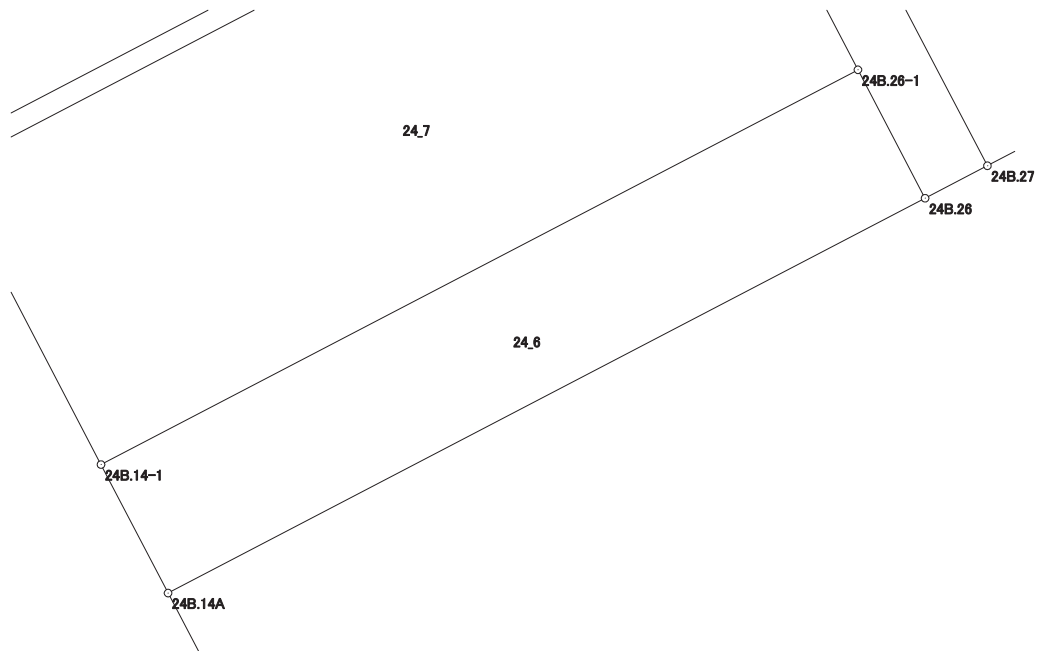

画地出来形面積計算書

世界測地系


現場名：北部第三地区

地番名： 24_7

点名	Xn	Yn	距離	方向角	Yn+1-Yn-1	Xn × (Yn+1-Yn-1)
24B.26-1	48282.274	-70326.522	7.017	332° 23' 26"	12.724	614343.654376
24B.26-2	48288.492	-70329.774	18.009	242° 25' 39"	-19.216	-927911.662272
24B.14-2	48280.156	-70345.738	7.010	152° 28' 12"	-12.724	-614316.704944
24B.14-1	48273.940	-70342.498	18.019	62° 27' 03"	19.216	927632.031040

倍面積合計	-252.681800
1/2	126.3409000

合計面積	126.3409000
------	-------------

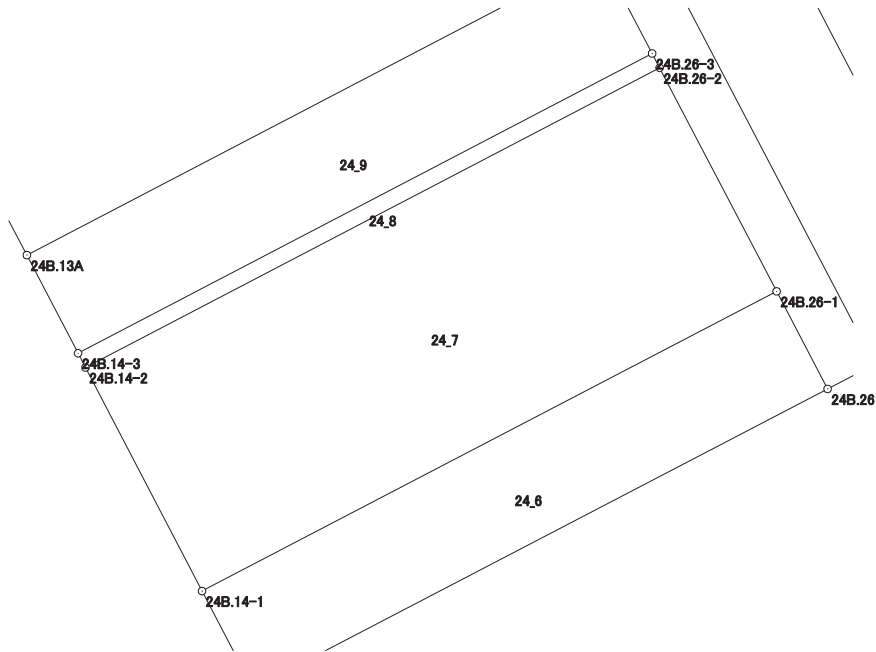

画地出来形面積計算書

世界測地系


現場名：北部第三地区

地番名： 24_8

点名	Xn	Yn	距離	方向角	Yn+1-Yn-1	Xn × (Yn+1-Yn-1)
24B.14-3	48280.554	-70345.945	0.449	152° 31' 16"	-15.756	-760708.408824
24B.14-2	48280.156	-70345.738	18.009	62° 25' 39"	16.171	780738.402676
24B.26-2	48288.492	-70329.774	0.449	332° 24' 28"	15.756	760833.479952
24B.26-3	48288.890	-70329.982	18.009	242° 25' 34"	-16.171	-780879.640190

倍面積合計	-16.166386
1/2	8.0831930

合計面積	8.0831930
------	-----------

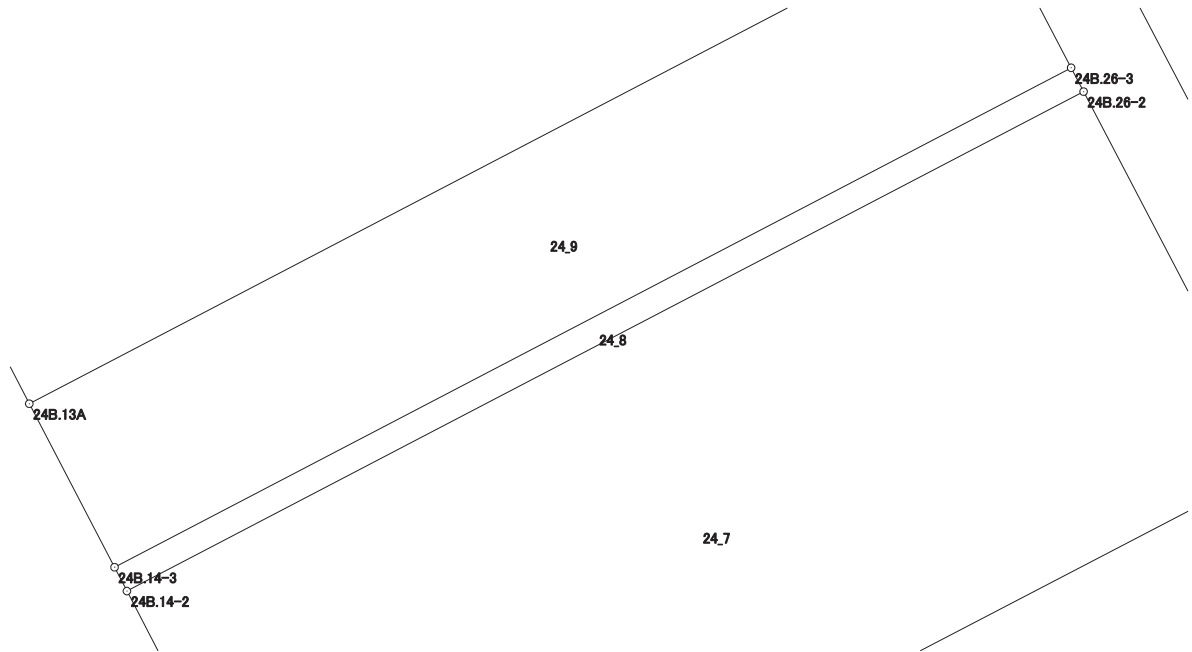

画地出来形面積計算書

世界測地系


現場名：北部第三地区

地番名： 24_9

点名	Xn	Yn	距離	方向角	Yn+1-Yn-1	Xn × (Yn+1-Yn-1)
24B.13A	48283.283	-70347.367	3.077	152° 28' 38"	-14.537	-701894.084971
24B.14-3	48280.554	-70345.945	18.009	62° 25' 34"	17.385	839357.431290
24B.26-3	48288.890	-70329.982	3.077	332° 23' 39"	14.537	701975.593930
24B.25	48291.617	-70331.408	18.004	242° 25' 33"	-17.385	-839549.761545

倍面積合計	-110.821296
1/2	55.4106480

合計面積	55.4106480
------	------------

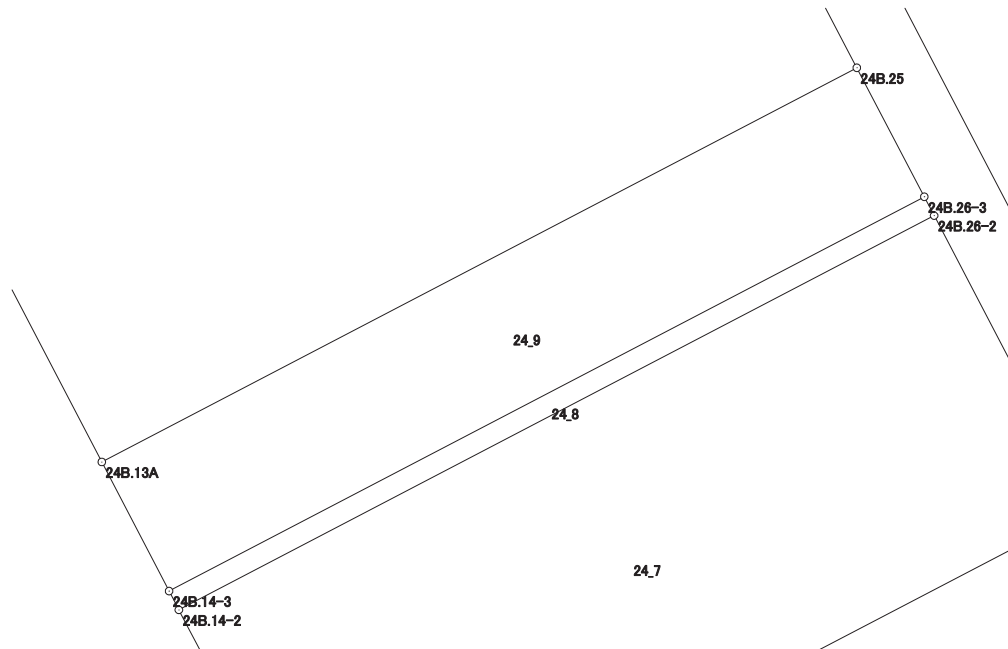

画地出来形面積計算書

世界測地系


現場名：北部第三地区

地番名： 24_10

点名	Xn	Yn	距離	方向角	Yn+1-Yn-1	Xn × (Yn+1-Yn-1)
24B. 1	48304. 616	-70355. 135	3. 998	200° 16' 15"	-15. 324	-740219. 935584
24B. 2	48300. 866	-70356. 520	19. 823	152° 30' 01"	7. 768	375201. 127088
24B. 13A	48283. 283	-70347. 367	18. 004	62° 25' 33"	25. 112	1212489. 802696
24B. 25	48291. 617	-70331. 408	21. 125	332° 23' 52"	6. 171	298007. 568507
24B. 12	48310. 338	-70341. 196	15. 068	247° 40' 54"	-23. 727	-1146259. 389726

倍面積合計	-780. 827019
1/2	390. 4135095

合計面積	390. 4135095
------	--------------

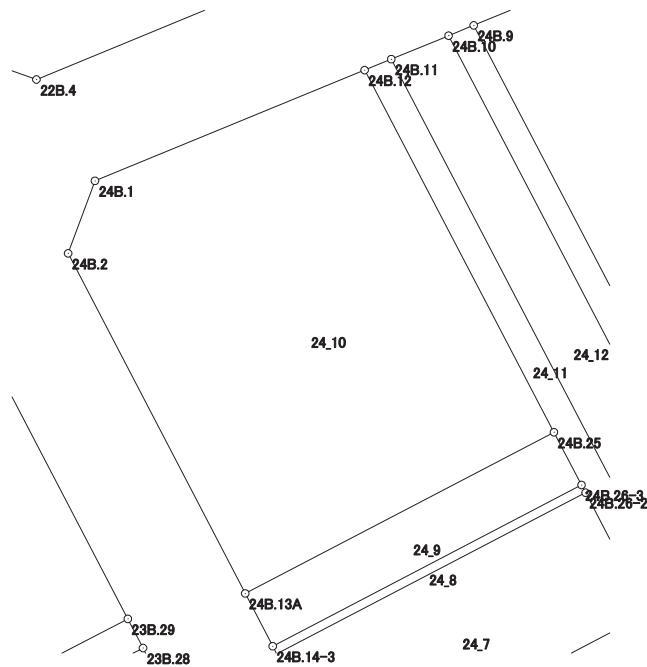

画地出来形面積計算書

世界測地系


現場名：北部第三地区

地番名： 24_11

点名	Xn	Yn	距離	方向角	Yn+1-Yn-1	Xn × (Yn+1-Yn-1)
24B.12	48310.338	-70341.196	21.125	152° 23' 52"	8.409	406241.632242
24B.25	48291.617	-70331.408	3.077	152° 23' 39"	11.214	541542.193038
24B.26-3	48288.890	-70329.982	0.449	152° 24' 28"	1.634	78904.046260
24B.26-2	48288.492	-70329.774	7.017	152° 23' 26"	3.460	167078.182320
24B.26-1	48282.274	-70326.522	3.060	152° 24' 48"	4.669	225429.937306
24B.26	48279.562	-70325.105	1.484	62° 28' 05"	2.733	131948.042946
24B.27	48280.248	-70323.789	34.593	332° 23' 52"	-14.712	-710299.008576
24B.11	48310.904	-70339.817	1.491	247° 41' 05"	-17.407	-840947.905928

倍面積合計	-102.880392
1/2	51.4401960

合計面積	51.4401960
------	------------

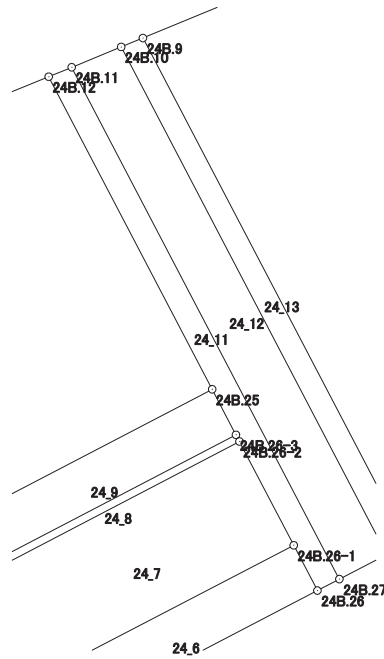

画地出来形面積計算書

世界測地系


現場名：北部第三地区

地番名： 24_12

点名	Xn	Yn	距離	方向角	Yn+1-Yn-1	Xn × (Yn+1-Yn-1)
24B.27	48280.248	-70323.789	3.189	62° 28' 15"	18.856	910372.356288
24B.28	48281.722	-70320.961	34.302	332° 23' 53"	-13.065	-630800.697930
24B.10	48312.120	-70336.854	3.203	247° 41' 13"	-18.856	-910973.334720
24B.11	48310.904	-70339.817	34.593	152° 23' 52"	13.065	631181.960760

倍面積合計	-219.715602
1/2	109.8578010

合計面積	109.8578010
------	-------------

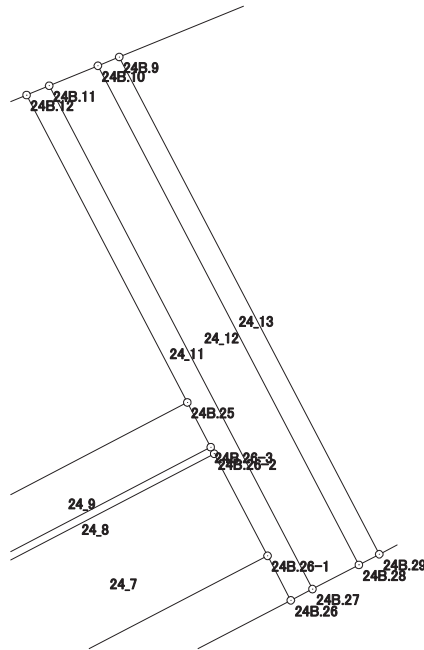

画地出来形面積計算書

世界測地系


現場名：北部第三地区

地番名： 24_13

点名	Xn	Yn	距離	方向角	Yn+1-Yn-1	Xn × (Yn+1-Yn-1)
24B.10	48312.120	-70336.854	34.302	152° 23' 53"	14.593	705018.767160
24B.28	48281.722	-70320.961	1.400	62° 27' 52"	17.134	827259.024748
24B.29	48282.369	-70319.720	34.175	332° 23' 53"	-14.593	-704584.610817
24B.9	48312.654	-70335.554	1.405	247° 40' 07"	-17.134	-827789.013636

倍面積合計	-95.832545
1/2	47.9162725

合計面積	47.9162725
------	------------

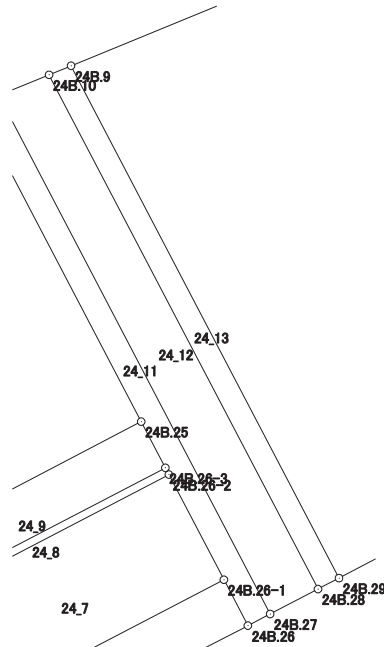

画地出来形面積計算書

世界測地系


現場名：北部第三地区

地番名： 24_14

点名	Xn	Yn	距離	方向角	Yn+1-Yn-1	Xn × (Yn+1-Yn-1)
24B. 29	48282. 369	-70319. 720	5. 921	62° 26' 38"	21. 083	1017937. 185627
24B. 30	48285. 108	-70314. 471	22. 989	62° 27' 19"	25. 632	1237643. 888256
24B. 24	48295. 739	-70294. 088	28. 814	332° 29' 19"	7. 073	341595. 761947
24B. 7	48321. 295	-70307. 398	4. 022	289° 48' 33"	-17. 094	-826004. 216730
24B. 8	48322. 658	-70311. 182	26. 345	247° 41' 00"	-28. 156	-1360572. 758648
24B. 9	48312. 654	-70335. 554	34. 175	152° 23' 53"	-8. 538	-412493. 439852

倍面積合計	-1893. 579400
1/2	946. 7897000

合計面積	946. 7897000
------	--------------

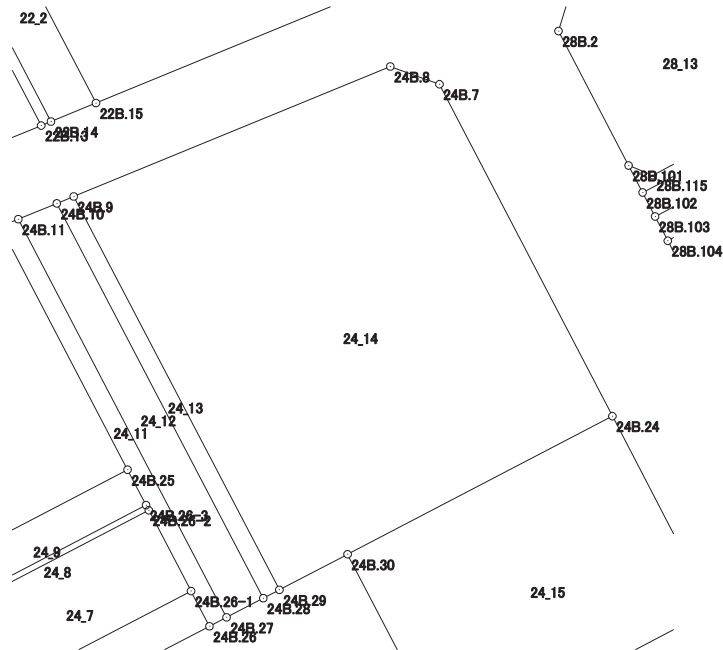

画地出来形面積計算書

世界測地系


現場名：北部第三地区

地番名： 24_15

点名	Xn	Yn	距離	方向角	Yn+1-Yn-1	Xn × (Yn+1-Yn-1)
24B.30	48285.108	-70314.471	16.772	152° 27' 31"	-12.628	-609744.343824
24B.31	48270.237	-70306.716	22.988	62° 24' 34"	28.129	1357793.496573
24B.23A	48280.884	-70286.342	16.753	332° 27' 38"	12.628	609691.003152
24B.24	48295.739	-70294.088	22.989	242° 27' 19"	-28.129	-1358510.842331

倍面積合計	-770.686430
1/2	385.3432150

合計面積	385.3432150
------	-------------

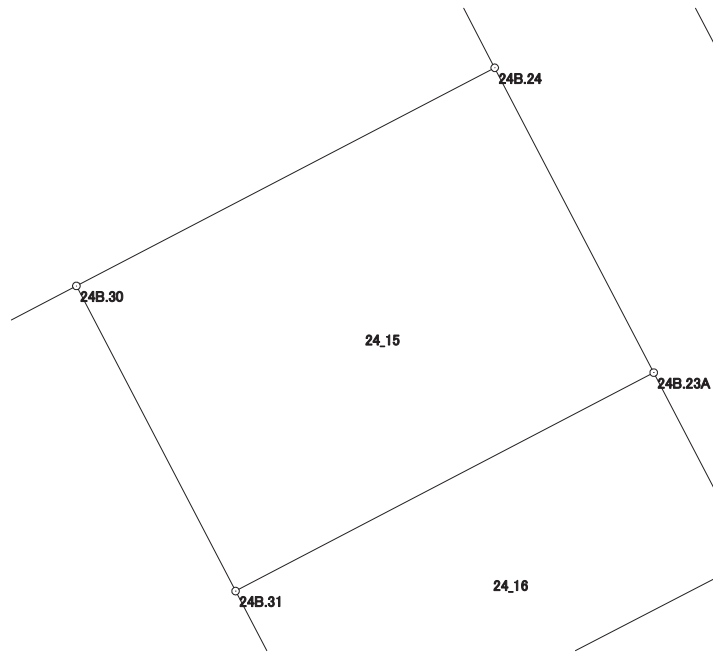

画地出来形面積計算書

世界測地系


現場名：北部第三地区

地番名： 24_16

点名	Xn	Yn	距離	方向角	Yn+1-Yn-1	Xn × (Yn+1-Yn-1)
24B. 20	48271. 775	-70281. 601	10. 269	332° 30' 15"	15. 646	755260. 191650
24B. 23A	48280. 884	-70286. 342	22. 988	242° 24' 34"	-25. 115	-1212574. 401660
24B. 31	48270. 237	-70306. 716	7. 200	152° 27' 10"	-17. 044	-822717. 919428
24B. 102	48263. 853	-70303. 386	2. 226	152° 24' 38"	4. 361	210478. 662933
24B. 32A	48261. 880	-70302. 355	0. 802	152° 45' 50"	1. 398	67470. 108240
24B. 21	48261. 167	-70301. 988	22. 982	62° 30' 38"	20. 754	1001612. 259918

倍面積合計	-471. 098347
1/2	235. 5491735

合計面積	235. 5491735
------	--------------

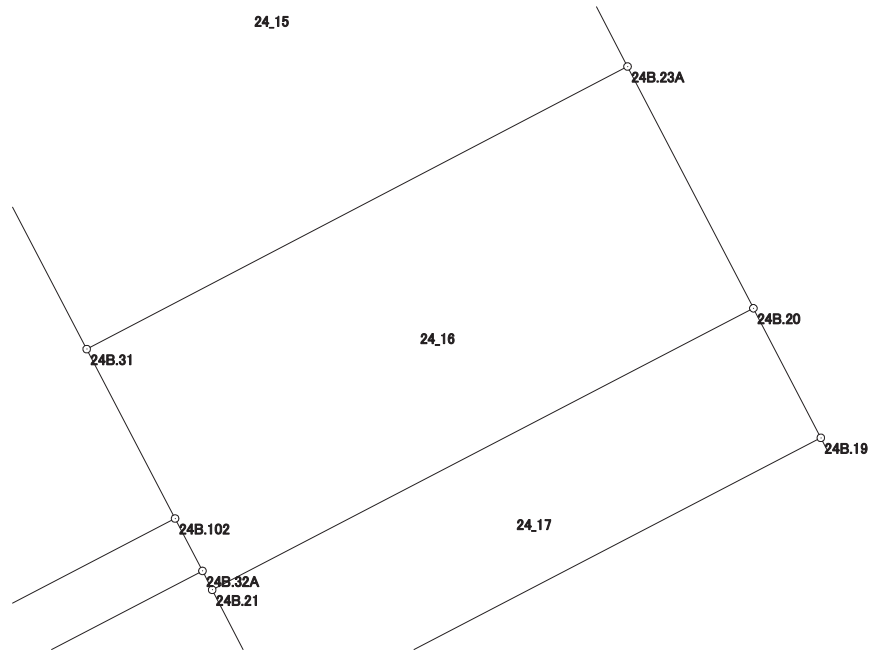

画地出来形面積計算書

世界測地系

現場名：北部第三地区

地番名： 24_17

点名	Xn	Yn	距離	方向角	Yn+1-Yn-1	Xn × (Yn+1-Yn-1)
24B.22A	48256.273	-70299.468	23.006	62° 30' 22"	22.928	1106419.827344
24B.19	48266.894	-70279.060	5.503	332° 29' 56"	17.867	862384.595098
24B.20	48271.775	-70281.601	22.982	242° 30' 38"	-22.928	-1106775.257200
24B.21	48261.167	-70301.988	5.505	152° 45' 19"	-17.867	-862282.270789

倍面積合計	-253.105547
1/2	126.5527735

合計面積	126.5527735
------	-------------

