



北部第三地区 画地出来形確認測量原図

〈2街区〉

平成二十四年三月

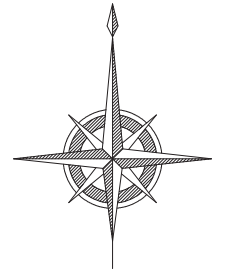

S=1:500

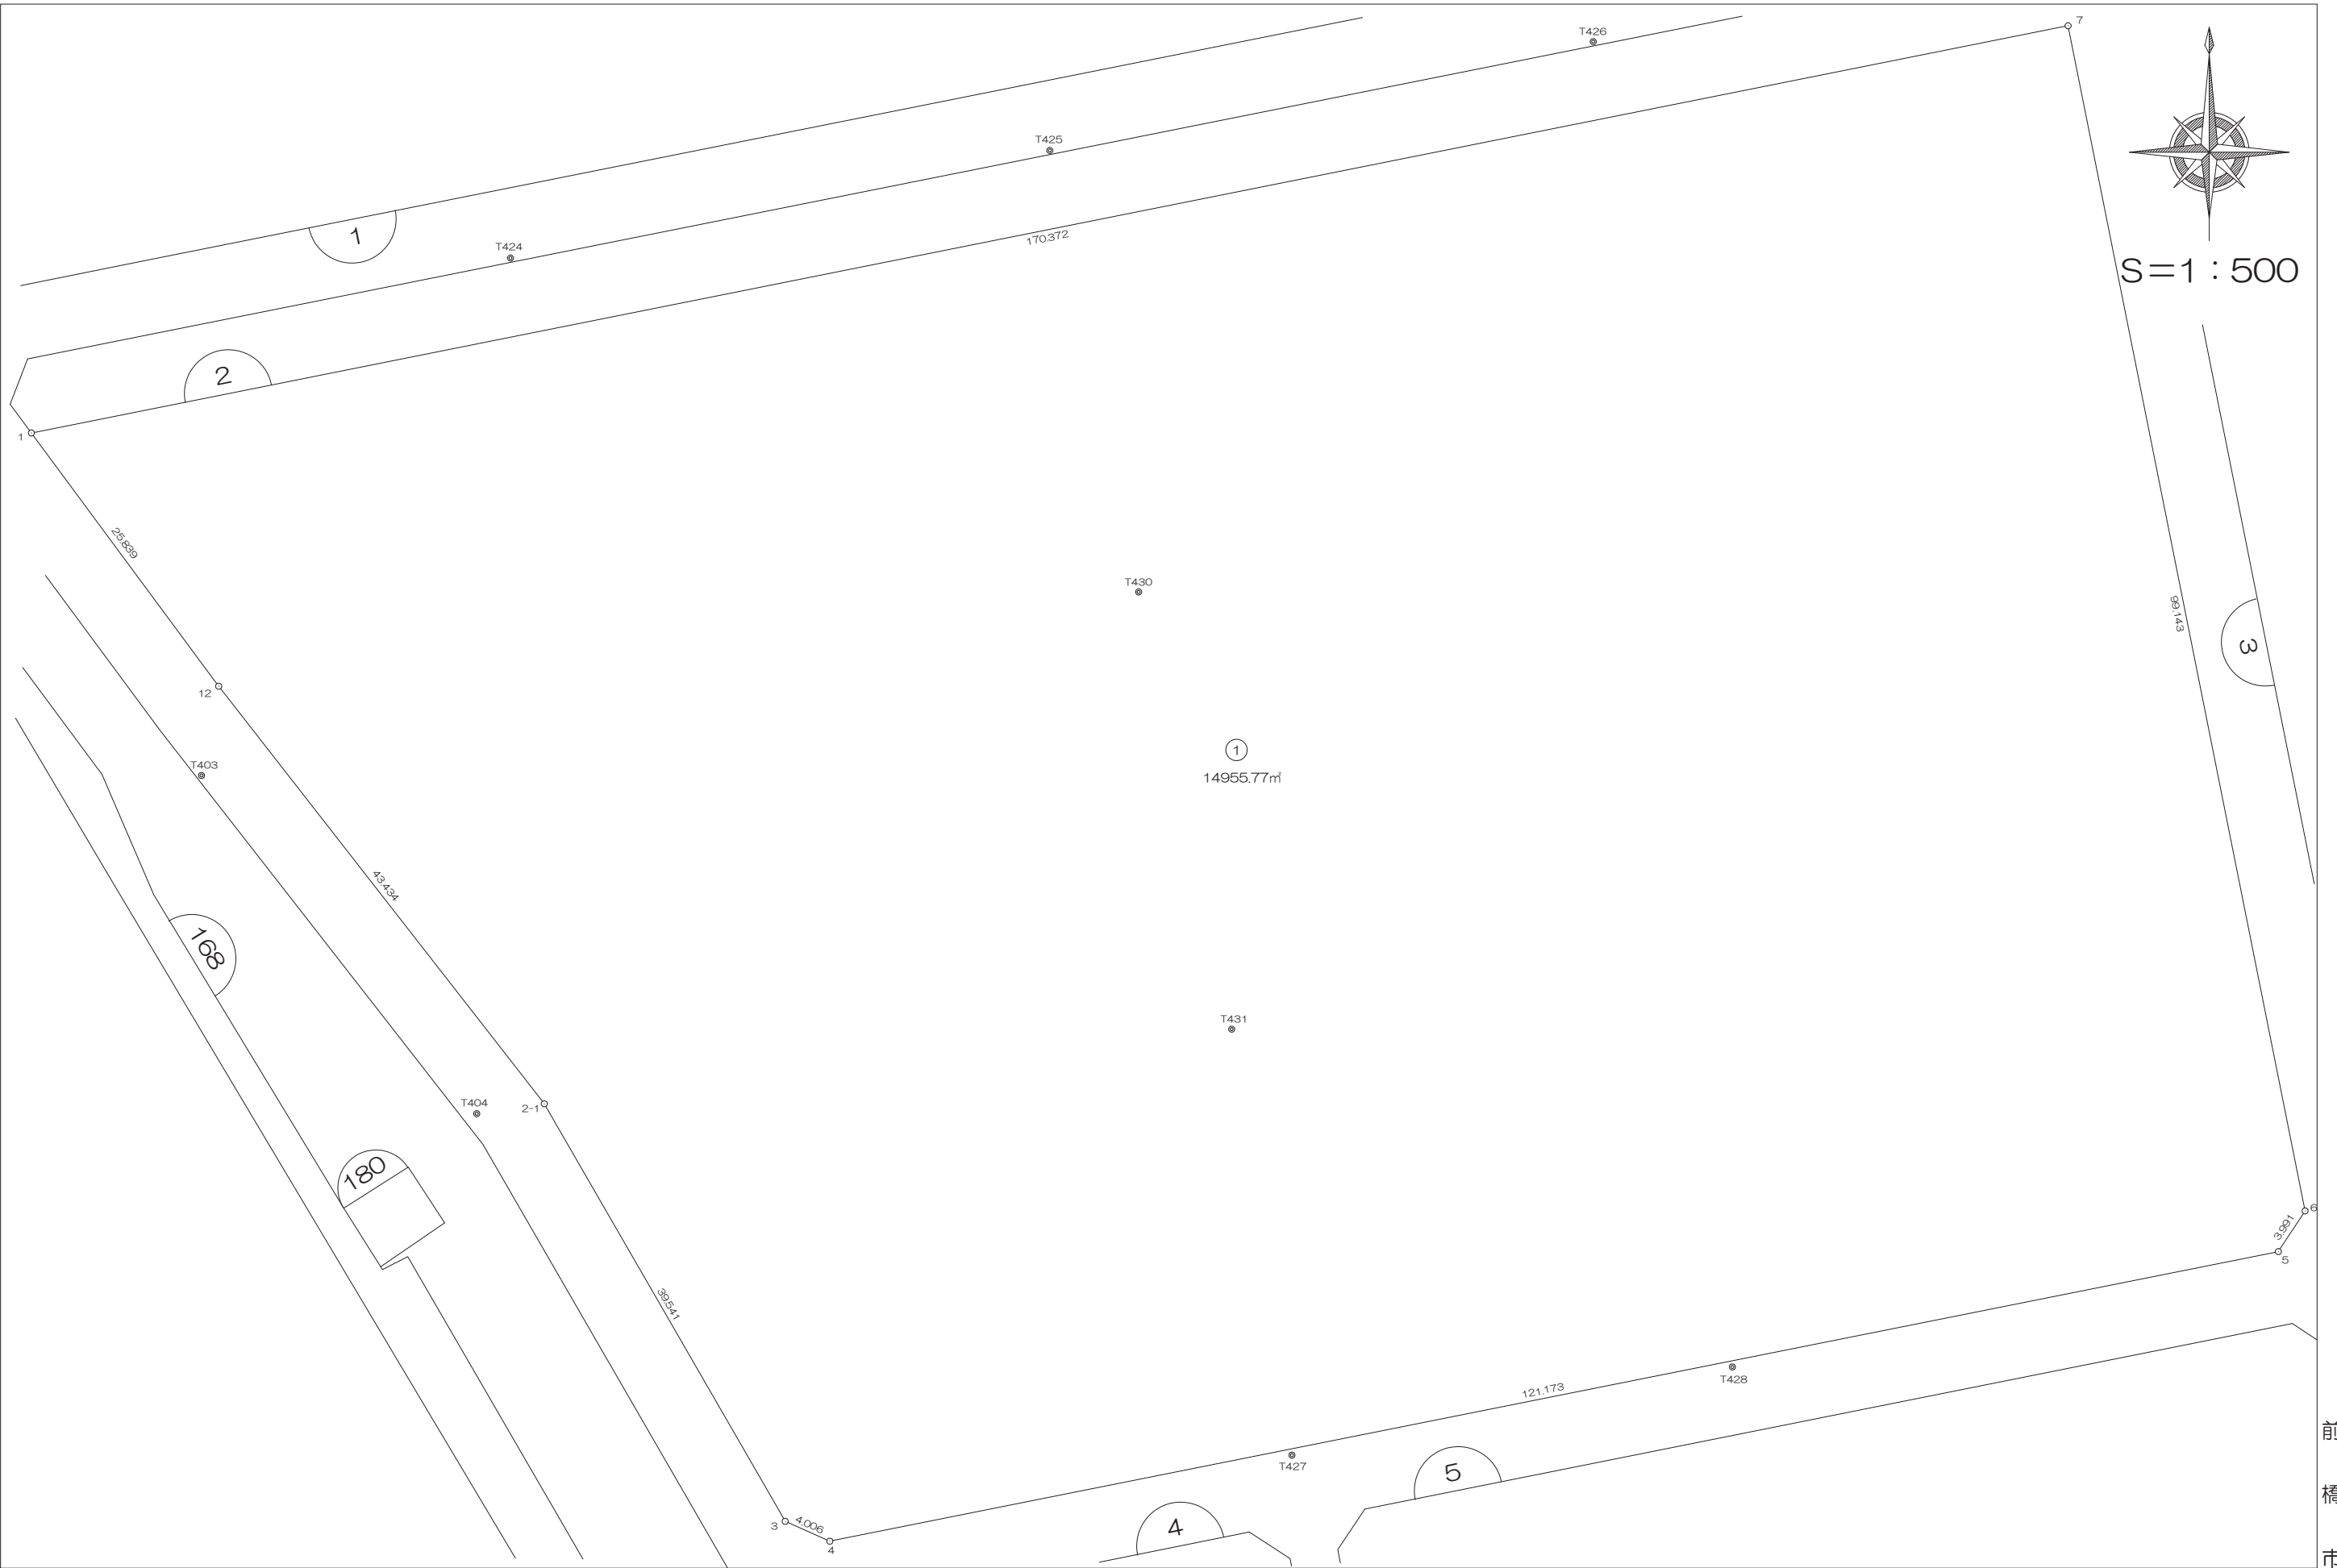

前橋市

