



北部第三地区 画地出来形確認測量原図

〈38街区〉

平成二十四年三月

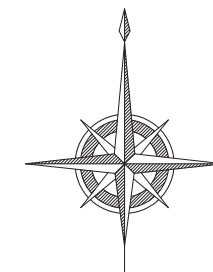

S=1:500

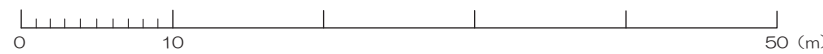

前橋市

画面出来形面積計算書

世界測地系


現場名：北部第三地区

地番名： 38_1

点名	Xn	Yn	距離	方向角	Yn+1-Yn-1	Xn × (Yn+1-Yn-1)
38B.17	48389.958	-69922.048	11.725	62° 30' 38"	19.768	956572.689744
38B.5	48395.370	-69911.647	3.989	17° 41' 24"	11.613	562015.431810
38B.6	48399.170	-69910.435	17.454	332° 26' 33"	-6.863	-332163.503710
38B.18	48414.644	-69918.510	14.546	242° 31' 27"	-20.980	-1015739.231120
38B.23	48407.933	-69931.415	20.269	152° 28' 31"	-3.538	-171267.266954

倍面積合計	-581.880230
1/2	290.9401150

合計面積	290.9401150
------	-------------

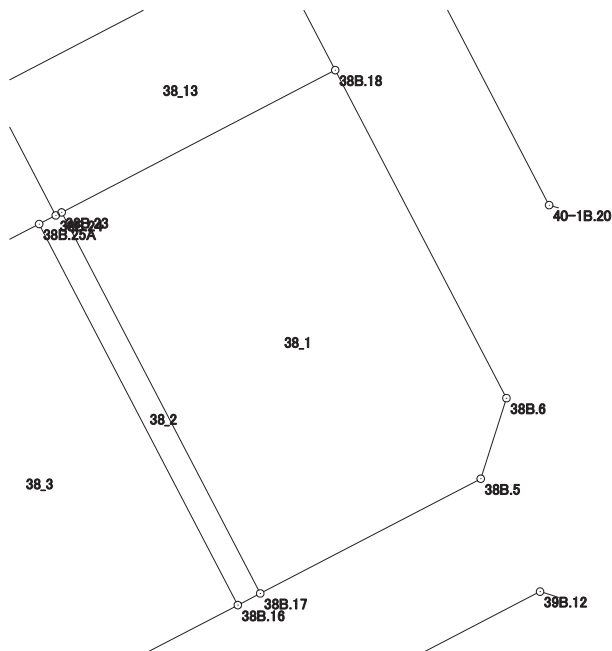

画地出来形面積計算書

世界測地系


現場名：北部第三地区

地番名： 38_2

点名	Xn	Yn	距離	方向角	Yn+1-Yn-1	Xn × (Yn+1-Yn-1)
38B.16	48389.407	-69923.106	1.193	62° 29' 23"	10.426	504507.957382
38B.17	48389.958	-69922.048	20.269	332° 28' 31"	-8.309	-402072.161022
38B.23	48407.933	-69931.415	0.311	242° 36' 38"	-9.643	-466797.697919
38B.24	48407.790	-69931.691	0.882	242° 32' 05"	-1.059	-51263.849610
38B.25A	48407.383	-69932.474	20.271	152° 28' 27"	8.585	415577.383055

倍面積合計	-48.368114
1/2	24.1840570

合計面積	24.1840570
------	------------

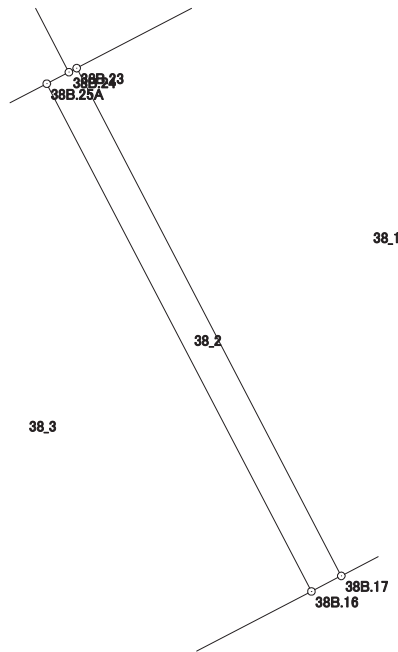

画地出来形面積計算書

世界測地系


現場名：北部第三地区

地番名： 38_3

点名	Xn	Yn	距離	方向角	Yn+1-Yn-1	Xn × (Yn+1-Yn-1)
38B. 15	48383. 870	-69933. 746	11. 994	62° 30' 28"	20. 003	967822. 551610
38B. 16	48389. 407	-69923. 106	20. 271	332° 28' 27"	1. 272	61551. 325704
38B. 25A	48407. 383	-69932. 474	9. 507	242° 32' 44"	-17. 804	-861845. 046932
38B. 26	48403. 000	-69940. 910	2. 478	242° 32' 07"	-10. 635	-514765. 905000
38B. 27	48401. 857	-69943. 109	20. 278	152° 30' 04"	7. 164	346750. 903548

倍面積合計	-486. 171070
1/2	243. 0855350

合計面積	243. 0855350
------	--------------

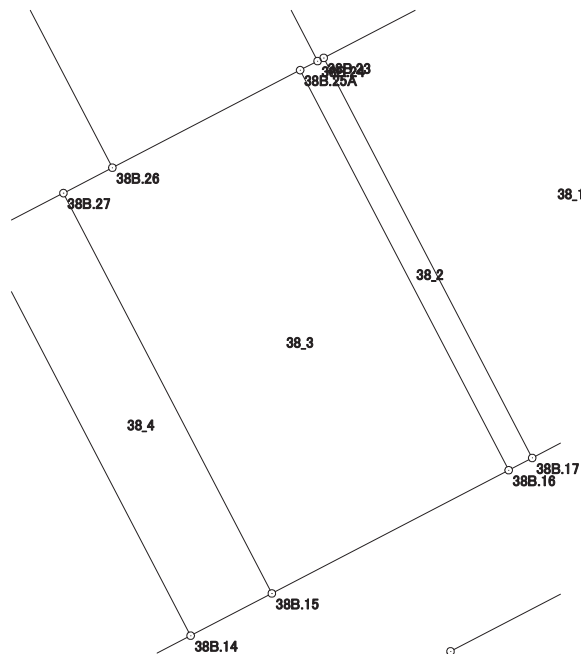

画地出来形面積計算書

世界測地系


現場名：北部第三地区

地番名： 38_4

点名	Xn	Yn	距離	方向角	Yn+1-Yn-1	Xn × (Yn+1-Yn-1)
38B.14	48381.972	-69937.393	4.111	62° 30' 23"	13.014	629642.983608
38B.15	48383.870	-69933.746	20.278	332° 30' 04"	-5.716	-276562.200920
38B.27	48401.857	-69943.109	4.114	242° 33' 24"	-13.014	-629901.766998
38B.28A	48399.961	-69946.760	20.282	152° 29' 37"	5.716	276654.177076

倍面積合計	-166.807234
1/2	83.4036170

合計面積	83.4036170
------	------------

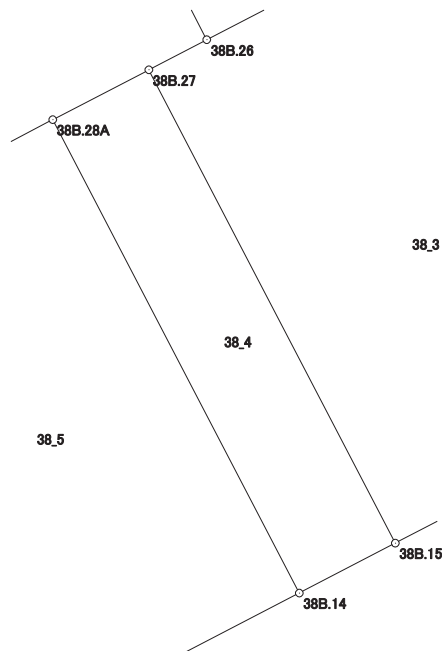

画地出来形面積計算書

世界測地系


現場名：北部第三地区

地番名： 38_5

点名	Xn	Yn	距離	方向角	Yn+1-Yn-1	Xn × (Yn+1-Yn-1)
38B.13	48376.461	-69947.984	11.939	62° 30' 36"	19.953	965255.526333
38B.14	48381.972	-69937.393	20.282	332° 29' 37"	1.224	59219.533728
38B.28A	48399.961	-69946.760	11.943	242° 25' 05"	-19.953	-965724.421833
38B.29	48394.431	-69957.346	20.262	152° 28' 53"	-1.224	-59234.783544

倍面積合計	-484.145316
1/2	242.0726580

合計面積	242.0726580
------	-------------

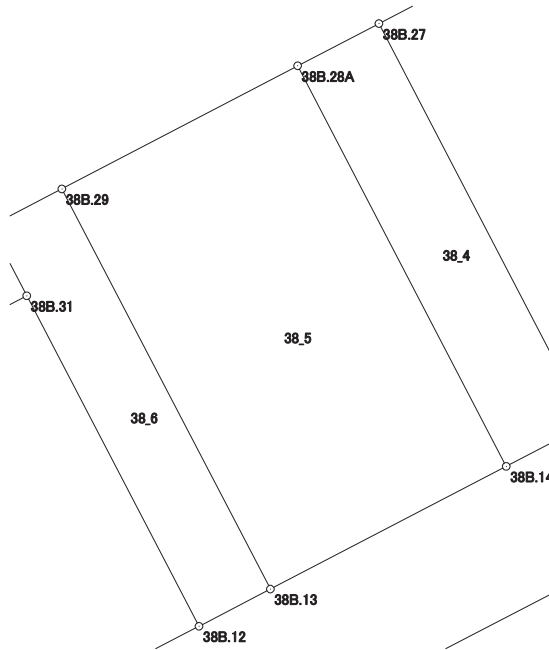

画地出来形面積計算書

世界測地系


現場名：北部第三地区

地番名： 38_6

点名	Xn	Yn	距離	方向角	Yn+1-Yn-1	Xn × (Yn+1-Yn-1)
38B. 30	48392. 759	-69960. 550	3. 524	152° 28' 56"	-1. 576	-76266. 988184
38B. 31	48389. 634	-69958. 922	16. 736	152° 28' 35"	9. 362	453023. 753508
38B. 12	48374. 792	-69951. 188	3. 613	62° 29' 04"	10. 938	529123. 474896
38B. 13	48376. 461	-69947. 984	20. 262	332° 28' 53"	-6. 158	-297902. 246838
38B. 29	48394. 431	-69957. 346	3. 614	242° 26' 32"	-12. 566	-608124. 419946

倍面積合計	-146. 426564
1/2	73. 2132820

合計面積	73. 2132820
------	-------------

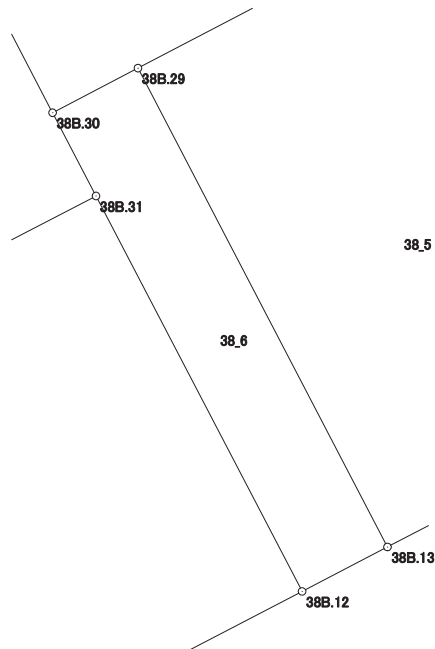

画地出来形面積計算書

世界測地系


現場名：北部第三地区

地番名： 38_7

点名	Xn	Yn	距離	方向角	Yn+1-Yn-1	Xn × (Yn+1-Yn-1)
38B. 32	48373. 188	-69990. 498	13. 913	152° 28' 25"	-25. 146	-1216392. 185448
38B. 3	48360. 850	-69984. 068	3. 977	107° 28' 09"	10. 224	494441. 330400
38B. 4	48359. 656	-69980. 274	32. 789	62° 30' 29"	32. 880	1590065. 489280
38B. 12	48374. 792	-69951. 188	16. 736	332° 28' 35"	21. 352	1032898. 558784
38B. 31	48389. 634	-69958. 922	35. 602	242° 29' 16"	-39. 310	-1902196. 512540

倍面積合計	-1183. 319524
1/2	591. 6597620

合計面積	591. 6597620
------	--------------

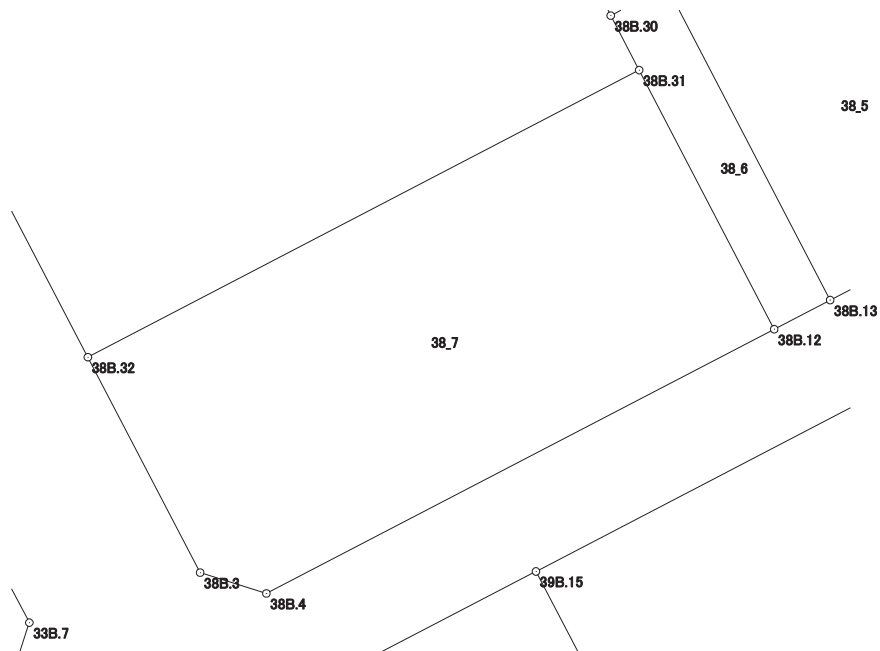

画地出来形面積計算書

世界測地系


現場名：北部第三地区

地番名： 38_8

点名	Xn	Yn	距離	方向角	Yn+1-Yn-1	Xn × (Yn+1-Yn-1)
38B. 1	48398. 659	-70000. 576	3. 990	197° 43' 52"	-30. 274	-1465221. 002566
38B. 2	48394. 859	-70001. 791	24. 437	152° 28' 32"	10. 078	487723. 389002
38B. 32	48373. 188	-69990. 498	35. 602	62° 29' 16"	42. 869	2073710. 196372
38B. 31	48389. 634	-69958. 922	3. 524	332° 28' 56"	29. 948	1449172. 759032
38B. 30	48392. 759	-69960. 550	23. 729	332° 28' 22"	-12. 595	-609506. 799605
38B. 11	48413. 802	-69971. 517	32. 768	242° 28' 32"	-40. 026	-1937810. 838852

倍面積合計	-1932. 296617
1/2	966. 1483085

合計面積	966. 1483085
------	--------------

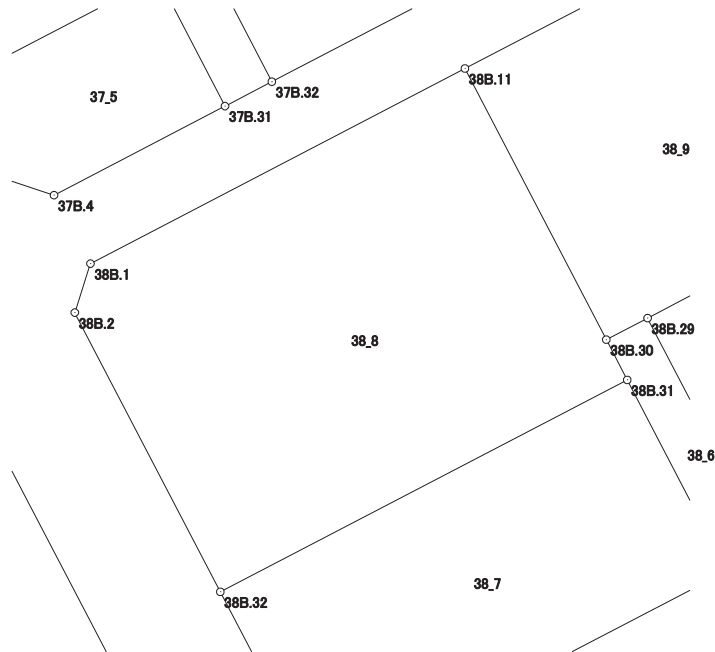

画地出来形面積計算書

世界測地系


現場名：北部第三地区

地番名： 38_9

点名	Xn	Yn	距離	方向角	Yn+1-Yn-1	Xn × (Yn+1-Yn-1)
38B.10	48424.035	-69951.879	22.144	242° 28' 37"	-30.607	-1482114.439245
38B.11	48413.802	-69971.517	23.729	152° 28' 22"	-8.671	-419796.077142
38B.30	48392.759	-69960.550	3.614	62° 26' 32"	14.171	685773.787789
38B.29	48394.431	-69957.346	11.943	62° 25' 05"	13.790	667359.203490
38B.28A	48399.961	-69946.760	4.114	62° 33' 24"	14.237	689070.244757
38B.27	48401.857	-69943.109	2.478	62° 32' 07"	5.850	283150.863450
38B.26	48403.000	-69940.910	23.723	332° 27' 34"	-8.770	-424494.310000

倍面積合計	-1050.726901
1/2	525.3634505

合計面積	525.3634505
------	-------------

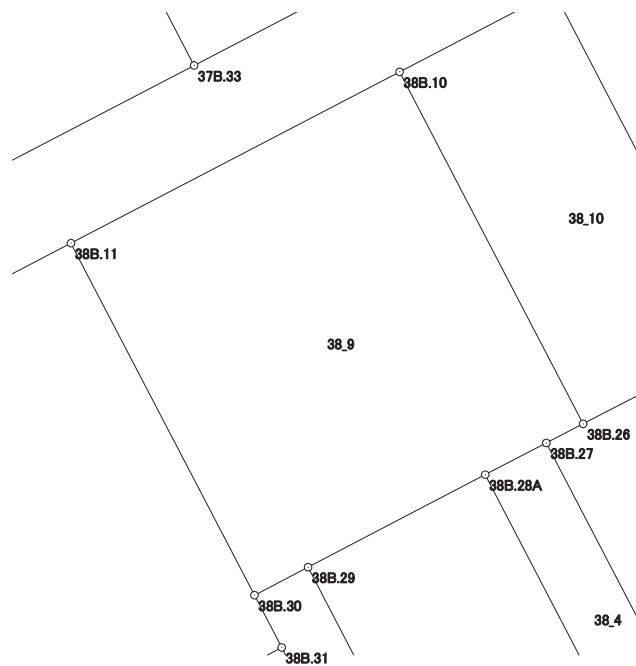

画地出来形面積計算書

世界測地系


現場名：北部第三地区

地番名： 38_10

点名	Xn	Yn	距離	方向角	Yn+1-Yn-1	Xn × (Yn+1-Yn-1)
38B.24	48407.790	-69931.691	6.680	332° 27' 52"	-2.305	-111579.955950
38B.22	48413.713	-69934.779	5.818	332° 27' 42"	-5.778	-279734.433714
38B.21	48418.872	-69937.469	11.237	332° 27' 32"	-7.886	-381831.224592
38B.9	48428.836	-69942.665	10.390	242° 28' 41"	-14.410	-697859.526760
38B.10	48424.035	-69951.879	23.723	152° 27' 34"	1.755	84984.181425
38B.26	48403.000	-69940.910	9.507	62° 32' 44"	19.405	939260.215000
38B.25A	48407.383	-69932.474	0.882	62° 32' 05"	9.219	446267.663877

倍面積合計	-493.080714
1/2	246.5403570

合計面積	246.5403570
------	-------------

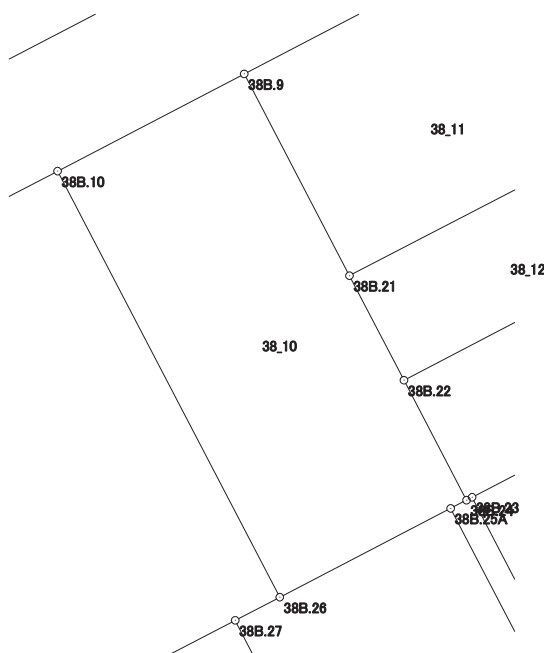

画地出来形面積計算書

世界測地系


現場名：北部第三地区

地番名： 38_11

点名	Xn	Yn	距離	方向角	Yn+1-Yn-1	Xn × (Yn+1-Yn-1)
38B. 9	48428. 836	-69942. 665	11. 237	152° 27' 32"	-5. 466	-264712. 017576
38B. 21	48418. 872	-69937. 469	14. 852	62° 34' 08"	18. 378	889842. 029616
38B. 20	48425. 714	-69924. 287	8. 455	332° 26' 49"	9. 271	448954. 794494
38B. 7	48433. 210	-69928. 198	3. 984	287° 15' 26"	-7. 716	-373710. 648360
38B. 8	48434. 392	-69932. 003	12. 023	242° 28' 33"	-14. 467	-700700. 349064

倍面積合計	-326. 190890
1/2	163. 0954450

合計面積	163. 0954450
------	--------------

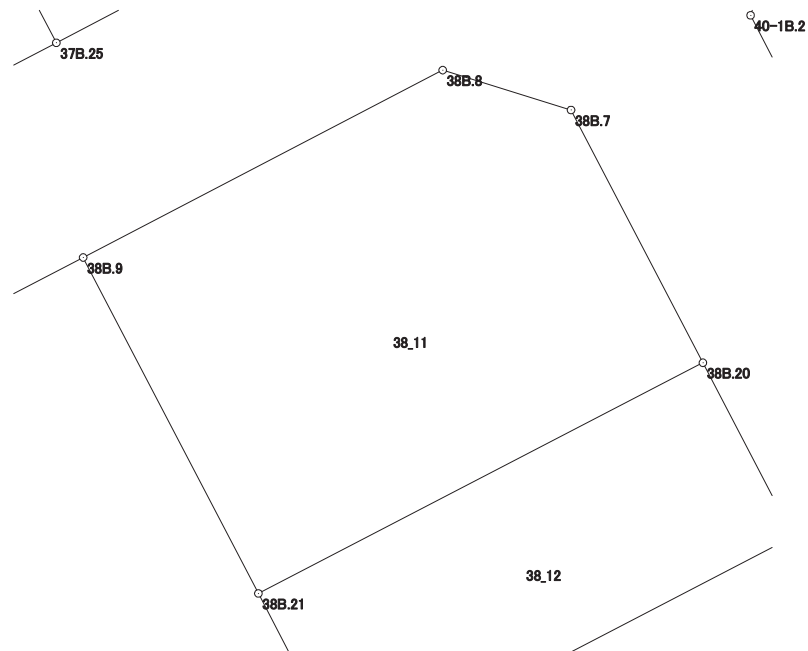

画地出来形面積計算書

世界測地系


現場名：北部第三地区

地番名： 38_12

点名	Xn	Yn	距離	方向角	Yn+1-Yn-1	Xn × (Yn+1-Yn-1)
38B.19	48420.565	-69921.600	5.808	332° 26' 32"	10.492	508028.567980
38B.20	48425.714	-69924.287	14.852	242° 34' 08"	-15.869	-768467.655466
38B.21	48418.872	-69937.469	5.818	152° 27' 42"	-10.492	-508010.805024
38B.22	48413.713	-69934.779	14.854	62° 31' 45"	15.869	768277.211597

倍面積合計	-172.680913
1/2	86.3404565

合計面積	86.3404565
------	------------

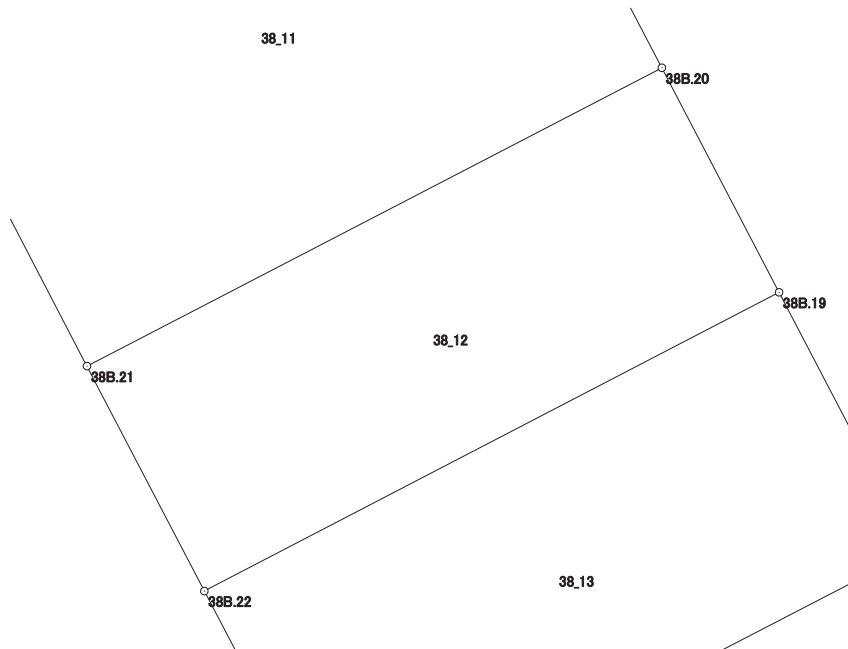

画地出来形面積計算書

世界測地系

現場名：北部第三地区

地番名： 38_13

点名	Xn	Yn	距離	方向角	Yn+1-Yn-1	Xn × (Yn+1-Yn-1)
38B.24	48407.790	-69931.691	0.311	62° 36' 38"	3.364	162843.805560
38B.23	48407.933	-69931.415	14.546	62° 31' 27"	13.181	638064.964873
38B.18	48414.644	-69918.510	6.679	332° 26' 28"	9.815	475189.730860
38B.19	48420.565	-69921.600	14.854	242° 31' 45"	-16.269	-787754.171985
38B.22	48413.713	-69934.779	6.680	152° 27' 52"	-10.091	-488542.777883

倍面積合計	-198.448575
1/2	99.2242875

合計面積	99.2242875
------	------------

