



北部第三地区 画地出来形確認測量原図

〈39街区〉

平成二十四年三月

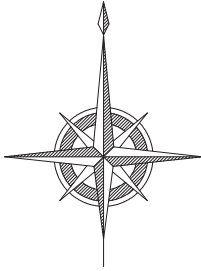

S=1 : 500

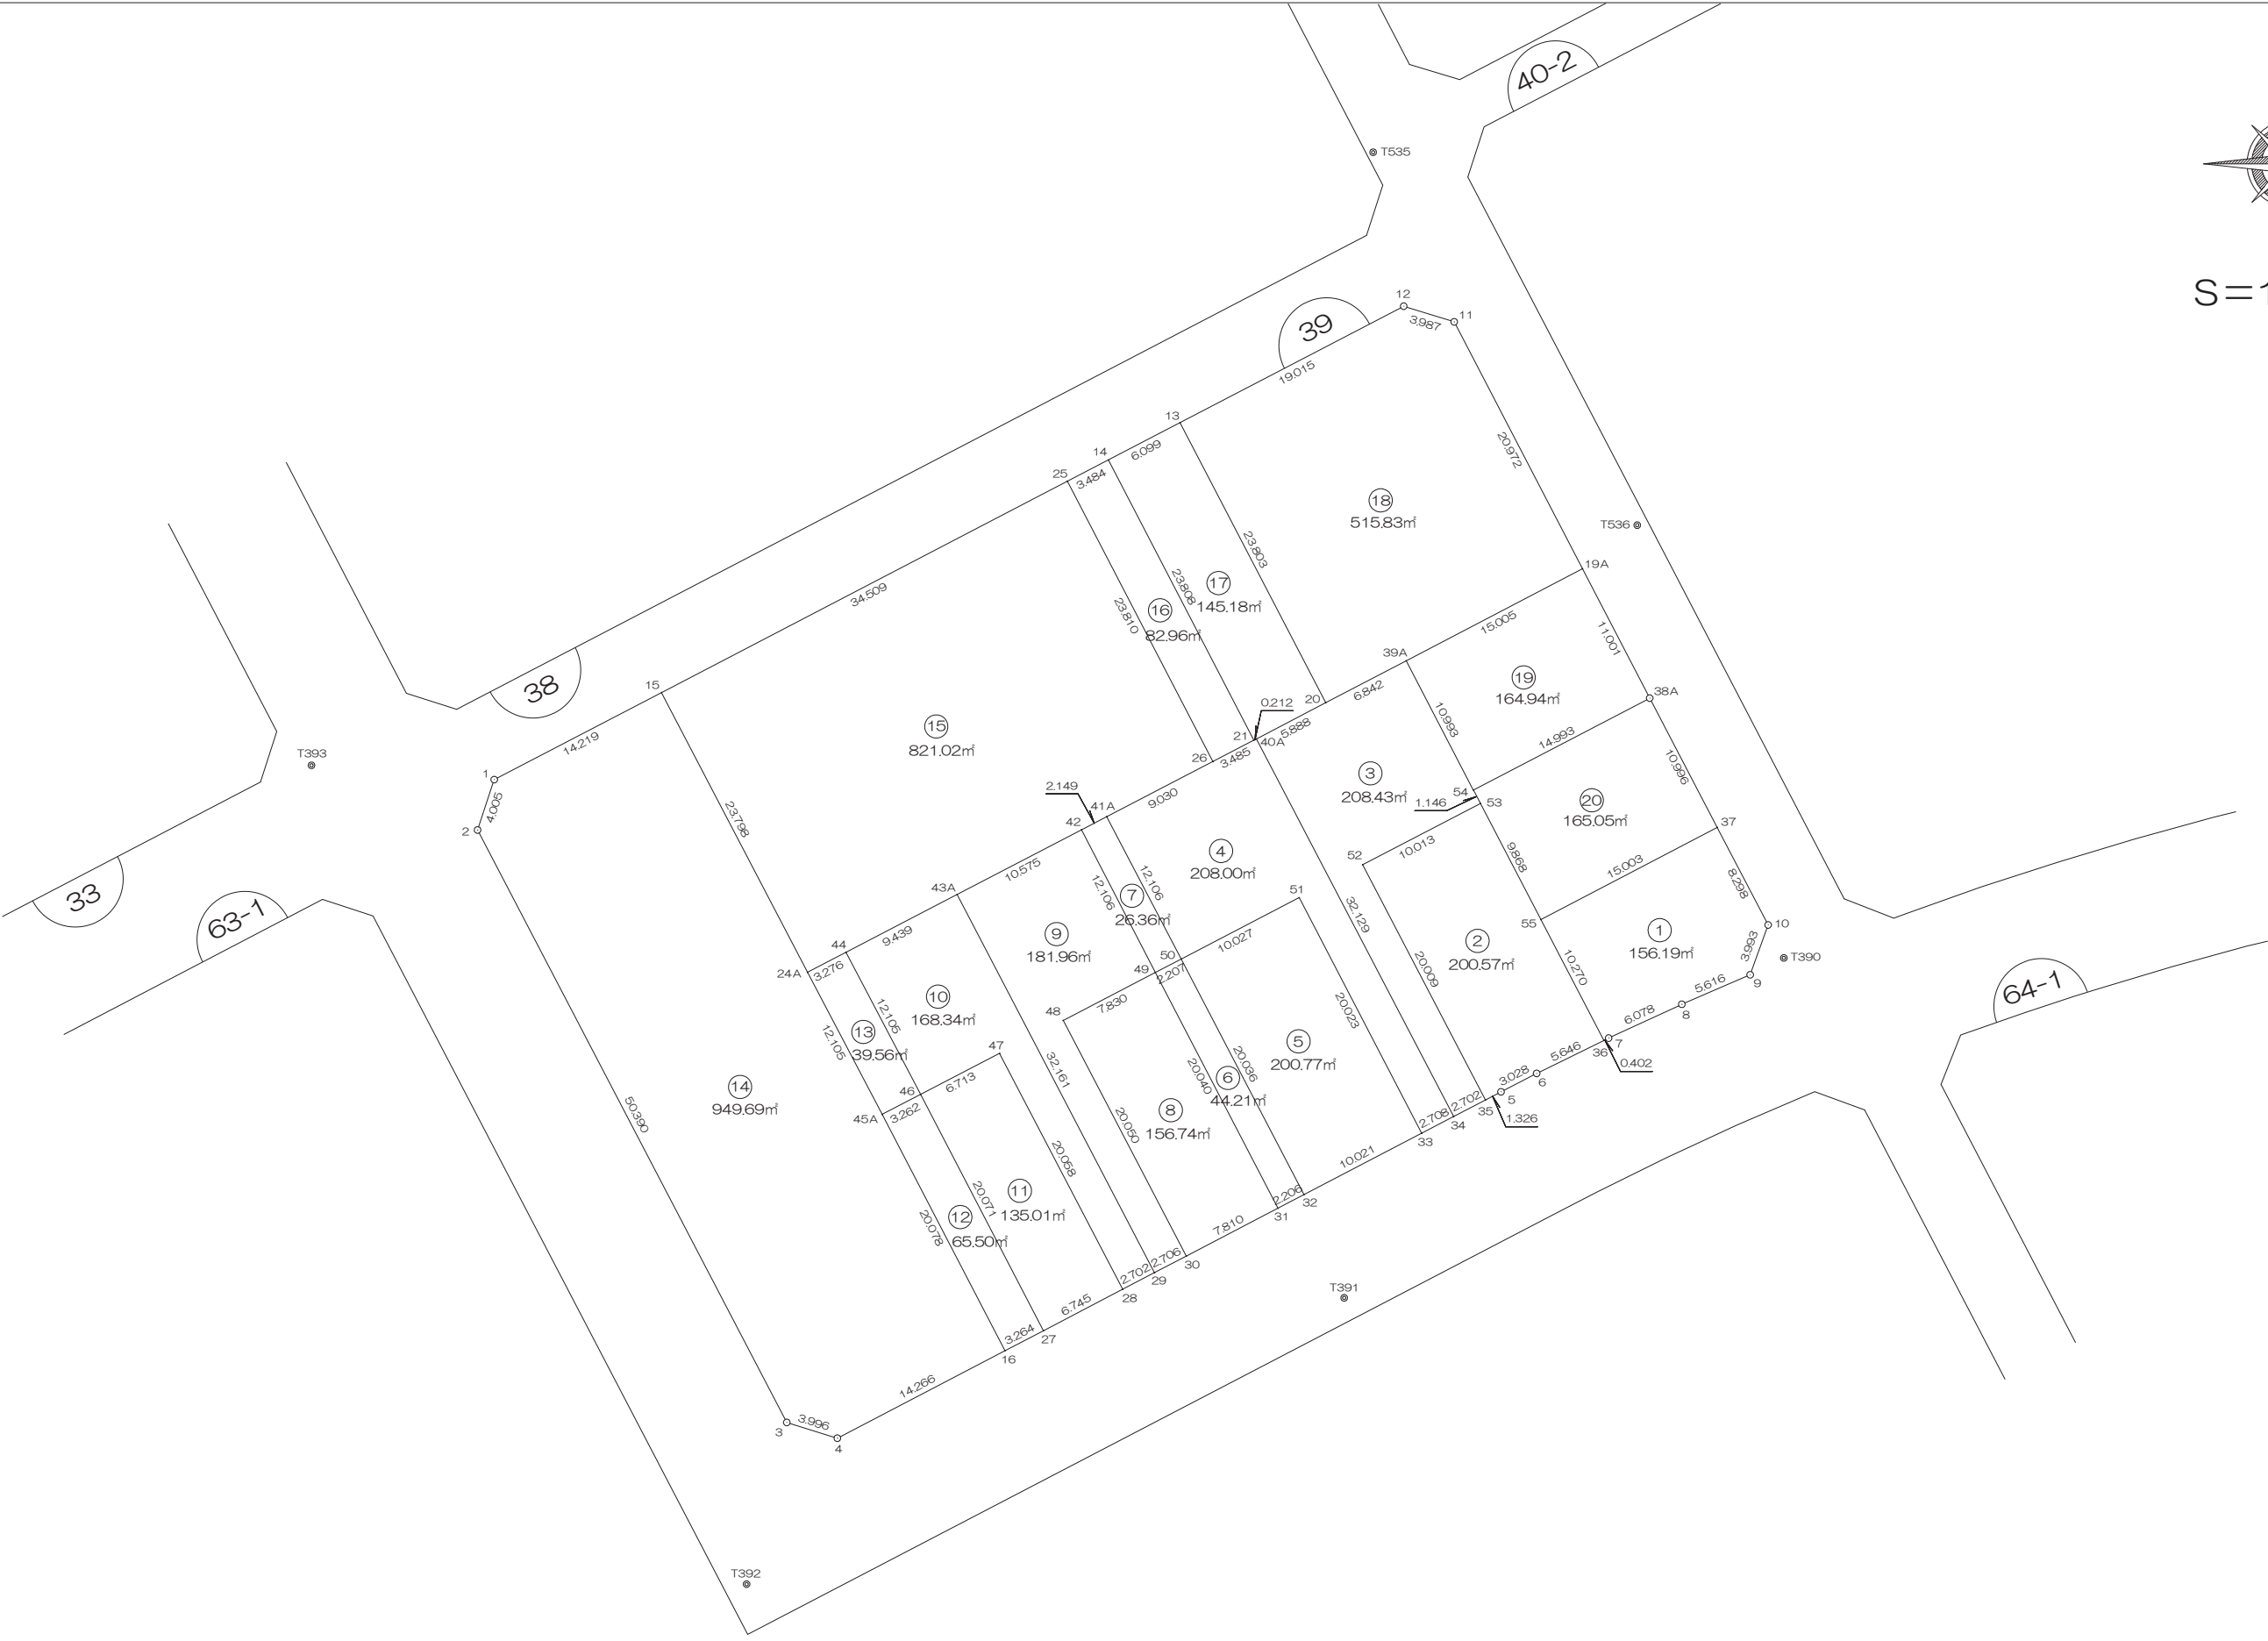

前橋市

画地出来形面積計算書

世界測地系


現場名：北部第三地区

地番名： 39_1

点 名	Xn	Yn	距 離	方 向 角	Yn+1－Yn-1	Xn × (Yn+1－Yn-1)
39B. 55	48343. 794	-69898. 501	10. 270	152° 28' 37"	-8. 549	-413291. 094906
39B. 36	48334. 686	-69893. 755	0. 402	63° 52' 52"	5. 107	246845. 241402
39B. 7	48334. 863	-69893. 394	6. 078	65° 12' 52"	5. 879	284160. 659577
39B. 8	48337. 411	-69887. 876	5. 616	66° 40' 17"	10. 675	516001. 862425
39B. 9	48339. 635	-69882. 719	3. 993	19° 51' 03"	6. 513	314836. 042755
39B. 10	48343. 391	-69881. 363	8. 298	332° 24' 46"	-2. 487	-120230. 013417
39B. 37	48350. 746	-69885. 206	15. 003	242° 23' 41"	-17. 138	-828635. 084948

倍 面 積 合 計	-312. 387112
1/2	156. 1935560

合 計 面 積	156. 1935560
---------	--------------

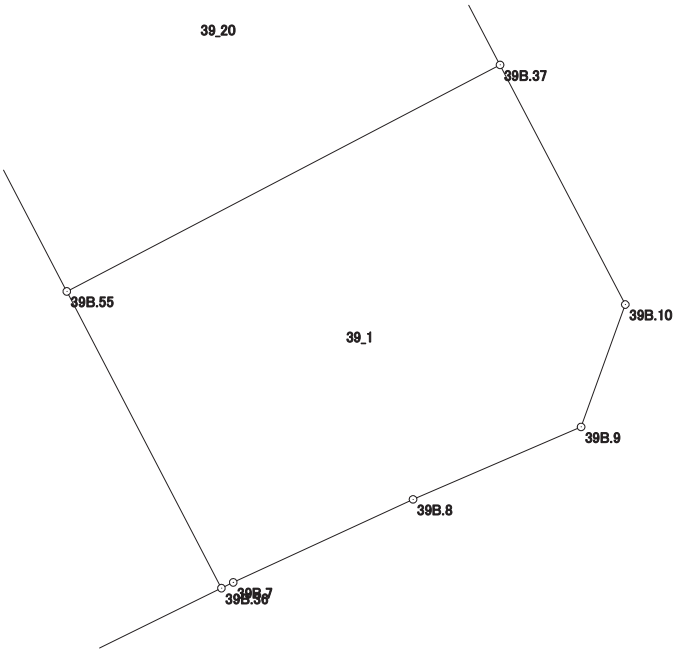

画地出来形面積計算書

世界測地系


現場名：北部第三地区

地番名： 39_2

点 名	Xn	Yn	距 離	方 向 角	Yn+1-Yn-1	Xn × (Yn+1-Yn-1)
39B. 52	48347. 934	-69911. 949	20. 009	152° 26' 10"	0. 371	17937. 083514
39B. 35	48330. 196	-69902. 690	1. 326	62° 28' 08"	10. 435	504325. 595260
39B. 5	48330. 809	-69901. 514	3. 028	62° 39' 23"	3. 866	186846. 907594
39B. 6	48332. 200	-69898. 824	5. 646	63° 52' 31"	7. 759	375009. 539800
39B. 36	48334. 686	-69893. 755	10. 270	332° 28' 37"	0. 323	15612. 103578
39B. 55	48343. 794	-69898. 501	9. 868	332° 28' 36"	-9. 306	-449887. 346964
39B. 53	48352. 545	-69903. 061	10. 013	242° 34' 49"	-13. 448	-650245. 025160

倍 面 積 合 計	-401. 142378
1/2	200. 5711890

合 計 面 積	200. 5711890
---------	--------------

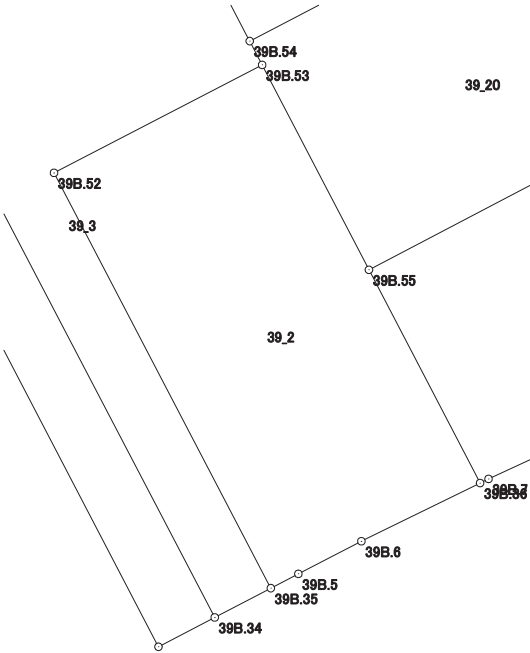

画地出来形面積計算書

世界測地系


現場名：北部第三地区

地番名： 39_3

点 名	Xn	Yn	距 離	方 向 角	Yn+1－Yn-1	Xn × (Yn+1－Yn-1)
39B. 40A	48357. 425	-69919. 959	32. 129	152° 25' 28"	9. 653	466794. 223525
39B. 34	48328. 946	-69905. 086	2. 702	62° 26' 56"	17. 269	834592. 568474
39B. 35	48330. 196	-69902. 690	20. 009	332° 26' 10"	-6. 863	-331690. 135148
39B. 52	48347. 934	-69911. 949	10. 013	62° 34' 49"	-0. 371	-17937. 083514
39B. 53	48352. 545	-69903. 061	1. 146	332° 27' 04"	8. 358	404130. 571110
39B. 54	48353. 561	-69903. 591	10. 993	332° 28' 37"	-5. 610	-271263. 477210
39B. 39A	48363. 310	-69908. 671	6. 842	242° 28' 34"	-11. 148	-539154. 179880
39B. 20	48360. 148	-69914. 739	5. 888	242° 27' 05"	-11. 288	-545889. 350624

倍 面 積 合 計	-416. 863267
1/2	208. 4316335

合 計 面 積	208. 4316335
---------	--------------

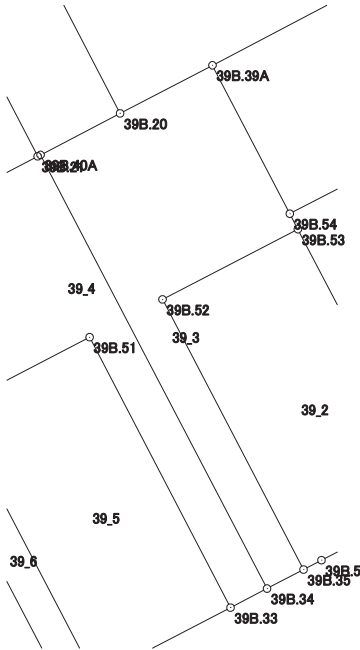

画地出来形面積計算書

世界測地系


現場名：北部第三地区

地番名： 39_4

点 名	Xn	Yn	距 離	方 向 角	Yn+1－Yn-1	Xn × (Yn+1－Yn-1)
39B. 41A	48351. 550	-69931. 248	12. 106	152° 21' 58"	-2. 395	-115801. 962250
39B. 50	48340. 825	-69925. 633	10. 027	62° 31' 12"	14. 511	701473. 711575
39B. 51	48345. 452	-69916. 737	20. 023	152° 29' 07"	18. 146	877276. 571992
39B. 33	48327. 694	-69907. 487	2. 708	62° 27' 37"	11. 651	563065. 962794
39B. 34	48328. 946	-69905. 086	32. 129	332° 25' 28"	-12. 472	-602758. 614512
39B. 40A	48357. 425	-69919. 959	0. 212	242° 42' 29"	-15. 061	-728311. 177925
39B. 21	48357. 328	-69920. 147	3. 485	242° 29' 11"	-3. 279	-158563. 678512
39B. 26	48355. 718	-69923. 238	9. 030	242° 30' 35"	-11. 101	-536796. 825518

倍 面 積 合 計	-416. 012356
1/2	208. 0061780

合 計 面 積	208. 0061780
---------	--------------

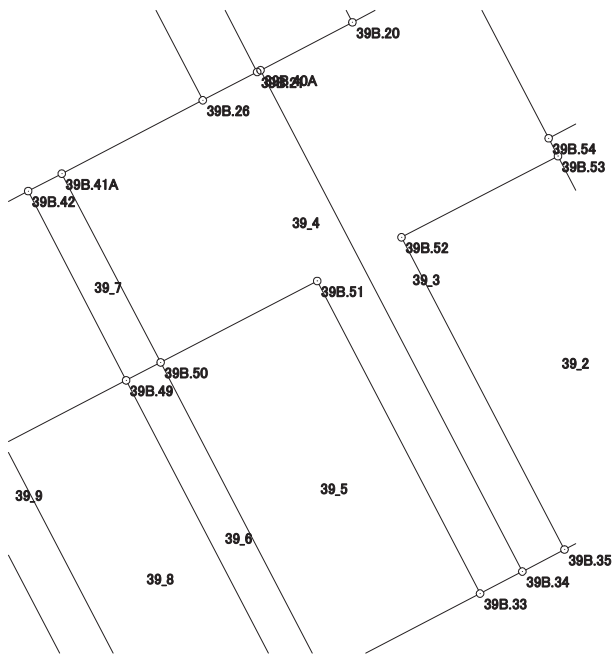

画地出来形面積計算書

世界測地系


現場名：北部第三地区

地番名： 39_5

点 名	Xn	Yn	距 離	方 向 角	Yn+1-Yn-1	Xn × (Yn+1-Yn-1)
39B. 50	48340. 825	-69925. 633	20. 036	152° 28' 01"	0. 366	17692. 741950
39B. 32	48323. 058	-69916. 371	10. 021	62° 26' 34"	18. 146	876870. 210468
39B. 33	48327. 694	-69907. 487	20. 023	332° 29' 07"	-0. 366	-17687. 936004
39B. 51	48345. 452	-69916. 737	10. 027	242° 31' 12"	-18. 146	-877276. 571992

倍 面 積 合 計	-401. 555578
1/2	200. 7777890

合 計 面 積	200. 7777890
---------	--------------

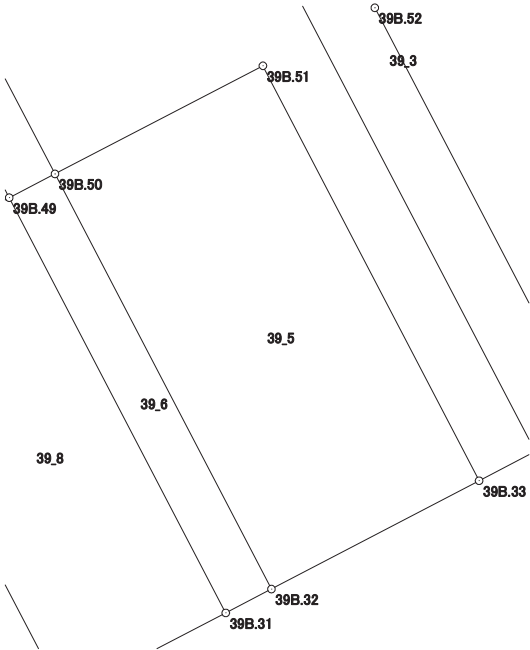

画地出来形面積計算書

世界測地系


現場名：北部第三地区

地番名： 39_6

点 名	Xn	Yn	距 離	方 向 角	Yn+1－Yn-1	Xn × (Yn+1－Yn-1)
39B. 32	48323. 058	-69916. 371	20. 036	332° 28' 01"	-7. 306	-353048. 261748
39B. 50	48340. 825	-69925. 633	2. 207	242° 31' 45"	-11. 220	-542384. 056500
39B. 49	48339. 807	-69927. 591	20. 040	152° 27' 57"	7. 306	353170. 629942
39B. 31	48322. 037	-69918. 327	2. 206	62° 26' 10"	11. 220	542173. 255140

倍 面 積 合 計	-88. 433166
1/2	44. 2165830

合 計 面 積	44. 2165830
---------	-------------

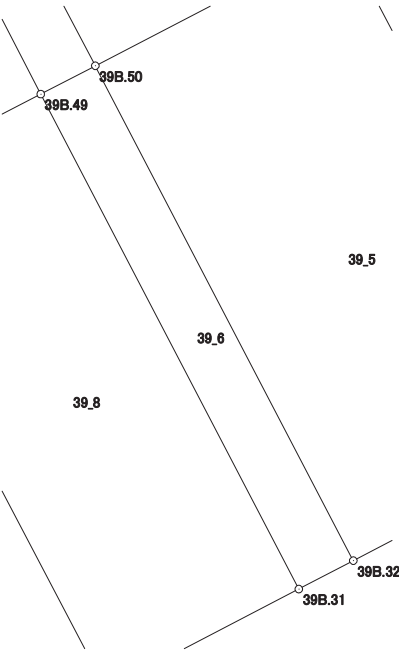

画地出来形面積計算書

世界測地系


現場名：北部第三地区

地番名： 39_7

点 名	Xn	Yn	距 離	方 向 角	Yn+1-Yn-1	Xn × (Yn+1-Yn-1)
39B. 42	48350. 559	-69933. 155	12. 106	152° 38' 21"	3. 657	176817. 994263
39B. 49	48339. 807	-69927. 591	2. 207	62° 31' 45"	7. 522	363612. 028254
39B. 50	48340. 825	-69925. 633	12. 106	332° 21' 58"	-3. 657	-176782. 397025
39B. 41A	48351. 550	-69931. 248	2. 149	242° 32' 27"	-7. 522	-363700. 359100

倍 面 積 合 計	-52. 733608
1/2	26. 3668040

合 計 面 積	26. 3668040
---------	-------------

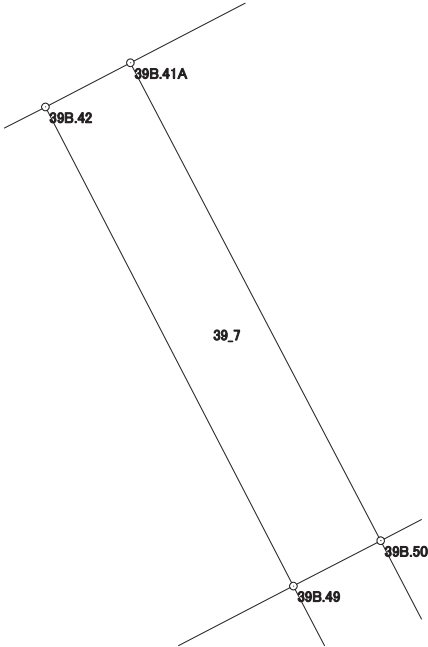

画地出来形面積計算書

世界測地系


現場名：北部第三地区

地番名： 39_8

点 名	Xn	Yn	距 離	方 向 角	Yn+1－Yn-1	Xn × (Yn+1－Yn-1)
39B. 49	48339. 807	-69927. 591	7. 830	242° 31' 42"	-16. 211	-783636. 611277
39B. 48	48336. 195	-69934. 538	20. 050	152° 24' 27"	2. 340	113106. 696300
39B. 30	48318. 425	-69925. 251	7. 810	62° 27' 02"	16. 211	783289. 987675
39B. 31	48322. 037	-69918. 327	20. 040	332° 27' 57"	-2. 340	-113073. 566580

倍 面 積 合 計	-313. 493882
1/2	156. 7469410

合 計 面 積	156. 7469410
---------	--------------

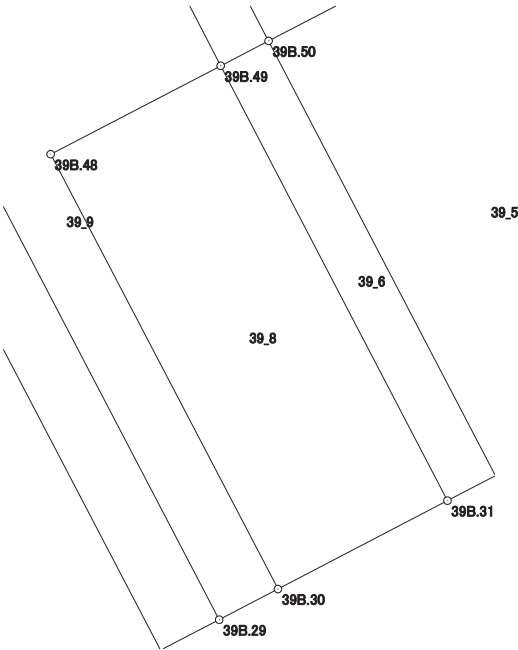

画地出来形面積計算書

世界測地系


現場名：北部第三地区

地番名： 39_9

点 名	Xn	Yn	距 離	方 向 角	Yn+1-Yn-1	Xn × (Yn+1-Yn-1)
39B. 43A	48345. 682	-69942. 538	32. 161	152° 25' 34"	5. 504	266094. 633728
39B. 29	48317. 174	-69927. 651	2. 706	62° 28' 09"	17. 287	835258. 986938
39B. 30	48318. 425	-69925. 251	20. 050	332° 24' 27"	-6. 887	-332768. 992975
39B. 48	48336. 195	-69934. 538	7. 830	62° 31' 42"	-2. 340	-113106. 696300
39B. 49	48339. 807	-69927. 591	12. 106	332° 38' 21"	1. 383	66853. 953081
39B. 42	48350. 559	-69933. 155	10. 575	242° 32' 09"	-14. 947	-722695. 805373

倍 面 積 合 計	-363. 920901
1/2	181. 9604505

合 計 面 積	181. 9604505
---------	--------------

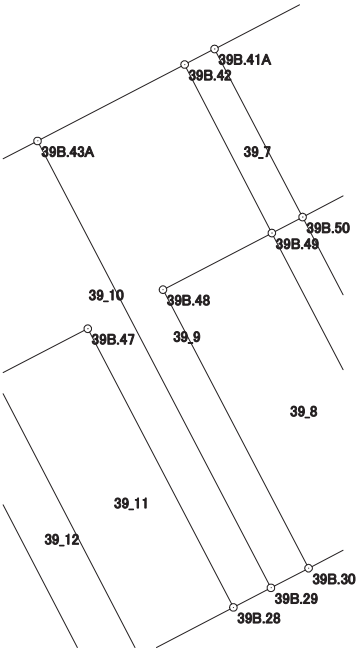

画地出来形面積計算書

世界測地系


現場名：北部第三地区

地番名： 39_10

点 名	Xn	Yn	距 離	方 向 角	Yn+1-Yn-1	Xn × (Yn+1-Yn-1)
39B. 44	48341. 329	-69950. 913	12. 105	152° 19' 17"	-2. 752	-133035. 337408
39B. 46	48330. 609	-69945. 290	6. 713	62° 33' 11"	11. 580	559668. 452220
39B. 47	48333. 703	-69939. 333	20. 058	152° 25' 10"	15. 244	736798. 968532
39B. 28	48315. 924	-69930. 046	2. 702	62° 26' 20"	11. 682	564426. 624168
39B. 29	48317. 174	-69927. 651	32. 161	332° 25' 34"	-12. 492	-603578. 137608
39B. 43A	48345. 682	-69942. 538	9. 439	242° 32' 11"	-23. 262	-1124617. 254684

倍 面 積 合 計	-336. 684780
1/2	168. 3423900

合 計 面 積	168. 3423900
---------	--------------

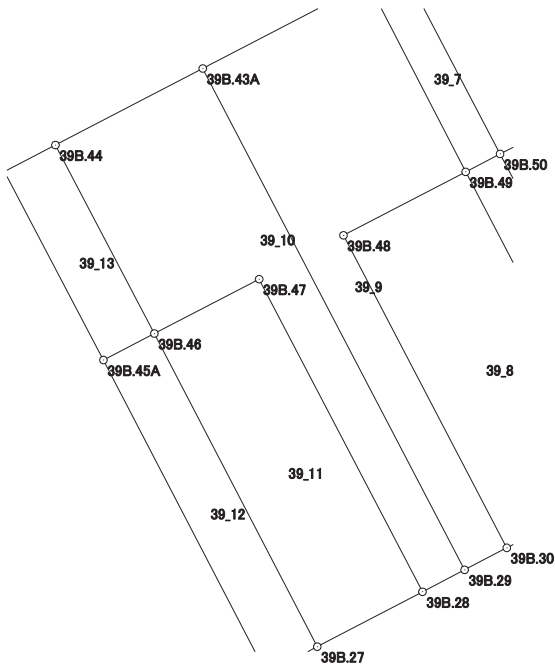

画地出来形面積計算書

世界測地系


現場名：北部第三地区

地番名： 39_11

点 名	Xn	Yn	距 離	方 向 角	Yn+1-Yn-1	Xn × (Yn+1-Yn-1)
39B. 27	48312. 804	-69936. 026	6. 745	62° 26' 50"	15. 244	736480. 384176
39B. 28	48315. 924	-69930. 046	20. 058	332° 25' 10"	-3. 307	-159780. 760668
39B. 47	48333. 703	-69939. 333	6. 713	242° 33' 11"	-15. 244	-736798. 968532
39B. 46	48330. 609	-69945. 290	20. 071	152° 30' 43"	3. 307	159829. 323963

倍 面 積 合 計	-270. 021061
1/2	135. 0105305

合 計 面 積	135. 0105305
---------	--------------

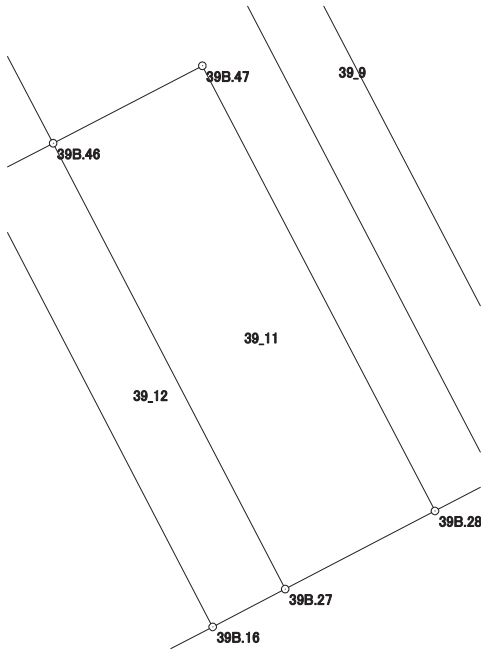

画地出来形面積計算書

世界測地系


現場名：北部第三地区

地番名： 39_12

点 名	Xn	Yn	距 離	方 向 角	Yn+1－Yn-1	Xn × (Yn+1－Yn-1)
39B. 16	48311. 294	-69938. 920	3. 264	62° 26' 45"	12. 159	587417. 023746
39B. 27	48312. 804	-69936. 026	20. 071	332° 30' 43"	-6. 370	-307752. 561480
39B. 46	48330. 609	-69945. 290	3. 262	242° 33' 47"	-12. 159	-587651. 874831
39B. 45A	48329. 106	-69948. 185	20. 078	152° 31' 07"	6. 370	307856. 405220

倍 面 積 合 計	-131. 007345
1/2	65. 5036725

合 計 面 積	65. 5036725
---------	-------------

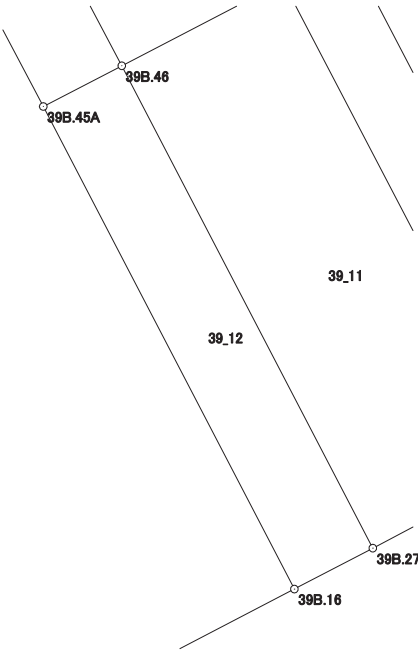

画地出来形面積計算書

世界測地系


現場名：北部第三地区

地番名： 39_13

点 名	Xn	Yn	距 離	方 向 角	Yn+1-Yn-1	Xn × (Yn+1-Yn-1)
39B. 24A	48339. 819	-69953. 820	12. 105	152° 15' 21"	2. 728	131871. 026232
39B. 45A	48329. 106	-69948. 185	3. 262	62° 33' 47"	8. 530	412247. 274180
39B. 46	48330. 609	-69945. 290	12. 105	332° 19' 17"	-2. 728	-131845. 901352
39B. 44	48341. 329	-69950. 913	3. 276	242° 33' 04"	-8. 530	-412351. 536370

倍 面 積 合 計	-79. 137310
1/2	39. 5686550

合 計 面 積	39. 5686550
---------	-------------

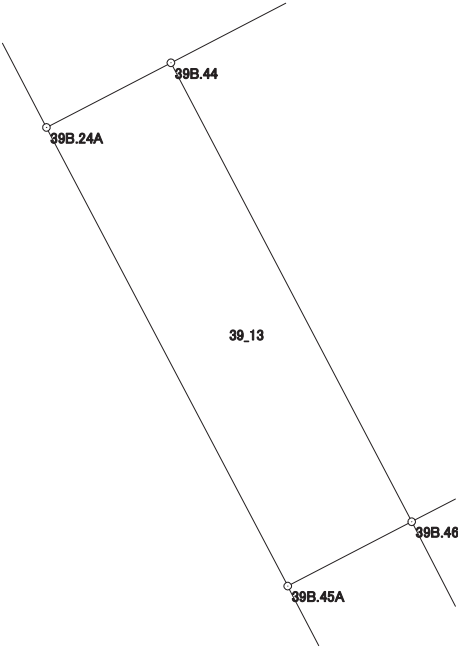

画地出来形面積計算書

世界測地系


現場名：北部第三地区

地番名： 39_15

点 名	Xn	Yn	距 離	方 向 角	Yn+1－Yn-1	Xn × (Yn+1－Yn-1)
39B. 25	48376. 844	-69934. 220	34. 509	242° 30' 38"	-41. 595	-2012234. 826180
39B. 15	48360. 915	-69964. 833	23. 798	152° 26' 01"	-19. 600	-947873. 934000
39B. 24A	48339. 819	-69953. 820	3. 276	62° 33' 04"	13. 920	672890. 280480
39B. 44	48341. 329	-69950. 913	9. 439	62° 32' 11"	11. 282	545386. 873778
39B. 43A	48345. 682	-69942. 538	10. 575	62° 32' 09"	17. 758	858522. 620956
39B. 42	48350. 559	-69933. 155	2. 149	62° 32' 27"	11. 290	545877. 811110
39B. 41A	48351. 550	-69931. 248	9. 030	62° 30' 35"	9. 917	479502. 321350
39B. 26	48355. 718	-69923. 238	23. 810	332° 31' 59"	-2. 972	-143713. 193896

倍 面 積 合 計	-1642. 046402
1/2	821. 0232010

合 計 面 積	821. 0232010
---------	--------------

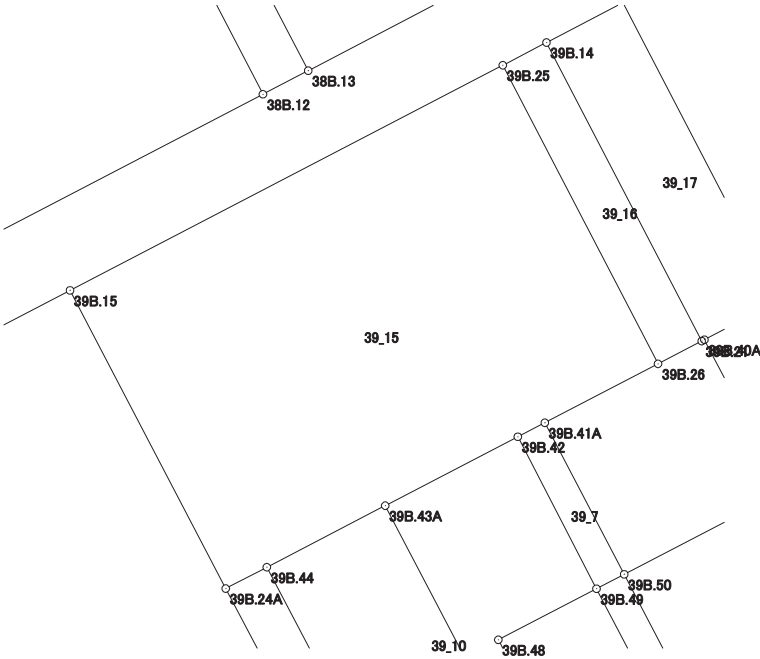

画地出来形面積計算書

世界測地系


現場名：北部第三地区

地番名： 39_16

点 名	Xn	Yn	距 離	方 向 角	Yn+1-Yn-1	Xn × (Yn+1-Yn-1)
39B. 21	48357. 328	-69920. 147	23. 808	332° 31′ 51″	-7. 891	-381587. 675248
39B. 14	48378. 452	-69931. 129	3. 484	242° 30′ 56″	-14. 073	-680829. 954996
39B. 25	48376. 844	-69934. 220	23. 810	152° 31′ 59″	7. 891	381741. 676004
39B. 26	48355. 718	-69923. 238	3. 485	62° 29′ 11″	14. 073	680510. 019414

倍 面 積 合 計	-165. 934826
1/2	82. 9674130

合 計 面 積	82. 9674130
---------	-------------

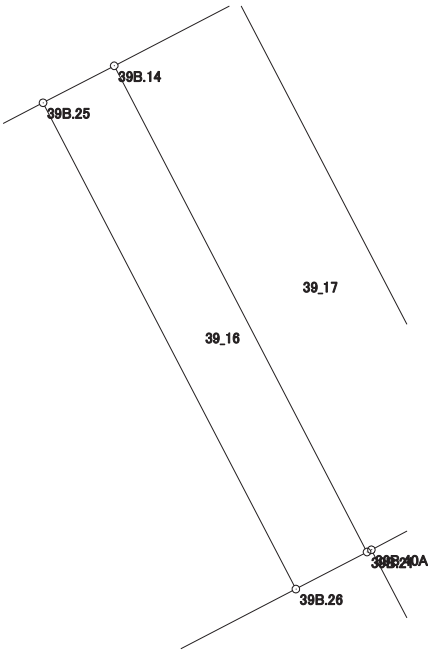

画地出来形面積計算書

世界測地系


現場名：北部第三地区

地番名： 39_17

点 名	Xn	Yn	距 離	方 向 角	Yn+1-Yn-1	Xn × (Yn+1-Yn-1)
39B. 20	48360. 148	-69914. 739	23. 803	332° 31' 47"	-5. 760	-278554. 452480
39B. 13	48381. 267	-69925. 719	6. 099	242° 30' 38"	-16. 390	-792968. 966130
39B. 14	48378. 452	-69931. 129	23. 808	152° 31' 51"	5. 572	269564. 734544
39B. 21	48357. 328	-69920. 147	0. 212	62° 42' 29"	11. 170	540151. 353760
39B. 40A	48357. 425	-69919. 959	5. 888	62° 27' 05"	5. 408	261516. 954400

倍 面 積 合 計	-290. 375906
1/2	145. 1879530

合 計 面 積	145. 1879530
---------	--------------

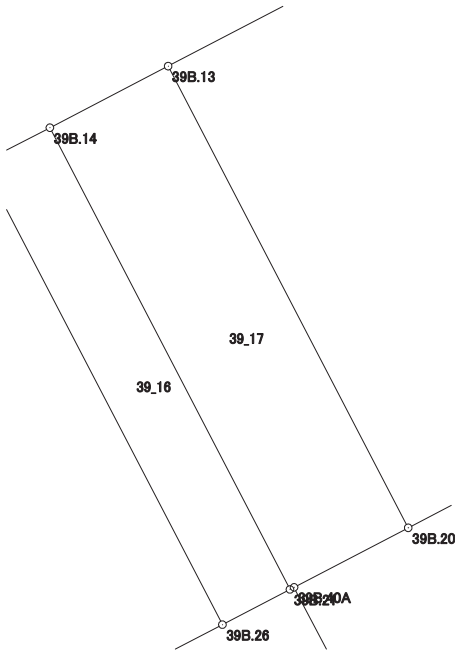

画地出来形面積計算書

世界測地系


現場名：北部第三地区

地番名： 39_18

点 名	Xn	Yn	距 離	方 向 角	Yn+1-Yn-1	Xn × (Yn+1-Yn-1)
39B. 19A	48370. 255	-69895. 370	20. 972	332° 32' 00"	3. 628	175487. 285140
39B. 11	48388. 863	-69905. 043	3. 987	287° 13' 50"	-13. 481	-652330. 262103
39B. 12	48390. 044	-69908. 851	19. 015	242° 30' 38"	-20. 676	-1000512. 549744
39B. 13	48381. 267	-69925. 719	23. 803	152° 31' 47"	-5. 888	-284868. 900096
39B. 20	48360. 148	-69914. 739	6. 842	62° 28' 34"	17. 048	824443. 803104
39B. 39A	48363. 310	-69908. 671	15. 005	62° 25' 45"	19. 369	936748. 951390

倍 面 積 合 計	-1031. 672309
1/2	515. 8361545

合 計 面 積	515. 8361545
---------	--------------

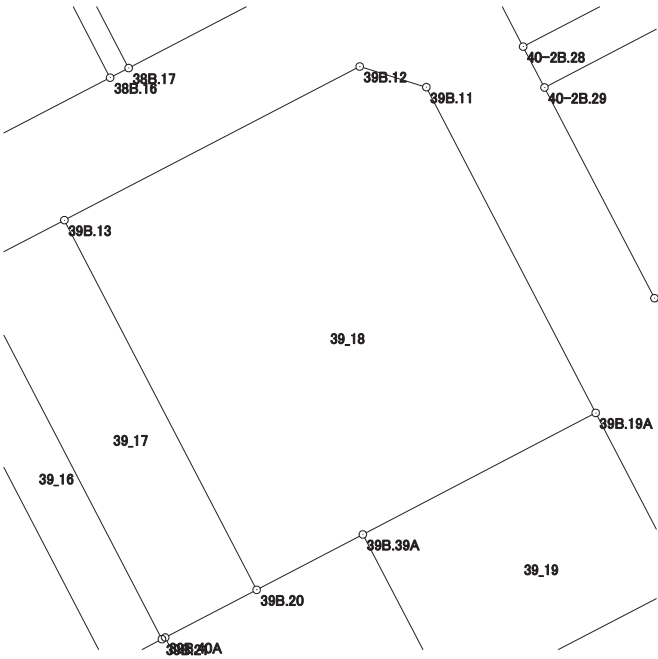

画地出来形面積計算書

世界測地系


現場名：北部第三地区

地番名： 39_19

点 名	Xn	Yn	距 離	方 向 角	Yn+1－Yn-1	Xn × (Yn+1－Yn-1)
39B. 39A	48363. 310	-69908. 671	10. 993	152° 28' 37"	-8. 221	-397594. 771510
39B. 54	48353. 561	-69903. 591	14. 993	62° 27' 39"	18. 374	888448. 329814
39B. 38A	48360. 493	-69890. 297	11. 001	332° 32' 26"	8. 221	397571. 612953
39B. 19A	48370. 255	-69895. 370	15. 005	242° 25' 45"	-18. 374	-888755. 065370

倍 面 積 合 計	-329. 894113
1/2	164. 9470565

合 計 面 積	164. 9470565
---------	--------------

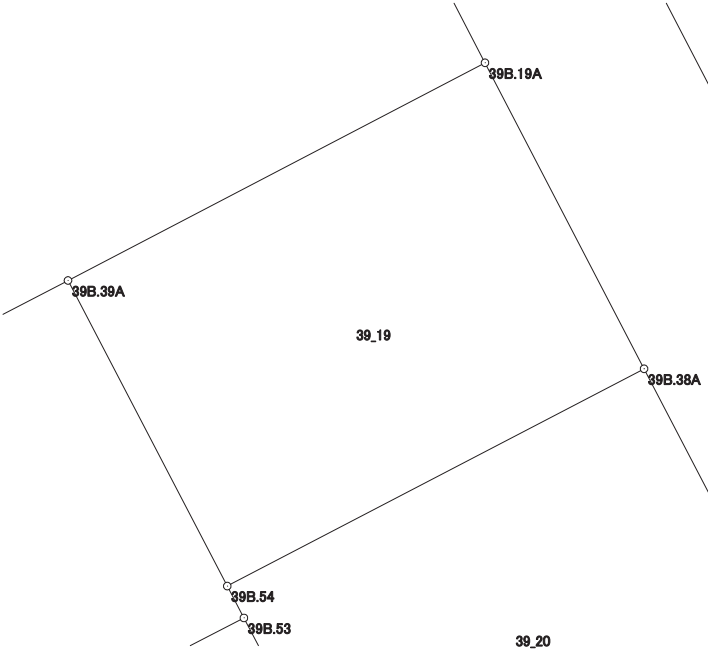

画地出来形面積計算書

世界測地系

現場名：北部第三地区

地番名： 39_20

点 名	Xn	Yn	距 離	方 向 角	Yn+1－Yn-1	Xn × (Yn+1－Yn-1)
39B. 54	48353. 561	-69903. 591	1. 146	152° 27' 04"	-12. 764	-617184. 852604
39B. 53	48352. 545	-69903. 061	9. 868	152° 28' 36"	5. 090	246114. 454050
39B. 55	48343. 794	-69898. 501	15. 003	62° 23' 41"	17. 855	863178. 441870
39B. 37	48350. 746	-69885. 206	10. 996	332° 25' 17"	8. 204	396669. 520184
39B. 38A	48360. 493	-69890. 297	14. 993	242° 27' 39"	-18. 385	-889107. 663805

倍 面 積 合 計	-330. 100305
1/2	165. 0501525

合 計 面 積	165. 0501525
---------	--------------

