




北部第三地区 画地出来形確認測量原図

〈40-1 街区〉

平成二十四年三月

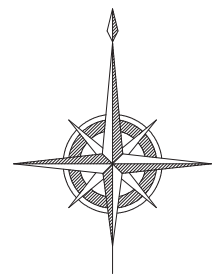

S=1:500

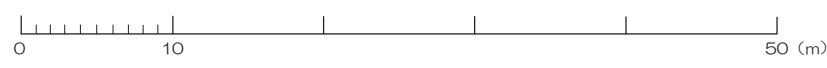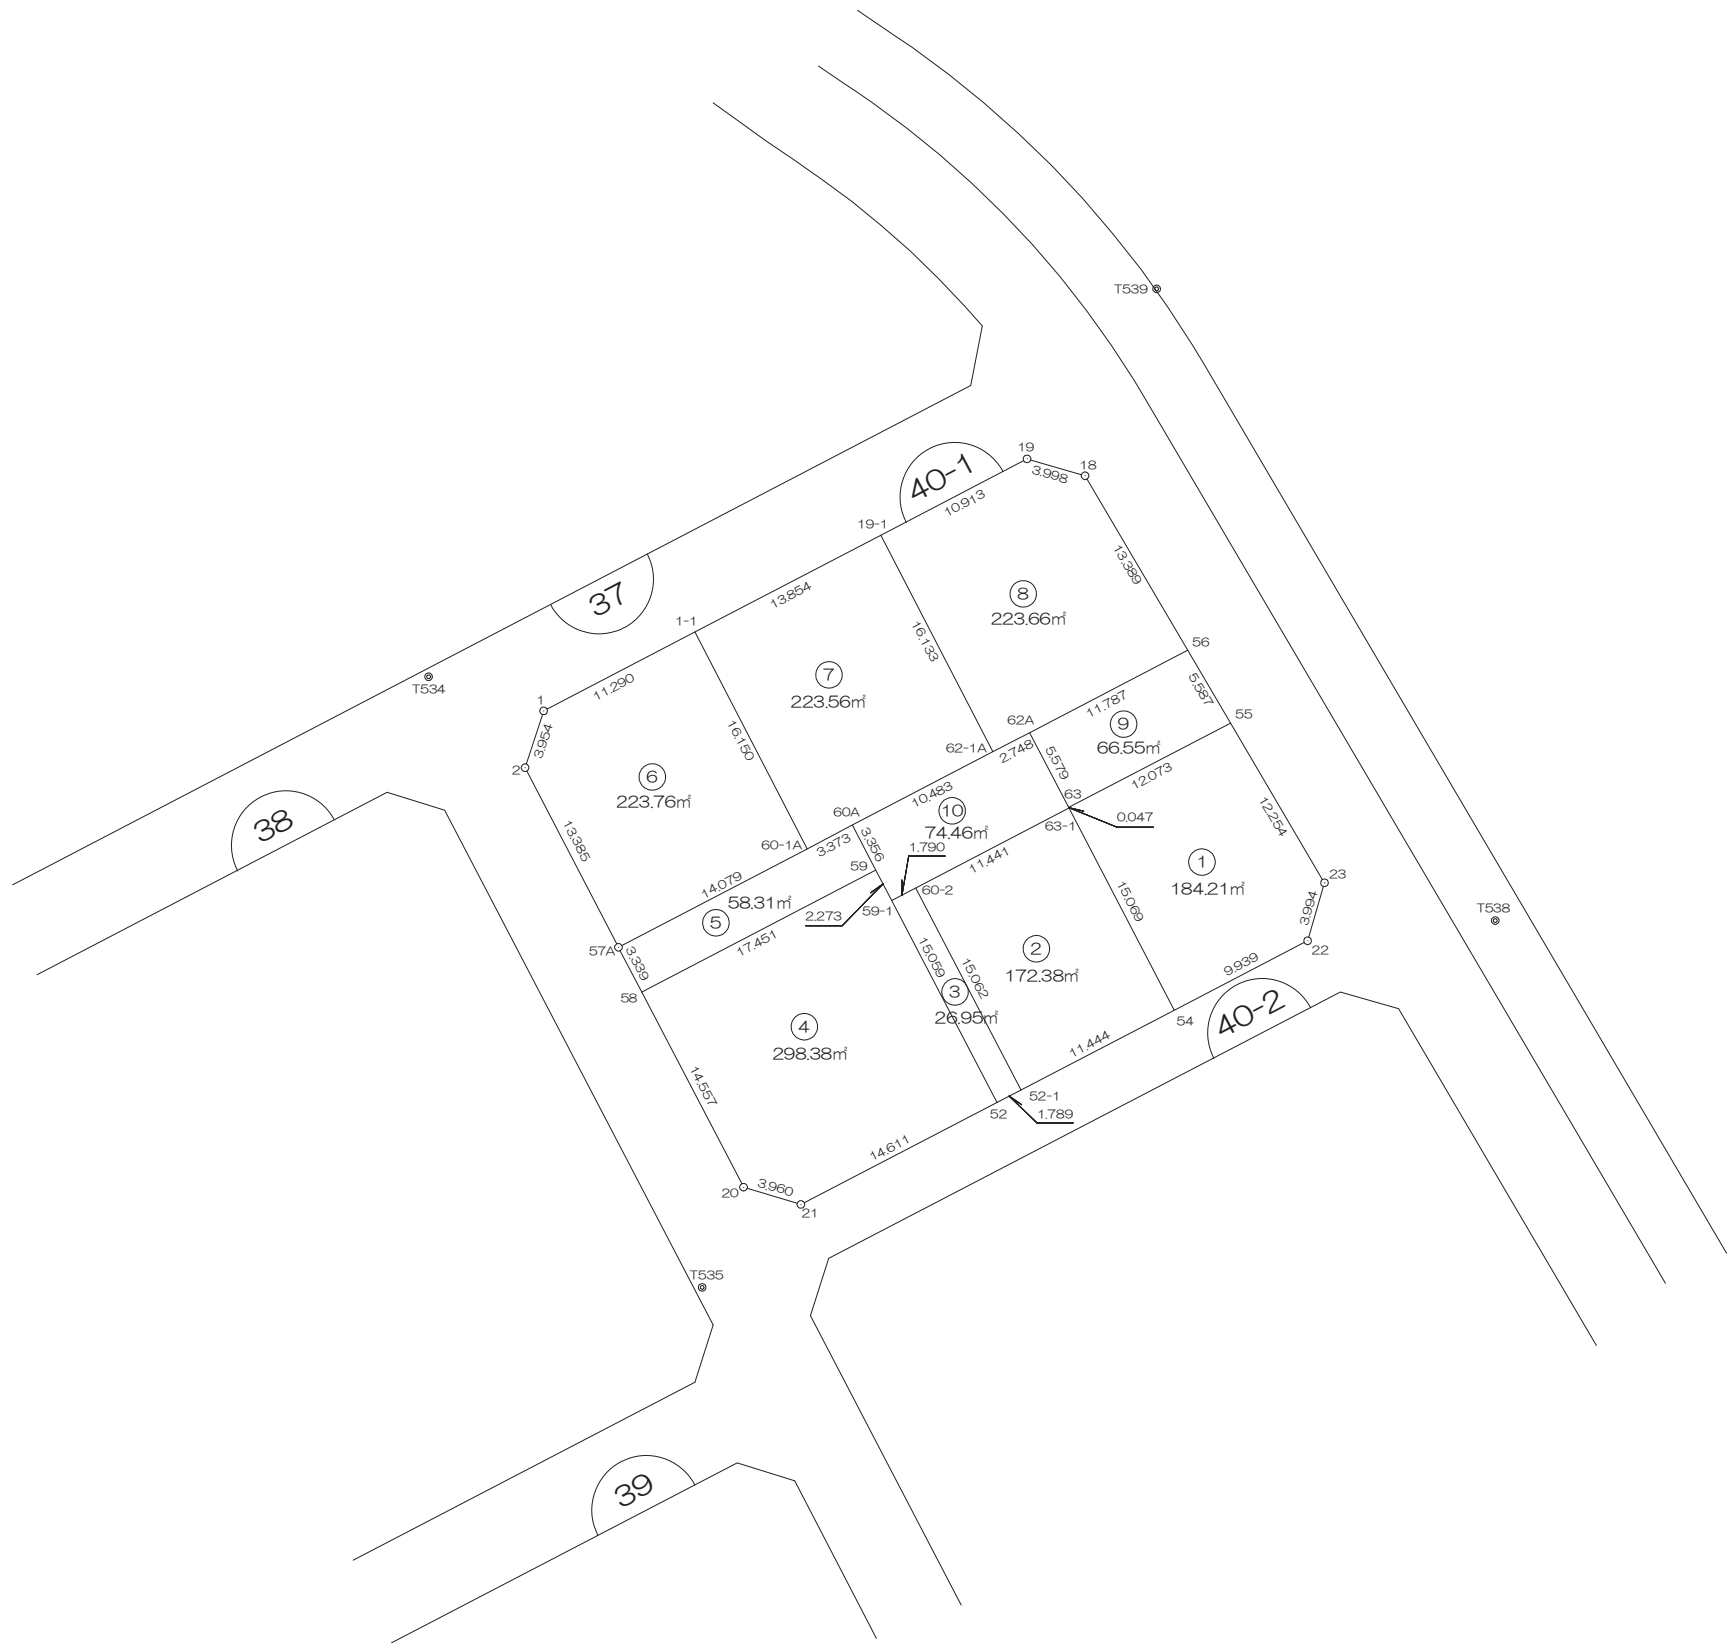

前橋市

# 画地出来形面積計算書

世界測地系


現場名：北部第三地区

地番名： 40-1\_1

点名	Xn	Yn	距離	方向角	Yn+1-Yn-1	Xn × (Yn+1-Yn-1)
40-1B. 63	48433. 389	-69886. 914	0. 047	152° 21' 14"	-10. 684	-517462. 328076
40-1B. 63-1	48433. 347	-69886. 892	15. 069	152° 27' 56"	6. 988	338452. 228836
40-1B. 54	48419. 985	-69879. 926	9. 939	62° 30' 52"	15. 783	764212. 623255
40-1B. 22	48424. 572	-69871. 109	3. 994	16° 12' 41"	9. 932	480952. 849104
40-1B. 23	48428. 407	-69869. 994	12. 254	329° 31' 49"	-5. 099	-246936. 447293
40-1B. 55	48438. 969	-69876. 208	12. 073	242° 28' 17"	-16. 920	-819587. 355480

倍面積合計	-368. 429654
1/2	184. 2148270

合計面積	184. 2148270
------	--------------

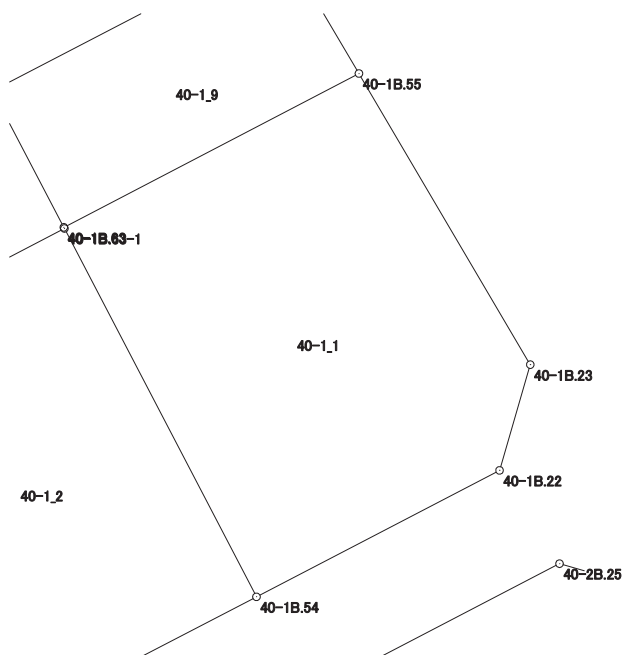

# 画地出来形面積計算書

世界測地系


現場名：北部第三地区

地番名： 40-1\_2

点名	Xn	Yn	距離	方向角	Yn+1-Yn-1	Xn × (Yn+1-Yn-1)
40-1B.52-1	48414.704	-69890.079	11.444	62° 31' 09"	17.113	828520.829552
40-1B.54	48419.985	-69879.926	15.069	332° 27' 56"	3.187	154314.492195
40-1B.63-1	48433.347	-69886.892	11.441	242° 28' 59"	-17.113	-828839.867211
40-1B.60-2	48428.061	-69897.039	15.062	152° 28' 38"	-3.187	-154340.230407

倍面積合計	-344.775871
1/2	172.3879355

合計面積	172.3879355
------	-------------

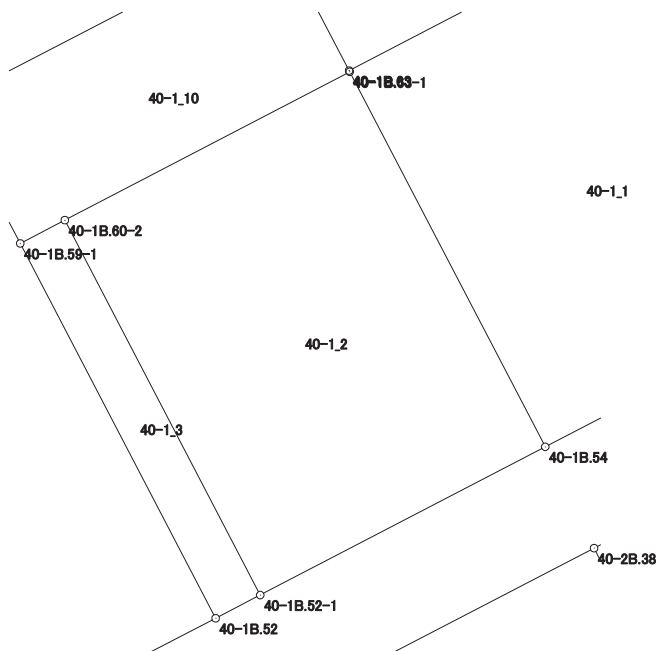

# 画地出来形面積計算書

世界測地系


現場名：北部第三地区

地番名： 40-1\_3

点名	Xn	Yn	距離	方向角	Yn+1-Yn-1	Xn × (Yn+1-Yn-1)
40-1B.52	48413.878	-69891.666	1.789	62° 30' 14"	8.547	413793.415266
40-1B.52-1	48414.704	-69890.079	15.062	332° 28' 38"	-5.373	-260132.204592
40-1B.60-2	48428.061	-69897.039	1.790	242° 25' 08"	-8.547	-413914.637367
40-1B.59-1	48427.232	-69898.626	15.059	152° 28' 19"	5.373	260199.517536

倍面積合計	-53.909157
1/2	26.9545785

合計面積	26.9545785
------	------------

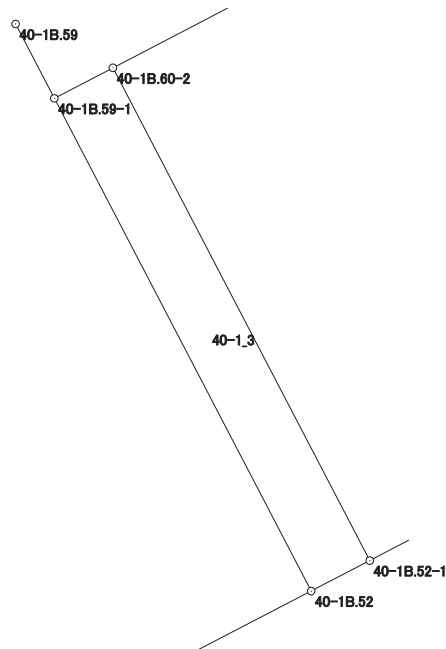

# 画地出来形面積計算書

世界測地系


現場名：北部第三地区

地番名： 40-1\_4

点名	Xn	Yn	距離	方向角	Yn+1-Yn-1	Xn × (Yn+1-Yn-1)
40-1B.58	48421.183	-69915.152	14.557	152° 27' 16"	-8.744	-423394.824152
40-1B.20	48408.276	-69908.420	3.960	106° 44' 47"	10.524	509448.696624
40-1B.21	48407.135	-69904.628	14.611	62° 30' 57"	16.754	811013.139790
40-1B.52	48413.878	-69891.666	15.059	332° 28' 19"	6.002	290580.095756
40-1B.59-1	48427.232	-69898.626	2.273	332° 29' 17"	-8.010	-387902.128320
40-1B.59	48429.248	-69899.676	17.451	242° 28' 29"	-16.526	-800341.752448

倍面積合計	-596.772750
1/2	298.3863750

合計面積	298.3863750
------	-------------

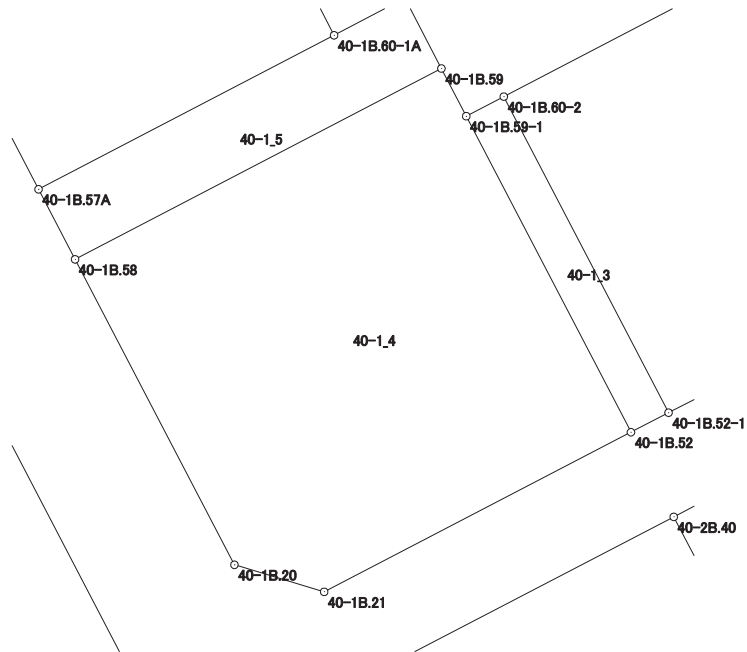

# 画地出来形面積計算書

世界測地系


現場名：北部第三地区

地番名： 40-1\_5

点名	Xn	Yn	距離	方向角	Yn+1-Yn-1	Xn × (Yn+1-Yn-1)
40-1B. 60A	48432. 224	-69901. 227	3. 373	242° 12' 15"	-4. 535	-219640. 135840
40-1B. 60-1A	48430. 651	-69904. 211	14. 079	242° 28' 20"	-15. 469	-749173. 740319
40-1B. 57A	48424. 144	-69916. 696	3. 339	152° 27' 37"	-10. 941	-529808. 559504
40-1B. 58	48421. 183	-69915. 152	17. 451	62° 28' 29"	17. 020	824128. 534660
40-1B. 59	48429. 248	-69899. 676	3. 356	332° 28' 22"	13. 925	674377. 278400

倍面積合計	-116. 622603
1/2	58. 3113015

合計面積	58. 3113015
------	-------------

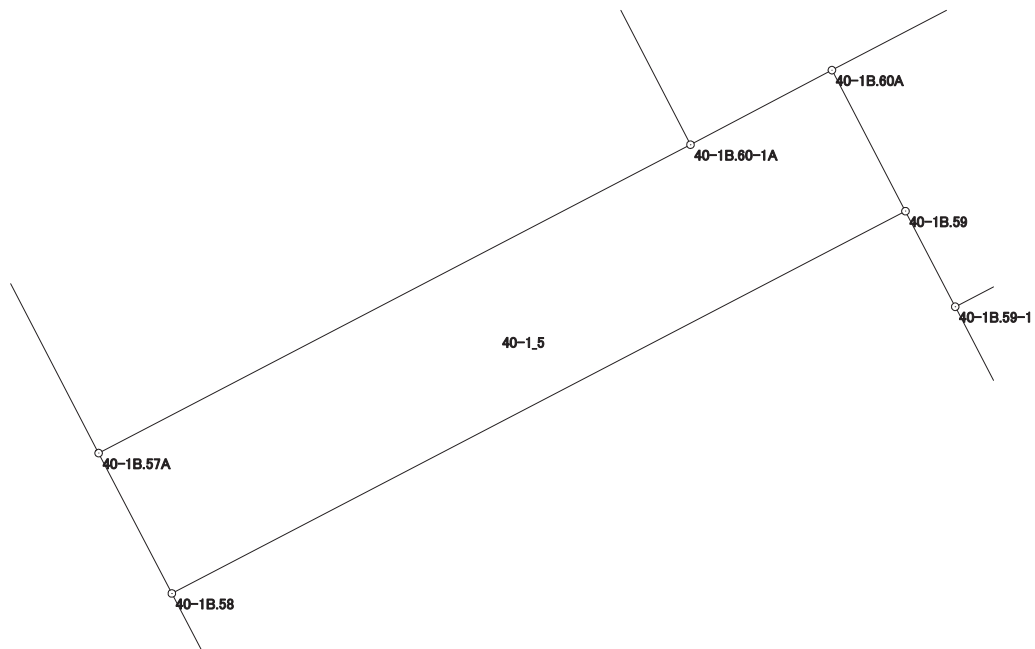

# 画地出来形面積計算書

世界測地系


現場名：北部第三地区

地番名： 40-1\_6

点名	Xn	Yn	距離	方向角	Yn+1-Yn-1	Xn × (Yn+1-Yn-1)
40-1B.1	48439.777	-69921.645	3.954	198° 05' 29"	-11.240	-544463.093480
40-1B.2	48436.018	-69922.873	13.385	152° 30' 58"	4.949	239709.853082
40-1B.57A	48424.144	-69916.696	14.079	62° 28' 20"	18.662	903691.375328
40-1B.60-1A	48430.651	-69904.211	16.150	332° 38' 30"	5.063	245204.386013
40-1B.1-1	48444.995	-69911.633	11.290	242° 28' 21"	-17.434	-844590.042830

倍面積合計	-447.521887
1/2	223.7609435

合計面積	223.7609435
------	-------------

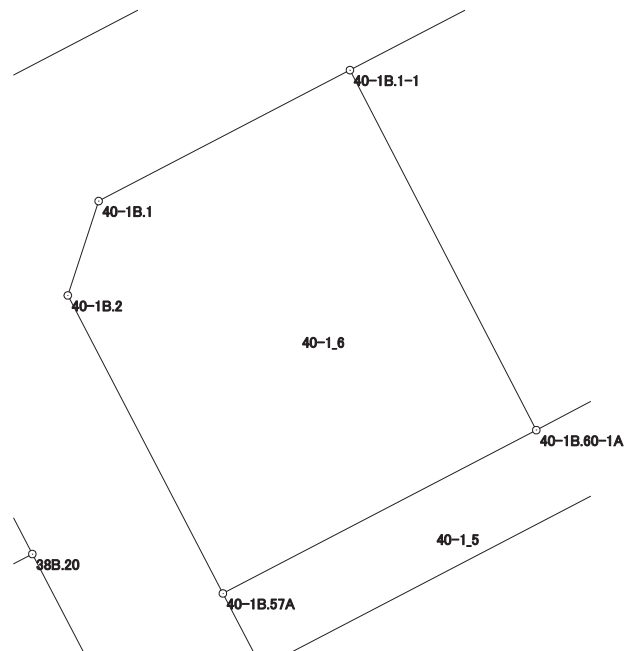

# 画地出来形面積計算書

世界測地系


現場名：北部第三地区

地番名： 40-1\_7

点名	Xn	Yn	距離	方向角	Yn+1-Yn-1	Xn × (Yn+1-Yn-1)
40-1B. 1-1	48444.995	-69911.633	16.150	152° 38' 30"	-4.864	-235636.455680
40-1B. 60-1A	48430.651	-69904.211	3.373	62° 12' 15"	10.406	503969.354306
40-1B. 60A	48432.224	-69901.227	10.483	62° 28' 19"	12.280	594747.710720
40-1B. 62-1A	48437.069	-69891.931	16.133	332° 38' 04"	1.880	91061.689720
40-1B. 19-1	48451.397	-69899.347	13.854	242° 28' 37"	-19.702	-954589.423694

倍面積合計	-447.124628
1/2	223.5623140

合計面積	223.5623140
------	-------------

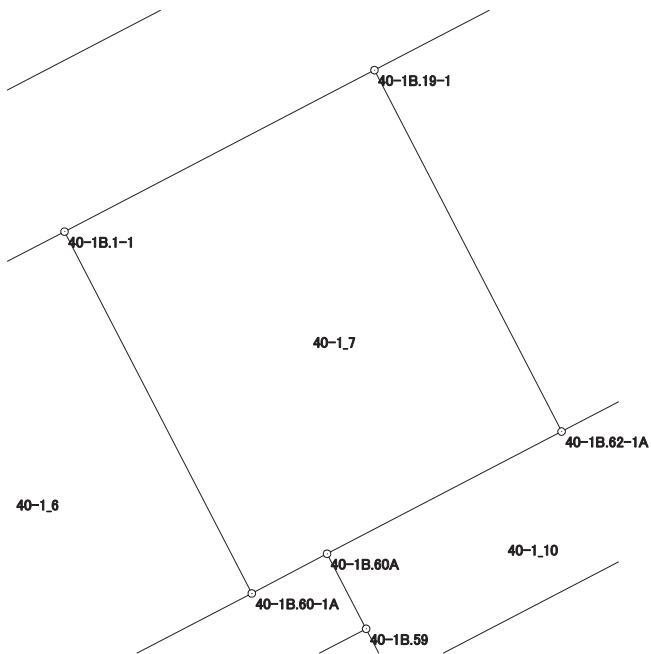



# 画地出来形面積計算書

世界測地系


現場名：北部第三地区

地番名： 40-1\_8

点名	Xn	Yn	距離	方向角	Yn+1-Yn-1	Xn × (Yn+1-Yn-1)
40-1B. 19-1	48451.397	-69899.347	16.133	152° 38' 04"	-2.262	-109597.060014
40-1B. 62-1A	48437.069	-69891.931	2.748	62° 32' 23"	9.854	477298.877926
40-1B. 62A	48438.336	-69889.493	11.787	62° 28' 11"	12.890	624370.151040
40-1B. 56	48443.784	-69879.041	13.389	329° 31' 54"	3.663	177449.580792
40-1B. 18	48455.324	-69885.830	3.998	286° 12' 33"	-10.628	-514983.183472
40-1B. 19	48456.440	-69889.669	10.913	242° 28' 37"	-13.517	-654985.699480

倍面積合計	-447.333208
1/2	223.6666040

合計面積	223.6666040
------	-------------

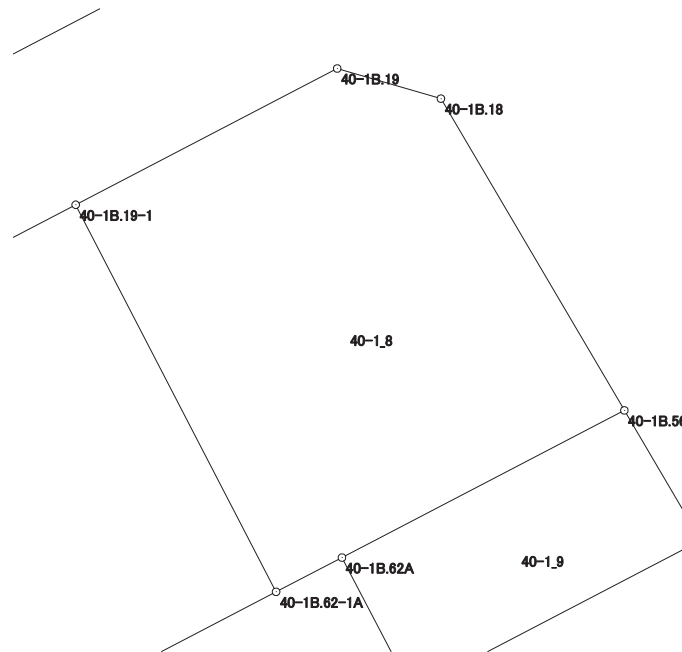

# 画地出来形面積計算書

世界測地系


現場名：北部第三地区

地番名： 40-1\_9

点名	Xn	Yn	距離	方向角	Yn+1-Yn-1	Xn × (Yn+1-Yn-1)
40-1B. 62A	48438. 336	-69889. 493	5. 579	152° 27' 57"	-7. 873	-381355. 019328
40-1B. 63	48433. 389	-69886. 914	12. 073	62° 28' 17"	13. 285	643437. 572865
40-1B. 55	48438. 969	-69876. 208	5. 587	329° 31' 43"	7. 873	381360. 002937
40-1B. 56	48443. 784	-69879. 041	11. 787	242° 28' 11"	-13. 285	-643575. 670440

倍面積合計	-133. 113966
1/2	66. 5569830

合計面積	66. 5569830
------	-------------

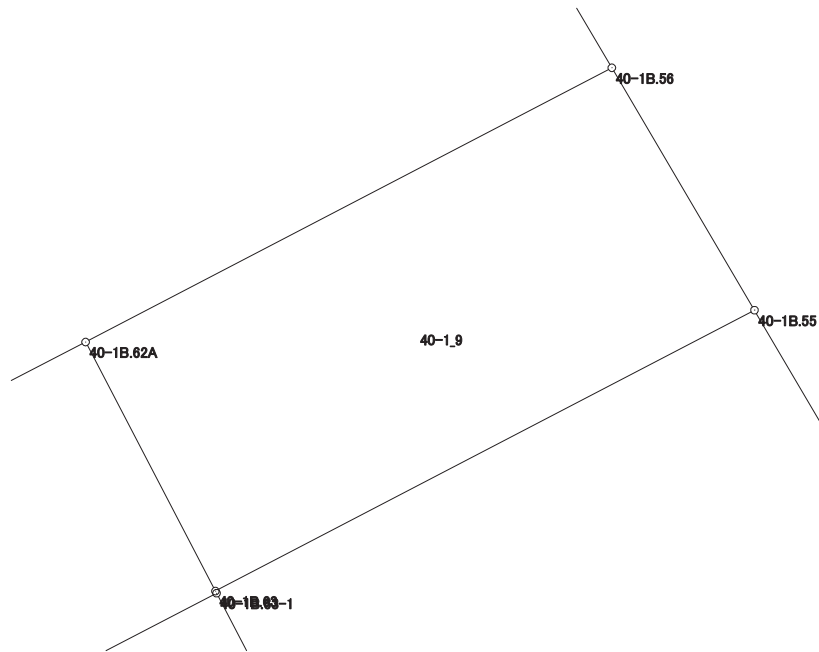

# 画地出来形面積計算書

世界測地系

現場名：北部第三地区

地番名： 40-1\_10

点名	Xn	Yn	距離	方向角	Yn+1-Yn-1	Xn × (Yn+1-Yn-1)
40-1B.60A	48432.224	-69901.227	3.356	152° 28' 22"	-7.745	-375107.574880
40-1B.59	48429.248	-69899.676	2.273	152° 29' 17"	2.601	125964.474048
40-1B.59-1	48427.232	-69898.626	1.790	62° 25' 08"	2.637	127702.610784
40-1B.60-2	48428.061	-69897.039	11.441	62° 28' 59"	11.734	568254.867774
40-1B.63-1	48433.347	-69886.892	0.047	332° 21' 14"	10.125	490387.638375
40-1B.63	48433.389	-69886.914	5.579	332° 27' 57"	-2.601	-125975.244789
40-1B.62A	48438.336	-69889.493	2.748	242° 32' 23"	-5.017	-243015.131712
40-1B.62-1A	48437.069	-69891.931	10.483	242° 28' 19"	-11.734	-568360.567646

倍面積合計	-148.928046
1/2	74.4640230

合計面積	74.4640230
------	------------

