


北部第三地区 画地出来形確認測量原図

〈42街区〉

平成二十四年三月

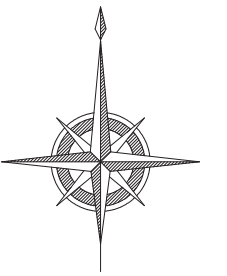

S=1:500



前橋市

画地出来形面積計算書

世界測地系


現場名：北部第三地区

地番名： 42_1

点名	Xn	Yn	距離	方向角	Yn+1-Yn-1	Xn × (Yn+1-Yn-1)
42B.43	48143.874	-70240.194	15.015	152° 29' 16"	-12.947	-623318.736678
42B.22	48130.557	-70233.258	19.614	62° 28' 34"	24.330	1171016.451810
42B.6	48139.621	-70215.864	4.003	17° 25' 48"	18.593	895059.973253
42B.7	48143.440	-70214.665	12.212	332° 27' 41"	-4.447	-214093.877680
42B.44	48154.268	-70220.311	22.436	242° 24' 05"	-25.529	-1229330.307772

倍面積合計	-666.497067
1/2	333.2485335

合計面積	333.2485335
------	-------------

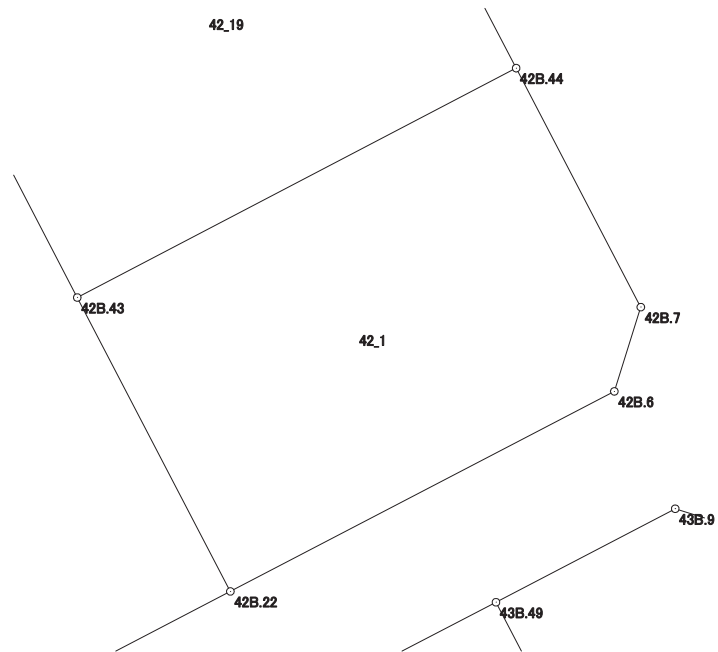

画地出来形面積計算書

世界測地系


現場名：北部第三地区

地番名： 42_2

点名	Xn	Yn	距離	方向角	Yn+1-Yn-1	Xn × (Yn+1-Yn-1)
42B.11	48163.416	-70267.531	13.146	152° 27' 37"	-7.384	-355638.663744
42B.25	48151.760	-70261.453	15.774	152° 27' 43"	13.371	643837.182960
42B.42	48137.773	-70254.160	16.059	152° 28' 05"	14.716	708395.467468
42B.21	48123.533	-70246.737	15.199	62° 28' 32"	20.902	1005878.086766
42B.22	48130.557	-70233.258	15.015	332° 29' 16"	6.543	314918.234451
42B.43	48143.874	-70240.194	17.246	332° 29' 34"	-14.901	-717391.866474
42B.24	48159.170	-70248.159	12.715	332° 18' 08"	-13.875	-668208.483750
42B.10	48170.428	-70254.069	15.179	242° 29' 10"	-19.372	-933157.531216

倍面積合計	-1367.573539
1/2	683.7867695

合計面積	683.7867695
------	-------------

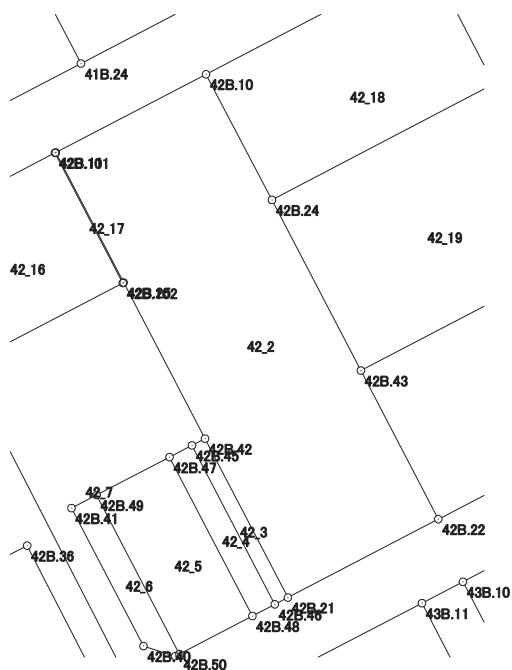

画地出来形面積計算書

世界測地系


現場名：北部第三地区

地番名： 42_3

点名	Xn	Yn	距離	方向角	Yn+1-Yn-1	Xn × (Yn+1-Yn-1)
42B.45	48137.165	-70255.328	16.059	152° 28' 11"	6.255	301097.967075
42B.46	48122.924	-70247.905	1.317	62° 27' 44"	8.591	413424.040084
42B.21	48123.533	-70246.737	16.059	332° 28' 05"	-6.255	-301012.698915
42B.42	48137.773	-70254.160	1.317	242° 30' 03"	-8.591	-413551.607843

倍面積合計	-42.299599
1/2	21.1497995

合計面積	21.1497995
------	------------

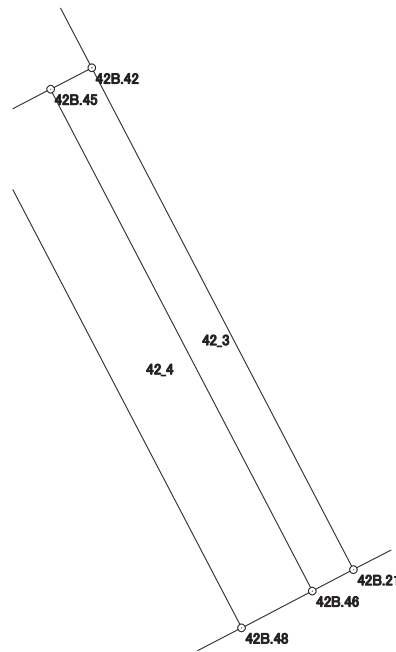

画地出来形面積計算書

世界測地系


現場名：北部第三地区

地番名： 42_4

点名	Xn	Yn	距離	方向角	Yn+1-Yn-1	Xn × (Yn+1-Yn-1)
42B.47	48136.120	-70257.337	16.060	152° 27' 59"	5.415	260657.089800
42B.48	48121.879	-70249.913	2.264	62° 30' 24"	9.432	453885.562728
42B.46	48122.924	-70247.905	16.059	332° 28' 11"	-5.415	-260585.633460
42B.45	48137.165	-70255.328	2.265	242° 31' 06"	-9.432	-454029.740280

倍面積合計	-72.721212
1/2	36.3606060

合計面積	36.3606060
------	------------

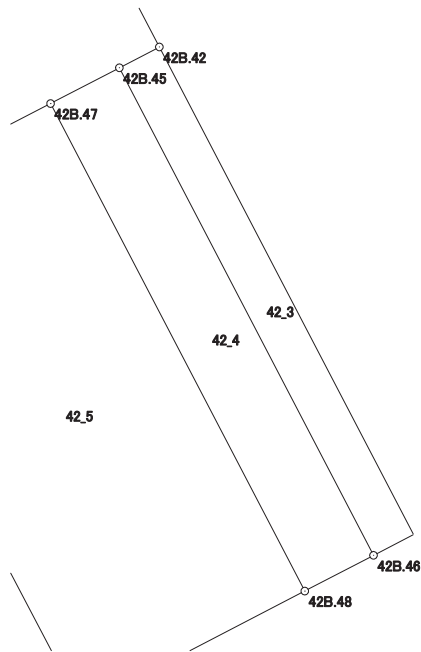

画地出来形面積計算書

世界測地系


現場名：北部第三地区

地番名： 42_5

点名	Xn	Yn	距離	方向角	Yn+1-Yn-1	Xn × (Yn+1-Yn-1)
42B. 49	48132. 717	-70263. 874	16. 063	152° 28' 06"	0. 888	42741. 852696
42B. 50	48118. 473	-70256. 449	7. 370	62° 28' 31"	13. 961	671782. 001553
42B. 48	48121. 879	-70249. 913	16. 060	332° 27' 59"	-0. 888	-42732. 228552
42B. 47	48136. 120	-70257. 337	7. 370	242° 29' 59"	-13. 961	-672028. 371320

倍面積合計	-236. 745623
1/2	118. 3728115

合計面積	118. 3728115
------	--------------

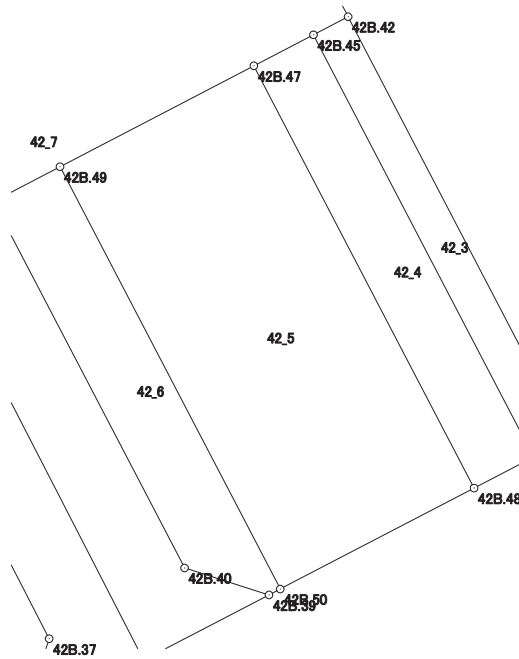

画地出来形面積計算書

世界測地系


現場名：北部第三地区

地番名： 42_6

点名	Xn	Yn	距離	方向角	Yn+1-Yn-1	Xn × (Yn+1-Yn-1)
42B.41	48131.548	-70266.122	13.942	152° 27' 39"	4.198	202056.238504
42B.40	48119.186	-70259.676	2.991	107° 42' 50"	9.295	447267.833870
42B.39	48118.276	-70256.827	0.426	62° 28' 23"	3.227	155277.676652
42B.50	48118.473	-70256.449	16.063	332° 28' 06"	-7.047	-339090.879231
42B.49	48132.717	-70263.874	2.534	242° 31' 29"	-9.673	-465587.771541

倍面積合計	-76.901746
1/2	38.4508730

合計面積	38.4508730
------	------------

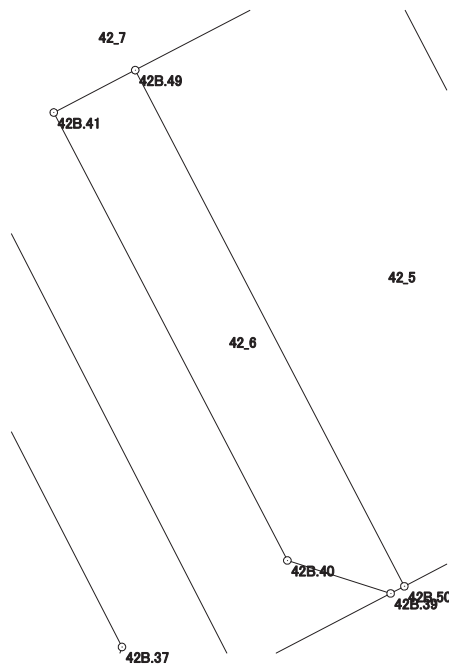

画地出来形面積計算書

世界測地系


現場名：北部第三地区

地番名： 42_7

点名	Xn	Yn	距離	方向角	Yn+1-Yn-1	Xn × (Yn+1-Yn-1)
42B. 27	48144. 376	-70275. 608	2. 867	152° 47' 29"	-12. 770	-614803. 681520
42B. 28	48141. 826	-70274. 297	28. 958	152° 47' 27"	14. 552	700559. 851952
42B. 20	48116. 072	-70261. 056	4. 769	62° 28' 23"	17. 470	840587. 777840
42B. 39	48118. 276	-70256. 827	2. 991	287° 42' 50"	1. 380	66403. 220880
42B. 40	48119. 186	-70259. 676	13. 942	332° 27' 39"	-9. 295	-447267. 833870
42B. 41	48131. 548	-70266. 122	2. 534	62° 31' 29"	-4. 198	-202056. 238504
42B. 49	48132. 717	-70263. 874	7. 370	62° 29' 59"	8. 785	422845. 918845
42B. 47	48136. 120	-70257. 337	2. 265	62° 31' 06"	8. 546	411371. 281520
42B. 45	48137. 165	-70255. 328	1. 317	62° 30' 03"	3. 177	152931. 773205
42B. 42	48137. 773	-70254. 160	15. 774	332° 27' 43"	-6. 125	-294843. 859625
42B. 25	48151. 760	-70261. 453	0. 084	242° 12' 34"	-7. 367	-354734. 015920
42B. 102	48151. 721	-70261. 527	15. 882	242° 27' 08"	-14. 155	-681587. 610755

倍面積合計	-593. 415952
1/2	296. 7079760

合計面積	296. 7079760
------	--------------

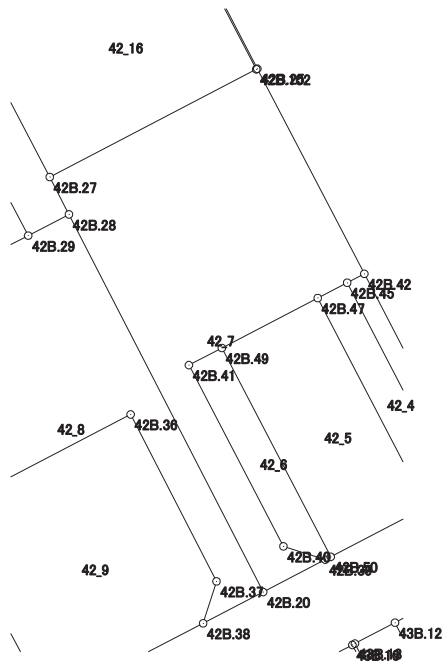

画地出来形面積計算書

世界測地系


現場名：北部第三地区

地番名： 42_8

点名	Xn	Yn	距離	方向角	Yn+1-Yn-1	Xn × (Yn+1-Yn-1)
42B. 30	48134. 111	-70289. 140	11. 039	152° 28' 18"	-6. 960	-335013. 412560
42B. 32	48124. 322	-70284. 038	3. 019	152° 28' 33"	6. 497	312663. 720034
42B. 35	48121. 645	-70282. 643	14. 150	62° 28' 50"	13. 944	671008. 217880
42B. 36	48128. 183	-70270. 094	12. 802	152° 47' 18"	18. 403	885702. 951749
42B. 37	48116. 798	-70264. 240	3. 000	197° 38' 16"	4. 945	237937. 566110
42B. 38	48113. 939	-70265. 149	4. 615	62° 28' 28"	3. 184	153194. 781776
42B. 20	48116. 072	-70261. 056	28. 958	332° 47' 27"	-9. 148	-440165. 826656
42B. 28	48141. 826	-70274. 297	3. 135	242° 30' 41"	-16. 022	-771328. 336172
42B. 29	48140. 379	-70277. 078	13. 593	242° 32' 29"	-14. 843	-714547. 645497

倍面積合計	-547. 983336
1/2	273. 9916680

合計面積	273. 9916680
------	--------------

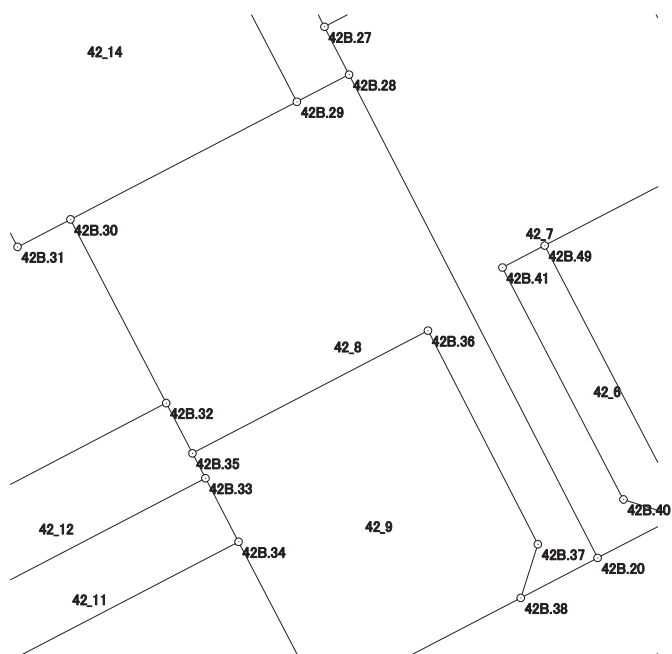

画地出来形面積計算書

世界測地系


現場名：北部第三地区

地番名： 42_9

点名	Xn	Yn	距離	方向角	Yn+1-Yn-1	Xn × (Yn+1-Yn-1)
42B.35	48121.645	-70282.643	1.497	152° 28' 36"	-11.857	-570578.344765
42B.33	48120.317	-70281.951	3.818	152° 28' 07"	2.457	118231.618869
42B.34	48116.931	-70280.186	9.602	152° 28' 37"	6.202	298421.206062
42B.19	48108.416	-70275.749	11.953	62° 28' 44"	15.037	723406.251392
42B.38	48113.939	-70265.149	3.000	17° 38' 16"	11.509	553743.323951
42B.37	48116.798	-70264.240	12.802	332° 47' 18"	-4.945	-237937.566110
42B.36	48128.183	-70270.094	14.150	242° 28' 50"	-18.403	-885702.951749

倍面積合計	-416.462350
1/2	208.2311750

合計面積	208.2311750
------	-------------

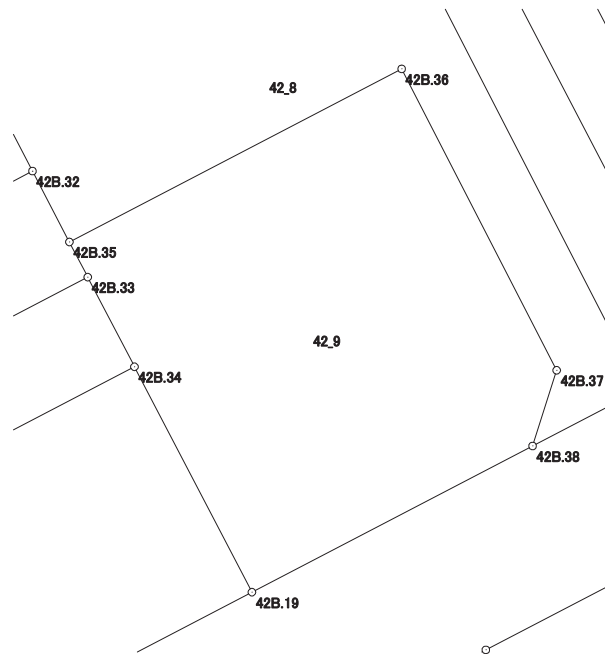

画地出来形面積計算書

世界測地系


現場名：北部第三地区

地番名： 42_10

点名	Xn	Yn	距離	方向角	Yn+1-Yn-1	Xn × (Yn+1-Yn-1)
42B. 18	48108.492	-70296.378	6.690	156° 29' 48"	-13.524	-650619.245808
42B. 4	48102.357	-70293.710	4.000	109° 30' 47"	6.438	309682.974366
42B. 5	48101.021	-70289.940	16.002	62° 28' 33"	17.961	863942.438181
42B. 19	48108.416	-70275.749	9.602	332° 28' 37"	9.754	469249.489664
42B. 34	48116.931	-70280.186	18.259	242° 28' 20"	-20.629	-992604.169599

倍面積合計	-348.513196
1/2	174.2565980

合計面積	174.2565980
------	-------------

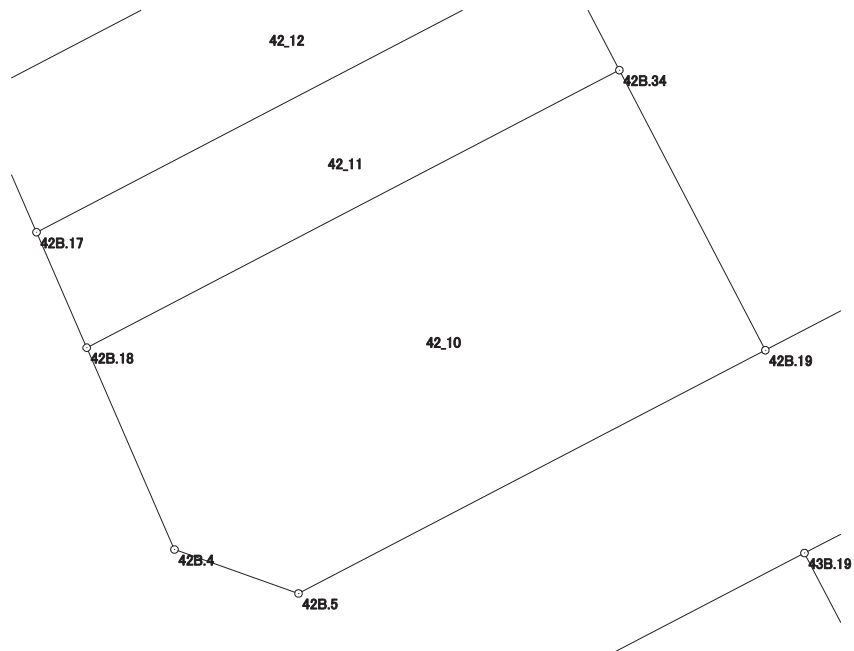

画地出来形面積計算書

世界測地系


現場名：北部第三地区

地番名： 42_11

点名	Xn	Yn	距離	方向角	Yn+1-Yn-1	Xn × (Yn+1-Yn-1)
42B.17	48112.003	-70297.905	3.829	156° 29' 42"	-14.427	-694111.867281
42B.18	48108.492	-70296.378	18.259	62° 28' 20"	17.719	852434.369748
42B.34	48116.931	-70280.186	3.818	332° 28' 07"	14.427	694182.963537
42B.33	48120.317	-70281.951	17.990	242° 28' 30"	-17.719	-852643.896923

倍面積合計	-138.430919
1/2	69.2154595

合計面積	69.2154595
------	------------

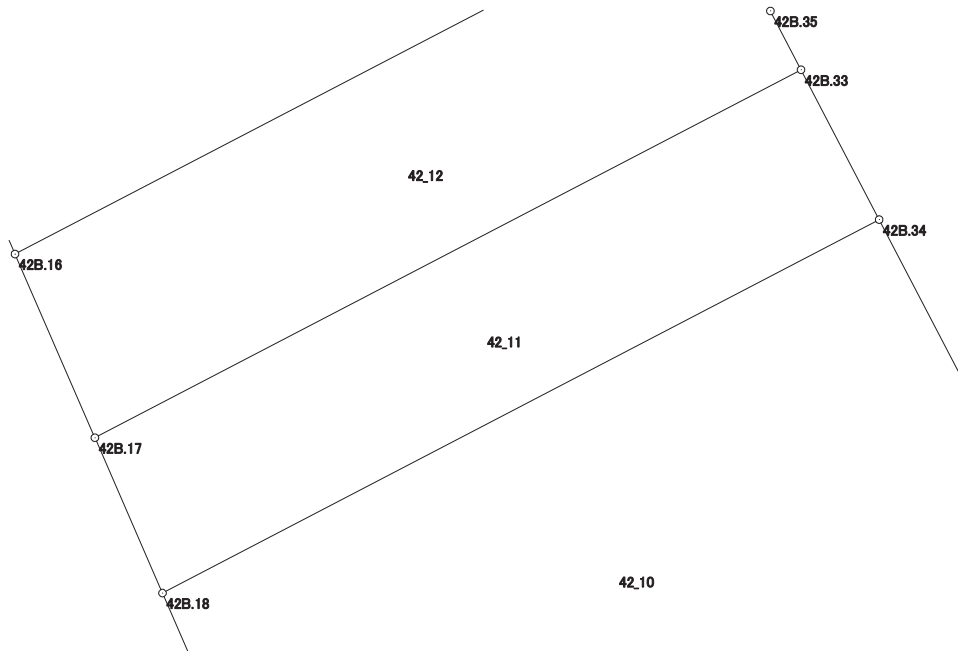

画地出来形面積計算書

世界測地系


現場名：北部第三地区

地番名： 42_12

点名	Xn	Yn	距離	方向角	Yn+1-Yn-1	Xn × (Yn+1-Yn-1)
42B.16	48116.153	-70299.710	4.526	156° 29' 38"	-13.867	-667226.693651
42B.17	48112.003	-70297.905	17.990	62° 28' 30"	17.759	854421.061277
42B.33	48120.317	-70281.951	1.497	332° 28' 36"	15.262	734412.278054
42B.35	48121.645	-70282.643	3.019	332° 28' 33"	-2.087	-100429.873115
42B.32	48124.322	-70284.038	17.673	242° 28' 10"	-17.067	-821337.803574

倍面積合計	-161.031009
1/2	80.5155045

合計面積	80.5155045
------	------------

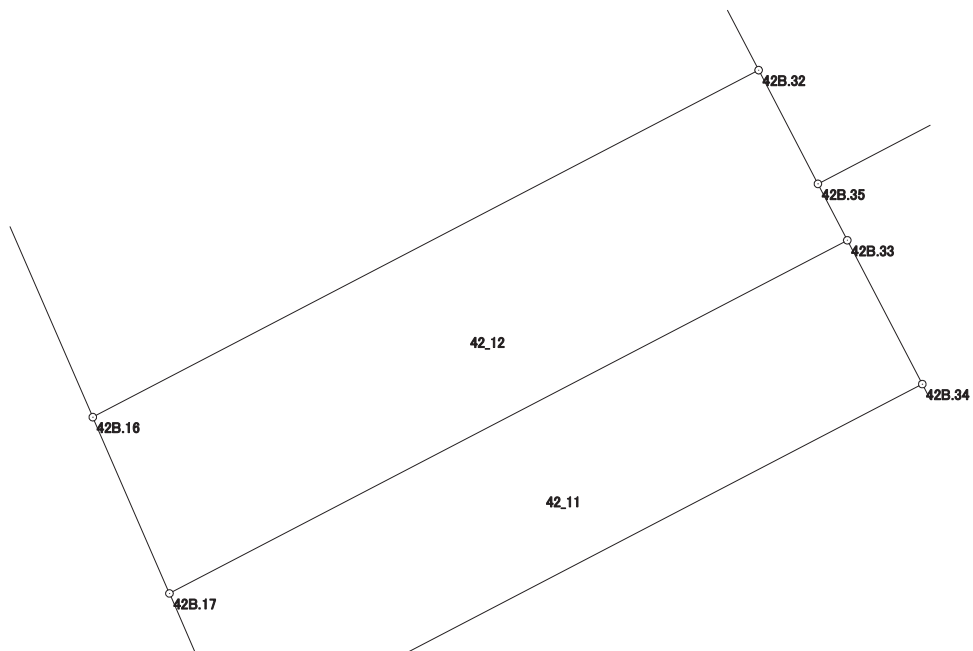

画地出来形面積計算書

世界測地系


現場名：北部第三地区

地番名： 42_13

点名	Xn	Yn	距離	方向角	Yn+1-Yn-1	Xn × (Yn+1-Yn-1)
42B. 1	48141. 199	-70310. 182	4. 004	194° 11' 45"	-11. 765	-566381. 206235
42B. 2	48137. 317	-70311. 164	10. 715	145° 23' 25"	5. 104	245692. 865968
42B. 3	48128. 498	-70305. 078	13. 462	156° 29' 57"	11. 454	551263. 816092
42B. 16	48116. 153	-70299. 710	17. 673	62° 28' 10"	21. 040	1012363. 859120
42B. 32	48124. 322	-70284. 038	11. 039	332° 28' 18"	10. 570	508674. 083540
42B. 30	48134. 111	-70289. 140	3. 179	242° 32' 25"	-7. 923	-381366. 561453
42B. 31	48132. 645	-70291. 961	16. 004	332° 18' 22"	-10. 259	-493792. 805055
42B. 15	48146. 816	-70299. 399	12. 158	242° 29' 04"	-18. 221	-877283. 134336

倍面積合計	-829. 082359
1/2	414. 5411795

合計面積	414. 5411795
------	--------------

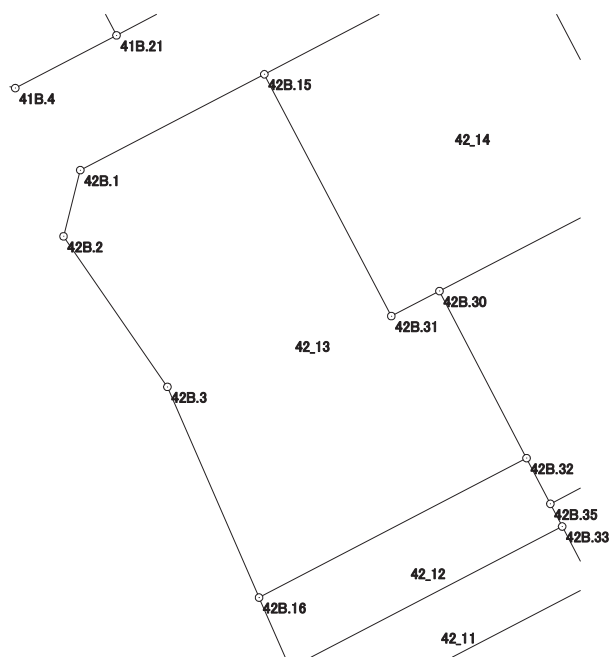

画地出来形面積計算書

世界測地系


現場名：北部第三地区

地番名： 42_14

点名	Xn	Yn	距離	方向角	Yn+1-Yn-1	Xn × (Yn+1-Yn-1)
42B. 15	48146. 816	-70299. 399	16. 004	152° 18' 22"	-7. 465	-359415. 981440
42B. 31	48132. 645	-70291. 961	3. 179	62° 32' 25"	10. 259	493792. 805055
42B. 30	48134. 111	-70289. 140	13. 593	62° 32' 29"	14. 883	716379. 974013
42B. 29	48140. 379	-70277. 078	16. 022	332° 25' 10"	4. 644	223563. 920076
42B. 14	48154. 580	-70284. 496	16. 804	242° 28' 55"	-22. 321	-1074858. 380180

倍面積合計	-537. 662476
1/2	268. 8312380

合計面積	268. 8312380
------	--------------

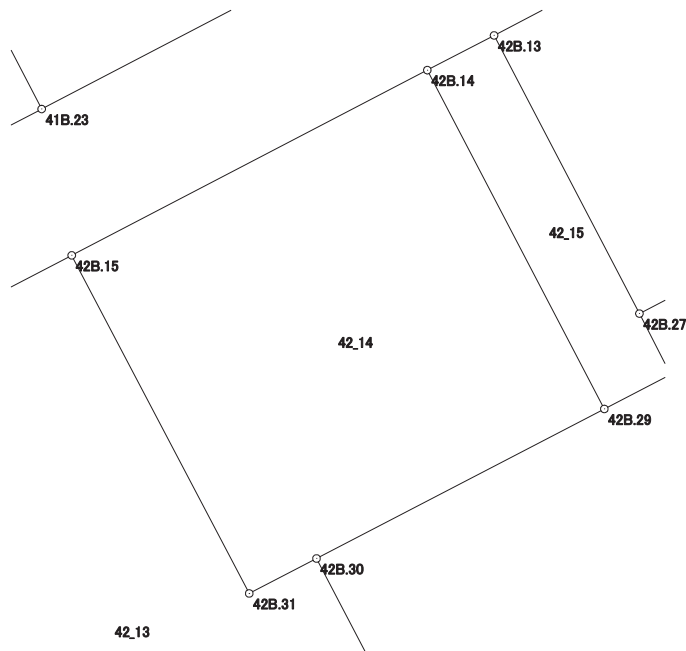

画地出来形面積計算書

世界測地系


現場名：北部第三地区

地番名： 42_15

点名	Xn	Yn	距離	方向角	Yn+1-Yn-1	Xn × (Yn+1-Yn-1)
42B.14	48154.580	-70284.496	16.022	152° 25' 10"	4.621	222522.314180
42B.29	48140.379	-70277.078	3.135	62° 30' 41"	10.199	490983.725421
42B.28	48141.826	-70274.297	2.867	332° 47' 29"	1.470	70768.484220
42B.27	48144.376	-70275.608	13.155	332° 25' 05"	-7.402	-356364.671152
42B.13	48156.036	-70281.699	3.153	242° 30' 02"	-8.888	-428010.847968

倍面積合計	-100.995299
1/2	50.4976495

合計面積	50.4976495
------	------------

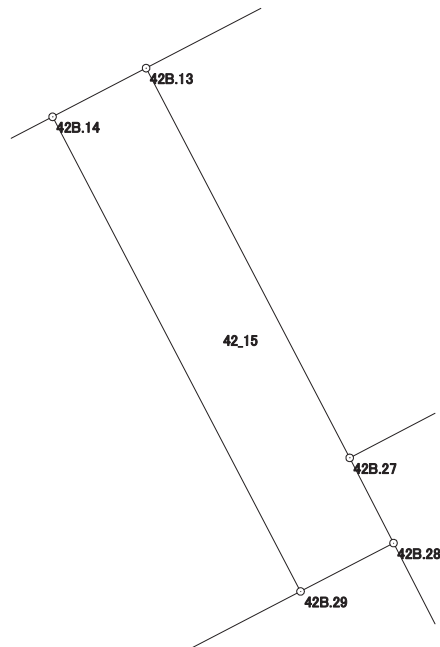

画地出来形面積計算書

世界測地系


現場名：北部第三地区

地番名： 42_16

点名	Xn	Yn	距離	方向角	Yn+1-Yn-1	Xn × (Yn+1-Yn-1)
42B.101	48163.378	-70267.603	15.893	242° 29' 13"	-20.172	-971551.661016
42B.13	48156.036	-70281.699	13.155	152° 25' 05"	-8.005	-385489.068180
42B.27	48144.376	-70275.608	15.882	62° 27' 08"	20.172	971168.352672
42B.102	48151.721	-70261.527	13.145	332° 28' 12"	8.005	385454.526605

倍面積合計	-417.849919
1/2	208.9249595

合計面積	208.9249595
------	-------------

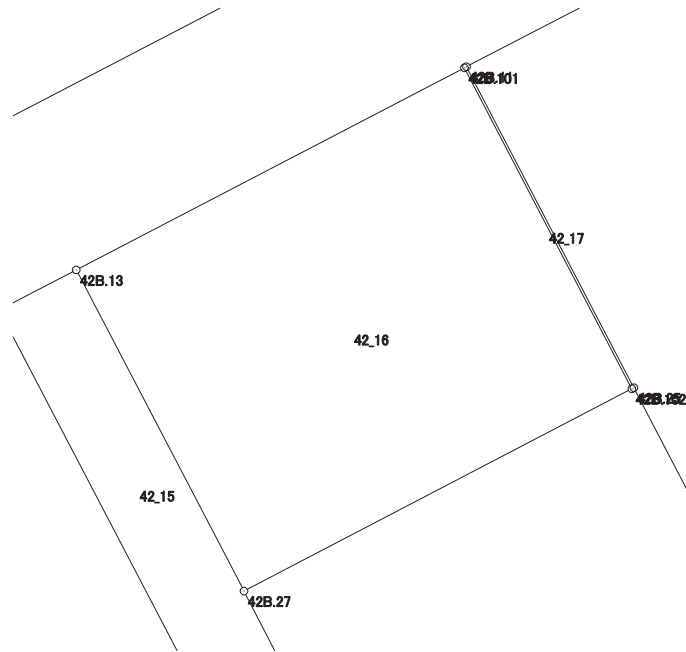

画地出来形面積計算書

世界測地系


現場名：北部第三地区

地番名： 42_17

点名	Xn	Yn	距離	方向角	Yn+1-Yn-1	Xn × (Yn+1-Yn-1)
42B. 11	48163.416	-70267.531	0.081	242° 10' 33"	-6.150	-296205.008400
42B. 101	48163.378	-70267.603	13.145	152° 28' 12"	6.004	289172.921512
42B. 102	48151.721	-70261.527	0.084	62° 12' 34"	6.150	296133.084150
42B. 25	48151.760	-70261.453	13.146	332° 27' 37"	-6.004	-289103.167040

倍面積合計	-2.169778
1/2	1.0848890

合計面積	1.0848890
------	-----------

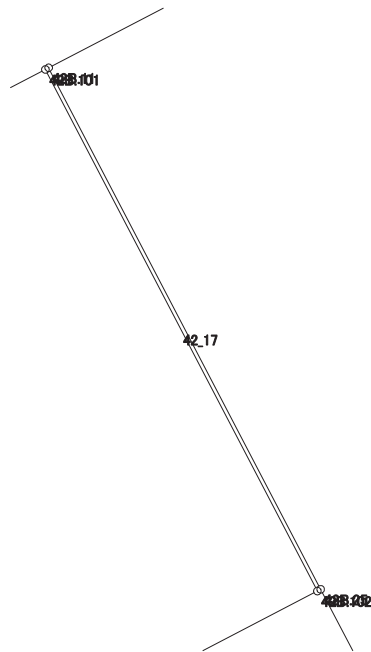

画地出来形面積計算書

世界測地系


現場名：北部第三地区

地番名： 42_18

点名	Xn	Yn	距離	方向角	Yn+1-Yn-1	Xn × (Yn+1-Yn-1)
42B.10	48170.428	-70254.069	12.715	152° 18' 08"	-11.475	-552755.661300
42B.24	48159.170	-70248.159	22.427	62° 22' 08"	25.779	1241495.243430
42B.23	48169.571	-70228.290	9.877	332° 27' 34"	15.302	737090.775442
42B.8	48178.329	-70232.857	3.998	286° 48' 28"	-8.394	-404408.893626
42B.9	48179.485	-70236.684	19.603	242° 28' 55"	-21.212	-1021983.235820

倍面積合計	-561.771874
1/2	280.8859370

合計面積	280.8859370
------	-------------

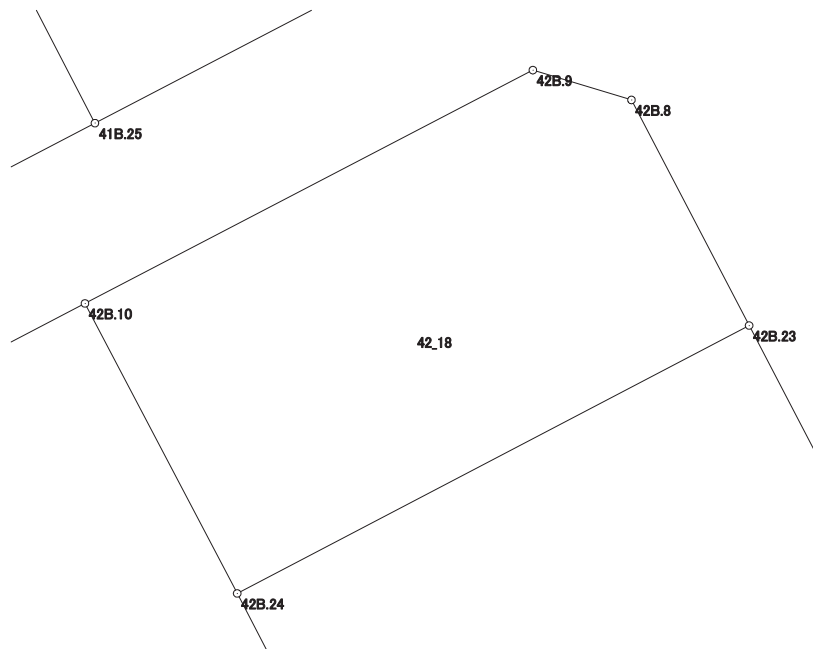

画地出来形面積計算書

世界測地系

現場名：北部第三地区

地番名： 42_19

点名	Xn	Yn	距離	方向角	Yn+1-Yn-1	Xn × (Yn+1-Yn-1)
42B. 24	48159.170	-70248.159	17.246	152° 29' 34"	-11.904	-573286.759680
42B. 43	48143.874	-70240.194	22.436	62° 24' 05"	27.848	1340710.603152
42B. 44	48154.268	-70220.311	17.258	332° 27' 45"	11.904	573228.406272
42B. 23	48169.571	-70228.290	22.427	242° 22' 08"	-27.848	-1341426.213208

倍面積合計	-773.963464
1/2	386.9817320

合計面積	386.9817320
------	-------------

