



北部第三地区 画地出来形確認測量原図

〈4 3街区〉

平成二十四年三月

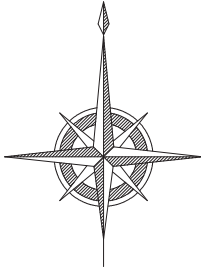

S=1 : 500

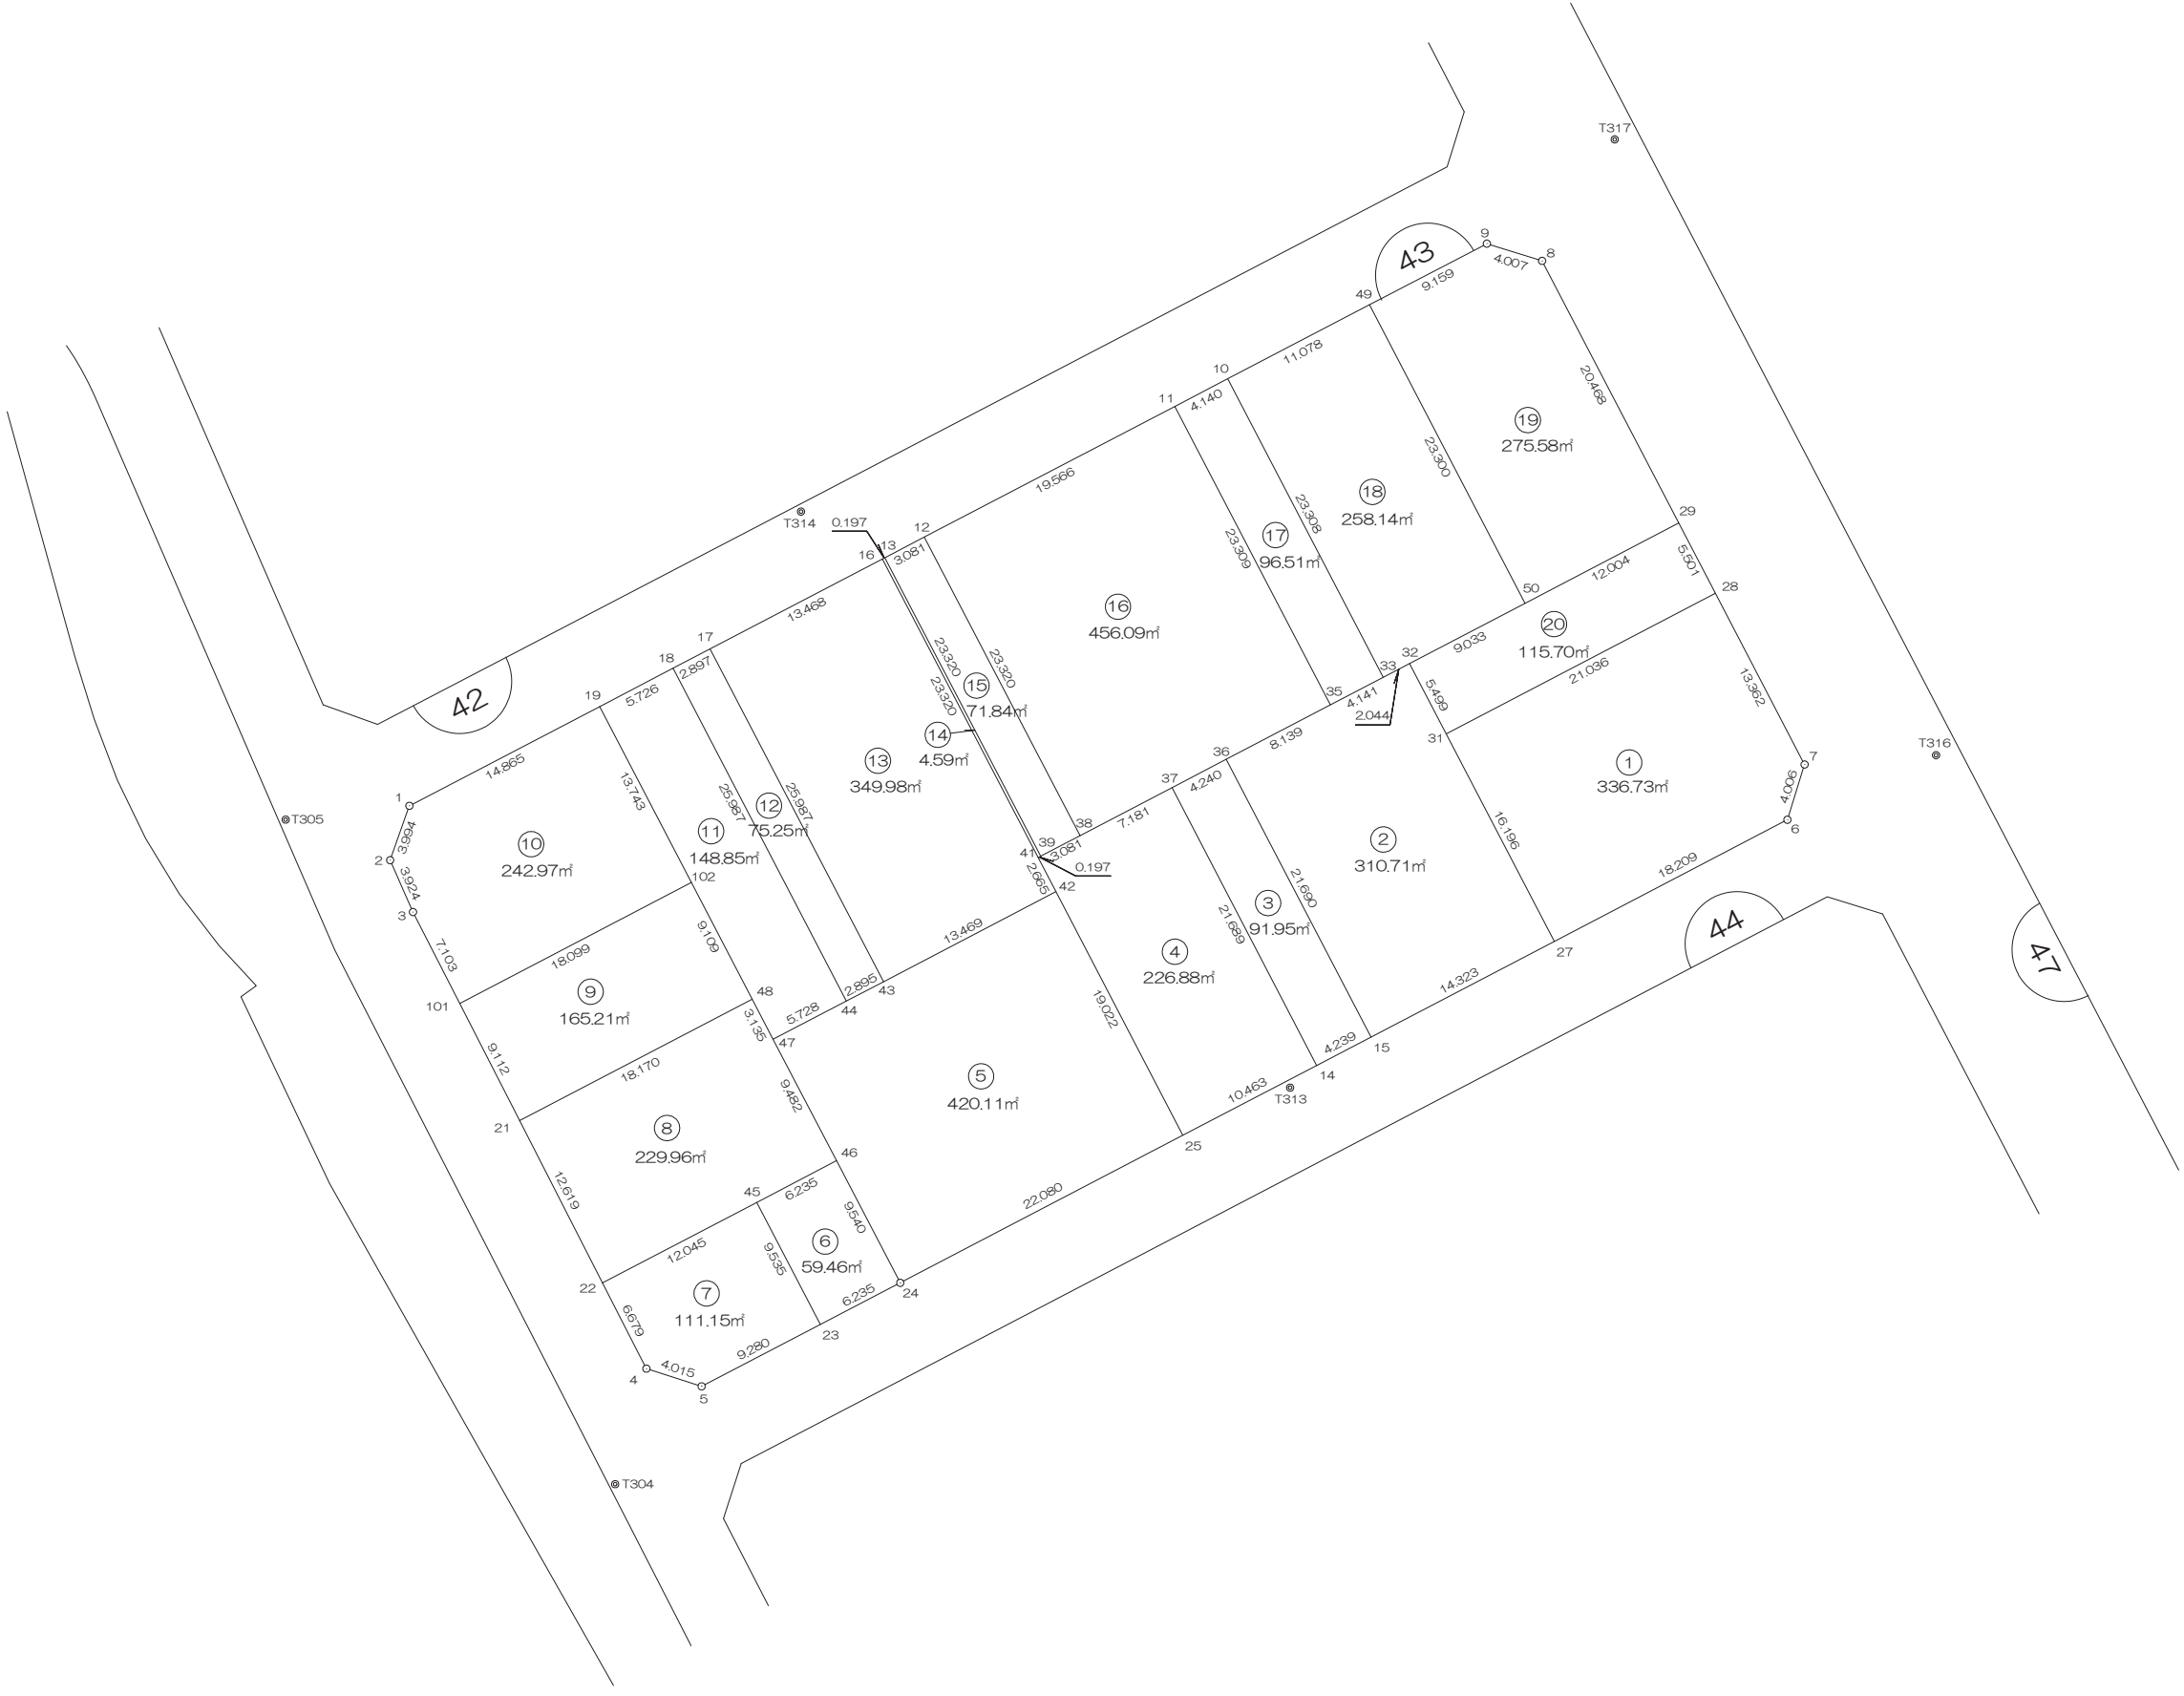

前橋市

画地出来形面積計算書

世界測地系


現場名：北部第三地区

地番名： 43\_1

点 名	Xn	Yn	距 離	方 向 角	Yn+1-Yn-1	Xn × (Yn+1-Yn-1)
43B. 31	48100. 347	-70215. 922	16. 196	152° 27' 14"	-11. 157	-536655. 571479
43B. 27	48085. 987	-70208. 432	18. 209	62° 26' 34"	23. 633	1136416. 130771
43B. 6	48094. 411	-70192. 289	4. 006	17° 18' 32"	17. 335	833716. 614685
43B. 7	48098. 236	-70191. 097	13. 362	332° 27' 39"	-4. 986	-239817. 804696
43B. 28	48110. 084	-70197. 275	21. 036	242° 25' 39"	-24. 825	-1194332. 835300

倍 面 積 合 計	-673. 466019
1/2	336. 7330095

合 計 面 積	336. 7330095
---------	--------------

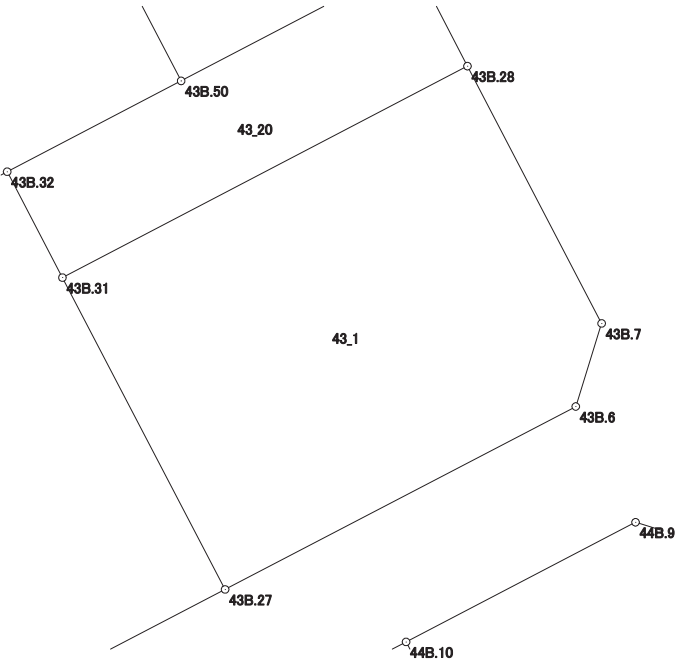

画地出来形面積計算書

世界測地系


現場名：北部第三地区

地番名： 43\_2

点 名	Xn	Yn	距 離	方 向 角	Yn+1－Yn-1	Xn × (Yn+1－Yn-1)
43B. 32	48105. 223	-70218. 465	2. 044	242° 25' 55"	-4. 355	-209498. 246165
43B. 33	48104. 277	-70220. 277	4. 141	242° 25' 35"	-5. 483	-263755. 750791
43B. 35	48102. 360	-70223. 948	8. 139	242° 25' 16"	-10. 885	-523594. 188600
43B. 36	48098. 592	-70231. 162	21. 690	152° 27' 03"	2. 818	135541. 832256
43B. 15	48079. 361	-70221. 130	14. 323	62° 26' 38"	22. 730	1092843. 875530
43B. 27	48085. 987	-70208. 432	16. 196	332° 27' 14"	5. 208	250431. 820296
43B. 31	48100. 347	-70215. 922	5. 499	332° 27' 23"	-10. 033	-482590. 781451

倍 面 積 合 計	-621. 438925
1/2	310. 7194625

合 計 面 積	310. 7194625
---------	--------------

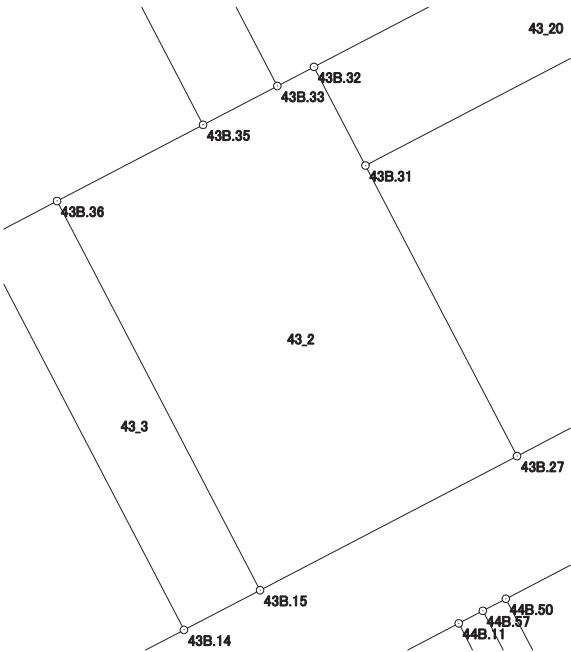

画地出来形面積計算書

世界測地系


現場名：北部第三地区

地番名： 43\_3

点 名	Xn	Yn	距 離	方 向 角	Yn+1-Yn-1	Xn × (Yn+1-Yn-1)
43B. 37	48096. 629	-70234. 920	21. 689	152° 26' 59"	6. 274	301758. 250346
43B. 14	48077. 399	-70224. 888	4. 239	62° 25' 54"	13. 790	662987. 332210
43B. 15	48079. 361	-70221. 130	21. 690	332° 27' 03"	-6. 274	-301649. 910914
43B. 36	48098. 592	-70231. 162	4. 240	242° 25' 10"	-13. 790	-663279. 583680

倍 面 積 合 計	-183. 912038
1/2	91. 9560190

合 計 面 積	91. 9560190
---------	-------------

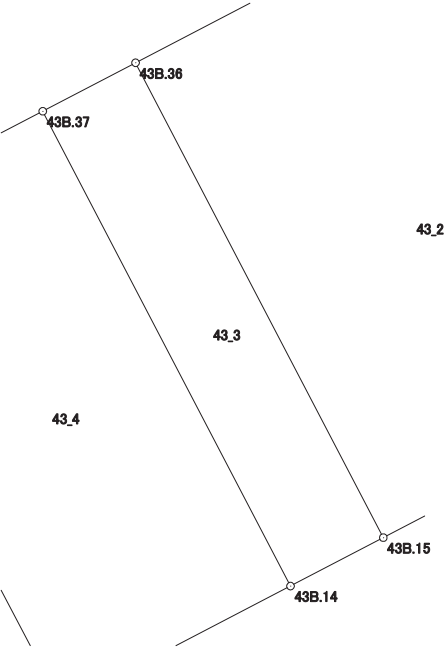

画地出来形面積計算書

世界測地系


現場名：北部第三地区

地番名： 43\_4

点 名	Xn	Yn	距 離	方 向 角	Yn+1－Yn-1	Xn × (Yn+1－Yn-1)
43B. 41	48091. 788	-70244. 191	2. 665	152° 27' 50"	1. 057	50833. 019916
43B. 42	48089. 425	-70242. 959	19. 022	152° 27' 40"	10. 027	482192. 664475
43B. 25	48072. 558	-70234. 164	10. 463	62° 26' 26"	18. 071	868719. 195618
43B. 14	48077. 399	-70224. 888	21. 689	332° 26' 59"	-0. 756	-36346. 513644
43B. 37	48096. 629	-70234. 920	7. 181	242° 25' 30"	-16. 397	-788640. 425713
43B. 38	48093. 305	-70241. 285	3. 081	242° 25' 43"	-9. 096	-437456. 702280
43B. 39	48091. 879	-70244. 016	0. 197	242° 31' 32"	-2. 906	-139755. 000374

倍 面 積 合 計	-453. 762002
1/2	226. 8810010

合 計 面 積	226. 8810010
---------	--------------

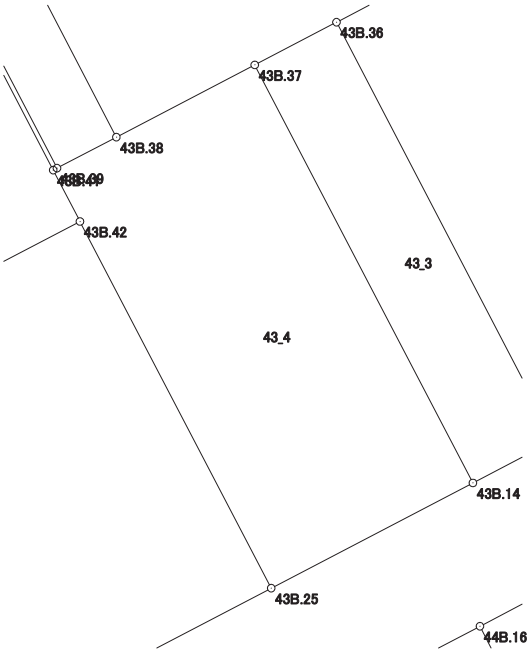

画地出来形面積計算書

世界測地系


現場名：北部第三地区

地番名： 43\_5

点 名	Xn	Yn	距 離	方 向 角	Yn+1-Yn-1	Xn × (Yn+1-Yn-1)
43B. 47	48079. 205	-70262. 545	9. 482	152° 25' 18"	-0. 688	-33078. 493040
43B. 46	48070. 800	-70258. 155	9. 540	152° 25' 30"	8. 806	423311. 464800
43B. 24	48062. 344	-70253. 739	22. 080	62° 26' 42"	23. 991	1153063. 694904
43B. 25	48072. 558	-70234. 164	19. 022	332° 27' 40"	10. 780	518222. 175240
43B. 42	48089. 425	-70242. 959	13. 469	242° 26' 37"	-20. 736	-997182. 316800
43B. 43	48083. 194	-70254. 900	2. 895	242° 27' 09"	-14. 508	-697590. 978552
43B. 44	48081. 855	-70257. 467	5. 728	242° 26' 30"	-7. 645	-367585. 781475

倍 面 積 合 計	-840. 234923
1/2	420. 1174615

合 計 面 積	420. 1174615
---------	--------------

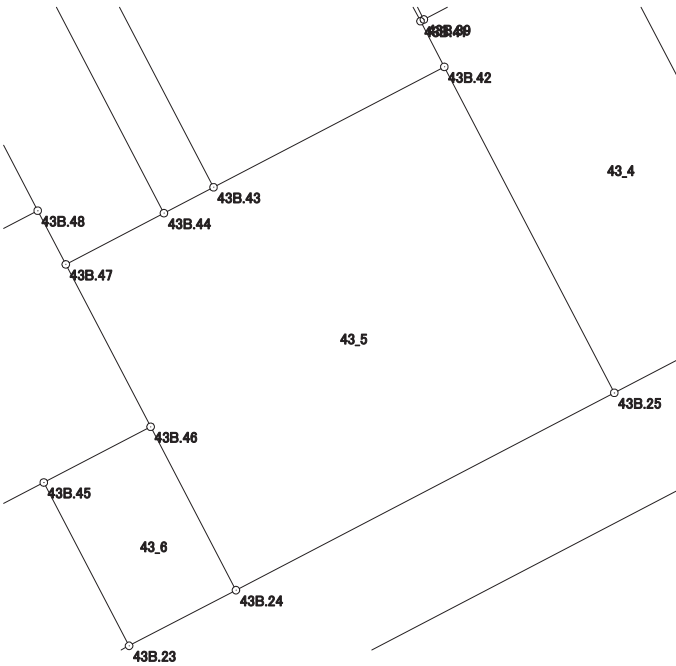

画地出来形面積計算書

世界測地系


現場名：北部第三地区

地番名： 43\_6

点 名	Xn	Yn	距 離	方 向 角	Yn+1-Yn-1	Xn × (Yn+1-Yn-1)
43B. 45	48067. 917	-70263. 683	9. 535	152° 25' 28"	-1. 114	-53547. 659538
43B. 23	48059. 465	-70259. 269	6. 235	62° 29' 52"	9. 944	477903. 319960
43B. 24	48062. 344	-70253. 739	9. 540	332° 25' 30"	1. 114	53541. 451216
43B. 46	48070. 800	-70258. 155	6. 235	242° 27' 24"	-9. 944	-478016. 035200

倍 面 積 合 計	-118. 923562
1/2	59. 4617810

合 計 面 積	59. 4617810
---------	-------------

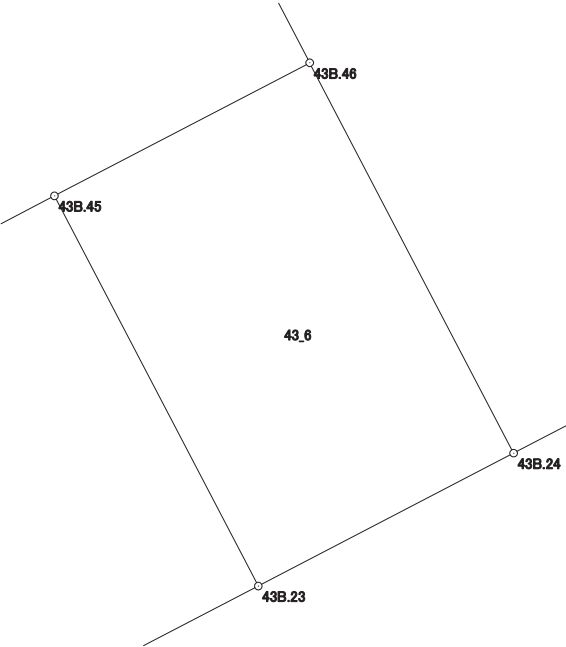

画地出来形面積計算書

世界測地系


現場名：北部第三地区

地番名： 43\_7

点 名	Xn	Yn	距 離	方 向 角	Yn+1－Yn-1	Xn × (Yn+1－Yn-1)
43B. 22	48062. 347	-70274. 363	6. 679	152° 55' 29"	-7. 640	-367196. 331080
43B. 4	48056. 400	-70271. 323	4. 015	107° 44' 08"	6. 864	329859. 129600
43B. 5	48055. 177	-70267. 499	9. 280	62° 28' 46"	12. 054	579257. 103558
43B. 23	48059. 465	-70259. 269	9. 535	332° 25' 28"	3. 816	183394. 918440
43B. 45	48067. 917	-70263. 683	12. 045	242° 27' 23"	-15. 094	-725537. 139198

倍 面 積 合 計	-222. 318680
1/2	111. 1593400

合 計 面 積	111. 1593400
---------	--------------

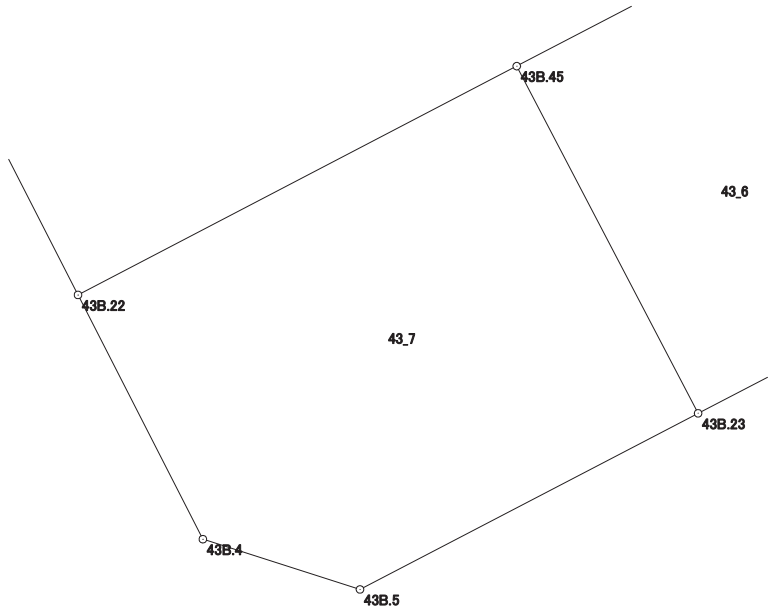



画地出来形面積計算書

世界測地系


現場名：北部第三地区

地番名： 43\_8

点 名	Xn	Yn	距 離	方 向 角	Yn+1-Yn-1	Xn × (Yn+1-Yn-1)
43B. 21	48073. 582	-70280. 108	12. 619	152° 55' 02"	-10. 366	-498330. 751012
43B. 22	48062. 347	-70274. 363	12. 045	62° 27' 23"	16. 425	789424. 049475
43B. 45	48067. 917	-70263. 683	6. 235	62° 27' 24"	16. 208	779084. 798736
43B. 46	48070. 800	-70258. 155	9. 482	332° 25' 18"	1. 138	54704. 570400
43B. 47	48079. 205	-70262. 545	3. 135	332° 24' 48"	-5. 842	-280878. 715610
43B. 48	48081. 984	-70263. 997	18. 170	242° 27' 28"	-17. 563	-844463. 884992

倍 面 積 合 計	-459. 933003
1/2	229. 9665015

合 計 面 積	229. 9665015
---------	--------------

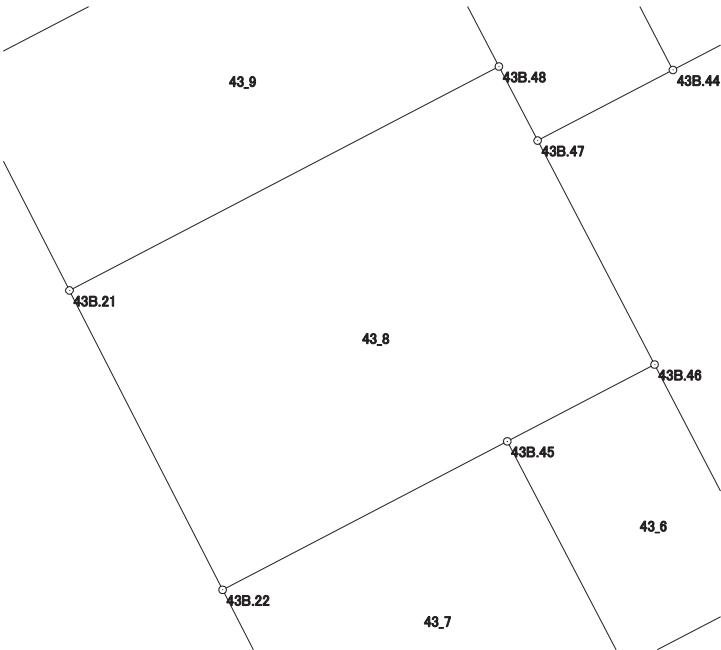

画地出来形面積計算書

世界測地系


現場名：北部第三地区

地番名： 43\_9

点 名	Xn	Yn	距 離	方 向 角	Yn+1－Yn-1	Xn × (Yn+1－Yn-1)
43B. 48	48081.984	-70263.997	9.109	332° 28' 22"	11.901	572223.691584
43B. 102	48090.062	-70268.207	18.099	242° 27' 54"	-20.259	-974256.566058
43B. 101	48081.695	-70284.256	9.112	152° 55' 13"	-11.901	-572220.252195
43B. 21	48073.582	-70280.108	18.170	62° 27' 28"	20.259	973922.697738

倍 面 積 合 計	-330.428931
1/2	165.2144655

合 計 面 積	165.2144655
---------	-------------

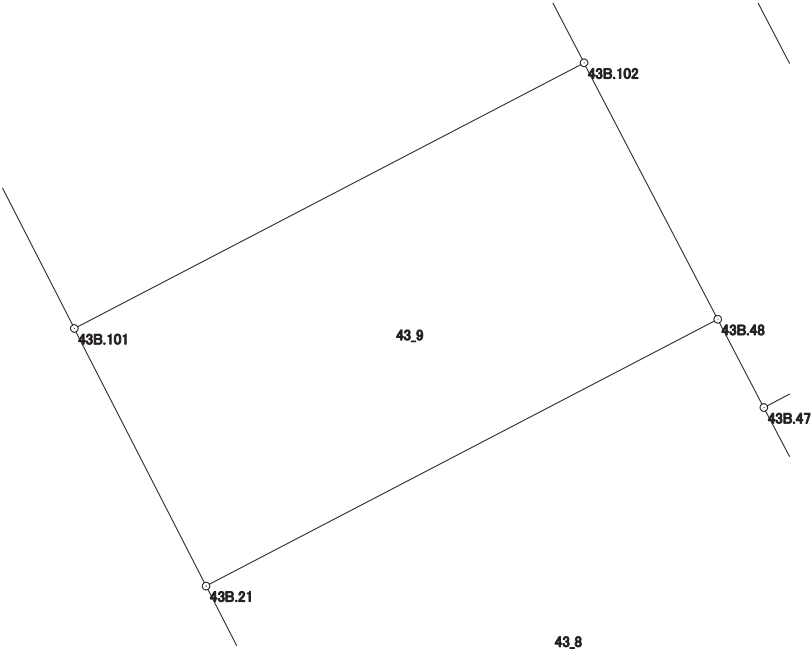

画地出来形面積計算書

世界測地系


現場名：北部第三地区

地番名： 43\_10

点 名	Xn	Yn	距 離	方 向 角	Yn+1-Yn-1	Xn × (Yn+1-Yn-1)
43B. 19	48102. 249	-70274. 560	14. 865	242° 27' 21"	-19. 533	-939581. 229717
43B. 1	48095. 375	-70287. 740	3. 994	199° 28' 59"	-14. 512	-697960. 082000
43B. 2	48091. 610	-70289. 072	3. 924	156° 13' 28"	0. 250	12022. 902500
43B. 3	48088. 019	-70287. 490	7. 103	152° 54' 56"	4. 816	231591. 899504
43B. 101	48081. 695	-70284. 256	18. 099	62° 27' 54"	19. 283	927159. 324685
43B. 102	48090. 062	-70268. 207	13. 743	332° 28' 02"	9. 696	466281. 241152

倍 面 積 合 計	-485. 943876
1/2	242. 9719380

合 計 面 積	242. 9719380
---------	--------------

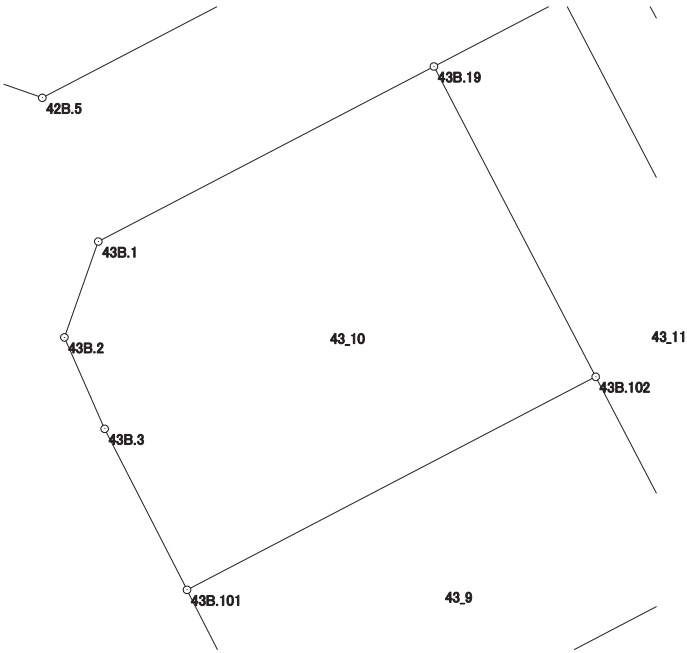

画地出来形面積計算書

世界測地系


現場名：北部第三地区

地番名： 43\_11

点 名	Xn	Yn	距 離	方 向 角	Yn+1-Yn-1	Xn × (Yn+1-Yn-1)
43B. 19	48102. 249	-70274. 560	13. 743	152° 28' 02"	1. 276	61378. 469724
43B. 102	48090. 062	-70268. 207	9. 109	152° 28' 22"	10. 563	507975. 324906
43B. 48	48081. 984	-70263. 997	3. 135	152° 24' 48"	5. 662	272240. 193408
43B. 47	48079. 205	-70262. 545	5. 728	62° 26' 30"	6. 530	313957. 208650
43B. 44	48081. 855	-70257. 467	25. 987	332° 27' 31"	-6. 938	-333591. 909990
43B. 18	48104. 897	-70269. 483	5. 726	242° 27' 18"	-17. 093	-822257. 004421

倍 面 積 合 計	-297. 717723
1/2	148. 8588615

合 計 面 積	148. 8588615
---------	--------------

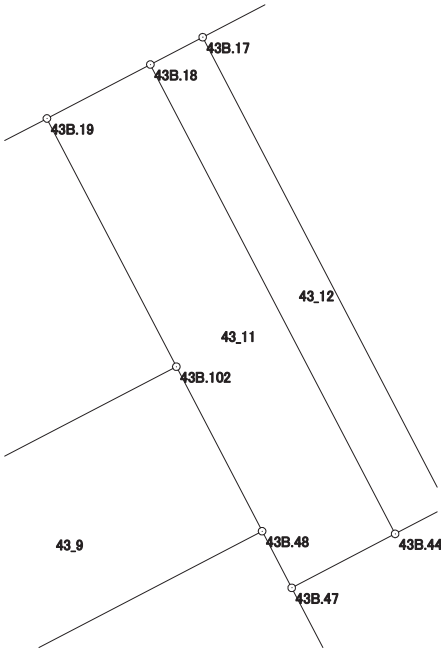

画地出来形面積計算書

世界測地系


現場名：北部第三地区

地番名： 43\_12

点 名	Xn	Yn	距 離	方 向 角	Yn+1－Yn-1	Xn × (Yn+1－Yn-1)
43B. 18	48104. 897	-70269. 483	25. 987	152° 27' 31"	9. 448	454495. 066856
43B. 44	48081. 855	-70257. 467	2. 895	62° 27' 09"	14. 583	701177. 691465
43B. 43	48083. 194	-70254. 900	25. 987	332° 27' 42"	-9. 448	-454290. 016912
43B. 17	48106. 237	-70266. 915	2. 897	242° 26' 39"	-14. 583	-701533. 254171

倍 面 積 合 計	-150. 512762
1/2	75. 2563810

合 計 面 積	75. 2563810
---------	-------------

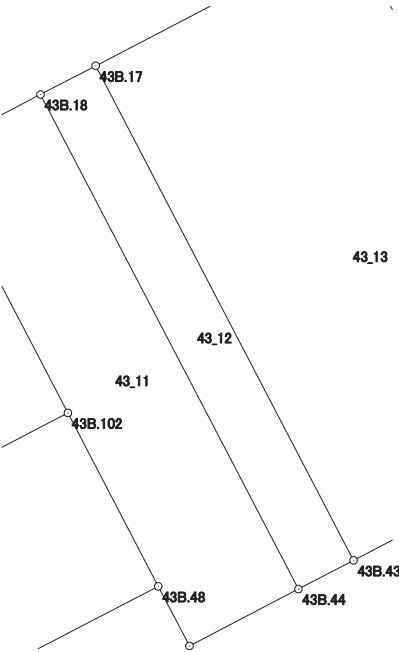

# 画地出来形面積計算書

世界測地系


現場名：北部第三地区

地番名: 43\_13

点 名	X <sub>n</sub>	Y <sub>n</sub>	距 离	方 向 角	Y <sub>n+1</sub> —Y <sub>n-1</sub>	X <sub>n</sub> ×(Y <sub>n+1</sub> —Y <sub>n-1</sub> )
43B. 17	48106. 237	-70266. 915	25. 987	152° 27' 42"	0. 074	3559. 861538
43B. 43	48083. 194	-70254. 900	13. 469	62° 26' 37"	23. 956	1151880. 995464
43B. 42	48089. 425	-70242. 959	2. 665	332° 27' 50"	10. 709	514989. 652325
43B. 41	48091. 788	-70244. 191	23. 320	332° 27' 29"	-12. 015	-577822. 832820
43B. 16	48112. 465	-70254. 974	13. 468	242° 27' 18"	-22. 724	-1093307. 654660

倍面積合計	-699.978153
1/2	349.9890765

合 計 面 積	349.9890765
---------	-------------

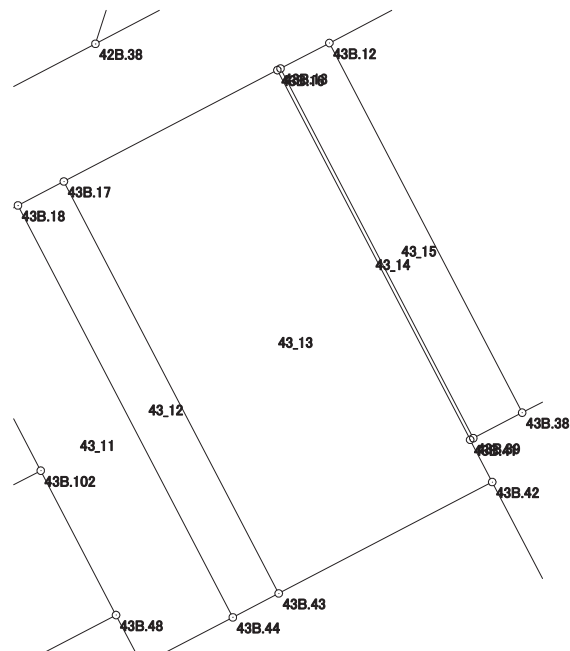

画地出来形面積計算書

世界測地系


現場名：北部第三地区

地番名： 43\_14

点 名	Xn	Yn	距 離	方 向 角	Yn+1-Yn-1	Xn × (Yn+1-Yn-1)
43B. 16	48112. 465	-70254. 974	23. 320	152° 27' 29"	10. 608	510377. 028720
43B. 41	48091. 788	-70244. 191	0. 197	62° 31' 32"	10. 958	526989. 812904
43B. 39	48091. 879	-70244. 016	23. 320	332° 27' 29"	-10. 608	-510158. 652432
43B. 13	48112. 556	-70254. 799	0. 197	242° 31' 32"	-10. 958	-527217. 388648

倍 面 積 合 計	-9. 199456
1/2	4. 5997280

合 計 面 積	4. 5997280
---------	------------

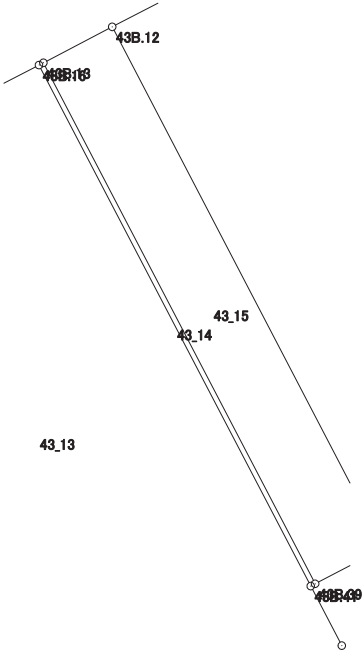

画地出来形面積計算書

世界測地系


現場名：北部第三地区

地番名： 43\_15

点 名	Xn	Yn	距 離	方 向 角	Yn+1-Yn-1	Xn × (Yn+1-Yn-1)
43B. 13	48112. 556	-70254. 799	23. 320	152° 27' 29"	8. 052	387402. 300912
43B. 39	48091. 879	-70244. 016	3. 081	62° 25' 43"	13. 514	649913. 652806
43B. 38	48093. 305	-70241. 285	23. 320	332° 27' 29"	-8. 052	-387247. 291860
43B. 12	48113. 982	-70252. 068	3. 081	242° 25' 43"	-13. 514	-650212. 352748

倍 面 積 合 計	-143. 690890
1/2	71. 8454450

合 計 面 積	71. 8454450
---------	-------------

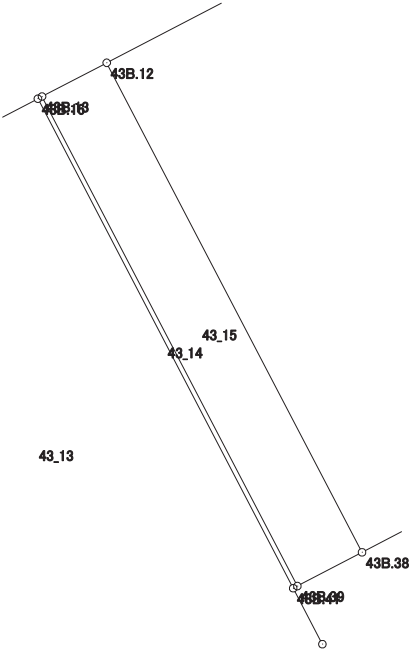



画地出来形面積計算書

世界測地系


現場名：北部第三地区

地番名： 43\_16

点 名	Xn	Yn	距 離	方 向 角	Yn+1－Yn-1	Xn × (Yn+1－Yn-1)
43B. 12	48113. 982	-70252. 068	23. 320	152° 27' 29"	-6. 565	-315868. 291830
43B. 38	48093. 305	-70241. 285	7. 181	62° 25' 30"	17. 148	824703. 994140
43B. 37	48096. 629	-70234. 920	4. 240	62° 25' 10"	10. 123	486882. 175367
43B. 36	48098. 592	-70231. 162	8. 139	62° 25' 16"	10. 972	527737. 751424
43B. 35	48102. 360	-70223. 948	23. 309	332° 28' 31"	-3. 558	-171148. 196880
43B. 11	48123. 031	-70234. 720	19. 566	242° 27' 10"	-28. 120	-1353219. 631720

倍 面 積 合 計	-912. 199499
1/2	456. 0997495

合 計 面 積	456. 0997495
---------	--------------

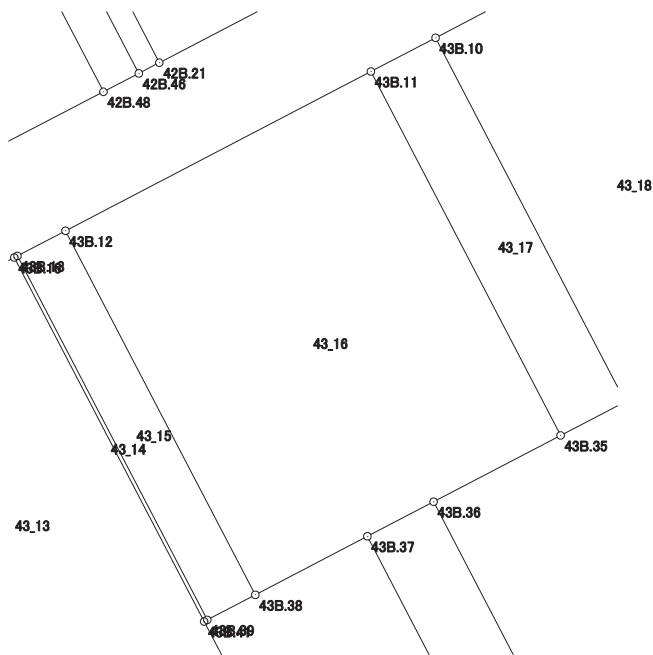

画地出来形面積計算書

世界測地系


現場名：北部第三地区

地番名： 43\_17

点 名	Xn	Yn	距 離	方 向 角	Yn+1-Yn-1	Xn × (Yn+1-Yn-1)
43B. 11	48123. 031	-70234. 720	23. 309	152° 28' 31"	7. 101	341721. 643131
43B. 35	48102. 360	-70223. 948	4. 141	62° 25' 35"	14. 443	694742. 385480
43B. 33	48104. 277	-70220. 277	23. 308	332° 28' 23"	-7. 101	-341588. 470977
43B. 10	48124. 946	-70231. 049	4. 140	242° 27' 03"	-14. 443	-695068. 595078

倍 面 積 合 計	-193. 037444
1/2	96. 5187220

合 計 面 積	96. 5187220
---------	-------------

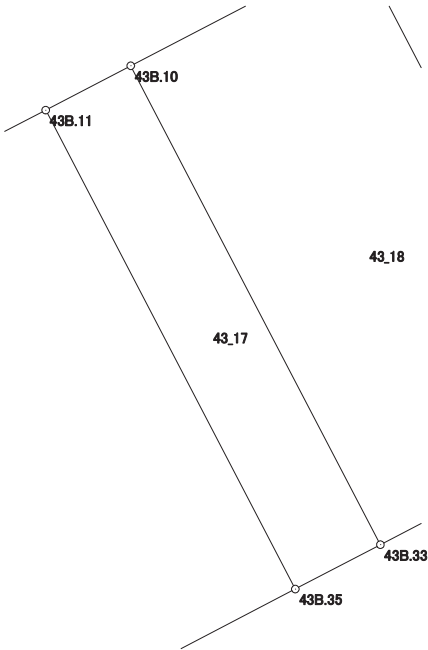

画地出来形面積計算書

世界測地系


現場名：北部第三地区

地番名： 43\_18

点 名	Xn	Yn	距 離	方 向 角	Yn+1-Yn-1	Xn × (Yn+1-Yn-1)
43B. 10	48124. 946	-70231. 049	23. 308	152° 28' 23"	0. 949	45670. 573754
43B. 33	48104. 277	-70220. 277	2. 044	62° 25' 55"	12. 584	605344. 221768
43B. 32	48105. 223	-70218. 465	9. 033	62° 25' 20"	9. 819	472345. 184637
43B. 50	48109. 405	-70210. 458	23. 300	332° 28' 25"	-2. 761	-132830. 067205
43B. 49	48130. 067	-70221. 226	11. 078	242° 27' 57"	-20. 591	-991046. 209597

倍 面 積 合 計	-516. 296643
1/2	258. 1483215

合 計 面 積	258. 1483215
---------	--------------

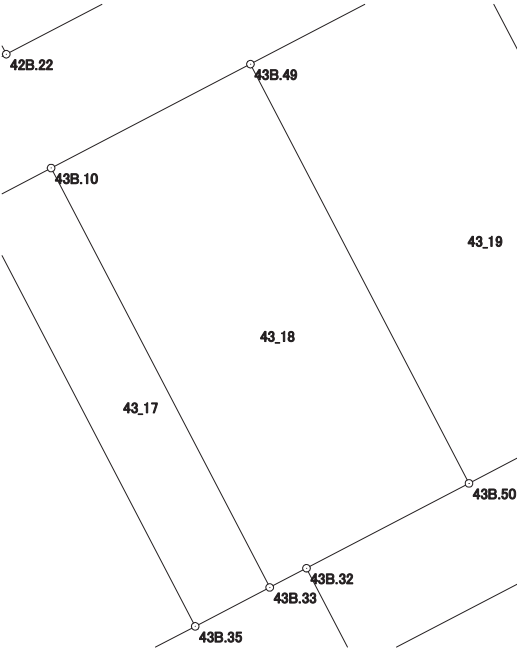

画地出来形面積計算書

世界測地系


現場名：北部第三地区

地番名： 43\_19

点 名	Xn	Yn	距 離	方 向 角	Yn+1-Yn-1	Xn × (Yn+1-Yn-1)
43B. 49	48130. 067	-70221. 226	23. 300	152° 28' 25"	2. 648	127448. 417416
43B. 50	48109. 405	-70210. 458	12. 004	62° 25' 23"	21. 408	1029926. 142240
43B. 29	48114. 962	-70199. 818	20. 468	332° 27' 44"	1. 177	56631. 310274
43B. 8	48133. 111	-70209. 281	4. 007	287° 19' 21"	-13. 288	-639592. 778968
43B. 9	48134. 304	-70213. 106	9. 159	242° 26' 40"	-11. 945	-574964. 261280

倍 面 積 合 計	-551. 170318
1/2	275. 5851590

合 計 面 積	275. 5851590
---------	--------------

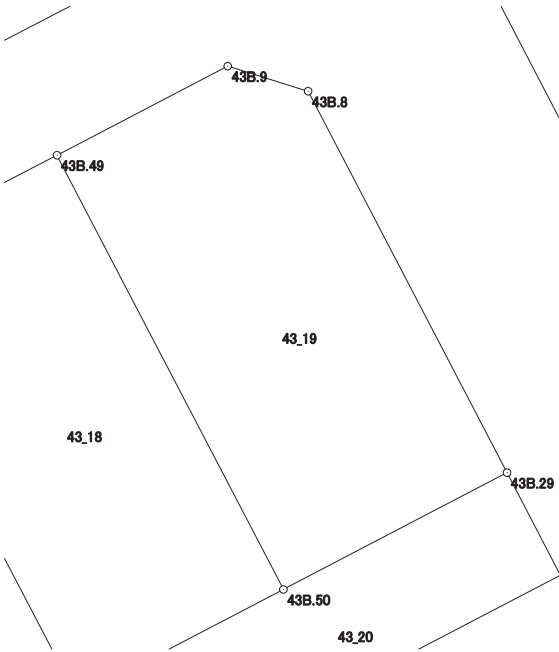

画地出来形面積計算書

世界測地系

現場名：北部第三地区

地番名： 43\_20

点 名	Xn	Yn	距 離	方 向 角	Yn+1－Yn-1	Xn × (Yn+1－Yn-1)
43B. 32	48105. 223	-70218. 465	5. 499	152° 27' 23"	-5. 464	-262846. 938472
43B. 31	48100. 347	-70215. 922	21. 036	62° 25' 39"	21. 190	1019246. 352930
43B. 28	48110. 084	-70197. 275	5. 501	332° 27' 58"	16. 104	774764. 792736
43B. 29	48114. 962	-70199. 818	12. 004	242° 25' 23"	-13. 183	-634299. 544046
43B. 50	48109. 405	-70210. 458	9. 033	242° 25' 20"	-18. 647	-897096. 075035

倍 面 積 合 計	-231. 411887
1/2	115. 7059435

合 計 面 積	115. 7059435
---------	--------------

