



北部第三地区 画地出来形確認測量原図

〈44街区〉

平成二十四年三月

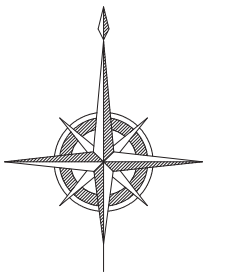

S=1:500

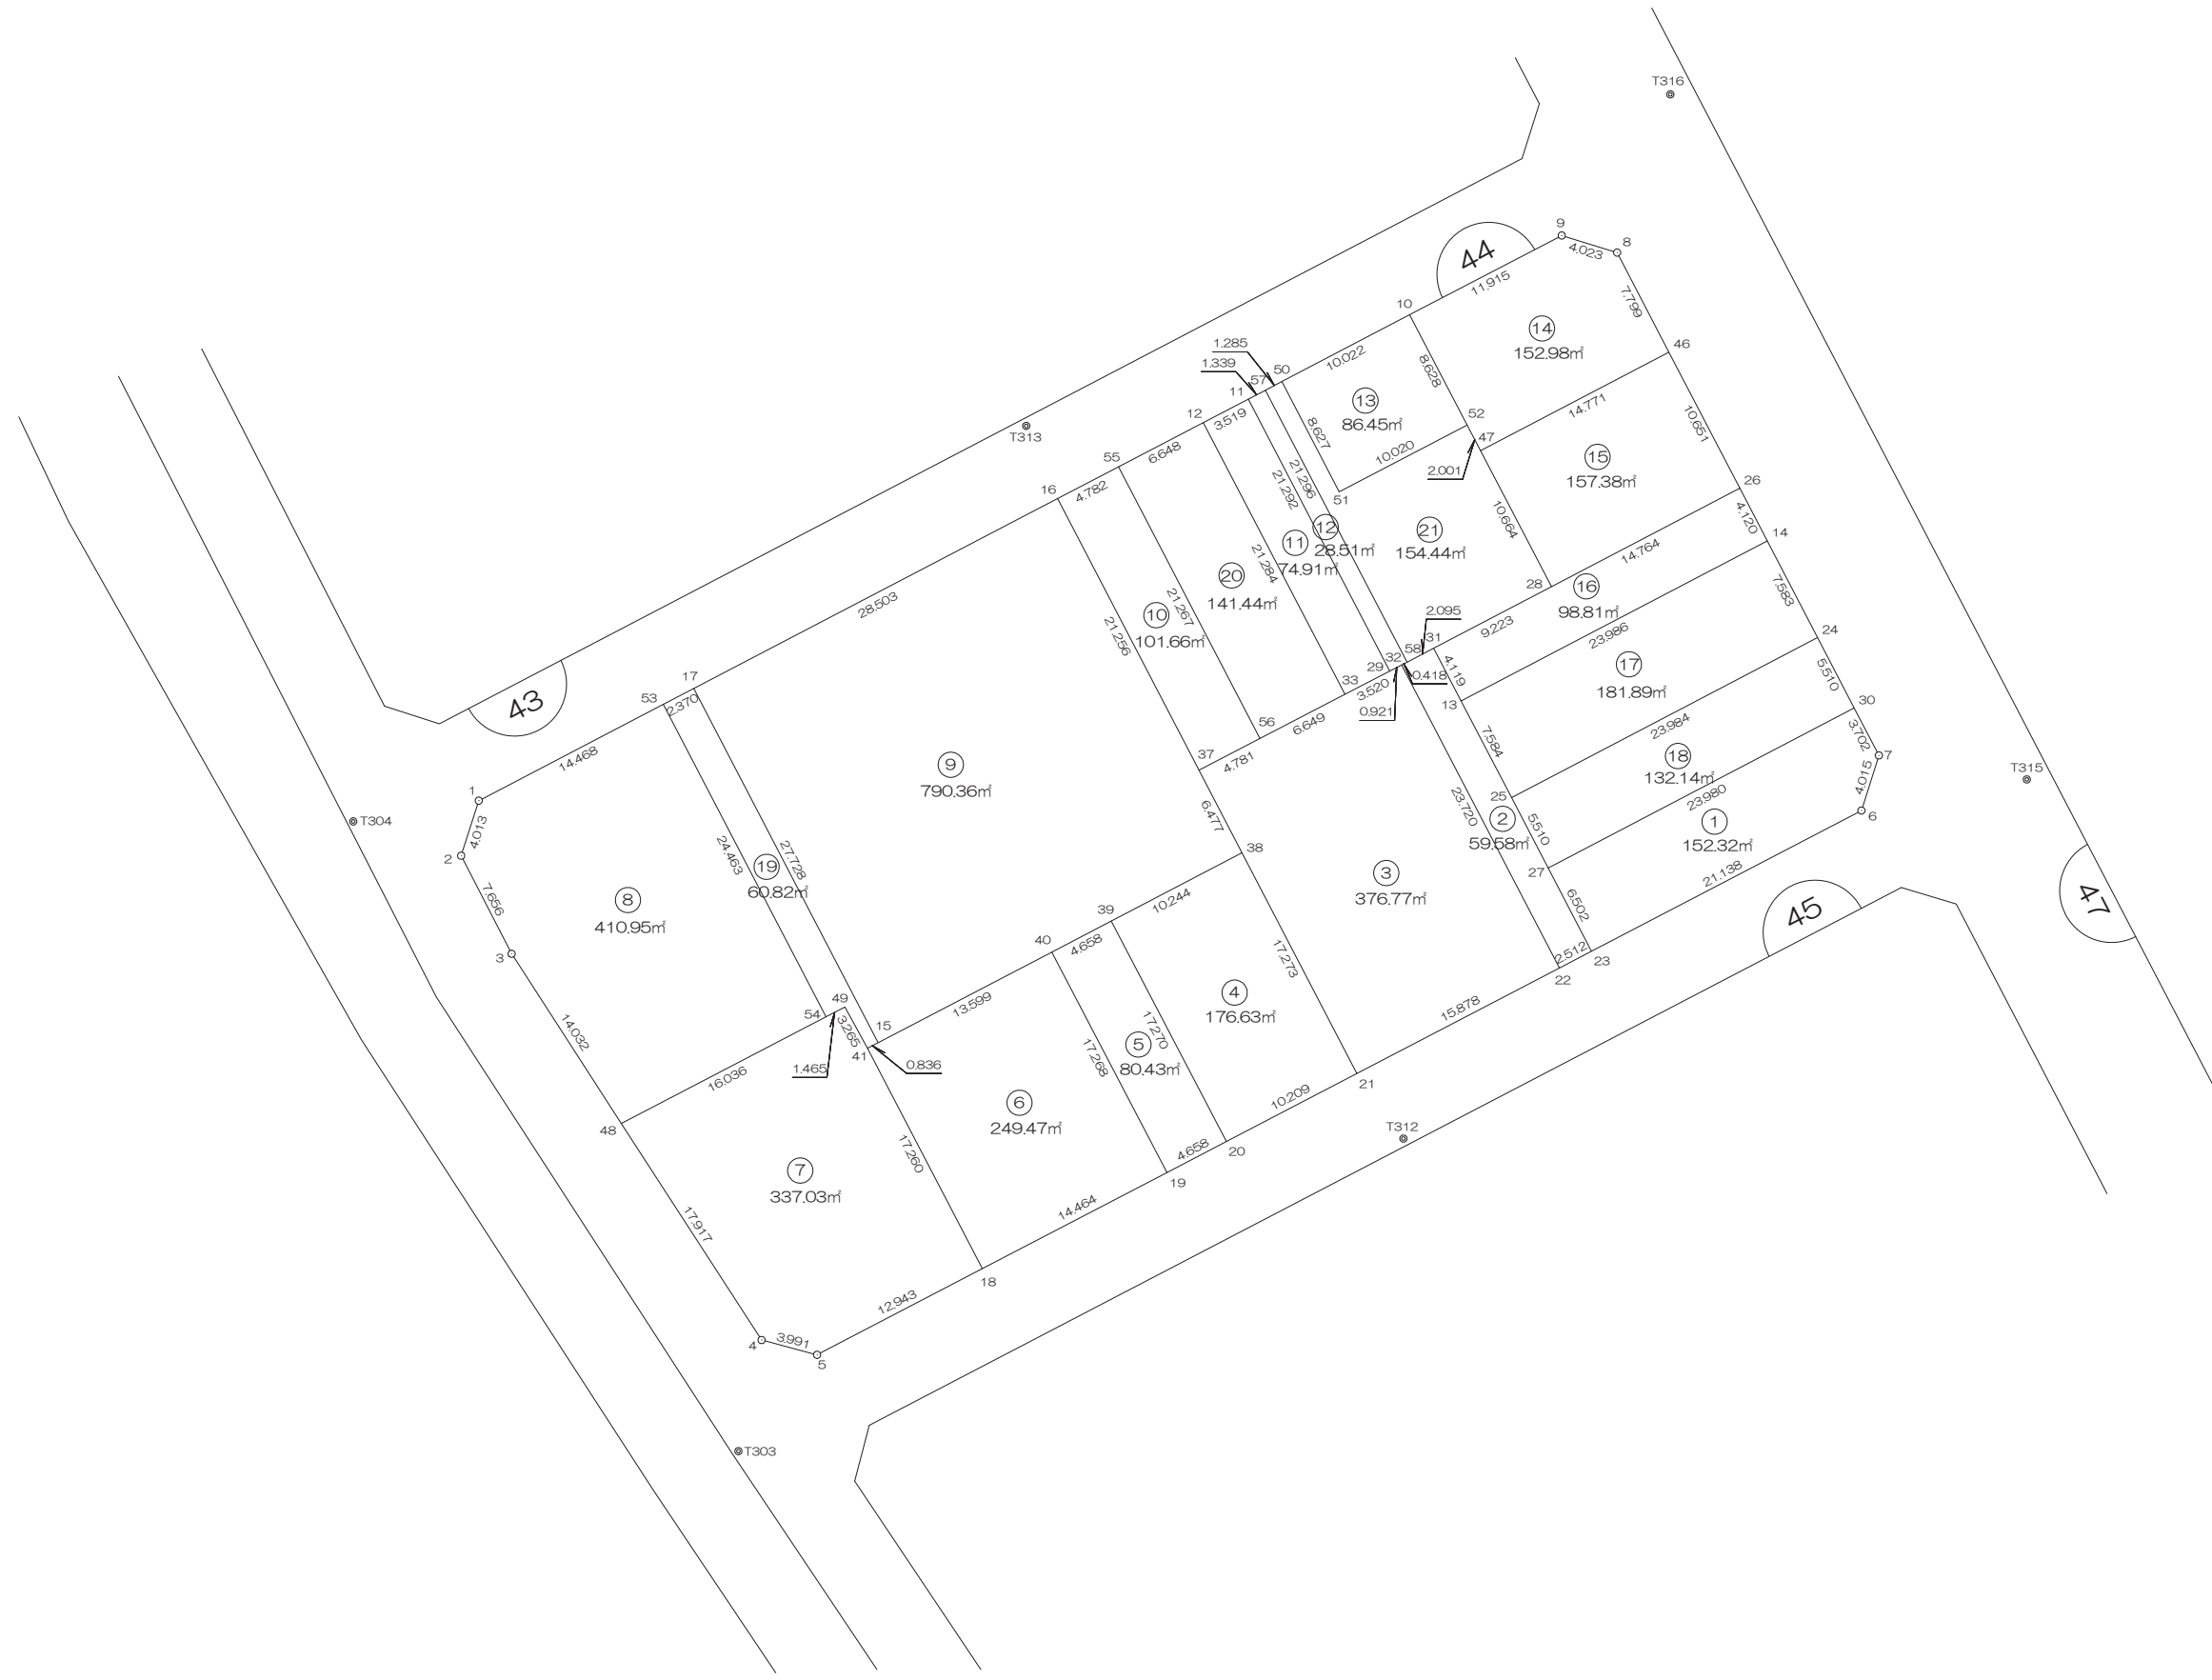

前橋市

画地出来形面積計算書

世界測地系


現場名：北部第三地区

地番名： 44_1

点名	Xn	Yn	距離	方向角	Yn+1-Yn-1	Xn × (Yn+1-Yn-1)
44B. 27	48045. 155	-70190. 467	6. 502	152° 28' 24"	-18. 246	-876631. 898130
44B. 23	48039. 389	-70187. 462	21. 138	62° 29' 00"	21. 752	1044952. 789528
44B. 6	48049. 155	-70168. 715	4. 015	17° 32' 29"	19. 957	958916. 986335
44B. 7	48052. 983	-70167. 505	3. 702	332° 28' 22"	-0. 501	-24074. 544483
44B. 30	48056. 266	-70169. 216	23. 980	242° 23' 51"	-22. 962	-1103467. 979892

倍面積合計	-304. 646642
1/2	152. 3233210

合計面積	152. 3233210
------	--------------

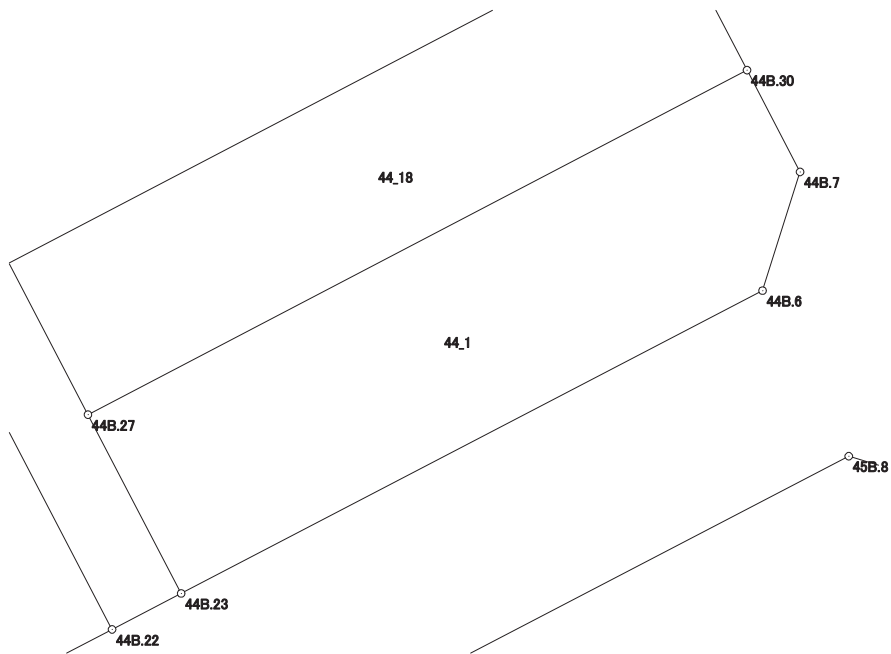

画地出来形面積計算書

世界測地系


現場名：北部第三地区

地番名： 44_2

点名	Xn	Yn	距離	方向角	Yn+1-Yn-1	Xn × (Yn+1-Yn-1)
44B.32	48059.262	-70200.655	23.720	152° 28' 01"	10.594	509139.821628
44B.22	48038.228	-70189.690	2.512	62° 28' 34"	13.193	633768.342004
44B.23	48039.389	-70187.462	6.502	332° 28' 24"	-0.777	-37326.605253
44B.27	48045.155	-70190.467	5.510	332° 27' 30"	-5.553	-266794.745715
44B.25	48050.041	-70193.015	7.584	332° 27' 55"	-6.054	-290894.948214
44B.13	48056.766	-70196.521	4.119	332° 28' 15"	-5.410	-259987.104060
44B.31	48060.419	-70198.425	2.095	242° 33' 59"	-3.763	-180851.356697
44B.58	48059.454	-70200.284	0.418	242° 38' 15"	-2.230	-107172.582420

倍面積合計	-119.178727
1/2	59.5893635

合計面積	59.5893635
------	------------

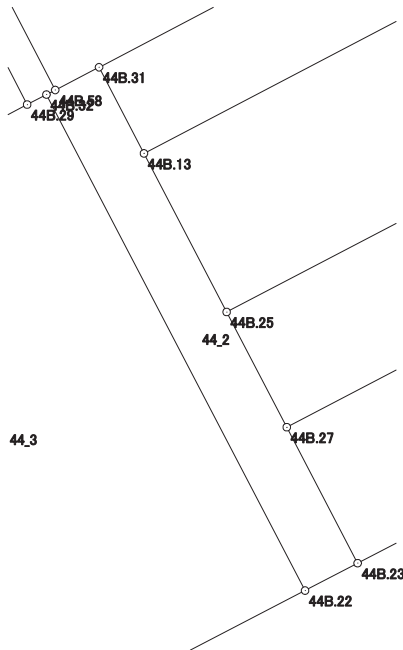

画地出来形面積計算書

世界測地系


現場名：北部第三地区

地番名： 44_3

点名	Xn	Yn	距離	方向角	Yn+1-Yn-1	Xn × (Yn+1-Yn-1)
44B.37	48051.956	-70214.744	6.477	152° 29' 07"	-1.252	-60161.048912
44B.38	48046.212	-70211.752	17.273	152° 29' 02"	10.972	527163.038064
44B.21	48030.893	-70203.772	15.878	62° 29' 10"	22.062	1059657.561366
44B.22	48038.228	-70189.690	23.720	332° 28' 01"	3.117	149735.156676
44B.32	48059.262	-70200.655	0.921	242° 36' 02"	-11.783	-566282.284146
44B.29	48058.838	-70201.473	3.520	242° 35' 52"	-3.943	-189495.998234
44B.33	48057.218	-70204.598	6.649	242° 35' 13"	-9.027	-433812.506886
44B.56	48054.157	-70210.500	4.781	242° 35' 17"	-10.146	-487557.476922

倍面積合計	-753.558994
1/2	376.7794970

合計面積	376.7794970
------	-------------

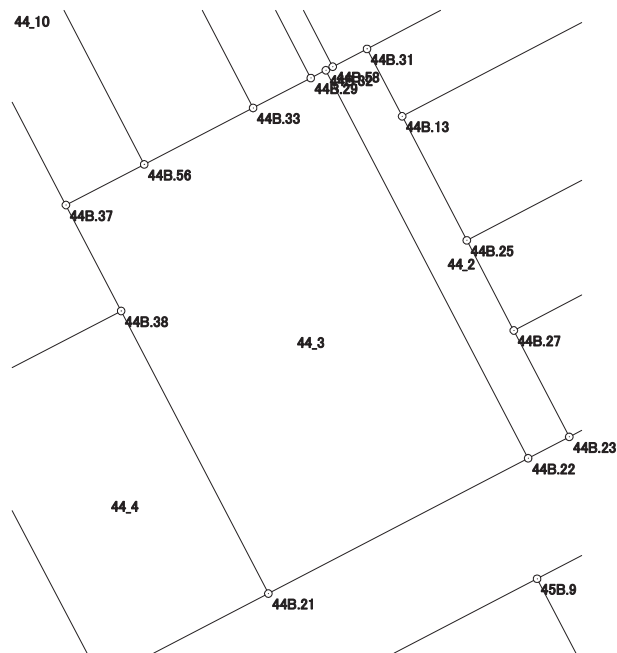

画地出来形面積計算書

世界測地系


現場名：北部第三地区

地番名： 44_4

点名	Xn	Yn	距離	方向角	Yn+1-Yn-1	Xn × (Yn+1-Yn-1)
44B.39	48041.476	-70220.836	17.270	152° 22' 00"	-1.074	-51596.545224
44B.20	48026.176	-70212.826	10.209	62° 28' 52"	17.064	819518.667264
44B.21	48030.893	-70203.772	17.273	332° 29' 02"	1.074	51585.179082
44B.38	48046.212	-70211.752	10.244	242° 27' 52"	-17.064	-819860.561568

倍面積合計	-353.260446
1/2	176.6302230

合計面積	176.6302230
------	-------------

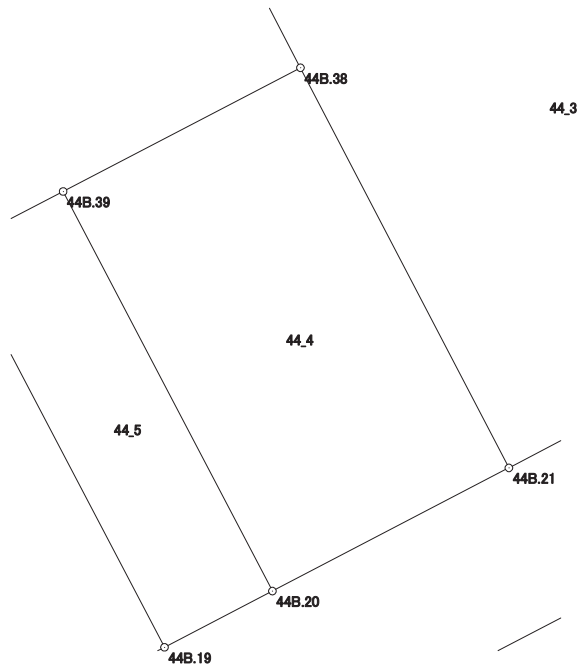

画地出来形面積計算書

世界測地系


現場名：北部第三地区

地番名： 44_5

点名	Xn	Yn	距離	方向角	Yn+1-Yn-1	Xn × (Yn+1-Yn-1)
44B. 40	48039. 322	-70224. 966	17. 268	152° 21' 59"	3. 879	186344. 530038
44B. 19	48024. 024	-70216. 957	4. 658	62° 29' 00"	12. 140	583011. 651360
44B. 20	48026. 176	-70212. 826	17. 270	332° 22' 00"	-3. 879	-186293. 536704
44B. 39	48041. 476	-70220. 836	4. 658	242° 27' 21"	-12. 140	-583223. 518640

倍面積合計	-160. 873946
1/2	80. 4369730

合計面積	80. 4369730
------	-------------

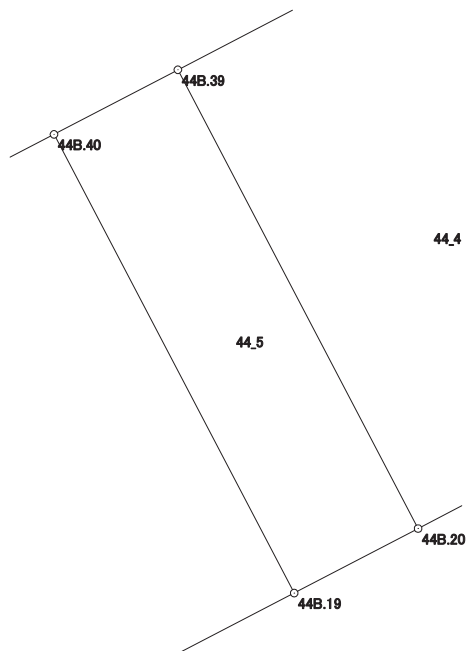

画地出来形面積計算書

世界測地系


現場名：北部第三地区

地番名： 44_6

点名	Xn	Yn	距離	方向角	Yn+1-Yn-1	Xn × (Yn+1-Yn-1)
44B.41	48032.646	-70237.765	17.260	152° 27' 45"	7.239	347708.324394
44B.18	48017.341	-70229.785	14.464	62° 28' 55"	20.808	999144.831528
44B.19	48024.024	-70216.957	17.268	332° 21' 59"	4.819	231427.771656
44B.40	48039.322	-70224.966	13.599	242° 27' 32"	-20.067	-964005.074574
44B.15	48033.034	-70237.024	0.836	242° 21' 46"	-12.799	-614774.802166

倍面積合計	-498.949162
1/2	249.4745810

合計面積	249.4745810
------	-------------

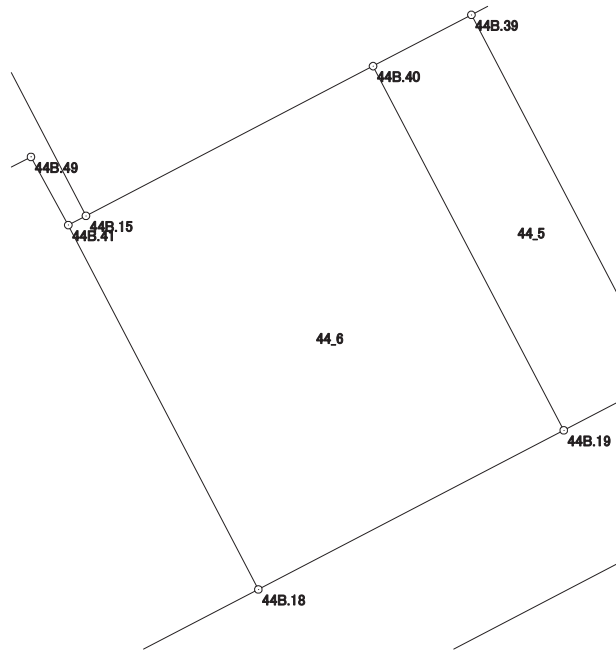

画地出来形面積計算書

世界測地系


現場名：北部第三地区

地番名： 44_7

点名	Xn	Yn	距離	方向角	Yn+1-Yn-1	Xn × (Yn+1-Yn-1)
44B.48	48027.429	-70254.858	17.917	147° 04' 51"	-4.488	-215547.101352
44B.4	48012.389	-70245.121	3.991	104° 54' 37"	13.594	652680.416066
44B.5	48011.362	-70241.264	12.943	62° 29' 12"	15.336	736302.247632
44B.18	48017.341	-70229.785	17.260	332° 27' 45"	3.499	168012.676159
44B.41	48032.646	-70237.765	3.265	331° 16' 34"	-9.549	-458663.736654
44B.49	48035.509	-70239.334	1.465	242° 28' 22"	-2.868	-137765.839812
44B.54	48034.832	-70240.633	16.036	242° 30' 24"	-15.524	-745692.731968

倍面積合計	-674.069929
1/2	337.0349645

合計面積	337.0349645
------	-------------

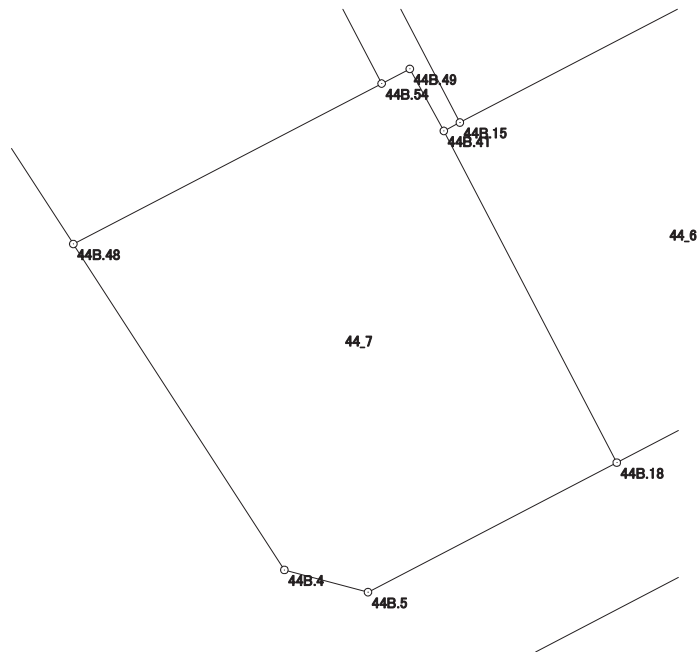

画地出来形面積計算書

世界測地系


現場名：北部第三地区

地番名： 44_8

点名	Xn	Yn	距離	方向角	Yn+1-Yn-1	Xn × (Yn+1-Yn-1)
44B.53	48056.527	-70251.937	14.468	242° 27' 26"	-24.132	-1159700.109564
44B.1	48049.837	-70264.765	4.013	197° 44' 39"	-14.051	-675148.259687
44B.2	48046.015	-70265.988	7.656	152° 45' 20"	2.282	109641.006230
44B.3	48039.208	-70262.483	14.032	147° 05' 00"	11.130	534676.385040
44B.48	48027.429	-70254.858	16.036	62° 30' 24"	21.850	1049399.323650
44B.54	48034.832	-70240.633	24.463	332° 28' 43"	2.921	140309.744272

倍面積合計	-821.910059
1/2	410.9550295

合計面積	410.9550295
------	-------------

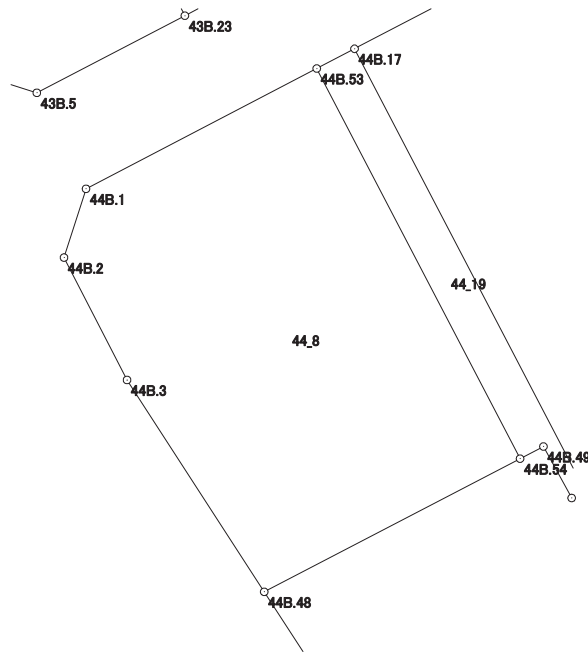

画地出来形面積計算書

世界測地系


現場名：北部第三地区

地番名： 44_9

点名	Xn	Yn	距離	方向角	Yn+1-Yn-1	Xn × (Yn+1-Yn-1)
44B.17	48057.624	-70249.836	27.728	152° 28' 46"	-12.459	-598749.937416
44B.15	48033.034	-70237.024	13.599	62° 27' 32"	24.870	1194581.555580
44B.40	48039.322	-70224.966	4.658	62° 27' 21"	16.188	777660.544536
44B.39	48041.476	-70220.836	10.244	62° 27' 52"	13.214	634820.063864
44B.38	48046.212	-70211.752	6.477	332° 29' 07"	6.092	292697.523504
44B.37	48051.956	-70214.744	21.256	332° 28' 53"	-12.813	-615689.712228
44B.16	48070.807	-70224.565	28.503	242° 27' 02"	-35.092	-1686900.759244

倍面積合計	-1580.721404
1/2	790.3607020

合計面積	790.3607020
------	-------------

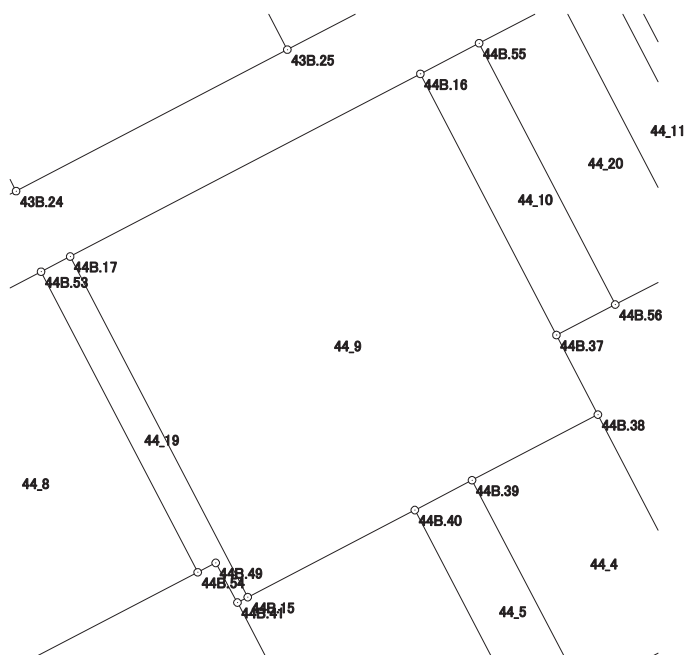

画地出来形面積計算書

世界測地系


現場名：北部第三地区

地番名： 44_10

点名	Xn	Yn	距離	方向角	Yn+1-Yn-1	Xn × (Yn+1-Yn-1)
44B.55	48073.019	-70220.325	4.782	242° 26' 57"	-14.065	-676147.012235
44B.16	48070.807	-70224.565	21.256	152° 28' 53"	5.581	268283.173867
44B.37	48051.956	-70214.744	4.781	62° 35' 17"	14.065	675850.761140
44B.56	48054.157	-70210.500	21.267	332° 29' 08"	-5.581	-268190.250217

倍面積合計	-203.327445
1/2	101.6637225

合計面積	101.6637225
------	-------------

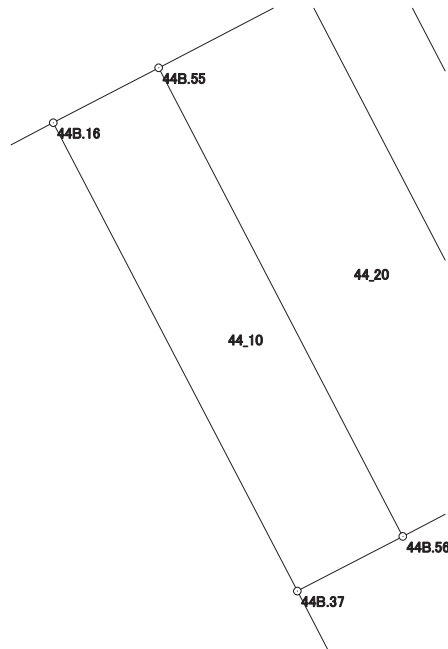

画地出来形面積計算書

世界測地系


現場名：北部第三地区

地番名： 44_11

点名	Xn	Yn	距離	方向角	Yn+1-Yn-1	Xn × (Yn+1-Yn-1)
44B.12	48076.094	-70214.431	21.284	152° 29' 02"	6.713	322734.819022
44B.33	48057.218	-70204.598	3.520	62° 35' 52"	12.958	622725.430844
44B.29	48058.838	-70201.473	21.292	332° 28' 50"	-6.713	-322618.979494
44B.11	48077.721	-70211.311	3.519	242° 27' 33"	-12.958	-622991.108718

倍面積合計	-149.838346
1/2	74.9191730

合計面積	74.9191730
------	------------

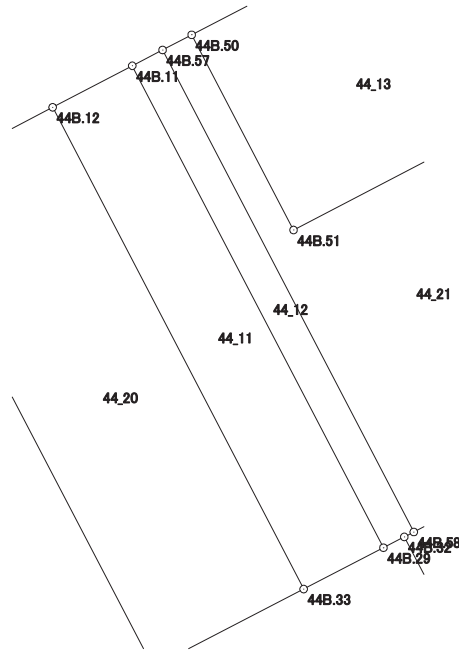

画地出来形面積計算書

世界測地系


現場名：北部第三地区

地番名： 44_12

点名	Xn	Yn	距離	方向角	Yn+1-Yn-1	Xn × (Yn+1-Yn-1)
44B.29	48058.838	-70201.473	0.921	62° 36' 02"	10.656	512114.977728
44B.32	48059.262	-70200.655	0.418	62° 38' 15"	1.189	57142.462518
44B.58	48059.454	-70200.284	21.296	332° 28' 46"	-9.469	-455074.969926
44B.57	48078.340	-70210.124	1.339	242° 27' 31"	-11.027	-530159.855180
44B.11	48077.721	-70211.311	21.292	152° 28' 50"	8.651	415920.364371

倍面積合計	-57.020489
1/2	28.5102445

合計面積	28.5102445
------	------------

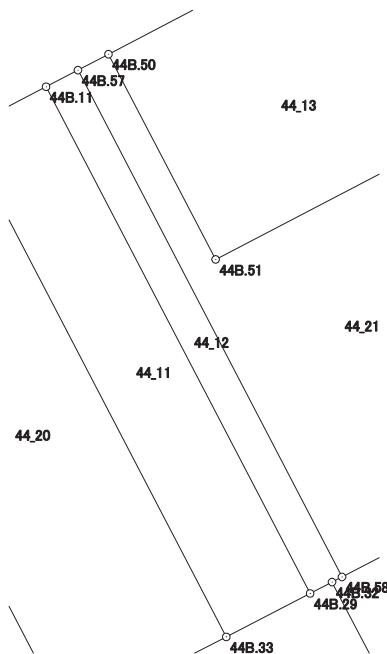

画地出来形面積計算書

世界測地系


現場名：北部第三地区

地番名： 44_13

点名	Xn	Yn	距離	方向角	Yn+1-Yn-1	Xn × (Yn+1-Yn-1)
44B.50	48078.934	-70208.985	8.627	152° 26' 34"	-4.894	-235298.302996
44B.51	48071.286	-70204.994	10.020	62° 27' 11"	12.875	618917.807250
44B.52	48075.920	-70196.110	8.628	332° 27' 18"	4.894	235283.552480
44B.10	48083.570	-70200.100	10.022	242° 26' 44"	-12.875	-619075.963750

倍面積合計	-172.907016
1/2	86.4535080

合計面積	86.4535080
------	------------

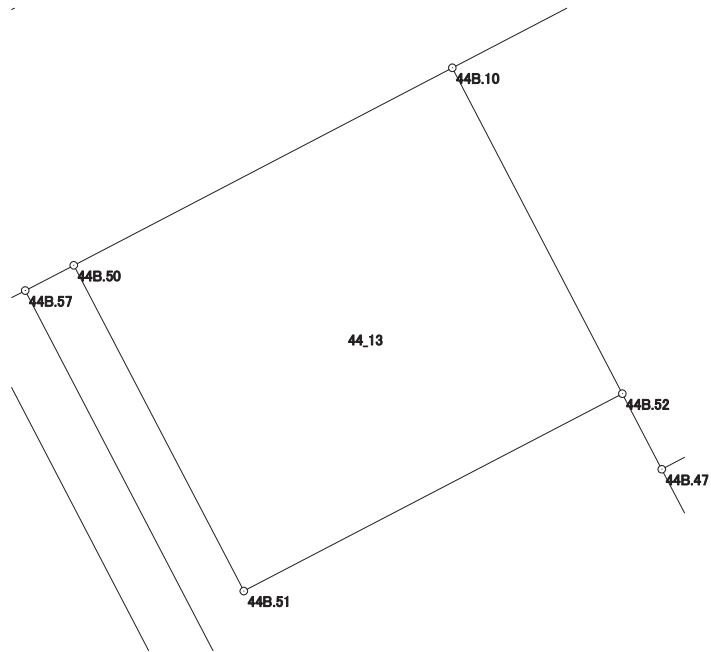

画地出来形面積計算書

世界測地系


現場名：北部第三地区

地番名： 44_14

点名	Xn	Yn	距離	方向角	Yn+1-Yn-1	Xn × (Yn+1-Yn-1)
44B.10	48083.570	-70200.100	8.628	152° 27' 18"	-6.574	-316101.389180
44B.52	48075.920	-70196.110	2.001	152° 26' 10"	4.916	236341.222720
44B.47	48074.146	-70195.184	14.771	62° 26' 58"	14.022	674095.675212
44B.46	48080.978	-70182.088	7.799	332° 29' 08"	9.493	456432.724154
44B.8	48087.895	-70185.691	4.023	287° 07' 44"	-7.448	-358158.641960
44B.9	48089.080	-70189.536	11.915	242° 27' 15"	-14.409	-692915.553720

倍面積合計	-305.962774
1/2	152.9813870

合計面積	152.9813870
------	-------------

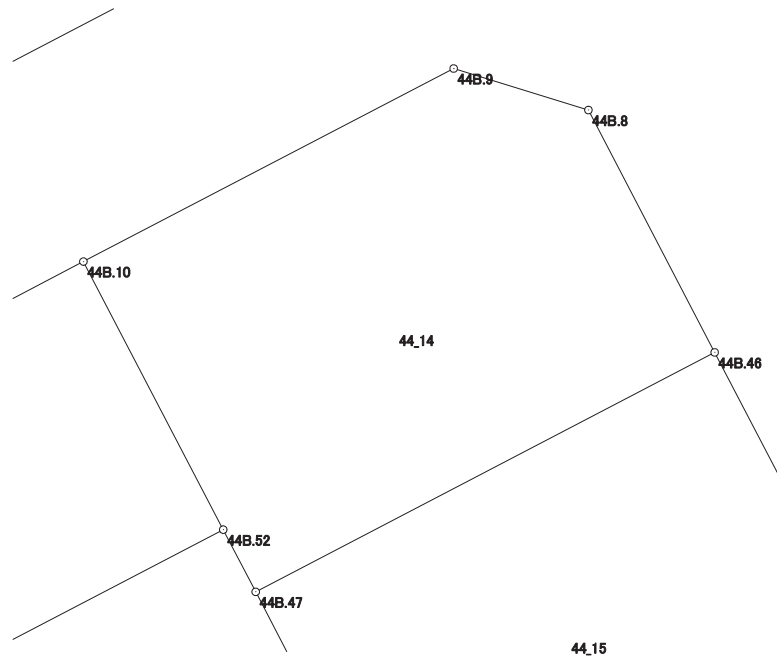

画地出来形面積計算書

世界測地系


現場名：北部第三地区

地番名： 44_15

点名	Xn	Yn	距離	方向角	Yn+1-Yn-1	Xn × (Yn+1-Yn-1)
44B.47	48074.146	-70195.184	10.664	152° 26' 42"	-8.163	-392429.253798
44B.28	48064.692	-70190.251	14.764	62° 24' 02"	18.017	865981.555764
44B.26	48071.532	-70177.167	10.651	332° 28' 56"	8.163	392407.915716
44B.46	48080.978	-70182.088	14.771	242° 26' 58"	-18.017	-866274.980626

倍面積合計	-314.762944
1/2	157.3814720

合計面積	157.3814720
------	-------------

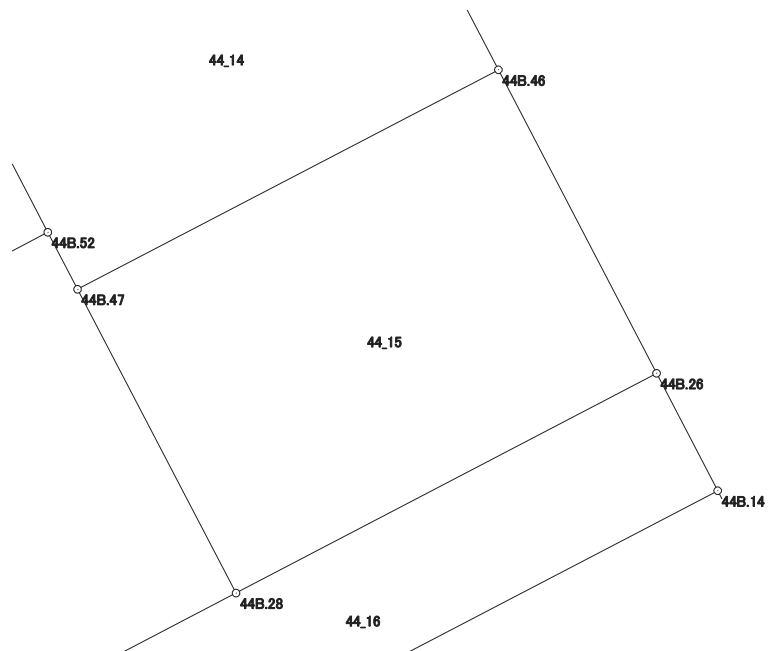

画地出来形面積計算書

世界測地系


現場名：北部第三地区

地番名： 44_16

点名	Xn	Yn	距離	方向角	Yn+1-Yn-1	Xn × (Yn+1-Yn-1)
44B. 31	48060. 419	-70198. 425	4. 119	152° 28' 15"	-6. 270	-301338. 827130
44B. 13	48056. 766	-70196. 521	23. 986	62° 24' 07"	23. 161	1113042. 757326
44B. 14	48067. 878	-70175. 264	4. 120	332° 29' 22"	19. 354	930305. 710812
44B. 26	48071. 532	-70177. 167	14. 764	242° 24' 02"	-14. 987	-720448. 050084
44B. 28	48064. 692	-70190. 251	9. 223	242° 24' 05"	-21. 258	-1021759. 222536

倍面積合計	-197. 631612
1/2	98. 8158060

合計面積	98. 8158060
------	-------------

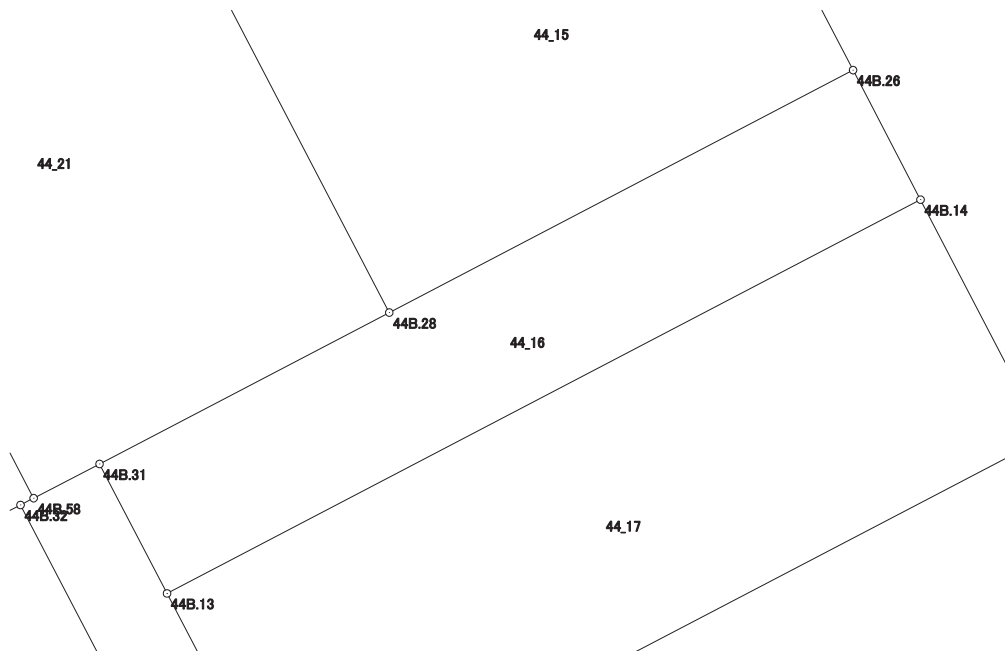

画地出来形面積計算書

世界測地系


現場名：北部第三地区

地番名： 44_17

点名	Xn	Yn	距離	方向角	Yn+1-Yn-1	Xn × (Yn+1-Yn-1)
44B.13	48056.766	-70196.521	7.584	152° 27' 55"	-17.751	-853055.653266
44B.25	48050.041	-70193.015	23.984	62° 23' 59"	24.761	1189767.065201
44B.24	48061.153	-70171.760	7.583	332° 28' 43"	17.751	853133.526903
44B.14	48067.878	-70175.264	23.986	242° 24' 07"	-24.761	-1190208.727158

倍面積合計	-363.788320
1/2	181.8941600

合計面積	181.8941600
------	-------------

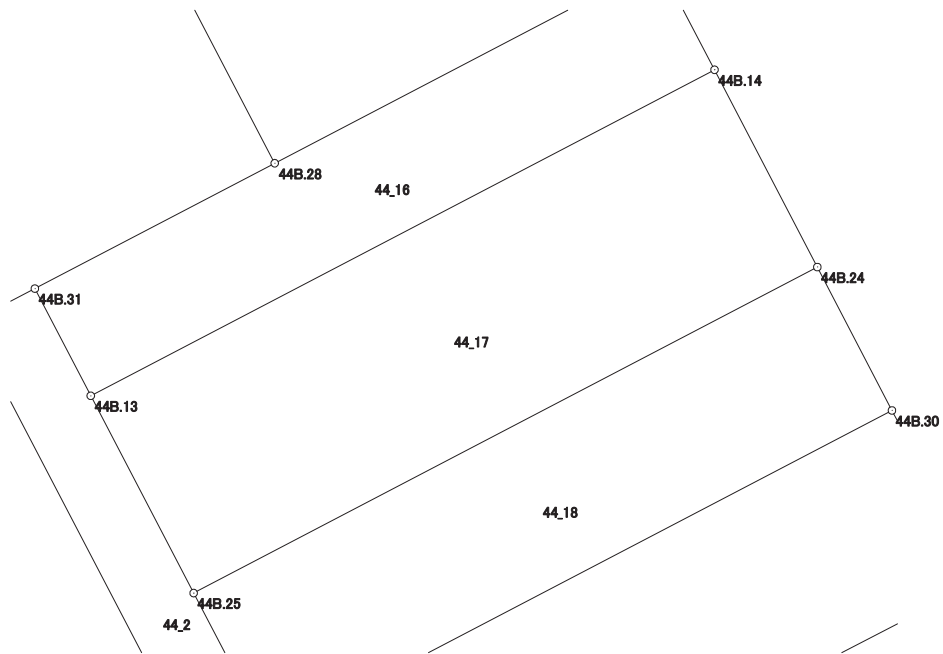

画地出来形面積計算書

世界測地系


現場名：北部第三地区

地番名： 44_18

点名	Xn	Yn	距離	方向角	Yn+1-Yn-1	Xn × (Yn+1-Yn-1)
44B.25	48050.041	-70193.015	5.510	152° 27' 30"	-18.707	-898872.116987
44B.27	48045.155	-70190.467	23.980	62° 23' 51"	23.799	1143426.643845
44B.30	48056.266	-70169.216	5.510	332° 30' 00"	18.707	898988.568062
44B.24	48061.153	-70171.760	23.984	242° 23' 59"	-23.799	-1143807.380247

倍面積合計	-264.285327
1/2	132.1426635

合計面積	132.1426635
------	-------------

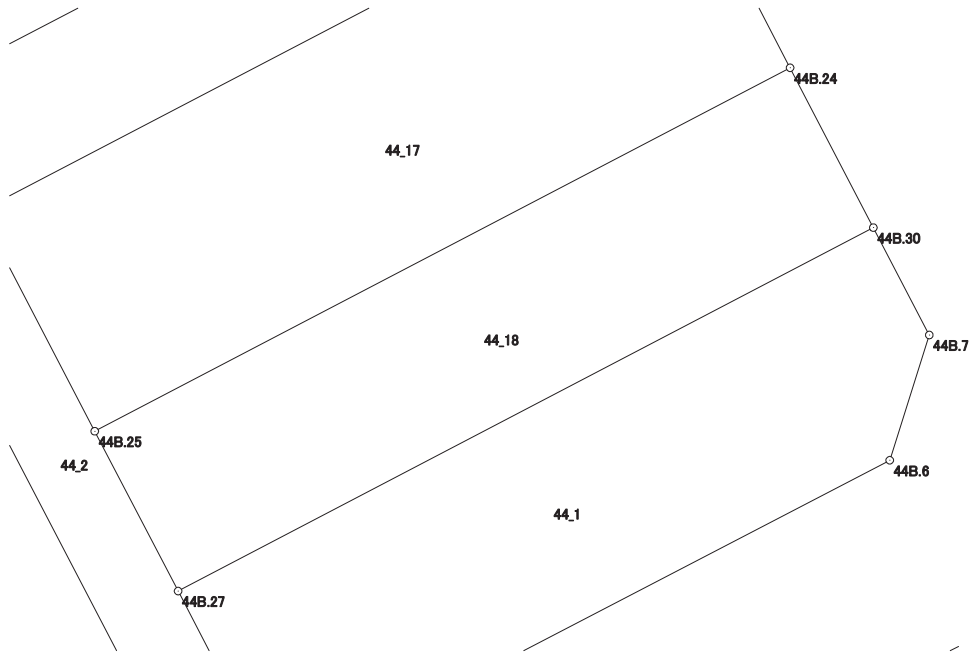

画地出来形面積計算書

世界測地系


現場名：北部第三地区

地番名： 44_19

点名	Xn	Yn	距離	方向角	Yn+1-Yn-1	Xn × (Yn+1-Yn-1)
44B.15	48033.034	-70237.024	27.728	332° 28' 46"	-12.071	-579806.753414
44B.17	48057.624	-70249.836	2.370	242° 25' 46"	-14.913	-716683.346712
44B.53	48056.527	-70251.937	24.463	152° 28' 43"	9.203	442264.217981
44B.54	48034.832	-70240.633	1.465	62° 28' 22"	12.603	605382.987696
44B.49	48035.509	-70239.334	3.265	151° 16' 34"	2.868	137765.839812
44B.41	48032.646	-70237.765	0.836	62° 21' 46"	2.310	110955.412260

倍面積合計	-121.642377
1/2	60.8211885

合計面積	60.8211885
------	------------

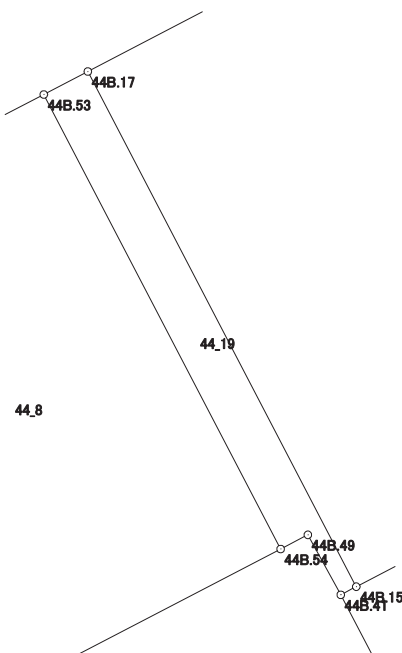

画地出来形面積計算書

世界測地系


現場名：北部第三地区

地番名： 44_20

点名	Xn	Yn	距離	方向角	Yn+1-Yn-1	Xn × (Yn+1-Yn-1)
44B.33	48057.218	-70204.598	21.284	332° 29' 02"	-3.931	-188912.923958
44B.12	48076.094	-70214.431	6.648	242° 26' 53"	-15.727	-756092.730338
44B.55	48073.019	-70220.325	21.267	152° 29' 08"	3.931	188975.037689
44B.56	48054.157	-70210.500	6.649	62° 35' 13"	15.727	755747.727139

倍面積合計	-282.889468
1/2	141.4447340

合計面積	141.4447340
------	-------------

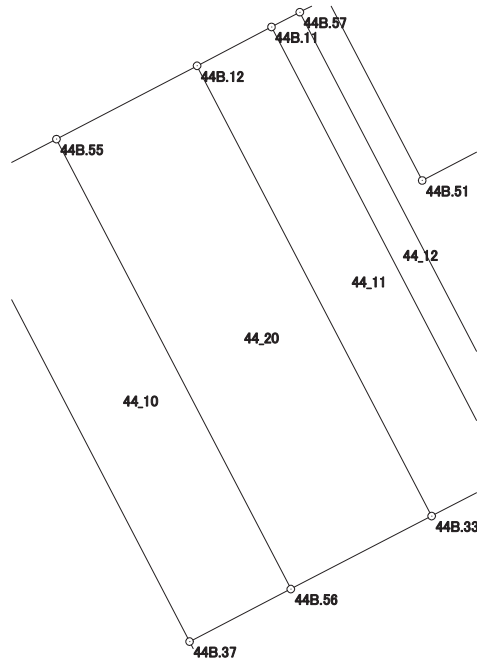

画地出来形面積計算書

世界測地系

現場名：北部第三地区

地番名： 44_21

点名	Xn	Yn	距離	方向角	Yn+1-Yn-1	Xn × (Yn+1-Yn-1)
44B.58	48059.454	-70200.284	2.095	62° 33' 59"	11.699	562247.552346
44B.31	48060.419	-70198.425	9.223	62° 24' 05"	10.033	482190.183827
44B.28	48064.692	-70190.251	10.664	332° 26' 42"	3.241	155777.666772
44B.47	48074.146	-70195.184	2.001	332° 26' 10"	-5.859	-281666.421414
44B.52	48075.920	-70196.110	10.020	242° 27' 11"	-9.810	-471624.775200
44B.51	48071.286	-70204.994	8.627	332° 26' 34"	-12.875	-618917.807250
44B.50	48078.934	-70208.985	1.285	242° 27' 27"	-5.130	-246644.931420
44B.57	48078.340	-70210.124	21.296	152° 28' 46"	8.701	418329.636340

倍面積合計	-308.895999
1/2	154.4479995

合計面積	154.4479995
------	-------------

