



北部第三地区 画地出来形確認測量原図

〈45街区〉

平成二十四年三月

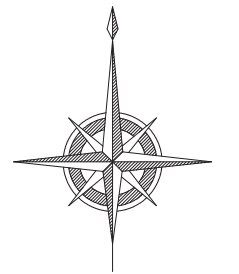

S=1:500

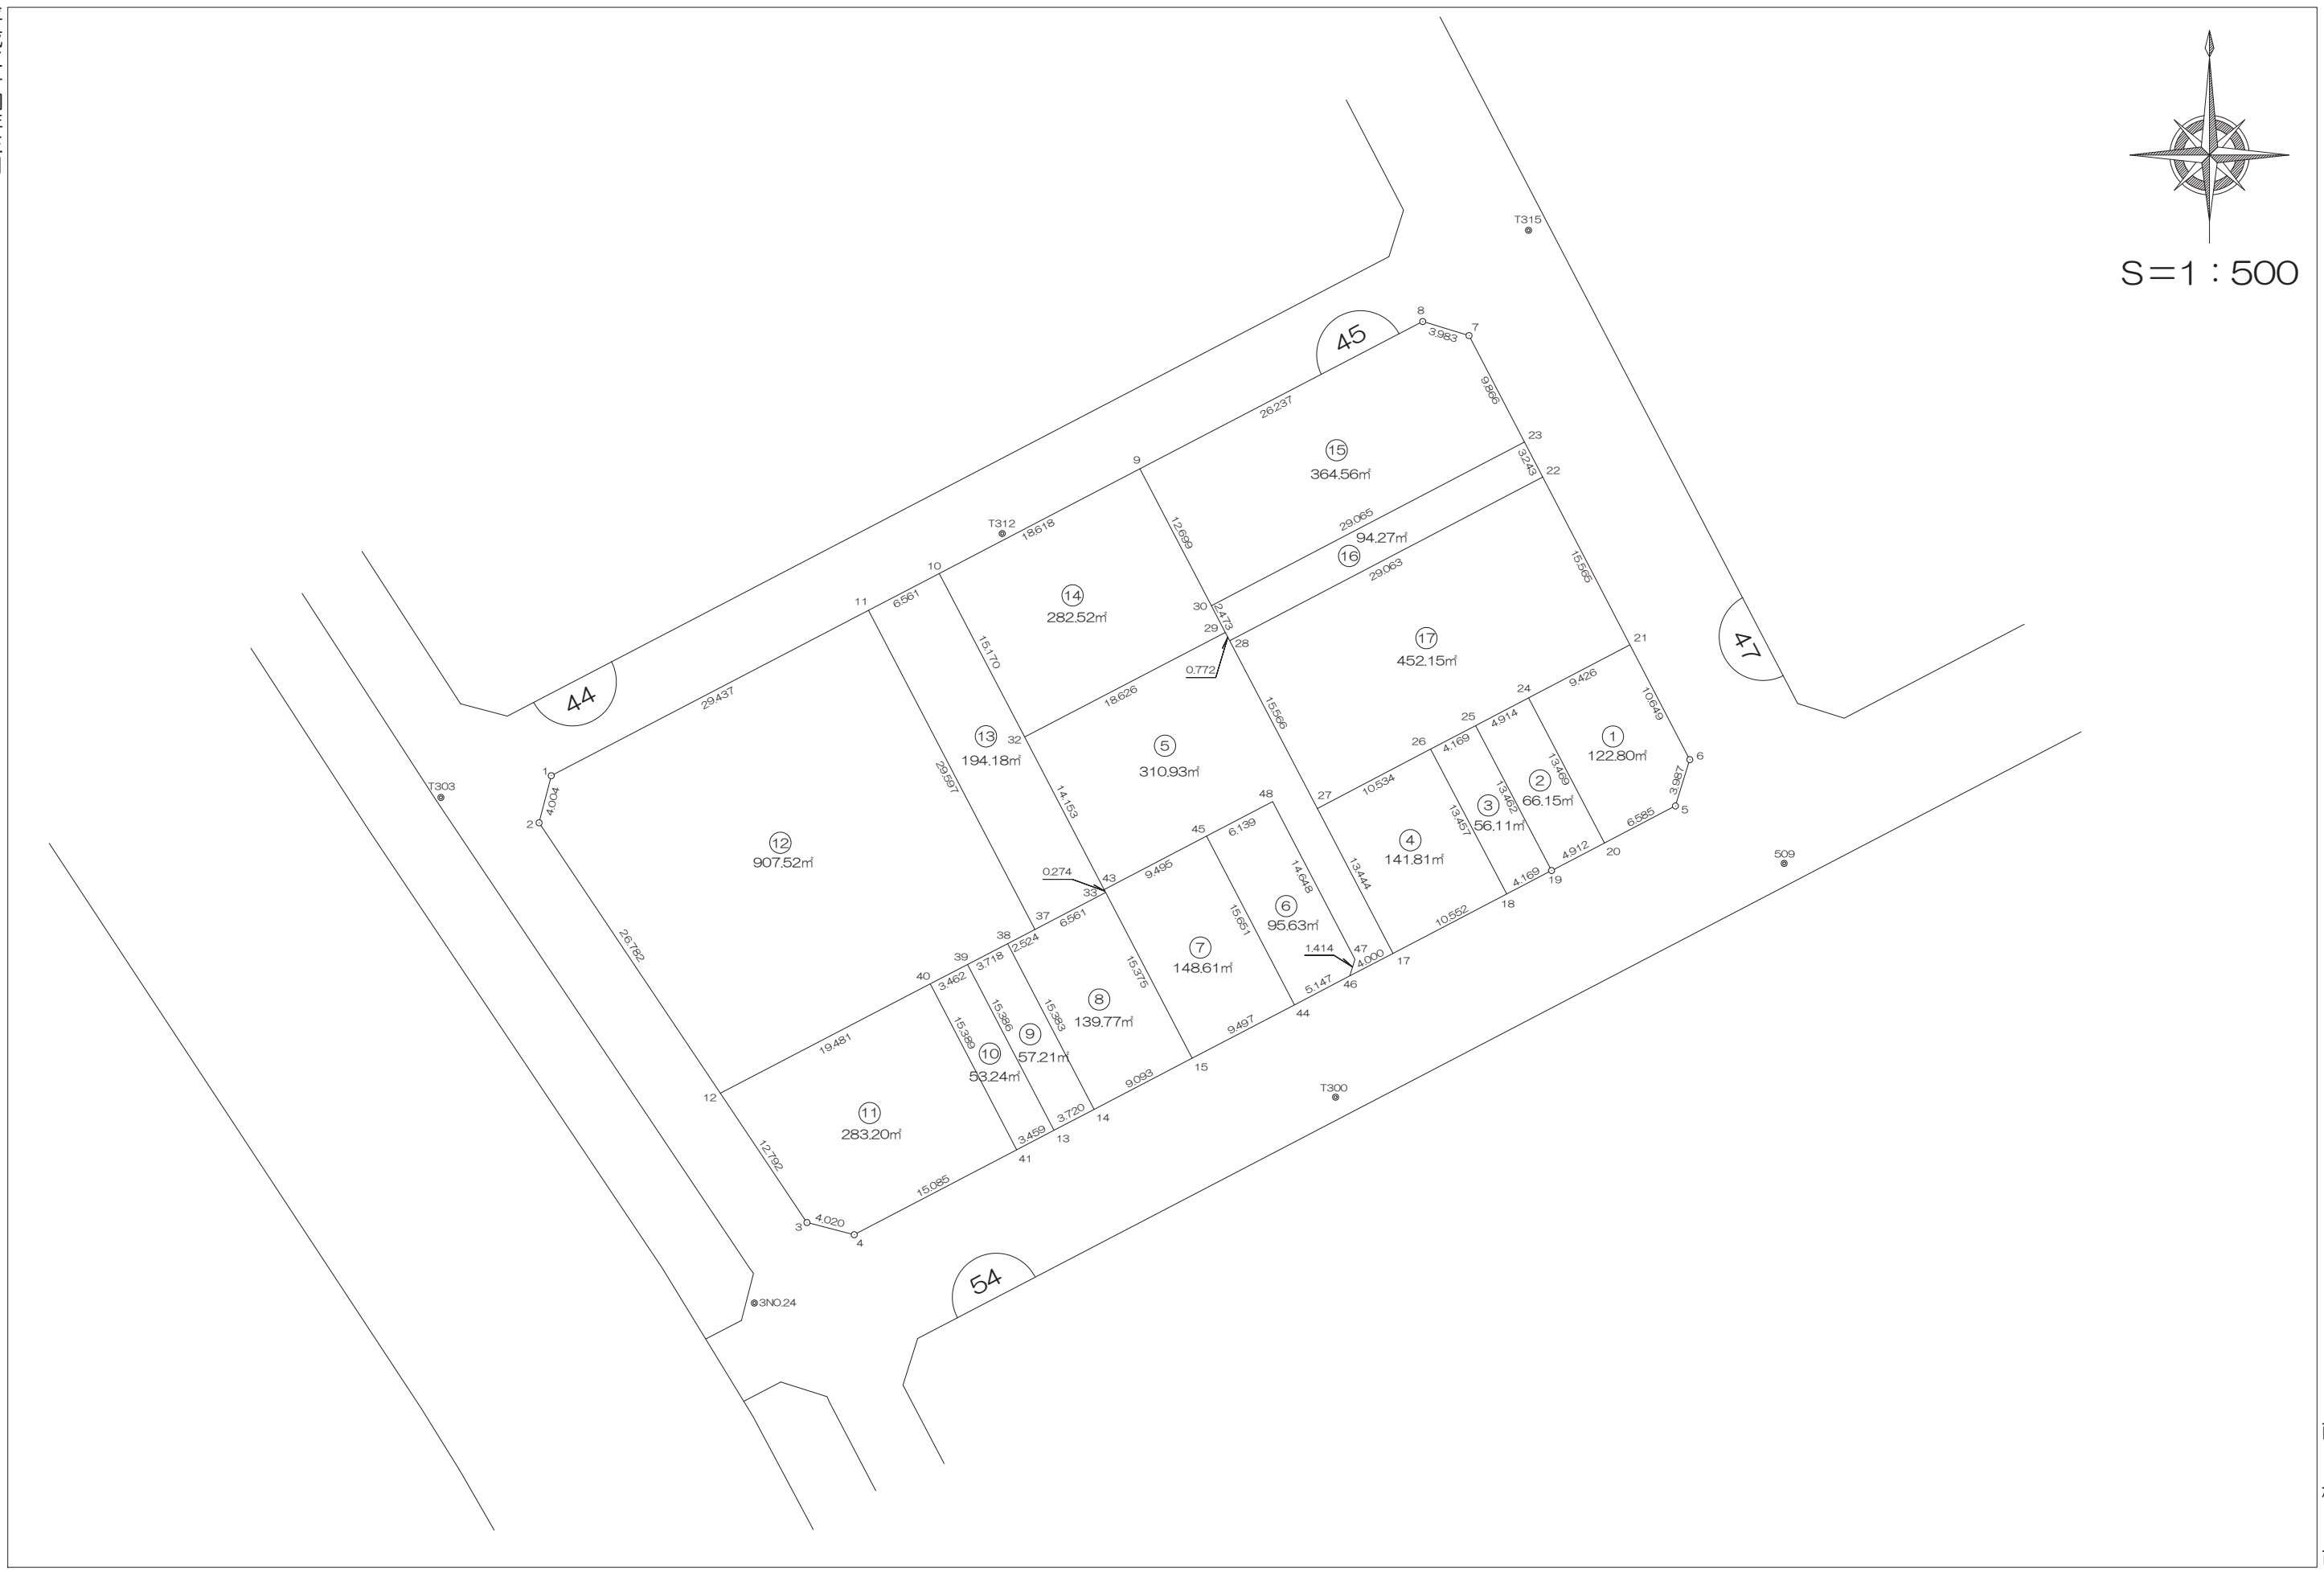

前橋市

画地出来形面積計算書

世界測地系


現場名：北部第三地区

地番名： 45_1

点名	Xn	Yn	距離	方向角	Yn+1-Yn-1	Xn × (Yn+1-Yn-1)
45B. 24	48012. 862	-70157. 231	13. 469	152° 20' 34"	-2. 102	-100923. 035924
45B. 20	48000. 932	-70150. 979	6. 585	62° 28' 40"	12. 092	580427. 269744
45B. 5	48003. 975	-70145. 139	3. 987	17° 13' 50"	7. 021	337035. 908475
45B. 6	48007. 783	-70143. 958	10. 649	332° 29' 21"	-3. 738	-179453. 092854
45B. 21	48017. 228	-70148. 877	9. 426	242° 24' 26"	-13. 273	-637332. 667244

倍面積合計	-245. 617803
1/2	122. 8089015

合計面積	122. 8089015
------	--------------

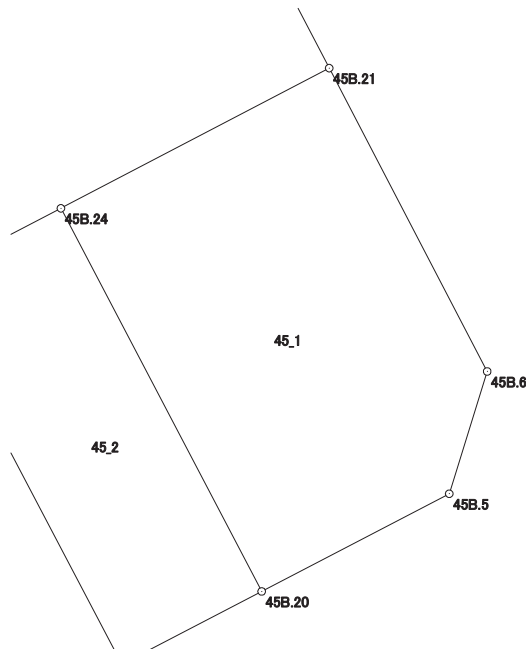

画地出来形面積計算書

世界測地系


現場名：北部第三地区

地番名： 45_2

点名	Xn	Yn	距離	方向角	Yn+1-Yn-1	Xn × (Yn+1-Yn-1)
45B.25	48010.586	-70161.586	13.462	152° 20' 12"	1.895	90980.060470
45B.19	47998.663	-70155.336	4.912	62° 29' 27"	10.607	509121.818441
45B.20	48000.932	-70150.979	13.469	332° 20' 34"	-1.895	-90961.766140
45B.24	48012.862	-70157.231	4.914	242° 24' 27"	-10.607	-509272.427234

倍面積合計	-132.314463
1/2	66.1572315

合計面積	66.1572315
------	------------

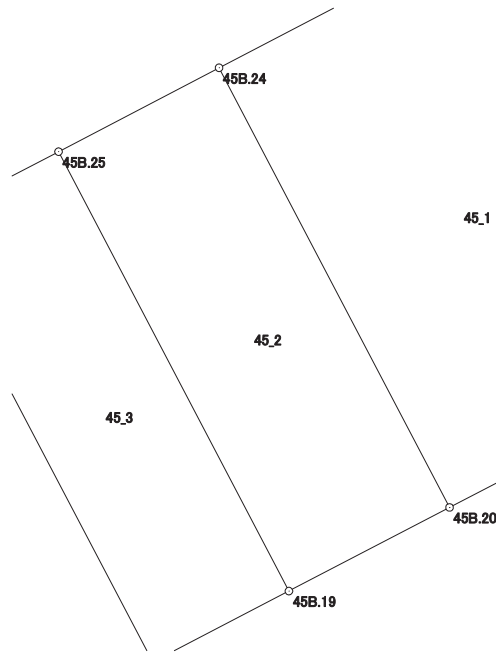

画地出来形面積計算書

世界測地系


現場名：北部第三地区

地番名： 45_3

点名	Xn	Yn	距離	方向角	Yn+1-Yn-1	Xn × (Yn+1-Yn-1)
45B.26	48008.653	-70165.280	13.457	152° 20' 10"	2.554	122614.099762
45B.18	47996.734	-70159.032	4.169	62° 26' 21"	9.944	477279.522896
45B.19	47998.663	-70155.336	13.462	332° 20' 12"	-2.554	-122588.585302
45B.25	48010.586	-70161.586	4.169	242° 22' 40"	-9.944	-477417.267184

倍面積合計	-112.229828
1/2	56.1149140

合計面積	56.1149140
------	------------

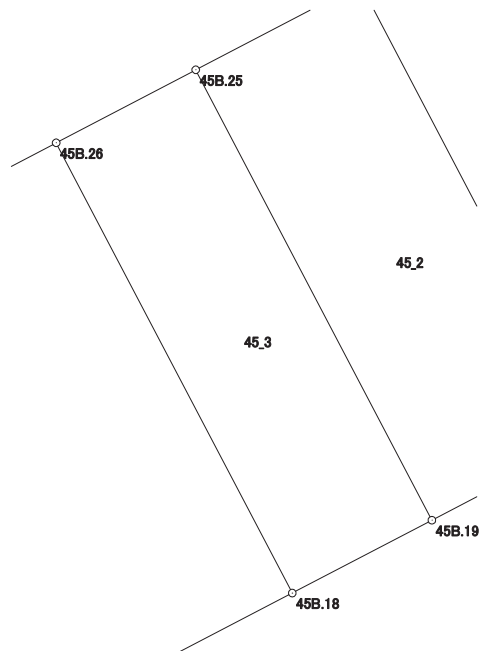

画地出来形面積計算書

世界測地系


現場名：北部第三地区

地番名： 45_4

点名	Xn	Yn	距離	方向角	Yn+1-Yn-1	Xn × (Yn+1-Yn-1)
45B.27	48003.768	-70174.613	13.444	152° 24' 48"	-3.107	-149147.707176
45B.17	47991.852	-70168.387	10.552	62° 26' 30"	15.581	747761.046012
45B.18	47996.734	-70159.032	13.457	332° 20' 10"	3.107	149125.852538
45B.26	48008.653	-70165.280	10.534	242° 22' 19"	-15.581	-748022.822393

倍面積合計	-283.631019
1/2	141.8155095

合計面積	141.8155095
------	-------------

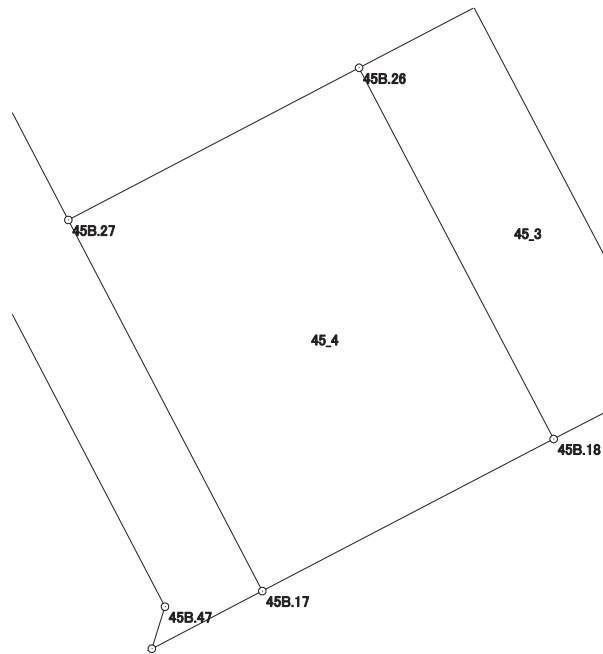

画地出来形面積計算書

世界測地系


現場名：北部第三地区

地番名： 45_5

点名	Xn	Yn	距離	方向角	Yn+1-Yn-1	Xn × (Yn+1-Yn-1)
45B.32	48009.646	-70198.700	14.153	152° 26' 47"	-9.974	-478848.209204
45B.43	47997.098	-70192.153	9.495	62° 25' 42"	14.964	718228.574472
45B.45	48001.493	-70183.736	6.139	62° 26' 45"	13.860	665300.692980
45B.48	48004.333	-70178.293	14.648	152° 24' 54"	12.226	586900.975258
45B.47	47991.350	-70171.510	1.414	197° 24' 35"	6.360	305224.986000
45B.46	47990.001	-70171.933	4.000	62° 26' 08"	3.123	149872.773123
45B.17	47991.852	-70168.387	13.444	332° 24' 48"	-2.680	-128618.163360
45B.27	48003.768	-70174.613	15.566	332° 24' 40"	-13.435	-644930.623080
45B.28	48017.564	-70181.822	0.772	332° 26' 19"	-7.566	-363300.889224
45B.29	48018.248	-70182.179	18.626	242° 29' 43"	-16.878	-810451.989744

倍面積合計	-621.872779
1/2	310.9363895

合計面積	310.9363895
------	-------------

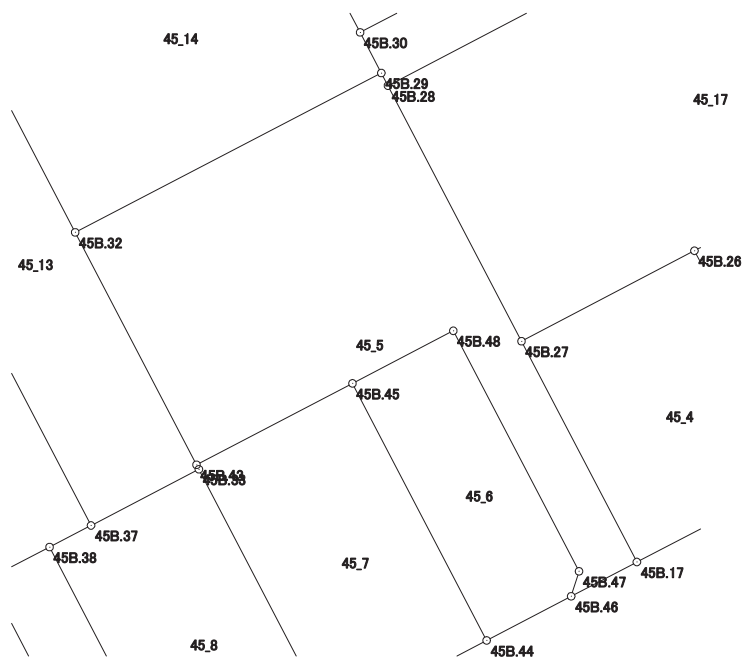

画地出来形面積計算書

世界測地系


現場名：北部第三地区

地番名： 45_6

点名	Xn	Yn	距離	方向角	Yn+1-Yn-1	Xn × (Yn+1-Yn-1)
45B.45	48001.493	-70183.736	15.651	152° 26' 28"	1.798	86306.684414
45B.44	47987.618	-70176.495	5.147	62° 25' 09"	11.803	566397.855254
45B.46	47990.001	-70171.933	1.414	17° 24' 35"	4.985	239230.154985
45B.47	47991.350	-70171.510	14.648	332° 24' 54"	-6.360	-305224.986000
45B.48	48004.333	-70178.293	6.139	242° 26' 45"	-12.226	-586900.975258

倍面積合計	-191.266605
1/2	95.6333025

合計面積	95.6333025
------	------------

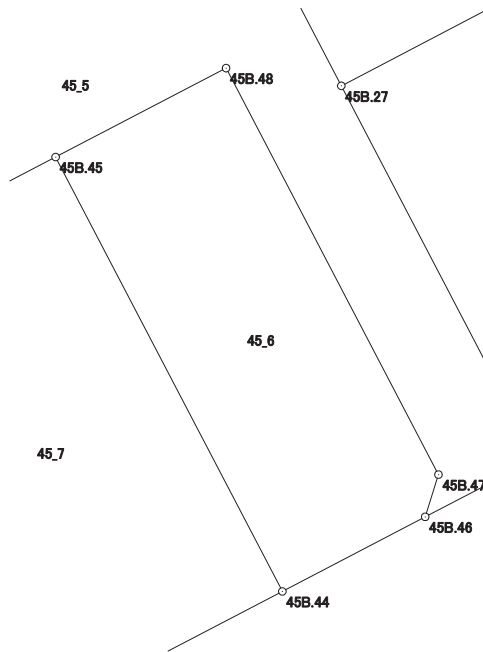

画地出来形面積計算書

世界測地系


現場名：北部第三地区

地番名： 45_7

点名	Xn	Yn	距離	方向角	Yn+1-Yn-1	Xn × (Yn+1-Yn-1)
45B.43	47997.098	-70192.153	0.274	152° 24' 25"	-8.290	-397895.942420
45B.33	47996.855	-70192.026	15.375	152° 26' 48"	7.239	347449.233345
45B.15	47983.224	-70184.914	9.497	62° 26' 21"	15.531	745227.451944
45B.44	47987.618	-70176.495	15.651	332° 26' 28"	1.178	56529.414004
45B.45	48001.493	-70183.736	9.495	242° 25' 42"	-15.658	-751607.377394

倍面積合計	-297.220521
1/2	148.6102605

合計面積	148.6102605
------	-------------

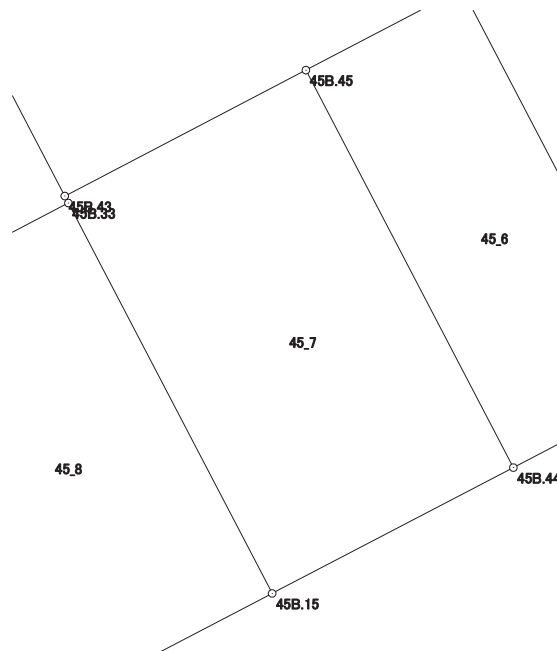

画地出来形面積計算書

世界測地系


現場名：北部第三地区

地番名： 45_8

点名	Xn	Yn	距離	方向角	Yn+1-Yn-1	Xn × (Yn+1-Yn-1)
45B.38	47992.659	-70200.083	15.383	152° 28' 44"	4.870	233724.249330
45B.14	47979.017	-70192.975	9.093	62° 26' 25"	15.169	727793.708873
45B.15	47983.224	-70184.914	15.375	332° 26' 48"	0.949	45536.079576
45B.33	47996.855	-70192.026	6.561	242° 29' 37"	-12.931	-620647.332005
45B.37	47993.825	-70197.845	2.524	242° 28' 50"	-8.057	-386686.248025

倍面積合計	-279.542251
1/2	139.7711255

合計面積	139.7711255
------	-------------

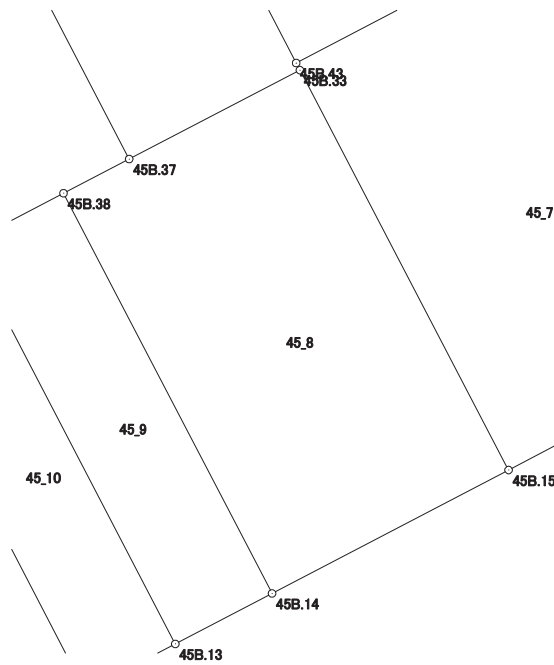

画地出来形面積計算書

世界測地系


現場名：北部第三地区

地番名： 45_9

点名	Xn	Yn	距離	方向角	Yn+1-Yn-1	Xn × (Yn+1-Yn-1)
45B.39	47990.942	-70203.381	15.386	152° 29' 08"	3.810	182845.489020
45B.13	47977.296	-70196.273	3.720	62° 26' 35"	10.406	499251.742176
45B.14	47979.017	-70192.975	15.383	332° 28' 44"	-3.810	-182800.054770
45B.38	47992.659	-70200.083	3.718	242° 29' 52"	-10.406	-499411.609554

倍面積合計	-114.433128
1/2	57.2165640

合計面積	57.2165640
------	------------

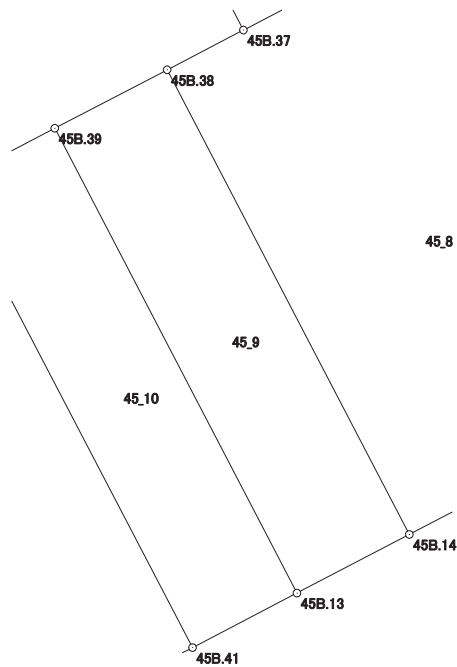

画地出来形面積計算書

世界測地系

現場名：北部第三地区

地番名： 45_10

点名	Xn	Yn	距離	方向角	Yn+1-Yn-1	Xn × (Yn+1-Yn-1)
45B.40	47989.342	-70206.451	15.389	152° 28' 27"	4.042	193972.920364
45B.41	47975.695	-70199.339	3.459	62° 25' 39"	10.178	488296.623710
45B.13	47977.296	-70196.273	15.386	332° 29' 08"	-4.042	-193924.230432
45B.39	47990.942	-70203.381	3.462	242° 28' 22"	-10.178	-488451.807676

倍面積合計	-106.494034
1/2	53.2470170

合計面積	53.2470170
------	------------



画地出来形面積計算書

世界測地系


現場名：北部第三地区

地番名： 45_11

点名	Xn	Yn	距離	方向角	Yn+1-Yn-1	Xn × (Yn+1-Yn-1)
45B.12	47980.344	-70223.729	12.792	146° 09' 30"	-10.154	-487192.412976
45B.3	47969.719	-70216.605	4.020	104° 27' 41"	11.017	528482.394223
45B.4	47968.715	-70212.712	15.085	62° 26' 16"	17.266	828227.833190
45B.41	47975.695	-70199.339	15.389	332° 28' 27"	6.261	300375.826395
45B.40	47989.342	-70206.451	19.481	242° 29' 26"	-24.390	-1170460.051380

倍面積合計	-566.410548
1/2	283.2052740

合計面積	283.2052740
------	-------------

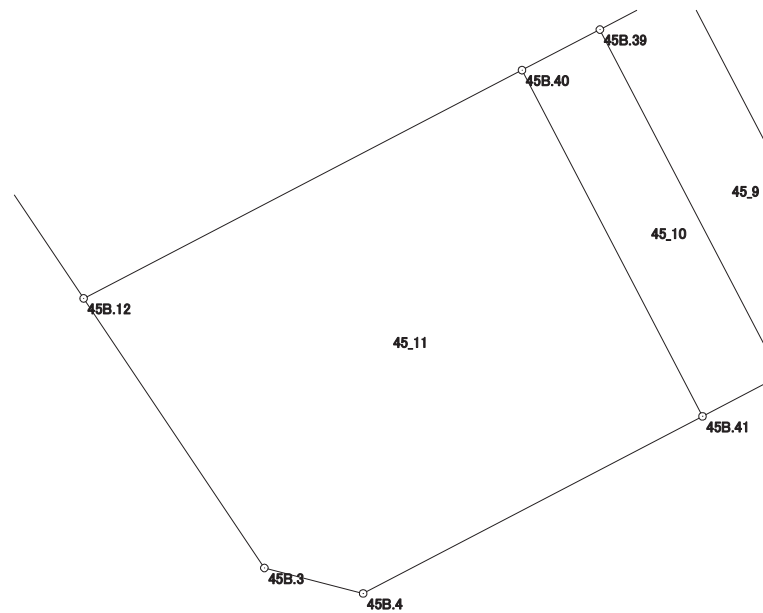

画地出来形面積計算書

世界測地系


現場名：北部第三地区

地番名： 45_12

点名	Xn	Yn	距離	方向角	Yn+1-Yn-1	Xn × (Yn+1-Yn-1)
45B. 1	48006. 465	-70237. 645	4. 004	194° 27' 47"	-27. 108	-1301359. 253220
45B. 2	48002. 588	-70238. 645	26. 782	146° 09' 20"	13. 916	668004. 014608
45B. 12	47980. 344	-70223. 729	19. 481	62° 29' 26"	32. 194	1544679. 194736
45B. 40	47989. 342	-70206. 451	3. 462	62° 28' 22"	20. 348	976487. 131016
45B. 39	47990. 942	-70203. 381	3. 718	62° 29' 52"	6. 368	305606. 318656
45B. 38	47992. 659	-70200. 083	2. 524	62° 28' 50"	5. 536	265687. 360224
45B. 37	47993. 825	-70197. 845	29. 597	332° 26' 37"	-11. 454	-549721. 271550
45B. 11	48020. 064	-70211. 537	29. 437	242° 29' 10"	-39. 800	-1911198. 547200

倍面積合計	-1815. 052730
1/2	907. 5263650

合計面積	907. 5263650
------	--------------

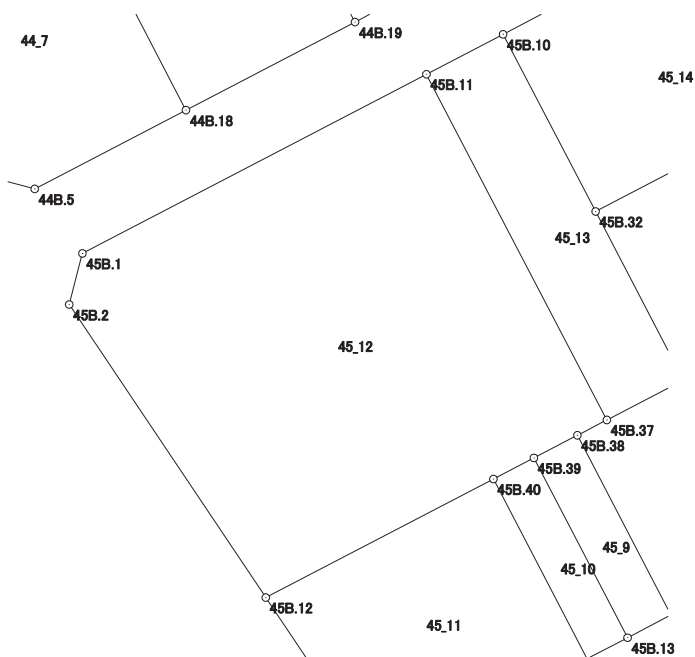

画地出来形面積計算書

世界測地系


現場名：北部第三地区

地番名： 45_13

点名	Xn	Yn	距離	方向角	Yn+1-Yn-1	Xn × (Yn+1-Yn-1)
45B.11	48020.064	-70211.537	29.597	152° 26' 37"	7.873	378061.963872
45B.37	47993.825	-70197.845	6.561	62° 29' 37"	19.511	936407.519575
45B.33	47996.855	-70192.026	0.274	332° 24' 25"	5.692	273198.098660
45B.43	47997.098	-70192.153	14.153	332° 26' 47"	-6.674	-320332.632052
45B.32	48009.646	-70198.700	15.170	332° 26' 36"	-13.565	-651250.847990
45B.10	48023.095	-70205.718	6.561	242° 29' 09"	-12.837	-616472.470515

倍面積合計	-388.368450
1/2	194.1842250

合計面積	194.1842250
------	-------------

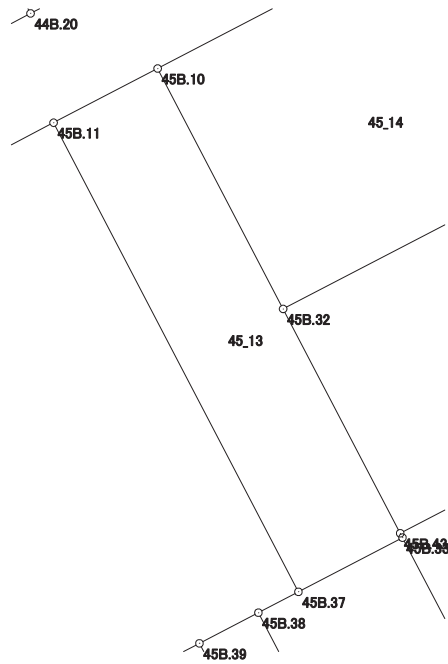

画地出来形面積計算書

世界測地系


現場名：北部第三地区

地番名： 45_14

点名	Xn	Yn	距離	方向角	Yn+1-Yn-1	Xn × (Yn+1-Yn-1)
45B.10	48023.095	-70205.718	15.170	152° 26' 36"	-9.495	-455979.287025
45B.32	48009.646	-70198.700	18.626	62° 29' 43"	23.539	1130099.057194
45B.29	48018.248	-70182.179	2.473	332° 26' 24"	15.377	738376.599496
45B.30	48020.440	-70183.323	12.699	332° 24' 28"	-7.026	-337391.611440
45B.9	48031.695	-70189.205	18.618	242° 29' 22"	-22.395	-1075669.809525

倍面積合計	-565.051300
1/2	282.5256500

合計面積	282.5256500
------	-------------

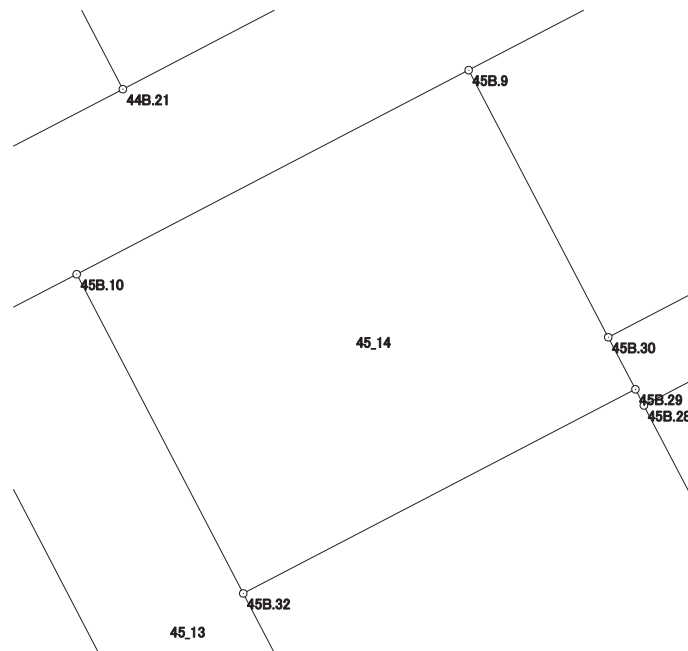

画地出来形面積計算書

世界測地系


現場名：北部第三地区

地番名： 45_15

点名	Xn	Yn	距離	方向角	Yn+1-Yn-1	Xn × (Yn+1-Yn-1)
45B. 9	48031. 695	-70189. 205	12. 699	152° 24' 28"	-17. 388	-835175. 112660
45B. 30	48020. 440	-70183. 323	29. 065	62° 23' 41"	31. 638	1519270. 680720
45B. 23	48033. 908	-70157. 567	9. 866	332° 29' 22"	21. 199	1018270. 815692
45B. 7	48042. 658	-70162. 124	3. 983	286° 53' 17"	-8. 368	-402020. 962144
45B. 8	48043. 815	-70165. 935	26. 237	242° 29' 15"	-27. 081	-1301074. 554015

倍面積合計	-729. 132407
1/2	364. 5662035

合計面積	364. 5662035
------	--------------

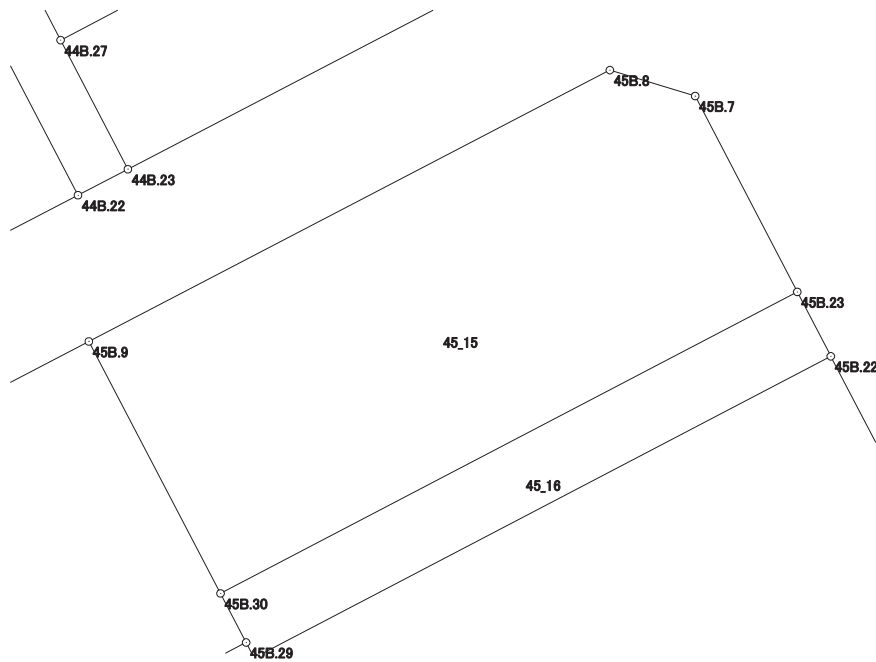

画地出来形面積計算書

世界測地系


現場名：北部第三地区

地番名： 45_16

点名	Xn	Yn	距離	方向角	Yn+1-Yn-1	Xn × (Yn+1-Yn-1)
45B.30	48020.440	-70183.323	2.473	152° 26' 24"	-24.612	-1181879.069280
45B.29	48018.248	-70182.179	0.772	152° 26' 19"	1.501	72075.390248
45B.28	48017.564	-70181.822	29.063	62° 23' 34"	26.111	1253786.613604
45B.22	48031.032	-70156.068	3.243	332° 28' 16"	24.255	1164992.681160
45B.23	48033.908	-70157.567	29.065	242° 23' 41"	-27.255	-1309164.162540

倍面積合計	-188.546808
1/2	94.2734040

合計面積	94.2734040
------	------------

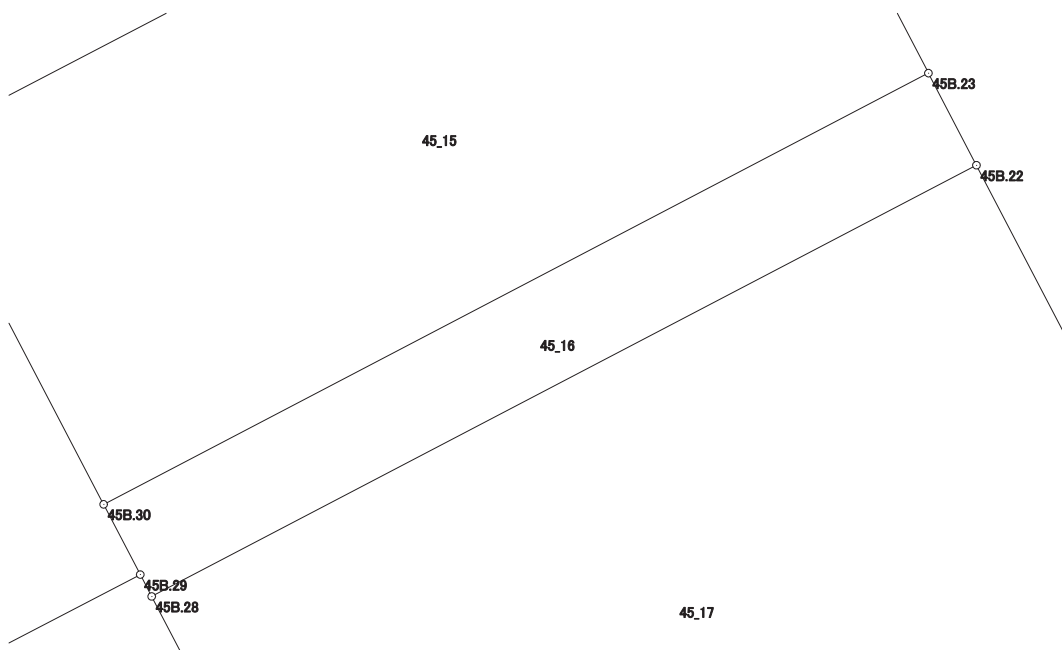

画地出来形面積計算書

世界測地系

現場名：北部第三地区

地番名： 45_17

点名	Xn	Yn	距離	方向角	Yn+1-Yn-1	Xn × (Yn+1-Yn-1)
45B.28	48017.564	-70181.822	15.566	152° 24' 40"	-18.545	-890485.724380
45B.27	48003.768	-70174.613	10.534	62° 22' 19"	16.542	794078.330256
45B.26	48008.653	-70165.280	4.169	62° 22' 40"	13.027	625408.722631
45B.25	48010.586	-70161.586	4.914	62° 24' 27"	8.049	386437.206714
45B.24	48012.862	-70157.231	9.426	62° 24' 26"	12.709	610195.463158
45B.21	48017.228	-70148.877	15.565	332° 29' 00"	1.163	55844.036164
45B.22	48031.032	-70156.068	29.063	242° 23' 34"	-32.945	-1582382.349240

倍面積合計	-904.314697
1/2	452.1573485

合計面積	452.1573485
------	-------------

