



北部第三地区 画地出来形確認測量原図

〈47街区〉-1

平成二十四年三月

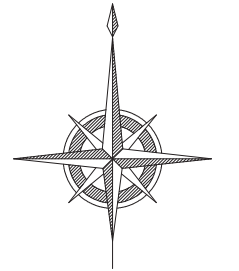

S=1:500

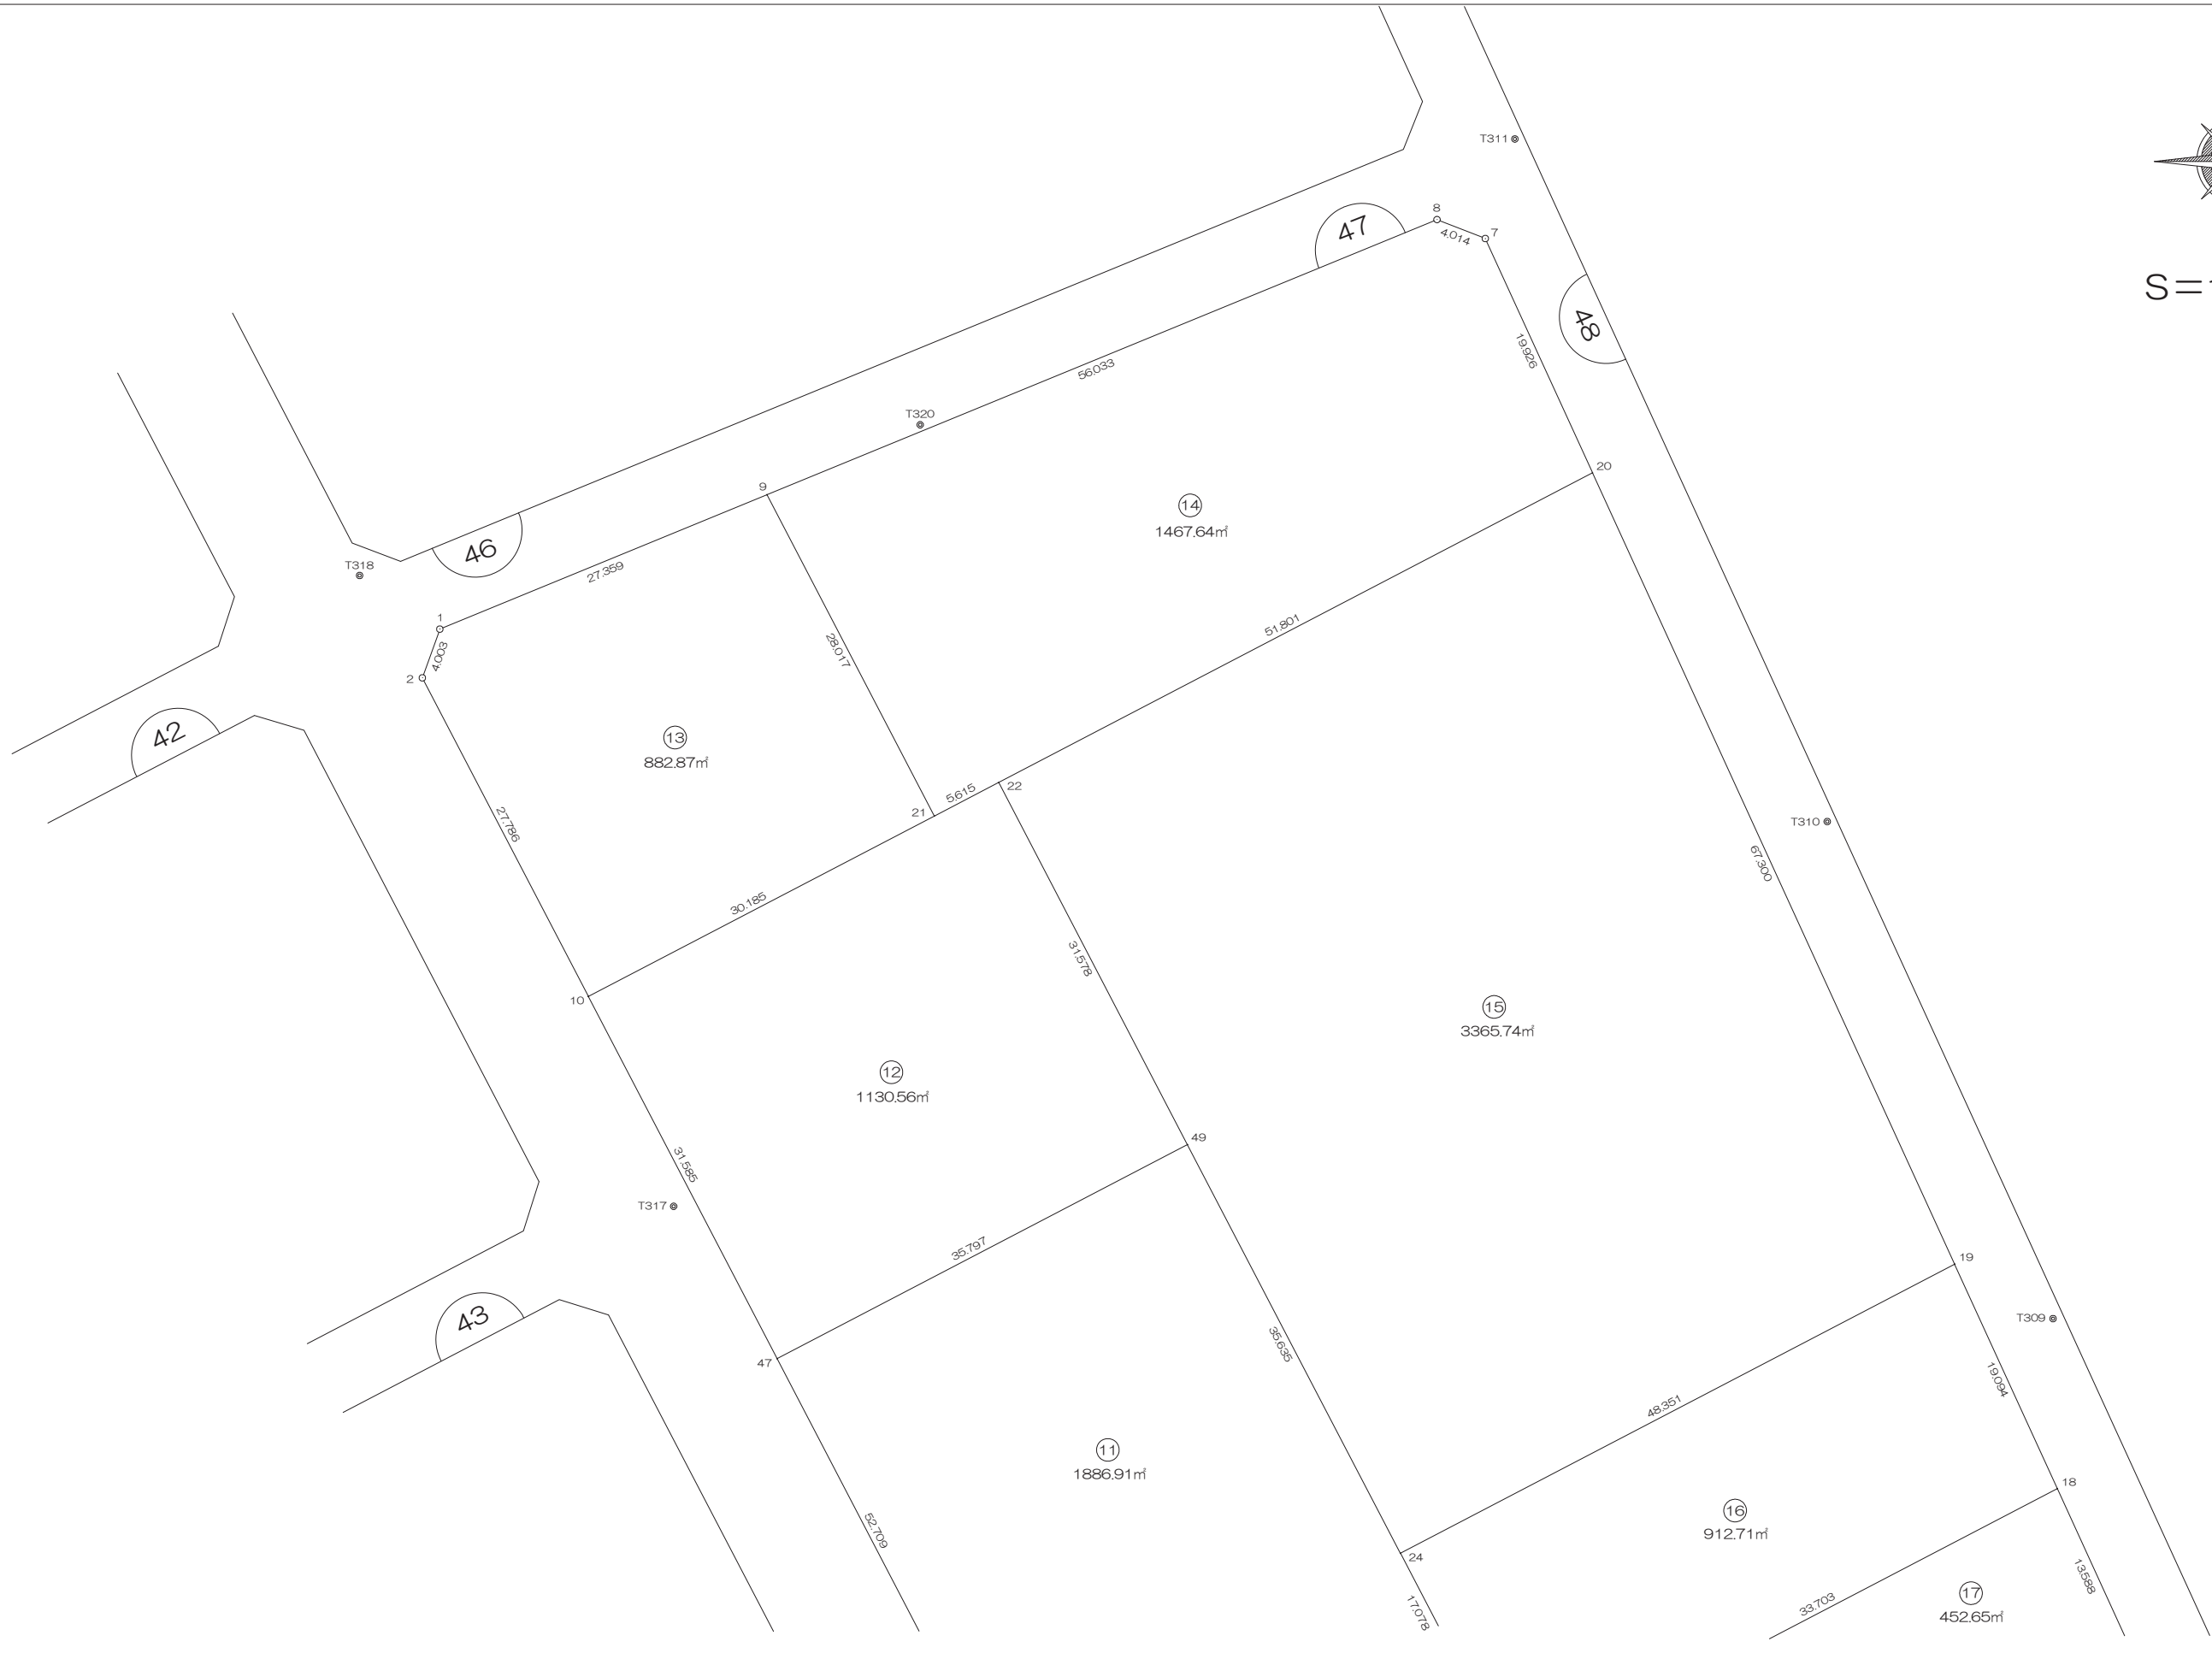


前橋市



北部第三地区 画地出来形確認測量原図

〈47街区〉-2

平成二十四年三月

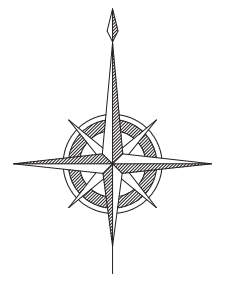

S=1:500

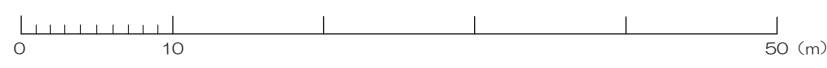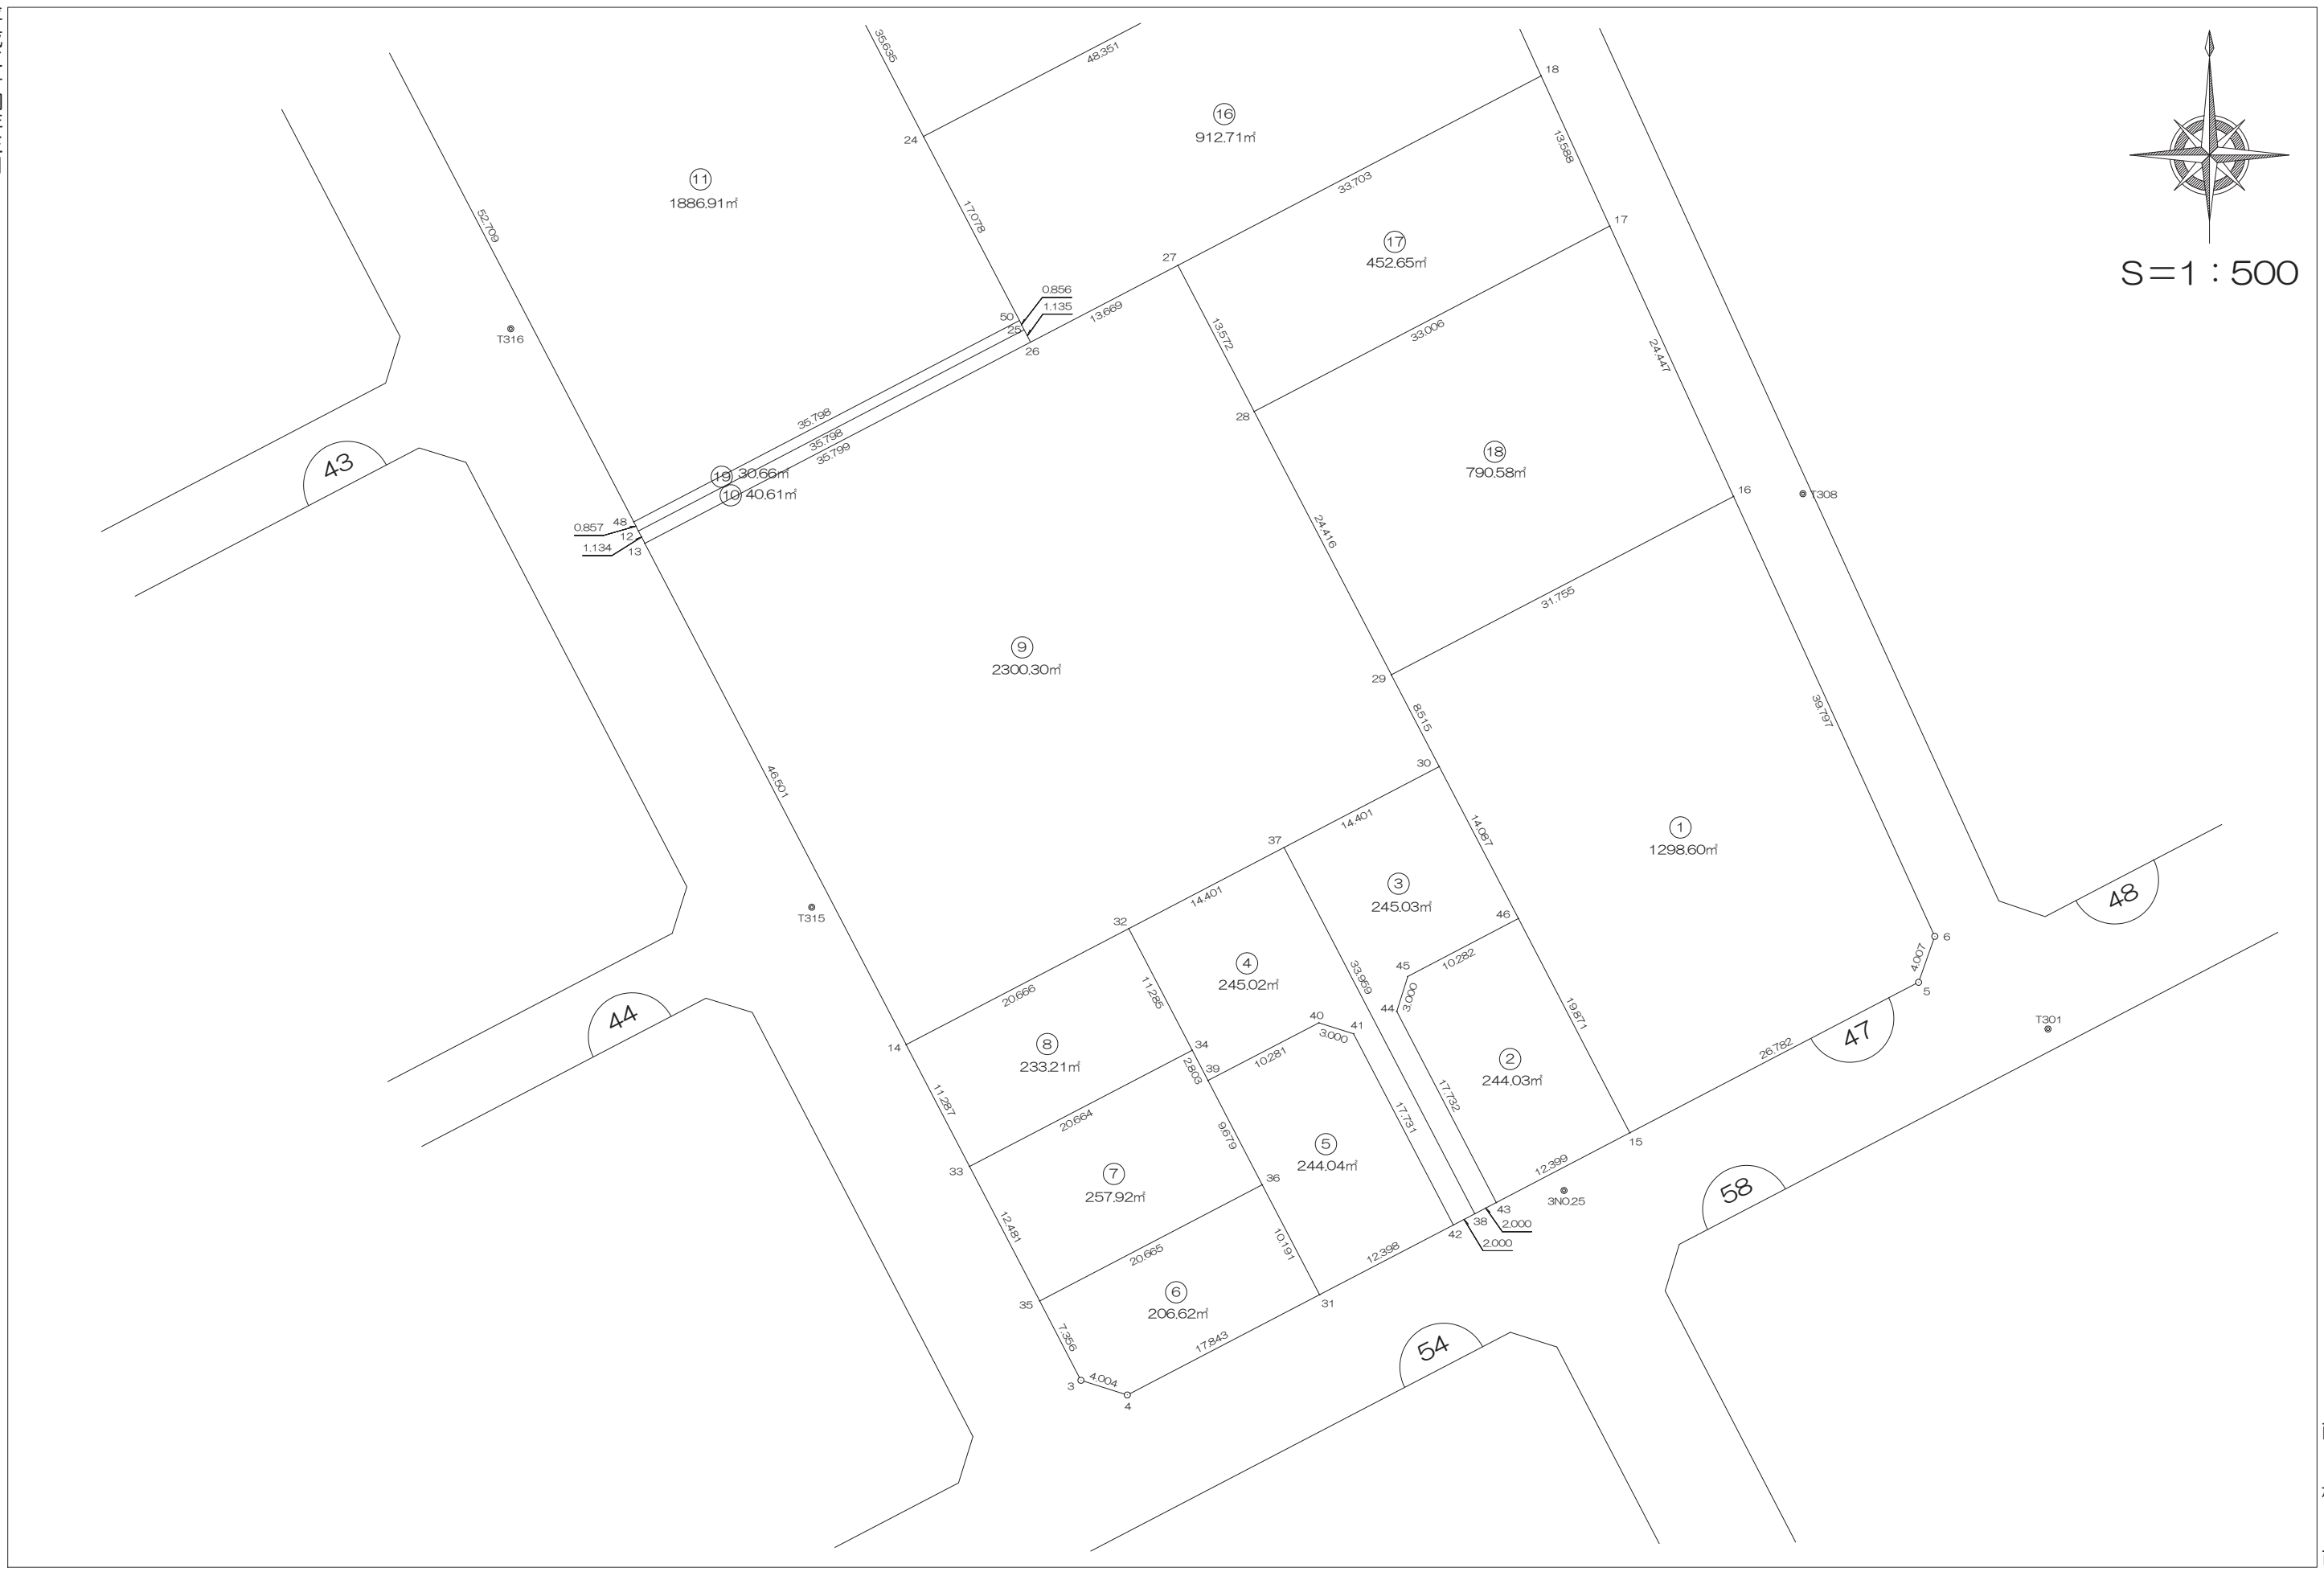

前橋市

画地出来形面積計算書

世界測地系


現場名：北部第三地区

地番名： 47_1

点名	Xn	Yn	距離	方向角	Yn+1-Yn-1	Xn × (Yn+1-Yn-1)
47B. 29	48070. 421	-70109. 536	31. 755	62-27-48	24. 221	1164313. 667041
47B. 16	48085. 102	-70081. 378	39. 797	155-24-27	44. 720	2150365. 761440
47B. 6	48048. 915	-70064. 816	4. 007	199-28-30	15. 226	731592. 779790
47B. 5	48045. 137	-70066. 152	26. 782	242-28-14	-25. 086	-1205260. 306782
47B. 15	48032. 758	-70089. 902	19. 871	332-28-32	-32. 933	-1581862. 819214
47B. 46	48050. 380	-70099. 085	14. 087	332-27-29	-15. 697	-754246. 814860
47B. 30	48062. 871	-70105. 599	8. 515	332-27-36	-10. 451	-502305. 064821

倍面積合計	2597. 202594
1/2	1298. 60

合計面積	1298. 60
------	----------

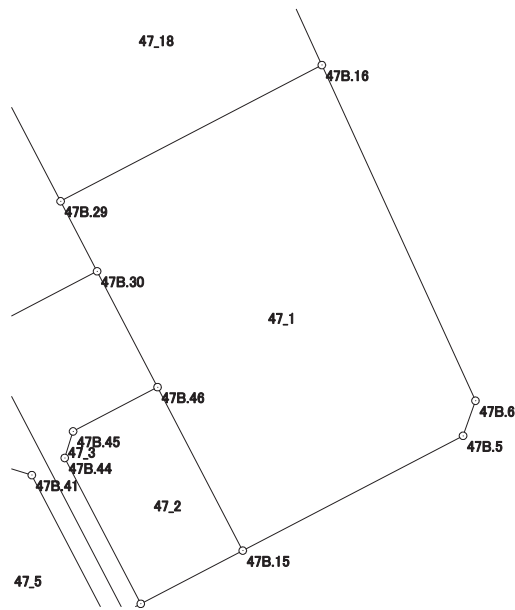

画地出来形面積計算書

世界測地系


現場名：北部第三地区

地番名： 47_2

点名	Xn	Yn	距離	方向角	Yn+1-Yn-1	Xn × (Yn+1-Yn-1)
47B.45	48045.607	-70108.192	10.282	62-20-27	10.008	480840.434856
47B.46	48050.380	-70099.085	19.871	152-28-32	18.290	878841.450200
47B.15	48032.758	-70089.902	12.399	242-26-57	-1.810	-86939.291980
47B.43	48027.023	-70100.895	17.732	332-27-45	-19.191	-921686.598393
47B.44	48042.746	-70109.093	3.000	17-28-50	-7.297	-350567.917562

倍面積合計	488.077121
1/2	244.03

合計面積	244.03
------	--------

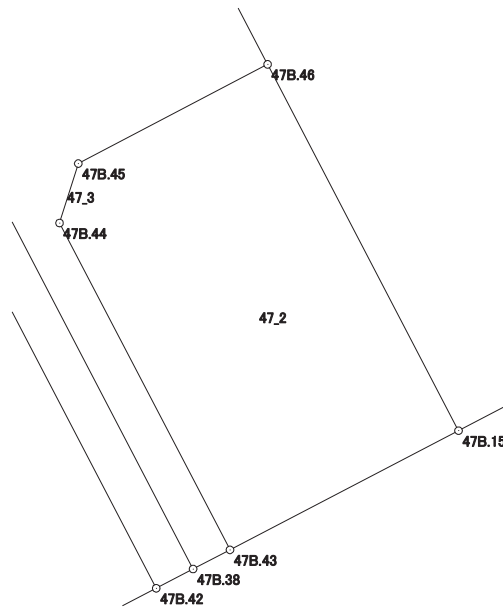

画地出来形面積計算書

世界測地系


現場名：北部第三地区

地番名： 47_3

点名	Xn	Yn	距離	方向角	Yn+1-Yn-1	Xn × (Yn+1-Yn-1)
47B.37	48056.214	-70118.369	14.401	62-28-01	-2.929	-140756.650806
47B.30	48062.871	-70105.599	14.087	152-27-29	19.284	926844.404364
47B.46	48050.380	-70099.085	10.282	242-20-27	-2.593	-124594.635340
47B.45	48045.607	-70108.192	3.000	197-28-50	-10.008	-480840.434856
47B.44	48042.746	-70109.093	17.732	152-27-45	7.297	350567.917562
47B.43	48027.023	-70100.895	2.000	242-34-35	6.423	308477.568729
47B.38	48026.102	-70102.670	33.959	332-27-52	-17.474	-839208.106348

倍面積合計	490.063305
1/2	245.03

合計面積	245.03
------	--------

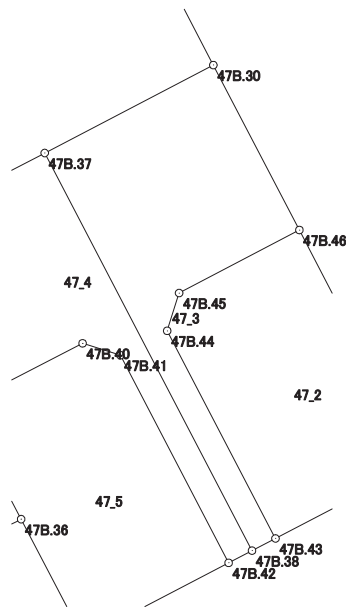

画地出来形面積計算書

世界測地系


現場名：北部第三地区

地番名： 47_4

点名	Xn	Yn	距離	方向角	Yn+1-Yn-1	Xn × (Yn+1-Yn-1)
47B.32	48049.557	-70131.139	14.401	62-28-01	7.554	362966.353578
47B.37	48056.214	-70118.369	33.959	152-27-52	28.469	1368112.356366
47B.38	48026.102	-70102.670	2.000	242-23-03	13.927	668859.522554
47B.42	48025.175	-70104.442	17.731	332-27-55	-9.969	-478762.969575
47B.41	48040.898	-70112.639	3.000	287-28-29	-11.059	-531284.290982
47B.40	48041.799	-70115.501	10.281	242-34-57	-11.988	-575925.086412
47B.39	48037.065	-70124.627	2.803	332-27-24	-10.422	-500642.291430
47B.34	48039.550	-70125.923	11.285	332-28-12	-6.512	-312833.549600

倍面積合計	490.044499
1/2	245.02

合計面積	245.02
------	--------

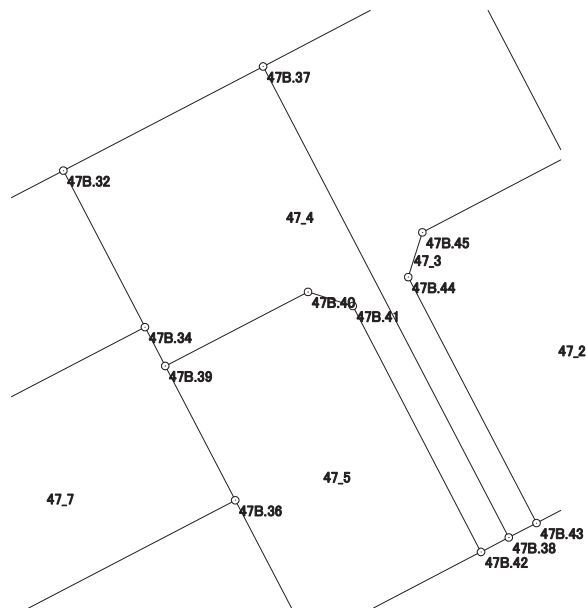

画地出来形面積計算書

世界測地系


現場名：北部第三地区

地番名： 47_5

点名	Xn	Yn	距離	方向角	Yn+1-Yn-1	Xn × (Yn+1-Yn-1)
47B. 39	48037.065	-70124.627	10.281	62-34-57	4.652	223468.426380
47B. 40	48041.799	-70115.501	3.000	107-28-29	11.988	575925.086412
47B. 41	48040.898	-70112.639	17.731	152-27-55	11.059	531284.290982
47B. 42	48025.175	-70104.442	12.398	242-29-03	-2.799	-134422.464825
47B. 31	48019.447	-70115.438	10.191	332-26-30	-15.711	-754433.531817
47B. 36	48028.482	-70120.153	9.679	332-28-07	-9.189	-441333.721098

倍面積合計	488.086034
1/2	244.04

合計面積	244.04
------	--------

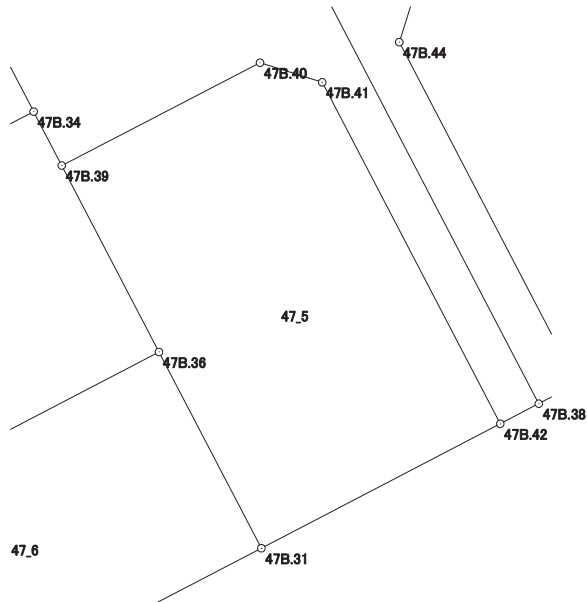

画地出来形面積計算書

世界測地系


現場名：北部第三地区

地番名： 47_6

点名	Xn	Yn	距離	方向角	Yn+1-Yn-1	Xn × (Yn+1-Yn-1)
47B. 35	48018. 928	-70138. 477	20. 665	62-27-46	14. 923	716586. 462544
47B. 36	48028. 482	-70120. 153	10. 191	152-26-30	23. 039	1106528. 196798
47B. 31	48019. 447	-70115. 438	17. 843	242-27-35	-11. 106	-533303. 978382
47B. 4	48011. 197	-70131. 259	4. 004	287-33-41	-19. 638	-942843. 886686
47B. 3	48012. 405	-70135. 076	7. 356	332-27-47	-7. 218	-346553. 539290

倍面積合計	413. 254984
1/2	206. 62

合計面積	206. 62
------	---------

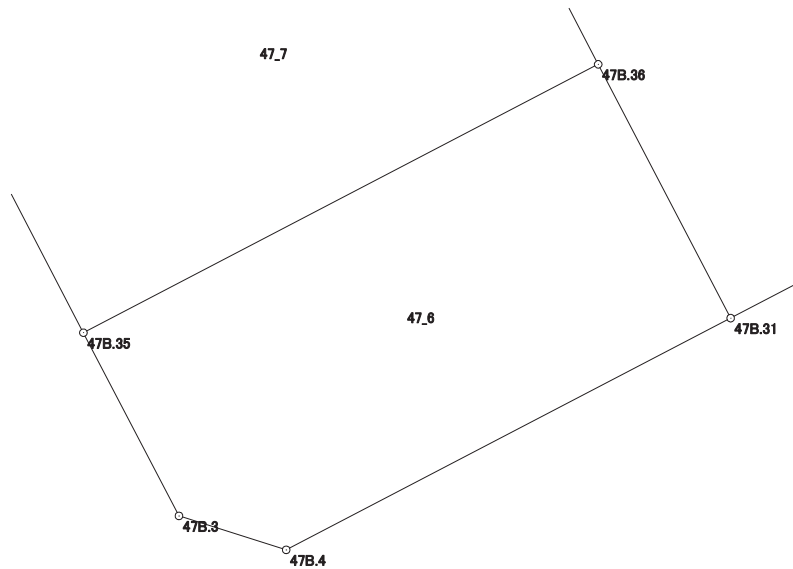

画地出来形面積計算書

世界測地系


現場名：北部第三地区

地番名： 47_7

点名	Xn	Yn	距離	方向角	Yn+1-Yn-1	Xn × (Yn+1-Yn-1)
47B.33	48029.996	-70144.246	20.664	62-27-41	12.554	602968.569784
47B.34	48039.550	-70125.923	2.803	152-27-24	19.619	942487.931450
47B.39	48037.065	-70124.627	9.679	152-28-07	5.770	277173.865050
47B.36	48028.482	-70120.153	20.665	242-27-46	-13.850	-665194.475700
47B.35	48018.928	-70138.477	12.481	332-28-12	-24.093	-1156920.032304

倍面積合計	515.858280
1/2	257.92

合計面積	257.92
------	--------

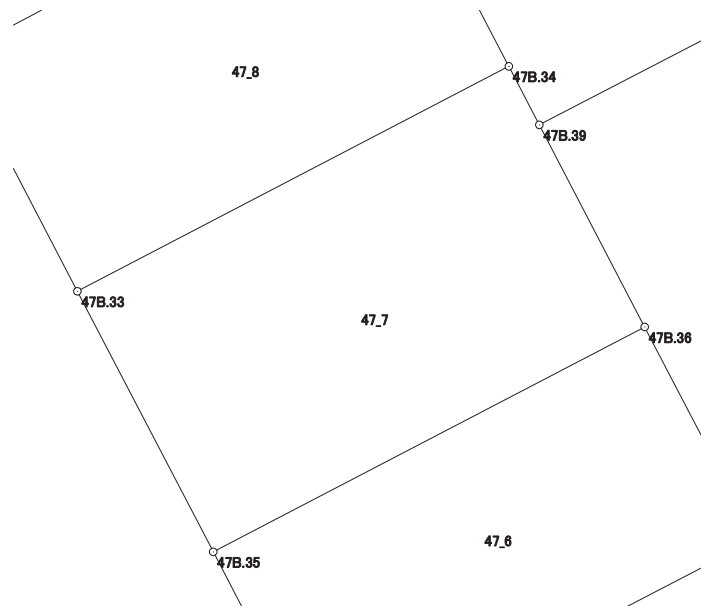

画地出来形面積計算書

世界測地系


現場名：北部第三地区

地番名： 47_8

点名	Xn	Yn	距離	方向角	Yn+1-Yn-1	Xn × (Yn+1-Yn-1)
47B. 14	48040.004	-70149.464	20.666	62-28-00	13.107	629660.332428
47B. 32	48049.557	-70131.139	11.285	152-28-12	23.541	1131134.621337
47B. 34	48039.550	-70125.923	20.664	242-27-41	-13.107	-629654.381850
47B. 33	48029.996	-70144.246	11.287	332-27-48	-23.541	-1130674.135836

倍面積合計	466.436079
1/2	233.21

合計面積	233.21
------	--------

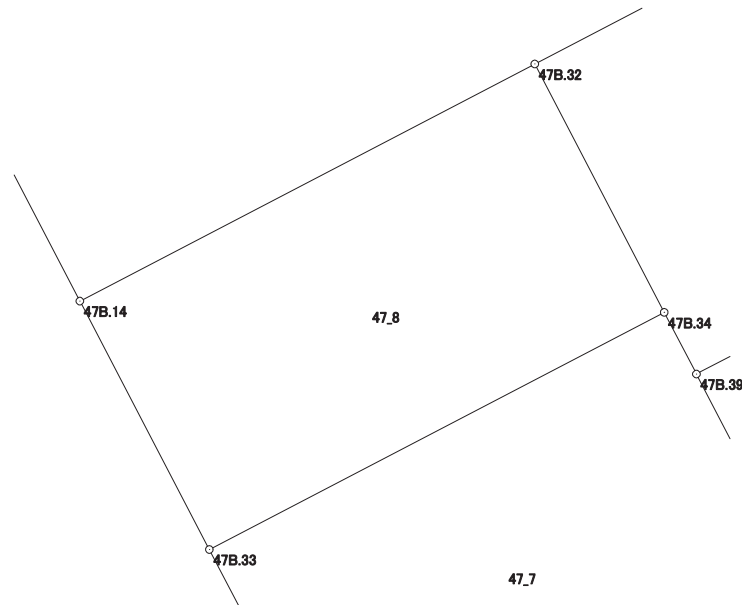

画地出来形面積計算書

世界測地系


現場名：北部第三地区

地番名： 47_9

点名	Xn	Yn	距離	方向角	Yn+1-Yn-1	Xn × (Yn+1-Yn-1)
47B. 13	48081. 239	-70170. 959	35. 799	62-27-57	10. 249	492784. 618511
47B. 26	48097. 788	-70139. 215	13. 669	62-27-57	43. 865	2109809. 470620
47B. 27	48104. 107	-70127. 094	13. 572	152-28-12	18. 394	884826. 944158
47B. 28	48092. 072	-70120. 821	24. 416	152-28-14	17. 558	844400. 600176
47B. 29	48070. 421	-70109. 536	8. 515	152-27-36	15. 222	731727. 948462
47B. 30	48062. 871	-70105. 599	14. 401	242-28-01	-8. 833	-424539. 339543
47B. 37	48056. 214	-70118. 369	14. 401	242-28-01	-25. 540	-1227355. 705560
47B. 32	48049. 557	-70131. 139	20. 666	242-28-00	-31. 095	-1494100. 974915
47B. 14	48040. 004	-70149. 464	46. 501	332-28-04	-39. 820	-1912952. 959280

倍面積合計	4600. 602629
1/2	2300. 30

合計面積	2300. 30
------	----------

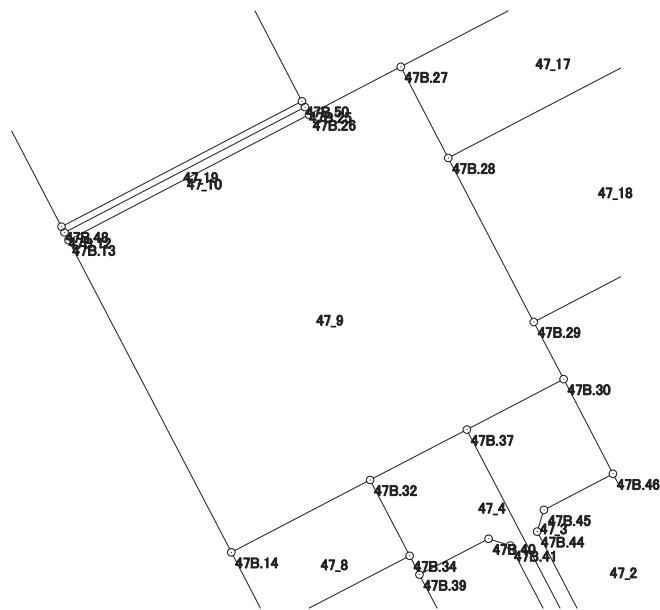

画地出来形面積計算書

世界測地系


現場名：北部第三地区

地番名： 47_10

点名	Xn	Yn	距離	方向角	Yn+1-Yn-1	Xn × (Yn+1-Yn-1)
47B.12	48082.244	-70171.484	35.798	62-27-49	31.218	1501031.493192
47B.25	48098.794	-70139.741	1.135	152-23-48	32.269	1552099.983586
47B.26	48097.788	-70139.215	35.799	242-27-57	-31.218	-1501516.745784
47B.13	48081.239	-70170.959	1.134	332-25-05	-32.269	-1551533.501291

倍面積合計	81.229703
1/2	40.61

合計面積	40.61
------	-------

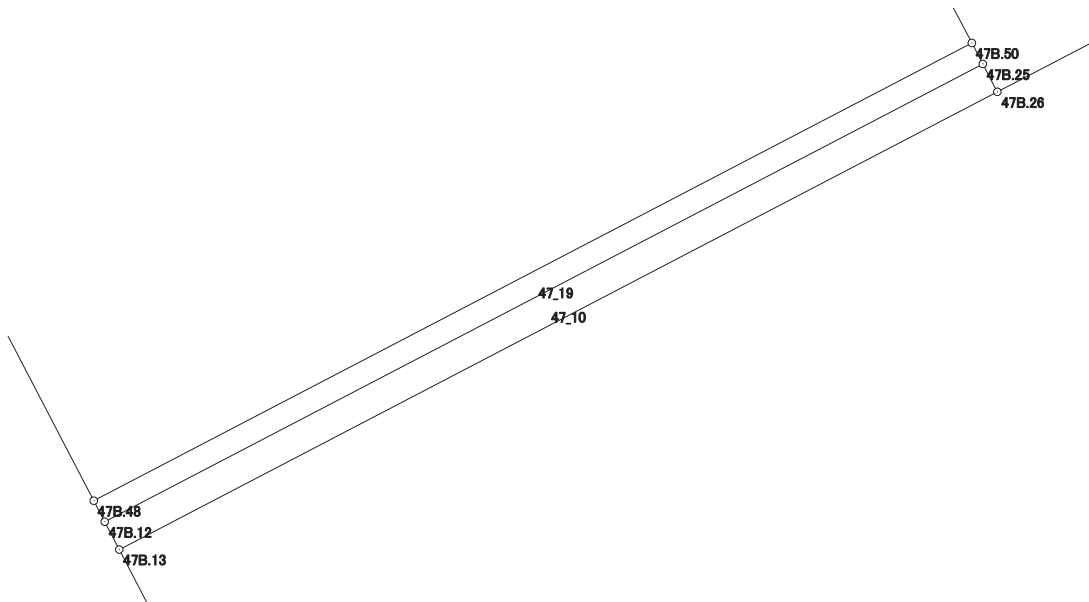

画地出来形面積計算書

世界測地系


現場名：北部第三地区

地番名： 47_11

点名	Xn	Yn	距離	方向角	Yn+1-Yn-1	Xn × (Yn+1-Yn-1)
47B.48	48083.004	-70171.880	52.709	332-28-03	-56.108	-2697841.188432
47B.47	48129.744	-70196.245	35.797	62-27-31	7.375	354956.862000
47B.49	48146.296	-70164.505	35.635	152-27-59	48.213	2321277.369048
47B.24	48114.697	-70148.032	17.078	152-27-56	24.368	1172458.936496
47B.50	48099.553	-70140.137	35.798	242-27-54	-23.848	-1147078.139944

倍面積合計	3773.839168
1/2	1886.91

合計面積	1886.91
------	---------

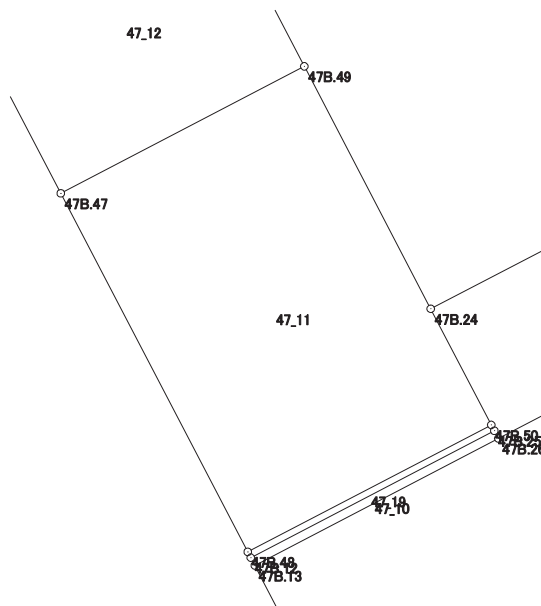

画地出来形面積計算書

世界測地系


現場名：北部第三地区

地番名： 47_12

点名	Xn	Yn	距離	方向角	Yn+1-Yn-1	Xn × (Yn+1-Yn-1)
47B. 49	48146.296	-70164.505	35.797	242-27-31	-17.143	-825371.952328
47B. 47	48129.744	-70196.245	31.585	332-27-41	-46.343	-2230476.726192
47B. 10	48157.750	-70210.848	30.185	62-28-05	12.164	585790.871000
47B. 21	48171.703	-70184.081	5.615	62-28-19	31.746	1529258.883438
47B. 22	48174.298	-70179.102	31.578	152-28-04	19.576	943060.057648

倍面積合計	2261.133566
1/2	1130.56

合計面積	1130.56
------	---------

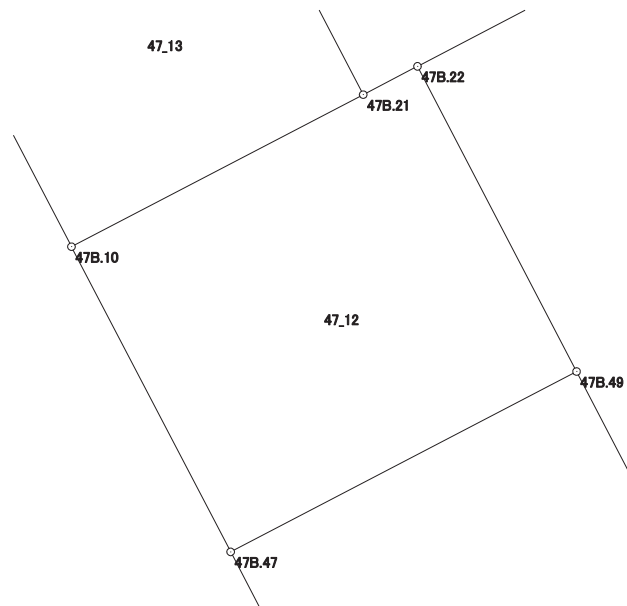

画地出来形面積計算書

世界測地系


現場名：北部第三地区

地番名： 47_13

点名	Xn	Yn	距離	方向角	Yn+1-Yn-1	Xn × (Yn+1-Yn-1)
47B. 1	48186. 157	-70222. 340	27. 359	67-40-50	26. 661	1284691. 131777
47B. 9	48196. 547	-70197. 031	28. 017	152-28-09	38. 259	1843951. 691673
47B. 21	48171. 703	-70184. 081	30. 185	242-28-05	-13. 817	-665588. 420351
47B. 10	48157. 750	-70210. 848	27. 786	332-28-03	-39. 611	-1907576. 635250
47B. 2	48182. 389	-70223. 692	4. 003	19-44-19	-11. 492	-553712. 014388

倍面積合計	1765. 753461
1/2	882. 87

合計面積	882. 87
------	---------

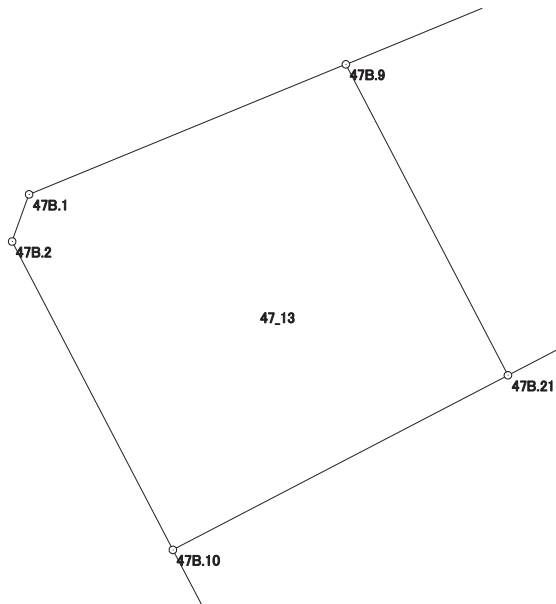

画地出来形面積計算書

世界測地系


現場名：北部第三地区

地番名： 47_14

点名	Xn	Yn	距離	方向角	Yn+1-Yn-1	Xn × (Yn+1-Yn-1)
47B. 9	48196. 547	-70197. 031	56. 033	67-40-49	38. 885	1874122. 730095
47B. 8	48217. 827	-70145. 196	4. 014	111-26-18	55. 571	2679512. 864217
47B. 7	48216. 360	-70141. 460	19. 926	155-24-19	12. 029	579994. 594440
47B. 20	48198. 242	-70133. 167	51. 801	242-28-08	-37. 642	-1814278. 225364
47B. 22	48174. 298	-70179. 102	5. 615	242-28-19	-50. 914	-2452746. 208372
47B. 21	48171. 703	-70184. 081	28. 017	332-28-09	-17. 929	-863670. 463087

倍面積合計	2935. 291929
1/2	1467. 64

合計面積	1467. 64
------	----------

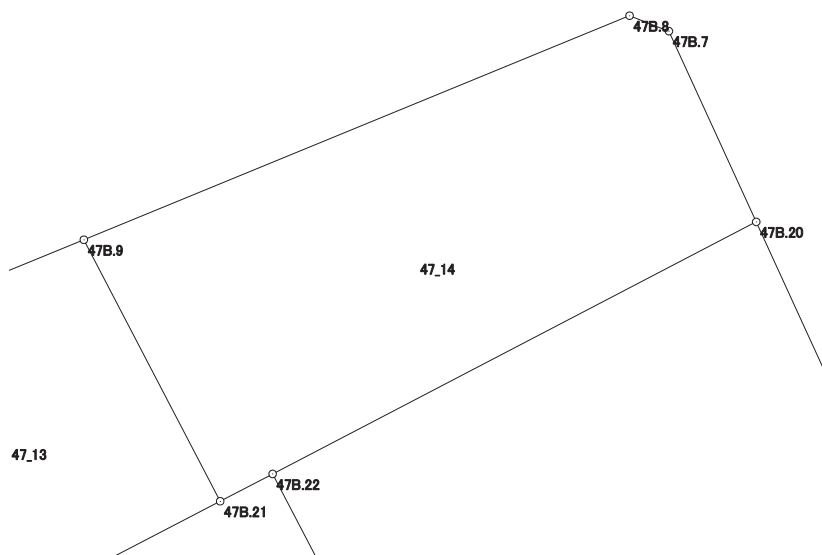

画地出来形面積計算書

世界測地系


現場名：北部第三地区

地番名： 47_15

点名	Xn	Yn	距離	方向角	Yn+1-Yn-1	Xn × (Yn+1-Yn-1)
47B. 22	48174. 298	-70179. 102	51. 801	62-28-08	31. 338	1509686. 150724
47B. 20	48198. 242	-70133. 167	67. 300	155-24-19	73. 945	3564019. 004690
47B. 19	48137. 048	-70105. 157	48. 351	242-28-00	-14. 865	-715557. 218520
47B. 24	48114. 697	-70148. 032	35. 635	332-27-59	-59. 348	-2855511. 037556
47B. 49	48146. 296	-70164. 505	31. 578	332-28-04	-31. 070	-1495905. 416720

倍面積合計	6731. 482618
1/2	3365. 74

合計面積	3365. 74
------	----------

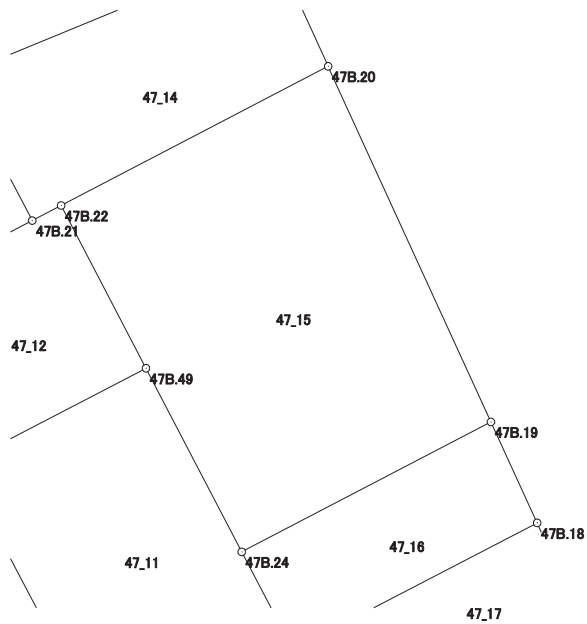

画地出来形面積計算書

世界測地系


現場名：北部第三地区

地番名： 47_16

点名	Xn	Yn	距離	方向角	Yn+1-Yn-1	Xn × (Yn+1-Yn-1)
47B. 24	48114. 697	-70148. 032	48. 351	62-28-00	34. 980	1683052. 101060
47B. 19	48137. 048	-70105. 157	19. 094	155-23-55	50. 824	2446517. 327552
47B. 18	48119. 687	-70097. 208	33. 703	242-27-59	-21. 937	-1055601. 573719
47B. 27	48104. 107	-70127. 094	13. 669	242-27-57	-42. 007	-2020709. 222749
47B. 26	48097. 788	-70139. 215	1. 135	332-23-48	-12. 647	-608292. 724836
47B. 25	48098. 794	-70139. 741	0. 856	332-26-50	-0. 922	-44347. 088068
47B. 50	48099. 553	-70140. 137	17. 078	332-27-56	-8. 291	-398793. 393923

倍面積合計	1825. 425317
1/2	912. 71

合計面積	912. 71
------	---------

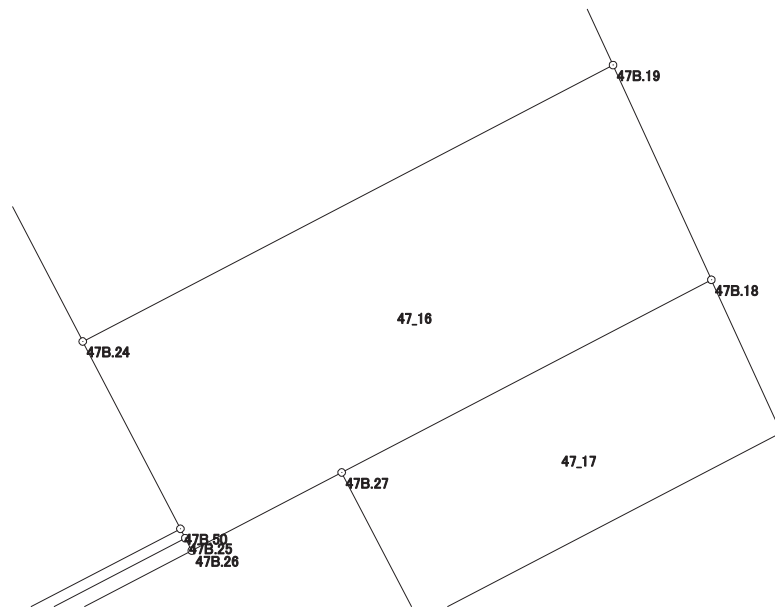

画地出来形面積計算書

世界測地系


現場名：北部第三地区

地番名： 47_17

点名	Xn	Yn	距離	方向角	Yn+1-Yn-1	Xn × (Yn+1-Yn-1)
47B. 27	48104. 107	-70127. 094	33. 703	62-27-59	23. 613	1135882. 278591
47B. 18	48119. 687	-70097. 208	13. 588	155-24-42	35. 540	1710173. 675980
47B. 17	48107. 331	-70091. 554	33. 006	242-27-49	-23. 613	-1135958. 406903
47B. 28	48092. 072	-70120. 821	13. 572	332-28-12	-35. 540	-1709192. 238880

倍面積合計	905. 308788
1/2	452. 65

合計面積	452. 65
------	---------

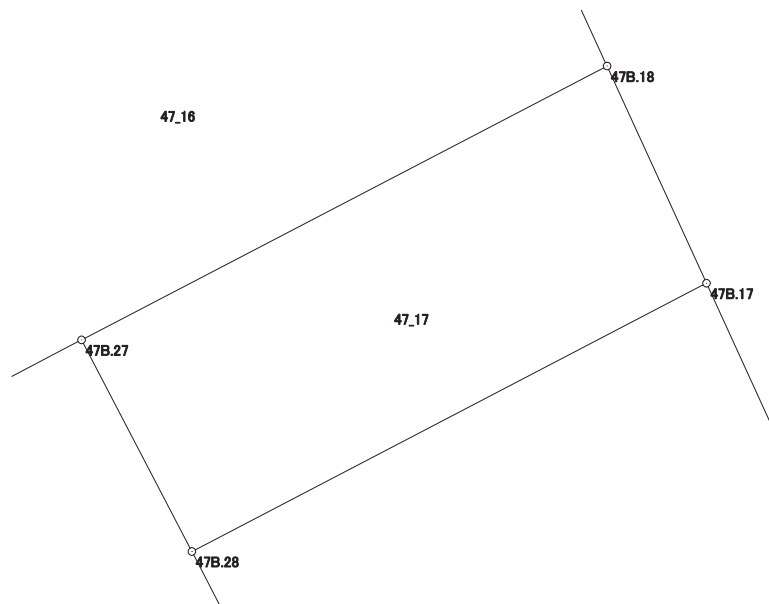

画地出来形面積計算書

世界測地系


現場名：北部第三地区

地番名： 47_18

点名	Xn	Yn	距離	方向角	Yn+1-Yn-1	Xn × (Yn+1-Yn-1)
47B. 28	48092. 072	-70120. 821	33. 006	62-27-49	17. 982	864791. 638704
47B. 17	48107. 331	-70091. 554	24. 447	155-24-09	39. 443	1897497. 456633
47B. 16	48085. 102	-70081. 378	31. 755	242-27-48	-17. 982	-864666. 304164
47B. 29	48070. 421	-70109. 536	24. 416	332-28-14	-39. 443	-1896041. 615503

倍面積合計	1581. 175670
1/2	790. 58

合計面積	790. 58
------	---------

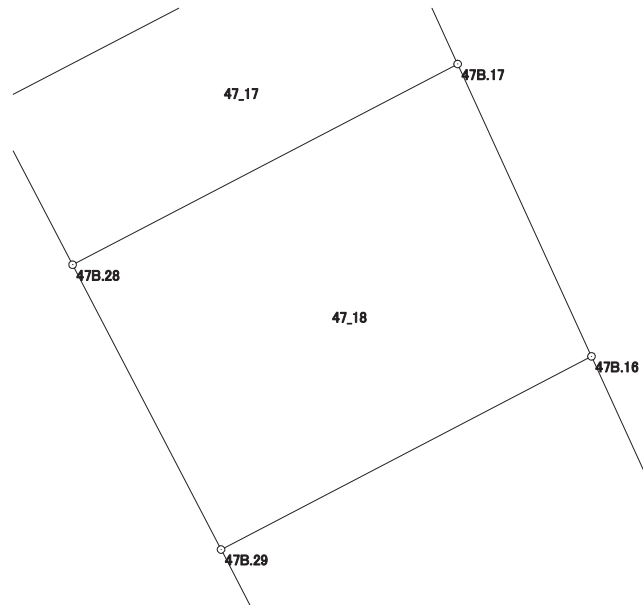

画地出来形面積計算書

世界測地系

現場名：北部第三地区

地番名： 47_19

点名	Xn	Yn	距離	方向角	Yn+1-Yn-1	Xn × (Yn+1-Yn-1)
47B. 12	48082. 244	-70171. 484	0. 857	332-28-41	-32. 139	-1545315. 239916
47B. 48	48083. 004	-70171. 880	35. 798	62-27-54	31. 347	1507257. 926388
47B. 50	48099. 553	-70140. 137	0. 856	152-26-50	32. 139	1545871. 533867
47B. 25	48098. 794	-70139. 741	35. 798	242-27-49	-31. 347	-1507752. 895518

倍面積合計	61. 324821
1/2	30. 66

合計面積	30. 66
------	--------

