


北部第三地区 画地出来形確認測量原図

〈50街区〉

平成二十四年三月

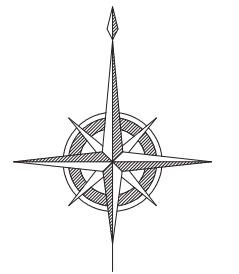

S=1:500



前橋市

画地出来形面積計算書

世界測地系


現場名：北部第三地区

地番名： 50_1

点名	Xn	Yn	距離	方向角	Yn+1-Yn-1	Xn × (Yn+1-Yn-1)
50B.42	47930.308	-70241.207	12.420	244° 08' 11"	-23.056	-1105081.181248
50B.50	47924.890	-70252.383	2.856	244° 08' 05"	-13.746	-658775.537940
50B.43	47923.644	-70254.953	26.754	154° 10' 45"	9.083	435290.458452
50B.44	47899.561	-70243.300	14.204	64° 10' 55"	24.439	1170617.371279
50B.6	47905.747	-70230.514	4.003	17° 14' 56"	13.973	669387.002831
50B.7	47909.570	-70229.327	23.900	330° 11' 36"	-10.693	-512297.032010

倍面積合計	-858.918636
1/2	429.4593180

合計面積	429.4593180
------	-------------

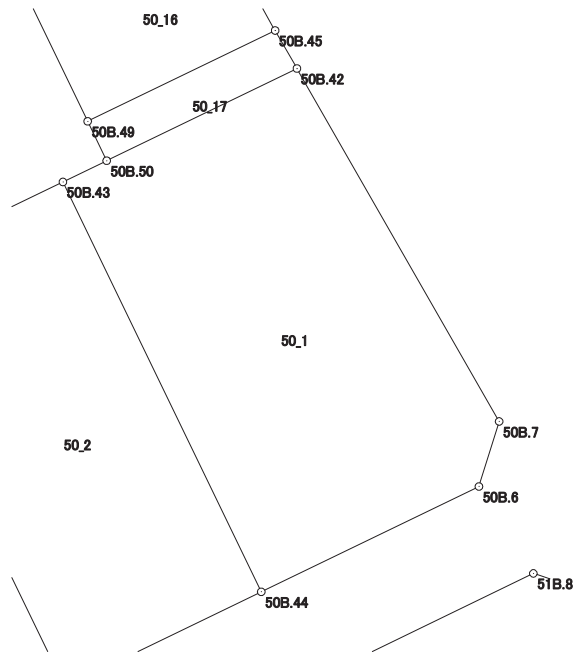

画地出来形面積計算書

世界測地系


現場名：北部第三地区

地番名： 50_2

点名	Xn	Yn	距離	方向角	Yn+1-Yn-1	Xn × (Yn+1-Yn-1)
50B.44	47899.561	-70243.300	26.754	334° 10' 45"	-0.108	-5173.152588
50B.43	47923.644	-70254.953	5.910	244° 08' 14"	-16.971	-813312.162324
50B.30	47921.066	-70260.271	0.760	244° 10' 37"	-6.002	-287622.238132
50B.31	47920.735	-70260.955	1.783	244° 07' 30"	-2.288	-109642.641680
50B.32	47919.957	-70262.559	4.378	244° 07' 11"	-5.543	-265620.321651
50B.38	47918.046	-70266.498	26.744	154° 10' 08"	7.714	369639.806844
50B.23	47893.974	-70254.845	12.826	64° 10' 34"	23.198	1111044.408852

倍面積合計	-686.300679
1/2	343.1503395

合計面積	343.1503395
------	-------------

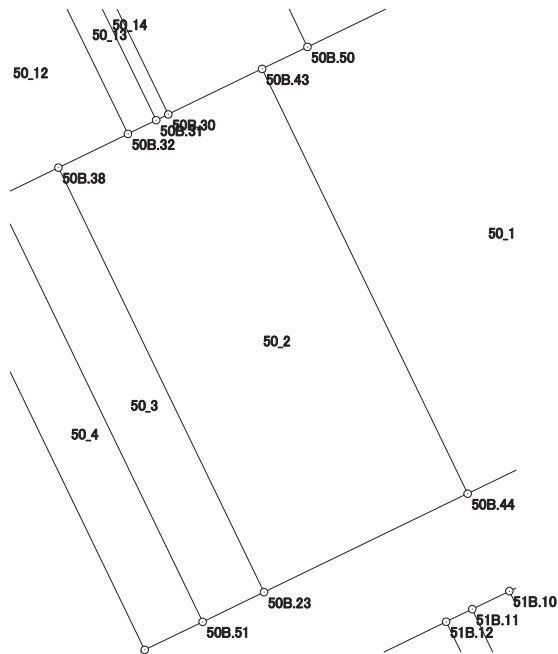

画地出来形面積計算書

世界測地系


現場名：北部第三地区

地番名： 50_3

点名	Xn	Yn	距離	方向角	Yn+1-Yn-1	Xn × (Yn+1-Yn-1)
50B.23	47893.974	-70254.845	26.744	334° 10' 08"	-8.176	-391581.131424
50B.38	47918.046	-70266.498	3.764	244° 09' 23"	-15.041	-720735.329886
50B.33	47916.405	-70269.886	0.097	243° 41' 56"	-3.475	-166509.507375
50B.52	47916.362	-70269.973	26.742	154° 10' 15"	11.564	554104.810168
50B.51	47892.292	-70258.322	3.862	64° 11' 05"	15.128	724514.593376

倍面積合計	-206.565141
1/2	103.2825705

合計面積	103.2825705
------	-------------

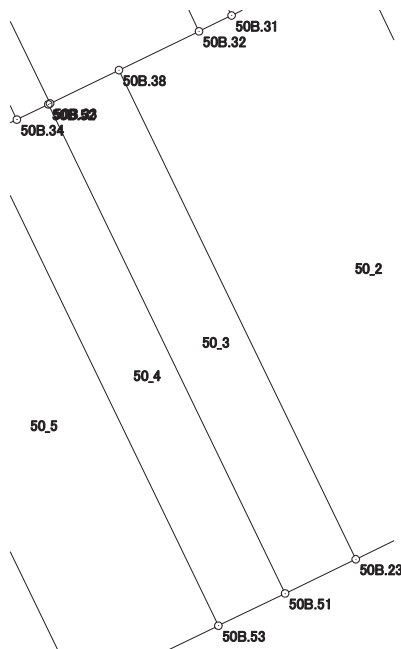

画地出来形面積計算書

世界測地系


現場名：北部第三地区

地番名： 50_4

点名	Xn	Yn	距離	方向角	Yn+1-Yn-1	Xn × (Yn+1-Yn-1)
50B.52	47916.362	-70269.973	1.719	244° 09' 56"	-13.198	-632400.145676
50B.34	47915.613	-70271.520	1.929	244° 06' 45"	-3.282	-157259.041866
50B.54	47914.771	-70273.255	26.738	154° 10' 12"	9.915	475074.954465
50B.53	47890.704	-70261.605	3.647	64° 11' 12"	14.933	715151.882832
50B.51	47892.292	-70258.322	26.742	334° 10' 15"	-8.368	-400762.699456

倍面積合計	-195.049701
1/2	97.5248505

合計面積	97.5248505
------	------------

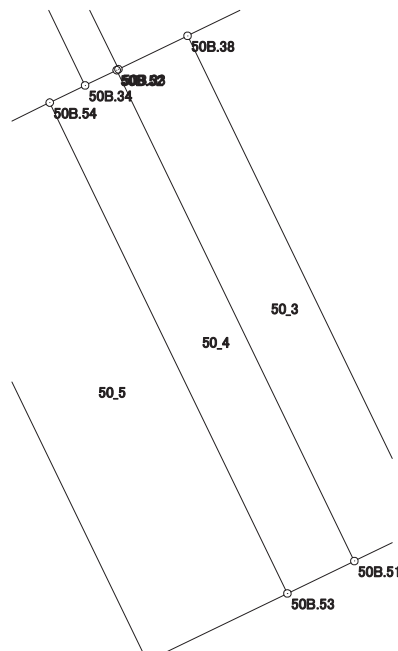

画地出来形面積計算書

世界測地系

現場名：北部第三地区

地番名： 50_5

点名	Xn	Yn	距離	方向角	Yn+1-Yn-1	Xn × (Yn+1-Yn-1)
50B.54	47914.771	-70273.255	6.164	244° 08' 00"	-17.196	-823942.402116
50B.35	47912.082	-70278.801	1.475	244° 08' 51"	-6.873	-329299.739586
50B.56	47911.439	-70280.128	26.732	154° 10' 06"	10.321	494493.961919
50B.55	47887.378	-70268.480	7.637	64° 10' 59"	18.523	887017.902694
50B.53	47890.704	-70261.605	26.738	334° 10' 12"	-4.775	-228678.111600

倍面積合計	-408.388689
1/2	204.1943445

合計面積	204.1943445
------	-------------



画地出来形面積計算書

世界測地系


現場名：北部第三地区

地番名： 50_6

点名	Xn	Yn	距離	方向角	Yn+1-Yn-1	Xn × (Yn+1-Yn-1)
50B.56	47911.439	-70280.128	1.329	244° 07' 44"	-12.844	-615374.522516
50B.36	47910.859	-70281.324	11.827	244° 08' 13"	-11.838	-567168.748842
50B.20	47905.700	-70291.966	7.042	162° 04' 38"	-8.475	-406000.807500
50B.3	47899.000	-70289.799	17.009	165° 36' 36"	6.394	306266.206000
50B.4	47882.525	-70285.572	3.970	114° 57' 27"	7.826	374728.640650
50B.5	47880.850	-70281.973	14.989	64° 10' 55"	17.092	818379.488200
50B.55	47887.378	-70268.480	26.732	334° 10' 06"	1.845	88352.212410

倍面積合計	-817.531598
1/2	408.7657990

合計面積	408.7657990
------	-------------

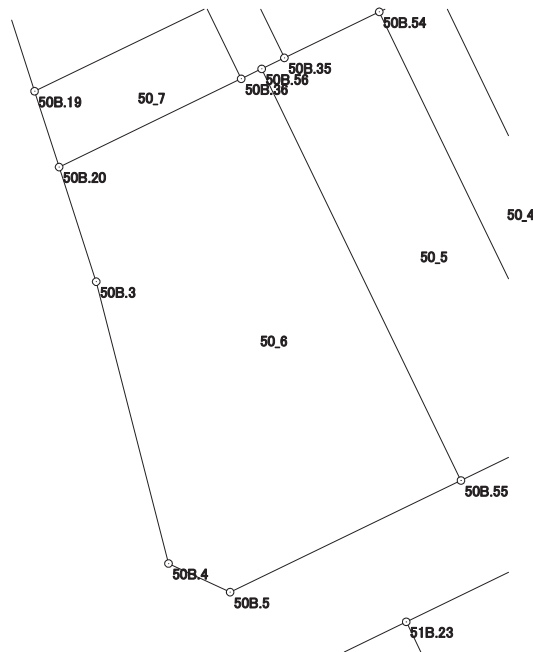

画地出来形面積計算書

世界測地系


現場名：北部第三地区

地番名： 50_7

点名	Xn	Yn	距離	方向角	Yn+1-Yn-1	Xn × (Yn+1-Yn-1)
50B.36	47910.859	-70281.324	4.612	334° 04' 46"	8.626	413279.069734
50B.37	47915.007	-70283.340	11.178	244° 08' 19"	-12.075	-578573.709525
50B.19	47910.131	-70293.399	4.657	162° 04' 43"	-8.626	-413272.790006
50B.20	47905.700	-70291.966	11.827	64° 08' 13"	12.075	578461.327500

倍面積合計	-106.102297
1/2	53.0511485

合計面積	53.0511485
------	------------

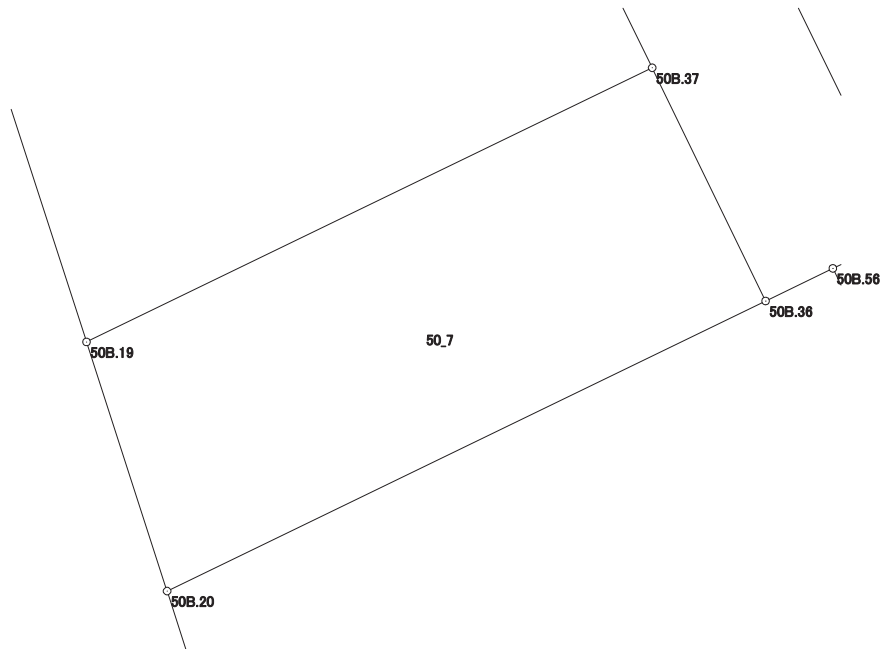

画地出来形面積計算書

世界測地系


現場名：北部第三地区

地番名： 50_8

点名	Xn	Yn	距離	方向角	Yn+1-Yn-1	Xn × (Yn+1-Yn-1)
50B.37	47915.007	-70283.340	8.363	334° 04' 09"	6.402	306751.874814
50B.18	47922.528	-70286.997	7.355	244° 07' 54"	-10.275	-492403.975200
50B.1	47919.319	-70293.615	3.998	203° 03' 27"	-8.184	-392171.706696
50B.2	47915.640	-70295.181	5.790	162° 04' 30"	0.216	10349.778240
50B.19	47910.131	-70293.399	11.178	64° 08' 19"	11.841	567303.861171

倍面積合計	-170.167671
1/2	85.0838355

合計面積	85.0838355
------	------------

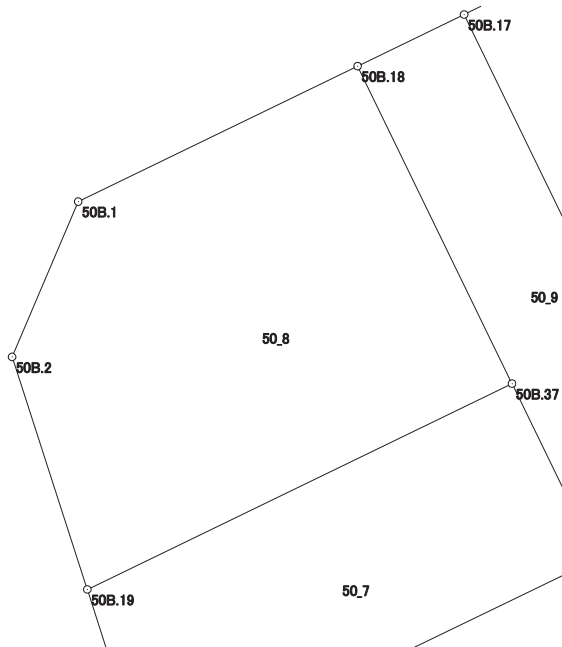

画地出来形面積計算書

世界測地系


現場名：北部第三地区

地番名： 50_9

点名	Xn	Yn	距離	方向角	Yn+1-Yn-1	Xn × (Yn+1-Yn-1)
50B.36	47910.859	-70281.324	1.329	64° 07' 44"	3.212	153889.679108
50B.56	47911.439	-70280.128	1.475	64° 08' 51"	2.523	120880.560597
50B.35	47912.082	-70278.801	12.975	334° 04' 22"	-4.346	-208225.908372
50B.17	47923.751	-70284.474	2.804	244° 08' 19"	-8.196	-392783.063196
50B.18	47922.528	-70286.997	8.363	154° 04' 09"	1.134	54344.146752
50B.37	47915.007	-70283.340	4.612	154° 04' 46"	5.673	271821.834711

倍面積合計	-72.750400
1/2	36.3752000

合計面積	36.3752000
------	------------

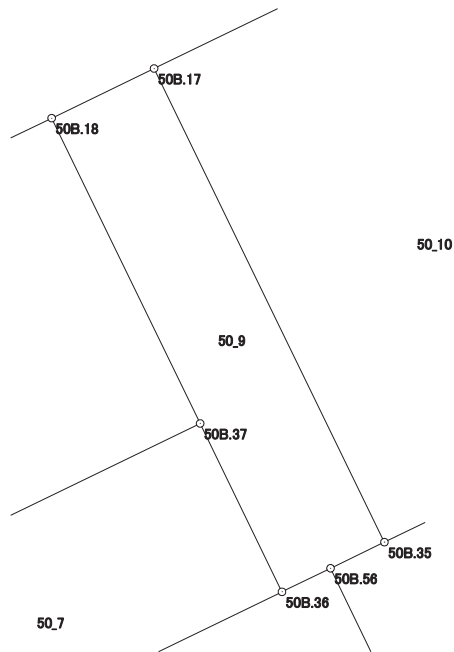

画地出来形面積計算書

世界測地系


現場名：北部第三地区

地番名： 50_10

点名	Xn	Yn	距離	方向角	Yn+1-Yn-1	Xn × (Yn+1-Yn-1)
50B.35	47912.082	-70278.801	6.164	64° 08' 00"	11.219	537525.647958
50B.54	47914.771	-70273.255	1.929	64° 06' 45"	7.281	348867.447651
50B.34	47915.613	-70271.520	12.975	334° 02' 57"	-3.943	-188931.262059
50B.16	47927.280	-70277.198	8.087	244° 07' 33"	-12.954	-620849.985120
50B.17	47923.751	-70284.474	12.975	154° 04' 22"	-1.603	-76821.772853

倍面積合計	-209.924423
1/2	104.9622115

合計面積	104.9622115
------	-------------

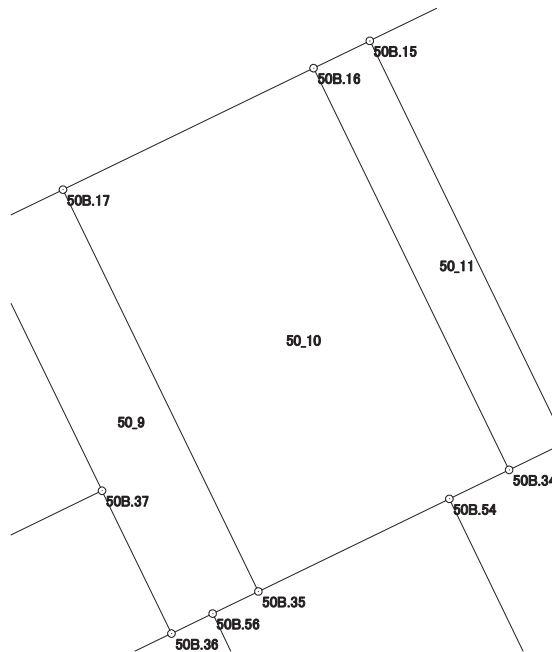

画地出来形面積計算書

世界測地系


現場名：北部第三地区

地番名： 50_11

点名	Xn	Yn	距離	方向角	Yn+1-Yn-1	Xn × (Yn+1-Yn-1)
50B.16	47927.280	-70277.198	12.975	154° 02' 57"	4.045	193865.847600
50B.34	47915.613	-70271.520	1.719	64° 09' 56"	7.225	346190.303925
50B.52	47916.362	-70269.973	0.097	63° 41' 56"	1.634	78295.335508
50B.33	47916.405	-70269.886	12.976	334° 02' 43"	-5.592	-267948.536760
50B.15	47928.072	-70275.565	1.815	244° 07' 36"	-7.312	-350450.062464

倍面積合計	-47.112191
1/2	23.5560955

合計面積	23.5560955
------	------------

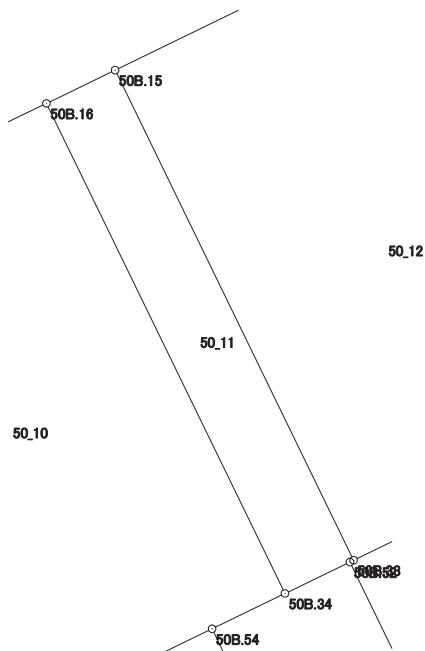

画地出来形面積計算書

世界測地系


現場名：北部第三地区

地番名： 50_12

点名	Xn	Yn	距離	方向角	Yn+1-Yn-1	Xn × (Yn+1-Yn-1)
50B.14	47931.628	-70268.231	8.151	244° 07' 58"	-13.006	-623398.753768
50B.15	47928.072	-70275.565	12.976	154° 02' 43"	-1.655	-79320.959160
50B.33	47916.405	-70269.886	3.764	64° 09' 23"	9.067	434458.044135
50B.38	47918.046	-70266.498	4.378	64° 07' 11"	7.327	351095.523042
50B.32	47919.957	-70262.559	12.976	334° 04' 50"	-1.733	-83045.285481

倍面積合計	-211.431232
1/2	105.7156160

合計面積	105.7156160
------	-------------

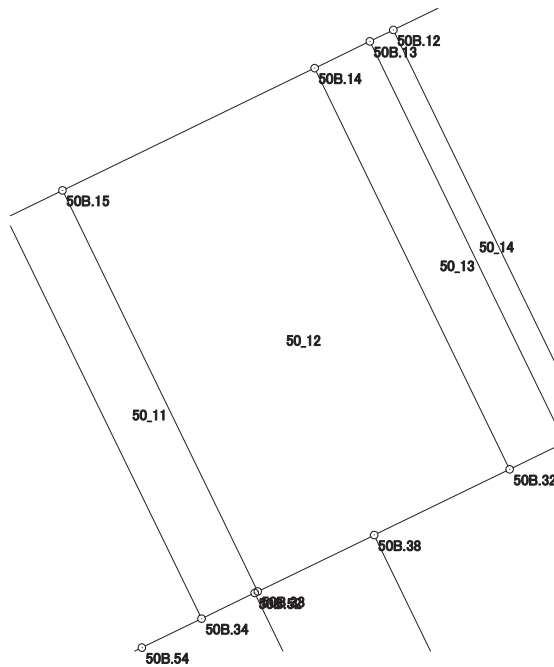

画地出来形面積計算書

世界測地系


現場名：北部第三地区

地番名： 50_13

点名	Xn	Yn	距離	方向角	Yn+1-Yn-1	Xn × (Yn+1-Yn-1)
50B.13	47932.407	-70266.624	1.786	244° 08' 17"	-7.276	-348756.193332
50B.14	47931.628	-70268.231	12.976	154° 04' 50"	4.065	194842.067820
50B.32	47919.957	-70262.559	1.783	64° 07' 30"	7.276	348665.607132
50B.31	47920.735	-70260.955	12.976	334° 05' 40"	-4.065	-194797.787775

倍面積合計	-46.306155
1/2	23.1530775

合計面積	23.1530775
------	------------

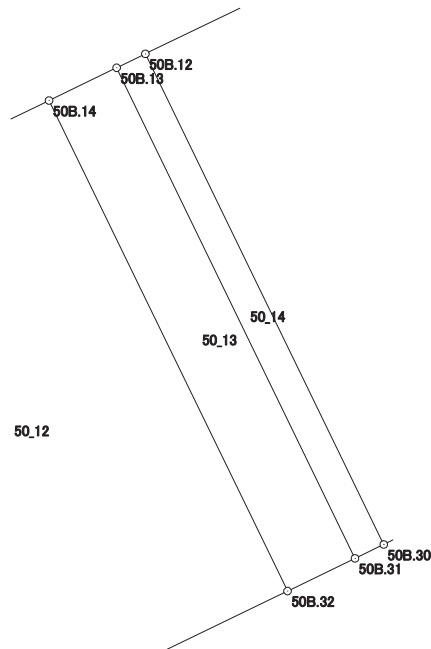

画地出来形面積計算書

世界測地系


現場名：北部第三地区

地番名： 50_14

点名	Xn	Yn	距離	方向角	Yn+1-Yn-1	Xn × (Yn+1-Yn-1)
50B.30	47921.066	-70260.271	12.976	334° 05' 26"	-4.986	-238934.435076
50B.12	47932.738	-70265.941	0.759	244° 08' 38"	-6.353	-304516.684514
50B.13	47932.407	-70266.624	12.976	154° 05' 40"	4.986	238990.981302
50B.31	47920.735	-70260.955	0.760	64° 10' 37"	6.353	304440.429455

倍面積合計	-19.708833
1/2	9.8544165

合計面積	9.8544165
------	-----------

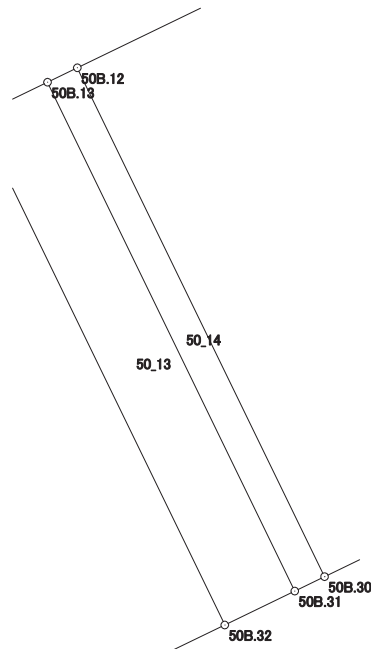

画地出来形面積計算書

世界測地系


現場名：北部第三地区

地番名： 50_15

点名	Xn	Yn	距離	方向角	Yn+1-Yn-1	Xn × (Yn+1-Yn-1)
50B.12	47932.738	-70265.941	12.976	154° 05' 26"	-2.251	-107896.593238
50B.30	47921.066	-70260.271	5.910	64° 08' 14"	10.988	526556.673208
50B.43	47923.644	-70254.953	2.856	64° 08' 05"	7.888	378021.703872
50B.50	47924.890	-70252.383	2.570	334° 15' 45"	1.454	69682.790060
50B.49	47927.205	-70253.499	10.408	334° 15' 17"	-5.637	-270165.654585
50B.46	47936.580	-70258.020	8.804	244° 07' 29"	-12.442	-596426.928360

倍面積合計	-228.009043
1/2	114.0045215

合計面積	114.0045215
------	-------------

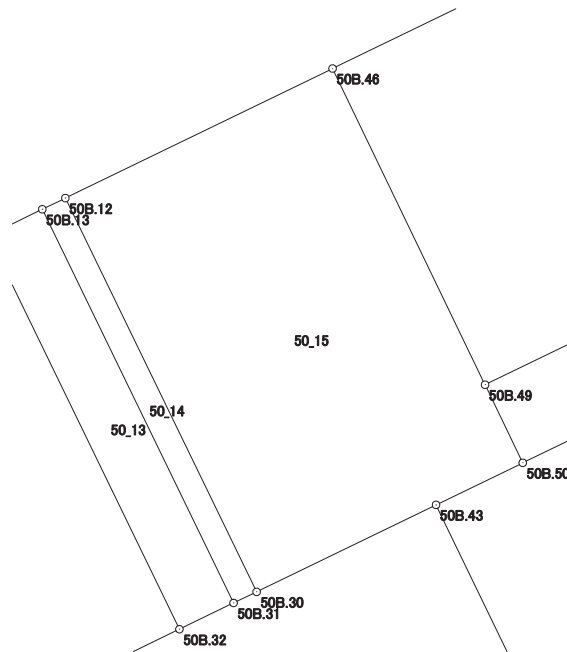

画地出来形面積計算書

世界測地系


現場名：北部第三地区

地番名： 50_16

点名	Xn	Yn	距離	方向角	Yn+1-Yn-1	Xn × (Yn+1-Yn-1)
50B.45	47932.542	-70242.487	7.696	330° 11' 26"	7.186	344443.246812
50B.8	47939.220	-70246.313	4.004	287° 09' 15"	-7.652	-366830.911440
50B.9	47940.401	-70250.139	8.758	244° 08' 03"	-11.707	-561238.274507
50B.46	47936.580	-70258.020	10.408	154° 15' 17"	-3.360	-161066.908800
50B.49	47927.205	-70253.499	12.237	64° 08' 34"	15.533	744453.275265

倍面積合計	-239.572670
1/2	119.7863350

合計面積	119.7863350
------	-------------

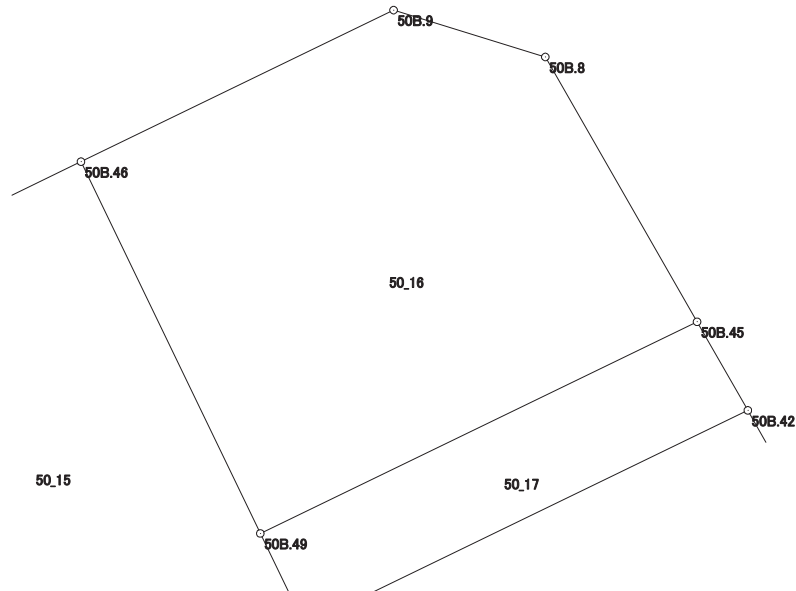

画地出来形面積計算書

世界測地系

現場名：北部第三地区

地番名： 50_17

点名	Xn	Yn	距離	方向角	Yn+1-Yn-1	Xn × (Yn+1-Yn-1)
50B.42	47930.308	-70241.207	2.575	330° 11' 20"	9.896	474318.327968
50B.45	47932.542	-70242.487	12.237	244° 08' 34"	-12.292	-589186.806264
50B.49	47927.205	-70253.499	2.570	154° 15' 45"	-9.896	-474287.620680
50B.50	47924.890	-70252.383	12.420	64° 08' 11"	12.292	589092.747880

倍面積合計	-63.351096
1/2	31.6755480

合計面積	31.6755480
------	------------

