

画地出来形面積計算書

世界測地系


現場名：北部第三地区

地番名： 5_1

点名	Xn	Yn	距離	方向角	Yn+1-Yn-1	Xn × (Yn+1-Yn-1)
5B. 24	48635. 076	-70460. 161	4. 374	168° 39' 43"	-4. 148	-201738. 295248
5B. 50	48630. 787	-70459. 301	23. 915	168° 41' 16"	5. 551	269949. 498637
5B. 27	48607. 337	-70454. 610	27. 845	78° 41' 39"	31. 996	1555240. 354652
5B. 5	48612. 796	-70427. 305	4. 000	33° 38' 33"	29. 521	1435098. 350716
5B. 6	48616. 126	-70425. 089	25. 463	348° 41' 39"	-2. 776	-134958. 365776
5B. 28	48641. 095	-70430. 081	25. 569	258° 41' 04"	-30. 064	-1462345. 880080
5B. 12	48636. 078	-70455. 153	5. 107	258° 41' 08"	-30. 080	-1462973. 226240

倍面積合計	-1727. 563339
1/2	863. 7816695

合計面積	863. 7816695
------	--------------

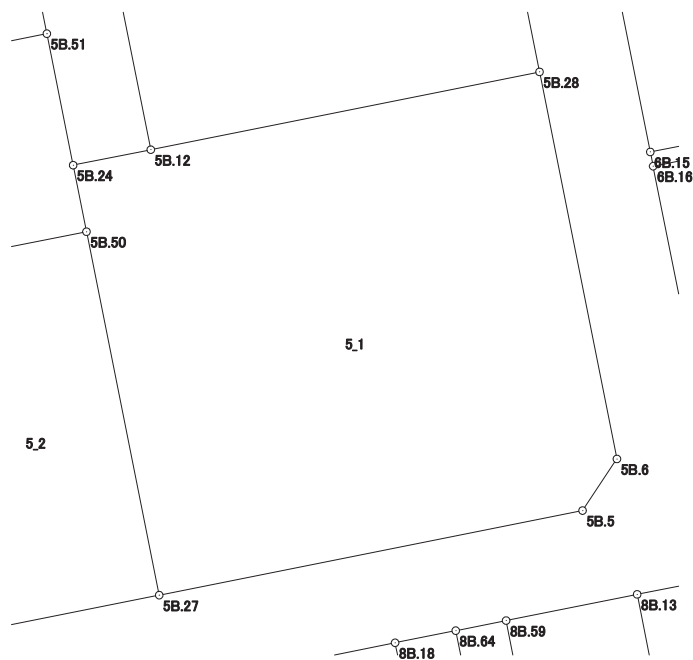

画地出来形面積計算書

世界測地系


現場名：北部第三地区

地番名： 5_2

点名	Xn	Yn	距離	方向角	Yn+1-Yn-1	Xn × (Yn+1-Yn-1)
5B. 50	48630.787	-70459.301	12.782	258° 43' 31"	-17.226	-837713.936862
5B. 34-1	48628.288	-70471.836	23.920	168° 40' 42"	-7.839	-381197.149632
5B. 23-1	48604.833	-70467.140	12.778	78° 41' 56"	17.226	837266.853258
5B. 27	48607.337	-70454.610	23.915	348° 41' 16"	7.839	381032.914743

倍面積合計	-611.318493
1/2	305.6592465

合計面積	305.6592465
------	-------------

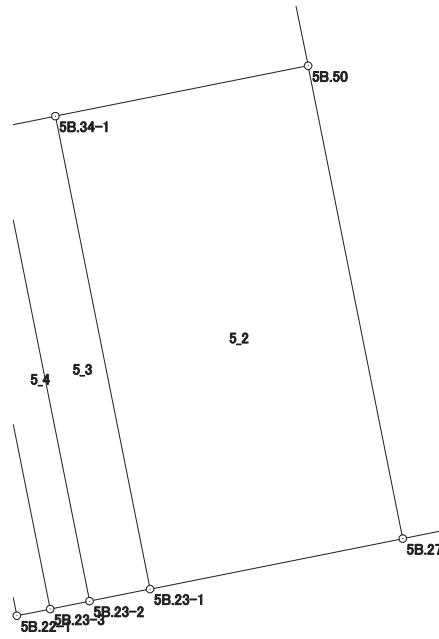

画地出来形面積計算書

世界測地系

現場名：北部第三地区

地番名： 5_3

点名	Xn	Yn	距離	方向角	Yn+1-Yn-1	Xn × (Yn+1-Yn-1)
5B. 34-1	48628.288	-70471.836	3.015	258° 46' 19"	-7.653	-372152.288064
5B. 48-1	48627.701	-70474.793	0.044	258° 10' 43"	-3.000	-145883.103000
5B. 48	48627.692	-70474.836	23.924	168° 40' 49"	4.653	226264.650876
5B. 23-2	48604.233	-70470.140	3.059	78° 41' 24"	7.696	374058.177168
5B. 23-1	48604.833	-70467.140	23.920	348° 40' 42"	-1.696	-82433.796768

倍面積合計	-146.359788
1/2	73.1798940

合計面積	73.1798940
------	------------



画地出来形面積計算書

世界測地系


現場名：北部第三地区

地番名： 5_4

点名	Xn	Yn	距離	方向角	Yn+1-Yn-1	Xn × (Yn+1-Yn-1)
5B. 48	48627.692	-70474.836	1.119	258° 46' 13"	-5.794	-281748.847448
5B. 47	48627.474	-70475.934	3.930	168° 42' 05"	-0.328	-15949.811472
5B. 39-1	48623.620	-70475.164	0.871	258° 44' 30"	-0.084	-4084.384080
5B. 37	48623.450	-70476.018	19.996	168° 40' 38"	3.072	149371.238400
5B. 23-3	48603.843	-70472.092	1.991	78° 42' 05"	5.878	285693.389154
5B. 23-2	48604.233	-70470.140	23.924	348° 40' 49"	-2.744	-133370.015352

倍面積合計	-88.430798
1/2	44.2153990

合計面積	44.2153990
------	------------

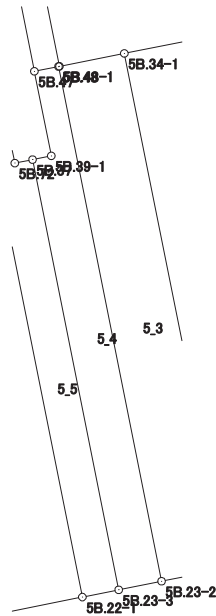

画地出来形面積計算書

世界測地系


現場名：北部第三地区

地番名： 5_5

点名	Xn	Yn	距離	方向角	Yn+1-Yn-1	Xn × (Yn+1-Yn-1)
5B. 37	48623. 450	-70476. 018	0. 825	258° 40' 35"	-4. 735	-230232. 035750
5B. 72	48623. 288	-70476. 827	0. 864	258° 42' 58"	-1. 656	-80520. 164928
5B. 39-3	48623. 119	-70477. 674	19. 996	168° 40' 28"	3. 080	149759. 206520
5B. 22-1	48603. 512	-70473. 747	1. 688	78° 41' 24"	5. 582	271304. 803984
5B. 23-3	48603. 843	-70472. 092	19. 996	348° 40' 38"	-2. 271	-110379. 327453

倍面積合計	-67. 517627
1/2	33. 7588135

合計面積	33. 7588135
------	-------------

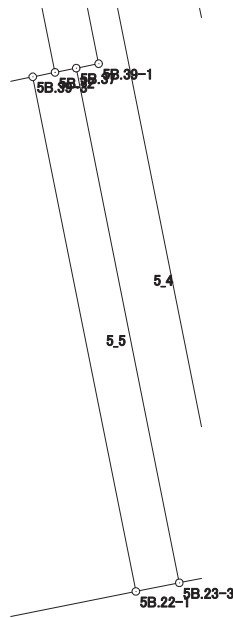

画地出来形面積計算書

世界測地系


現場名：北部第三地区

地番名： 5_6

点名	Xn	Yn	距離	方向角	Yn+1-Yn-1	Xn × (Yn+1-Yn-1)
5B. 39-3	48623.119	-70477.674	2.970	258° 41' 51"	-6.839	-332533.510841
5B. 71	48622.537	-70480.586	0.147	258° 36' 49"	-3.056	-148590.473072
5B. 70	48622.508	-70480.730	4.028	258° 40' 34"	-4.094	-199060.547752
5B. 67	48621.717	-70484.680	5.844	258° 41' 31"	-9.681	-470706.842277
5B. 43-1	48620.571	-70490.411	19.995	168° 45' 09"	-1.831	-89024.265501
5B. 21-1	48600.960	-70486.511	13.017	78° 41' 37"	16.664	809886.397440
5B. 22-1	48603.512	-70473.747	19.996	348° 40' 28"	8.837	429509.235544

倍面積合計	-520.006459
1/2	260.0032295

合計面積	260.0032295
------	-------------

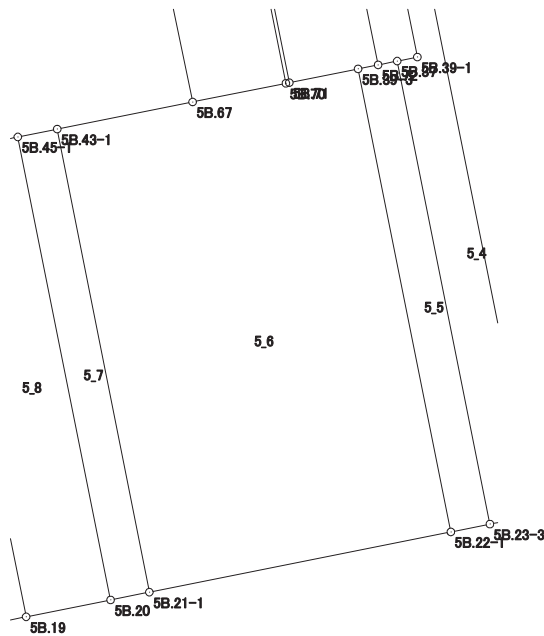

画地出来形面積計算書

世界測地系


現場名：北部第三地区

地番名： 5_7

点名	Xn	Yn	距離	方向角	Yn+1-Yn-1	Xn × (Yn+1-Yn-1)
5B.21-1	48600.960	-70486.511	19.995	348° 45' 09"	-2.259	-109789.568640
5B.43-1	48620.571	-70490.411	1.703	258° 41' 24"	-5.570	-270816.580470
5B.45-1	48620.237	-70492.081	19.995	168° 40' 03"	2.259	109833.115383
5B.20	48600.632	-70488.152	1.673	78° 41' 48"	5.570	270705.520240

倍面積合計	-67.513487
1/2	33.7567435

合計面積	33.7567435
------	------------

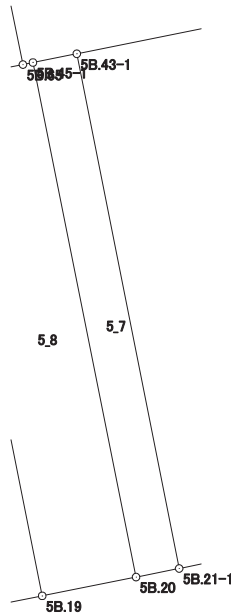

画地出来形面積計算書

世界測地系


現場名：北部第三地区

地番名： 5_8

点名	Xn	Yn	距離	方向角	Yn+1-Yn-1	Xn × (Yn+1-Yn-1)
5B.19	48599.917	-70491.728	3.647	78° 41' 35"	7.503	364645.177251
5B.20	48600.632	-70488.152	19.995	348° 40' 03"	-0.353	-17156.023096
5B.45-1	48620.237	-70492.081	0.389	258° 34' 28"	-4.310	-209553.221470
5B.65	48620.160	-70492.462	3.256	258° 42' 02"	-3.574	-173768.451840
5B.45	48619.522	-70495.655	19.994	168° 40' 24"	0.734	35686.729148

倍面積合計	-145.790007
1/2	72.8950035

合計面積	72.8950035
------	------------

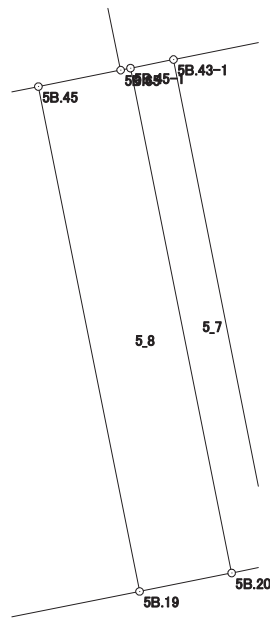

画地出来形面積計算書

世界測地系


現場名：北部第三地区

地番名： 5_9

点名	Xn	Yn	距離	方向角	Yn+1-Yn-1	Xn × (Yn+1-Yn-1)
5B. 18	48616. 635	-70510. 081	17. 172	168° 39' 43"	-11. 050	-537213. 816750
5B. 3	48599. 798	-70506. 705	4. 000	123° 30' 26"	6. 711	326153. 244378
5B. 4	48597. 590	-70503. 370	11. 872	78° 41' 48"	14. 977	727846. 105430
5B. 19	48599. 917	-70491. 728	19. 994	348° 40' 24"	7. 715	374948. 359655
5B. 45	48619. 522	-70495. 655	14. 712	258° 40' 59"	-18. 353	-892314. 087266

倍面積合計	-580. 194553
1/2	290. 0972765

合計面積	290. 0972765
------	--------------

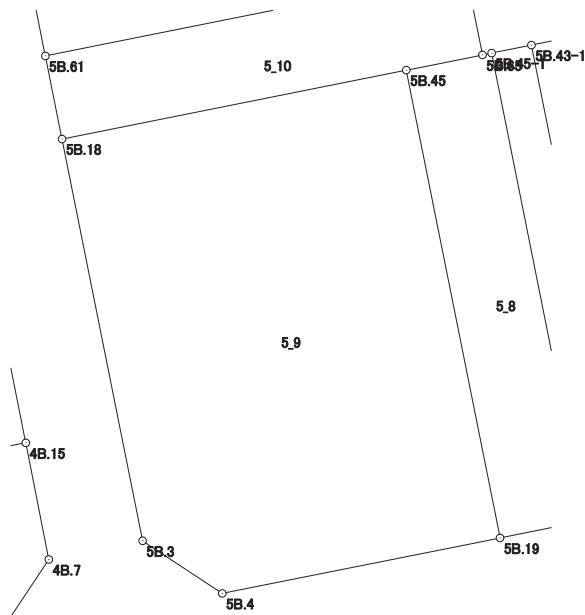

画地出来形面積計算書

世界測地系


現場名：北部第三地区

地番名： 5_10

点名	Xn	Yn	距離	方向角	Yn+1-Yn-1	Xn × (Yn+1-Yn-1)
5B. 61	48620. 117	-70510. 780	3. 551	168° 38' 56"	-16. 906	-821971. 698002
5B. 18	48616. 635	-70510. 081	14. 712	78° 40' 59"	15. 125	735326. 604375
5B. 45	48619. 522	-70495. 655	3. 256	78° 42' 02"	17. 619	856627. 358118
5B. 65	48620. 160	-70492. 462	3. 552	348° 25' 16"	2. 480	120577. 996800
5B. 64	48623. 640	-70493. 175	17. 954	258° 41' 02"	-18. 318	-890687. 837520

倍面積合計	-127. 576229
1/2	63. 7881145

合計面積	63. 7881145
------	-------------

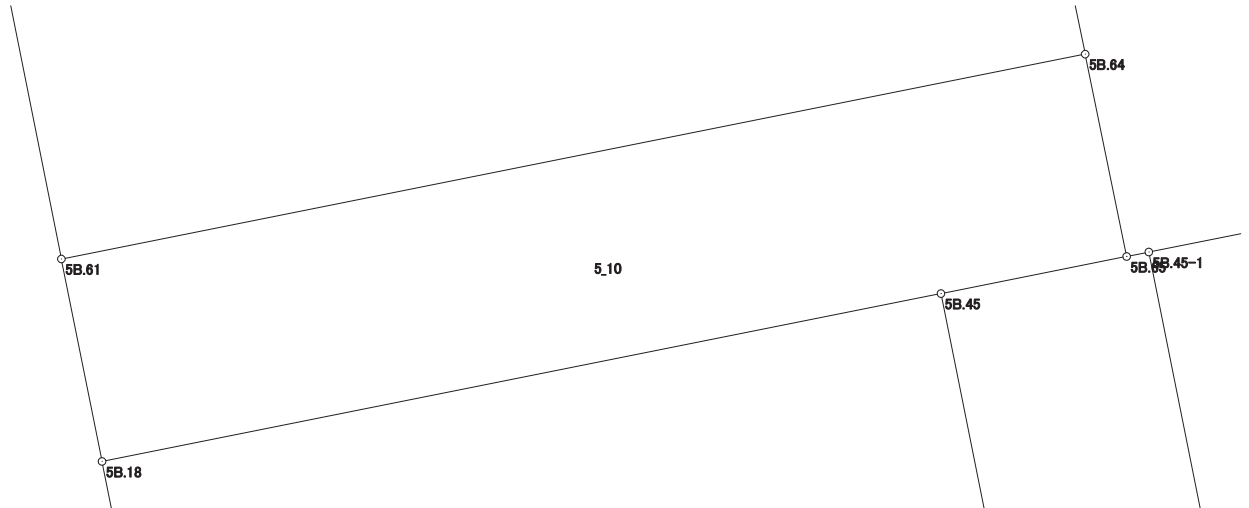

画地出来形面積計算書

世界測地系


現場名：北部第三地区

地番名： 5_11

点名	Xn	Yn	距離	方向角	Yn+1-Yn-1	Xn × (Yn+1-Yn-1)
5B.60	48633.627	-70513.486	13.778	168° 40' 26"	-14.838	-721625.757426
5B.61	48620.117	-70510.780	17.954	78° 41' 02"	20.311	987523.196387
5B.64	48623.640	-70493.175	13.778	348° 24' 52"	14.838	721477.570320
5B.63	48637.137	-70495.942	17.892	258° 41' 11"	-20.311	-987868.889607

倍面積合計	-493.880326
1/2	246.9401630

合計面積	246.9401630
------	-------------

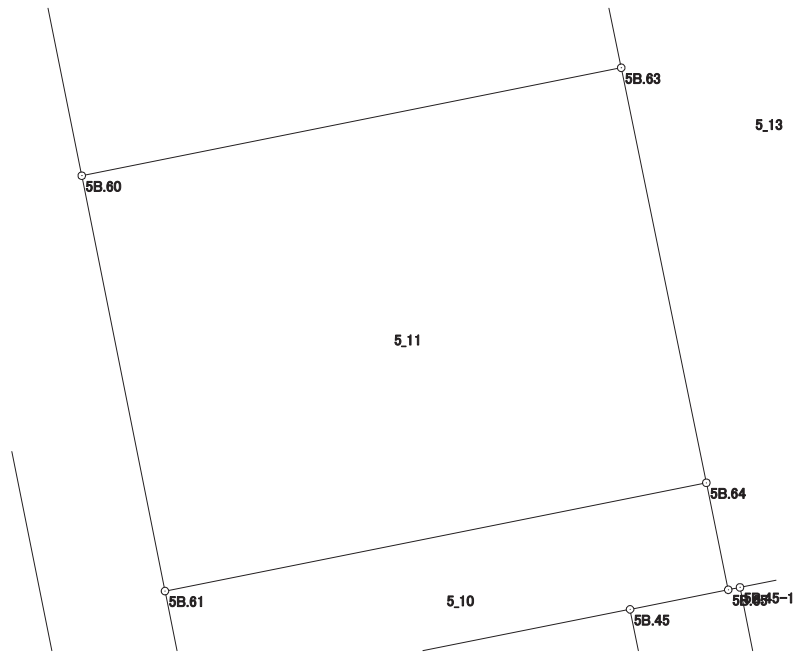

画地出来形面積計算書

世界測地系


現場名：北部第三地区

地番名： 5_12

点名	Xn	Yn	距離	方向角	Yn+1-Yn-1	Xn × (Yn+1-Yn-1)
5B.1	48646.612	-70513.185	4.008	213° 54' 44"	-16.934	-823781.727608
5B.2	48643.286	-70515.421	9.851	168° 40' 19"	-0.301	-14641.629086
5B.60	48633.627	-70513.486	17.892	78° 41' 11"	19.479	947334.420333
5B.63	48637.137	-70495.942	12.672	348° 24' 51"	14.999	729508.417863
5B.62	48649.551	-70498.487	14.989	258° 41' 32"	-17.243	-838864.207893

倍面積合計	-444.726391
1/2	222.3631955

合計面積	222.3631955
------	-------------

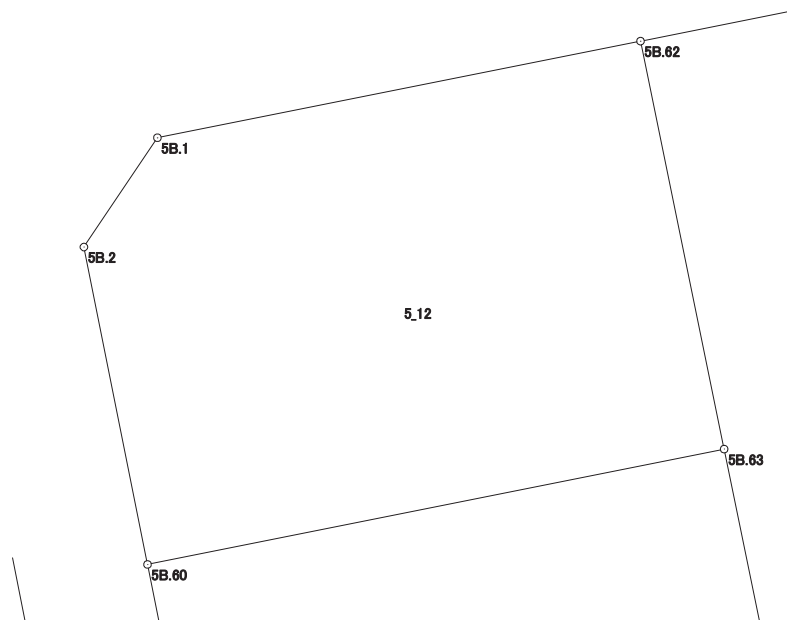

画地出来形面積計算書

世界測地系

現場名：北部第三地区

地番名： 5_13

点名	Xn	Yn	距離	方向角	Yn+1-Yn-1	Xn × (Yn+1-Yn-1)
5B.65	48620.160	-70492.462	0.389	78° 34' 28"	1.094	53190.455040
5B.45-1	48620.237	-70492.081	1.703	78° 41' 24"	2.051	99720.106087
5B.43-1	48620.571	-70490.411	5.844	78° 41' 31"	7.401	359840.845971
5B.67	48621.717	-70484.680	30.001	348° 24' 53"	-0.294	-14294.784798
5B.66	48651.107	-70490.705	7.936	258° 41' 34"	-13.807	-671725.834349
5B.62	48649.551	-70498.487	12.672	168° 24' 51"	-5.237	-254777.698587
5B.63	48637.137	-70495.942	13.778	168° 24' 52"	5.312	258360.471744
5B.64	48623.640	-70493.175	3.552	168° 25' 16"	3.480	169210.267200

倍面積合計	-476.171692
1/2	238.0858460

合計面積	238.0858460
------	-------------



画地出来形面積計算書

世界測地系


現場名：北部第三地区

地番名： 5_14

点名	Xn	Yn	距離	方向角	Yn+1-Yn-1	Xn × (Yn+1-Yn-1)
5B. 68	48651.926	-70486.609	4.177	258° 41' 34"	-9.975	-485302.961850
5B. 66	48651.107	-70490.705	30.001	168° 24' 53"	1.929	93847.985403
5B. 67	48621.717	-70484.680	4.028	78° 40' 34"	9.975	485001.627075
5B. 70	48622.508	-70480.730	30.000	348° 41' 55"	-1.929	-93792.817932

倍面積合計	-246.167304
1/2	123.0836520

合計面積	123.0836520
------	-------------

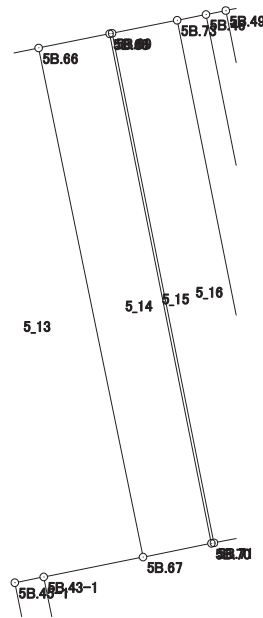

画地出来形面積計算書

世界測地系


現場名：北部第三地区

地番名： 5_15

点名	Xn	Yn	距離	方向角	Yn+1-Yn-1	Xn × (Yn+1-Yn-1)
5B.71	48622.537	-70480.586	30.000	348° 41' 55"	-5.735	-278850.249695
5B.69	48651.955	-70486.465	0.147	258° 36' 49"	-6.023	-293030.724965
5B.68	48651.926	-70486.609	30.000	168° 41' 55"	5.735	279018.795610
5B.70	48622.508	-70480.730	0.147	78° 36' 49"	6.023	292853.365684

倍面積合計	-8.813366
1/2	4.4066830

合計面積	4.4066830
------	-----------

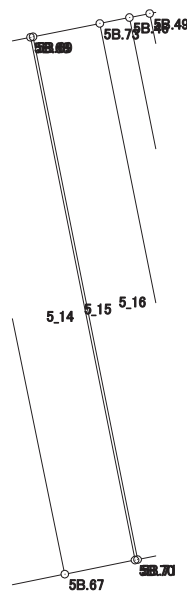

画地出来形面積計算書

世界測地系


現場名：北部第三地区

地番名： 5_16

点名	Xn	Yn	距離	方向角	Yn+1-Yn-1	Xn × (Yn+1-Yn-1)
5B. 71	48622. 537	-70480. 586	2. 970	78° 41' 51"	8. 791	427440. 722767
5B. 39-3	48623. 119	-70477. 674	0. 864	78° 42' 58"	3. 759	182774. 304321
5B. 72	48623. 288	-70476. 827	30. 000	348° 41' 35"	-5. 035	-244818. 255080
5B. 73	48652. 706	-70482. 709	3. 830	258° 41' 35"	-9. 638	-468914. 780428
5B. 69	48651. 955	-70486. 465	30. 000	168° 41' 55"	2. 123	103288. 100465

倍面積合計	-229. 907955
1/2	114. 9539775

合計面積	114. 9539775
------	--------------

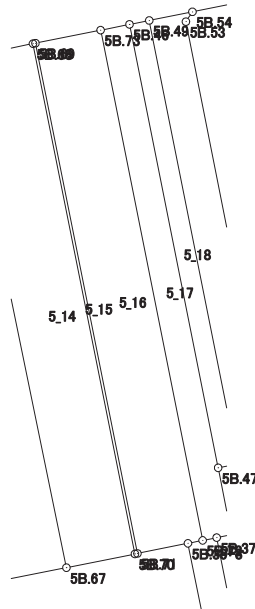

画地出来形面積計算書

世界測地系


現場名：北部第三地区

地番名： 5_17

点名	Xn	Yn	距離	方向角	Yn+1-Yn-1	Xn × (Yn+1-Yn-1)
5B. 72	48623. 288	-70476. 827	0. 825	78° 40' 35"	6. 691	325338. 420008
5B. 37	48623. 450	-70476. 018	0. 871	78° 44' 30"	1. 663	80860. 797350
5B. 39-1	48623. 620	-70475. 164	3. 930	348° 42' 05"	0. 084	4084. 384080
5B. 47	48627. 474	-70475. 934	26. 070	348° 41' 38"	-5. 881	-285978. 174594
5B. 46	48653. 038	-70481. 045	1. 697	258° 43' 00"	-6. 775	-329624. 332450
5B. 73	48652. 706	-70482. 709	30. 000	168° 41' 35"	4. 218	205217. 113908

倍面積合計	-101. 791698
1/2	50. 8958490

合計面積	50. 8958490
------	-------------

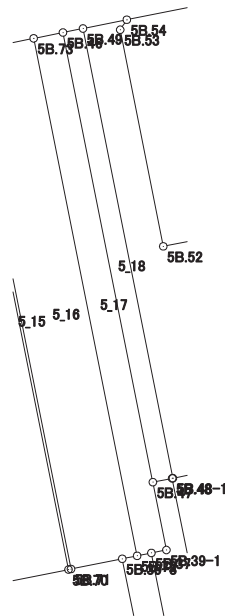

画地出来形面積計算書

世界測地系


現場名：北部第三地区

地番名： 5_18

点名	Xn	Yn	距離	方向角	Yn+1-Yn-1	Xn × (Yn+1-Yn-1)
5B. 49	48653.265	-70479.905	1.162	258° 44' 18"	-6.252	-304180.212780
5B. 46	48653.038	-70481.045	26.070	168° 41' 38"	3.971	193201.213898
5B. 47	48627.474	-70475.934	1.119	78° 46' 13"	6.209	301927.986066
5B. 48	48627.692	-70474.836	0.044	78° 10' 43"	1.141	55484.196572
5B. 48-1	48627.701	-70474.793	26.070	348° 41' 30"	-5.069	-246493.816369

倍面積合計	-60.632613
1/2	30.3163065

合計面積	30.3163065
------	------------

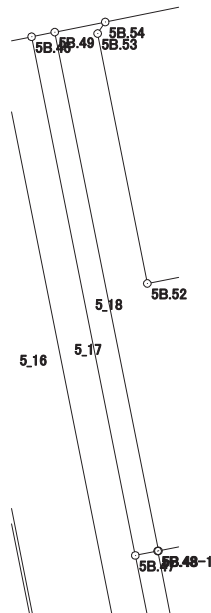

画地出来形面積計算書

世界測地系

現場名：北部第三地区

地番名： 5_19

点名	Xn	Yn	距離	方向角	Yn+1-Yn-1	Xn × (Yn+1-Yn-1)
5B. 50	48630.787	-70459.301	4.374	348° 39' 43"	11.675	567764.438225
5B. 24	48635.076	-70460.161	8.651	348° 41' 15"	-2.557	-124359.889332
5B. 51	48643.559	-70461.858	13.749	258° 45' 49"	-15.182	-738506.512738
5B. 52	48640.880	-70475.343	12.557	348° 45' 45"	-15.932	-774946.500160
5B. 53	48653.196	-70477.790	0.680	33° 21' 47"	-2.073	-100858.075308
5B. 54	48653.764	-70477.416	2.539	258° 39' 49"	-2.115	-102902.710860
5B. 49	48653.265	-70479.905	26.070	168° 41' 30"	2.623	127617.514095
5B. 48-1	48627.701	-70474.793	3.015	78° 46' 19"	8.069	392376.919369
5B. 34-1	48628.288	-70471.836	12.782	78° 43' 31"	15.492	753349.437696

倍面積合計	-465.379013
1/2	232.6895065

合計面積	232.6895065
------	-------------



画地出来形面積計算書

世界測地系


現場名：北部第三地区

地番名： 5_20

点名	Xn	Yn	距離	方向角	Yn+1-Yn-1	Xn × (Yn+1-Yn-1)
5B.54	48653.764	-70477.416	0.680	213° 21' 47"	-13.371	-650549.478444
5B.53	48653.196	-70477.790	12.557	168° 45' 45"	2.073	100858.075308
5B.52	48640.880	-70475.343	13.749	78° 45' 49"	15.932	774946.500160
5B.51	48643.559	-70461.858	13.058	348° 41' 21"	10.924	531382.238516
5B.10	48656.363	-70464.419	13.254	258° 41' 30"	-15.558	-756995.695554

倍面積合計	-358.360014
1/2	179.1800070

合計面積	179.1800070
------	-------------

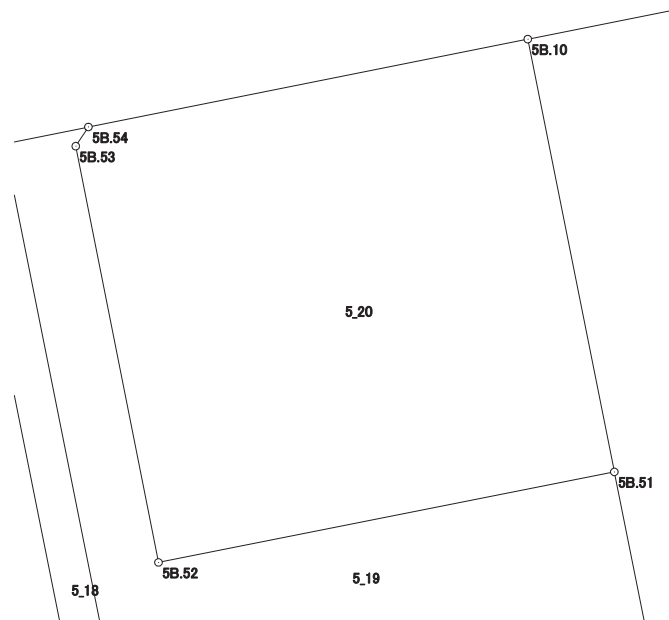

画地出来形面積計算書

世界測地系


現場名：北部第三地区

地番名： 5_21

点名	Xn	Yn	距離	方向角	Yn+1-Yn-1	Xn × (Yn+1-Yn-1)
5B. 25	48657. 363	-70459. 412	5. 106	258° 42' 20"	-9. 266	-450859. 125558
5B. 10	48656. 363	-70464. 419	13. 058	168° 41' 21"	-2. 446	-119013. 463898
5B. 51	48643. 559	-70461. 858	8. 651	168° 41' 15"	4. 258	207124. 274222
5B. 24	48635. 076	-70460. 161	5. 107	78° 41' 08"	6. 705	326098. 184580
5B. 12	48636. 078	-70455. 153	21. 707	348° 41' 06"	0. 749	36428. 422422

倍面積合計	-221. 708232
1/2	110. 8541160

合計面積	110. 8541160
------	--------------

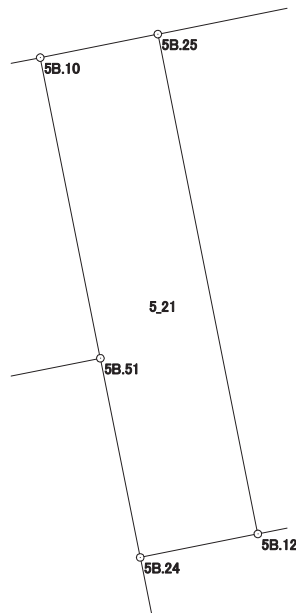

画地出来形面積計算書

世界測地系

現場名：北部第三地区

地番名： 5_22

点名	Xn	Yn	距離	方向角	Yn+1-Yn-1	Xn × (Yn+1-Yn-1)
5B. 8	48661. 821	-70437. 119	22. 734	258° 41' 30"	-25. 629	-1247153. 810409
5B. 25	48657. 363	-70459. 412	21. 707	168° 41' 06"	-18. 034	-877486. 884342
5B. 12	48636. 078	-70455. 153	25. 569	78° 41' 04"	29. 331	1426544. 803818
5B. 28	48641. 095	-70430. 081	18. 879	348° 41' 29"	21. 370	1039460. 200150
5B. 7	48659. 607	-70433. 783	4. 004	303° 34' 16"	-7. 038	-342466. 314066

倍面積合計	-1102. 004849
1/2	551. 0024245

合計面積	551. 0024245
------	--------------

