



北部第三地区 画地出来形確認測量原図

〈60街区〉

平成二十四年三月

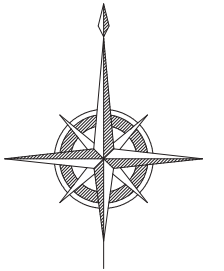

S=1:500

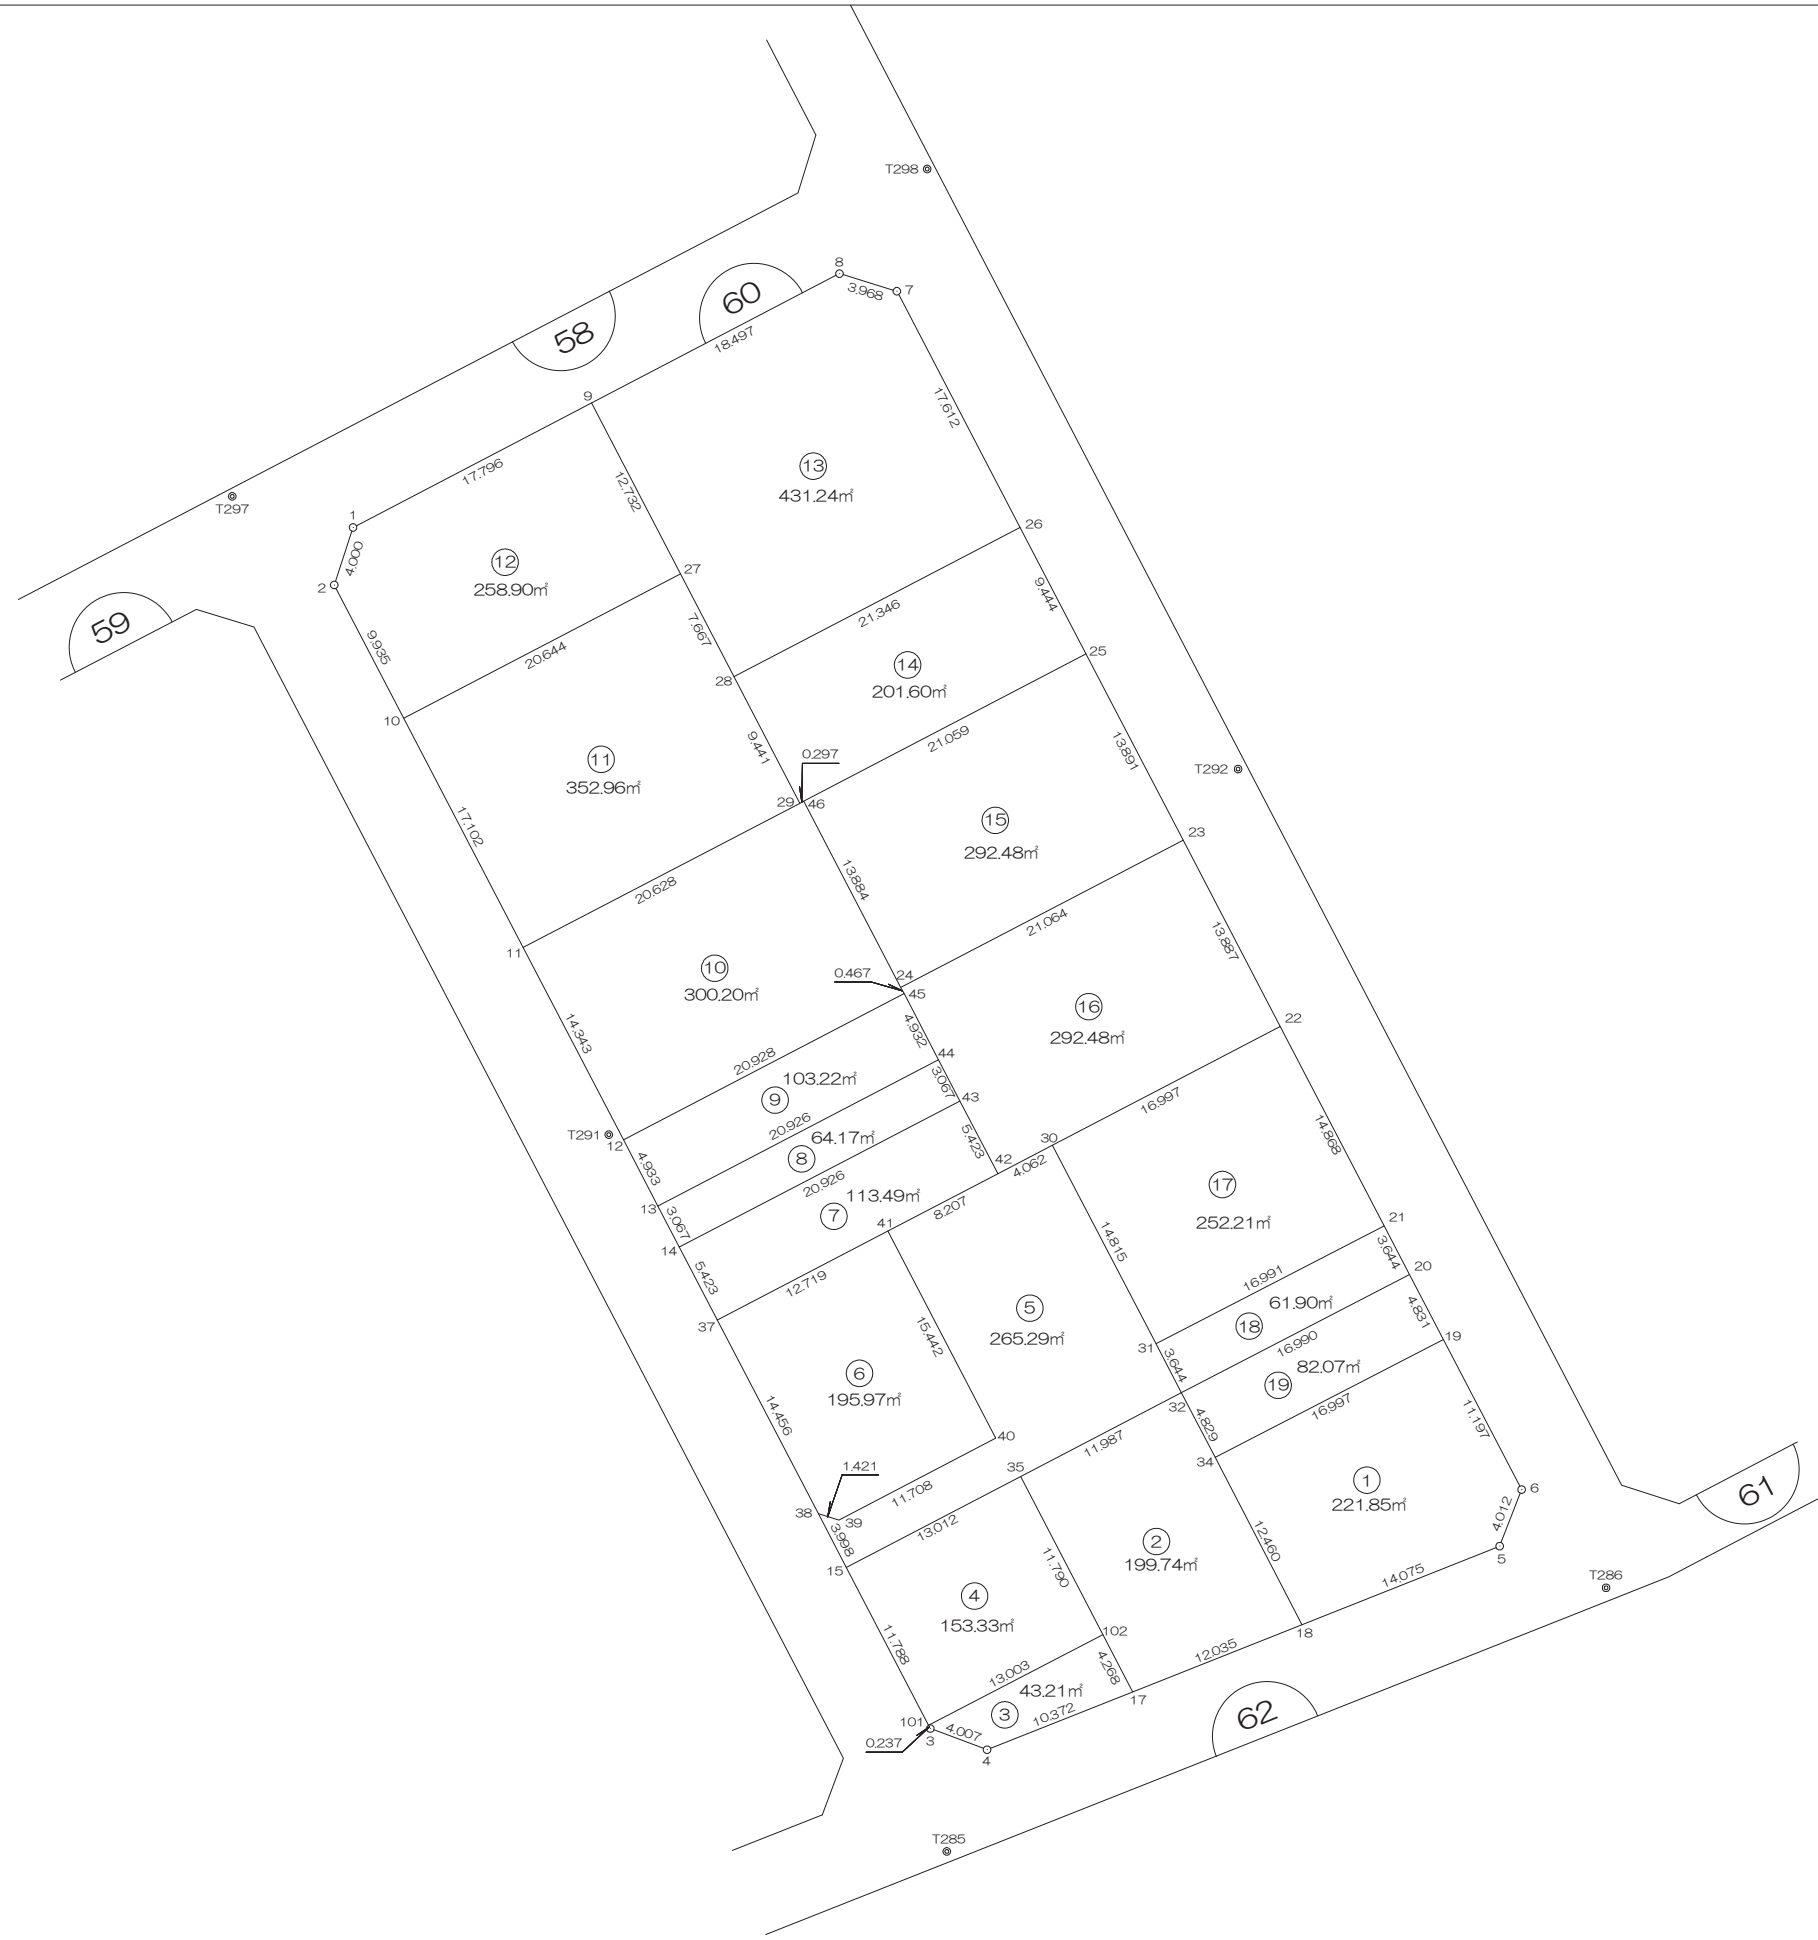

前橋市

画地出来形面積計算書

世界測地系


現場名：北部第三地区

地番名： 60_1

点名	Xn	Yn	距離	方向角	Yn+1-Yn-1	Xn × (Yn+1-Yn-1)
60B. 34	47944. 869	-69962. 293	12. 460	152° 33' 10"	-9. 356	-448572. 194364
60B. 18	47933. 812	-69956. 550	14. 075	68° 20' 56"	18. 825	902354. 010900
60B. 5	47939. 005	-69943. 468	4. 012	21° 13' 05"	14. 534	696745. 498670
60B. 6	47942. 745	-69942. 016	11. 197	332° 27' 20"	-3. 726	-178634. 667870
60B. 19	47952. 673	-69947. 194	16. 997	242° 40' 03"	-20. 277	-972336. 350421

倍面積合計	-443. 703085
1/2	221. 8515425

合計面積	221. 8515425
------	--------------

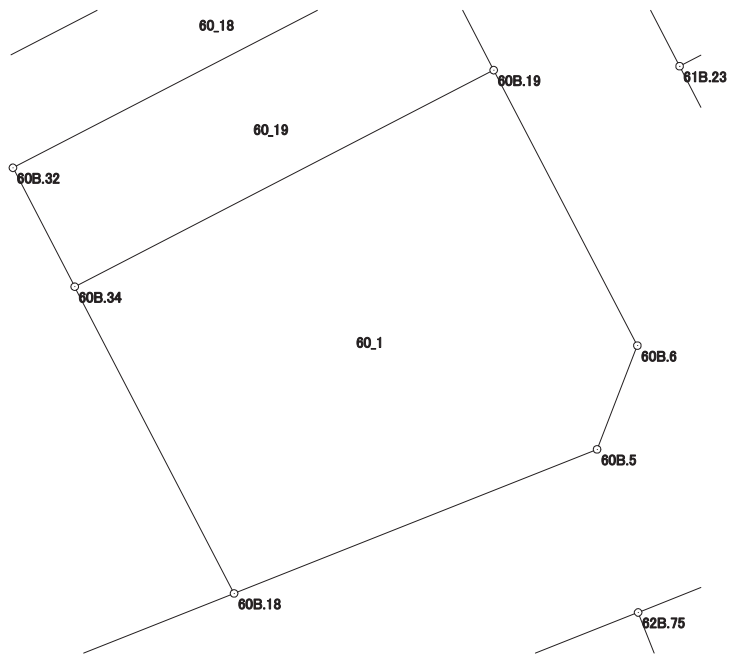

画地出来形面積計算書

世界測地系


現場名：北部第三地区

地番名： 60_2

点名	Xn	Yn	距離	方向角	Yn+1-Yn-1	Xn × (Yn+1-Yn-1)
60B. 35	47943. 616	-69975. 150	11. 790	152° 30' 17"	-5. 188	-248731. 479808
60B. 102	47933. 158	-69969. 707	4. 268	152° 29' 54"	7. 414	355376. 433412
60B. 17	47929. 372	-69967. 736	12. 035	68° 21' 02"	13. 157	630606. 747404
60B. 18	47933. 812	-69956. 550	12. 460	332° 33' 10"	5. 443	260903. 738716
60B. 34	47944. 869	-69962. 293	4. 829	332° 32' 55"	-7. 969	-382072. 661061
60B. 32	47949. 154	-69964. 519	11. 987	242° 29' 01"	-12. 857	-616482. 272978

倍面積合計	-399. 494315
1/2	199. 7471575

合計面積	199. 7471575
------	--------------

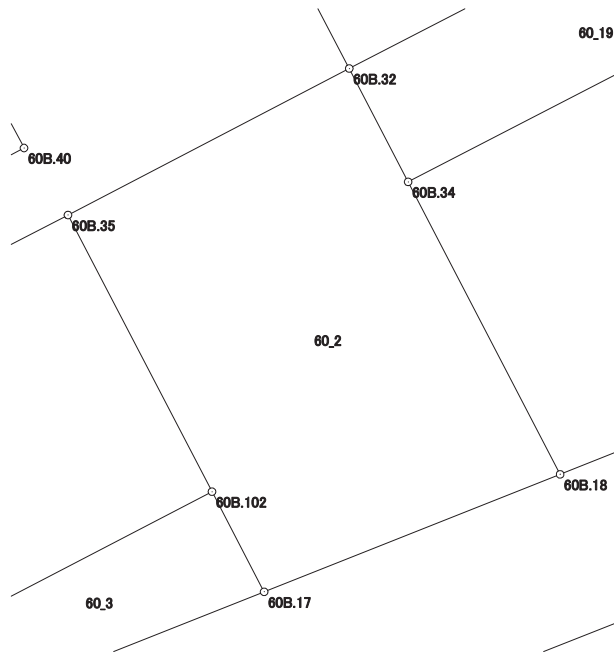

画地出来形面積計算書

世界測地系


現場名：北部第三地区

地番名： 60_3

点名	Xn	Yn	距離	方向角	Yn+1-Yn-1	Xn × (Yn+1-Yn-1)
60B. 4	47925. 545	-69977. 376	10. 372	68° 20' 50"	13. 395	641962. 675275
60B. 17	47929. 372	-69967. 736	4. 268	332° 29' 54"	7. 669	367570. 353868
60B. 102	47933. 158	-69969. 707	13. 003	242° 29' 42"	-13. 504	-647289. 365632
60B. 101	47927. 153	-69981. 240	0. 237	152° 34' 07"	-11. 424	-547519. 795872
60B. 3	47926. 943	-69981. 131	4. 007	110° 25' 14"	3. 864	185189. 707752

倍面積合計	-86. 424609
1/2	43. 2123045

合計面積	43. 2123045
------	-------------

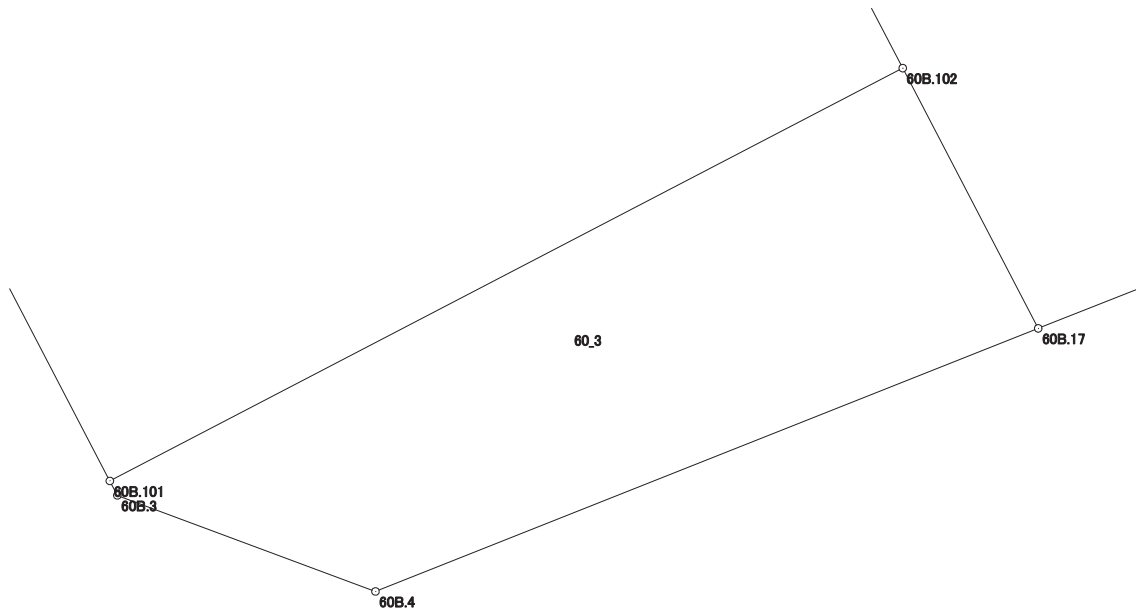

画地出来形面積計算書

世界測地系


現場名：北部第三地区

地番名： 60_4

点名	Xn	Yn	距離	方向角	Yn+1-Yn-1	Xn × (Yn+1-Yn-1)
60B.101	47927.153	-69981.240	13.003	62° 29' 42"	16.983	813946.839399
60B.102	47933.158	-69969.707	11.790	332° 30' 17"	6.090	291912.932220
60B.35	47943.616	-69975.150	13.012	242° 29' 09"	-16.983	-814226.430528
60B.15	47937.605	-69986.690	11.788	152° 27' 40"	-6.090	-291940.014450

倍面積合計	-306.673359
1/2	153.3366795

合計面積	153.3366795
------	-------------

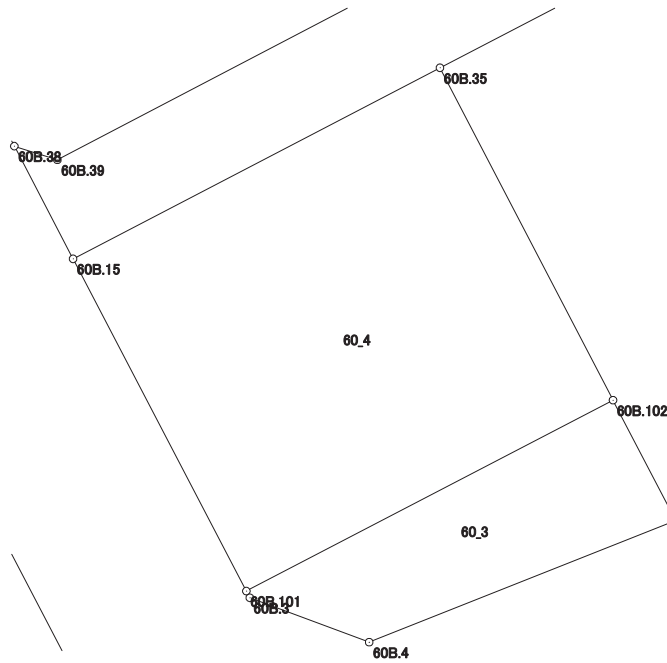

画地出来形面積計算書

世界測地系


現場名：北部第三地区

地番名： 60_5

点名	Xn	Yn	距離	方向角	Yn+1-Yn-1	Xn × (Yn+1-Yn-1)
60B.41	47959.846	-69983.941	15.442	152° 30' 02"	-0.148	-7098.057208
60B.40	47946.149	-69976.811	11.708	242° 22' 24"	-3.243	-155489.361207
60B.39	47940.720	-69987.184	1.421	287° 37' 07"	-11.727	-562200.823440
60B.38	47941.150	-69988.538	3.998	152° 28' 01"	0.494	23682.928100
60B.15	47937.605	-69986.690	13.012	62° 29' 09"	13.388	641788.655740
60B.35	47943.616	-69975.150	11.987	62° 29' 01"	22.171	1062957.910336
60B.32	47949.154	-69964.519	3.644	332° 26' 11"	8.945	428905.182530
60B.31	47952.384	-69966.205	14.815	332° 26' 01"	-8.542	-409609.264128
60B.30	47965.517	-69973.061	4.062	242° 27' 49"	-10.458	-501623.376786
60B.42	47963.639	-69976.663	8.207	242° 28' 24"	-10.880	-521844.392320

倍面積合計	-530.598383
1/2	265.2991915

合計面積	265.2991915
------	-------------

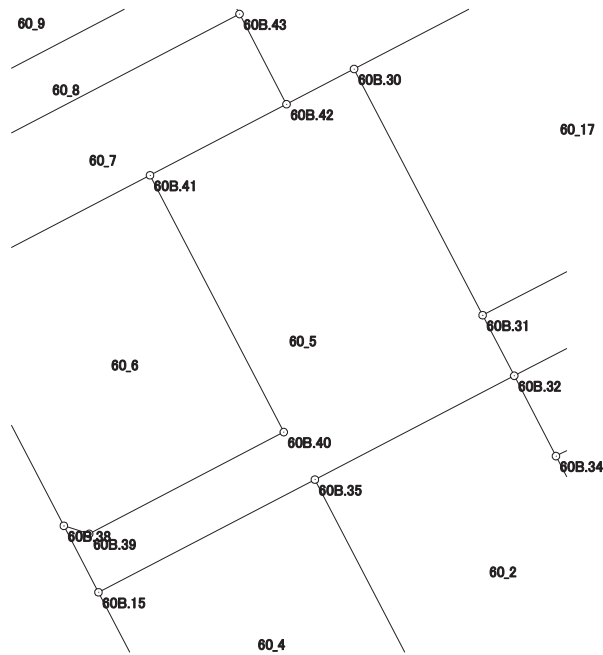

画地出来形面積計算書

世界測地系


現場名：北部第三地区

地番名： 60_6

点名	Xn	Yn	距離	方向角	Yn+1-Yn-1	Xn × (Yn+1-Yn-1)
60B.37	47953.969	-69995.221	14.456	152° 27' 55"	-4.597	-220444.395493
60B.38	47941.150	-69988.538	1.421	107° 37' 07"	8.037	385303.022550
60B.39	47940.720	-69987.184	11.708	62° 22' 24"	11.727	562200.823440
60B.40	47946.149	-69976.811	15.442	332° 30' 02"	3.243	155489.361207
60B.41	47959.846	-69983.941	12.719	242° 28' 48"	-18.410	-882940.764860

倍面積合計	-391.953156
1/2	195.9765780

合計面積	195.9765780
------	-------------

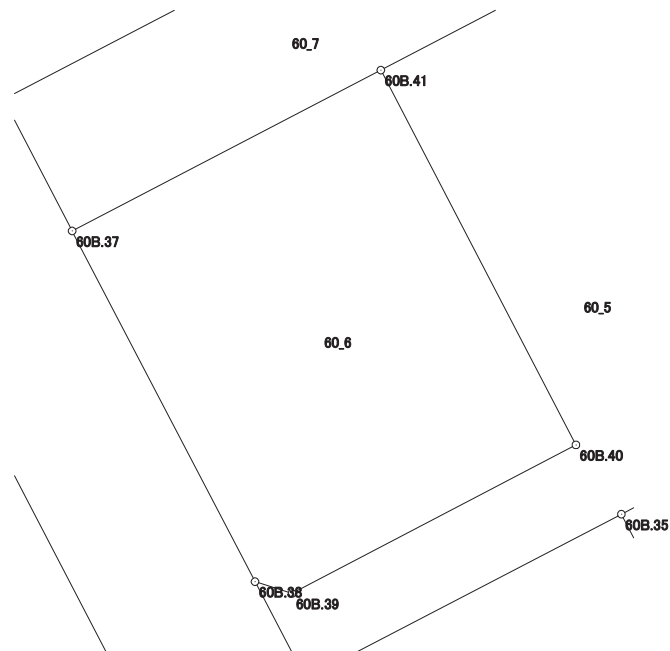

画地出来形面積計算書

世界測地系


現場名：北部第三地区

地番名： 60_7

点名	Xn	Yn	距離	方向角	Yn+1-Yn-1	Xn × (Yn+1-Yn-1)
60B. 14	47958. 778	-69997. 728	5. 423	152° 27' 59"	-16. 051	-769786. 345678
60B. 37	47953. 969	-69995. 221	12. 719	62° 28' 48"	13. 787	661141. 370603
60B. 41	47959. 846	-69983. 941	8. 207	62° 28' 24"	18. 558	890038. 822068
60B. 42	47963. 639	-69976. 663	5. 423	332° 27' 59"	4. 771	228834. 521669
60B. 43	47968. 448	-69979. 170	20. 926	242° 28' 39"	-21. 065	-1010455. 357120

倍面積合計	-226. 988458
1/2	113. 4942290

合計面積	113. 4942290
------	--------------

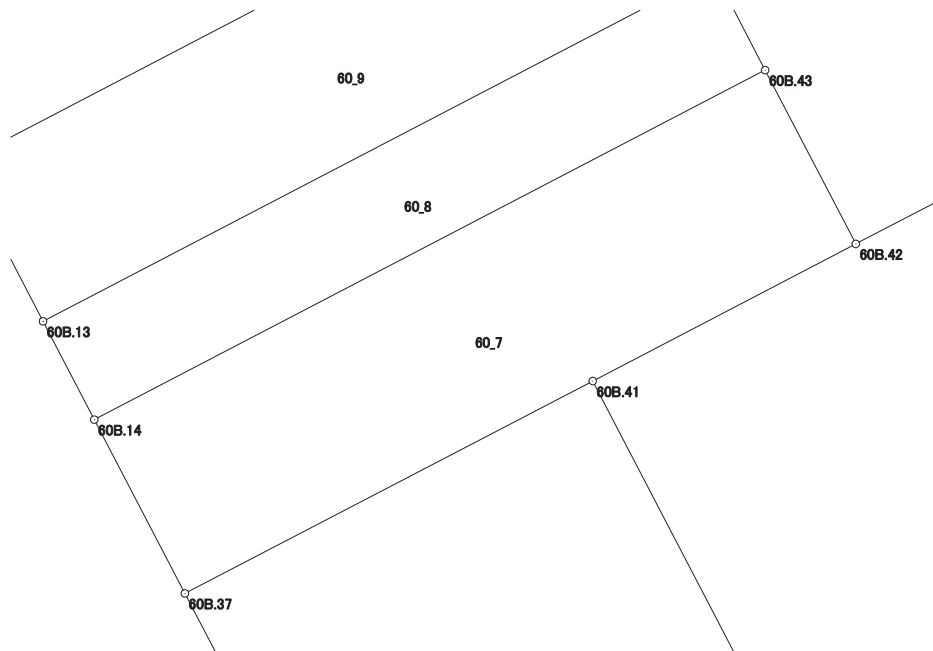

画地出来形面積計算書

世界測地系


現場名：北部第三地区

地番名： 60_8

点名	Xn	Yn	距離	方向角	Yn+1-Yn-1	Xn × (Yn+1-Yn-1)
60B.13	47961.498	-69999.146	3.067	152° 27' 57"	-17.140	-822060.075720
60B.14	47958.778	-69997.728	20.926	62° 28' 39"	19.976	958024.549328
60B.43	47968.448	-69979.170	3.067	332° 27' 26"	17.140	822179.198720
60B.44	47971.167	-69980.588	20.926	242° 28' 47"	-19.976	-958272.031992

倍面積合計	-128.359664
1/2	64.1798320

合計面積	64.1798320
------	------------

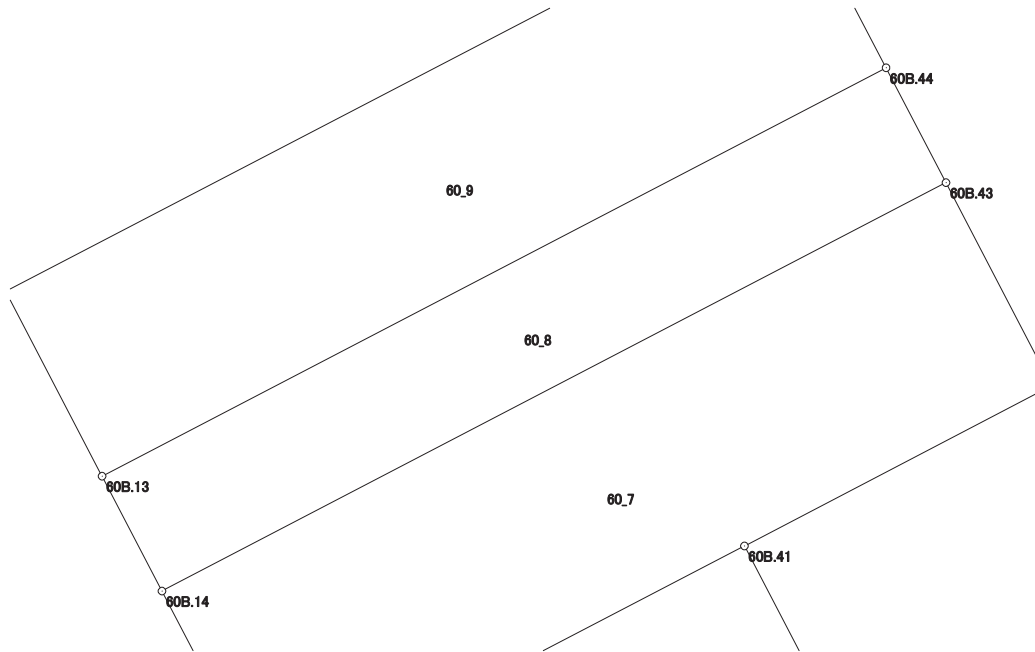

画地出来形面積計算書

世界測地系


現場名：北部第三地区

地番名： 60_9

点名	Xn	Yn	距離	方向角	Yn+1-Yn-1	Xn × (Yn+1-Yn-1)
60B.12	47965.872	-70001.427	4.933	152° 27' 30"	-16.279	-780836.430288
60B.13	47961.498	-69999.146	20.926	62° 28' 47"	20.839	999469.656822
60B.44	47971.167	-69980.588	4.932	332° 28' 44"	16.279	780922.627593
60B.45	47975.541	-69982.867	20.928	242° 28' 56"	-20.839	-999762.298899

倍面積合計	-206.444772
1/2	103.2223860

合計面積	103.2223860
------	-------------

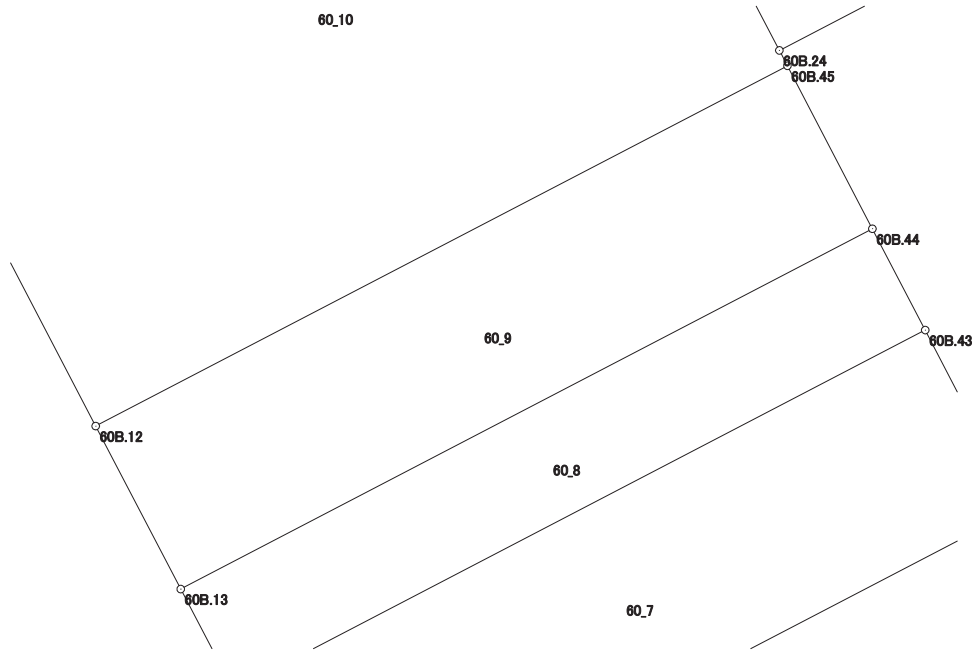

画地出来形面積計算書

世界測地系


現場名：北部第三地区

地番名： 60_10

点名	Xn	Yn	距離	方向角	Yn+1-Yn-1	Xn × (Yn+1-Yn-1)
60B.11	47978.590	-70008.058	14.343	152° 27' 47"	-11.660	-559430.359400
60B.12	47965.872	-70001.427	20.928	62° 28' 56"	25.191	1208308.281552
60B.45	47975.541	-69982.867	0.467	332° 16' 53"	18.343	880015.348563
60B.24	47975.954	-69983.084	13.884	332° 27' 24"	-6.637	-318416.406698
60B.46	47988.264	-69989.504	0.297	242° 29' 04"	-6.683	-320705.568312
60B.29	47988.127	-69989.767	20.628	242° 27' 44"	-18.554	-890371.708358

倍面積合計	-600.412653
1/2	300.2063265

合計面積	300.2063265
------	-------------

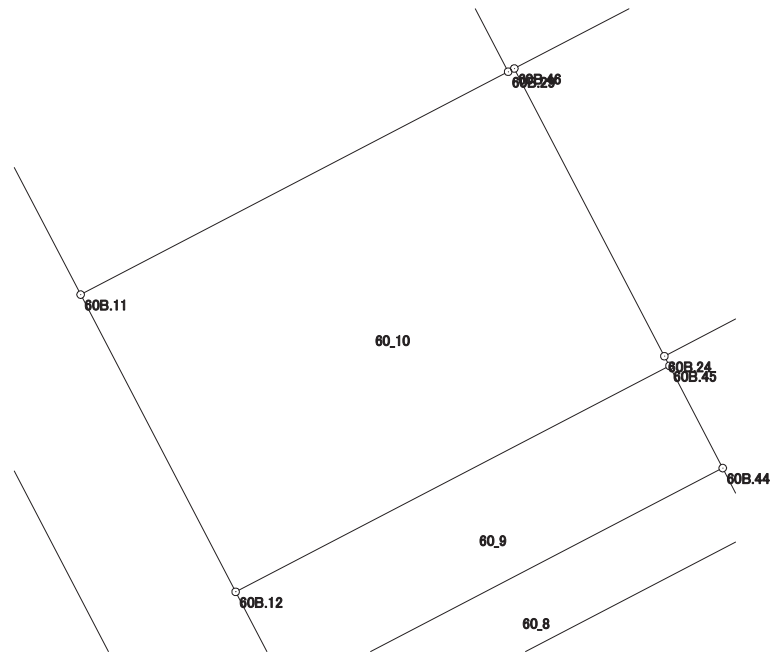

画地出来形面積計算書

世界測地系


現場名：北部第三地区

地番名： 60_11

点名	Xn	Yn	距離	方向角	Yn+1-Yn-1	Xn × (Yn+1-Yn-1)
60B.10	47993.755	-70015.964	17.102	152° 27' 56"	-10.397	-498991.070735
60B.11	47978.590	-70008.058	20.628	62° 27' 44"	26.197	1256895.122230
60B.29	47988.127	-69989.767	9.441	332° 30' 53"	13.934	668666.561618
60B.28	47996.502	-69994.124	7.667	332° 31' 33"	-7.894	-378884.386788
60B.27	48003.304	-69997.661	20.644	242° 26' 53"	-21.840	-1048392.159360

倍面積合計	-705.933035
1/2	352.9665175

合計面積	352.9665175
------	-------------

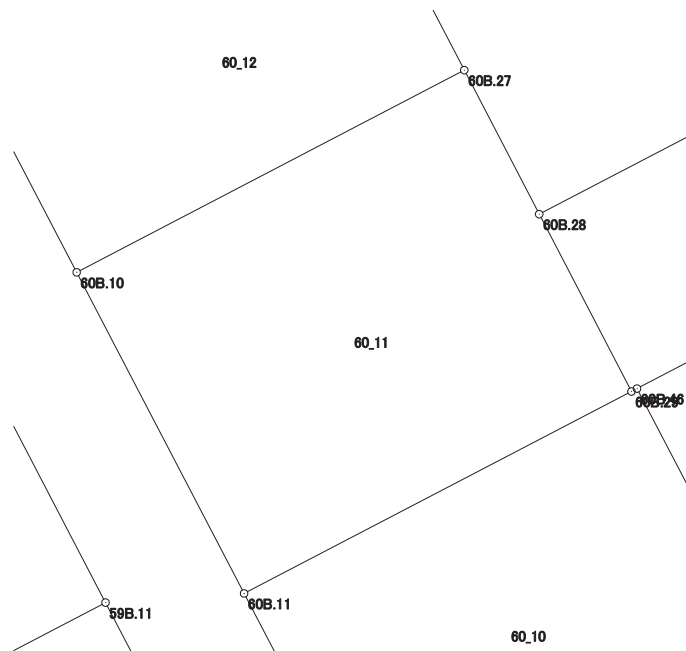

画地出来形面積計算書

世界測地系


現場名：北部第三地区

地番名： 60_12

点名	Xn	Yn	距離	方向角	Yn+1-Yn-1	Xn × (Yn+1-Yn-1)
60B.1	48006.367	-70019.314	4.000	198° 06' 15"	-17.021	-817116.372707
60B.2	48002.565	-70020.557	9.935	152° 27' 55"	3.350	160808.592750
60B.10	47993.755	-70015.964	20.644	62° 26' 53"	22.896	1098865.014480
60B.27	48003.304	-69997.661	12.732	332° 31' 09"	12.428	596585.062112
60B.9	48014.599	-70003.536	17.796	242° 26' 50"	-21.653	-1039660.112147

倍面積合計	-517.815512
1/2	258.9077560

合計面積	258.9077560
------	-------------

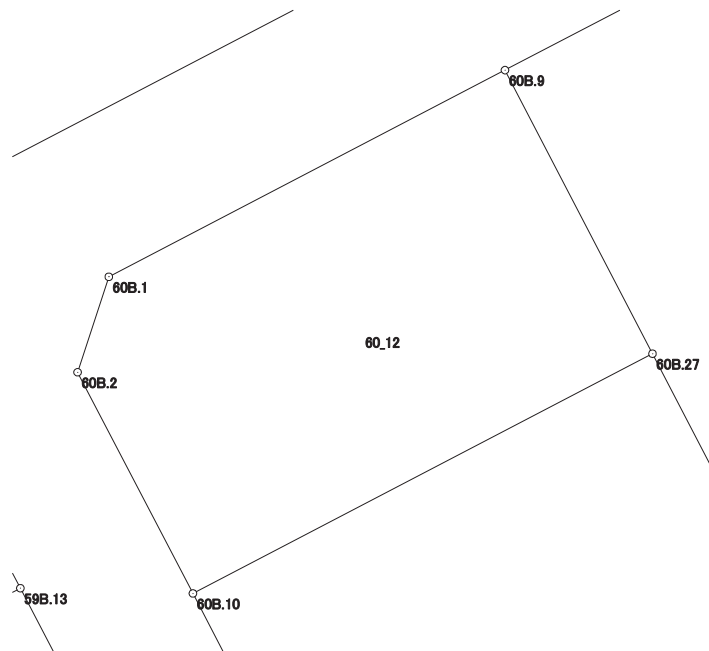

画地出来形面積計算書

世界測地系


現場名：北部第三地区

地番名： 60_13

点名	Xn	Yn	距離	方向角	Yn+1-Yn-1	Xn × (Yn+1-Yn-1)
60B. 9	48014. 599	-70003. 536	12. 732	152° 31' 09"	-10. 525	-505353. 654475
60B. 27	48003. 304	-69997. 661	7. 667	152° 31' 33"	9. 412	451807. 097248
60B. 28	47996. 502	-69994. 124	21. 346	62° 27' 02"	22. 463	1078145. 424426
60B. 26	48006. 375	-69975. 198	17. 612	332° 27' 26"	10. 782	517604. 735250
60B. 7	48021. 991	-69983. 342	3. 968	287° 02' 32"	-11. 938	-573286. 528558
60B. 8	48023. 154	-69987. 136	18. 497	242° 27' 05"	-20. 194	-969779. 571876

倍面積合計	-862. 497985
1/2	431. 2489925

合計面積	431. 2489925
------	--------------

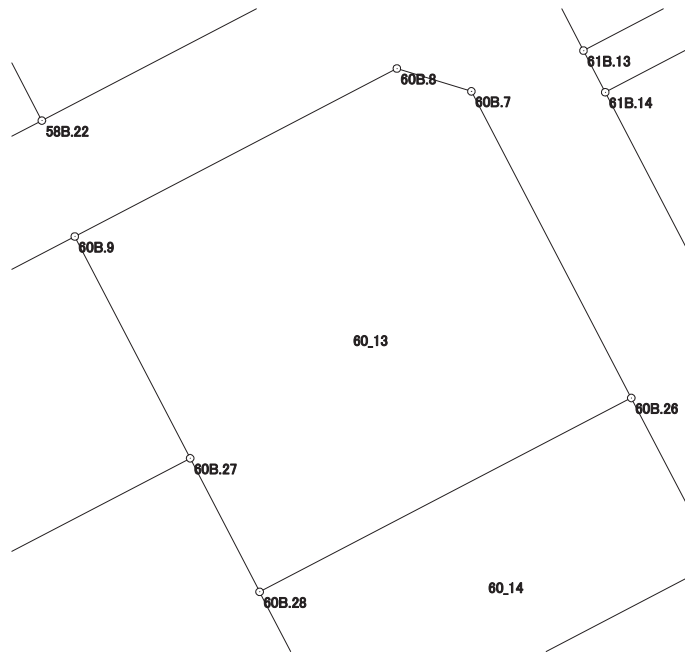

画地出来形面積計算書

世界測地系


現場名：北部第三地区

地番名： 60_14

点名	Xn	Yn	距離	方向角	Yn+1-Yn-1	Xn × (Yn+1-Yn-1)
60B.28	47996.502	-69994.124	9.441	152° 30' 53"	-14.569	-699261.037638
60B.29	47988.127	-69989.767	0.297	62° 29' 04"	4.620	221705.146740
60B.46	47988.264	-69989.504	21.059	62° 27' 37"	18.936	908705.767104
60B.25	47998.001	-69970.831	9.444	332° 27' 29"	14.306	686659.402306
60B.26	48006.375	-69975.198	21.346	242° 27' 02"	-23.293	-1118212.492875

倍面積合計	-403.214363
1/2	201.6071815

合計面積	201.6071815
------	-------------

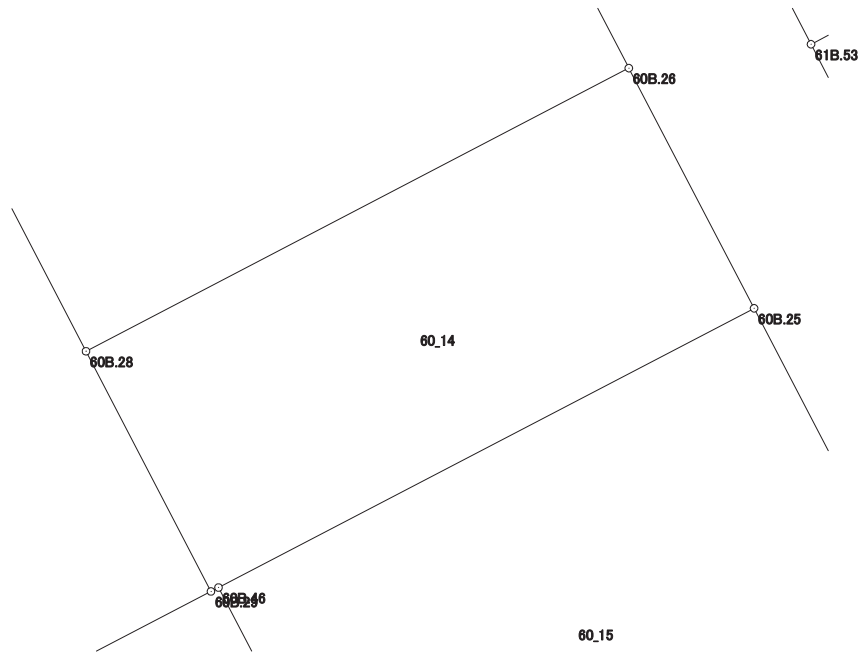

画地出来形面積計算書

世界測地系


現場名：北部第三地区

地番名： 60_15

点名	Xn	Yn	距離	方向角	Yn+1-Yn-1	Xn × (Yn+1-Yn-1)
60B.46	47988.264	-69989.504	13.884	152° 27' 24"	-12.253	-588000.198792
60B.24	47975.954	-69983.084	21.064	62° 28' 48"	25.101	1204244.421354
60B.23	47985.687	-69964.403	13.891	332° 26' 06"	12.253	587968.622811
60B.25	47998.001	-69970.831	21.059	242° 27' 37"	-25.101	-1204797.823101

倍面積合計	-584.977728
1/2	292.4888640

合計面積	292.4888640
------	-------------

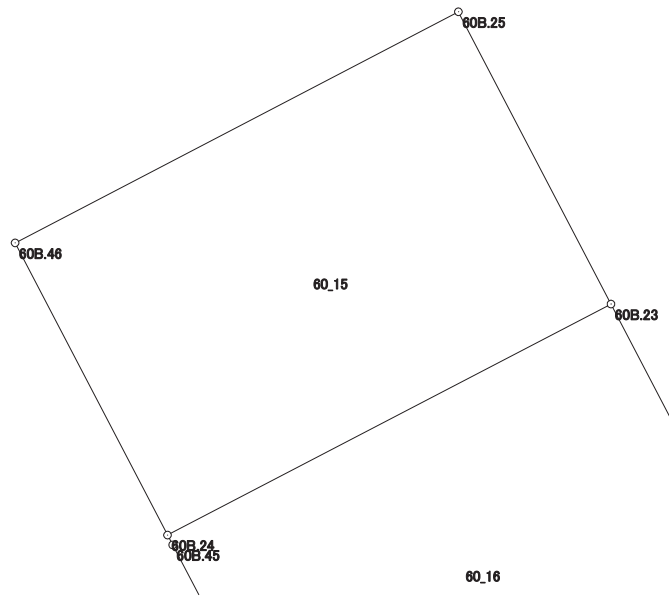

画地出来形面積計算書

世界測地系


現場名：北部第三地区

地番名： 60_16

点名	Xn	Yn	距離	方向角	Yn+1-Yn-1	Xn × (Yn+1-Yn-1)
60B.24	47975.954	-69983.084	0.467	152° 16' 53"	-18.464	-885828.014656
60B.45	47975.541	-69982.867	4.932	152° 28' 44"	2.496	119746.950336
60B.44	47971.167	-69980.588	3.067	152° 27' 26"	3.697	177349.404399
60B.43	47968.448	-69979.170	5.423	152° 27' 59"	3.925	188276.158400
60B.42	47963.639	-69976.663	4.062	62° 27' 49"	6.109	293009.870651
60B.30	47965.517	-69973.061	16.997	62° 28' 45"	18.676	895803.995492
60B.22	47973.371	-69957.987	13.887	332° 28' 58"	8.658	415353.446118
60B.23	47985.687	-69964.403	21.064	242° 28' 48"	-25.097	-1204296.786639

倍面積合計	-584.975899
1/2	292.4879495

合計面積	292.4879495
------	-------------

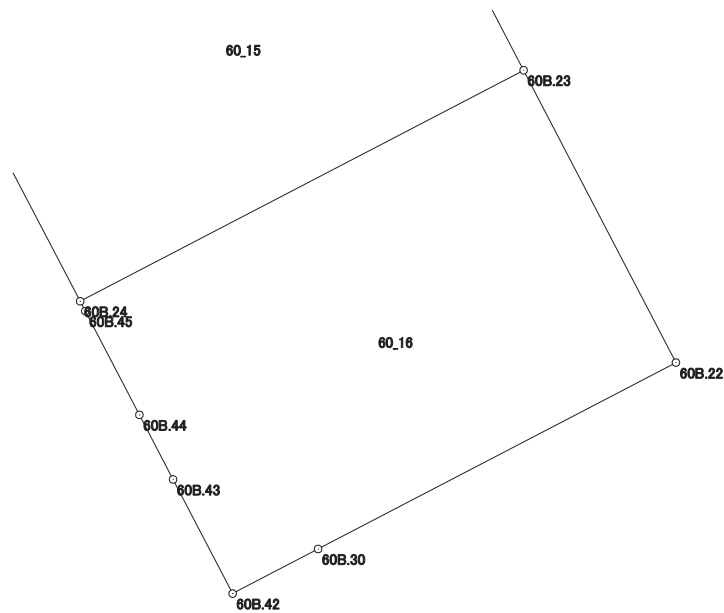

画地出来形面積計算書

世界測地系


現場名：北部第三地区

地番名： 60_17

点名	Xn	Yn	距離	方向角	Yn+1-Yn-1	Xn × (Yn+1-Yn-1)
60B.30	47965.517	-69973.061	14.815	152° 26' 01"	-8.218	-394180.618706
60B.31	47952.384	-69966.205	16.991	62° 39' 30"	21.949	1052506.876416
60B.21	47960.188	-69951.112	14.868	332° 27' 28"	8.218	394136.824984
60B.22	47973.371	-69957.987	16.997	242° 28' 45"	-21.949	-1052967.520079

倍面積合計	-504.437385
1/2	252.2186925

合計面積	252.2186925
------	-------------

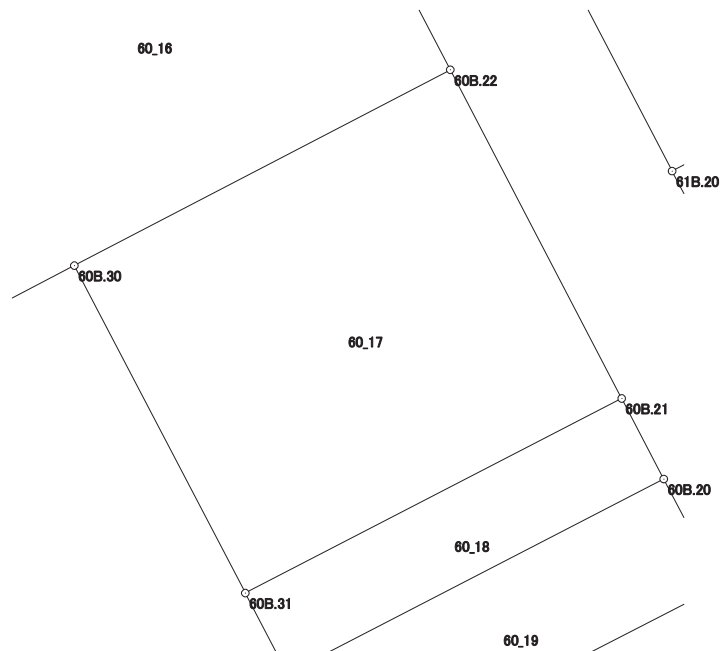

画地出来形面積計算書

世界測地系


現場名：北部第三地区

地番名： 60_18

点名	Xn	Yn	距離	方向角	Yn+1-Yn-1	Xn × (Yn+1-Yn-1)
60B.31	47952.384	-69966.205	3.644	152° 26' 11"	-13.407	-642897.612288
60B.32	47949.154	-69964.519	16.990	62° 39' 35"	16.778	804490.905812
60B.20	47956.957	-69949.427	3.644	332° 27' 27"	13.407	642958.922499
60B.21	47960.188	-69951.112	16.991	242° 39' 30"	-16.778	-804676.034264

倍面積合計	-123.818241
1/2	61.9091205

合計面積	61.9091205
------	------------

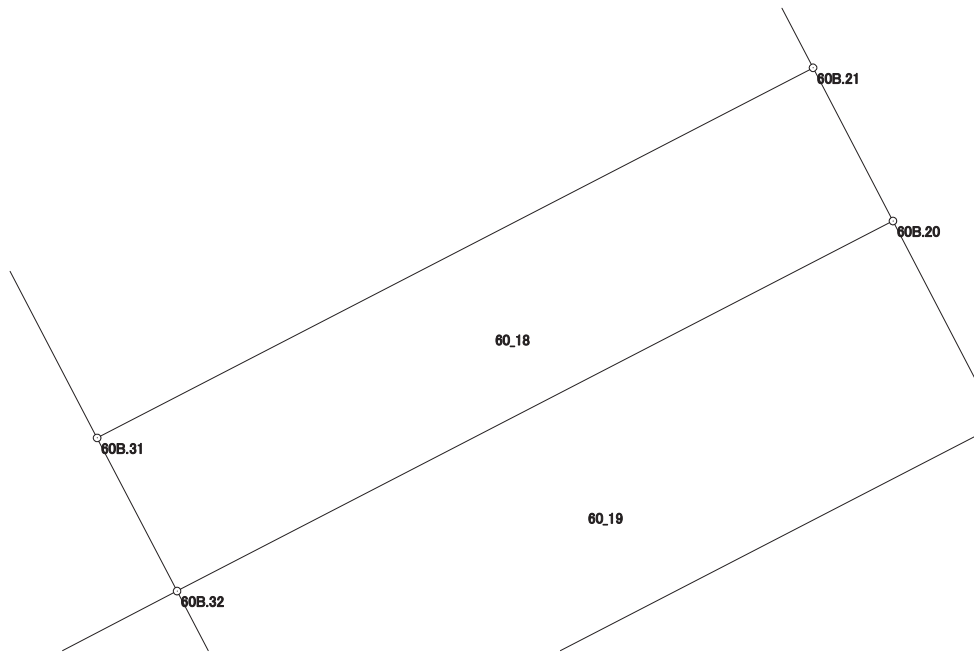

画地出来形面積計算書

世界測地系

現場名：北部第三地区

地番名： 60_19

点名	Xn	Yn	距離	方向角	Yn+1-Yn-1	Xn × (Yn+1-Yn-1)
60B.32	47949.154	-69964.519	4.829	152° 32' 55"	-12.866	-616913.815364
60B.34	47944.869	-69962.293	16.997	62° 40' 03"	17.325	830644.855425
60B.19	47952.673	-69947.194	4.831	332° 28' 11"	12.866	616959.090818
60B.20	47956.957	-69949.427	16.990	242° 39' 35"	-17.325	-830854.280025

倍面積合計	-164.149146
1/2	82.0745730

合計面積	82.0745730
------	------------

