


北部第三地区 画地出来形確認測量原図

〈63-1街区〉-1

平成二十四年三月

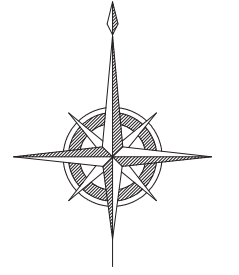

S=1:500




前橋市


北部第三地区 画地出来形確認測量原図

〈63-1街区〉-2

平成二十四年三月

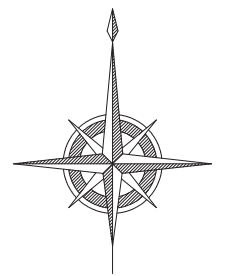

S=1:500

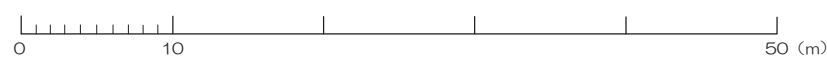


前橋市

北部第三地区 画地出来形確認測量原図

〈63-1街区〉-3

平成二十四年三月

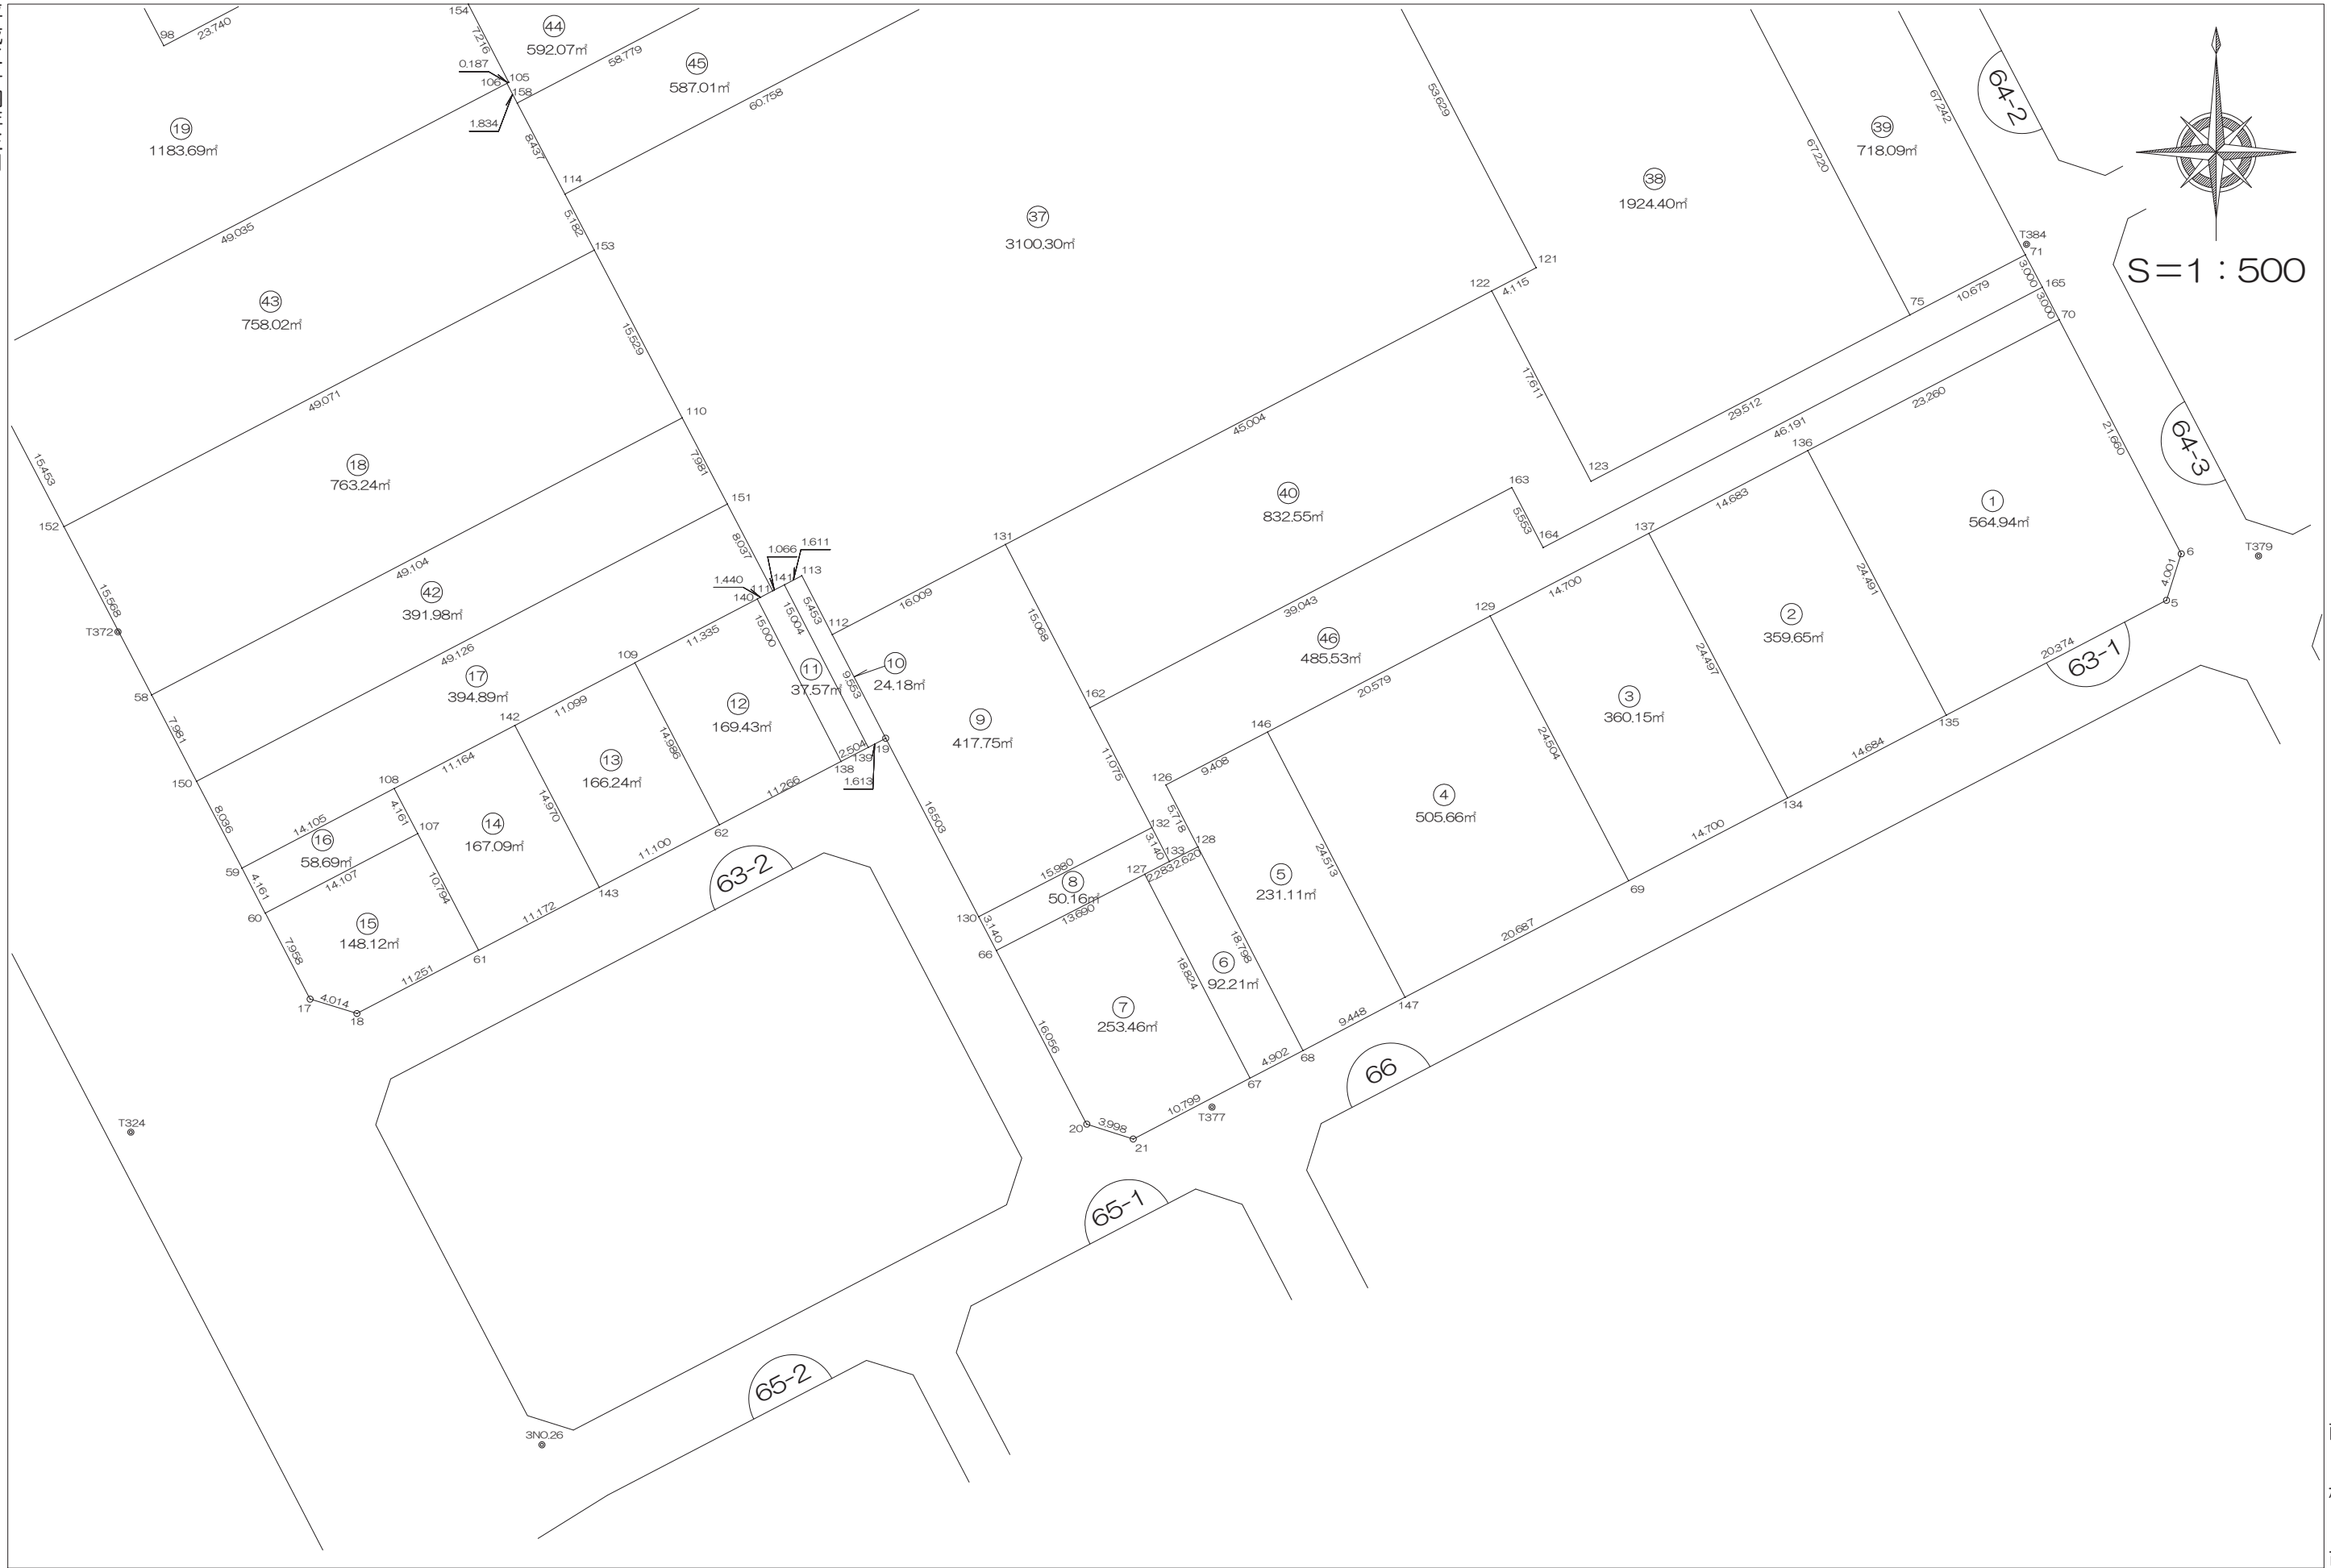

0 10 50 (m)

前橋市

# 画地出来形面積計算書

世界測地系


現場名：北部第三地区

地番名： 63-1\_1

点名	Xn	Yn	距離	方向角	Yn+1-Yn-1	Xn × (Yn+1-Yn-1)
63B.70	48204.516	-69808.965	23.260	242° 29' 31"	-30.643	-1477130.983788
63B.136	48193.773	-69829.595	24.491	152° 21' 22"	-9.267	-446611.694391
63B.135	48172.078	-69818.232	20.374	62° 28' 04"	29.430	1417704.255540
63B.5	48181.496	-69800.165	4.001	17° 38' 49"	19.280	928939.242880
63B.6	48185.309	-69798.952	21.660	332° 27' 58"	-8.800	-424030.719200

倍面積合計	-1129.898959
1/2	564.9494795

合計面積	564.9494795
------	-------------

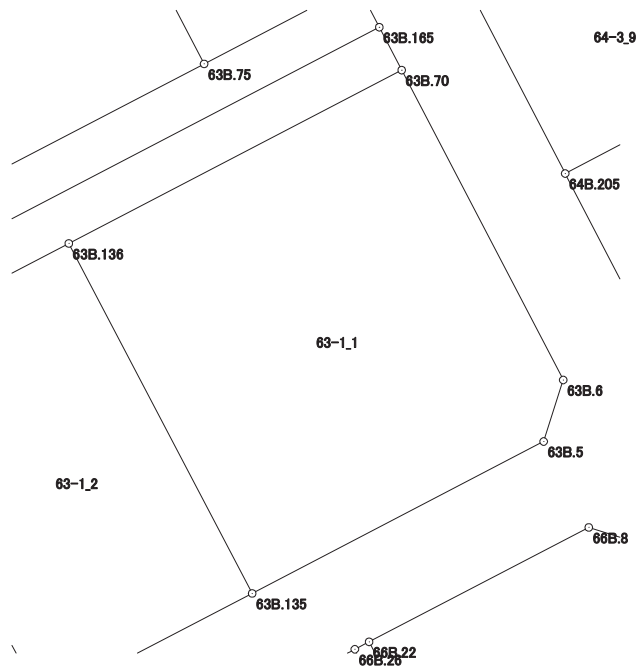

# 画地出来形面積計算書

世界測地系


現場名：北部第三地区

地番名： 63-1\_2

点名	Xn	Yn	距離	方向角	Yn+1-Yn-1	Xn × (Yn+1-Yn-1)
63B.134	48165.290	-69831.253	14.684	62° 27' 59"	24.386	1174558.761940
63B.135	48172.078	-69818.232	24.491	332° 21' 22"	1.658	79869.305324
63B.136	48193.773	-69829.595	14.683	242° 29' 27"	-24.386	-1175253.348378
63B.137	48186.991	-69842.618	24.497	152° 21' 31"	-1.658	-79894.031078

倍面積合計	-719.312192
1/2	359.6560960

合計面積	359.6560960
------	-------------

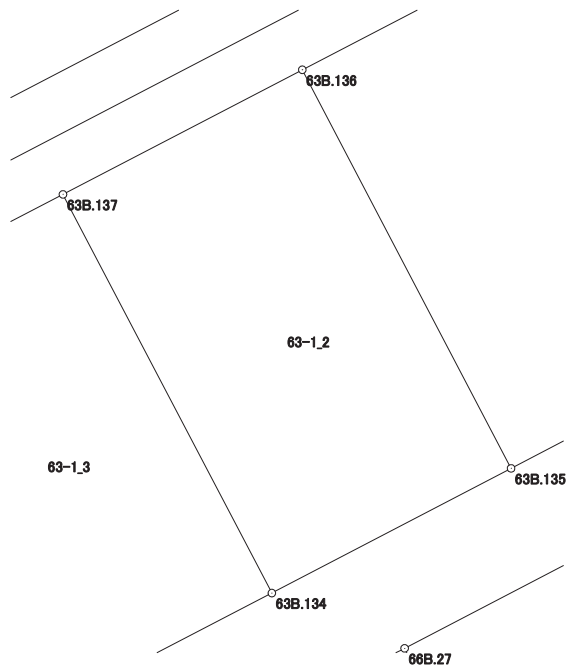

# 画地出来形面積計算書

世界測地系


現場名：北部第三地区

地番名： 63-1\_3

点名	Xn	Yn	距離	方向角	Yn+1-Yn-1	Xn × (Yn+1-Yn-1)
63B. 129	48180. 201	-69855. 656	24. 504	152° 21' 32"	-1. 670	-80460. 935670
63B. 69	48158. 494	-69844. 288	14. 700	62° 27' 50"	24. 403	1175211. 729082
63B. 134	48165. 290	-69831. 253	24. 497	332° 21' 31"	1. 670	80436. 034300
63B. 137	48186. 991	-69842. 618	14. 700	242° 29' 25"	-24. 403	-1175907. 141373

倍面積合計	-720. 313661
1/2	360. 1568305

合計面積	360. 1568305
------	--------------

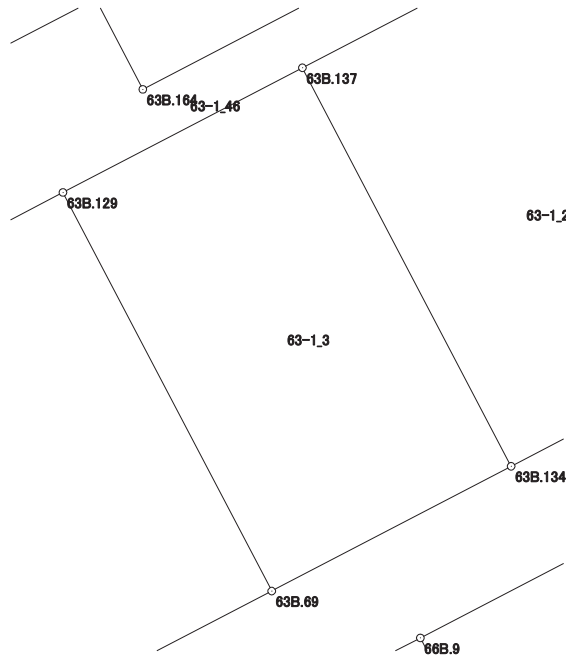

# 画地出来形面積計算書

世界測地系


現場名：北部第三地区

地番名： 63-1\_4

点名	Xn	Yn	距離	方向角	Yn+1-Yn-1	Xn × (Yn+1-Yn-1)
63B.146	48170.696	-69873.908	24.513	152° 36' 44"	-6.976	-336038.775296
63B.147	48148.931	-69862.632	20.687	62° 27' 59"	29.620	1426171.336220
63B.69	48158.494	-69844.288	24.504	332° 21' 32"	6.976	335953.654144
63B.129	48180.201	-69855.656	20.579	242° 29' 28"	-29.620	-1427097.553620

倍面積合計	-1011.338552
1/2	505.6692760

合計面積	505.6692760
------	-------------

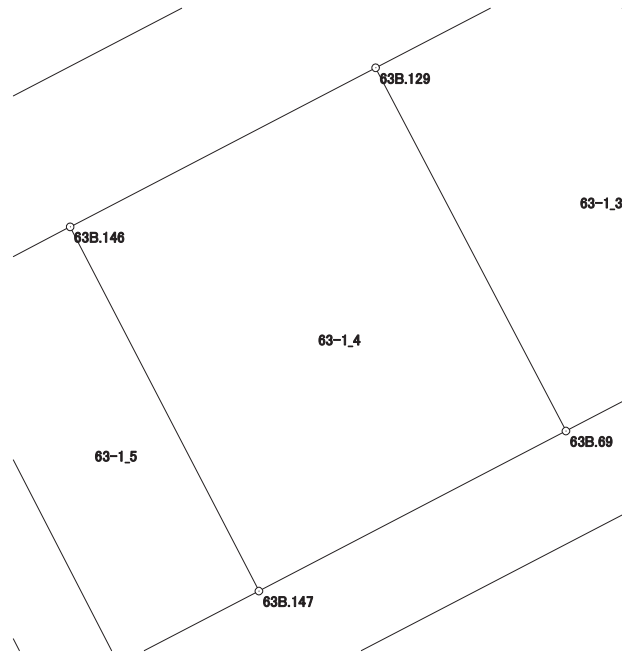

# 画地出来形面積計算書

世界測地系


現場名：北部第三地区

地番名： 63-1\_5

点名	Xn	Yn	距離	方向角	Yn+1-Yn-1	Xn × (Yn+1-Yn-1)
63B.146	48170.696	-69873.908	9.408	242° 29' 14"	-19.620	-945109.055520
63B.126	48166.350	-69882.252	5.718	152° 42' 16"	-5.722	-275607.854700
63B.128	48161.269	-69879.630	18.798	152° 42' 20"	11.242	541428.986098
63B.68	48144.564	-69871.010	9.448	62° 28' 10"	16.998	818361.298872
63B.147	48148.931	-69862.632	24.513	332° 36' 44"	-2.898	-139535.602038

倍面積合計	-462.227288
1/2	231.1136440

合計面積	231.1136440
------	-------------

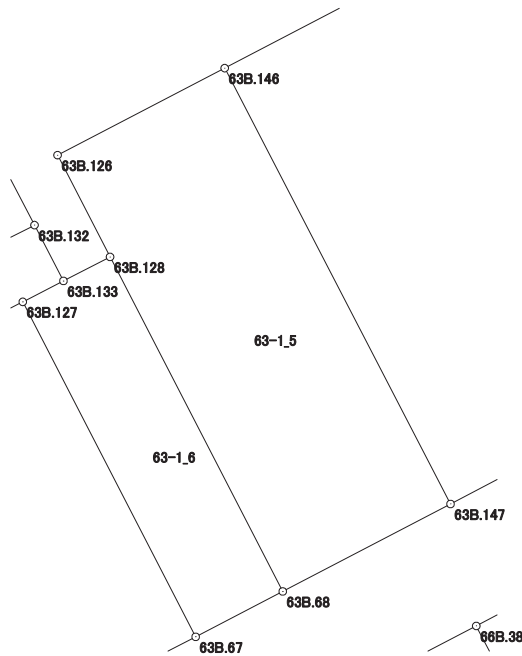



# 画地出来形面積計算書

世界測地系


現場名：北部第三地区

地番名： 63-1\_6

点名	Xn	Yn	距離	方向角	Yn+1-Yn-1	Xn × (Yn+1-Yn-1)
63B.128	48161.269	-69879.630	2.620	242° 45' 36"	-10.949	-527317.734281
63B.133	48160.070	-69881.959	2.283	242° 47' 02"	-4.359	-209929.745130
63B.127	48159.026	-69883.989	18.824	152° 42' 19"	6.602	317945.889652
63B.67	48142.298	-69875.357	4.902	62° 28' 04"	12.979	624838.885742
63B.68	48144.564	-69871.010	18.798	332° 42' 20"	-4.273	-205721.721972

倍面積合計	-184.425989
1/2	92.2129945

合計面積	92.2129945
------	------------

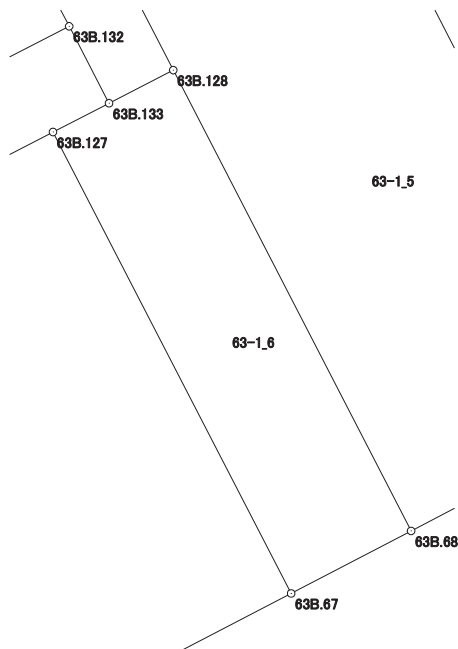

# 画地出来形面積計算書

世界測地系


現場名：北部第三地区

地番名： 63-1\_7

点名	Xn	Yn	距離	方向角	Yn+1-Yn-1	Xn × (Yn+1-Yn-1)
63B.127	48159.026	-69883.989	13.690	242° 46' 14"	-20.805	-1001948.535930
63B.66	48152.762	-69896.162	16.056	152° 28' 16"	-4.752	-228821.925024
63B.20	48138.524	-69888.741	3.998	107° 43' 24"	11.229	540547.485996
63B.21	48137.307	-69884.933	10.799	62° 28' 17"	13.384	644269.716888
63B.67	48142.298	-69875.357	18.824	332° 42' 19"	0.944	45446.329312

倍面積合計	-506.928758
1/2	253.4643790

合計面積	253.4643790
------	-------------

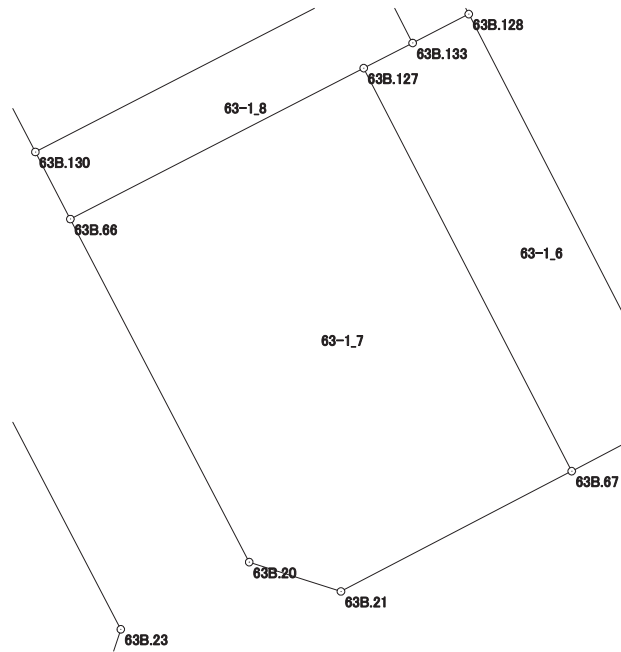

# 画地出来形面積計算書

世界測地系


現場名：北部第三地区

地番名： 63-1\_8

点名	Xn	Yn	距離	方向角	Yn+1-Yn-1	Xn × (Yn+1-Yn-1)
63B.133	48160.070	-69881.959	3.140	332° 37' 08"	0.586	28221.801020
63B.132	48162.858	-69883.403	15.980	242° 46' 28"	-15.654	-753941.379132
63B.130	48155.547	-69897.613	3.140	152° 28' 49"	-12.759	-614416.624173
63B.66	48152.762	-69896.162	13.690	62° 46' 14"	13.624	656033.229488
63B.127	48159.026	-69883.989	2.283	62° 47' 02"	14.203	684002.646278

倍面積合計	-100.326519
1/2	50.1632595

合計面積	50.1632595
------	------------

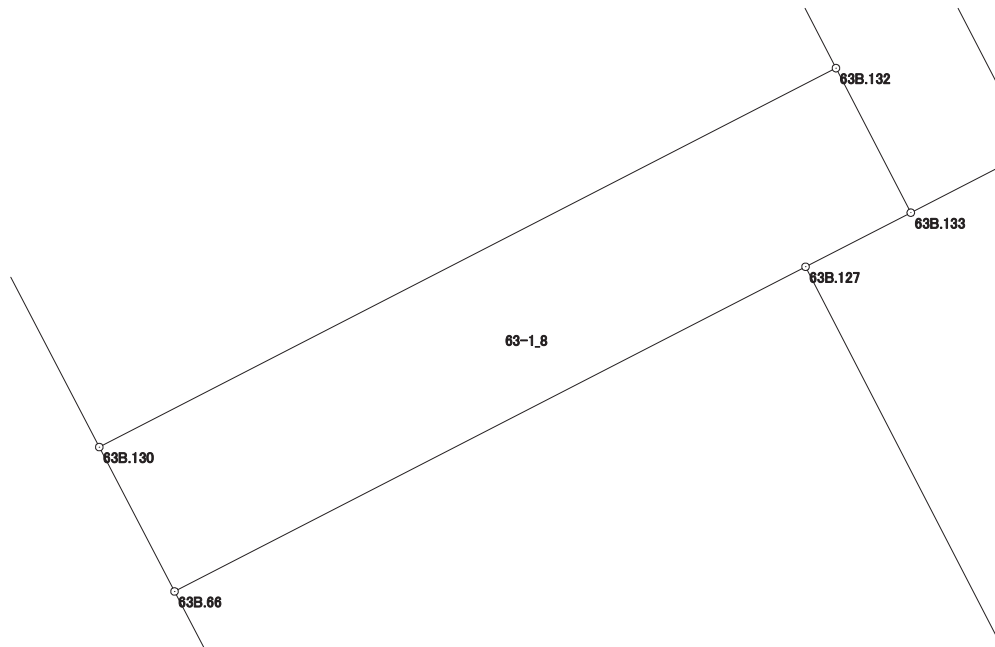

# 画地出来形面積計算書

世界測地系


現場名：北部第三地区

地番名： 63-1\_9

点名	Xn	Yn	距離	方向角	Yn+1-Yn-1	Xn × (Yn+1-Yn-1)
63B.132	48162.858	-69883.403	11.075	332° 36' 57"	9.116	439052.613528
63B.162	48172.692	-69888.497	15.068	332° 36' 49"	-12.025	-579276.621300
63B.131	48186.071	-69895.428	16.009	242° 27' 54"	-21.127	-1018027.122017
63B.112	48178.670	-69909.624	9.553	152° 41' 02"	-9.812	-472729.110040
63B.19	48170.182	-69905.240	16.503	152° 28' 26"	12.011	578572.056002
63B.130	48155.547	-69897.613	15.980	62° 46' 28"	21.837	1051572.679839

倍面積合計	-835.503988
1/2	417.7519940

合計面積	417.7519940
------	-------------

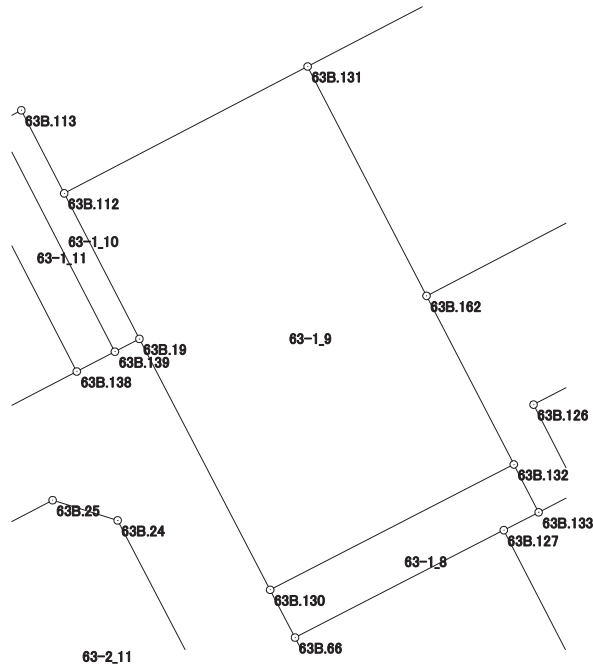

# 画地出来形面積計算書

世界測地系


現場名：北部第三地区

地番名： 63-1\_10

点名	Xn	Yn	距離	方向角	Yn+1-Yn-1	Xn × (Yn+1-Yn-1)
63B.113	48183.515	-69912.126	1.611	242° 25' 01"	-3.930	-189361.213950
63B.141	48182.769	-69913.554	15.004	152° 41' 38"	5.455	262837.004895
63B.139	48169.437	-69906.671	1.613	62° 29' 52"	8.314	400480.699218
63B.19	48170.182	-69905.240	9.553	332° 41' 02"	-2.953	-142246.547446
63B.112	48178.670	-69909.624	5.453	332° 41' 16"	-6.886	-331758.321620

倍面積合計	-48.378903
1/2	24.1894515

合計面積	24.1894515
------	------------

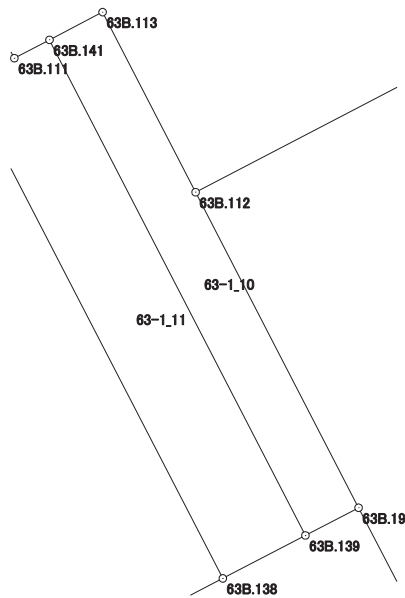

# 画地出来形面積計算書

世界測地系


現場名：北部第三地区

地番名： 63-1\_11

点名	Xn	Yn	距離	方向角	Yn+1-Yn-1	Xn × (Yn+1-Yn-1)
63B.141	48182.769	-69913.554	1.066	242° 26' 57"	-7.828	-377174.715732
63B.111	48182.276	-69914.499	1.440	242° 24' 10"	-2.221	-107012.834996
63B.140	48181.609	-69915.775	15.000	152° 41' 12"	5.607	270154.281663
63B.138	48168.281	-69908.892	2.504	62° 30' 13"	9.104	438524.030224
63B.139	48169.437	-69906.671	15.004	332° 41' 38"	-4.662	-224565.915294

倍面積合計	-75.154135
1/2	37.5770675

合計面積	37.5770675
------	------------

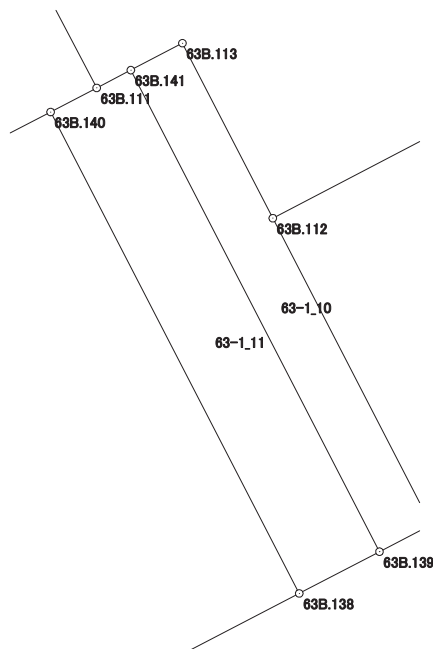

# 画地出来形面積計算書

世界測地系


現場名：北部第三地区

地番名： 63-1\_12

点名	Xn	Yn	距離	方向角	Yn+1-Yn-1	Xn × (Yn+1-Yn-1)
63B.140	48181.609	-69915.775	11.335	242° 25' 36"	-16.931	-815762.821979
63B.109	48176.362	-69925.823	14.986	152° 25' 15"	-3.110	-149828.485820
63B.62	48163.079	-69918.885	11.266	62° 30' 00"	16.931	815449.090549
63B.138	48168.281	-69908.892	15.000	332° 41' 12"	3.110	149803.353910

倍面積合計	-338.863340
1/2	169.4316700

合計面積	169.4316700
------	-------------

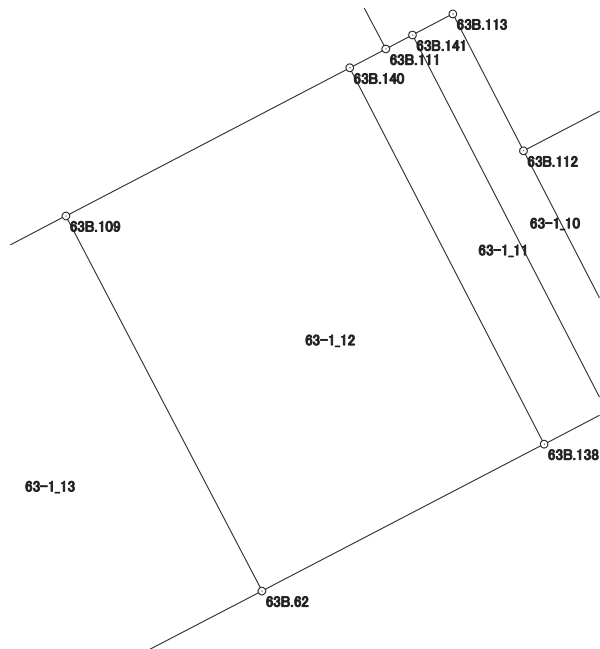

# 画地出来形面積計算書

世界測地系


現場名：北部第三地区

地番名： 63-1\_13

点名	Xn	Yn	距離	方向角	Yn+1-Yn-1	Xn × (Yn+1-Yn-1)
63B.109	48176.362	-69925.823	11.099	242° 25' 09"	-16.776	-808206.648912
63B.142	48171.223	-69935.661	14.970	152° 25' 24"	-2.908	-140081.916484
63B.143	48157.954	-69928.731	11.100	62° 30' 08"	16.776	807897.836304
63B.62	48163.079	-69918.885	14.986	332° 25' 15"	2.908	140058.233732

倍面積合計	-332.495360
1/2	166.2476800

合計面積	166.2476800
------	-------------

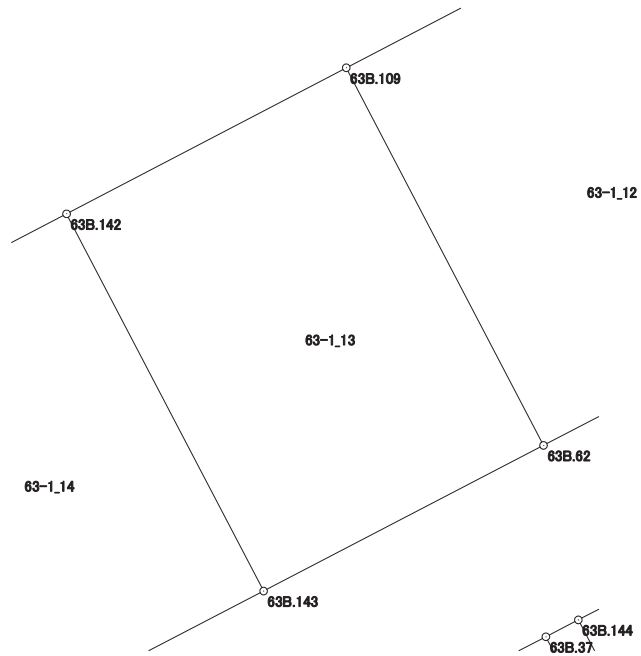



# 画地出来形面積計算書

世界測地系


現場名：北部第三地区

地番名： 63-1\_14

点名	Xn	Yn	距離	方向角	Yn+1-Yn-1	Xn × (Yn+1-Yn-1)
63B.142	48171.223	-69935.661	11.164	242° 25' 46"	-16.826	-810528.998198
63B.108	48166.056	-69945.557	4.161	152° 26' 37"	-7.971	-383931.632376
63B.107	48162.367	-69943.632	10.794	152° 27' 33"	6.916	333090.930172
63B.61	48152.796	-69938.641	11.172	62° 30' 13"	14.901	717524.813196
63B.143	48157.954	-69928.731	14.970	332° 25' 24"	2.980	143510.702920

倍面積合計	-334.184286
1/2	167.0921430

合計面積	167.0921430
------	-------------

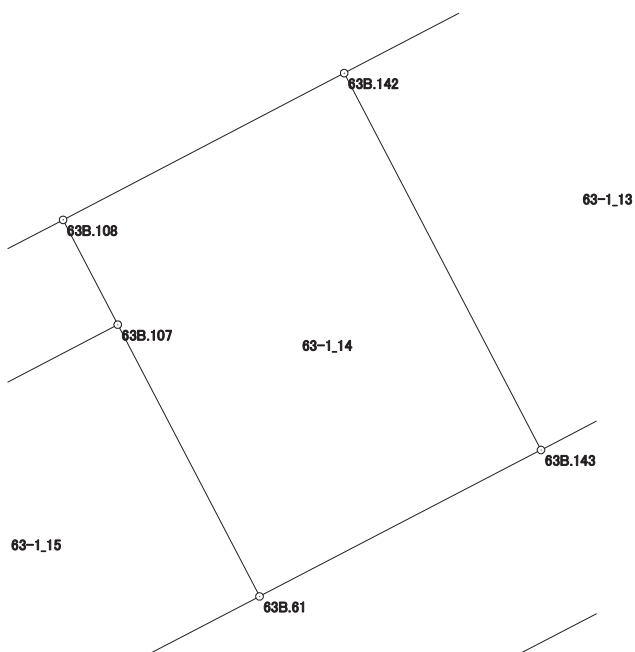

# 画地出来形面積計算書

世界測地系


現場名：北部第三地区

地番名： 63-1\_15

点名	Xn	Yn	距離	方向角	Yn+1-Yn-1	Xn × (Yn+1-Yn-1)
63B. 60	48155. 837	-69956. 137	7. 958	152° 27' 57"	-8. 826	-425023. 417362
63B. 17	48148. 780	-69952. 458	4. 014	107° 04' 50"	7. 516	361886. 230480
63B. 18	48147. 601	-69948. 621	11. 251	62° 30' 04"	13. 817	665255. 403017
63B. 61	48152. 796	-69938. 641	10. 794	332° 27' 33"	4. 989	240234. 299244
63B. 107	48162. 367	-69943. 632	14. 107	242° 25' 37"	-17. 496	-842648. 773032

倍面積合計	-296. 257653
1/2	148. 1288265

合計面積	148. 1288265
------	--------------

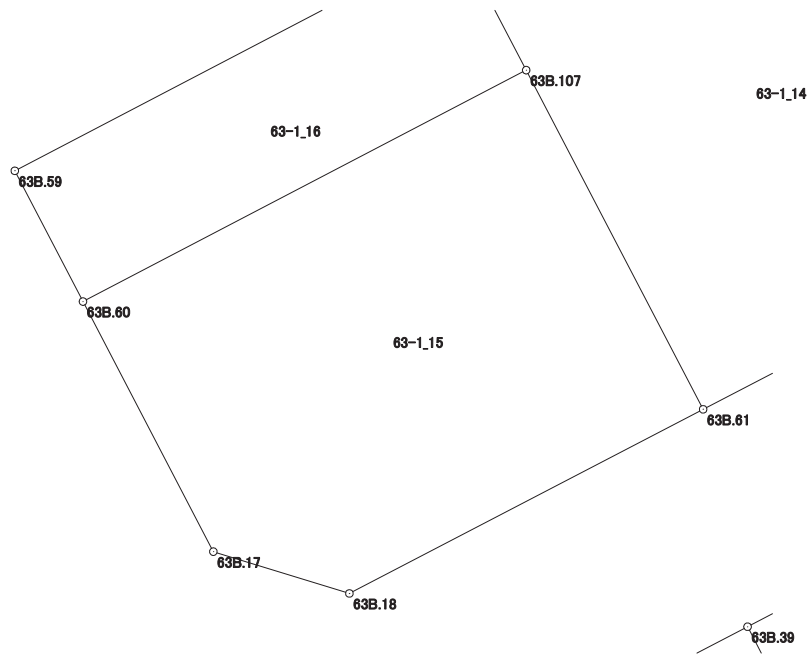

# 画地出来形面積計算書

世界測地系


現場名：北部第三地区

地番名： 63-1\_16

点名	Xn	Yn	距離	方向角	Yn+1-Yn-1	Xn × (Yn+1-Yn-1)
63B.108	48166.056	-69945.557	14.105	242° 25' 36"	-14.428	-694939.855968
63B.59	48159.527	-69958.060	4.161	152° 28' 27"	-10.580	-509527.795660
63B.60	48155.837	-69956.137	14.107	62° 25' 37"	14.428	694792.416236
63B.107	48162.367	-69943.632	4.161	332° 26' 37"	10.580	509557.842860

倍面積合計	-117.392532
1/2	58.6962660

合計面積	58.6962660
------	------------

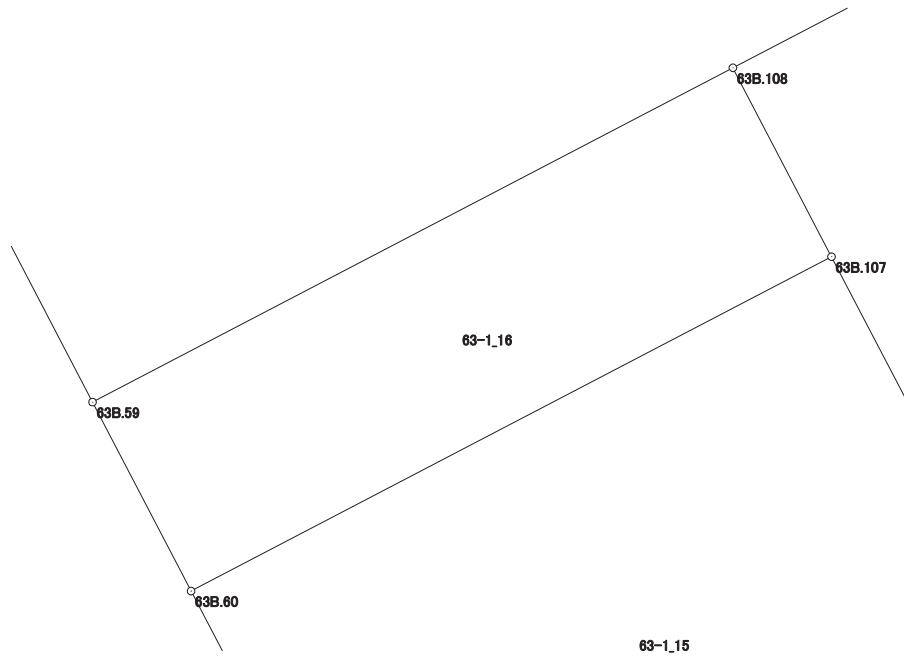

# 画地出来形面積計算書

世界測地系


現場名：北部第三地区

地番名： 63-1\_17

点名	Xn	Yn	距離	方向角	Yn+1-Yn-1	Xn × (Yn+1-Yn-1)
63B.151	48189.394	-69918.231	49.126	242° 25' 25"	-47.277	-2278249.980138
63B.150	48166.652	-69961.776	8.036	152° 27' 22"	-39.829	-1918429.582508
63B.59	48159.527	-69958.060	14.105	62° 25' 36"	16.219	781099.368413
63B.108	48166.056	-69945.557	11.164	62° 25' 46"	22.399	1078871.488344
63B.142	48171.223	-69935.661	11.099	62° 25' 09"	19.734	950610.914682
63B.109	48176.362	-69925.823	11.335	62° 25' 36"	19.886	958035.134732
63B.140	48181.609	-69915.775	1.440	62° 24' 10"	11.324	545608.540316
63B.111	48182.276	-69914.499	8.037	332° 19' 54"	-2.456	-118335.669856

倍面積合計	-789.786015
1/2	394.8930075

合計面積	394.8930075
------	-------------

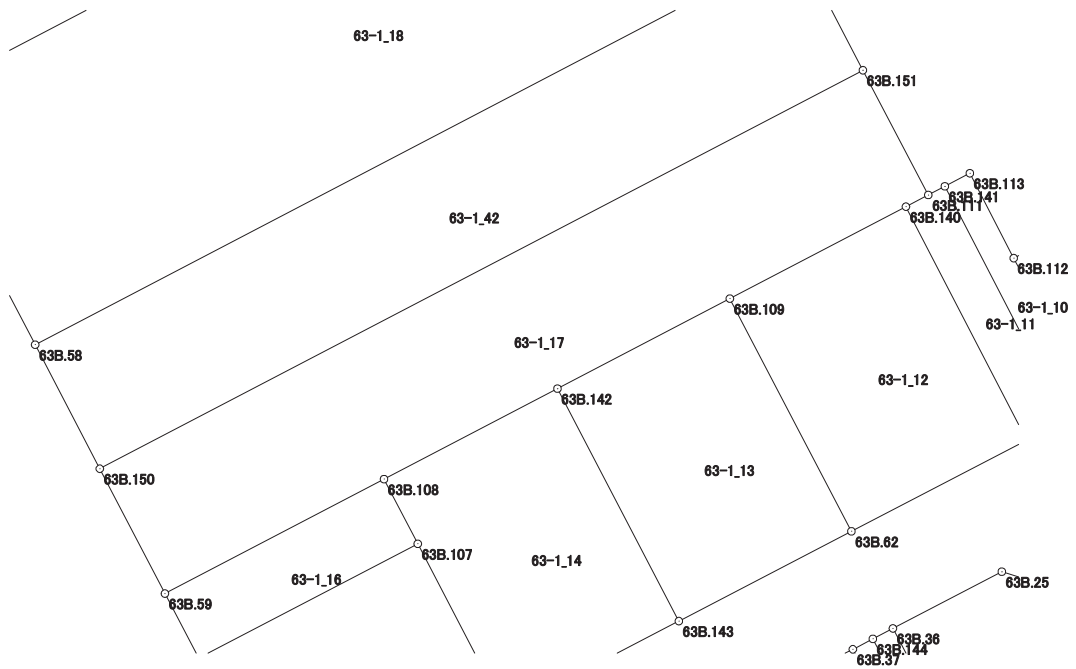

# 画地出来形面積計算書

世界測地系


現場名：北部第三地区

地番名： 63-1\_18

点名	Xn	Yn	距離	方向角	Yn+1-Yn-1	Xn × (Yn+1-Yn-1)
63B.153	48210.217	-69929.146	49.071	242° 28' 08"	-50.722	-2445318.626674
63B.152	48187.535	-69972.660	15.568	152° 27' 56"	-36.317	-1750026.708595
63B.58	48173.730	-69965.463	49.104	62° 25' 23"	50.722	2443467.933060
63B.110	48196.462	-69921.938	15.529	332° 20' 39"	36.317	1750350.910454

倍面積合計	-1526.491755
1/2	763.2458775

合計面積	763.2458775
------	-------------

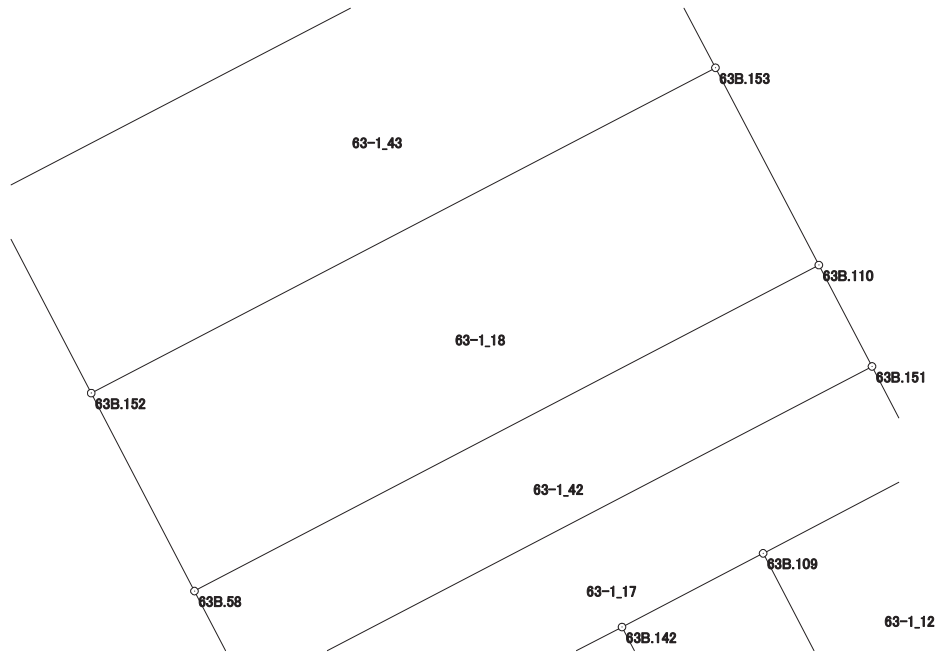

# 画地出来形面積計算書

世界測地系


現場名：北部第三地区

地番名： 63-1\_19

点名	Xn	Yn	距離	方向角	Yn+1-Yn-1	Xn × (Yn+1-Yn-1)
63B.148	48229.528	-69994.550	31.903	152° 28' 04"	-7.995	-385595.076360
63B.57	48201.238	-69979.803	49.035	62° 28' 05"	58.229	2806709.887502
63B.106	48223.904	-69936.321	0.187	62° 36' 45"	43.648	2104876.961792
63B.105	48223.990	-69936.155	7.216	332° 32' 37"	-3.161	-152436.032390
63B.154	48230.393	-69939.482	8.533	332° 33' 07"	-7.260	-350152.653180
63B.99	48237.965	-69943.415	23.740	242° 27' 53"	-24.984	-1205177.317560
63B.98	48226.990	-69964.466	15.876	332° 27' 13"	-28.393	-1369308.927070
63B.149	48241.066	-69971.808	25.501	243° 05' 58"	-30.084	-1451284.229544

倍面積合計	-2367.386810
1/2	1183.6934050

合計面積	1183.6934050
------	--------------

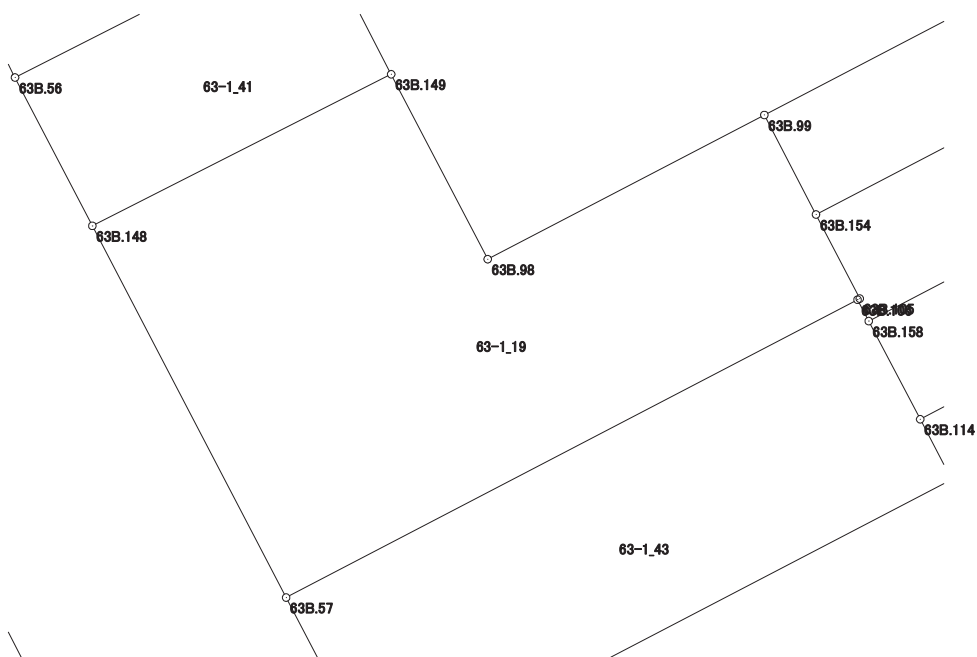

# 画地出来形面積計算書

世界測地系


現場名：北部第三地区

地番名： 63-1\_20

点名	Xn	Yn	距離	方向角	Yn+1-Yn-1	Xn × (Yn+1-Yn-1)
63B.97	48252.355	-69977.695	24.346	332° 28' 04"	11.486	554226.549530
63B.96	48273.944	-69988.949	10.670	62° 28' 54"	-1.791	-86458.633704
63B.89	48278.874	-69979.486	10.546	332° 31' 17"	4.597	221937.983778
63B.88	48288.230	-69984.352	36.189	243° 51' 02"	-37.351	-1803613.678730
63B.55	48272.281	-70016.837	35.481	152° 27' 57"	-16.083	-776363.095323
63B.56	48240.819	-70000.435	25.499	63° 06' 05"	39.142	1888242.137298

倍面積合計	-2028.737151
1/2	1014.3685755

合計面積	1014.3685755
------	--------------

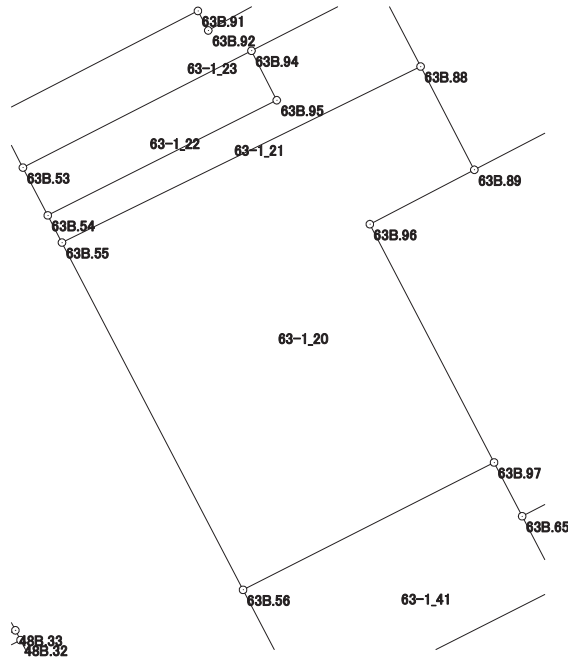

# 画地出来形面積計算書

世界測地系


現場名：北部第三地区

地番名： 63-1\_21

点名	Xn	Yn	距離	方向角	Yn+1-Yn-1	Xn × (Yn+1-Yn-1)
63B.54	48274.742	-70018.122	2.776	152° 25' 44"	-19.456	-939233.380352
63B.55	48272.281	-70016.837	36.189	63° 51' 02"	33.770	1630154.929370
63B.88	48288.230	-69984.352	8.245	332° 29' 02"	28.676	1384713.283480
63B.87	48295.542	-69988.161	12.928	242° 55' 18"	-15.320	-739887.703440
63B.94	48289.657	-69999.672	5.033	152° 55' 15"	-9.220	-445230.637540
63B.95	48285.176	-69997.381	23.218	243° 17' 41"	-18.450	-890861.497200

倍面積合計	-345.005682
1/2	172.5028410

合計面積	172.5028410
------	-------------

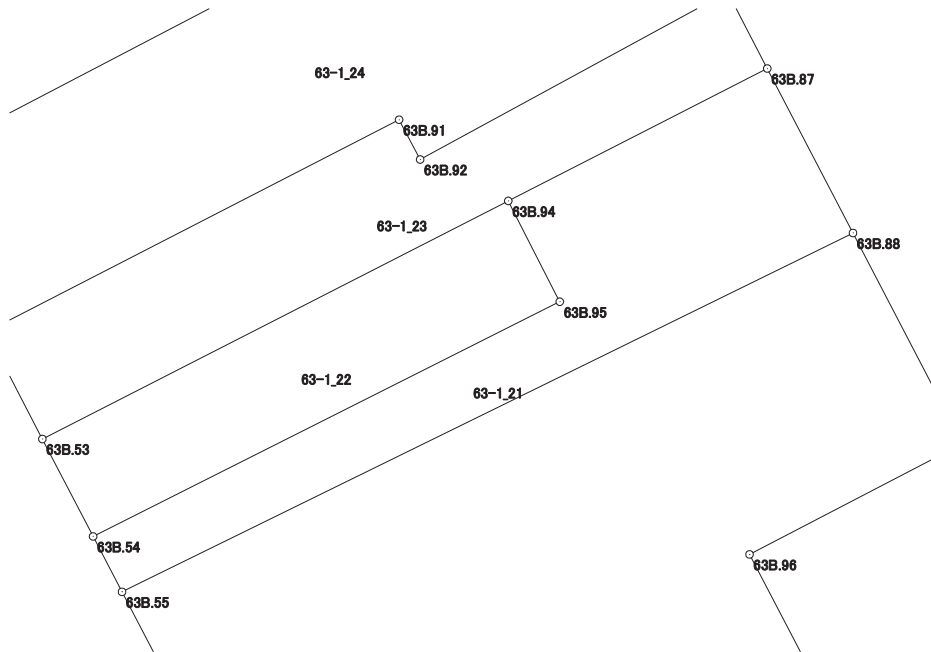



# 画地出来形面積計算書

世界測地系


現場名：北部第三地区

地番名： 63-1\_22

点名	Xn	Yn	距離	方向角	Yn+1-Yn-1	Xn × (Yn+1-Yn-1)
63B.53	48279.073	-70020.377	4.883	152° 29' 44"	-18.450	-890748.896850
63B.54	48274.742	-70018.122	23.218	63° 17' 41"	22.996	1110125.967032
63B.95	48285.176	-69997.381	5.033	332° 55' 15"	18.450	890861.497200
63B.94	48289.657	-69999.672	23.253	242° 55' 29"	-22.996	-1110468.952372

倍面積合計	-230.384990
1/2	115.1924950

合計面積	115.1924950
------	-------------

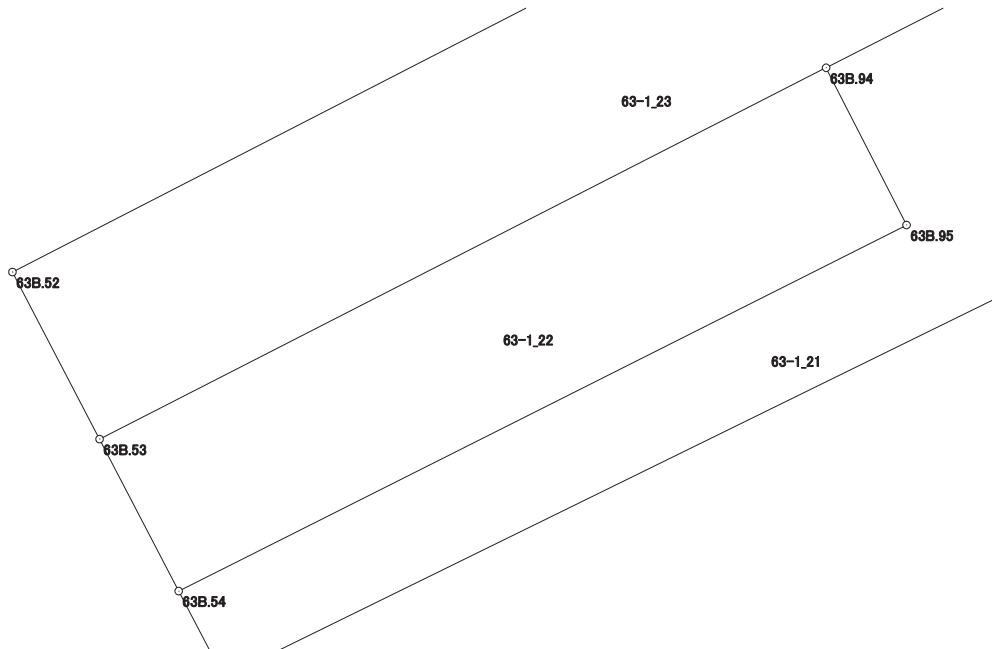

# 画地出来形面積計算書

世界測地系


現場名：北部第三地区

地番名： 63-1\_23

点名	Xn	Yn	距離	方向角	Yn+1-Yn-1	Xn × (Yn+1-Yn-1)
63B.52	48283.835	-70022.859	5.370	152° 28' 16"	-15.853	-765443.636255
63B.53	48279.073	-70020.377	23.253	62° 55' 29"	23.187	1119446.865651
63B.94	48289.657	-69999.672	12.928	62° 55' 18"	32.216	1555699.589912
63B.87	48295.542	-69988.161	3.830	332° 30' 42"	9.743	470543.465706
63B.86	48298.940	-69989.929	15.555	241° 25' 00"	-15.427	-745107.747380
63B.92	48291.498	-70003.588	2.000	332° 05' 22"	-14.595	-704814.413310
63B.91	48293.265	-70004.524	20.618	242° 46' 57"	-19.271	-930659.509815

倍面積合計	-335.385491
1/2	167.6927455

合計面積	167.6927455
------	-------------

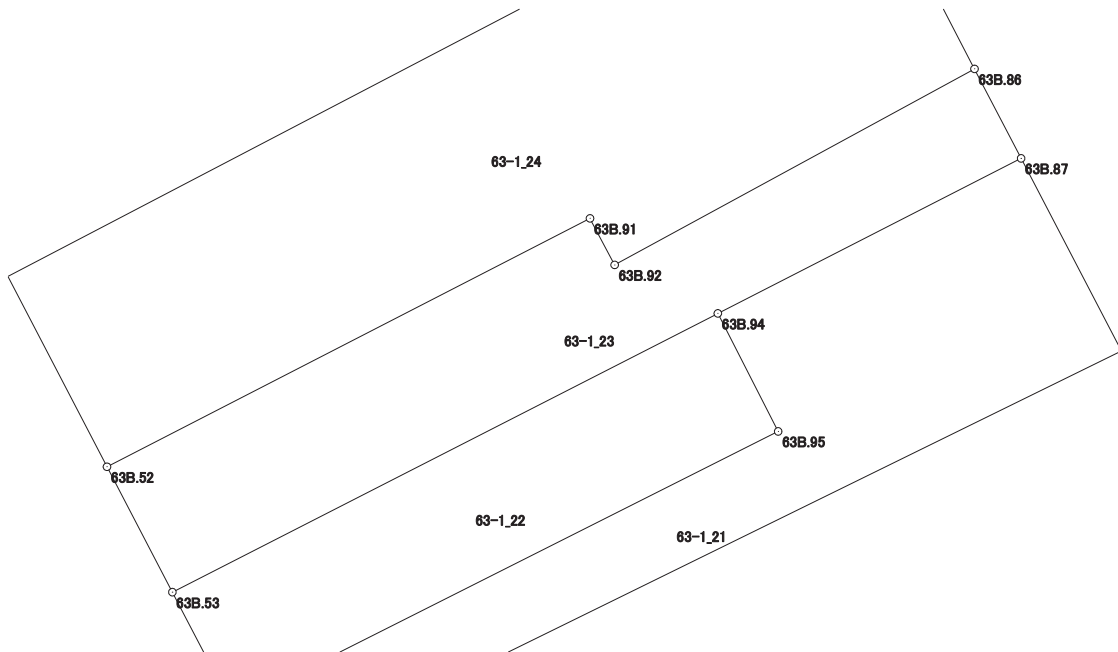

# 画地出来形面積計算書

世界測地系


現場名：北部第三地区

地番名： 63-1\_24

点名	Xn	Yn	距離	方向角	Yn+1-Yn-1	Xn × (Yn+1-Yn-1)
63B.85	48307.821	-69994.551	36.189	242° 25' 00"	-36.698	-1772800.415058
63B.50	48291.064	-70026.627	8.152	152° 28' 12"	-28.308	-1367023.439712
63B.52	48283.835	-70022.859	20.618	62° 46' 57"	22.103	1067217.605005
63B.91	48293.265	-70004.524	2.000	152° 05' 22"	19.271	930659.509815
63B.92	48291.498	-70003.588	15.555	61° 25' 00"	14.595	704814.413310
63B.86	48298.940	-69989.929	10.012	332° 30' 21"	9.037	436477.520780

倍面積合計	-654.805860
1/2	327.4029300

合計面積	327.4029300
------	-------------

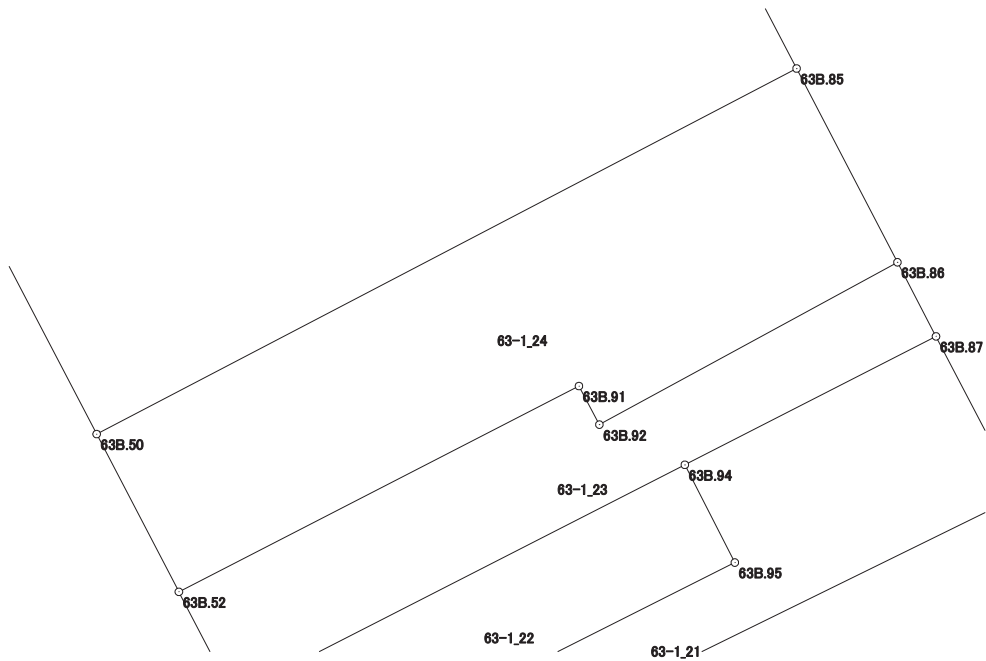

# 画地出来形面積計算書

世界測地系


現場名：北部第三地区

地番名： 63-1\_25

点名	Xn	Yn	距離	方向角	Yn+1-Yn-1	Xn × (Yn+1-Yn-1)
63B. 2	48316. 354	-70039. 810	28. 520	152° 28' 05"	11. 964	578056. 859256
63B. 50	48291. 064	-70026. 627	36. 189	62° 25' 00"	45. 259	2185605. 265576
63B. 85	48307. 821	-69994. 551	31. 328	332° 30' 27"	17. 614	850893. 959094
63B. 84	48335. 611	-70009. 013	33. 358	242° 27' 34"	-44. 040	-2128700. 308440
63B. 1	48320. 187	-70038. 591	4. 022	197° 38' 32"	-30. 797	-1488116. 799039

倍面積合計	-2261. 023553
1/2	1130. 5117765

合計面積	1130. 5117765
------	---------------

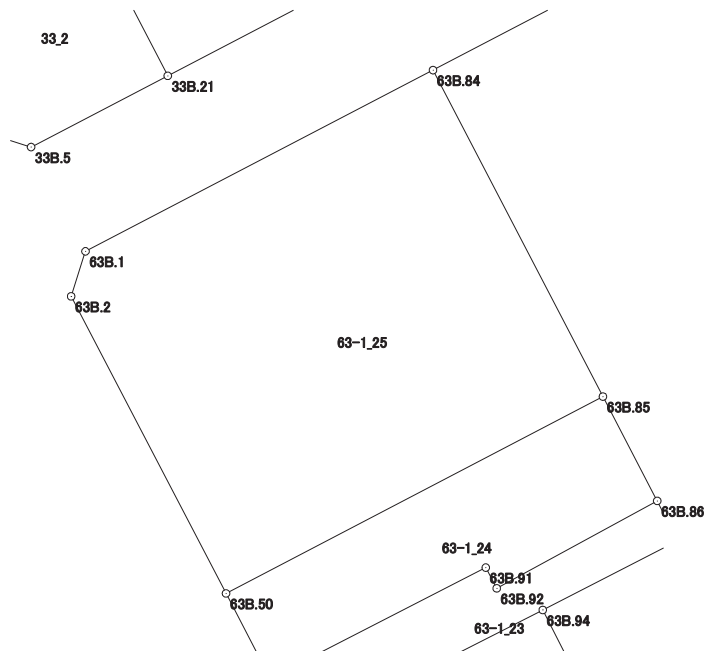

# 画地出来形面積計算書

世界測地系


現場名：北部第三地区

地番名： 63-1\_26

点名	Xn	Yn	距離	方向角	Yn+1-Yn-1	Xn × (Yn+1-Yn-1)
63B. 15	48344. 069	-69986. 591	4. 003	288° 12' 31"	-32. 062	-1550007. 540278
63B. 16	48345. 320	-69990. 394	20. 998	242° 27' 36"	-22. 422	-1083998. 765040
63B. 84	48335. 611	-70009. 013	31. 328	152° 30' 27"	-4. 157	-200931. 134927
63B. 85	48307. 821	-69994. 551	10. 012	152° 30' 21"	19. 084	921906. 455964
63B. 86	48298. 940	-69989. 929	3. 830	152° 30' 42"	6. 390	308630. 226600
63B. 87	48295. 542	-69988. 161	8. 245	152° 29' 02"	5. 577	269344. 237734
63B. 88	48288. 230	-69984. 352	10. 546	152° 31' 17"	8. 675	418900. 395250
63B. 89	48278. 874	-69979. 486	23. 853	62° 28' 44"	26. 020	1256216. 301480
63B. 14	48289. 896	-69958. 332	61. 101	332° 27' 05"	-7. 105	-343099. 711080

倍面積合計	-3039. 534297
1/2	1519. 7671485

合計面積	1519. 7671485
------	---------------

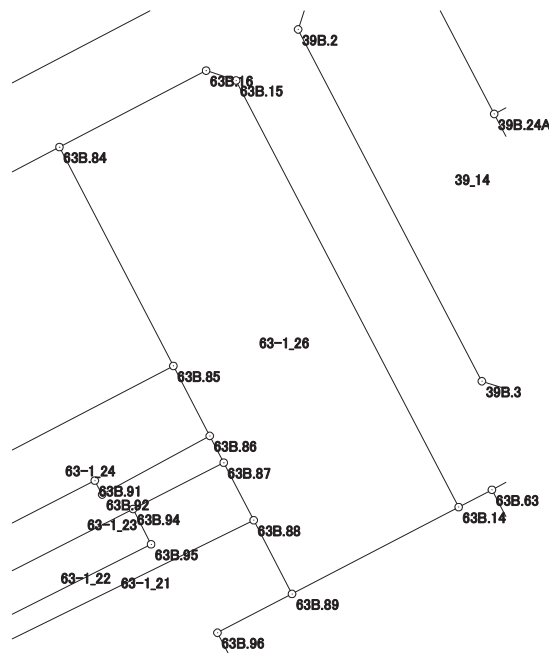

# 画地出来形面積計算書

世界測地系


現場名：北部第三地区

地番名： 63-1\_27

点名	Xn	Yn	距離	方向角	Yn+1-Yn-1	Xn × (Yn+1-Yn-1)
63B. 65	48247. 482	-69975. 154	39. 286	62° 28' 08"	37. 378	1803394. 382196
63B. 64	48265. 641	-69940. 317	29. 833	332° 27' 52"	21. 045	1015750. 414845
63B. 63	48292. 095	-69954. 109	4. 761	242° 29' 35"	-18. 015	-869982. 091425
63B. 14	48289. 896	-69958. 332	23. 853	242° 28' 44"	-25. 377	-1225452. 690792
63B. 89	48278. 874	-69979. 486	10. 670	242° 28' 54"	-30. 617	-1478154. 285258
63B. 96	48273. 944	-69988. 949	24. 346	152° 28' 04"	1. 791	86458. 633704
63B. 97	48252. 355	-69977. 695	5. 496	152° 27' 38"	13. 795	665641. 237225

倍面積合計	-2344. 399505
1/2	1172. 1997525

合計面積	1172. 1997525
------	---------------

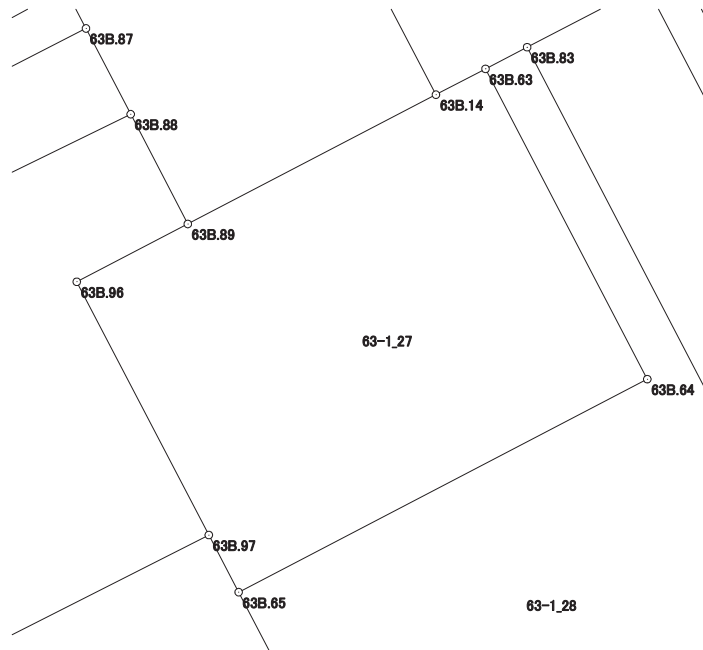

# 画地出来形面積計算書

世界測地系


現場名：北部第三地区

地番名： 63-1\_28

点名	Xn	Yn	距離	方向角	Yn+1-Yn-1	Xn × (Yn+1-Yn-1)
63B.63	48292.095	-69954.109	29.833	152° 27' 52"	10.245	494752.513275
63B.64	48265.641	-69940.317	39.286	242° 28' 08"	-21.045	-1015750.414845
63B.65	48247.482	-69975.154	7.236	152° 27' 27"	-31.491	-1519361.455662
63B.149	48241.066	-69971.808	15.876	152° 27' 13"	10.688	515600.513408
63B.98	48226.990	-69964.466	23.740	62° 27' 53"	28.393	1369308.927070
63B.99	48237.965	-69943.415	19.541	62° 28' 11"	38.379	1851324.858735
63B.100	48246.997	-69926.087	52.941	332° 27' 50"	-7.147	-344821.287559
63B.83	48293.941	-69950.562	3.999	242° 30' 21"	-28.022	-1353292.814702

倍面積合計	-2239.160280
1/2	1119.5801400

合計面積	1119.5801400
------	--------------

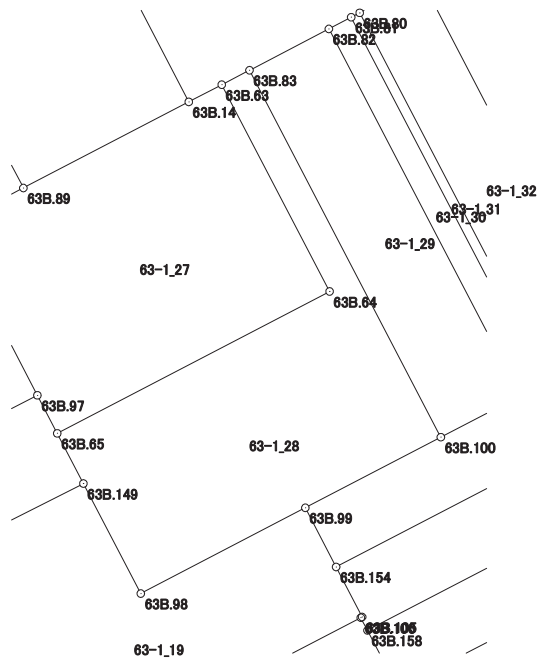

# 画地出来形面積計算書

世界測地系


現場名：北部第三地区

地番名： 63-1\_29

点名	Xn	Yn	距離	方向角	Yn+1-Yn-1	Xn × (Yn+1-Yn-1)
63B. 83	48293. 941	-69950. 562	52. 941	152° 27' 50"	14. 326	691858. 998766
63B. 100	48246. 997	-69926. 087	11. 441	62° 27' 39"	34. 620	1670311. 036140
63B. 101	48252. 287	-69915. 942	52. 938	332° 28' 01"	-14. 326	-691262. 263562
63B. 82	48299. 229	-69940. 413	11. 444	242° 28' 44"	-34. 620	-1672119. 307980

倍面積合計	-1211. 536636
1/2	605. 7683180

合計面積	605. 7683180
------	--------------

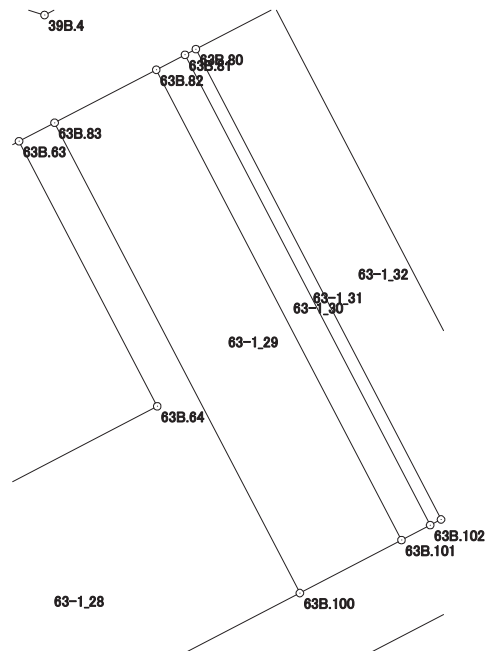



# 画地出来形面積計算書

世界測地系


現場名：北部第三地区

地番名： 63-1\_30

点名	Xn	Yn	距離	方向角	Yn+1-Yn-1	Xn × (Yn+1-Yn-1)
63B. 82	48299. 229	-69940. 413	52. 938	152° 28' 01"	21. 608	1043649. 740232
63B. 101	48252. 287	-69915. 942	3. 229	62° 29' 55"	27. 335	1318976. 265145
63B. 102	48253. 778	-69913. 078	52. 940	332° 28' 01"	-21. 608	-1042667. 635024
63B. 81	48300. 722	-69937. 550	3. 229	242° 27' 32"	-27. 335	-1320300. 235870

倍面積合計	-341. 865517
1/2	170. 9327585

合計面積	170. 9327585
------	--------------

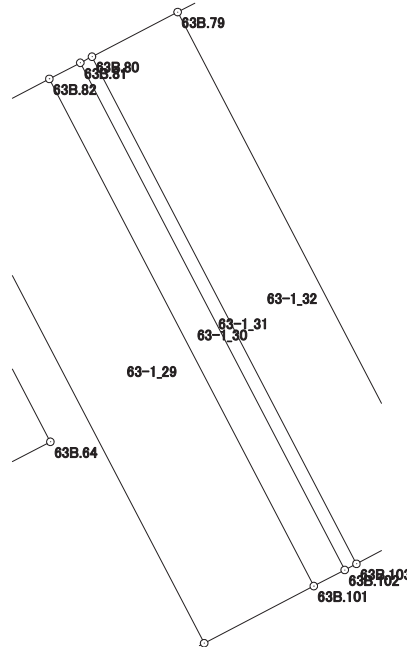

# 画地出来形面積計算書

世界測地系


現場名：北部第三地区

地番名： 63-1\_31

点名	Xn	Yn	距離	方向角	Yn+1-Yn-1	Xn × (Yn+1-Yn-1)
63B. 81	48300. 722	-69937. 550	52. 940	152° 28' 01"	23. 387	1129608. 985414
63B. 102	48253. 778	-69913. 078	1. 222	62° 24' 27"	25. 555	1233125. 296790
63B. 103	48254. 344	-69911. 995	52. 938	332° 28' 06"	-23. 387	-1128524. 343128
63B. 80	48301. 287	-69936. 465	1. 223	242° 29' 32"	-25. 555	-1234339. 389285

倍面積合計	-129. 450209
1/2	64. 7251045

合計面積	64. 7251045
------	-------------

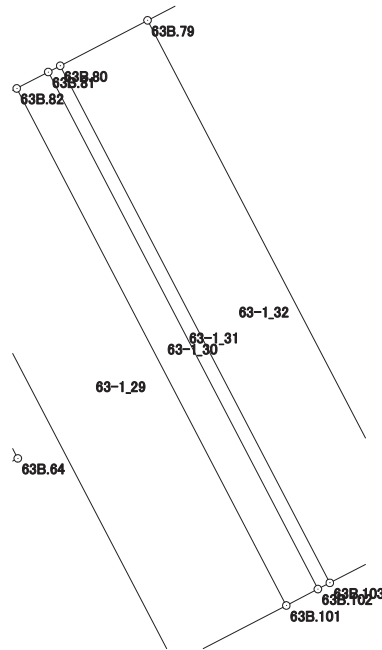

# 画地出来形面積計算書

世界測地系


現場名：北部第三地区

地番名： 63-1\_32

点名	Xn	Yn	距離	方向角	Yn+1-Yn-1	Xn × (Yn+1-Yn-1)
63B.104	48258.474	-69904.070	52.935	332° 28' 00"	-16.545	-798436.452330
63B.79	48305.414	-69928.540	8.935	242° 29' 29"	-32.395	-1564853.886530
63B.80	48301.287	-69936.465	52.938	152° 28' 06"	16.545	799144.793415
63B.103	48254.344	-69911.995	8.937	62° 28' 28"	32.395	1563199.473880

倍面積合計	-946.071565
1/2	473.0357825

合計面積	473.0357825
------	-------------

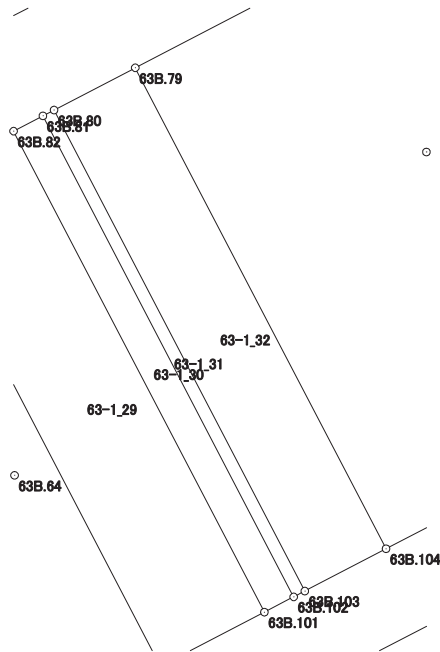

# 画地出来形面積計算書

世界測地系


現場名：北部第三地区

地番名： 63-1\_33

点名	Xn	Yn	距離	方向角	Yn+1-Yn-1	Xn × (Yn+1-Yn-1)
63B. 78	48314. 762	-69866. 438	16. 545	332° 28' 01"	26. 045	1258357. 976290
63B. 7	48329. 433	-69874. 086	4. 018	290° 16' 14"	-11. 417	-551777. 136561
63B. 8	48330. 825	-69877. 855	0. 604	246° 54' 48"	-4. 325	-209030. 818125
63B. 9	48330. 588	-69878. 411	5. 835	246° 40' 39"	-5. 914	-285827. 097432
63B. 10	48328. 278	-69883. 769	5. 831	245° 09' 59"	-10. 650	-514696. 160700
63B. 11	48325. 829	-69889. 061	5. 839	243° 47' 57"	-10. 531	-508919. 305199
63B. 12	48323. 251	-69894. 300	2. 916	242° 29' 09"	-7. 825	-378129. 439075
63B. 13	48321. 904	-69896. 886	35. 692	242° 28' 59"	-34. 240	-1654541. 992960
63B. 79	48305. 414	-69928. 540	52. 935	152° 28' 00"	-7. 184	-347026. 094176
63B. 104	48258. 474	-69904. 070	21. 391	62° 27' 53"	43. 438	2096251. 593612
63B. 117	48268. 363	-69885. 102	17. 673	332° 27' 43"	10. 797	521153. 515311
63B. 116	48284. 034	-69893. 273	14. 839	332° 28' 23"	-15. 029	-725660. 746986
63B. 115	48297. 193	-69900. 131	37. 999	62° 27' 38"	26. 835	1296055. 174155

倍面積合計	-3790. 531846
1/2	1895. 2659230

合計面積	1895. 2659230
------	---------------

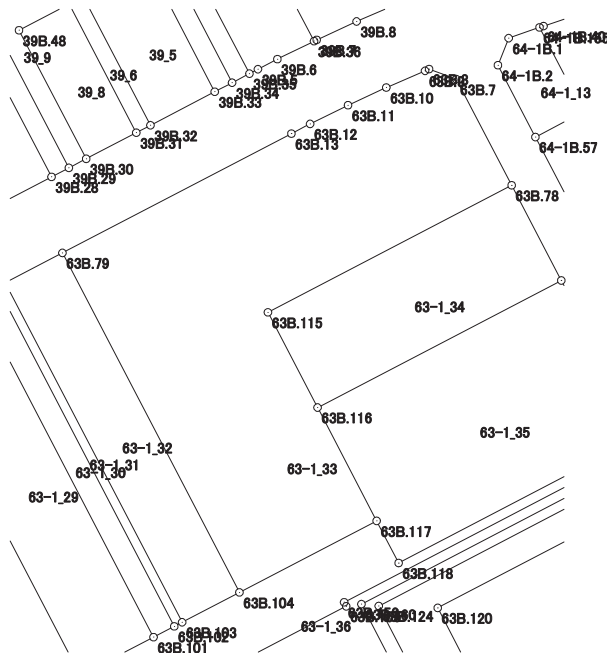

# 画地出来形面積計算書

世界測地系


現場名：北部第三地区

地番名： 63-1\_34

点名	Xn	Yn	距離	方向角	Yn+1-Yn-1	Xn × (Yn+1-Yn-1)
63B.115	48297.193	-69900.131	14.839	152° 28' 23"	-26.835	-1296055.174155
63B.116	48284.034	-69893.273	37.999	62° 28' 05"	40.554	1958110.714836
63B.77	48301.599	-69859.577	14.844	332° 28' 12"	26.835	1296173.409165
63B.78	48314.762	-69866.438	37.999	242° 27' 38"	-40.554	-1959356.858148

倍面積合計	-1127.908302
1/2	563.9541510

合計面積	563.9541510
------	-------------

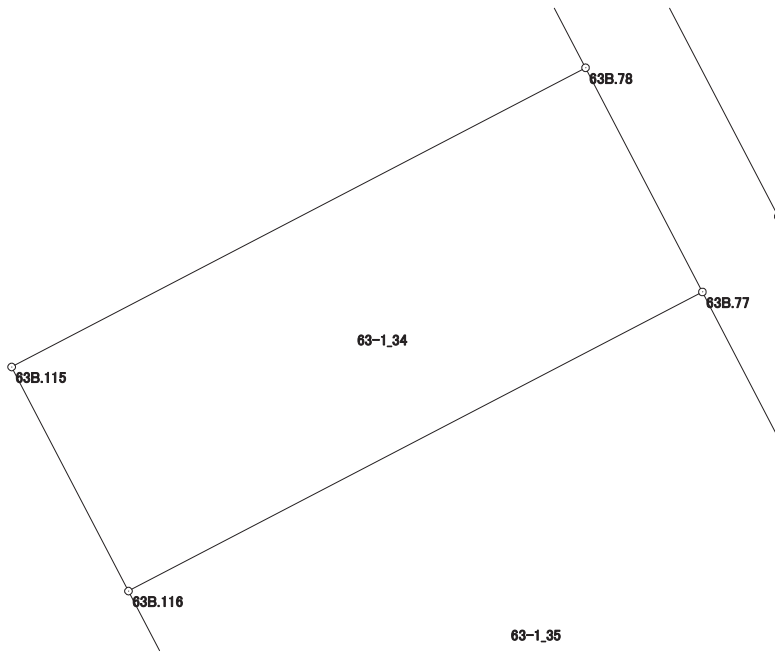

# 画地出来形面積計算書

世界測地系


現場名：北部第三地区

地番名： 63-1\_35

点名	Xn	Yn	距離	方向角	Yn+1-Yn-1	Xn × (Yn+1-Yn-1)
63B.76	48280.102	-69848.370	24.243	332° 27' 56"	22.488	1085722.933776
63B.77	48301.599	-69859.577	37.999	242° 28' 05"	-44.903	-2168886.699897
63B.116	48284.034	-69893.273	17.673	152° 27' 43"	-25.525	-1232449.967850
63B.117	48268.363	-69885.102	6.569	152° 27' 49"	11.208	540991.812504
63B.118	48262.538	-69882.065	37.998	62° 28' 07"	36.732	1772779.545816

倍面積合計	-1842.375651
1/2	921.1878255

合計面積	921.1878255
------	-------------

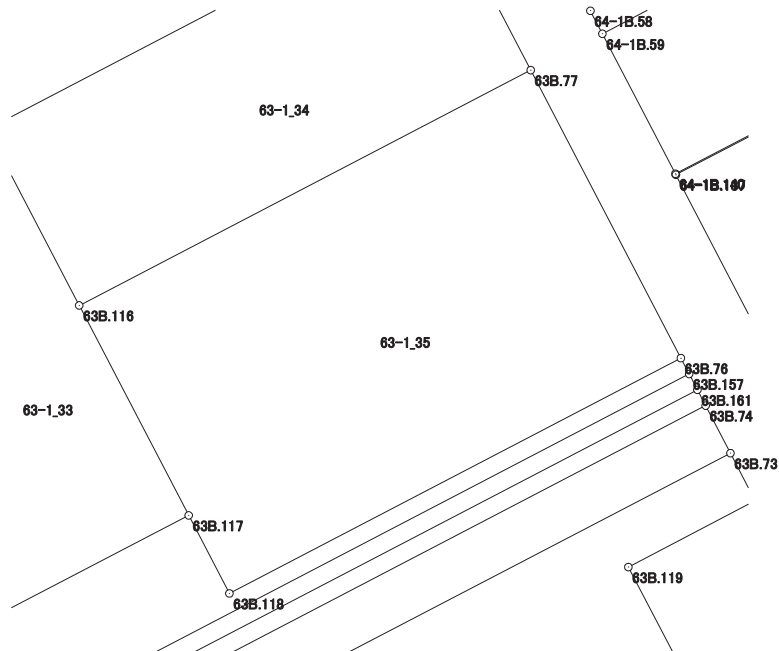



# 画地出来形面積計算書

世界測地系


現場名：北部第三地区

地番名： 63-1\_37

点名	Xn	Yn	距離	方向角	Yn+1-Yn-1	Xn × (Yn+1-Yn-1)
63B.112	48178.670	-69909.624	16.009	62° 27' 54"	16.698	804487.431660
63B.131	48186.071	-69895.428	45.004	62° 27' 59"	54.103	2607010.999313
63B.122	48206.875	-69855.521	4.115	62° 28' 11"	43.556	2099698.647500
63B.121	48208.777	-69851.872	53.629	332° 28' 04"	-21.141	-1019181.754557
63B.120	48256.333	-69876.662	36.075	62° 28' 08"	7.200	347445.597600
63B.73	48273.008	-69844.672	4.000	332° 28' 03"	30.141	1454996.734128
63B.74	48276.555	-69846.521	43.185	242° 28' 10"	-40.144	-1938014.023920
63B.124	48256.594	-69884.816	15.453	152° 28' 17"	-31.153	-1503337.672882
63B.125	48242.891	-69877.674	60.758	242° 28' 09"	-46.736	-2254679.753776
63B.114	48214.807	-69931.552	5.182	152° 20' 14"	-51.472	-2481712.545904
63B.153	48210.217	-69929.146	15.529	152° 20' 39"	9.614	463493.026238
63B.110	48196.462	-69921.938	7.981	152° 19' 27"	10.915	526064.382730
63B.151	48189.394	-69918.231	8.037	152° 19' 54"	7.439	358480.901966
63B.111	48182.276	-69914.499	1.066	62° 26' 57"	4.677	225348.504852
63B.141	48182.769	-69913.554	1.611	62° 25' 01"	2.373	114337.710837
63B.113	48183.515	-69912.126	5.453	152° 41' 16"	3.930	189361.213950

倍面積合計	-6200.600265
1/2	3100.3001325

合計面積	3100.3001325
------	--------------

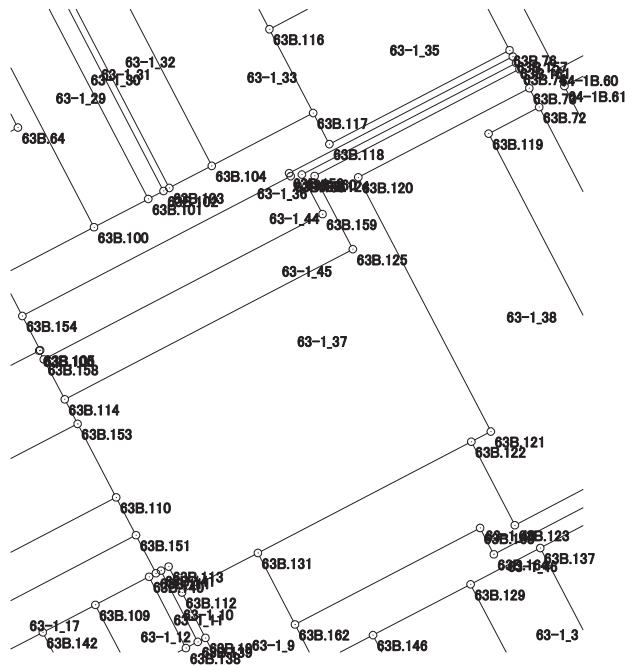



# 画地出来形面積計算書

世界測地系


現場名：北部第三地区

地番名： 63-1\_38

点名	Xn	Yn	距離	方向角	Yn+1-Yn-1	Xn × (Yn+1-Yn-1)
63B.121	48208.777	-69851.872	4.115	242° 28' 11"	21.141	1019181.754557
63B.122	48206.875	-69855.521	17.611	152° 27' 47"	4.493	216593.489375
63B.123	48191.259	-69847.379	29.512	62° 27' 48"	34.311	1653490.287549
63B.75	48204.903	-69821.210	67.220	332° 27' 44"	-4.909	-236637.868827
63B.119	48264.507	-69852.288	10.684	62° 22' 03"	-21.613	-1043140.789791
63B.72	48269.462	-69842.823	3.999	332° 27' 40"	7.616	367620.222592
63B.73	48273.008	-69844.672	36.075	242° 28' 08"	-33.839	-1633510.317712
63B.120	48256.333	-69876.662	53.629	152° 28' 04"	-7.200	-347445.597600

倍面積合計	-3848.819857
1/2	1924.4099285

合計面積	1924.4099285
------	--------------

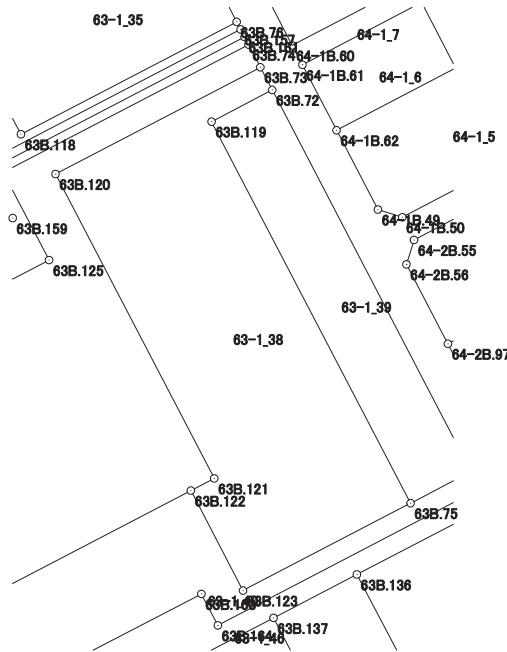

# 画地出来形面積計算書

世界測地系


現場名：北部第三地区

地番名： 63-1\_39

点名	Xn	Yn	距離	方向角	Yn+1-Yn-1	Xn × (Yn+1-Yn-1)
63B.75	48204.903	-69821.210	10.679	62° 29' 14"	40.549	1954660.611747
63B.71	48209.836	-69811.739	67.242	332° 27' 58"	-21.613	-1041959.185468
63B.72	48269.462	-69842.823	10.684	242° 22' 03"	-40.549	-1957278.414638
63B.119	48264.507	-69852.288	67.220	152° 27' 44"	21.613	1043140.789791

倍面積合計	-1436.198568
1/2	718.0992840

合計面積	718.0992840
------	-------------

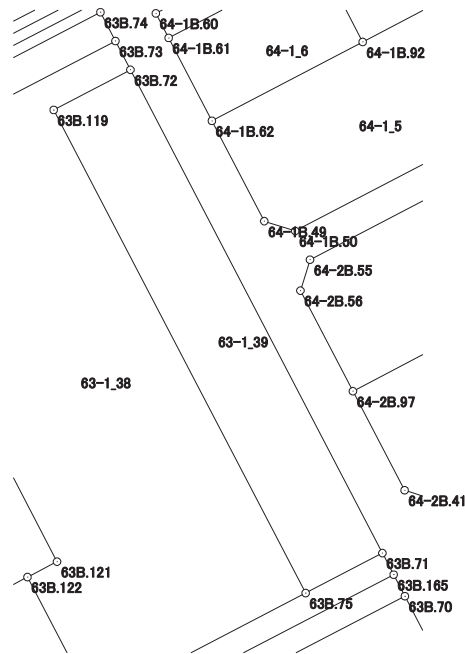



# 画地出来形面積計算書

世界測地系


現場名：北部第三地区

地番名： 63-1\_41

点名	Xn	Yn	距離	方向角	Yn+1-Yn-1	Xn × (Yn+1-Yn-1)
63B.97	48252.355	-69977.695	25.499	243° 06' 05"	-25.281	-1219867.786755
63B.56	48240.819	-70000.435	12.733	152° 28' 15"	-16.855	-813099.004245
63B.148	48229.528	-69994.550	25.501	63° 05' 58"	28.627	1380666.698056
63B.149	48241.066	-69971.808	7.236	332° 27' 27"	19.396	935683.716136
63B.65	48247.482	-69975.154	5.496	332° 27' 38"	-5.887	-284032.926534

倍面積合計	-649.303342
1/2	324.6516710

合計面積	324.6516710
------	-------------

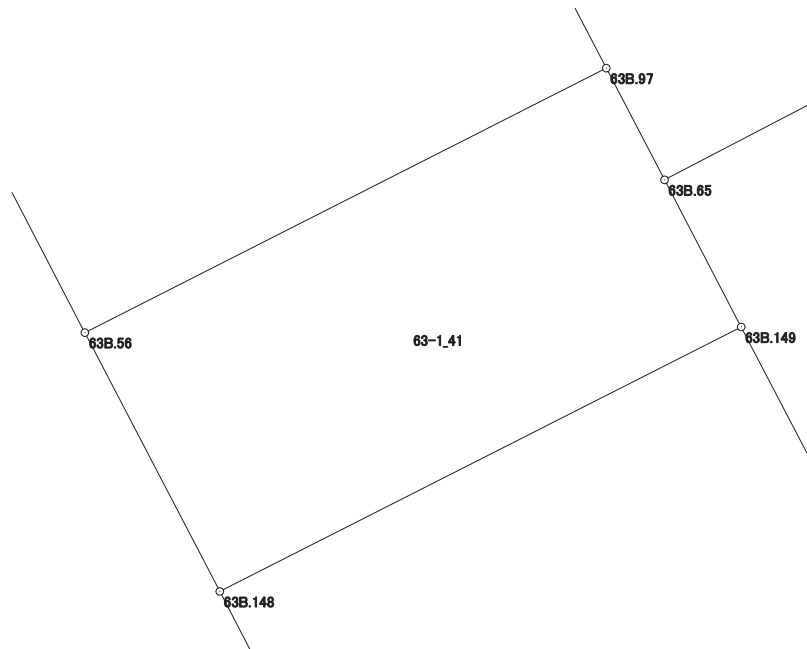

# 画地出来形面積計算書

世界測地系


現場名：北部第三地区

地番名： 63-1\_42

点名	Xn	Yn	距離	方向角	Yn+1-Yn-1	Xn × (Yn+1-Yn-1)
63B.110	48196.462	-69921.938	49.104	242° 25' 23"	-47.232	-2276415.293184
63B.58	48173.730	-69965.463	7.981	152° 29' 04"	-39.838	-1919145.055740
63B.150	48166.652	-69961.776	49.126	62° 25' 25"	47.232	2275007.307264
63B.151	48189.394	-69918.231	7.981	332° 19' 27"	39.838	1919769.078172

倍面積合計	-783.963488
1/2	391.9817440

合計面積	391.9817440
------	-------------

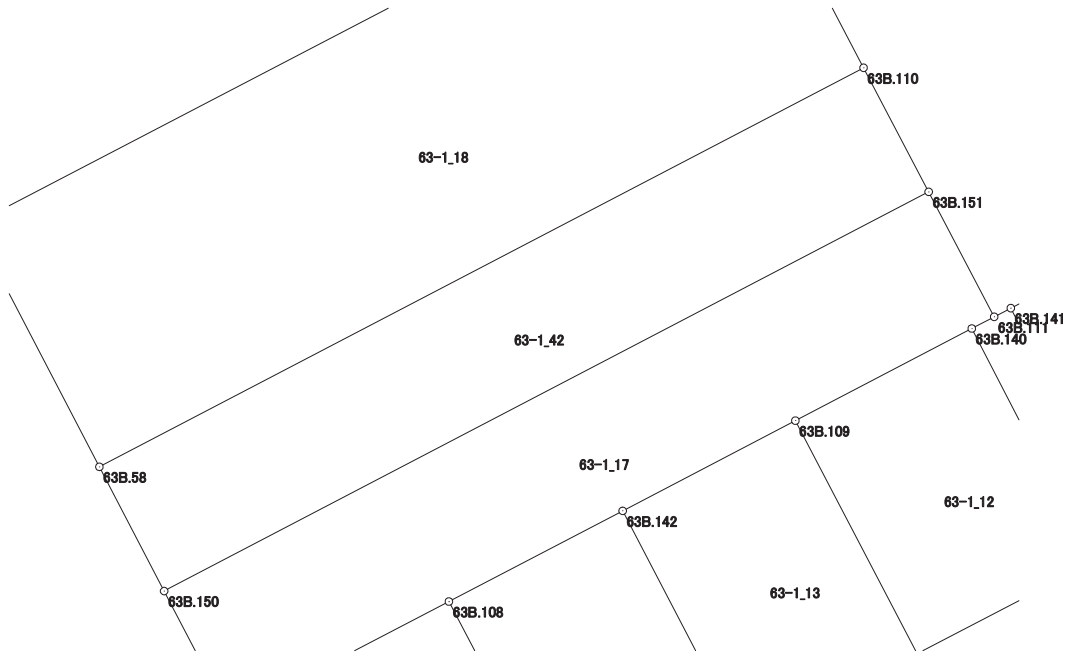

# 画地出来形面積計算書

世界測地系


現場名：北部第三地区

地番名： 63-1\_43

点名	Xn	Yn	距離	方向角	Yn+1-Yn-1	Xn × (Yn+1-Yn-1)
63B.106	48223.904	-69936.321	49.035	242° 28' 05"	-44.333	-2137910.336032
63B.57	48201.238	-69979.803	15.453	152° 28' 06"	-36.339	-1751584.787682
63B.152	48187.535	-69972.660	49.071	62° 28' 08"	50.657	2441035.960495
63B.153	48210.217	-69929.146	5.182	332° 20' 14"	41.108	1981825.600436
63B.114	48214.807	-69931.552	8.437	332° 19' 46"	-6.324	-304910.439468
63B.158	48222.279	-69935.470	1.834	332° 21' 33"	-4.769	-229972.048551

倍面積合計	-1516.050802
1/2	758.0254010

合計面積	758.0254010
------	-------------

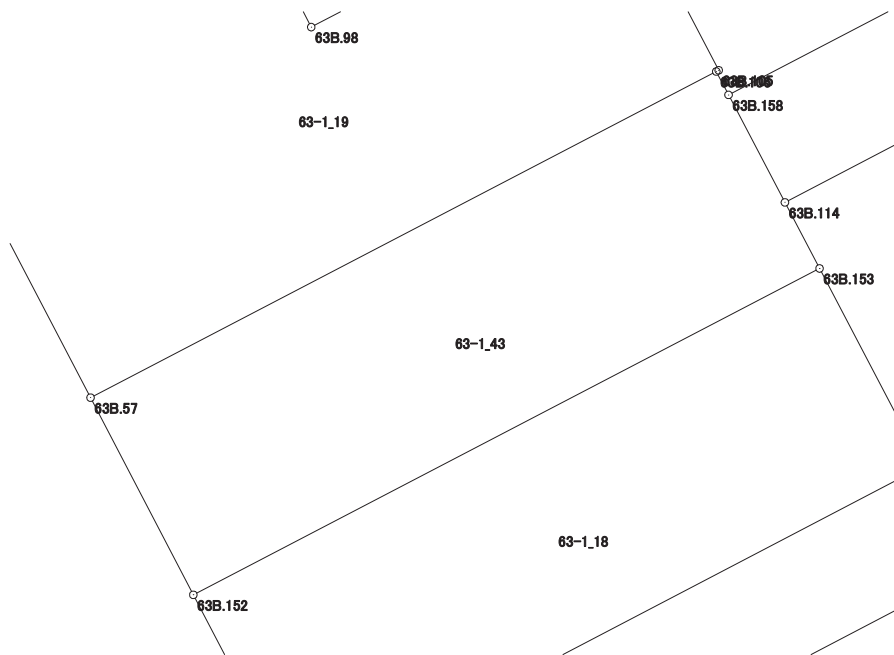

# 画地出来形面積計算書

世界測地系


現場名：北部第三地区

地番名： 63-1\_44

点名	Xn	Yn	距離	方向角	Yn+1-Yn-1	Xn × (Yn+1-Yn-1)
63B.155	48256.550	-69889.304	56.586	242° 28' 04"	-49.887	-2407374.509850
63B.154	48230.393	-69939.482	7.216	152° 32' 37"	-46.851	-2259642.142443
63B.105	48223.990	-69936.155	0.187	242° 36' 45"	3.161	152436.032390
63B.106	48223.904	-69936.321	1.834	152° 21' 33"	0.685	33033.374240
63B.158	48222.279	-69935.470	58.779	62° 28' 02"	52.973	2554478.785467
63B.159	48249.450	-69883.348	8.346	332° 28' 26"	48.265	2328759.704250
63B.160	48256.851	-69887.205	45.185	62° 28' 03"	36.211	1747428.831561
63B.161	48277.738	-69847.137	1.333	332° 26' 08"	39.451	1904605.041838
63B.157	48278.920	-69847.754	47.185	242° 28' 04"	-42.458	-2049826.385360
63B.156	48257.109	-69889.595	0.630	152° 29' 59"	-41.550	-2005082.878950

倍面積合計	-1184.146857
1/2	592.0734285

合計面積	592.0734285
------	-------------

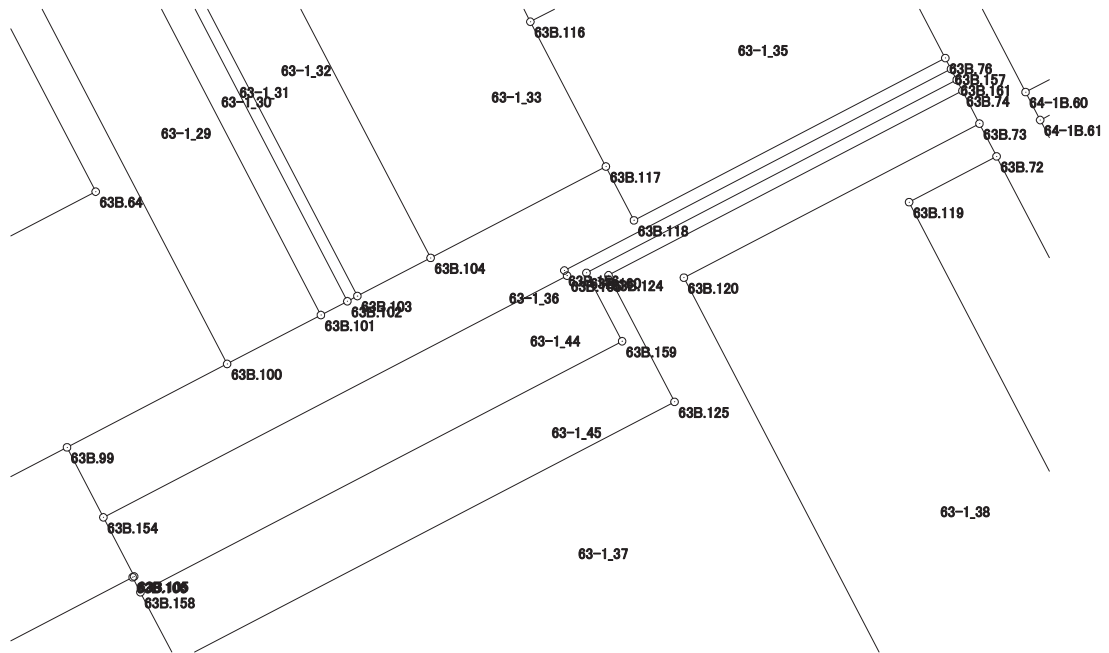

# 画地出来形面積計算書

世界測地系

現場名：北部第三地区

地番名： 63-1\_45

点名	Xn	Yn	距離	方向角	Yn+1-Yn-1	Xn × (Yn+1-Yn-1)
63B.159	48249.450	-69883.348	58.779	242° 28' 02"	-48.265	-2328759.704250
63B.158	48222.279	-69935.470	8.437	152° 19' 46"	-48.204	-2324506.736916
63B.114	48214.807	-69931.552	60.758	62° 28' 09"	57.796	2786622.985372
63B.125	48242.891	-69877.674	15.453	332° 28' 17"	46.736	2254679.753776
63B.124	48256.594	-69884.816	43.185	62° 28' 10"	31.153	1503337.672882
63B.74	48276.555	-69846.521	1.334	332° 29' 37"	37.679	1819012.315845
63B.161	48277.738	-69847.137	45.185	242° 28' 03"	-40.684	-1964131.492792
63B.160	48256.851	-69887.205	8.346	152° 28' 26"	-36.211	-1747428.831561

倍面積合計	-1174.037644
1/2	587.0188220

合計面積	587.0188220
------	-------------

