




北部第三地区 画地出来形確認測量原図

〈63-2街区〉

平成二十四年三月

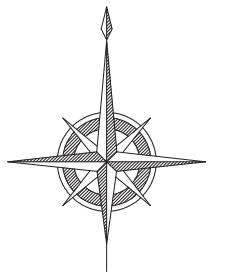

S=1:500

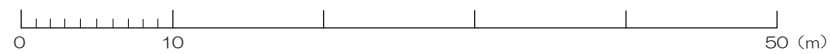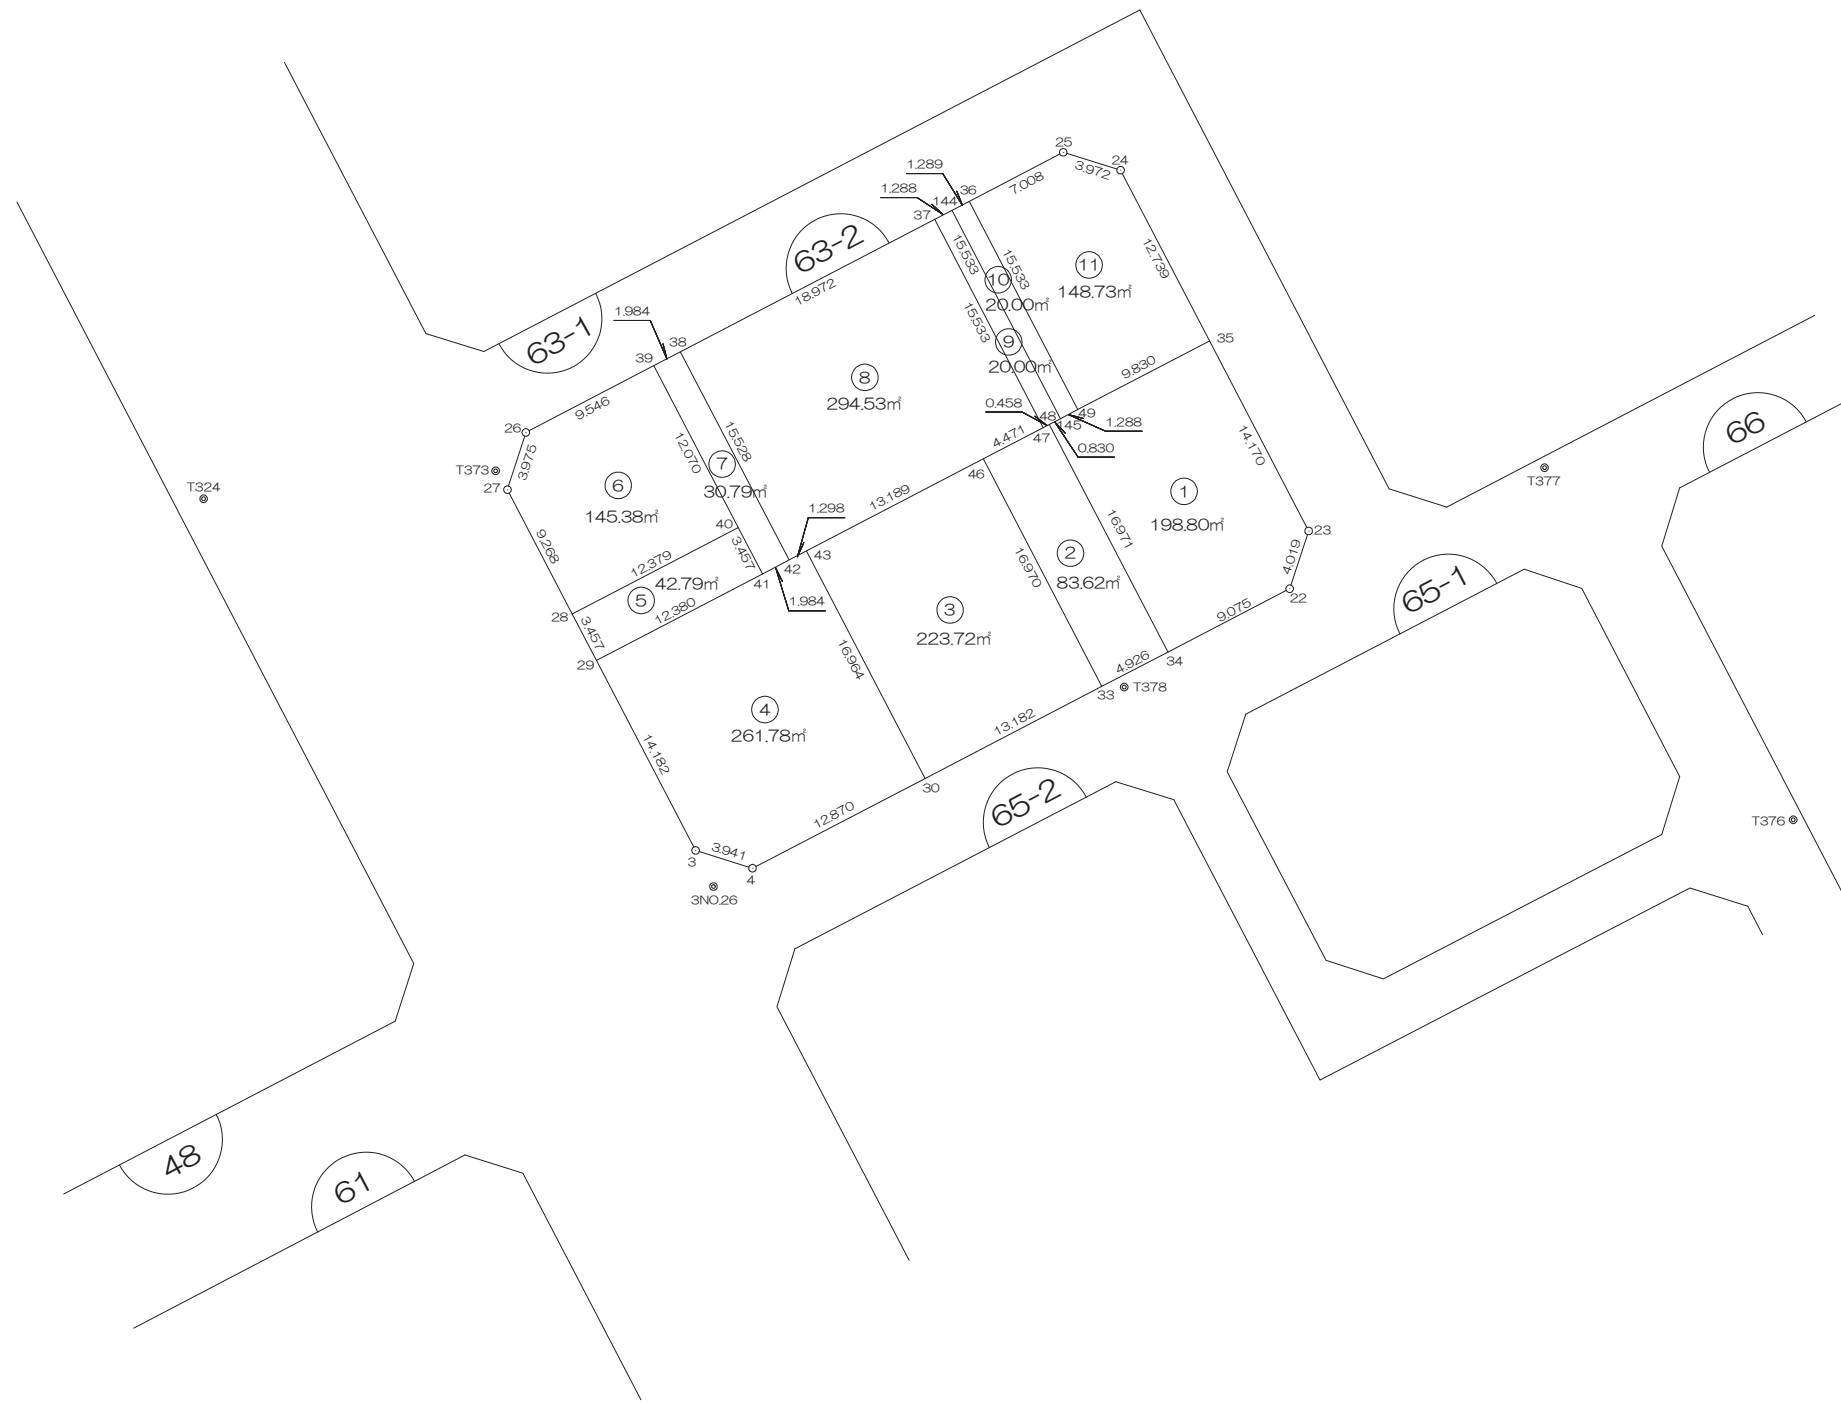

前橋市

画地出来形面積計算書

世界測地系

現場名：北部第三地区

地番名： 63-2_1

点名	Xn	Yn	距離	方向角	Yn+1-Yn-1	Xn × (Yn+1-Yn-1)
63B. 34	48127. 732	-69903. 378	9. 075	62° 32' 13"	15. 892	764845. 916944
63B. 22	48131. 917	-69895. 326	4. 019	18° 12' 34"	9. 308	448011. 883436
63B. 23	48135. 735	-69894. 070	14. 170	332° 27' 50"	-5. 295	-254878. 716825
63B. 35	48148. 300	-69900. 621	9. 830	242° 29' 57"	-15. 270	-735224. 541000
63B. 49	48143. 761	-69909. 340	1. 288	242° 28' 47"	-9. 861	-474745. 627221
63B. 145	48143. 166	-69910. 482	0. 830	242° 30' 30"	-1. 878	-90412. 865748
63B. 48	48142. 783	-69911. 218	16. 971	152° 29' 07"	7. 104	342006. 330432

倍面積合計	-397. 619982
1/2	198. 8099910

合計面積	198. 8099910
------	--------------



画地出来形面積計算書

世界測地系


現場名：北部第三地区

地番名： 63-2_2

点名	Xn	Yn	距離	方向角	Yn+1-Yn-1	Xn × (Yn+1-Yn-1)
63B.46	48140.506	-69915.590	16.970	152° 28' 23"	3.877	186640.741762
63B.33	48125.457	-69907.747	4.926	62° 29' 36"	12.212	587708.080884
63B.34	48127.732	-69903.378	16.971	332° 29' 07"	-3.471	-167051.357772
63B.48	48142.783	-69911.218	0.458	242° 25' 40"	-8.246	-396985.388618
63B.47	48142.571	-69911.624	4.471	242° 29' 42"	-4.372	-210479.320412

倍面積合計	-167.244156
1/2	83.6220780

合計面積	83.6220780
------	------------

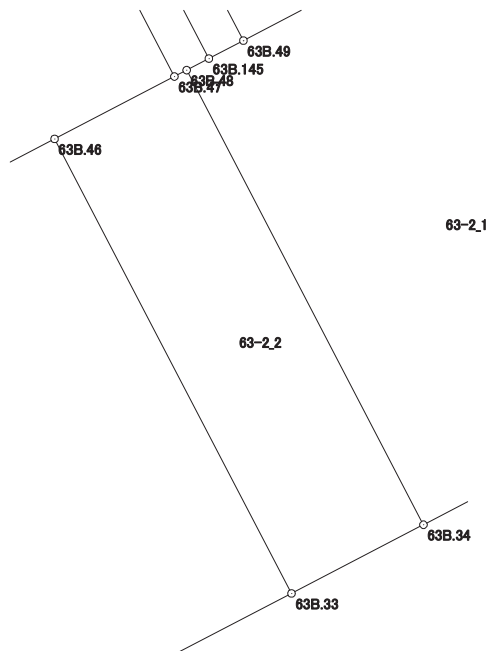

画地出来形面積計算書

世界測地系


現場名：北部第三地区

地番名： 63-2_3

点名	Xn	Yn	距離	方向角	Yn+1-Yn-1	Xn × (Yn+1-Yn-1)
63B.30	48119.374	-69919.442	13.182	62° 31' 10"	19.541	940300.687334
63B.33	48125.457	-69907.747	16.970	332° 28' 23"	3.852	185379.260364
63B.46	48140.506	-69915.590	13.189	242° 29' 40"	-19.541	-940713.627746
63B.43	48134.415	-69927.288	16.964	152° 27' 06"	-3.852	-185413.766580

倍面積合計	-447.446628
1/2	223.7233140

合計面積	223.7233140
------	-------------

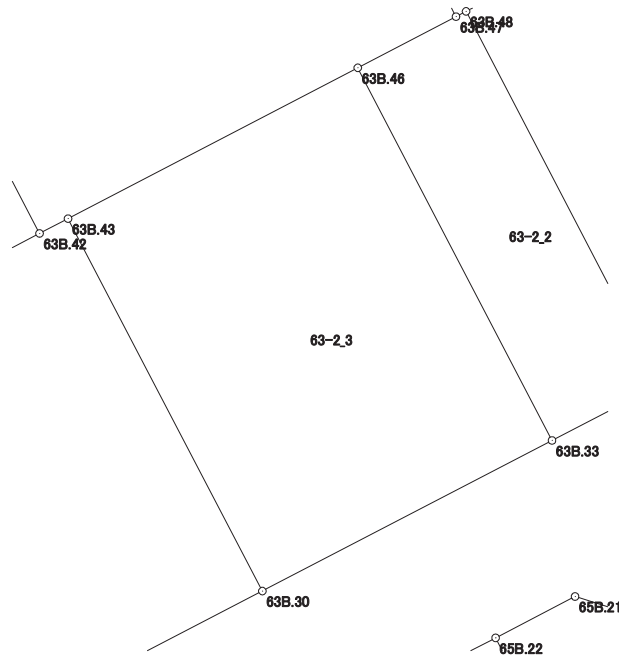

画地出来形面積計算書

世界測地系


現場名：北部第三地区

地番名： 63-2_4

点名	Xn	Yn	距離	方向角	Yn+1-Yn-1	Xn × (Yn+1-Yn-1)
63B. 29	48127. 183	-69941. 180	14. 182	152° 27' 07"	-4. 422	-212818. 403226
63B. 3	48114. 609	-69934. 621	3. 941	107° 20' 43"	10. 321	496590. 879489
63B. 4	48113. 434	-69930. 859	12. 870	62° 30' 47"	15. 179	730313. 814686
63B. 30	48119. 374	-69919. 442	16. 964	332° 27' 06"	3. 571	171834. 284554
63B. 43	48134. 415	-69927. 288	1. 298	242° 28' 03"	-8. 997	-433065. 331755
63B. 42	48133. 815	-69928. 439	1. 984	242° 31' 50"	-2. 911	-140117. 535465
63B. 41	48132. 900	-69930. 199	12. 380	242° 29' 50"	-12. 741	-613261. 278900

倍面積合計	-523. 570617
1/2	261. 7853085

合計面積	261. 7853085
------	--------------

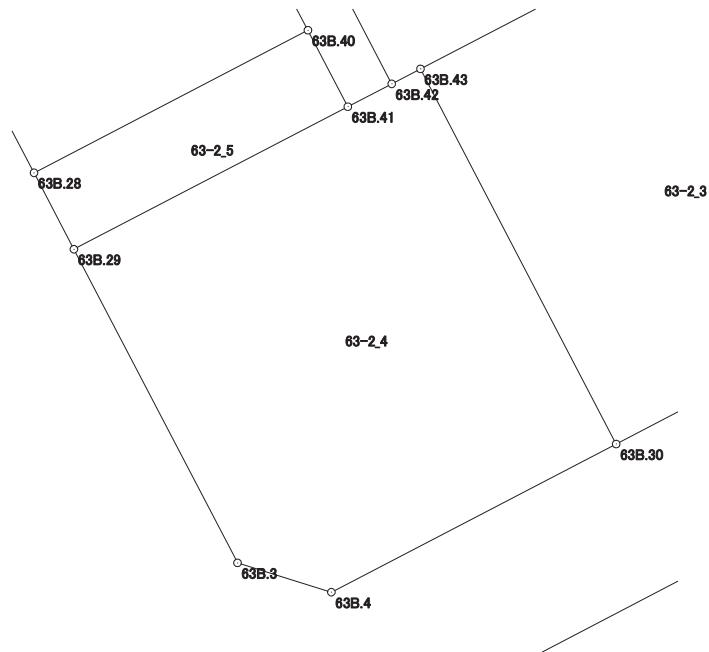

画地出来形面積計算書

世界測地系


現場名：北部第三地区

地番名： 63-2_5

点名	Xn	Yn	距離	方向角	Yn+1-Yn-1	Xn × (Yn+1-Yn-1)
63B.41	48132.900	-69930.199	3.457	332° 25' 36"	9.381	451534.734900
63B.40	48135.964	-69931.799	12.379	242° 29' 57"	-12.580	-605550.427120
63B.28	48130.248	-69942.779	3.457	152° 26' 57"	-9.381	-451509.856488
63B.29	48127.183	-69941.180	12.380	62° 29' 50"	12.580	605439.962140

倍面積合計	-85.586568
1/2	42.7932840

合計面積	42.7932840
------	------------

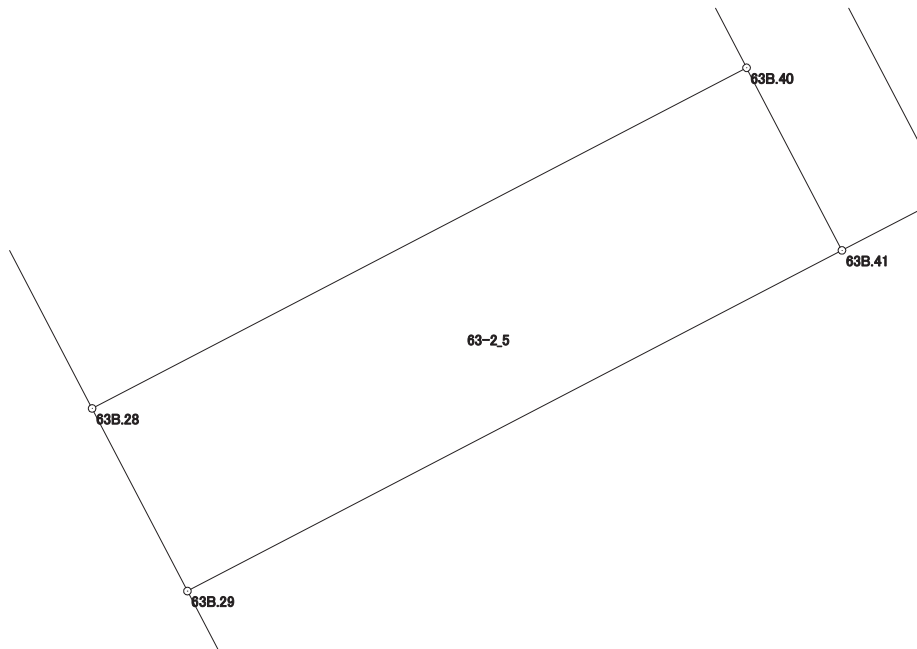

画地出来形面積計算書

世界測地系


現場名：北部第三地区

地番名： 63-2_6

点名	Xn	Yn	距離	方向角	Yn+1-Yn-1	Xn × (Yn+1-Yn-1)
63B.40	48135.964	-69931.799	12.070	332° 25' 12"	5.392	259549.117888
63B.39	48146.662	-69937.387	9.546	242° 27' 57"	-14.053	-676605.041086
63B.26	48142.249	-69945.852	3.975	197° 47' 49"	-9.680	-466016.970320
63B.27	48138.464	-69947.067	9.268	152° 26' 22"	3.073	147929.499872
63B.28	48130.248	-69942.779	12.379	62° 29' 57"	15.268	734852.626464

倍面積合計	-290.767182
1/2	145.3835910

合計面積	145.3835910
------	-------------

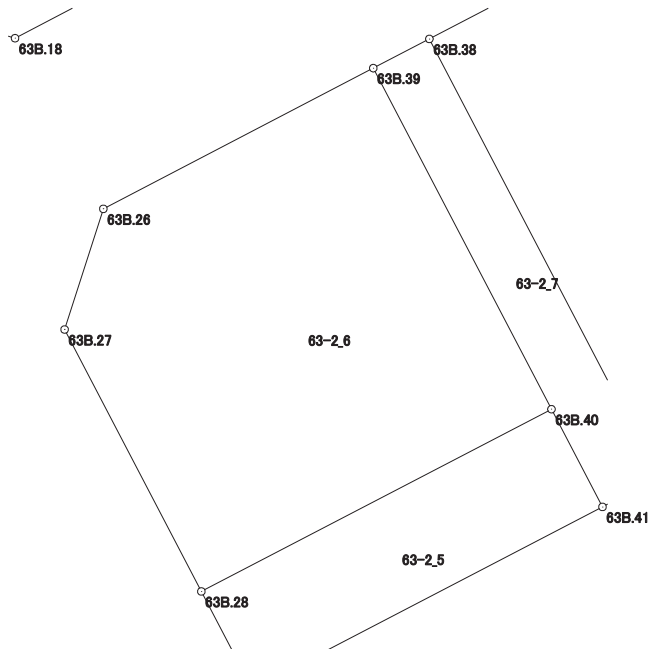

画地出来形面積計算書

世界測地系


現場名：北部第三地区

地番名： 63-2_7

点名	Xn	Yn	距離	方向角	Yn+1-Yn-1	Xn × (Yn+1-Yn-1)
63B.39	48146.662	-69937.387	12.070	152° 25' 12"	3.829	184353.568798
63B.40	48135.964	-69931.799	3.457	152° 25' 36"	7.188	346001.309232
63B.41	48132.900	-69930.199	1.984	62° 31' 50"	3.360	161726.544000
63B.42	48133.815	-69928.439	15.528	332° 25' 18"	-5.429	-261318.481635
63B.38	48147.579	-69935.628	1.984	242° 27' 58"	-8.948	-430824.536892

倍面積合計	-61.596497
1/2	30.7982485

合計面積	30.7982485
------	------------

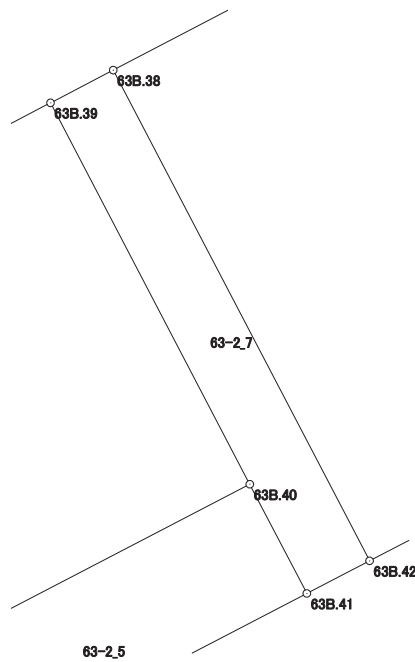

画地出来形面積計算書

世界測地系


現場名：北部第三地区

地番名： 63-2_8

点名	Xn	Yn	距離	方向角	Yn+1-Yn-1	Xn × (Yn+1-Yn-1)
63B.37	48156.346	-69918.803	18.972	242° 28' 38"	-24.004	-1155944.929384
63B.38	48147.579	-69935.628	15.528	152° 25' 18"	-9.636	-463950.071244
63B.42	48133.815	-69928.439	1.298	62° 28' 03"	8.340	401436.017100
63B.43	48134.415	-69927.288	13.189	62° 29' 40"	12.849	618479.098335
63B.46	48140.506	-69915.590	4.471	62° 29' 42"	15.664	754072.885984
63B.47	48142.571	-69911.624	15.533	332° 28' 24"	-3.213	-154682.080623

倍面積合計	-589.079832
1/2	294.5399160

合計面積	294.5399160
------	-------------

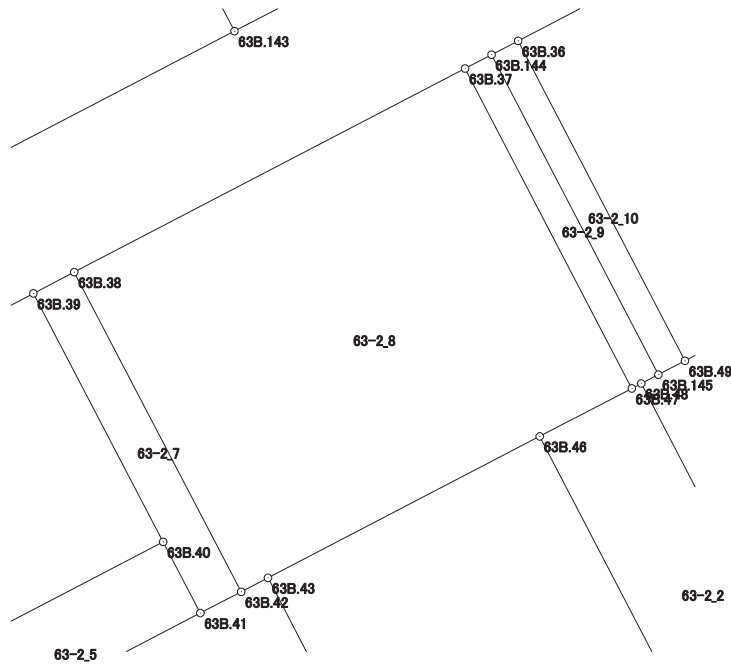

画地出来形面積計算書

世界測地系


現場名：北部第三地区

地番名： 63-2_9

点名	Xn	Yn	距離	方向角	Yn+1-Yn-1	Xn × (Yn+1-Yn-1)
63B.145	48143.166	-69910.482	15.533	332° 28' 24"	-6.443	-310186.418538
63B.144	48156.941	-69917.661	1.288	242° 28' 47"	-8.321	-400713.906061
63B.37	48156.346	-69918.803	15.533	152° 28' 24"	6.037	290719.860802
63B.47	48142.571	-69911.624	0.458	62° 25' 40"	7.585	365161.401035
63B.48	48142.783	-69911.218	0.830	62° 30' 30"	1.142	54979.058186

倍面積合計	-40.004576
1/2	20.0022880

合計面積	20.0022880
------	------------

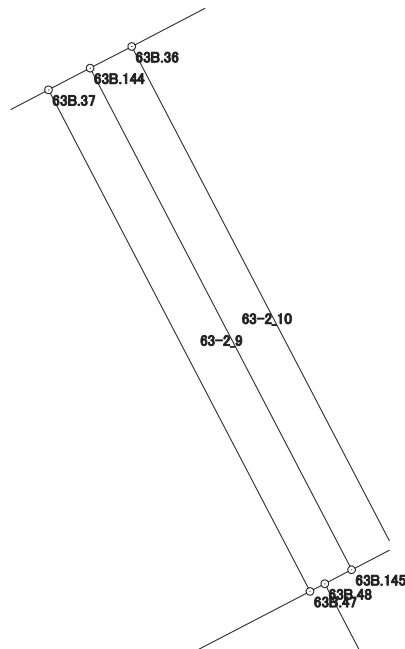

画地出来形面積計算書

世界測地系


現場名：北部第三地区

地番名： 63-2_10

点名	Xn	Yn	距離	方向角	Yn+1-Yn-1	Xn × (Yn+1-Yn-1)
63B.144	48156.941	-69917.661	15.533	152° 28' 24"	6.036	290675.295876
63B.145	48143.166	-69910.482	1.288	62° 28' 47"	8.321	400599.284286
63B.49	48143.761	-69909.340	15.533	332° 28' 35"	-6.036	-290595.741396
63B.36	48157.536	-69916.518	1.289	242° 30' 01"	-8.321	-400718.857056

倍面積合計	-40.018290
1/2	20.0091450

合計面積	20.0091450
------	------------

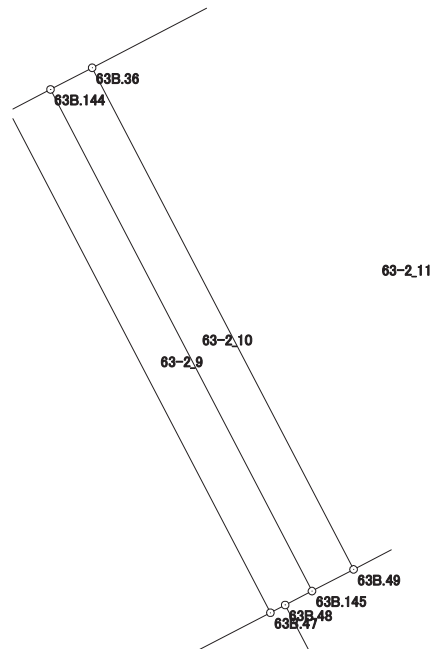

画地出来形面積計算書

世界測地系

現場名：北部第三地区

地番名： 63-2_11

点名	Xn	Yn	距離	方向角	Yn+1-Yn-1	Xn × (Yn+1-Yn-1)
63B. 49	48143. 761	-69909. 340	9. 830	62° 29' 57"	15. 897	765341. 368617
63B. 35	48148. 300	-69900. 621	12. 739	332° 27' 55"	2. 830	136259. 689000
63B. 24	48159. 596	-69906. 510	3. 972	287° 16' 02"	-9. 682	-466281. 208472
63B. 25	48160. 775	-69910. 303	7. 008	242° 28' 24"	-10. 008	-481993. 036200
63B. 36	48157. 536	-69916. 518	15. 533	152° 28' 35"	0. 963	46375. 707168

倍面積合計	-297. 479887
1/2	148. 7399435

合計面積	148. 7399435
------	--------------

