




北部第三地区 画地出来形確認測量原図

〈64-2街区〉

平成二十四年三月

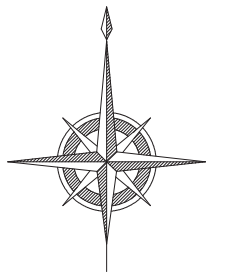

S=1:500

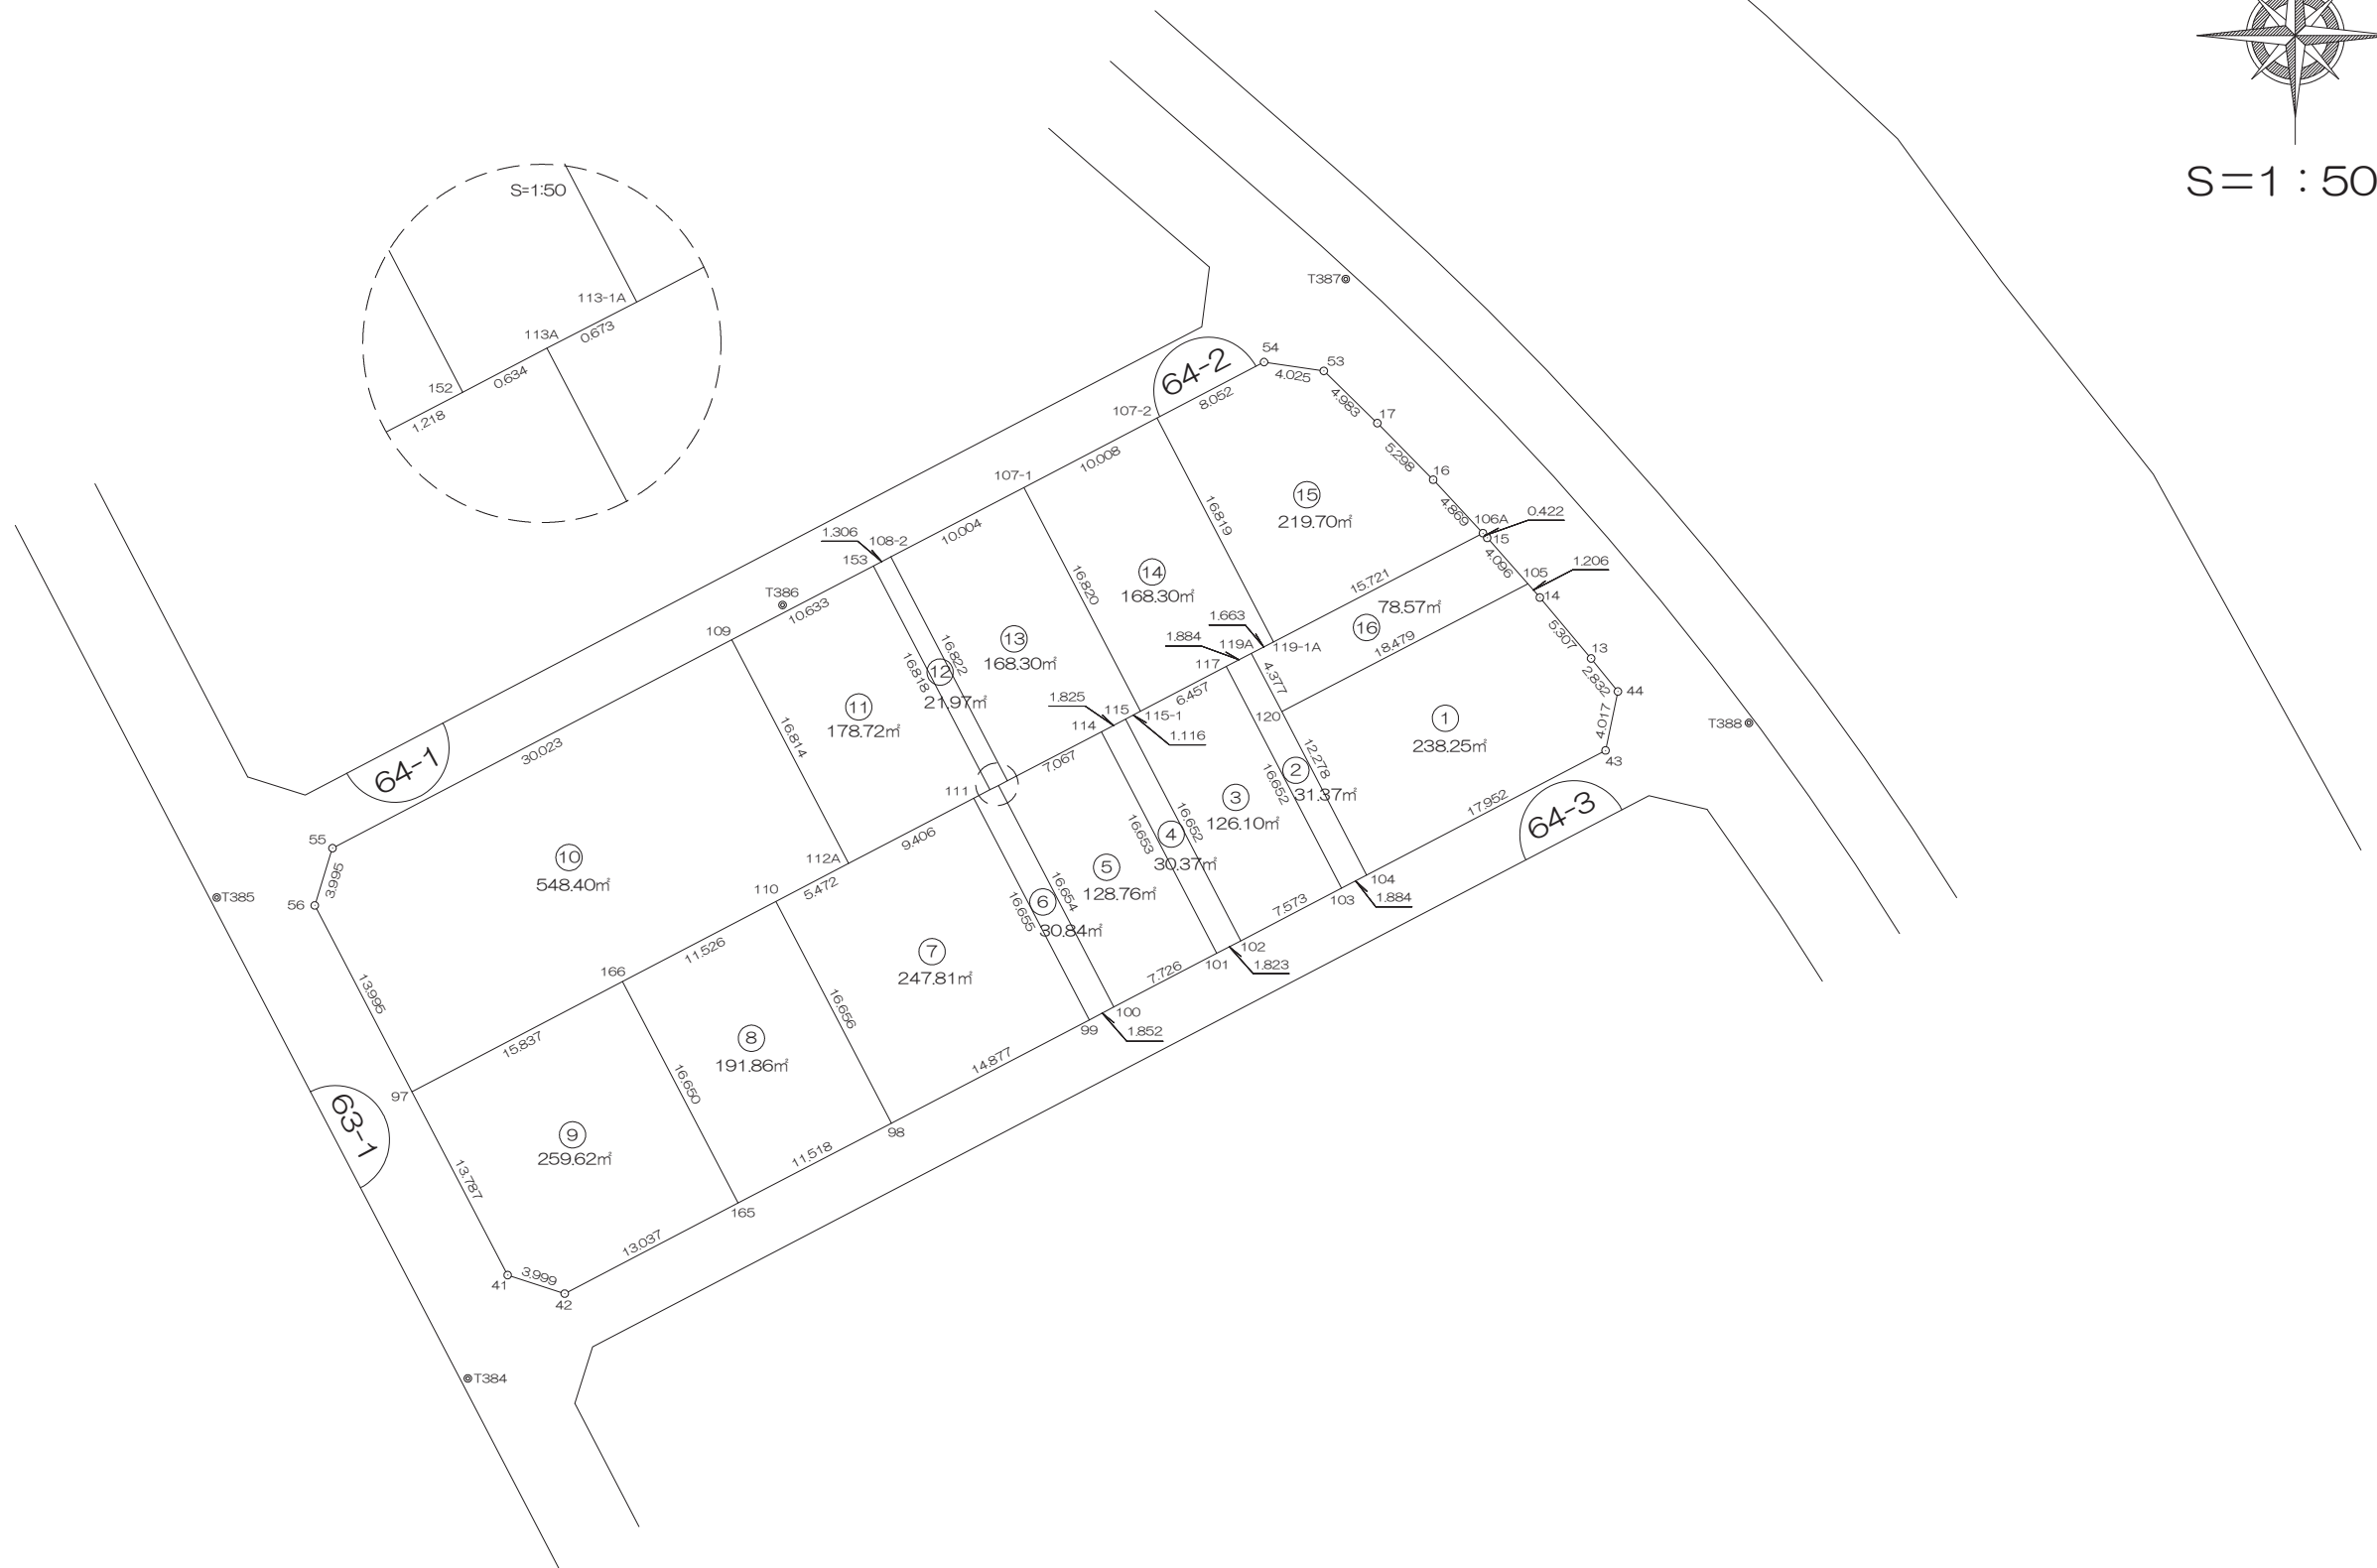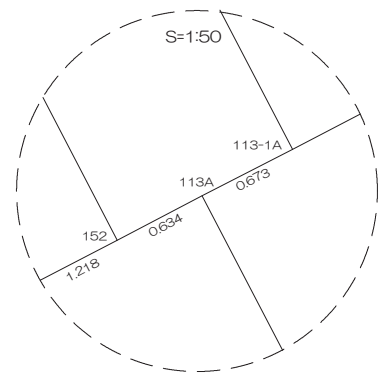

前橋市

画地出来形面積計算書

世界測地系


現場名：北部第三地区

地番名： 64-2_1

点名	Xn	Yn	距離	方向角	Yn+1-Yn-1	Xn × (Yn+1-Yn-1)
64-2B.120	48255.130	-69757.406	12.278	152° 31' 00"	-10.739	-518211.841070
64-2B.104	48244.238	-69751.740	17.952	62° 27' 00"	21.582	1041207.144516
64-2B.43	48252.541	-69735.824	4.017	11° 49' 19"	16.739	807699.283799
64-2B.44	48256.473	-69735.001	2.832	320° 56' 54"	-0.961	-46374.470553
64-2B.13	48258.672	-69736.785	5.307	319° 54' 25"	-5.202	-251041.611744
64-2B.14	48262.732	-69740.203	1.206	318° 33' 50"	-4.216	-203475.678112
64-2B.105	48263.636	-69741.001	18.479	242° 35' 36"	-17.203	-830279.330108

倍面積合計	-476.503272
1/2	238.2516360

合計面積	238.2516360
------	-------------

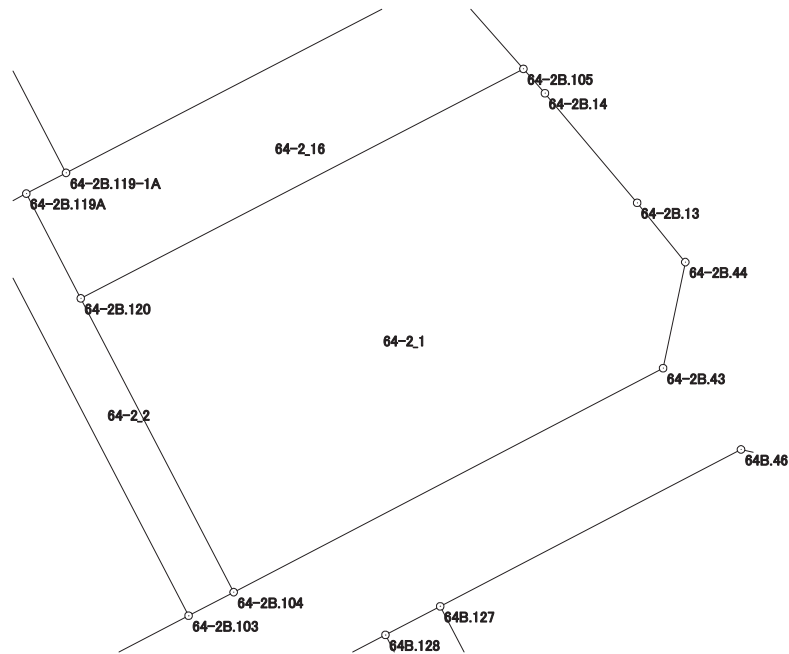

画地出来形面積計算書

世界測地系


現場名：北部第三地区

地番名： 64-2_2

点名	Xn	Yn	距離	方向角	Yn+1-Yn-1	Xn × (Yn+1-Yn-1)
64-2B.119A	48259.013	-69759.425	1.884	242° 24' 05"	-3.689	-178027.498957
64-2B.117	48258.140	-69761.095	16.652	152° 31' 10"	6.014	290224.453960
64-2B.103	48243.367	-69753.411	1.884	62° 28' 10"	9.355	451316.698285
64-2B.104	48244.238	-69751.740	12.278	332° 31' 00"	-3.995	-192735.730810
64-2B.120	48255.130	-69757.406	4.377	332° 31' 39"	-7.685	-370840.674050

倍面積合計	-62.751572
1/2	31.3757860

合計面積	31.3757860
------	------------

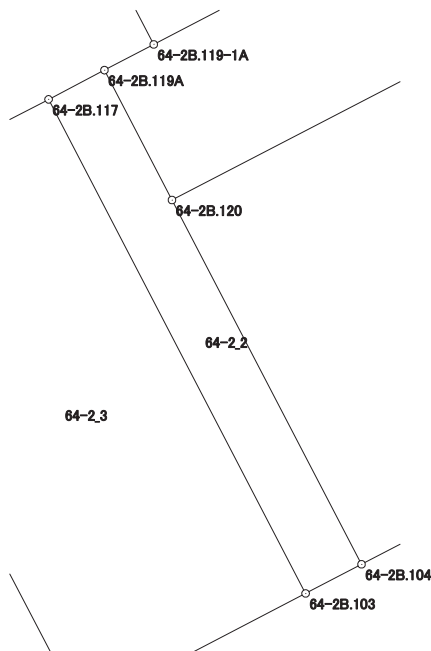

画地出来形面積計算書

世界測地系


現場名：北部第三地区

地番名： 64-2_3

点名	Xn	Yn	距離	方向角	Yn+1-Yn-1	Xn × (Yn+1-Yn-1)
64-2B.103	48243.367	-69753.411	16.652	332° 31' 10"	-0.970	-46796.065990
64-2B.117	48258.140	-69761.095	6.457	242° 26' 49"	-13.409	-647093.399260
64-2B.115-1	48255.153	-69766.820	1.116	242° 26' 50"	-6.714	-323985.097242
64-2B.115	48254.637	-69767.809	16.652	152° 31' 10"	6.695	323064.794715
64-2B.102	48239.864	-69760.125	7.573	62° 26' 49"	14.398	694557.561872

倍面積合計	-252.205905
1/2	126.1029525

合計面積	126.1029525
------	-------------

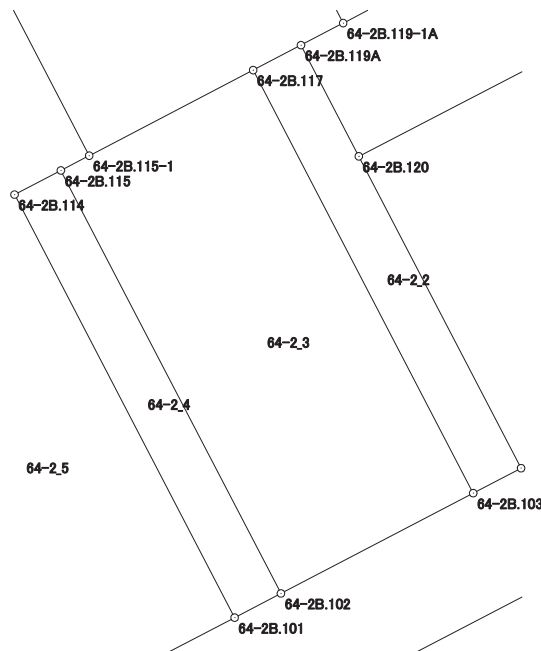

画地出来形面積計算書

世界測地系


現場名：北部第三地区

地番名： 64-2_4

点名	Xn	Yn	距離	方向角	Yn+1-Yn-1	Xn × (Yn+1-Yn-1)
64-2B.115	48254.637	-69767.809	1.825	242° 27' 07"	-9.302	-448864.633374
64-2B.114	48253.793	-69769.427	16.653	152° 30' 48"	6.068	292804.015924
64-2B.101	48239.020	-69761.741	1.823	62° 25' 23"	9.302	448719.364040
64-2B.102	48239.864	-69760.125	16.652	332° 31' 10"	-6.068	-292719.494752

倍面積合計	-60.748162
1/2	30.3740810

合計面積	30.3740810
------	------------

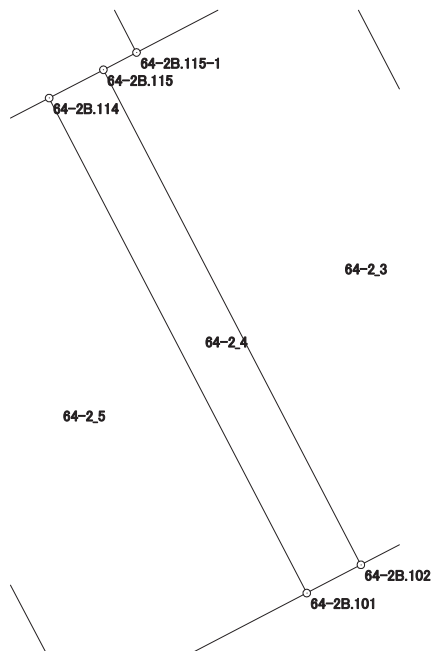

画地出来形面積計算書

世界測地系


現場名：北部第三地区

地番名： 64-2_5

点名	Xn	Yn	距離	方向角	Yn+1-Yn-1	Xn × (Yn+1-Yn-1)
64-2B.114	48253.793	-69769.427	7.067	242° 26' 16"	-13.951	-673188.666143
64-2B.113-1A	48250.523	-69775.692	0.673	242° 44' 57"	-6.863	-331143.339349
64-2B.113A	48250.215	-69776.290	16.654	152° 27' 56"	7.101	342624.776715
64-2B.100	48235.447	-69768.591	7.726	62° 27' 11"	14.549	701777.518403
64-2B.101	48239.020	-69761.741	16.653	332° 30' 48"	-0.836	-40327.820720

倍面積合計	-257.531094
1/2	128.7655470

合計面積	128.7655470
------	-------------

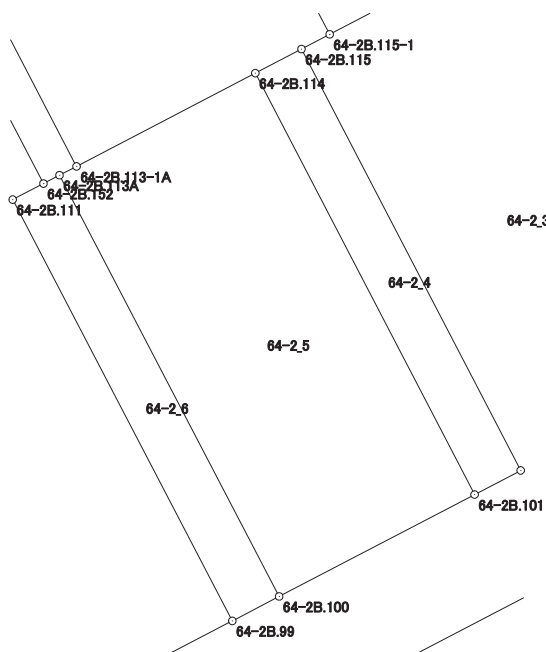

画地出来形面積計算書

世界測地系


現場名：北部第三地区

地番名： 64-2_6

点名	Xn	Yn	距離	方向角	Yn+1-Yn-1	Xn × (Yn+1-Yn-1)
64-2B.100	48235.447	-69768.591	16.654	332° 27' 56"	-6.057	-292162.102479
64-2B.113A	48250.215	-69776.290	0.634	242° 27' 53"	-8.261	-398595.026115
64-2B.152	48249.922	-69776.852	1.218	242° 28' 02"	-1.642	-79226.371924
64-2B.111	48249.359	-69777.932	16.655	152° 28' 02"	6.619	319362.507221
64-2B.99	48234.590	-69770.233	1.852	62° 26' 20"	9.341	450559.305190

倍面積合計	-61.688107
1/2	30.8440535

合計面積	30.8440535
------	------------

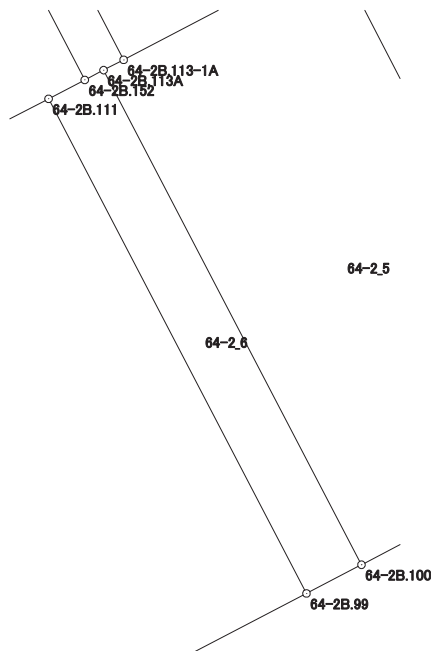

画地出来形面積計算書

世界測地系


現場名：北部第三地区

地番名： 64-2_7

点名	Xn	Yn	距離	方向角	Yn+1-Yn-1	Xn × (Yn+1-Yn-1)
64-2B.110	48242.478	-69791.123	16.656	152° 27' 51"	2.850	137491.062300
64-2B.98	48227.709	-69783.423	14.877	62° 26' 59"	20.890	1007476.841010
64-2B.99	48234.590	-69770.233	16.655	332° 28' 02"	5.491	264856.133690
64-2B.111	48249.359	-69777.932	9.406	242° 28' 24"	-16.040	-773919.718360
64-2B.112A	48245.012	-69786.273	5.472	242° 24' 51"	-13.191	-636399.953292

倍面積合計	-495.634652
1/2	247.8173260

合計面積	247.8173260
------	-------------

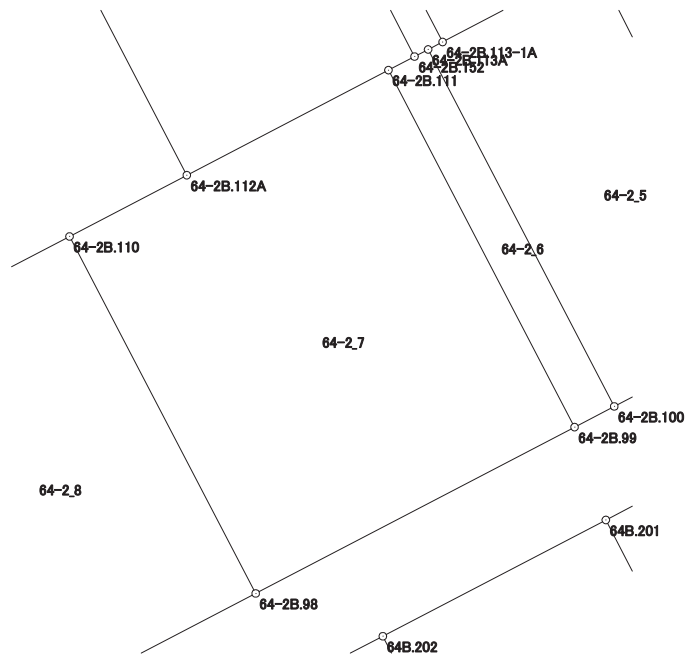

画地出来形面積計算書

世界測地系


現場名：北部第三地区

地番名： 64-2_8

点名	Xn	Yn	距離	方向角	Yn+1-Yn-1	Xn × (Yn+1-Yn-1)
64-2B.165	48222.382	-69793.635	11.518	62° 27' 06"	17.916	863952.195912
64-2B.98	48227.709	-69783.423	16.656	332° 27' 51"	2.512	121148.005008
64-2B.110	48242.478	-69791.123	11.526	242° 25' 16"	-17.916	-864312.235848
64-2B.166	48237.142	-69801.339	16.650	152° 26' 15"	-2.512	-121171.700704

倍面積合計	-383.735632
1/2	191.8678160

合計面積	191.8678160
------	-------------

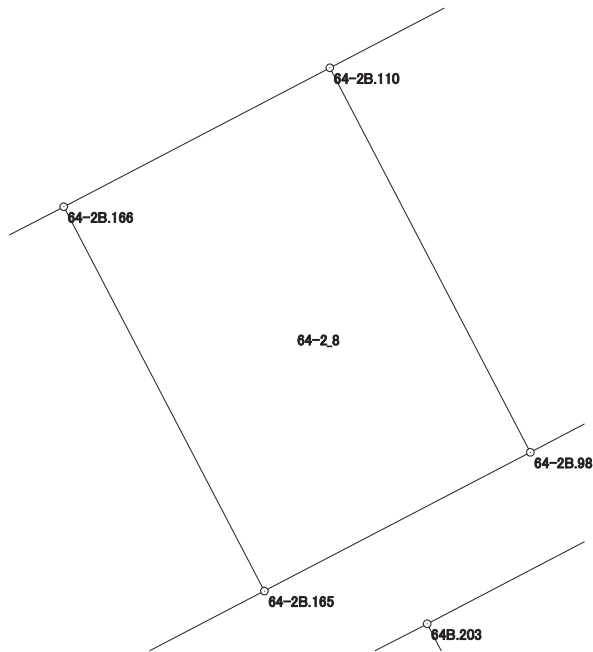

画地出来形面積計算書

世界測地系


現場名：北部第三地区

地番名： 64-2_9

点名	Xn	Yn	距離	方向角	Yn+1-Yn-1	Xn × (Yn+1-Yn-1)
64-2B.97	48229.809	-69815.376	13.787	152° 26' 26"	-7.658	-369343.877322
64-2B.41	48217.586	-69808.997	3.999	107° 59' 11"	10.183	490999.678238
64-2B.42	48216.351	-69805.193	13.037	62° 26' 40"	15.362	740699.584062
64-2B.165	48222.382	-69793.635	16.650	332° 26' 15"	3.854	185849.060228
64-2B.166	48237.142	-69801.339	15.837	242° 25' 02"	-21.741	-1048723.704222

倍面積合計	-519.259016
1/2	259.6295080

合計面積	259.6295080
------	-------------

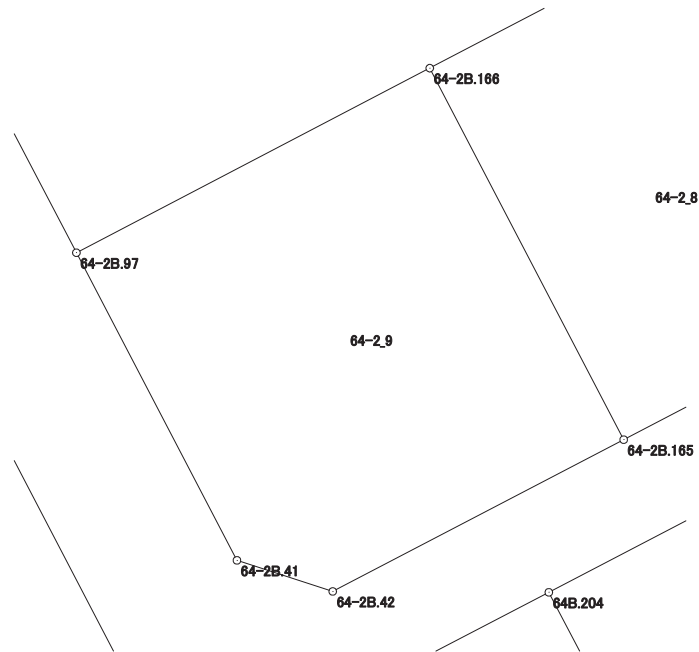

画地出来形面積計算書

世界測地系


現場名：北部第三地区

地番名： 64-2_10

点名	Xn	Yn	距離	方向角	Yn+1-Yn-1	Xn × (Yn+1-Yn-1)
64-2B.55	48246.032	-69820.669	3.995	197° 13' 26"	-27.801	-1341287.935632
64-2B.56	48242.216	-69821.852	13.995	152° 26' 14"	5.293	255346.049288
64-2B.97	48229.809	-69815.376	15.837	62° 25' 02"	20.513	989338.072017
64-2B.166	48237.142	-69801.339	11.526	62° 25' 16"	24.253	1169895.404926
64-2B.110	48242.478	-69791.123	5.472	62° 24' 51"	15.066	726821.173548
64-2B.112A	48245.012	-69786.273	16.814	332° 26' 45"	-2.928	-141261.395136
64-1B.109	48259.919	-69794.051	30.023	242° 26' 54"	-34.396	-1659948.173924

倍面積合計	-1096.804913
1/2	548.4024565

合計面積	548.4024565
------	-------------

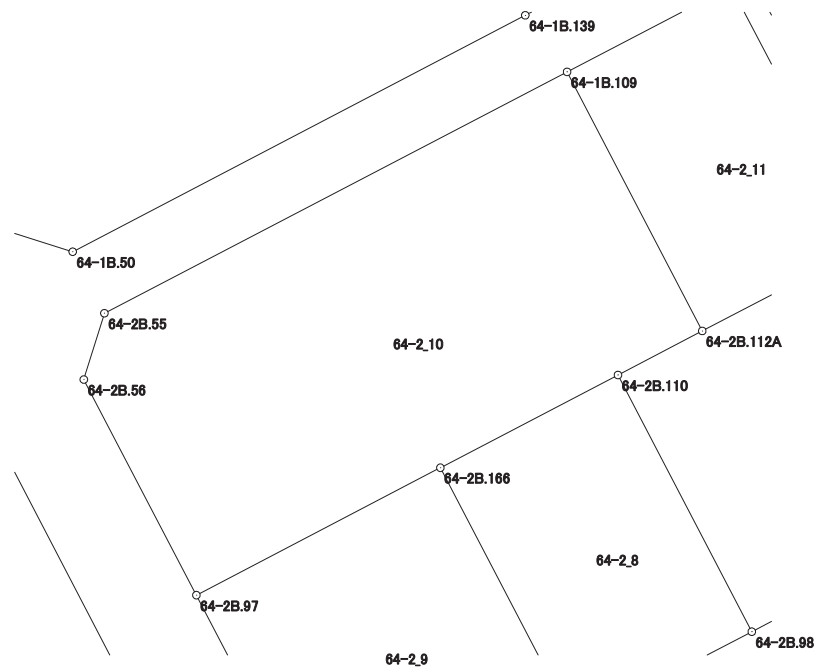

画地出来形面積計算書

世界測地系


現場名：北部第三地区

地番名： 64-2_11

点名	Xn	Yn	距離	方向角	Yn+1-Yn-1	Xn × (Yn+1-Yn-1)
64-2B.153	48264.837	-69784.624	10.633	242° 26' 57"	-17.199	-830106.931563
64-1B.109	48259.919	-69794.051	16.814	152° 26' 45"	-1.649	-79580.606431
64-2B.112A	48245.012	-69786.273	9.406	62° 28' 24"	16.119	777661.348428
64-2B.111	48249.359	-69777.932	1.218	62° 28' 02"	9.421	454557.211139
64-2B.152	48249.922	-69776.852	16.818	332° 28' 36"	-6.692	-322888.478024

倍面積合計	-357.456451
1/2	178.7282255

合計面積	178.7282255
------	-------------

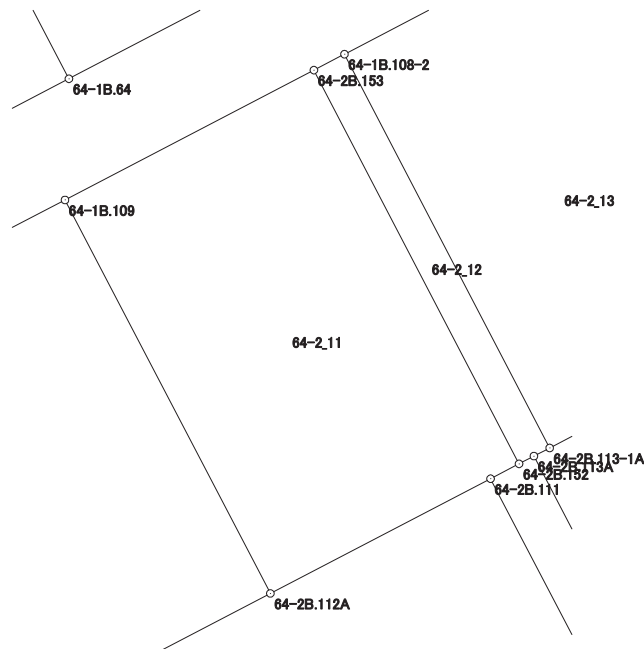

画地出来形面積計算書

世界測地系


現場名：北部第三地区

地番名： 64-2_12

点名	Xn	Yn	距離	方向角	Yn+1-Yn-1	Xn × (Yn+1-Yn-1)
64-1B.108-2	48265.441	-69783.466	1.306	242° 27' 14"	-8.932	-431106.919012
64-2B.153	48264.837	-69784.624	16.818	152° 28' 36"	6.614	319223.631918
64-2B.152	48249.922	-69776.852	0.634	62° 27' 53"	8.334	402114.849948
64-2B.113A	48250.215	-69776.290	0.673	62° 44' 57"	1.160	55970.249400
64-2B.113-1A	48250.523	-69775.692	16.822	332° 28' 31"	-7.176	-346245.753048

倍面積合計	-43.940794
1/2	21.9703970

合計面積	21.9703970
------	------------

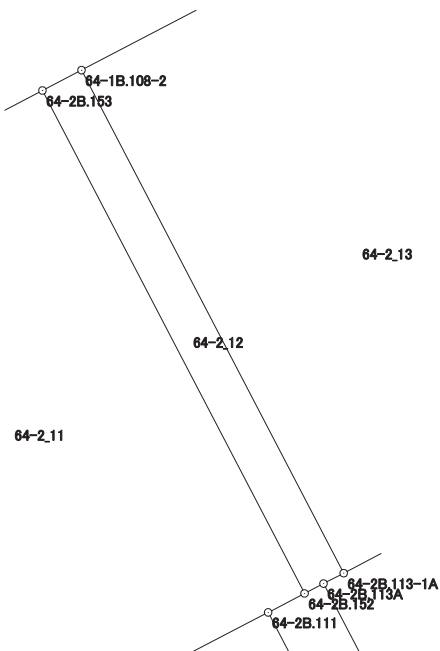

画地出来形面積計算書

世界測地系


現場名：北部第三地区

地番名： 64-2_13

点名	Xn	Yn	距離	方向角	Yn+1-Yn-1	Xn × (Yn+1-Yn-1)
64-1B.108-2	48265.441	-69783.466	16.822	152° 28' 31"	-1.096	-52898.923336
64-2B.113-1A	48250.523	-69775.692	7.067	62° 26' 16"	14.039	677389.092397
64-2B.114	48253.793	-69769.427	1.825	62° 27' 07"	7.883	380384.650219
64-2B.115	48254.637	-69767.809	1.116	62° 26' 50"	2.607	125799.838659
64-2B.115-1	48255.153	-69766.820	16.820	332° 27' 52"	-6.787	-327507.723411
64-1B.107-1	48270.068	-69774.596	10.004	242° 27' 05"	-16.646	-803503.551928

倍面積合計	-336.617400
1/2	168.3087000

合計面積	168.3087000
------	-------------

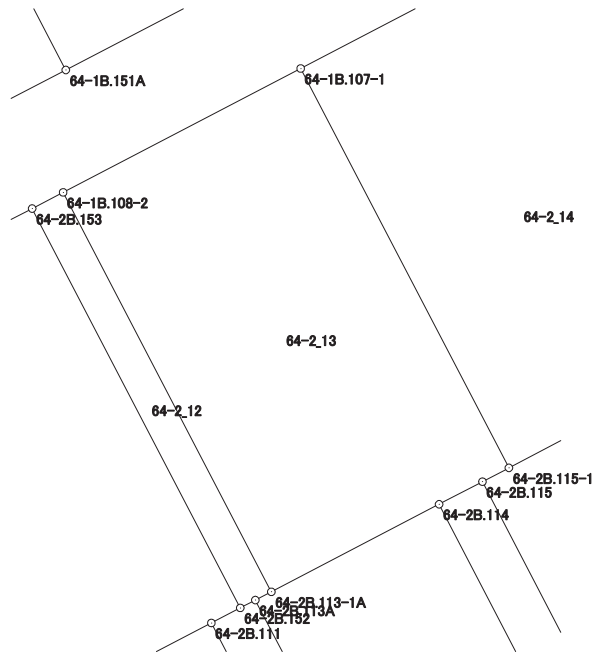

画地出来形面積計算書

世界測地系


現場名：北部第三地区

地番名： 64-2_14

点名	Xn	Yn	距離	方向角	Yn+1-Yn-1	Xn × (Yn+1-Yn-1)
64-1B.107-1	48270.068	-69774.596	16.820	152° 27' 52"	-1.097	-52952.264596
64-2B.115-1	48255.153	-69766.820	6.457	62° 26' 49"	13.501	651492.820653
64-2B.117	48258.140	-69761.095	1.884	62° 24' 05"	7.395	356868.945300
64-2B.119A	48259.013	-69759.425	1.663	62° 26' 55"	3.144	151726.336872
64-2B.119-1A	48259.782	-69757.951	16.819	332° 28' 41"	-6.298	-303940.107036
64-1B.107-2	48274.698	-69765.723	10.008	242° 26' 39"	-16.645	-803532.348210

倍面積合計	-336.617017
1/2	168.3085085

合計面積	168.3085085
------	-------------

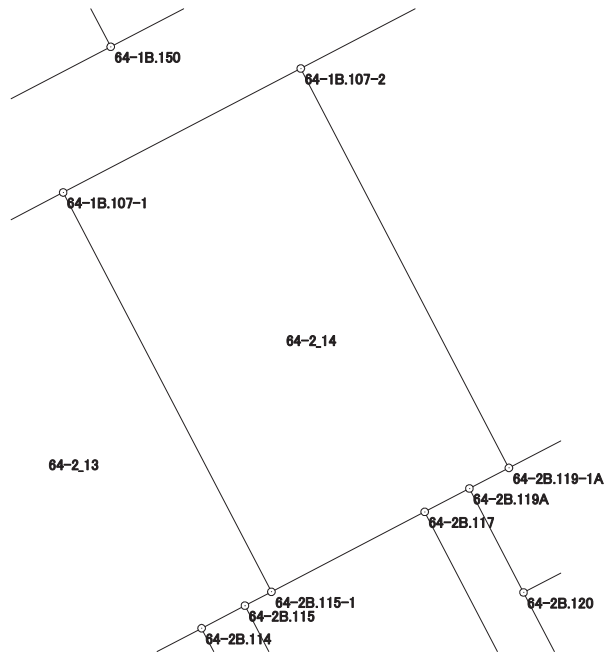

画地出来形面積計算書

世界測地系


現場名：北部第三地区

地番名： 64-2_15

点名	Xn	Yn	距離	方向角	Yn+1-Yn-1	Xn × (Yn+1-Yn-1)
64-1B.107-2	48274.698	-69765.723	16.819	152° 28' 41"	0.633	30557.883834
64-2B.119-1A	48259.782	-69757.951	15.721	62° 35' 15"	21.728	1048588.543296
64-2B.106A	48267.020	-69743.995	4.869	317° 03' 21"	10.639	513512.825780
64-2B.16	48270.584	-69747.312	5.298	315° 22' 57"	-7.038	-339728.370192
64-2B.17	48274.355	-69751.033	4.983	314° 15' 37"	-7.290	-351920.047950
64-2B.53	48277.833	-69754.602	4.025	278° 24' 50"	-7.551	-364545.916983
64-2B.54	48278.422	-69758.584	8.052	242° 27' 06"	-11.121	-536904.331062

倍面積合計	-439.413277
1/2	219.7066385

合計面積	219.7066385
------	-------------

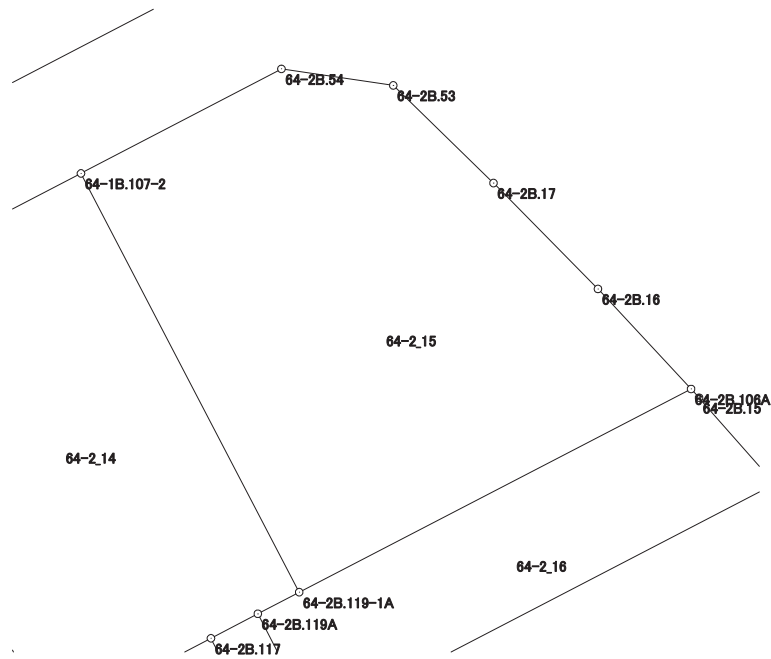

画地出来形面積計算書

世界測地系

現場名：北部第三地区

地番名： 64-2_16

点名	Xn	Yn	距離	方向角	Yn+1-Yn-1	Xn × (Yn+1-Yn-1)
64-2B.106A	48267.020	-69743.995	15.721	242° 35' 15"	-14.240	-687322.364800
64-2B.119-1A	48259.782	-69757.951	1.663	242° 26' 55"	-15.430	-744648.436260
64-2B.119A	48259.013	-69759.425	4.377	152° 31' 39"	0.545	26301.162085
64-2B.120	48255.130	-69757.406	18.479	62° 35' 36"	18.424	889052.515120
64-2B.105	48263.636	-69741.001	4.096	318° 34' 57"	13.695	660970.495020
64-2B.15	48266.708	-69743.711	0.422	317° 41' 23"	-2.994	-144510.523752

倍面積合計	-157.152587
1/2	78.5762935

合計面積	78.5762935
------	------------

