




北部第三地区 画地出来形確認測量原図

〈67街区〉

平成二十四年三月

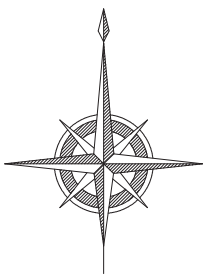

S=1:500

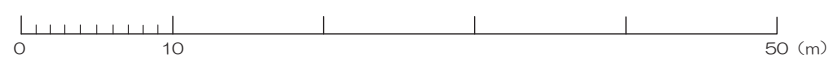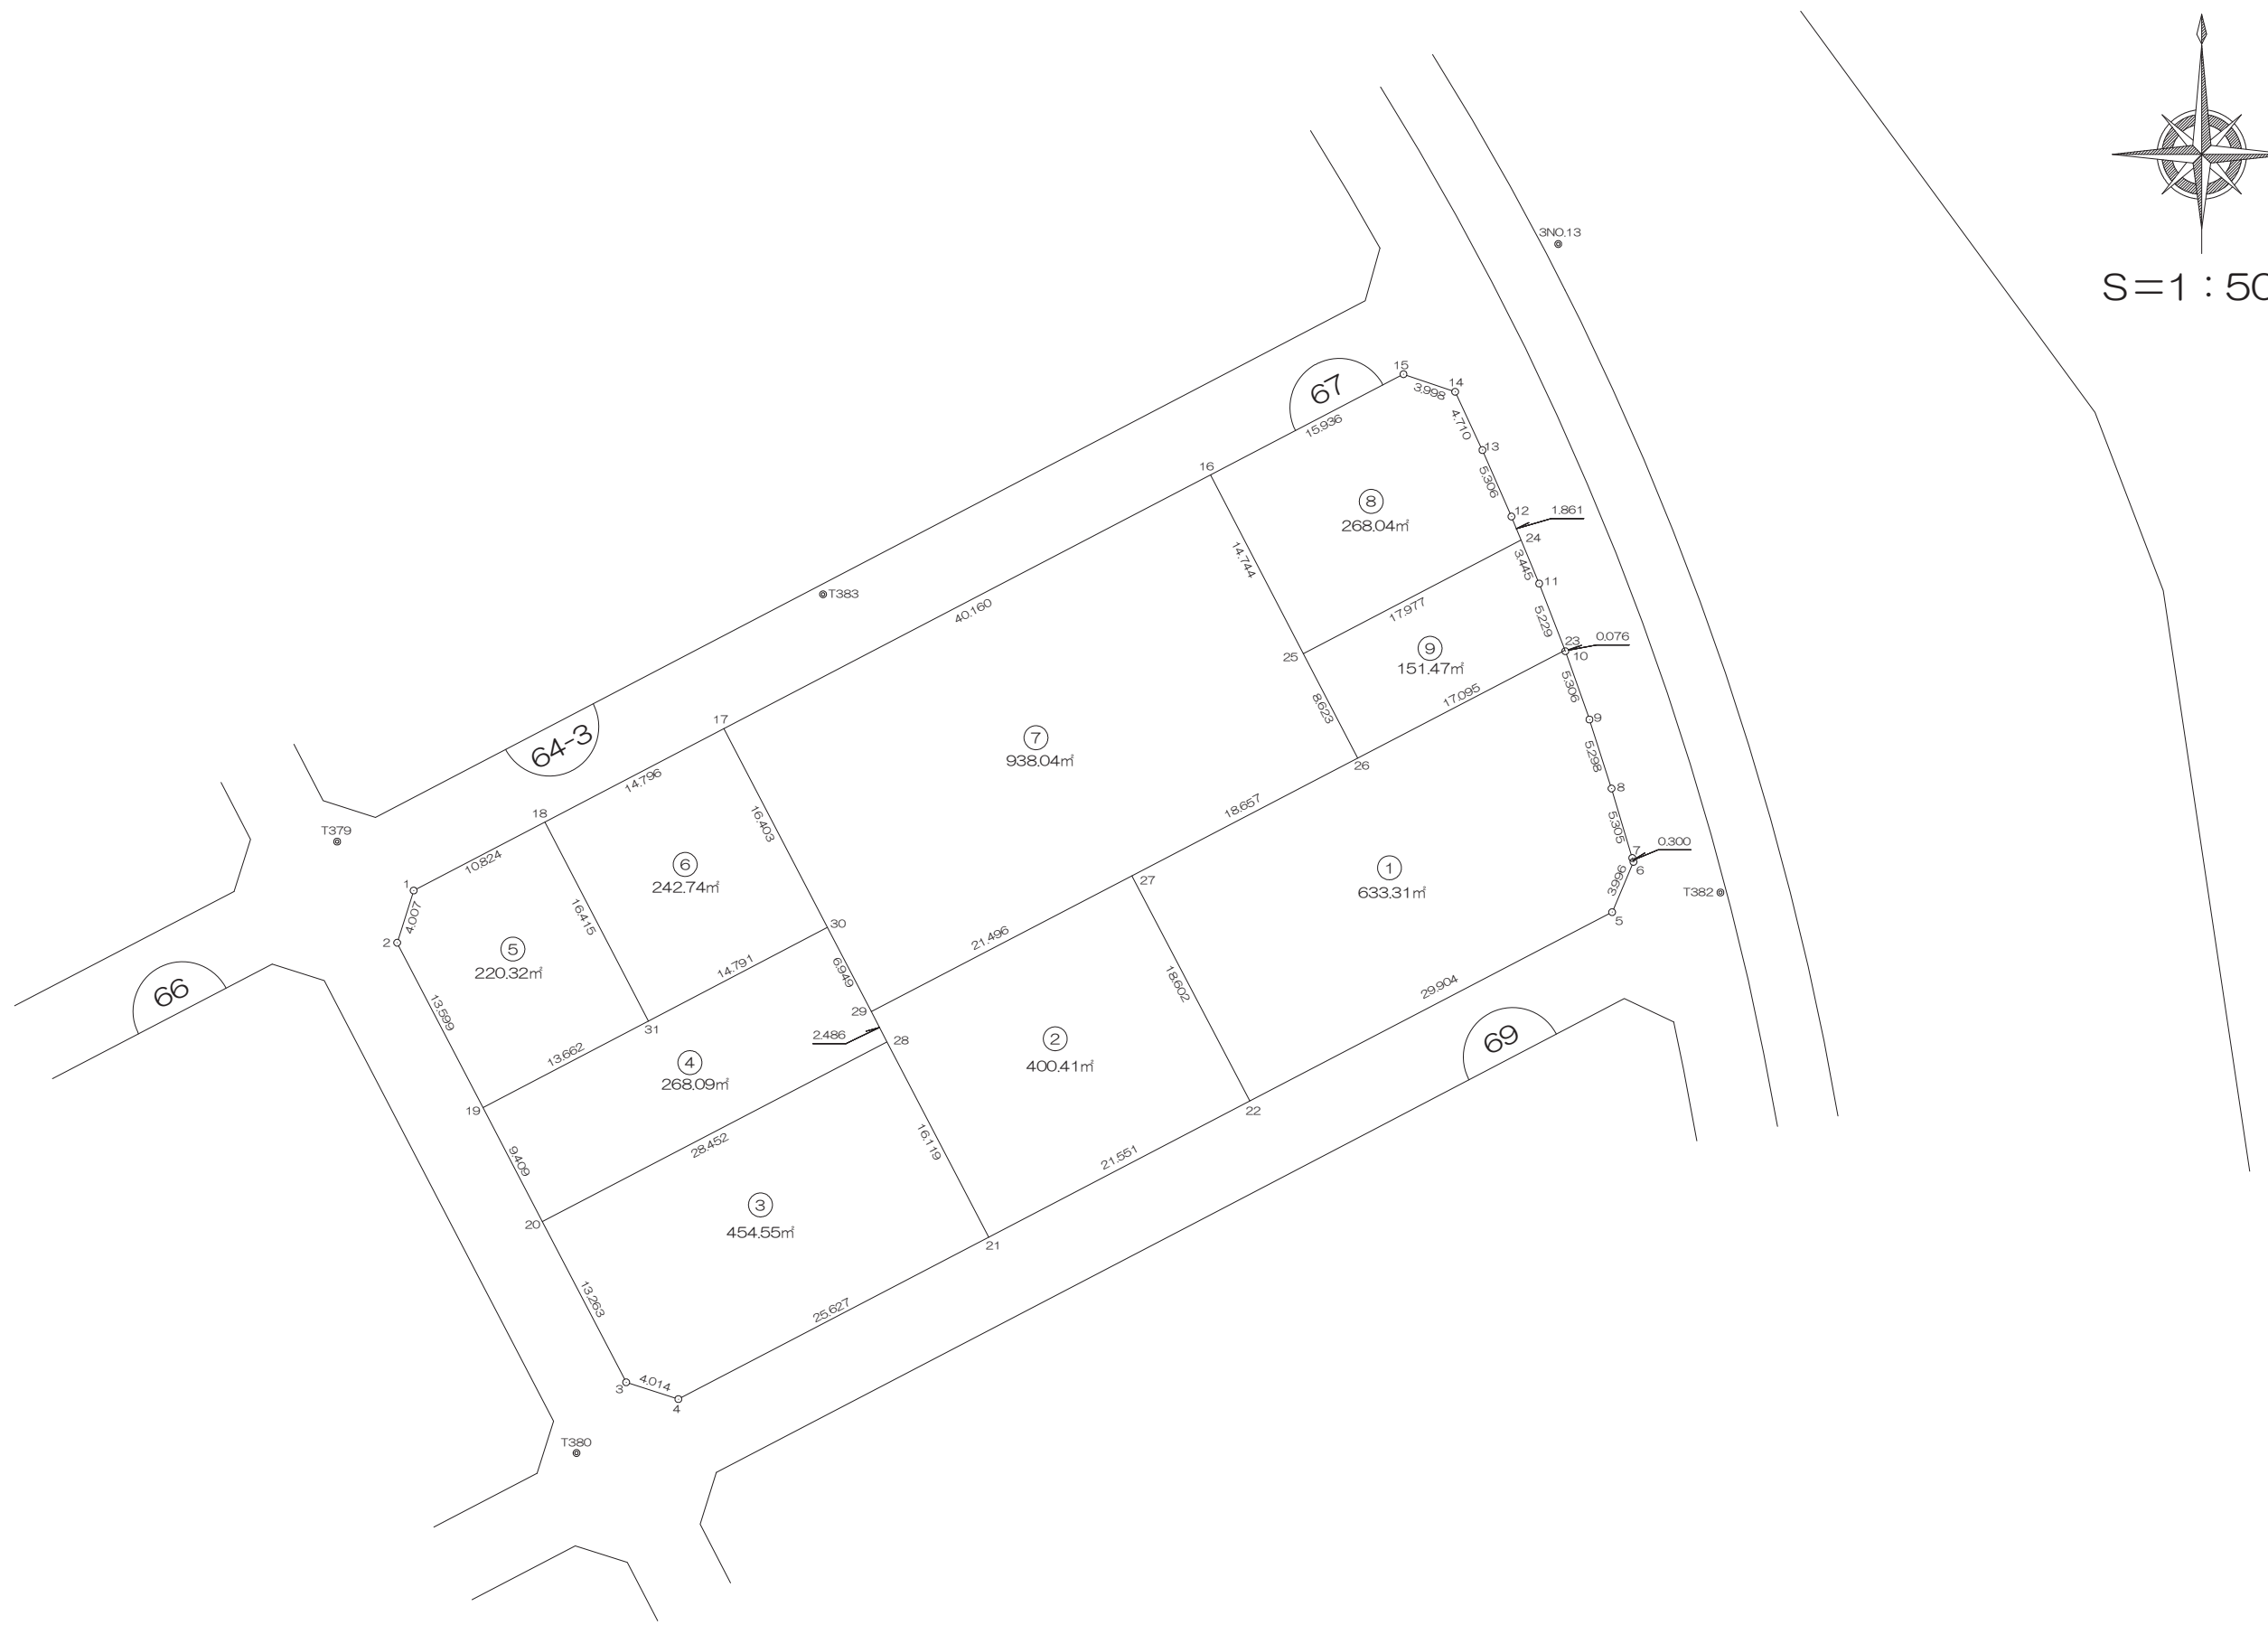

前橋市

画地出来形面積計算書

世界測地系


現場名：北部第三地区

地番名： 67_1

点名	Xn	Yn	距離	方向角	Yn+1-Yn-1	Xn × (Yn+1-Yn-1)
67B. 23	48199. 144	-69702. 737	17. 095	242° 28' 59"	-15. 188	-732048. 599072
67B. 26	48191. 246	-69717. 898	18. 657	242° 29' 19"	-31. 708	-1528048. 028168
67B. 27	48182. 628	-69734. 445	18. 602	152° 18' 39"	-7. 903	-380787. 309084
67B. 22	48166. 156	-69725. 801	29. 904	62° 28' 12"	35. 162	1693618. 377272
67B. 5	48179. 978	-69699. 283	3. 996	23° 03' 20"	28. 083	1353038. 322174
67B. 6	48183. 655	-69697. 718	0. 300	342° 46' 16"	1. 476	71119. 074780
67B. 7	48183. 942	-69697. 807	5. 305	343° 22' 20"	-1. 607	-77431. 594794
67B. 8	48189. 025	-69699. 325	5. 298	342° 14' 32"	-3. 134	-151024. 404350
67B. 9	48194. 071	-69700. 941	5. 306	340° 31' 24"	-3. 385	-163136. 930335
67B. 10	48199. 073	-69702. 710	0. 076	339° 10' 45"	-1. 796	-86565. 535108

倍面積合計	-1266. 626685
1/2	633. 3133425

合計面積	633. 3133425
------	--------------

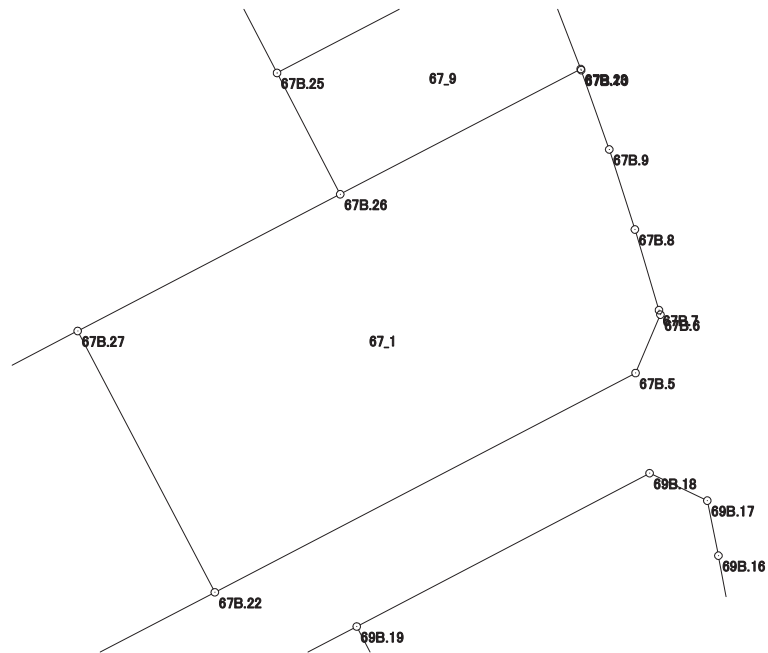

画地出来形面積計算書

世界測地系


現場名：北部第三地区

地番名： 67_2

点名	Xn	Yn	距離	方向角	Yn+1-Yn-1	Xn × (Yn+1-Yn-1)
67B.29	48172.695	-69753.508	2.486	152° 29' 49"	-17.915	-863013.830925
67B.28	48170.490	-69752.360	16.119	152° 28' 46"	8.596	414073.532040
67B.21	48156.195	-69744.912	21.551	62° 28' 14"	26.559	1278980.383005
67B.22	48166.156	-69725.801	18.602	332° 18' 39"	10.467	504155.154852
67B.27	48182.628	-69734.445	21.496	242° 28' 40"	-27.707	-1334996.073996

倍面積合計	-800.835024
1/2	400.4175120

合計面積	400.4175120
------	-------------

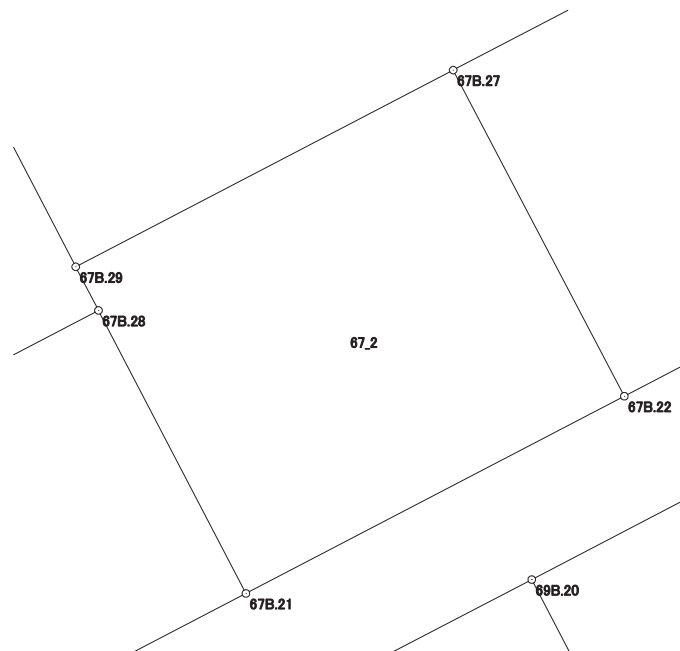

画地出来形面積計算書

世界測地系


現場名：北部第三地区

地番名： 67_3

点名	Xn	Yn	距離	方向角	Yn+1-Yn-1	Xn × (Yn+1-Yn-1)
67B.4	48144.349	-69767.637	25.627	62° 28' 05"	26.546	1278039.888554
67B.21	48156.195	-69744.912	16.119	332° 28' 46"	15.277	735682.191015
67B.28	48170.490	-69752.360	28.452	242° 28' 10"	-32.678	-1574115.272220
67B.20	48157.339	-69777.590	13.263	152° 27' 40"	-19.098	-919708.860222
67B.3	48145.579	-69771.458	4.014	107° 50' 37"	9.953	479192.947787

倍面積合計	-909.105086
1/2	454.5525430

合計面積	454.5525430
------	-------------

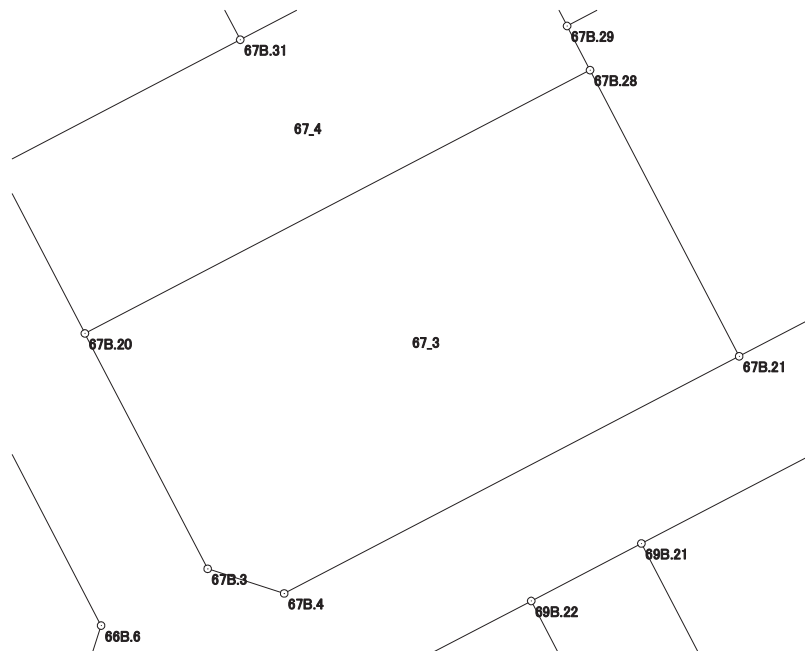

画地出来形面積計算書

世界測地系


現場名：北部第三地区

地番名： 67_4

点名	Xn	Yn	距離	方向角	Yn+1-Yn-1	Xn × (Yn+1-Yn-1)
67B.28	48170.490	-69752.360	2.486	332° 29' 49"	24.082	1160041.740180
67B.29	48172.695	-69753.508	6.949	332° 27' 41"	-4.361	-210081.122895
67B.30	48178.857	-69756.721	14.791	242° 25' 11"	-16.323	-786423.482811
67B.31	48172.009	-69769.831	13.662	242° 24' 46"	-25.219	-1214849.894971
67B.19	48165.682	-69781.940	9.409	152° 27' 46"	-7.759	-373717.526638
67B.20	48157.339	-69777.590	28.452	62° 28' 10"	29.580	1424494.087620

倍面積合計	-536.199515
1/2	268.0997575

合計面積	268.0997575
------	-------------

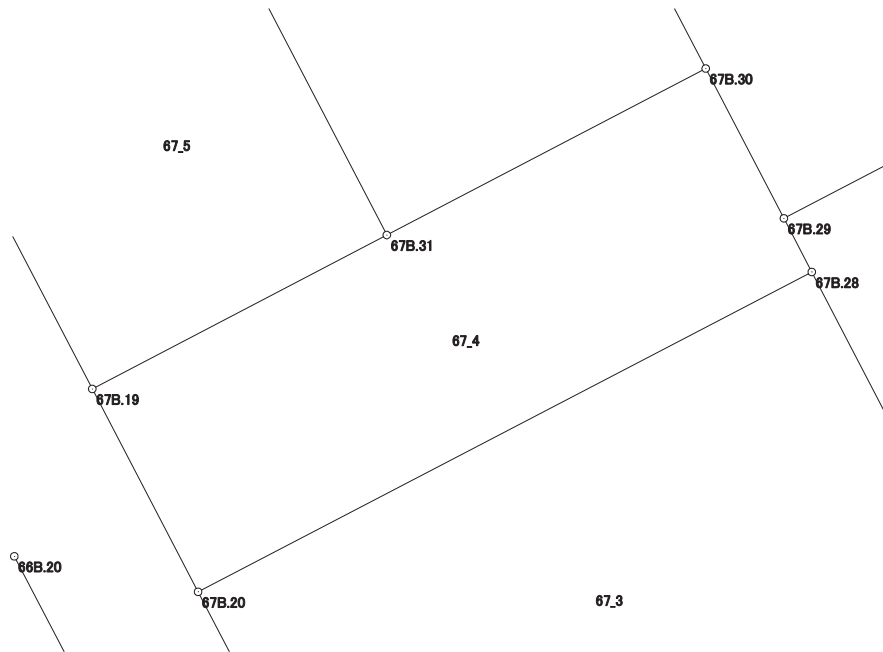

画地出来形面積計算書

世界測地系


現場名：北部第三地区

地番名： 67_5

点名	Xn	Yn	距離	方向角	Yn+1-Yn-1	Xn × (Yn+1-Yn-1)
67B. 2	48177. 741	-69788. 225	13. 599	152° 28' 19"	5. 076	244550. 213316
67B. 19	48165. 682	-69781. 940	13. 662	62° 24' 46"	18. 394	885959. 554708
67B. 31	48172. 009	-69769. 831	16. 415	332° 28' 13"	4. 522	217833. 824698
67B. 18	48186. 565	-69777. 418	10. 824	242° 27' 52"	-17. 185	-828086. 119525
67B. 1	48181. 561	-69787. 016	4. 007	197° 33' 44"	-10. 807	-520698. 129727

倍面積合計	-440. 656530
1/2	220. 3282650

合計面積	220. 3282650
------	--------------

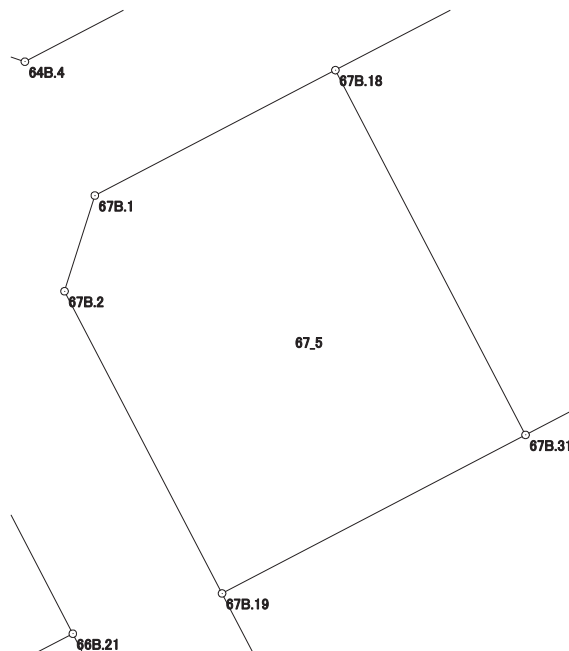

画地出来形面積計算書

世界測地系


現場名：北部第三地区

地番名： 67_6

点名	Xn	Yn	距離	方向角	Yn+1-Yn-1	Xn × (Yn+1-Yn-1)
67B.31	48172.009	-69769.831	14.791	62° 25' 11"	20.697	997016.070273
67B.30	48178.857	-69756.721	16.403	332° 29' 18"	5.533	266573.615781
67B.17	48193.405	-69764.298	14.796	242° 27' 54"	-20.697	-997458.903285
67B.18	48186.565	-69777.418	16.415	152° 28' 13"	-5.533	-266616.264145

倍面積合計	-485.481376
1/2	242.7406880

合計面積	242.7406880
------	-------------

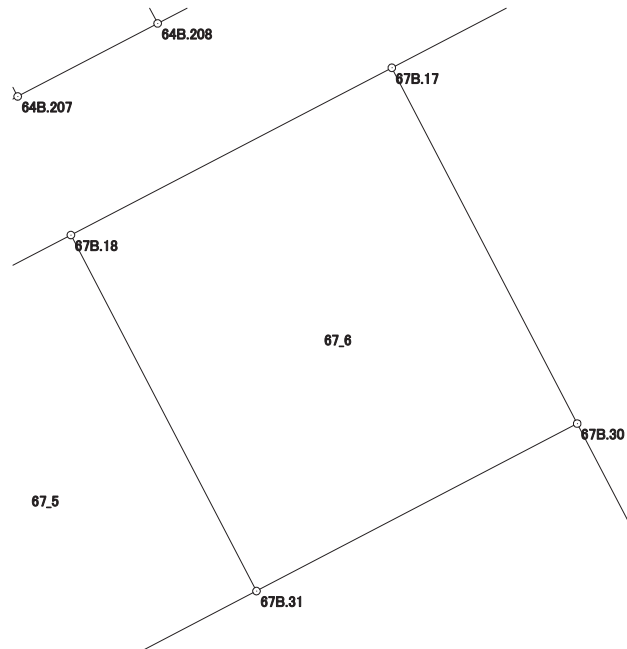

画地出来形面積計算書

世界測地系


現場名：北部第三地区

地番名： 67_7

点名	Xn	Yn	距離	方向角	Yn+1-Yn-1	Xn × (Yn+1-Yn-1)
67B. 17	48193. 405	-69764. 298	16. 403	152° 29' 18"	-28. 033	-1351005. 722365
67B. 30	48178. 857	-69756. 721	6. 949	152° 27' 41"	10. 790	519849. 867030
67B. 29	48172. 695	-69753. 508	21. 496	62° 28' 40"	22. 276	1073094. 953820
67B. 27	48182. 628	-69734. 445	18. 657	62° 29' 19"	35. 610	1715783. 383080
67B. 26	48191. 246	-69717. 898	8. 623	332° 30' 17"	12. 566	605571. 197236
67B. 25	48198. 895	-69721. 879	14. 744	332° 29' 47"	-10. 790	-520066. 077050
67B. 16	48211. 973	-69728. 688	40. 160	242° 27' 41"	-42. 419	-2045103. 682687

倍面積合計	-1876. 080936
1/2	938. 0404680

合計面積	938. 0404680
------	--------------

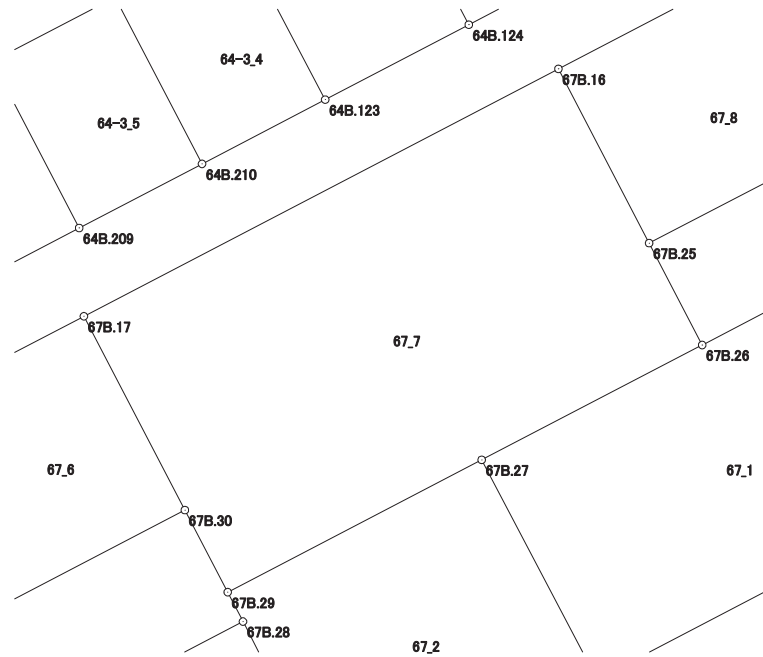

画地出来形面積計算書

世界測地系


現場名：北部第三地区

地番名： 67_8

点名	Xn	Yn	距離	方向角	Yn+1-Yn-1	Xn × (Yn+1-Yn-1)
67B. 15	48219. 340	-69714. 557	15. 936	242° 27' 55"	-17. 916	-863897. 695440
67B. 16	48211. 973	-69728. 688	14. 744	152° 29' 47"	-7. 322	-353008. 066306
67B. 25	48198. 895	-69721. 879	17. 977	62° 28' 02"	22. 750	1096524. 861250
67B. 24	48207. 205	-69705. 938	1. 861	337° 30' 03"	15. 229	734147. 524945
67B. 12	48208. 924	-69706. 650	5. 306	336° 22' 54"	-2. 838	-136816. 926312
67B. 13	48213. 786	-69708. 776	4. 710	334° 55' 33"	-4. 122	-198737. 225892
67B. 14	48218. 052	-69710. 772	3. 998	288° 47' 35"	-5. 781	-278748. 558612

倍面積合計	-536. 086367
1/2	268. 0431835

合計面積	268. 0431835
------	--------------

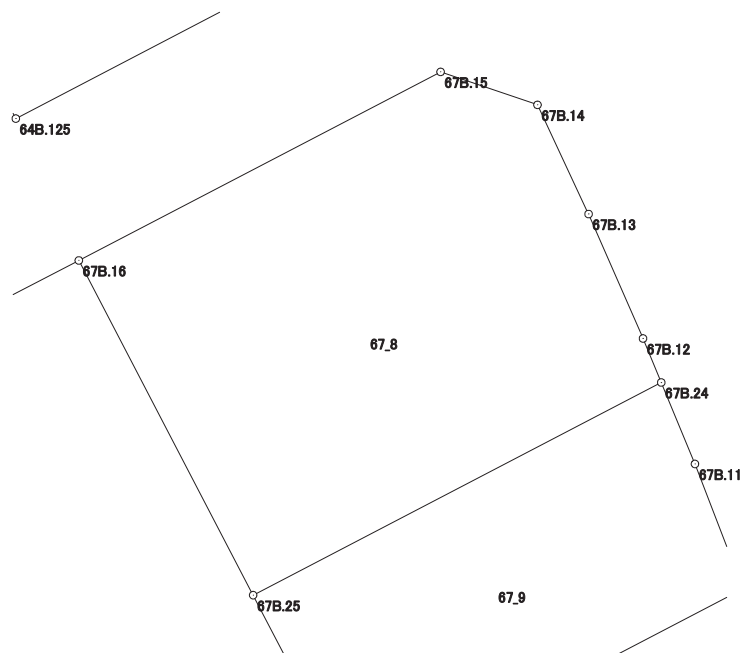

画地出来形面積計算書

世界測地系

現場名：北部第三地区

地番名： 67_9

点名	Xn	Yn	距離	方向角	Yn+1-Yn-1	Xn × (Yn+1-Yn-1)
67B. 25	48198. 895	-69721. 879	8. 623	152° 30' 17"	-11. 960	-576458. 784200
67B. 26	48191. 246	-69717. 898	17. 095	62° 28' 59"	19. 142	922476. 830932
67B. 23	48199. 144	-69702. 737	5. 229	338° 53' 33"	13. 278	639988. 234032
67B. 11	48204. 022	-69704. 620	3. 445	337° 30' 24"	-3. 201	-154301. 074422
67B. 24	48207. 205	-69705. 938	17. 977	242° 28' 02"	-17. 259	-832008. 151095

倍面積合計	-302. 944753
1/2	151. 4723765

合計面積	151. 4723765
------	--------------

