



# 画地出来形面積計算書

世界測地系


現場名：北部第三地区

地番名： 76\_1

点名	Xn	Yn	距離	方向角	Yn+1-Yn-1	Xn × (Yn+1-Yn-1)
76B.19	47422.622	-70044.040	7.439	266° 18' 58"	-8.407	-398681.983154
76B.101	47422.144	-70051.464	18.035	176° 17' 58"	-6.260	-296862.621440
76B.102	47404.147	-70050.300	4.604	86° 18' 48"	5.758	272953.078426
76B.6	47404.443	-70045.706	4.006	41° 23' 50"	7.243	343350.380649
76B.7	47407.448	-70043.057	15.206	356° 17' 36"	1.666	78980.808368

倍面積合計	-260.337151
1/2	130.1685755

合計面積	130.1685755
------	-------------

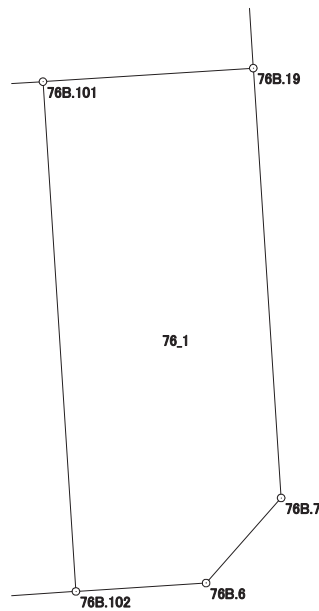

# 画地出来形面積計算書

世界測地系


現場名：北部第三地区

地番名： 76\_2

点名	Xn	Yn	距離	方向角	Yn+1-Yn-1	Xn × (Yn+1-Yn-1)
76B.101	47422.144	-70051.464	11.432	266° 18' 49"	-12.572	-596191.194368
76B.30	47421.409	-70062.872	1.625	176° 17' 46"	-11.303	-536004.185927
76B.31	47419.787	-70062.767	5.270	176° 18' 42"	0.444	21054.385428
76B.35	47414.528	-70062.428	11.139	176° 18' 34"	1.056	50069.741568
76B.17	47403.412	-70061.711	11.435	86° 18' 52"	12.128	574908.580736
76B.102	47404.147	-70050.300	18.035	356° 17' 58"	10.247	485750.294309

倍面積合計	-412.378254
1/2	206.1891270

合計面積	206.1891270
------	-------------

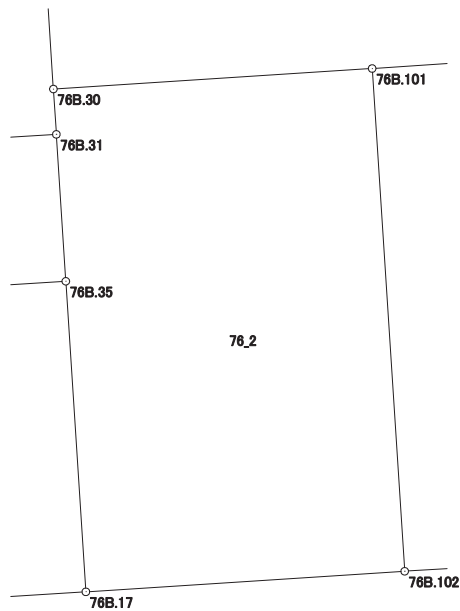

# 画地出来形面積計算書

世界測地系


現場名：北部第三地区

地番名： 76\_3

点名	Xn	Yn	距離	方向角	Yn+1-Yn-1	Xn × (Yn+1-Yn-1)
76B.16	47413.472	-70078.868	8.455	171° 45' 31"	-15.228	-722012.351616
76B.4	47405.104	-70077.656	4.009	128° 55' 31"	4.331	205311.505424
76B.5	47402.585	-70074.537	12.853	86° 18' 39"	15.945	755834.217825
76B.17	47403.412	-70061.711	11.139	356° 18' 34"	12.109	574007.915908
76B.35	47414.528	-70062.428	16.474	266° 19' 29"	-17.157	-813491.056896

倍面積合計	-349.769355
1/2	174.8846775

合計面積	174.8846775
------	-------------

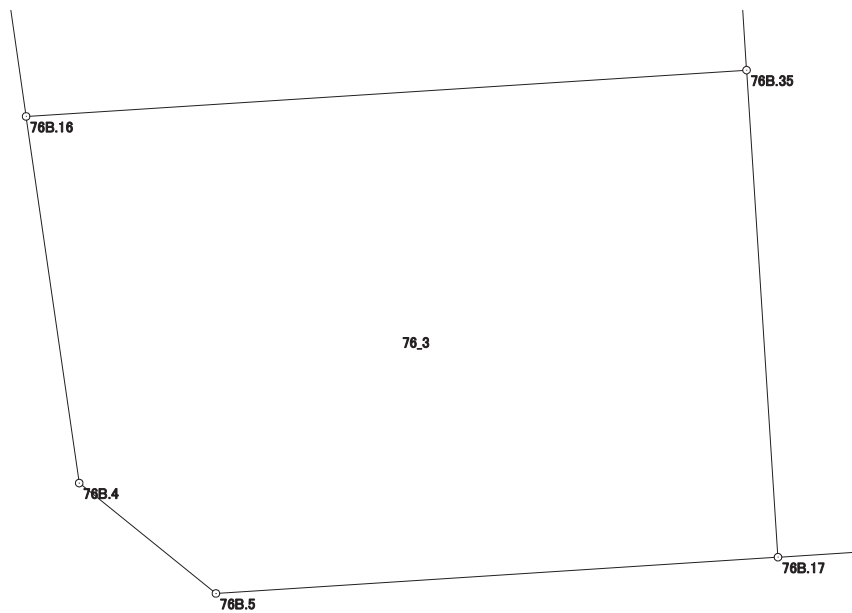

# 画地出来形面積計算書

世界測地系


現場名：北部第三地区

地番名： 76\_4

点名	Xn	Yn	距離	方向角	Yn+1-Yn-1	Xn × (Yn+1-Yn-1)
76B.15	47418.703	-70079.625	5.285	171° 45' 56"	-16.101	-763488.537003
76B.16	47413.472	-70078.868	16.474	86° 19' 29"	17.197	815369.477984
76B.35	47414.528	-70062.428	5.270	356° 18' 42"	16.101	763421.315328
76B.31	47419.787	-70062.767	16.893	266° 19' 15"	-17.197	-815478.077039

倍面積合計	-175.820730
1/2	87.9103650

合計面積	87.9103650
------	------------

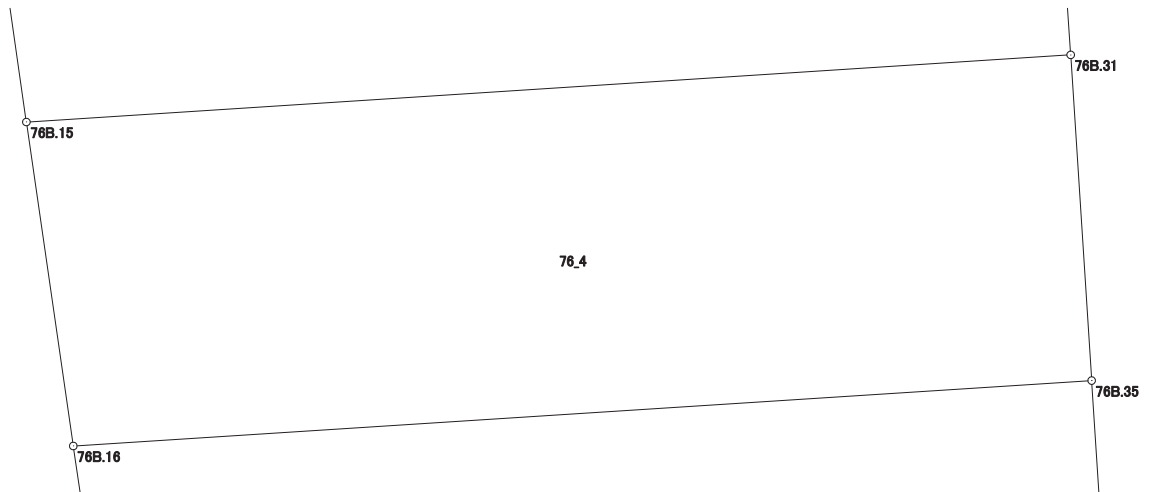

# 画地出来形面積計算書

世界測地系


現場名：北部第三地区

地番名： 76\_5

点名	Xn	Yn	距離	方向角	Yn+1-Yn-1	Xn × (Yn+1-Yn-1)
76B.29	47427.109	-70063.239	17.477	266° 18' 45"	-17.808	-844581.957072
76B.14	47425.985	-70080.680	7.358	171° 45' 23"	-16.386	-777122.190210
76B.15	47418.703	-70079.625	16.893	86° 19' 15"	17.913	849411.226839
76B.31	47419.787	-70062.767	1.625	356° 17' 46"	16.753	794423.691611
76B.30	47421.409	-70062.872	5.712	356° 18' 58"	-0.472	-22382.905048

倍面積合計	-252.133880
1/2	126.0669400

合計面積	126.0669400
------	-------------

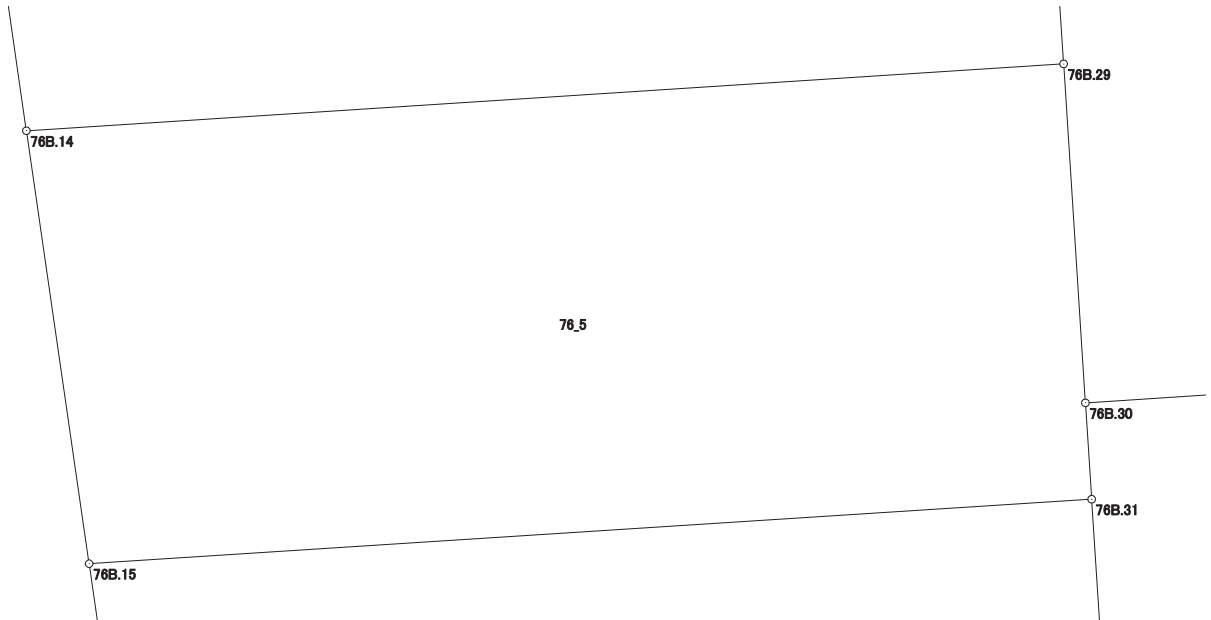

# 画地出来形面積計算書

世界測地系


現場名：北部第三地区

地番名： 76\_6

点名	Xn	Yn	距離	方向角	Yn+1-Yn-1	Xn × (Yn+1-Yn-1)
76B.13	47438.741	-70082.527	12.889	171° 45' 40"	-16.613	-788099.804233
76B.14	47425.985	-70080.680	17.477	86° 18' 45"	19.288	914752.398680
76B.29	47427.109	-70063.239	6.546	356° 18' 44"	17.020	807209.395180
76B.28	47433.641	-70063.660	6.321	356° 18' 30"	-0.828	-39275.054748
76B.27	47439.949	-70064.067	18.499	266° 15' 21"	-18.867	-895049.517783

倍面積合計	-462.582904
1/2	231.2914520

合計面積	231.2914520
------	-------------

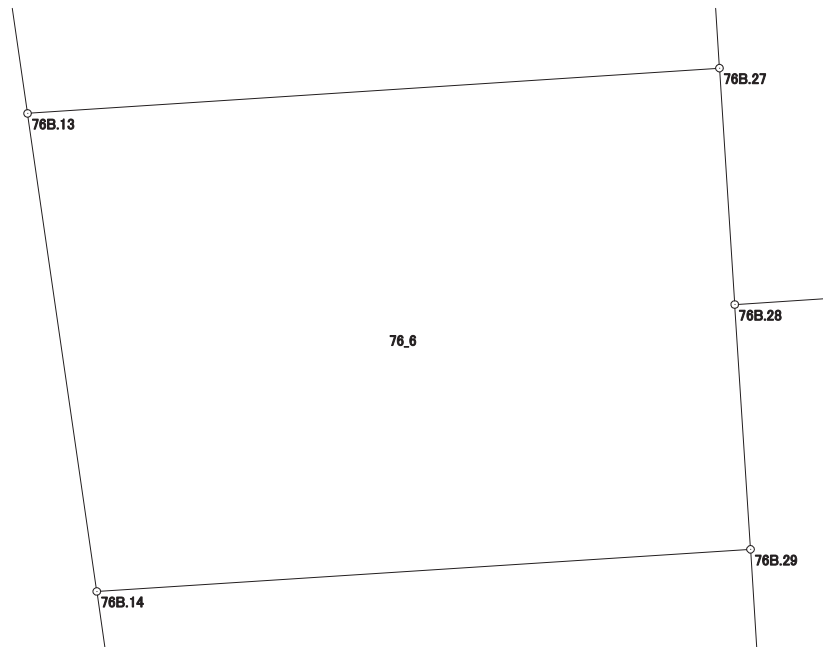

# 画地出来形面積計算書

世界測地系


現場名：北部第三地区

地番名： 76\_7

点名	Xn	Yn	距離	方向角	Yn+1-Yn-1	Xn × (Yn+1-Yn-1)
76B.37	47448.184	-70084.481	6.793	166° 51' 13"	-18.254	-866119.150736
76B.3	47441.569	-70082.936	2.857	171° 46' 14"	1.954	92700.825826
76B.13	47438.741	-70082.527	18.499	86° 15' 21"	18.869	895121.603929
76B.27	47439.949	-70064.067	9.522	356° 17' 48"	17.845	846565.889905
76B.36	47449.451	-70064.682	19.839	266° 20' 18"	-20.414	-968633.092714

倍面積合計	-363.923790
1/2	181.9618950

合計面積	181.9618950
------	-------------

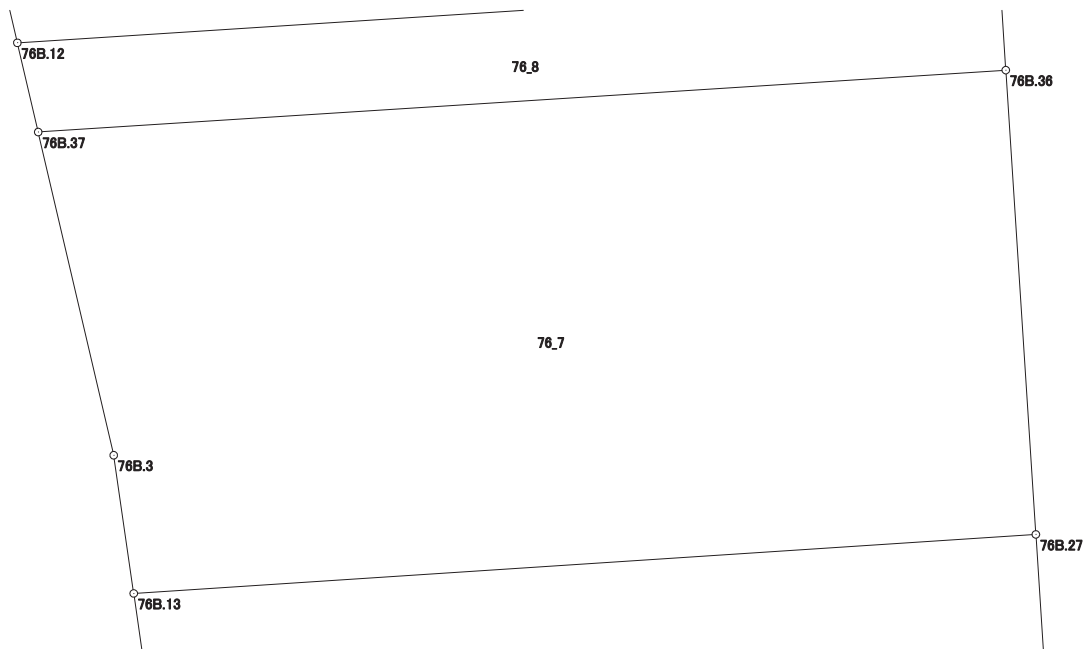



# 画地出来形面積計算書

世界測地系


現場名：北部第三地区

地番名： 76\_8

点名	Xn	Yn	距離	方向角	Yn+1-Yn-1	Xn × (Yn+1-Yn-1)
76B.12	47450.011	-70084.908	1.876	166° 50' 43"	-19.680	-933816.216480
76B.37	47448.184	-70084.481	19.839	86° 20' 18"	20.226	959686.969584
76B.36	47449.451	-70064.682	1.850	356° 18' 42"	19.680	933805.195680
76B.26	47451.297	-70064.801	20.148	266° 20' 26"	-20.226	-959749.933122

倍面積合計	-73.984338
1/2	36.9921690

合計面積	36.9921690
------	------------

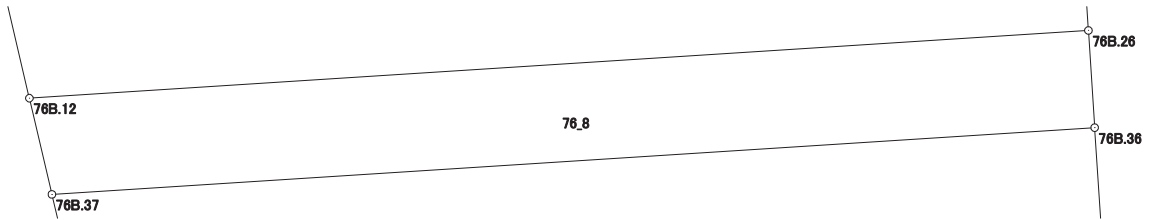

# 画地出来形面積計算書

世界測地系


現場名：北部第三地区

地番名： 76\_9

点名	Xn	Yn	距離	方向角	Yn+1-Yn-1	Xn × (Yn+1-Yn-1)
76B.11	47460.390	-70087.334	10.659	166° 50' 38"	-19.431	-922202.838090
76B.12	47450.011	-70084.908	20.148	86° 20' 26"	22.533	1069191.097863
76B.26	47451.297	-70064.801	0.509	356° 23' 44"	20.075	952584.787275
76B.25	47451.805	-70064.833	5.596	356° 18' 41"	-0.392	-18601.107560
76B.24	47457.389	-70065.193	4.409	356° 18' 25"	-0.644	-30562.558516
76B.23	47461.789	-70065.477	21.902	266° 20' 16"	-22.141	-1050851.470249

倍面積合計	-442.089277
1/2	221.0446385

合計面積	221.0446385
------	-------------

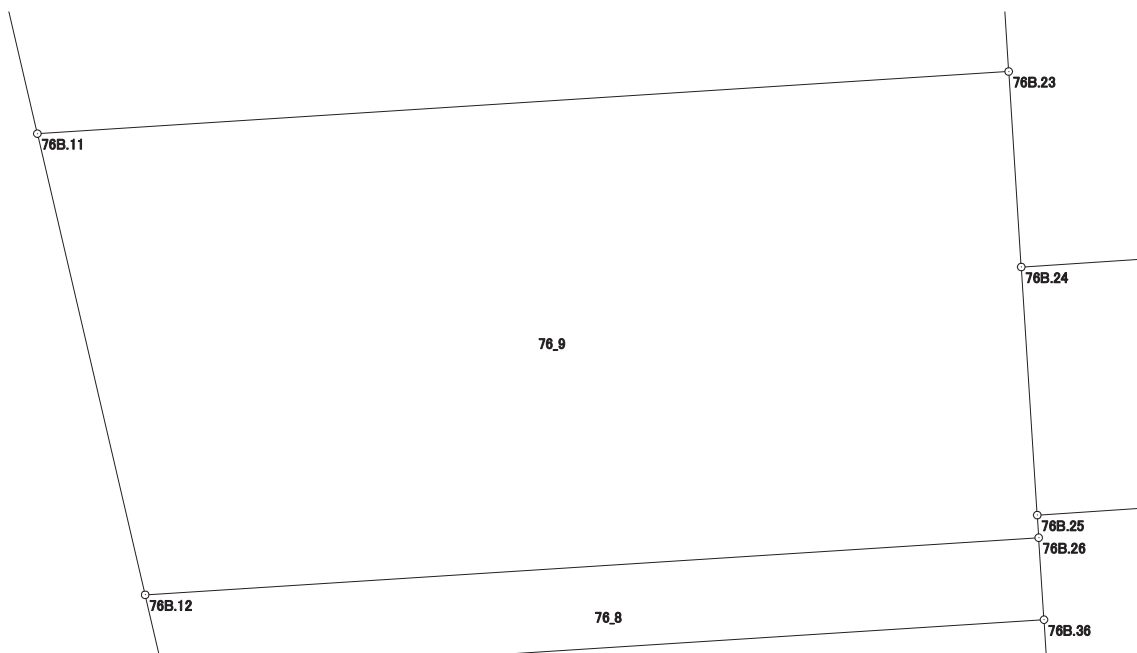

# 画地出来形面積計算書

世界測地系


現場名：北部第三地区

地番名： 76\_10

点名	Xn	Yn	距離	方向角	Yn+1-Yn-1	Xn × (Yn+1-Yn-1)
76B.1	47472.333	-70087.284	4.000	210° 35' 52"	-22.775	-1081182.384075
76B.2	47468.890	-70089.320	8.729	166° 50' 56"	-0.050	-2373.444500
76B.11	47460.390	-70087.334	21.902	86° 20' 16"	23.843	1131598.078770
76B.23	47461.789	-70065.477	16.584	356° 18' 28"	20.789	986683.131521
76B.10	47478.339	-70066.545	21.591	253° 50' 56"	-21.807	-1035360.138573

倍面積合計	-634.756857
1/2	317.3784285

合計面積	317.3784285
------	-------------

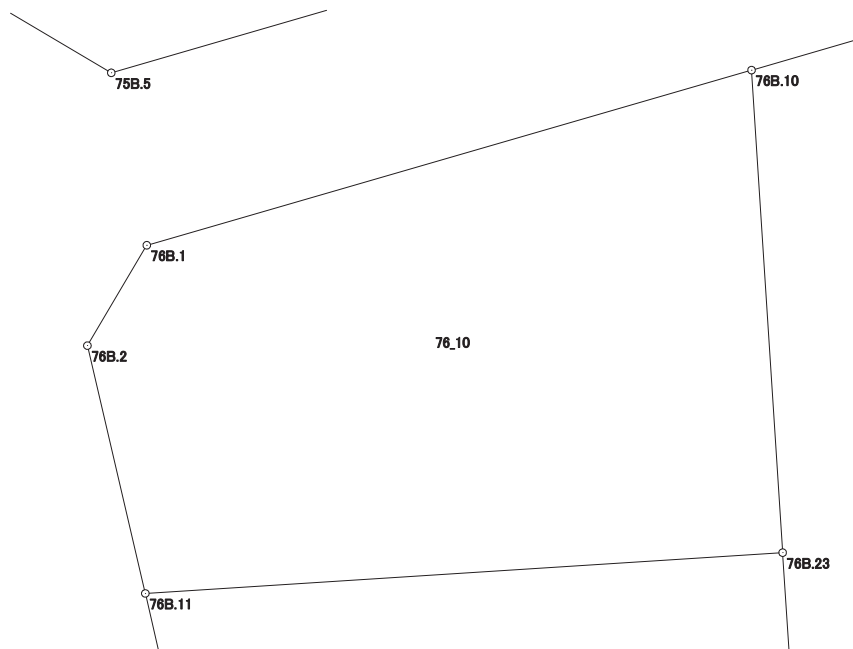

# 画地出来形面積計算書

世界測地系


現場名：北部第三地区

地番名： 76\_11

点名	Xn	Yn	距離	方向角	Yn+1-Yn-1	Xn × (Yn+1-Yn-1)
76B.10	47478.339	-70066.545	16.584	176° 18' 28"	-14.416	-684447.735024
76B.23	47461.789	-70065.477	4.409	176° 18' 25"	1.352	64168.338728
76B.24	47457.389	-70065.193	18.860	86° 18' 34"	19.105	906673.416845
76B.22	47458.603	-70046.372	21.984	356° 17' 38"	17.400	825779.692200
76B.8	47480.541	-70047.793	3.986	304° 56' 16"	-4.689	-222636.256749
76B.9	47482.824	-70051.061	16.120	253° 50' 46"	-18.752	-890397.915648

倍面積合計	-860.459648
1/2	430.2298240

合計面積	430.2298240
------	-------------

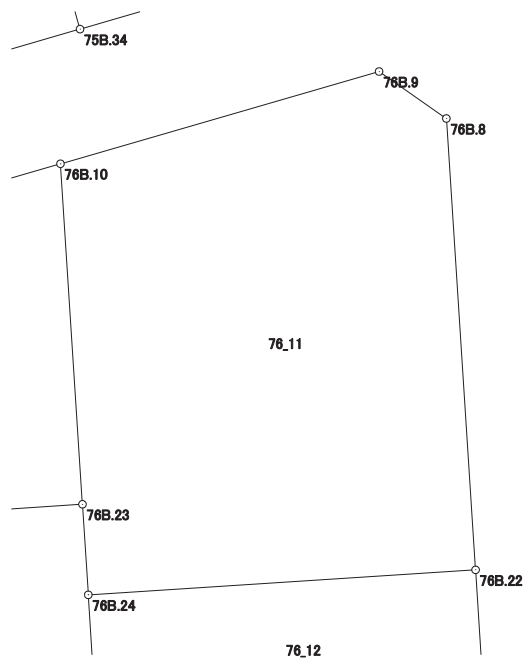

# 画地出来形面積計算書

世界測地系


現場名：北部第三地区

地番名： 76\_12

点名	Xn	Yn	距離	方向角	Yn+1-Yn-1	Xn × (Yn+1-Yn-1)
76B.24	47457.389	-70065.193	5.596	176° 18' 41"	-18.461	-876110.858329
76B.25	47451.805	-70064.833	18.862	86° 18' 35"	19.183	910267.975315
76B.21	47453.019	-70046.010	5.596	356° 17' 27"	18.461	876030.183759
76B.22	47458.603	-70046.372	18.860	266° 18' 34"	-19.183	-910398.381349

倍面積合計	-211.080604
1/2	105.5403020

合計面積	105.5403020
------	-------------

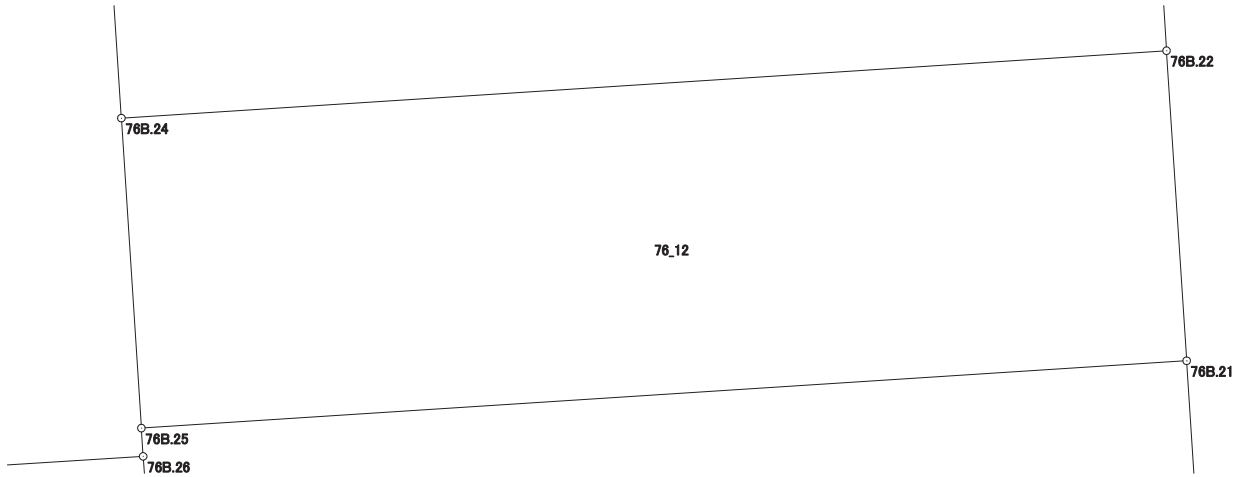

# 画地出来形面積計算書

世界測地系


現場名：北部第三地区

地番名： 76\_13

点名	Xn	Yn	距離	方向角	Yn+1-Yn-1	Xn × (Yn+1-Yn-1)
76B.25	47451.805	-70064.833	0.509	176° 23' 44"	-18.791	-891666.867755
76B.26	47451.297	-70064.801	1.850	176° 18' 42"	0.151	7165.145847
76B.36	47449.451	-70064.682	9.522	176° 17' 48"	0.734	34827.897034
76B.27	47439.949	-70064.067	6.321	176° 18' 30"	1.022	48483.627878
76B.28	47433.641	-70063.660	18.865	86° 18' 26"	19.233	912291.217353
76B.20	47434.856	-70044.834	18.201	356° 17' 44"	17.650	837225.208400
76B.21	47453.019	-70046.010	18.862	266° 18' 35"	-19.999	-949012.926981

倍面積合計	-686.698224
1/2	343.3491120

合計面積	343.3491120
------	-------------

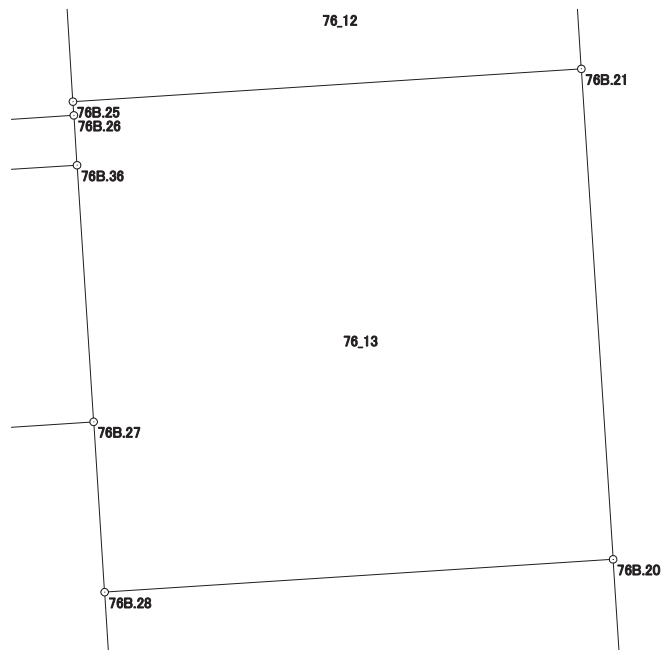

# 画地出来形面積計算書

世界測地系

現場名：北部第三地区

地番名： 76\_14

点名	Xn	Yn	距離	方向角	Yn+1-Yn-1	Xn × (Yn+1-Yn-1)
76B.19	47422.622	-70044.040	12.260	356° 17' 12"	6.630	314411.983860
76B.20	47434.856	-70044.834	18.865	266° 18' 26"	-19.620	-930671.874720
76B.28	47433.641	-70063.660	6.546	176° 18' 44"	-18.405	-873016.162605
76B.29	47427.109	-70063.239	5.712	176° 18' 58"	0.788	37372.561892
76B.30	47421.409	-70062.872	11.432	86° 18' 49"	11.775	558387.090975
76B.101	47422.144	-70051.464	7.439	86° 18' 58"	18.832	893053.815808

倍面積合計	-462.584790
1/2	231.2923950

合計面積	231.2923950
------	-------------

