



北部第三地区 画地出来形確認測量原図

〈77街区〉

平成二十四年三月

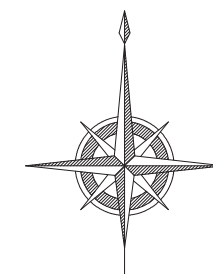

S=1:500

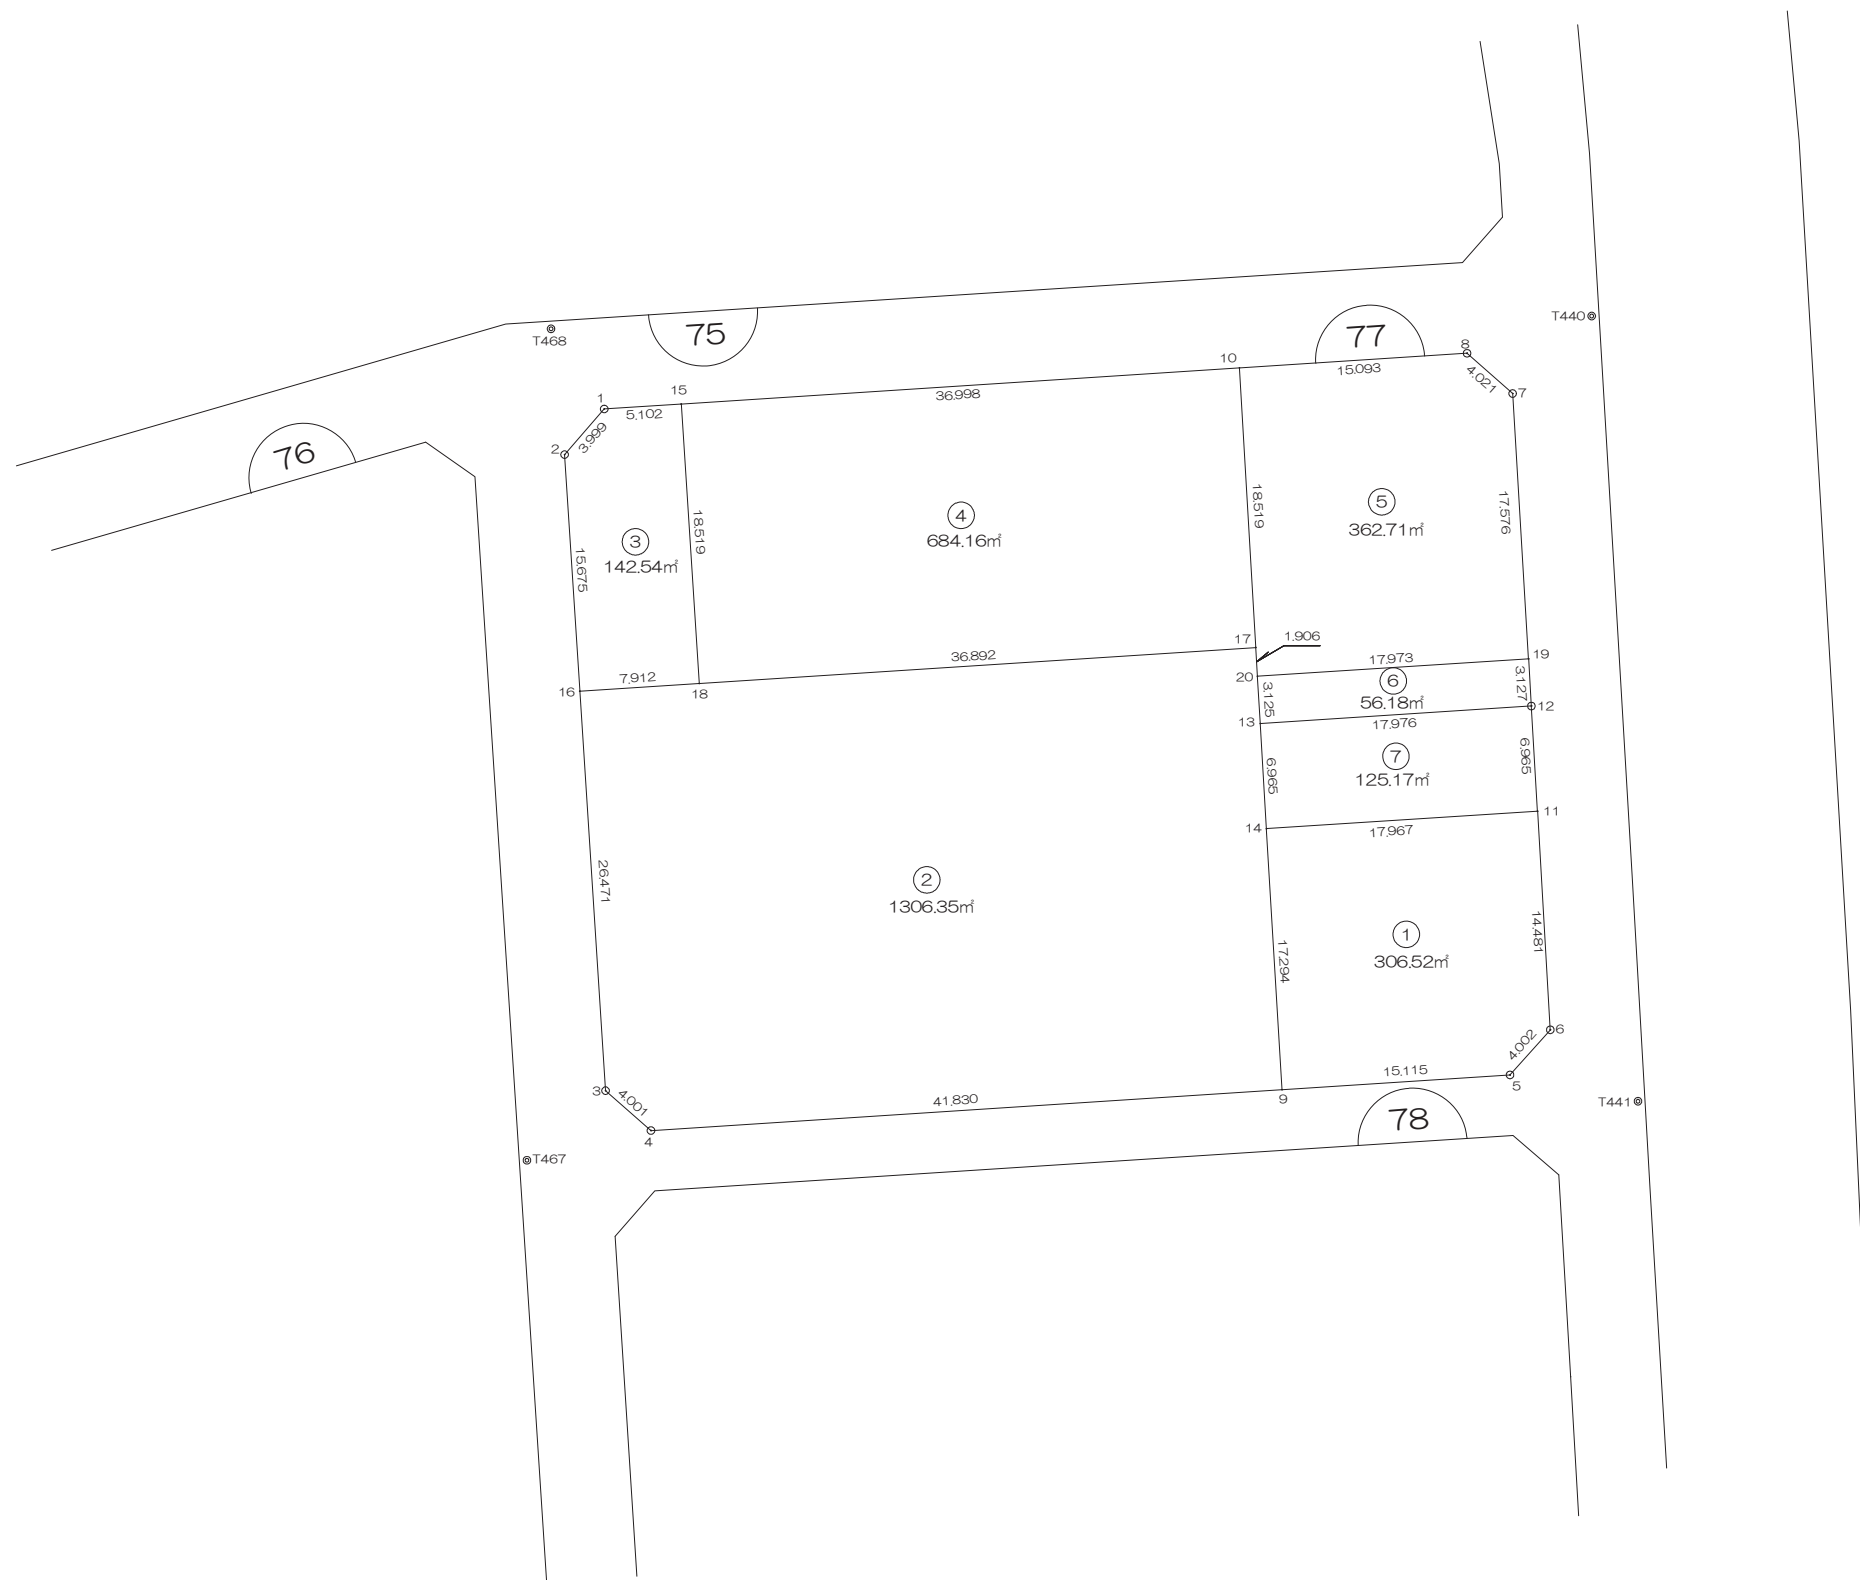

前橋市



# 画地出来形面積計算書

世界測地系


現場名：北部第三地区

地番名： 77\_1

点名	Xn	Yn	距離	方向角	Yn+1-Yn-1	Xn × (Yn+1-Yn-1)
77B. 14	47457. 263	-69995. 436	17. 294	176° 35' 20"	-16. 901	-802075. 201963
77B. 9	47440. 000	-69994. 407	15. 115	86° 17' 51"	16. 112	764353. 280000
77B. 5	47440. 976	-69979. 324	4. 002	41° 44' 17"	17. 747	841935. 001072
77B. 6	47443. 962	-69976. 660	14. 481	356° 39' 03"	1. 818	86253. 122916
77B. 11	47458. 418	-69977. 506	17. 967	266° 18' 51"	-18. 776	-891079. 256368

倍面積合計	-613. 054343
1/2	306. 5271715

合計面積	306. 5271715
------	--------------

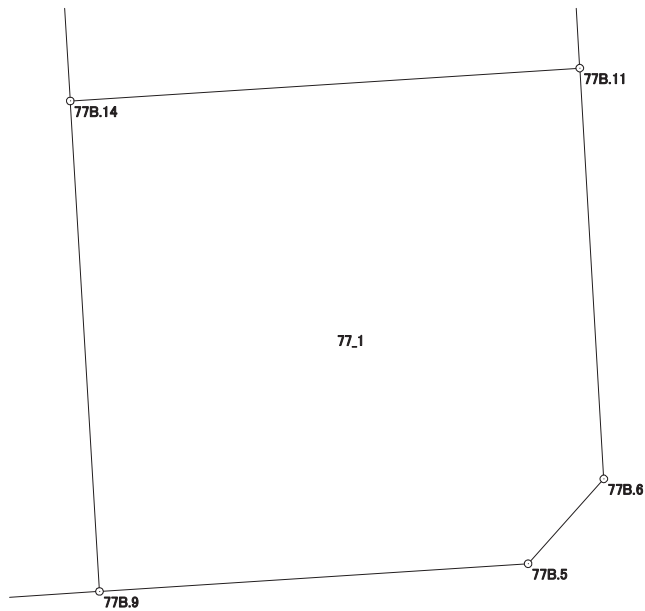

# 画地出来形面積計算書

世界測地系


現場名：北部第三地区

地番名： 77\_2

点名	Xn	Yn	距離	方向角	Yn+1-Yn-1	Xn × (Yn+1-Yn-1)
77B. 3	47439. 939	-70039. 155	4. 001	131° 18' 40"	4. 706	223252. 352934
77B. 4	47437. 298	-70036. 150	41. 830	86° 17' 47"	44. 748	2122724. 210904
77B. 9	47440. 000	-69994. 407	17. 294	356° 35' 20"	40. 714	1931472. 160000
77B. 14	47457. 263	-69995. 436	6. 965	356° 35' 03"	-1. 444	-68528. 287772
77B. 13	47464. 216	-69995. 851	3. 125	356° 37' 30"	-0. 599	-28431. 065384
77B. 20	47467. 336	-69996. 035	1. 906	356° 41' 30"	-0. 294	-13955. 396784
77B. 17	47469. 239	-69996. 145	36. 892	266° 18' 32"	-36. 925	-1752801. 650075
77B. 18	47466. 864	-70032. 960	7. 912	266° 18' 42"	-44. 711	-2122290. 956304
77B. 16	47466. 355	-70040. 856	26. 471	176° 18' 56"	-6. 195	-294054. 069225

倍面積合計	-2612. 701706
1/2	1306. 3508530

合計面積	1306. 3508530
------	---------------

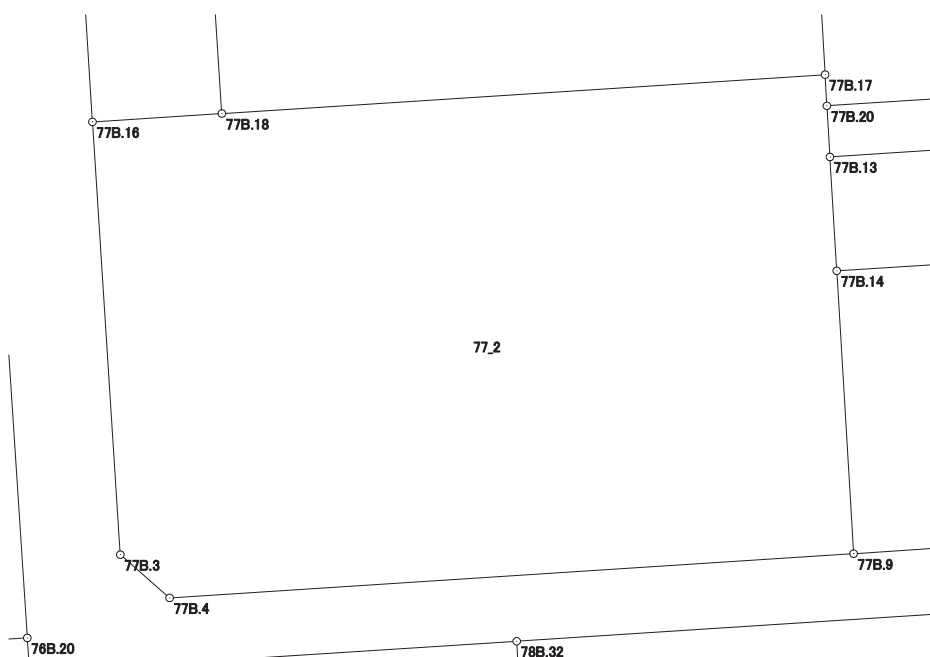

# 画地出来形面積計算書

世界測地系


現場名：北部第三地区

地番名： 77\_3

点名	Xn	Yn	距離	方向角	Yn+1-Yn-1	Xn × (Yn+1-Yn-1)
77B. 2	47481.998	-70041.863	15.675	176° 19' 00"	-1.616	-76730.908768
77B. 16	47466.355	-70040.856	7.912	86° 18' 42"	8.903	422592.958565
77B. 18	47466.864	-70032.960	18.519	356° 19' 08"	6.707	318360.256848
77B. 15	47485.345	-70034.149	5.102	266° 18' 49"	-6.280	-298207.966600
77B. 1	47485.017	-70039.240	3.999	220° 59' 06"	-7.714	-366299.421138

倍面積合計	-285.081093
1/2	142.5405465

合計面積	142.5405465
------	-------------

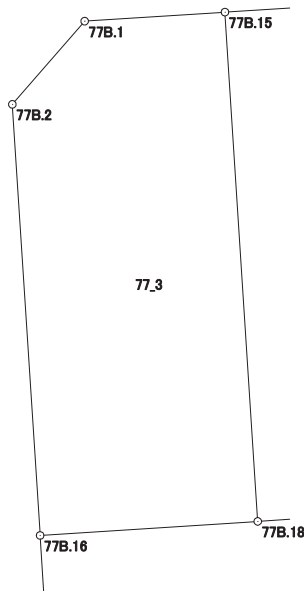

# 画地出来形面積計算書

世界測地系


現場名：北部第三地区

地番名： 77\_4

点名	Xn	Yn	距離	方向角	Yn+1-Yn-1	Xn × (Yn+1-Yn-1)
77B. 18	47466.864	-70032.960	36.892	86° 18' 32"	38.004	1803930.699456
77B. 17	47469.239	-69996.145	18.519	356° 38' 50"	35.732	1696170.847948
77B. 10	47487.726	-69997.228	36.998	266° 18' 37"	-38.004	-1804723.538904
77B. 15	47485.345	-70034.149	18.519	176° 19' 08"	-35.732	-1696746.347540

倍面積合計	-1368.339040
1/2	684.1695200

合計面積	684.1695200
------	-------------

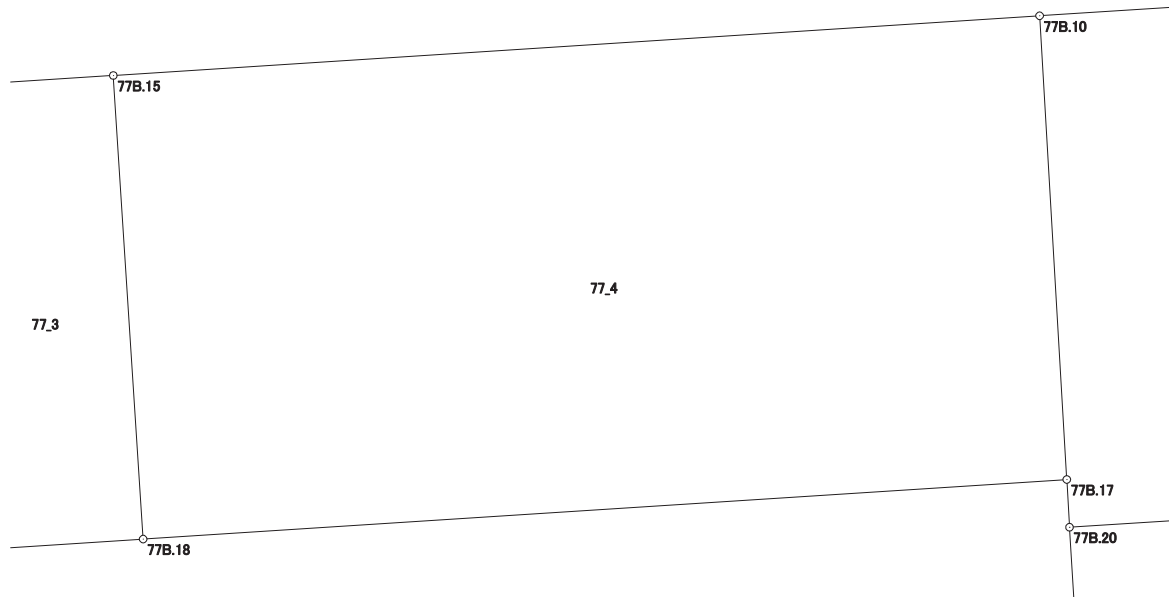

# 画地出来形面積計算書

世界測地系


現場名：北部第三地区

地番名： 77\_5

点名	Xn	Yn	距離	方向角	Yn+1-Yn-1	Xn × (Yn+1-Yn-1)
77B. 19	47468. 492	-69978. 099	17. 576	356° 33' 55"	16. 883	801410. 550436
77B. 7	47486. 036	-69979. 152	4. 021	311° 27' 05"	-4. 067	-193125. 708412
77B. 8	47488. 698	-69982. 166	15. 093	266° 18' 27"	-18. 076	-858405. 705048
77B. 10	47487. 726	-69997. 228	18. 519	176° 38' 50"	-13. 979	-663830. 921754
77B. 17	47469. 239	-69996. 145	1. 906	176° 41' 30"	1. 193	56630. 802127
77B. 20	47467. 336	-69996. 035	17. 973	86° 18' 44"	18. 046	856595. 545456

倍面積合計	-725. 437195
1/2	362. 7185975

合計面積	362. 7185975
------	--------------

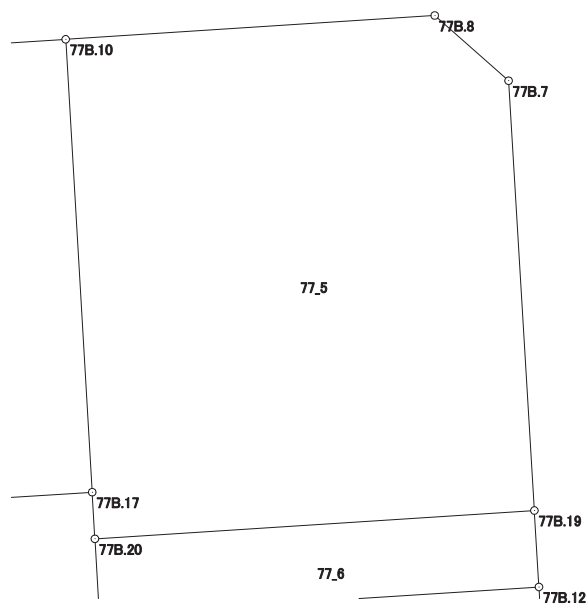

# 画地出来形面積計算書

世界測地系


現場名：北部第三地区

地番名： 77\_6

点名	Xn	Yn	距離	方向角	Yn+1-Yn-1	Xn × (Yn+1-Yn-1)
77B. 13	47464. 216	-69995. 851	17. 976	86° 18' 58"	18. 123	860193. 986568
77B. 12	47465. 371	-69977. 912	3. 127	356° 34' 16"	17. 752	842605. 265992
77B. 19	47468. 492	-69978. 099	17. 973	266° 18' 44"	-18. 123	-860271. 480516
77B. 20	47467. 336	-69996. 035	3. 125	176° 37' 30"	-17. 752	-842640. 148672

倍面積合計	-112. 376628
1/2	56. 1883140

合計面積	56. 1883140
------	-------------

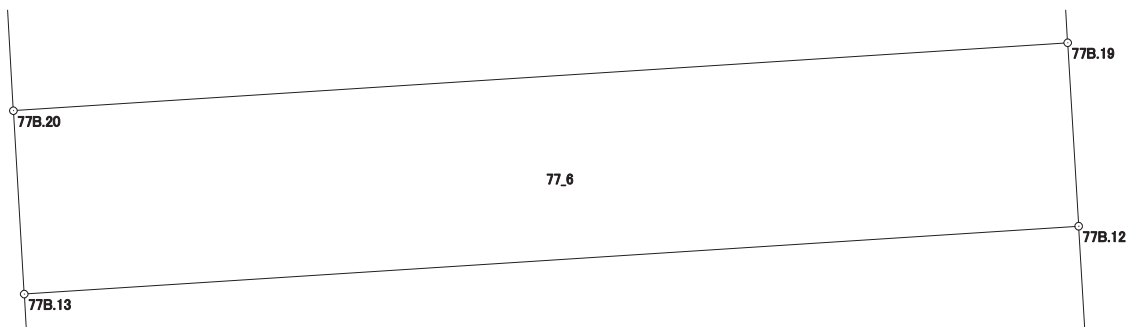

# 画地出来形面積計算書

世界測地系

現場名：北部第三地区

地番名： 77\_7

点名	Xn	Yn	距離	方向角	Yn+1-Yn-1	Xn × (Yn+1-Yn-1)
77B.13	47464.216	-69995.851	6.965	176° 35' 03"	-17.524	-831762.921184
77B.14	47457.263	-69995.436	17.967	86° 18' 51"	18.345	870603.489735
77B.11	47458.418	-69977.506	6.965	356° 39' 29"	17.524	831661.317032
77B.12	47465.371	-69977.912	17.976	266° 18' 58"	-18.345	-870752.230995

倍面積合計	-250.345412
1/2	125.1727060

合計面積	125.1727060
------	-------------

