




北部第三地区 画地出来形確認測量原図

〈80-3街区〉

平成二十四年三月

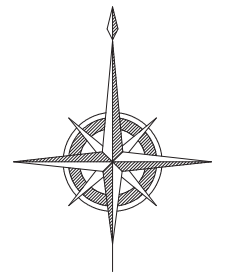

S=1:500

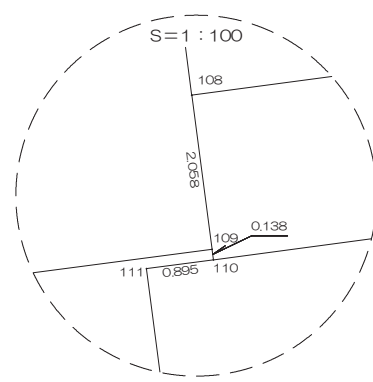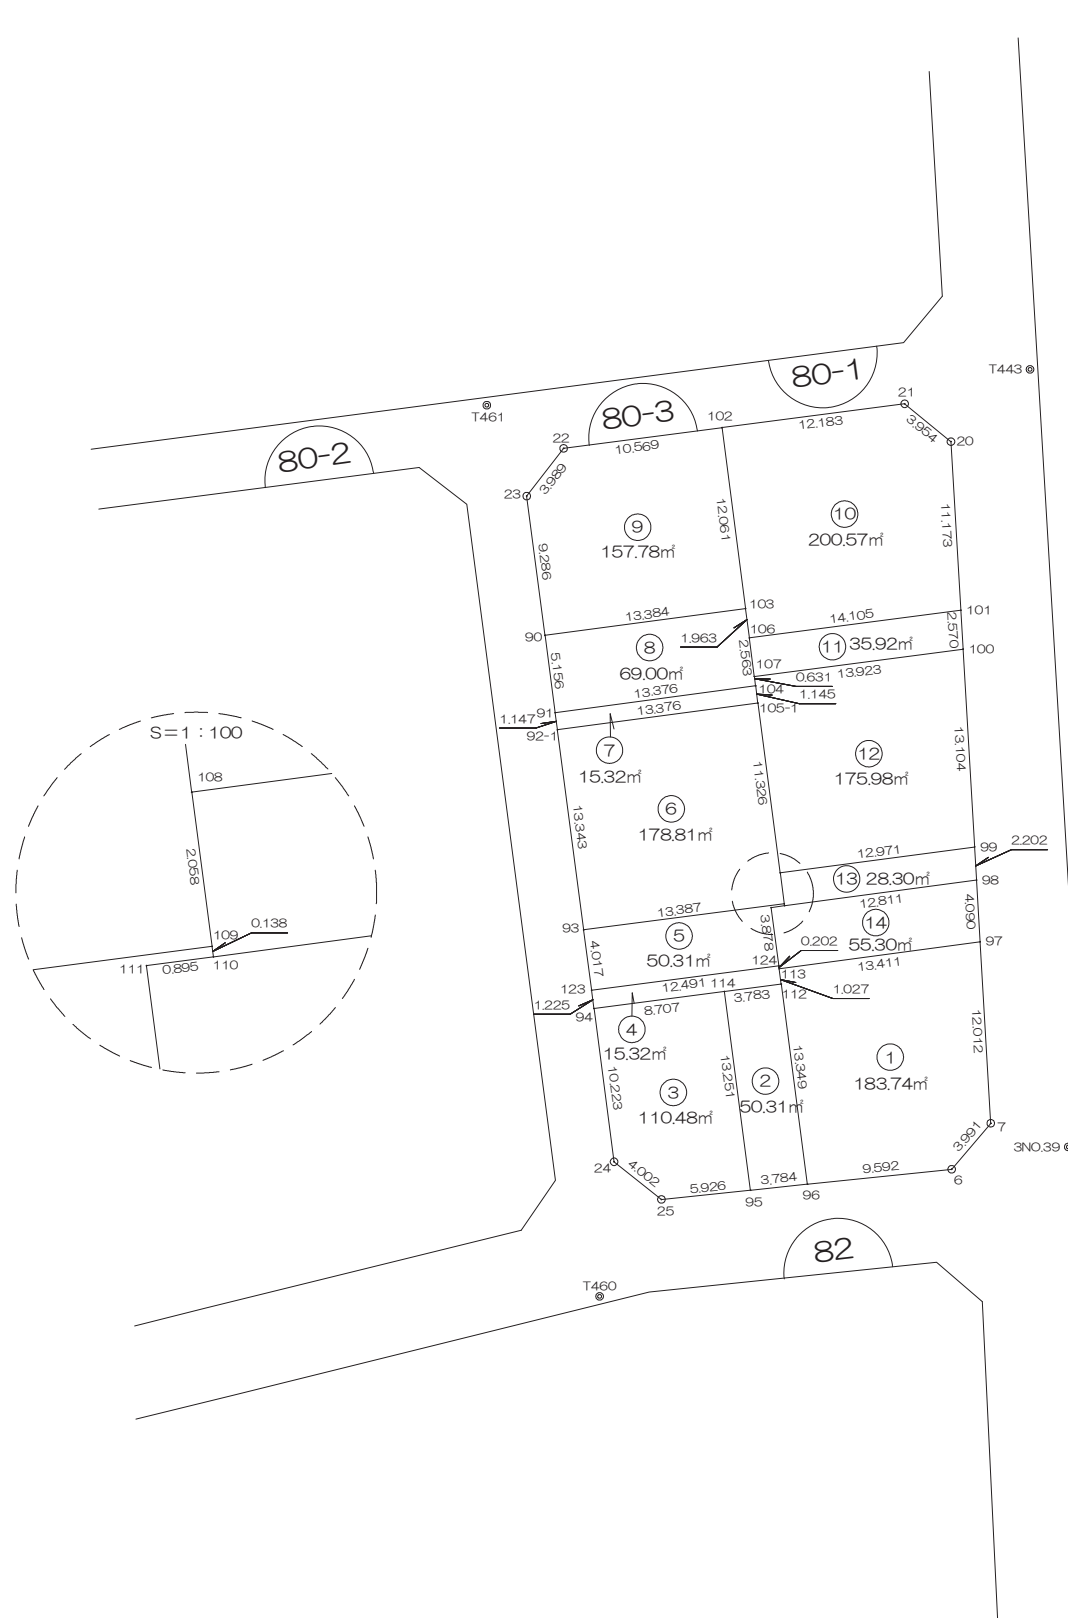

前橋市

画地出来形面積計算書

世界測地系


現場名：北部第三地区

地番名： 80-3_1

点名	Xn	Yn	距離	方向角	Yn+1-Yn-1	Xn × (Yn+1-Yn-1)
80B.113	47329.836	-69983.358	1.027	172° 33' 24"	-13.161	-622907.971596
80B.112	47328.818	-69983.225	13.349	172° 31' 56"	1.868	88410.232024
80B.96	47315.582	-69981.490	9.592	84° 03' 51"	11.276	533530.502632
80B.6	47316.574	-69971.949	3.991	40° 21' 58"	12.126	573760.776324
80B.7	47319.615	-69969.364	12.012	356° 39' 34"	1.885	89197.474275
80B.97	47331.607	-69970.064	13.411	262° 24' 43"	-13.994	-662358.508358

倍面積合計	-367.494699
1/2	183.7473495

合計面積	183.7473495
------	-------------

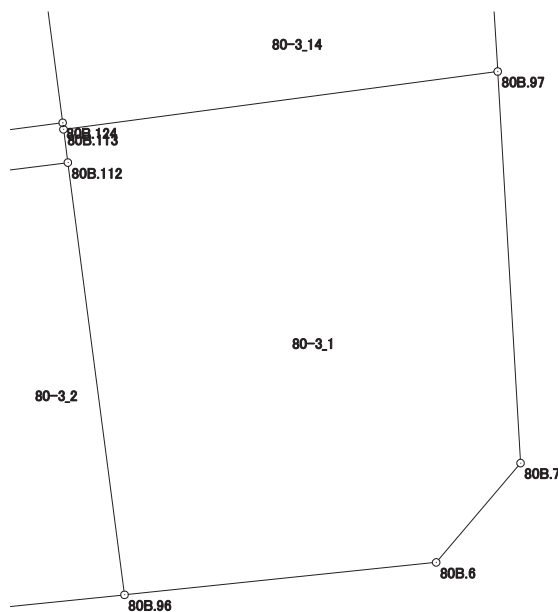

画地出来形面積計算書

世界測地系


現場名：北部第三地区

地番名： 80-3_2

点名	Xn	Yn	距離	方向角	Yn+1-Yn-1	Xn × (Yn+1-Yn-1)
80B.96	47315.582	-69981.490	13.349	352° 31' 56"	2.029	96003.315878
80B.112	47328.818	-69983.225	3.783	262° 35' 15"	-5.486	-259645.895548
80B.114	47328.330	-69986.976	13.251	172° 32' 00"	-2.029	-96029.181570
80B.95	47315.191	-69985.254	3.784	84° 04' 10"	5.486	259571.137826

倍面積合計	-100.623414
1/2	50.3117070

合計面積	50.3117070
------	------------

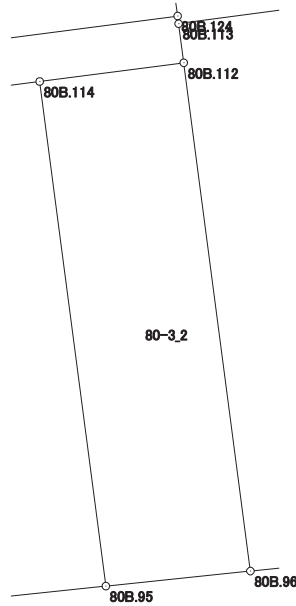

画地出来形面積計算書

世界測地系


現場名：北部第三地区

地番名： 80-3_3

点名	Xn	Yn	距離	方向角	Yn+1-Yn-1	Xn × (Yn+1-Yn-1)
80B.114	47328.330	-69986.976	8.707	262° 34' 35"	-10.356	-490132.185480
80B.94	47327.205	-69995.610	10.223	172° 31' 29"	-7.304	-345677.905320
80B.24	47317.069	-69994.280	4.002	128° 29' 48"	4.462	211128.761878
80B.25	47314.578	-69991.148	5.926	84° 03' 44"	9.026	427061.381028
80B.95	47315.191	-69985.254	13.251	352° 32' 00"	4.172	197398.976852

倍面積合計	-220.971042
1/2	110.4855210

合計面積	110.4855210
------	-------------

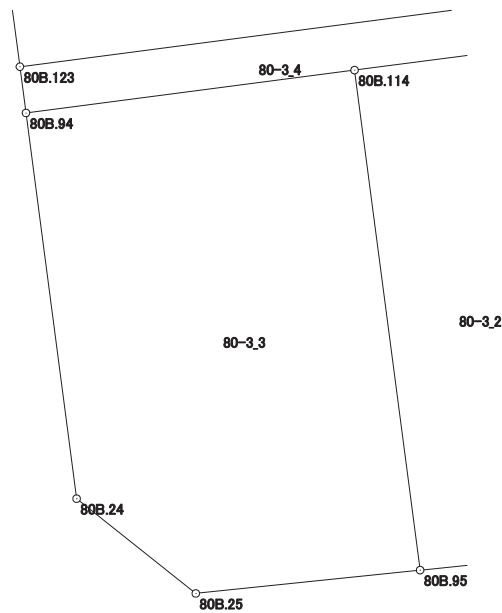

画地出来形面積計算書

世界測地系


現場名：北部第三地区

地番名： 80-3_4

点名	Xn	Yn	距離	方向角	Yn+1-Yn-1	Xn × (Yn+1-Yn-1)
80B.112	47328.818	-69983.225	1.027	352° 33' 24"	3.618	171235.663524
80B.113	47329.836	-69983.358	0.202	352° 35' 35"	-0.159	-7525.443924
80B.124	47330.036	-69983.384	12.491	262° 34' 00"	-12.412	-587460.406832
80B.123	47328.420	-69995.770	1.225	172° 29' 53"	-12.226	-578637.262920
80B.94	47327.205	-69995.610	8.707	82° 34' 35"	8.794	416195.440770
80B.114	47328.330	-69986.976	3.783	82° 35' 15"	12.385	586161.367050

倍面積合計	-30.642332
1/2	15.3211660

合計面積	15.3211660
------	------------

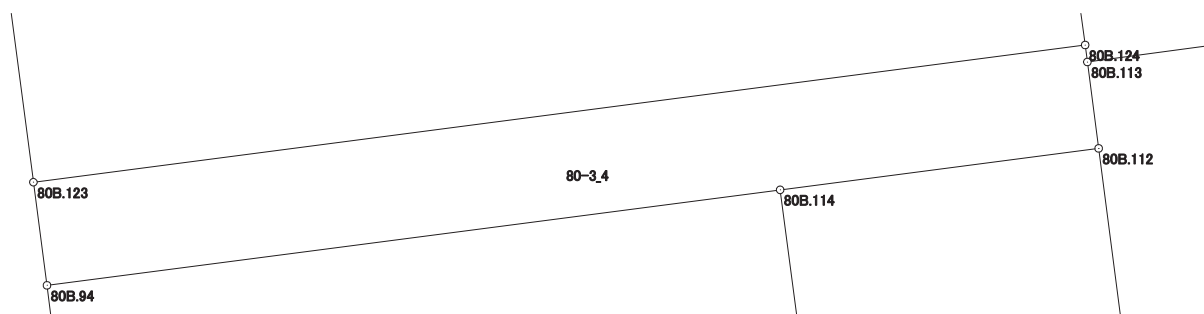

画地出来形面積計算書

世界測地系


現場名：北部第三地区

地番名： 80-3_5

点名	Xn	Yn	距離	方向角	Yn+1-Yn-1	Xn × (Yn+1-Yn-1)
80B.123	47328.420	-69995.770	12.491	82° 34' 00"	12.909	610962.573780
80B.124	47330.036	-69983.384	3.878	352° 31' 56"	11.882	562375.487752
80B.111	47333.881	-69983.888	0.895	82° 25' 20"	0.383	18128.876423
80B.110	47333.999	-69983.001	0.138	352° 30' 54"	0.869	41133.245131
80B.109	47334.136	-69983.019	13.387	262° 33' 42"	-13.292	-629165.335712
80B.93	47332.403	-69996.293	4.017	172° 31' 10"	-12.751	-603535.470653

倍面積合計	-100.623279
1/2	50.3116395

合計面積	50.3116395
------	------------

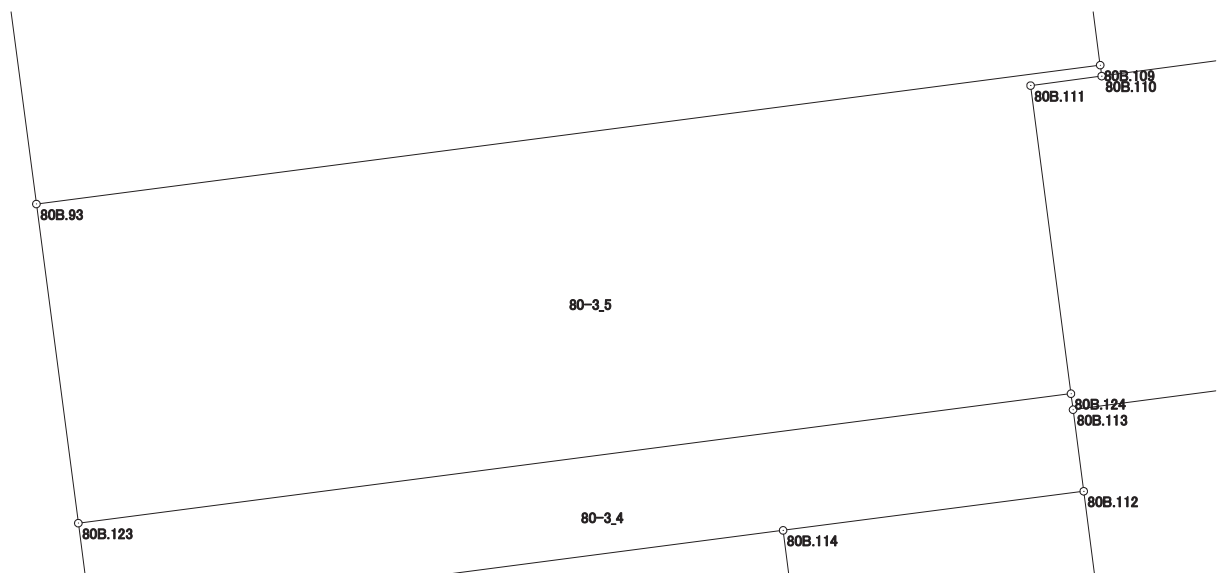

画地出来形面積計算書

世界測地系


現場名：北部第三地区

地番名： 80-3_6

点名	Xn	Yn	距離	方向角	Yn+1-Yn-1	Xn × (Yn+1-Yn-1)
80B.109	47334.136	-69983.019	2.058	352° 29' 17"	13.005	615580.438680
80B.108	47336.176	-69983.288	11.326	352° 28' 33"	-1.752	-82932.980352
80B.105-1	47347.404	-69984.771	13.376	262° 23' 29"	-14.741	-697948.082364
80B.92-1	47345.633	-69998.029	13.343	172° 31' 28"	-11.522	-545516.383426
80B.93	47332.403	-69996.293	13.387	82° 33' 42"	15.010	710459.369030

倍面積合計	-357.638432
1/2	178.8192160

合計面積	178.8192160
------	-------------

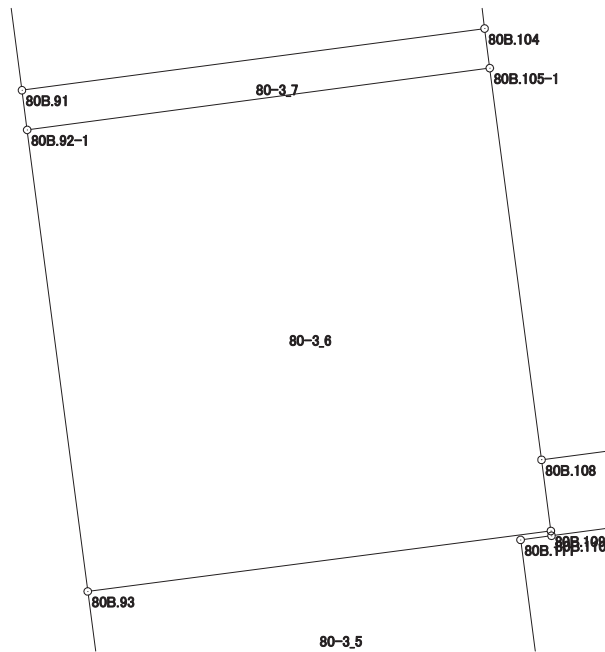

画地出来形面積計算書

世界測地系


現場名：北部第三地区

地番名： 80-3_7

点名	Xn	Yn	距離	方向角	Yn+1-Yn-1	Xn × (Yn+1-Yn-1)
80B.92-1	47345.633	-69998.029	13.376	82° 23' 29"	13.407	634762.901631
80B.105-1	47347.404	-69984.771	1.145	352° 34' 15"	13.110	620724.466440
80B.104	47348.539	-69984.919	13.376	262° 24' 02"	-13.407	-634801.862373
80B.91	47346.770	-69998.178	1.147	172° 32' 03"	-13.110	-620716.154700

倍面積合計	-30.649002
1/2	15.3245010

合計面積	15.3245010
------	------------

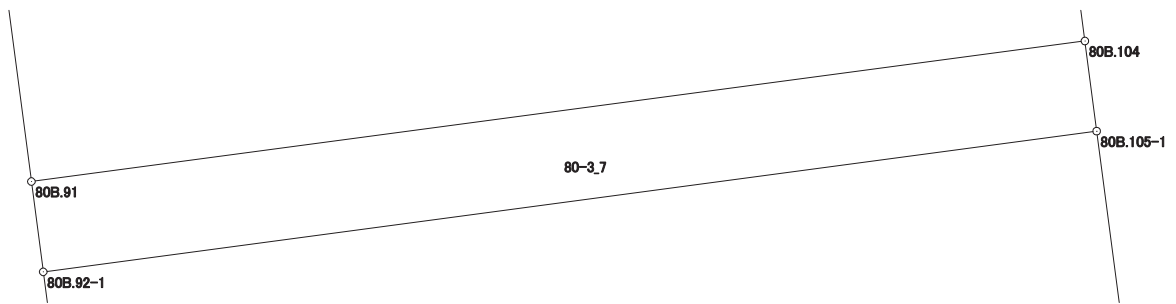

画地出来形面積計算書

世界測地系


現場名：北部第三地区

地番名： 80-3_8

点名	Xn	Yn	距離	方向角	Yn+1-Yn-1	Xn × (Yn+1-Yn-1)
80B.104	47348.539	-69984.919	0.631	352° 37' 38"	13.178	623959.046942
80B.107	47349.165	-69985.000	2.563	352° 36' 12"	-0.411	-19460.506815
80B.106	47351.707	-69985.330	1.963	352° 35' 47"	-0.583	-27606.045181
80B.103	47353.654	-69985.583	13.384	262° 23' 30"	-13.519	-640174.048426
80B.90	47351.882	-69998.849	5.156	172° 31' 20"	-12.595	-596396.953790
80B.91	47346.770	-69998.178	13.376	82° 24' 02"	13.930	659540.506100

倍面積合計	-138.001170
1/2	69.0005850

合計面積	69.0005850
------	------------

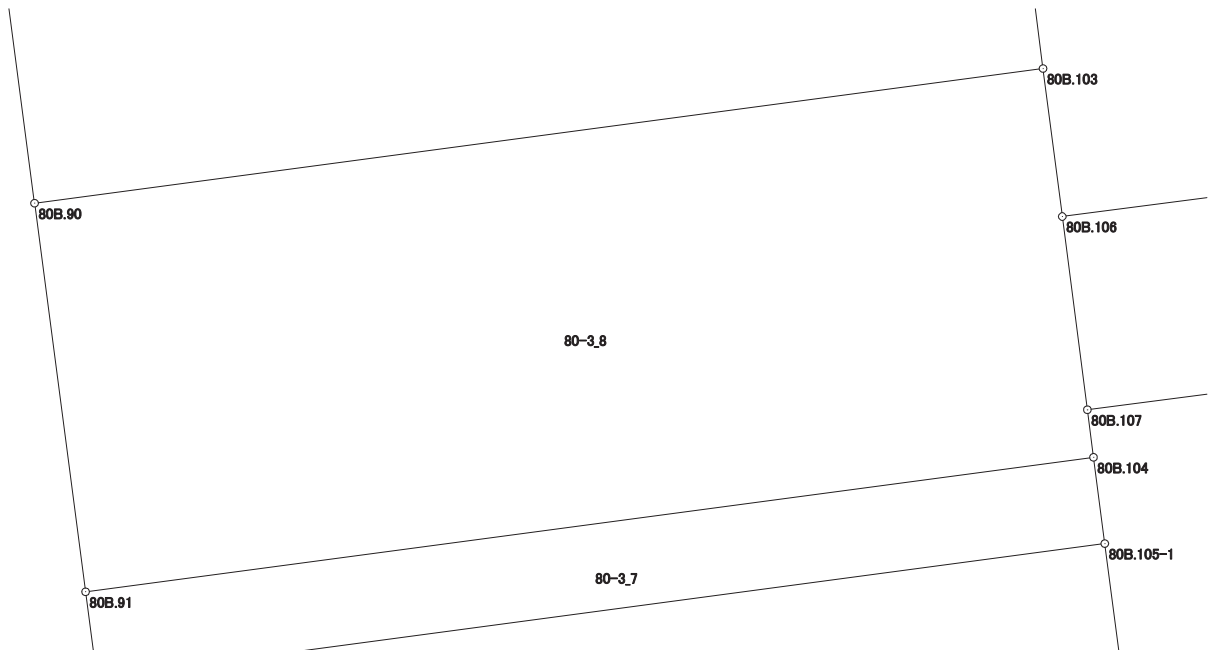

画面出来形面積計算書

世界測地系


現場名：北部第三地区

地番名： 80-3_9

点名	Xn	Yn	距離	方向角	Yn+1-Yn-1	Xn × (Yn+1-Yn-1)
80B.103	47353.654	-69985.583	12.061	352° 35' 32"	11.711	554558.641994
80B.102	47365.614	-69987.138	10.569	262° 33' 27"	-12.035	-570045.164490
80B.22	47364.245	-69997.618	3.989	217° 41' 50"	-12.919	-611898.681155
80B.23	47361.089	-70000.057	9.286	172° 31' 31"	-1.231	-58301.500559
80B.90	47351.882	-69998.849	13.384	82° 23' 30"	14.474	685371.140068

倍面積合計	-315.564142
1/2	157.7820710

合計面積	157.7820710
------	-------------

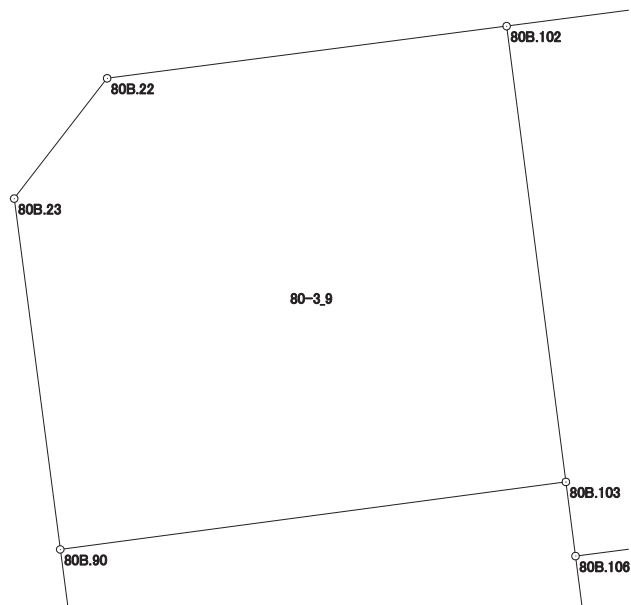

画地出来形面積計算書

世界測地系


現場名：北部第三地区

地番名： 80-3_10

点名	Xn	Yn	距離	方向角	Yn+1-Yn-1	Xn × (Yn+1-Yn-1)
80B.101	47353.536	-69971.344	11.173	356° 39' 35"	13.335	631459.402560
80B.20	47364.690	-69971.995	3.954	309° 13' 56"	-3.714	-175912.458660
80B.21	47367.191	-69975.058	12.183	262° 33' 44"	-15.143	-717281.373313
80B.102	47365.614	-69987.138	12.061	172° 35' 32"	-10.525	-498523.087350
80B.103	47353.654	-69985.583	1.963	172° 35' 47"	1.808	85615.406432
80B.106	47351.707	-69985.330	14.105	82° 32' 58"	14.239	674240.955973

倍面積合計	-401.154358
1/2	200.5771790

合計面積	200.5771790
------	-------------

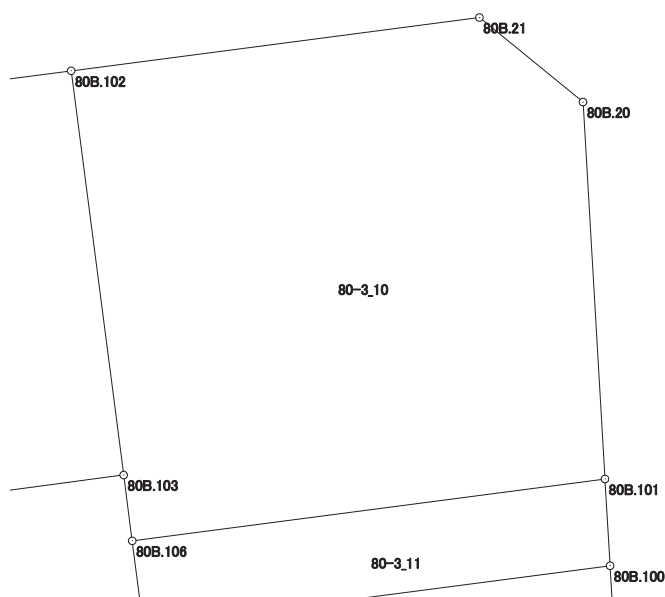

画地出来形面積計算書

世界測地系


現場名：北部第三地区

地番名： 80-3_11

点名	Xn	Yn	距離	方向角	Yn+1-Yn-1	Xn × (Yn+1-Yn-1)
80B.107	47349.165	-69985.000	13.923	82° 33' 05"	14.136	669327.796440
80B.100	47350.970	-69971.194	2.570	356° 39' 16"	13.656	646624.846320
80B.101	47353.536	-69971.344	14.105	262° 32' 58"	-14.136	-669389.584896
80B.106	47351.707	-69985.330	2.563	172° 36' 12"	-13.656	-646634.910792

倍面積合計	-71.852928
1/2	35.9264640

合計面積	35.9264640
------	------------

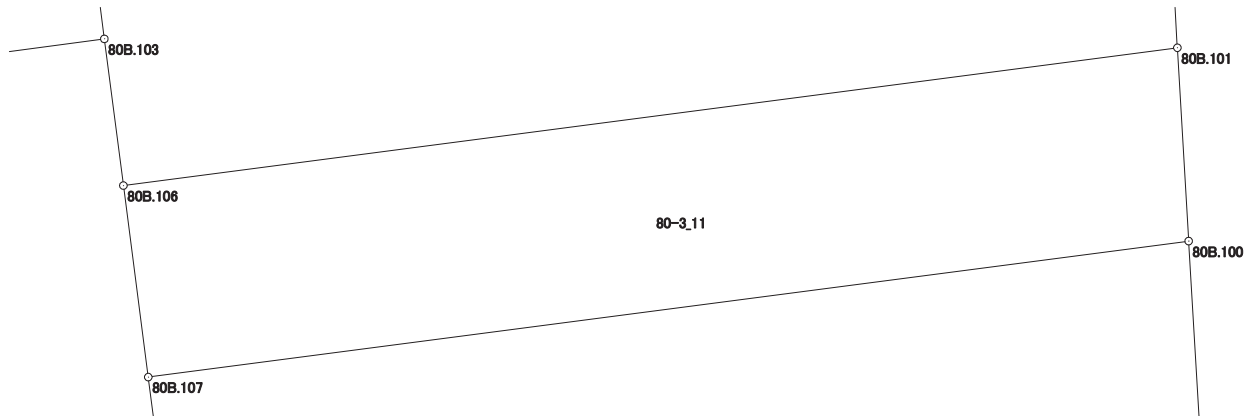

画地出来形面積計算書

世界測地系


現場名：北部第三地区

地番名： 80-3_12

点名	Xn	Yn	距離	方向角	Yn+1-Yn-1	Xn × (Yn+1-Yn-1)
80B.99	47337.888	-69970.430	13.104	356° 39' 28"	12.094	572504.417472
80B.100	47350.970	-69971.194	13.923	262° 33' 05"	-14.570	-689903.632900
80B.107	47349.165	-69985.000	0.631	172° 37' 38"	-13.725	-649867.289625
80B.104	47348.539	-69984.919	1.145	172° 34' 15"	0.229	10842.815431
80B.105-1	47347.404	-69984.771	11.326	172° 28' 33"	1.631	77223.615924
80B.108	47336.176	-69983.288	12.971	82° 24' 57"	14.341	678848.100016

倍面積合計	-351.973682
1/2	175.9868410

合計面積	175.9868410
------	-------------

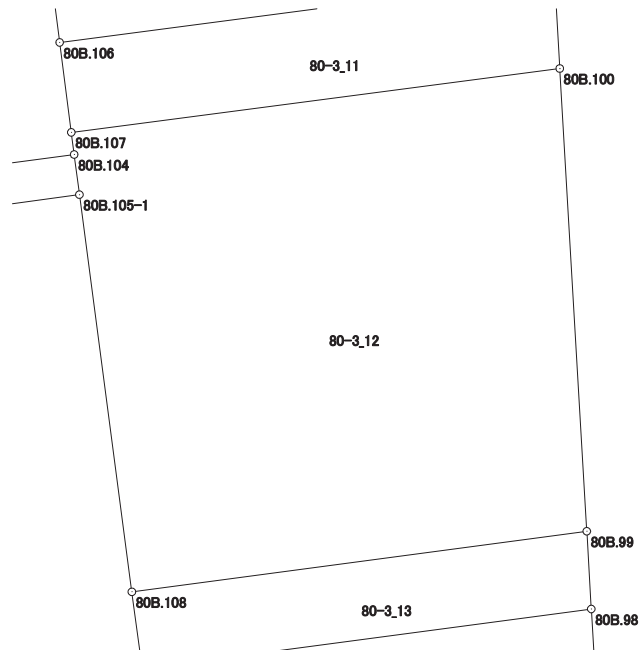

画地出来形面積計算書

世界測地系


現場名：北部第三地区

地番名： 80-3_13

点名	Xn	Yn	距離	方向角	Yn+1-Yn-1	Xn × (Yn+1-Yn-1)
80B.98	47335.690	-69970.302	2.202	356° 40' 02"	12.571	595056.958990
80B.99	47337.888	-69970.430	12.971	262° 24' 57"	-12.986	-614729.813568
80B.108	47336.176	-69983.288	2.058	172° 29' 17"	-12.589	-595915.119664
80B.109	47334.136	-69983.019	0.138	172° 30' 54"	0.287	13584.897032
80B.110	47333.999	-69983.001	12.811	82° 24' 54"	12.717	601946.465283

倍面積合計	-56.611927
1/2	28.3059635

合計面積	28.3059635
------	------------

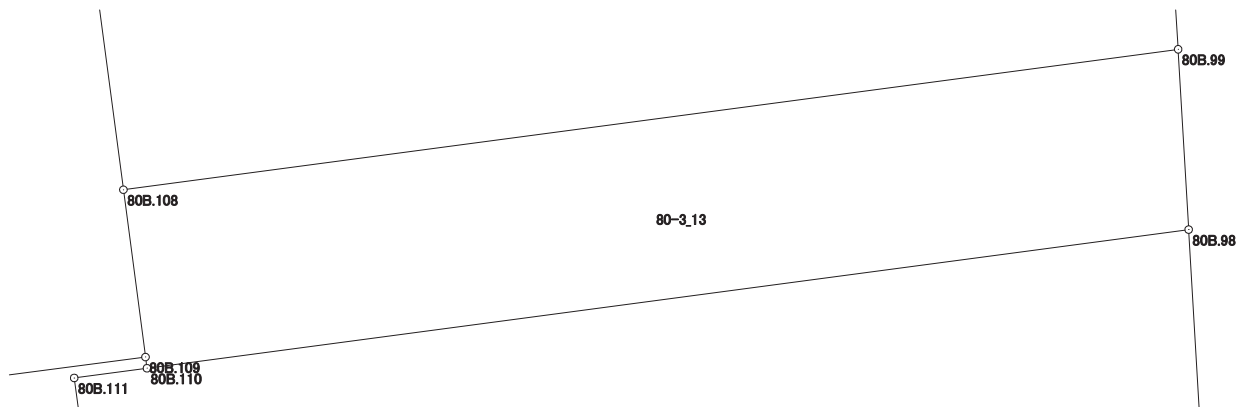

画地出来形面積計算書

世界測地系

現場名：北部第三地区

地番名： 80-3_14

点名	Xn	Yn	距離	方向角	Yn+1-Yn-1	Xn × (Yn+1-Yn-1)
80B.111	47333.881	-69983.888	3.878	172° 31' 56"	-0.383	-18128.876423
80B.124	47330.036	-69983.384	0.202	172° 35' 35"	0.530	25084.919080
80B.113	47329.836	-69983.358	13.411	82° 24' 43"	13.320	630433.415520
80B.97	47331.607	-69970.064	4.090	356° 39' 50"	13.056	617961.460992
80B.98	47335.690	-69970.302	12.811	262° 24' 54"	-12.937	-612381.821530
80B.110	47333.999	-69983.001	0.895	262° 25' 20"	-13.586	-643079.710414

倍面積合計	-110.612775
1/2	55.3063875

合計面積	55.3063875
------	------------

