


北部第三地区 画地出来形確認測量原図

〈8街区〉

平成二十四年三月

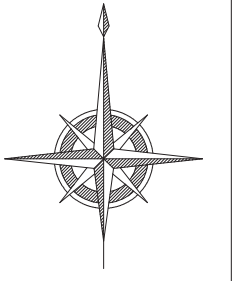

S=1:500



前橋市

画地出来形面積計算書

世界測地系


現場名：北部第三地区

地番名： 8_1

点名	Xn	Yn	距離	方向角	Yn+1-Yn-1	Xn × (Yn+1-Yn-1)
8B. 6	48577. 038	-70345. 135	8. 069	348° 42' 04"	0. 621	30166. 340598
8B. 34	48584. 951	-70346. 716	7. 915	258° 37' 04"	-9. 340	-453783. 442340
8B. 63	48583. 389	-70354. 475	10. 895	168° 45' 48"	-5. 636	-273815. 980404
8B. 21	48572. 703	-70352. 352	5. 114	78° 41' 24"	7. 138	346711. 954014
8B. 5	48573. 706	-70347. 337	3. 994	33° 27' 33"	7. 217	350556. 436202

倍面積合計	-164. 691930
1/2	82. 3459650

合計面積	82. 3459650
------	-------------

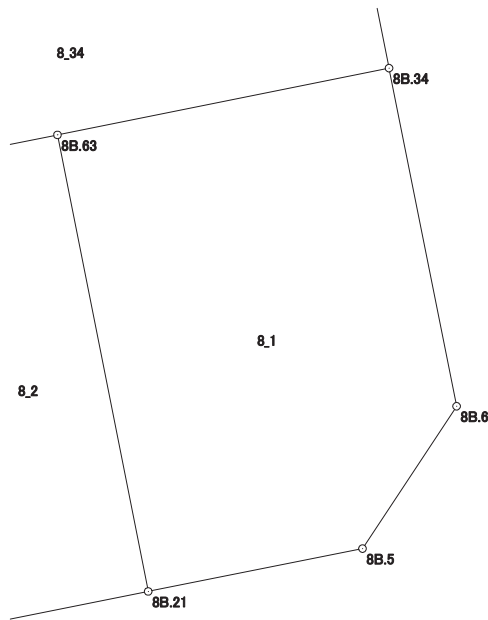

画地出来形面積計算書

世界測地系


現場名：北部第三地区

地番名： 8_2

点名	Xn	Yn	距離	方向角	Yn+1-Yn-1	Xn × (Yn+1-Yn-1)
8B. 63	48583. 389	-70354. 475	4. 050	258° 37' 15"	-6. 093	-296018. 589177
8B. 62	48582. 590	-70358. 445	10. 889	168° 45' 44"	-1. 848	-89780. 626320
8B. 33	48571. 910	-70356. 323	4. 049	78° 42' 24"	6. 093	295948. 647630
8B. 21	48572. 703	-70352. 352	10. 895	348° 45' 48"	1. 848	89762. 355144

倍面積合計	-88. 212723
1/2	44. 1063615

合計面積	44. 1063615
------	-------------

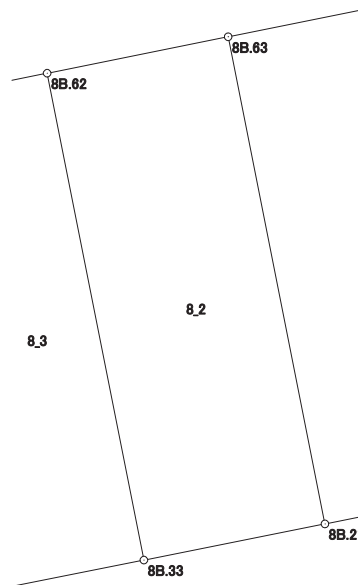

画地出来形面積計算書

世界測地系


現場名：北部第三地区

地番名： 8_3

点名	Xn	Yn	距離	方向角	Yn+1-Yn-1	Xn × (Yn+1-Yn-1)
8B.62	48582.590	-70358.445	3.051	258° 37' 12"	-5.113	-248402.782670
8B.41	48581.988	-70361.436	10.885	168° 45' 48"	-0.870	-42266.329560
8B.32	48571.312	-70359.315	3.051	78° 41' 51"	5.113	248345.118256
8B.33	48571.910	-70356.323	10.889	348° 45' 44"	0.870	42257.561700

倍面積合計	-66.432274
1/2	33.2161370

合計面積	33.2161370
------	------------

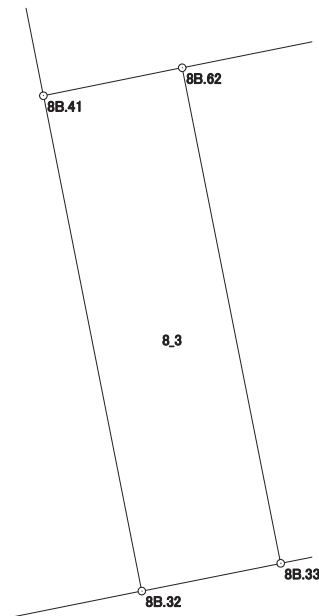

画地出来形面積計算書

世界測地系

現場名：北部第三地区

地番名： 8_4

点名	Xn	Yn	距離	方向角	Yn+1-Yn-1	Xn × (Yn+1-Yn-1)
8B.31	48570.490	-70363.424	4.190	78° 41' 15"	8.068	391866.713320
8B.32	48571.312	-70359.315	10.885	348° 45' 48"	1.988	96559.768256
8B.41	48581.988	-70361.436	4.271	348° 45' 59"	-2.953	-143462.610564
8B.40	48586.177	-70362.268	5.143	348° 45' 12"	-1.835	-89155.634795
8B.42	48591.221	-70363.271	4.193	258° 42' 32"	-5.115	-248544.095415
8B.43	48590.400	-70367.383	20.300	168° 45' 13"	-0.153	-7434.331200

倍面積合計	-170.190398
1/2	85.0951990

合計面積	85.0951990
------	------------



画地出来形面積計算書

世界測地系


現場名：北部第三地区

地番名： 8_5

点名	Xn	Yn	距離	方向角	Yn+1-Yn-1	Xn × (Yn+1-Yn-1)
8B.45	48587.603	-70381.389	5.852	168° 43' 36"	-7.882	-382967.486846
8B.46	48581.864	-70380.245	14.450	168° 43' 05"	3.971	192918.581944
8B.30	48567.693	-70377.418	14.271	78° 41' 50"	16.821	816957.163953
8B.31	48570.490	-70363.424	20.300	348° 45' 13"	10.035	487404.867150
8B.43	48590.400	-70367.383	5.078	258° 42' 04"	-8.939	-434349.585600
8B.44	48589.405	-70372.363	9.204	258° 42' 35"	-14.006	-680543.206430

倍面積合計	-579.665829
1/2	289.8329145

合計面積	289.8329145
------	-------------

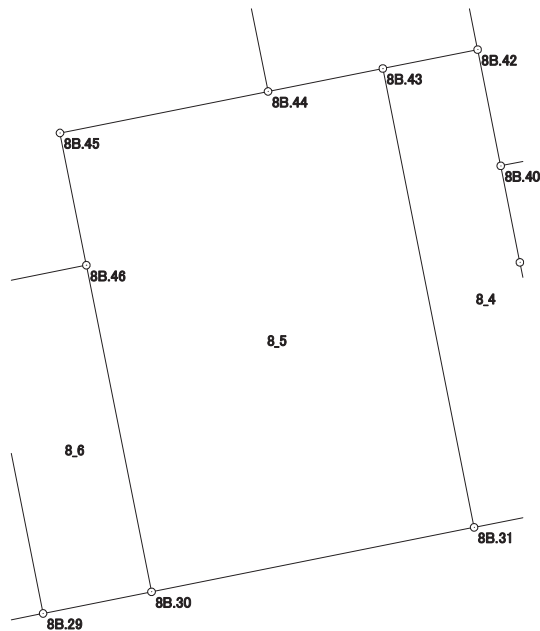

画地出来形面積計算書

世界測地系


現場名：北部第三地区

地番名： 8_6

点名	Xn	Yn	距離	方向角	Yn+1-Yn-1	Xn × (Yn+1-Yn-1)
8B. 29	48566.754	-70382.123	4.798	78° 42' 49"	7.529	365659.090866
8B. 30	48567.693	-70377.418	14.450	348° 43' 05"	1.878	91210.127454
8B. 46	48581.864	-70380.245	4.796	258° 39' 35"	-7.529	-365772.854056
8B. 47	48580.921	-70384.947	14.446	168° 43' 36"	-1.878	-91234.969638

倍面積合計	-138.605374
1/2	69.3026870

合計面積	69.3026870
------	------------

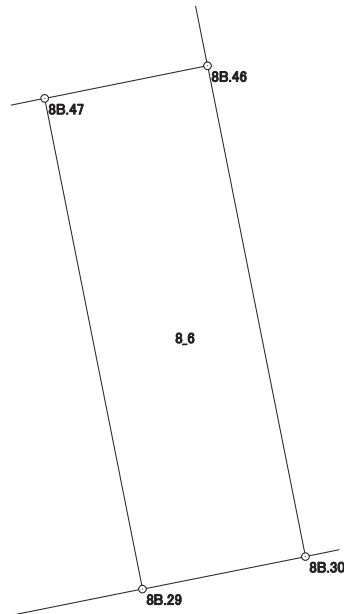

画地出来形面積計算書

世界測地系


現場名：北部第三地区

地番名： 8_7

点名	Xn	Yn	距離	方向角	Yn+1-Yn-1	Xn × (Yn+1-Yn-1)
8B. 48	48579. 164	-70393. 710	14. 441	168° 41' 41"	-5. 932	-288171. 600848
8B. 28	48565. 003	-70390. 879	8. 929	78° 41' 29"	11. 587	562722. 689761
8B. 29	48566. 754	-70382. 123	14. 446	348° 43' 36"	5. 932	288097. 984728
8B. 47	48580. 921	-70384. 947	8. 937	258° 39' 45"	-11. 587	-562907. 131627

倍面積合計	-258. 057986
1/2	129. 0289930

合計面積	129. 0289930
------	--------------

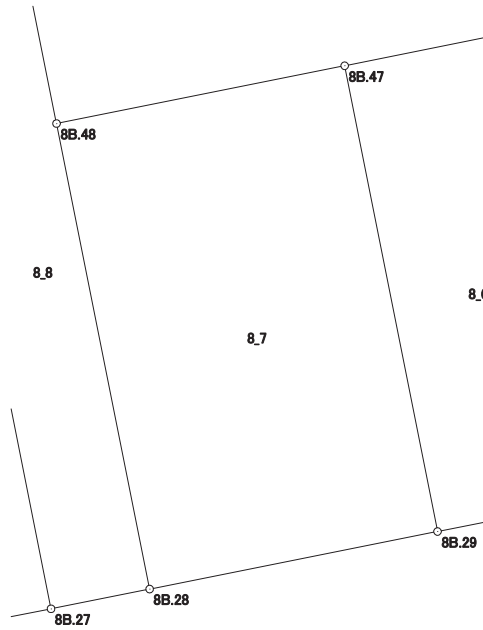

画地出来形面積計算書

世界測地系


現場名：北部第三地区

地番名： 8_8

点名	Xn	Yn	距離	方向角	Yn+1-Yn-1	Xn × (Yn+1-Yn-1)
8B.27	48564.403	-70393.878	3.058	78° 41' 11"	7.099	344758.696897
8B.28	48565.003	-70390.879	14.441	348° 41' 41"	0.168	8158.920504
8B.48	48579.164	-70393.710	6.468	348° 41' 37"	-4.099	-199125.993236
8B.20	48585.506	-70394.978	1.669	258° 42' 13"	-2.905	-141140.894930
8B.49	48585.179	-70396.615	1.390	258° 40' 26"	-3.000	-145755.537000
8B.50	48584.906	-70397.978	20.909	168° 41' 30"	2.737	132976.887722

倍面積合計	-127.920043
1/2	63.9600215

合計面積	63.9600215
------	------------

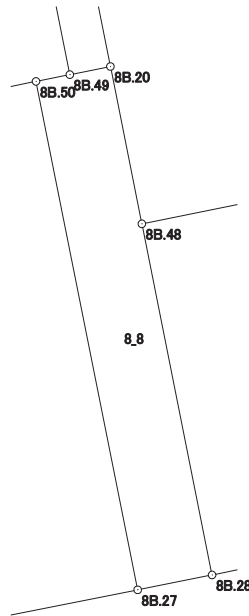

画地出来形面積計算書

世界測地系


現場名：北部第三地区

地番名： 8_9

点名	Xn	Yn	距離	方向角	Yn+1-Yn-1	Xn × (Yn+1-Yn-1)
8B.50	48584.906	-70397.978	8.306	258° 42' 13"	-12.245	-594922.173970
8B.51	48583.279	-70406.123	20.910	168° 40' 01"	-4.036	-196082.114044
8B.26	48562.777	-70402.014	8.297	78° 41' 53"	12.245	594651.204365
8B.27	48564.403	-70393.878	20.909	348° 41' 30"	4.036	196005.930508

倍面積合計	-347.153141
1/2	173.5765705

合計面積	173.5765705
------	-------------

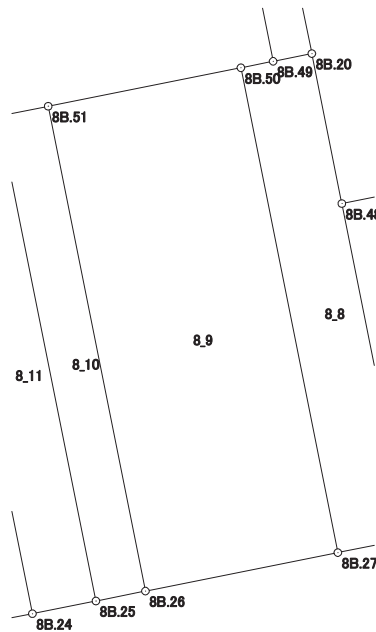

画地出来形面積計算書

世界測地系


現場名：北部第三地区

地番名： 8_10

点名	Xn	Yn	距離	方向角	Yn+1-Yn-1	Xn × (Yn+1-Yn-1)
8B. 51	48583. 279	-70406. 123	2. 136	258° 41' 05"	-6. 203	-301362. 079637
8B. 52	48582. 860	-70408. 217	20. 910	168° 40' 01"	2. 015	97894. 462900
8B. 25	48562. 358	-70404. 108	2. 136	78° 41' 05"	6. 203	301232. 306674
8B. 26	48562. 777	-70402. 014	20. 910	348° 40' 01"	-2. 015	-97853. 995655

倍面積合計	-89. 305718
1/2	44. 6528590

合計面積	44. 6528590
------	-------------

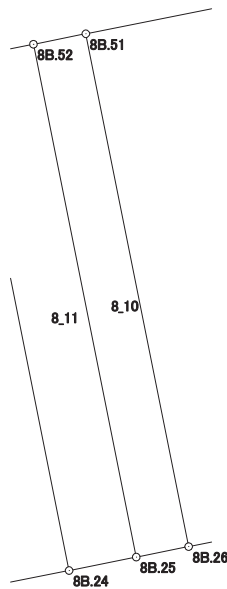

画地出来形面積計算書

世界測地系


現場名：北部第三地区

地番名： 8_11

点名	Xn	Yn	距離	方向角	Yn+1-Yn-1	Xn × (Yn+1-Yn-1)
8B.24	48561.821	-70406.792	2.737	78° 41' 09"	6.793	329880.450053
8B.25	48562.358	-70404.108	20.910	348° 40' 01"	-1.425	-69201.360150
8B.52	48582.860	-70408.217	2.737	258° 41' 09"	-6.793	-330023.367980
8B.53	48582.323	-70410.901	20.910	168° 40' 01"	1.425	69229.810275

倍面積合計	-114.467802
1/2	57.2339010

合計面積	57.2339010
------	------------

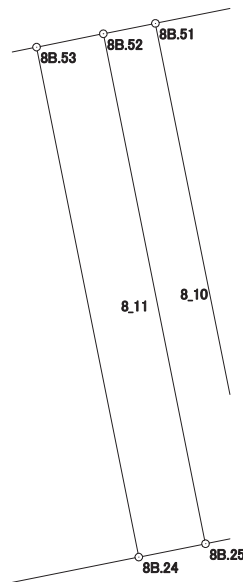

画地出来形面積計算書

世界測地系

現場名：北部第三地区

地番名： 8_12

点名	Xn	Yn	距離	方向角	Yn+1-Yn-1	Xn × (Yn+1-Yn-1)
8B. 24	48561. 821	-70406. 792	20. 910	348° 40' 01"	4. 065	197403. 802365
8B. 53	48582. 323	-70410. 901	3. 244	258° 42' 39"	-7. 290	-354165. 134670
8B. 54	48581. 688	-70414. 082	4. 470	258° 40' 21"	-7. 564	-367471. 888032
8B. 56	48580. 810	-70418. 465	0. 596	258° 40' 16"	-4. 967	-241300. 883270
8B. 55	48580. 693	-70419. 049	20. 908	168° 44' 18"	3. 499	169983. 844807
8B. 23	48560. 188	-70414. 966	8. 336	78° 42' 08"	12. 257	595202. 224316

倍面積合計	-348. 034484
1/2	174. 0172420

合計面積	174. 0172420
------	--------------



画地出来形面積計算書

世界測地系


現場名：北部第三地区

地番名： 8_13

点名	Xn	Yn	距離	方向角	Yn+1-Yn-1	Xn × (Yn+1-Yn-1)
8B.55	48580.693	-70419.049	2.136	258° 37' 56"	-6.177	-300082.940661
8B.57	48580.272	-70421.143	20.906	168° 44' 15"	1.989	96626.161008
8B.22	48559.769	-70417.060	2.136	78° 41' 05"	6.177	299953.693113
8B.23	48560.188	-70414.966	20.908	348° 44' 18"	-1.989	-96586.213932

倍面積合計	-89.300472
1/2	44.6502360

合計面積	44.6502360
------	------------

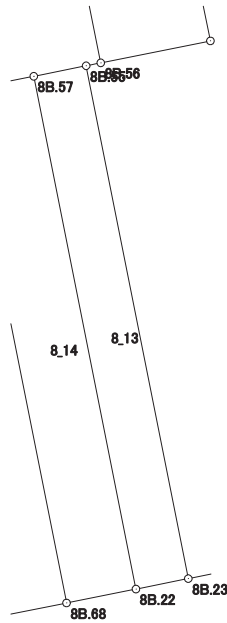

画地出来形面積計算書

世界測地系


現場名：北部第三地区

地番名： 8_14

点名	Xn	Yn	距離	方向角	Yn+1-Yn-1	Xn × (Yn+1-Yn-1)
8B.68	48559.214	-70419.833	2.828	78° 40' 56"	6.856	332921.971184
8B.22	48559.769	-70417.060	20.906	348° 44' 15"	-1.310	-63613.297390
8B.57	48580.272	-70421.143	2.828	258° 38' 33"	-6.856	-333066.344832
8B.65	48579.715	-70423.916	20.904	168° 44' 11"	1.310	63639.426650

倍面積合計	-118.244388
1/2	59.1221940

合計面積	59.1221940
------	------------

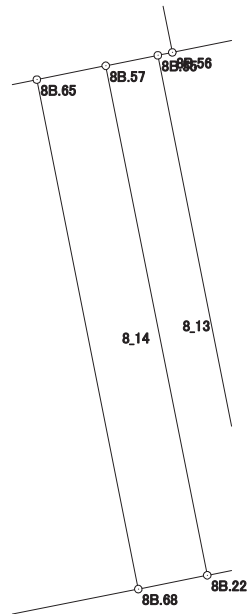

画地出来形面積計算書

世界測地系


現場名：北部第三地区

地番名： 8_15

点名	Xn	Yn	距離	方向角	Yn+1-Yn-1	Xn × (Yn+1-Yn-1)
8B.66	48578.405	-70430.432	20.895	168° 42' 53"	3.823	185715.242315
8B.67	48557.914	-70426.343	6.639	78° 42' 25"	10.599	514665.330486
8B.68	48559.214	-70419.833	20.904	348° 44' 11"	2.427	117853.212378
8B.65	48579.715	-70423.916	3.061	258° 38' 19"	-7.084	-344138.701060
8B.60	48579.112	-70426.917	3.314	258° 38' 09"	-6.250	-303619.450000
8B.61	48578.459	-70430.166	0.271	258° 31' 28"	-3.515	-170753.283385

倍面積合計	-277.649266
1/2	138.8246330

合計面積	138.8246330
------	-------------

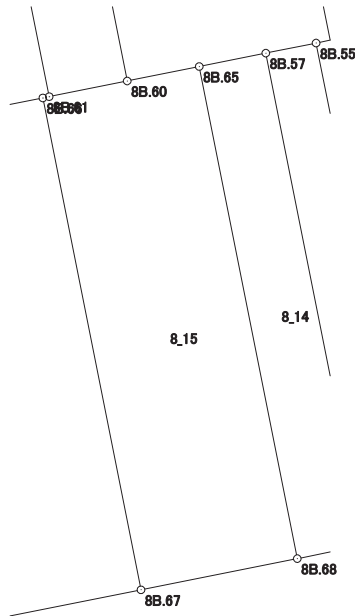

画地出来形面積計算書

世界測地系


現場名：北部第三地区

地番名： 8_16

点名	Xn	Yn	距離	方向角	Yn+1-Yn-1	Xn × (Yn+1-Yn-1)
8B. 66	48578. 405	-70430. 432	3. 718	258° 39' 35"	-7. 734	-375705. 384270
8B. 58	48577. 674	-70434. 077	17. 429	258° 37' 48"	-20. 732	-1007112. 337368
8B. 19	48574. 238	-70451. 164	0. 223	168° 38' 23"	-17. 043	-827850. 738234
8B. 108	48574. 019	-70451. 120	4. 683	168° 40' 58"	0. 963	46776. 780297
8B. 107	48569. 427	-70450. 201	3. 325	168° 40' 23"	1. 572	76351. 139244
8B. 106	48566. 167	-70449. 548	12. 643	168° 40' 43"	3. 135	152254. 933545
8B. 17	48553. 770	-70447. 066	21. 133	78° 41' 30"	23. 205	1126690. 232850
8B. 67	48557. 914	-70426. 343	20. 895	348° 42' 53"	16. 634	807712. 341476

倍面積合計	-883. 032460
1/2	441. 5162300

合計面積	441. 5162300
------	--------------

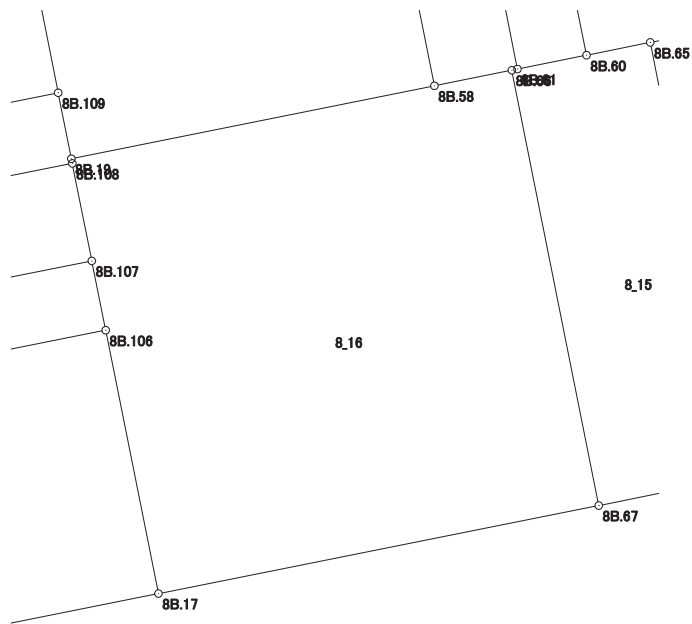

画地出来形面積計算書

世界測地系


現場名：北部第三地区

地番名： 8_17

点名	Xn	Yn	距離	方向角	Yn+1-Yn-1	Xn × (Yn+1-Yn-1)
8B. 3	48553. 421	-70463. 305	4. 008	123° 48' 32"	5. 256	255196. 780776
8B. 4	48551. 191	-70459. 975	13. 164	78° 42' 07"	16. 239	788422. 790649
8B. 17	48553. 770	-70447. 066	12. 643	348° 40' 43"	10. 427	506270. 159790
8B. 106	48566. 167	-70449. 548	15. 992	258° 42' 48"	-18. 165	-882204. 423555
8B. 105	48563. 037	-70465. 231	9. 807	168° 40' 26"	-13. 757	-668081. 700009

倍面積合計	-396. 392349
1/2	198. 1961745

合計面積	198. 1961745
------	--------------

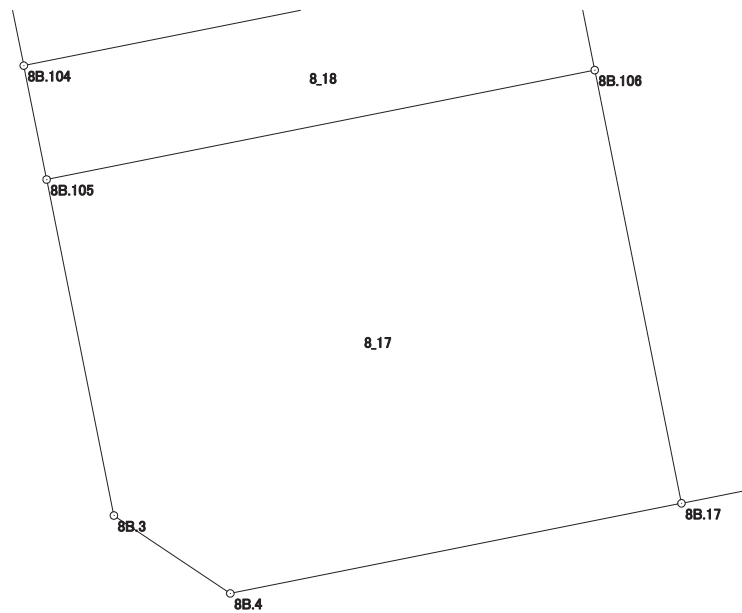

画地出来形面積計算書

世界測地系


現場名：北部第三地区

地番名： 8_18

点名	Xn	Yn	距離	方向角	Yn+1-Yn-1	Xn × (Yn+1-Yn-1)
8B.107	48569.427	-70450.201	15.992	258° 42' 35"	-16.336	-793430.159472
8B.104	48566.296	-70465.884	3.324	168° 40' 11"	-15.030	-729951.428880
8B.105	48563.037	-70465.231	15.992	78° 42' 48"	16.336	793325.772432
8B.106	48566.167	-70449.548	3.325	348° 40' 23"	15.030	729949.490010

倍面積合計	-106.325910
1/2	53.1629550

合計面積	53.1629550
------	------------

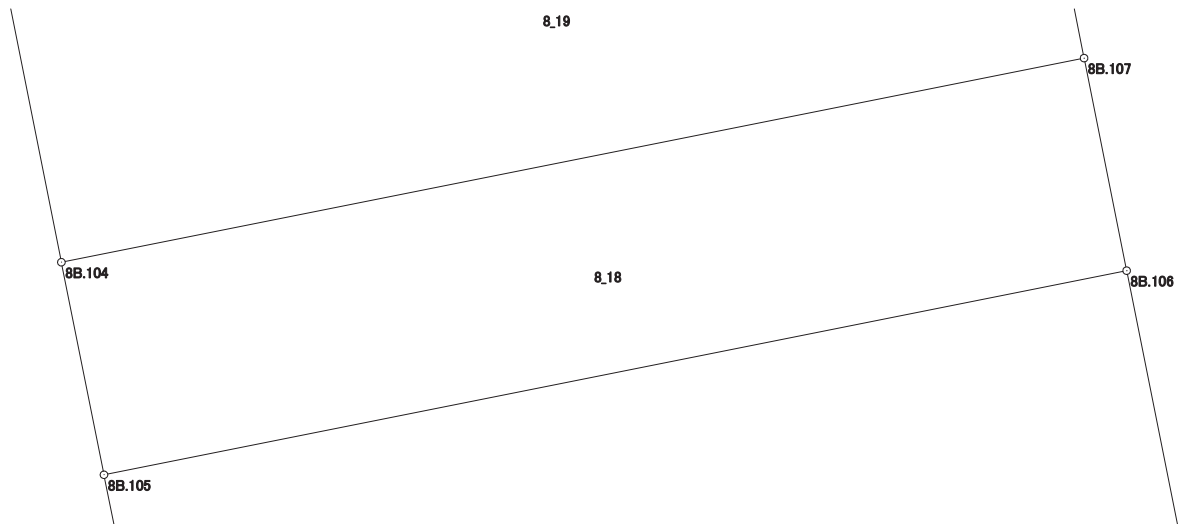

画地出来形面積計算書

世界測地系


現場名：北部第三地区

地番名： 8_19

点名	Xn	Yn	距離	方向角	Yn+1-Yn-1	Xn × (Yn+1-Yn-1)
8B.108	48574.019	-70451.120	15.994	258° 43' 31"	-16.604	-806523.011476
8B.103	48570.892	-70466.805	4.687	168° 40' 07"	-14.764	-717100.649488
8B.104	48566.296	-70465.884	15.992	78° 42' 35"	16.604	806394.778784
8B.107	48569.427	-70450.201	4.683	348° 40' 58"	14.764	717079.020228

倍面積合計	-149.861952
1/2	74.9309760

合計面積	74.9309760
------	------------

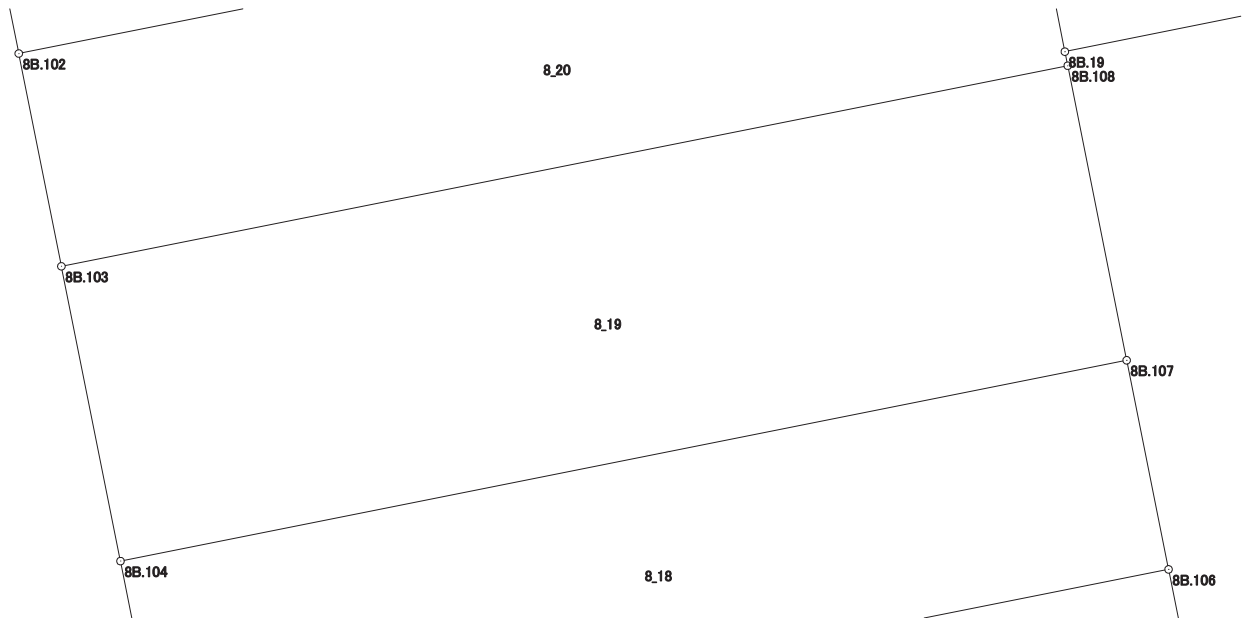

画地出来形面積計算書

世界測地系


現場名：北部第三地区

地番名： 8_20

点名	Xn	Yn	距離	方向角	Yn+1-Yn-1	Xn × (Yn+1-Yn-1)
8B.109	48577.347	-70451.786	15.995	258° 41' 09"	-16.306	-792102.220182
8B.102	48574.209	-70467.470	3.383	168° 39' 49"	-15.019	-729536.044971
8B.103	48570.892	-70466.805	15.994	78° 43' 31"	16.350	794134.084200
8B.108	48574.019	-70451.120	0.223	348° 38' 23"	15.641	759746.231179
8B.19	48574.238	-70451.164	3.171	348° 41' 11"	-0.666	-32350.442508

倍面積合計	-108.392282
1/2	54.1961410

合計面積	54.1961410
------	------------

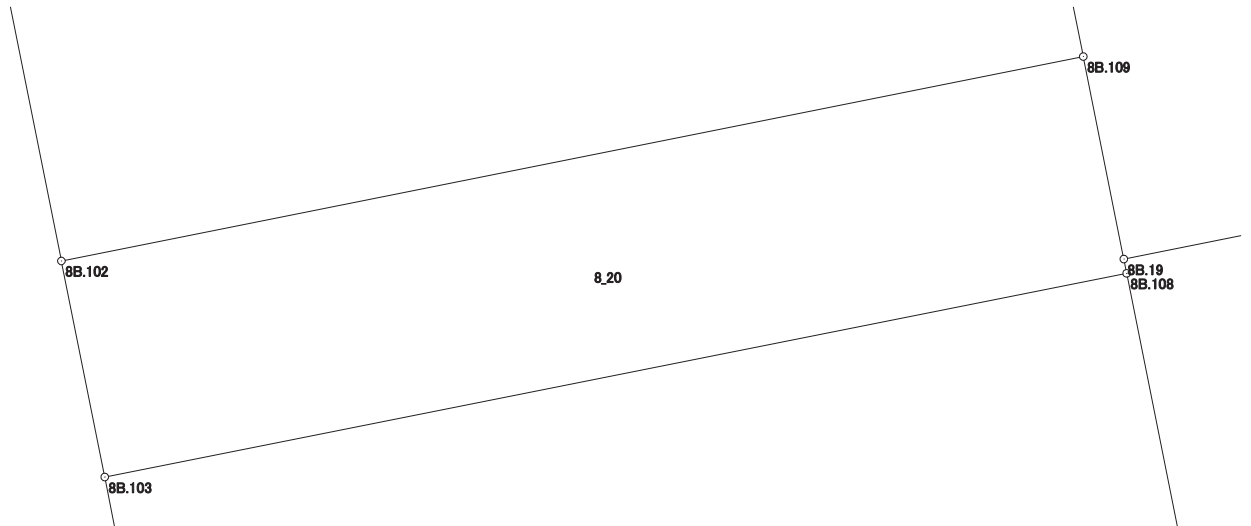

画地出来形面積計算書

世界測地系


現場名：北部第三地区

地番名： 8_21

点名	Xn	Yn	距離	方向角	Yn+1-Yn-1	Xn × (Yn+1-Yn-1)
8B.102	48574.209	-70467.470	15.995	78° 41' 09"	17.918	870352.676862
8B.109	48577.347	-70451.786	11.368	348° 40' 56"	13.453	653511.049191
8B.110	48588.494	-70454.017	15.998	258° 41' 04"	-17.918	-870608.635492
8B.101	48585.355	-70469.704	11.368	168° 39' 59"	-13.453	-653618.780815

倍面積合計	-363.690254
1/2	181.8451270

合計面積	181.8451270
------	-------------

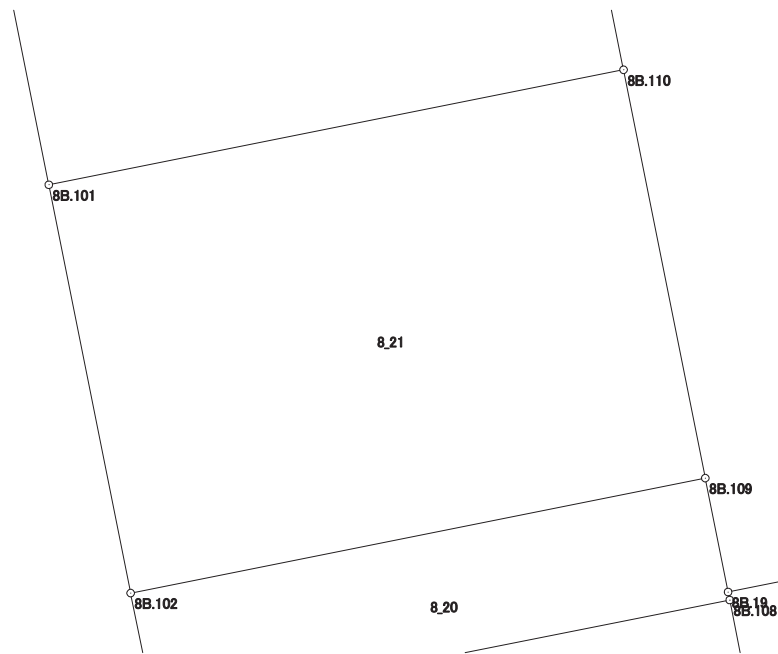

画地出来形面積計算書

世界測地系


現場名：北部第三地区

地番名： 8_22

点名	Xn	Yn	距離	方向角	Yn+1-Yn-1	Xn × (Yn+1-Yn-1)
8B.101	48585.355	-70469.704	15.998	78° 41' 04"	17.609	855539.516195
8B.110	48588.494	-70454.017	12.599	348° 40' 49"	13.214	642048.359716
8B.16	48600.848	-70456.490	13.169	258° 41' 18"	-15.386	-747772.647328
8B.1	48598.265	-70469.403	3.996	213° 48' 19"	-15.136	-735583.339040
8B.2	48594.945	-70471.626	9.781	168° 40' 02"	-0.301	-14627.078445

倍面積合計	-395.188902
1/2	197.5944510

合計面積	197.5944510
------	-------------

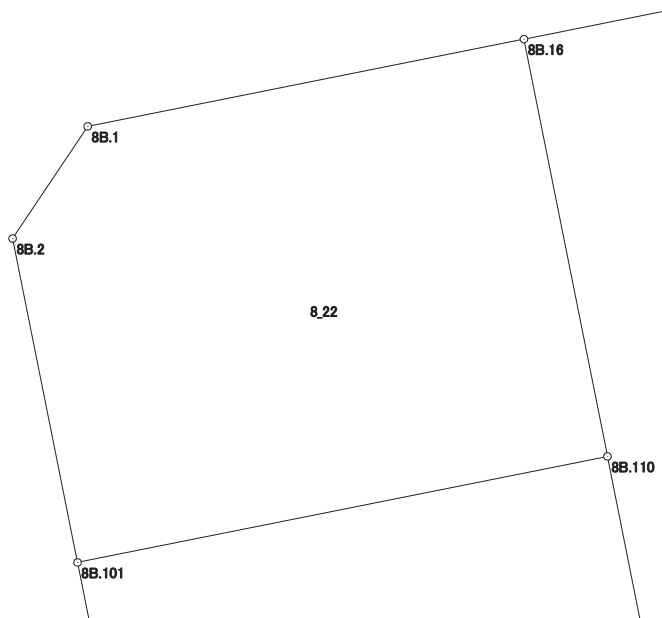

画地出来形面積計算書

世界測地系


現場名：北部第三地区

地番名： 8_23

点名	Xn	Yn	距離	方向角	Yn+1-Yn-1	Xn × (Yn+1-Yn-1)
8B. 16	48600. 848	-70456. 490	12. 599	168° 40' 49"	-14. 621	-710592. 998608
8B. 110	48588. 494	-70454. 017	11. 368	168° 40' 56"	4. 704	228560. 275776
8B. 109	48577. 347	-70451. 786	3. 171	168° 41' 11"	2. 853	138591. 170991
8B. 19	48574. 238	-70451. 164	17. 429	78° 37' 48"	17. 709	860201. 180742
8B. 58	48577. 674	-70434. 077	27. 120	348° 41' 21"	11. 768	571662. 067632
8B. 18	48604. 267	-70439. 396	17. 433	258° 41' 22"	-22. 413	-1089367. 436271

倍面積合計	-945. 739738
1/2	472. 8698690

合計面積	472. 8698690
------	--------------

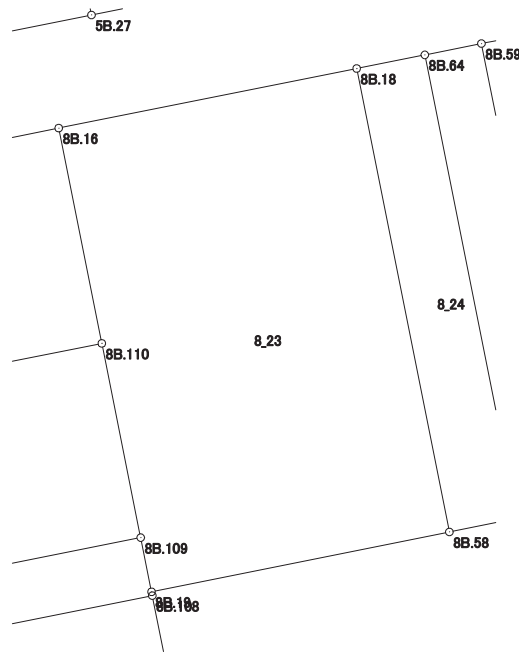

画地出来形面積計算書

世界測地系


現場名：北部第三地区

地番名： 8_24

点名	Xn	Yn	距離	方向角	Yn+1-Yn-1	Xn × (Yn+1-Yn-1)
8B. 58	48577. 674	-70434. 077	3. 718	78° 39' 35"	8. 964	435450. 269736
8B. 66	48578. 405	-70430. 432	0. 271	78° 31' 28"	3. 911	189990. 141955
8B. 61	48578. 459	-70430. 166	27. 117	348° 41' 09"	-5. 054	-245515. 531786
8B. 64	48605. 049	-70435. 486	3. 987	258° 41' 24"	-9. 230	-448624. 602270
8B. 18	48604. 267	-70439. 396	27. 120	168° 41' 21"	1. 409	68483. 412203

倍面積合計	-216. 310162
1/2	108. 1550810

合計面積	108. 1550810
------	--------------

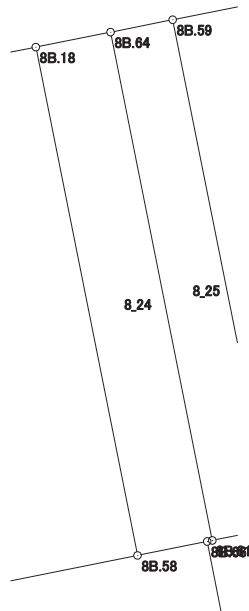

画地出来形面積計算書

世界測地系


現場名：北部第三地区

地番名： 8_25

点名	Xn	Yn	距離	方向角	Yn+1-Yn-1	Xn × (Yn+1-Yn-1)
8B. 61	48578. 459	-70430. 166	3. 314	78° 38' 09"	8. 569	416268. 815171
8B. 60	48579. 112	-70426. 917	27. 114	348° 41' 05"	-2. 071	-100607. 340952
8B. 59	48605. 699	-70432. 237	3. 313	258° 41' 12"	-8. 569	-416502. 234731
8B. 64	48605. 049	-70435. 486	27. 117	168° 41' 09"	2. 071	100661. 056479

倍面積合計	-179. 704033
1/2	89. 8520165

合計面積	89. 8520165
------	-------------

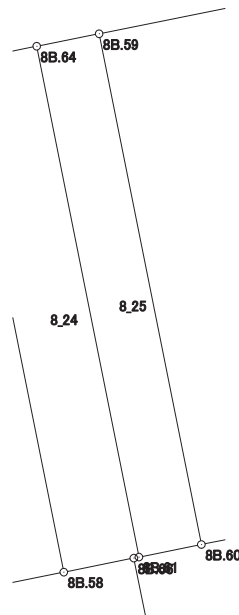

画地出来形面積計算書

世界測地系

現場名：北部第三地区

地番名： 8_26

点名	Xn	Yn	距離	方向角	Yn+1-Yn-1	Xn × (Yn+1-Yn-1)
8B. 60	48579. 112	-70426. 917	3. 061	78° 38' 19"	8. 321	404226. 790952
8B. 65	48579. 715	-70423. 916	2. 828	78° 38' 33"	5. 774	280499. 274410
8B. 57	48580. 272	-70421. 143	2. 136	78° 37' 56"	4. 867	236440. 183824
8B. 55	48580. 693	-70419. 049	0. 596	78° 40' 16"	2. 678	130099. 095854
8B. 56	48580. 810	-70418. 465	27. 106	348° 41' 08"	-4. 734	-229981. 554540
8B. 13	48607. 389	-70423. 783	8. 621	258° 41' 43"	-13. 772	-669420. 961308
8B. 59	48605. 699	-70432. 237	27. 114	168° 41' 05"	-3. 134	-152330. 260666

倍面積合計	-467. 431474
1/2	233. 7157370

合計面積	233. 7157370
------	--------------



画地出来形面積計算書

世界測地系


現場名：北部第三地区

地番名： 8_27

点名	Xn	Yn	距離	方向角	Yn+1-Yn-1	Xn × (Yn+1-Yn-1)
8B.12	48608.266	-70419.402	4.468	258° 40' 48"	-9.701	-471548.788466
8B.13	48607.389	-70423.783	27.106	168° 41' 08"	0.937	45545.123493
8B.56	48580.810	-70418.465	4.470	78° 40' 21"	9.701	471282.437810
8B.54	48581.688	-70414.082	27.105	348° 40' 51"	-0.937	-45521.041656

倍面積合計	-242.268819
1/2	121.1344095

合計面積	121.1344095
------	-------------

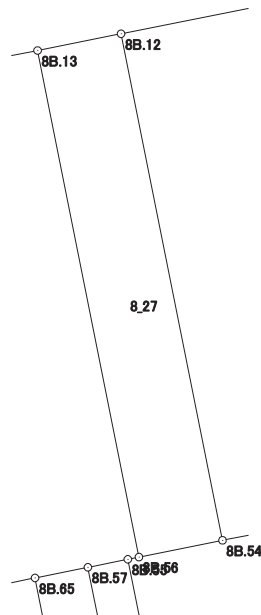

画地出来形面積計算書

世界測地系


現場名：北部第三地区

地番名： 8_28

点名	Xn	Yn	距離	方向角	Yn+1-Yn-1	Xn × (Yn+1-Yn-1)
8B. 12	48608.266	-70419.402	27.105	168° 40' 51"	-12.152	-590687.648432
8B. 54	48581.688	-70414.082	3.244	78° 42' 39"	8.501	412992.929688
8B. 53	48582.323	-70410.901	2.737	78° 41' 09"	5.865	284935.324395
8B. 52	48582.860	-70408.217	2.136	78° 41' 05"	4.778	232128.905080
8B. 51	48583.279	-70406.123	8.306	78° 42' 13"	10.239	497444.193681
8B. 50	48584.906	-70397.978	1.390	78° 40' 26"	9.508	461945.286248
8B. 49	48585.179	-70396.615	27.107	348° 41' 33"	-3.952	-192008.627408
8B. 11	48611.760	-70401.930	17.818	258° 41' 29"	-22.787	-1107716.175120

倍面積合計	-965.811868
1/2	482.9059340

合計面積	482.9059340
------	-------------

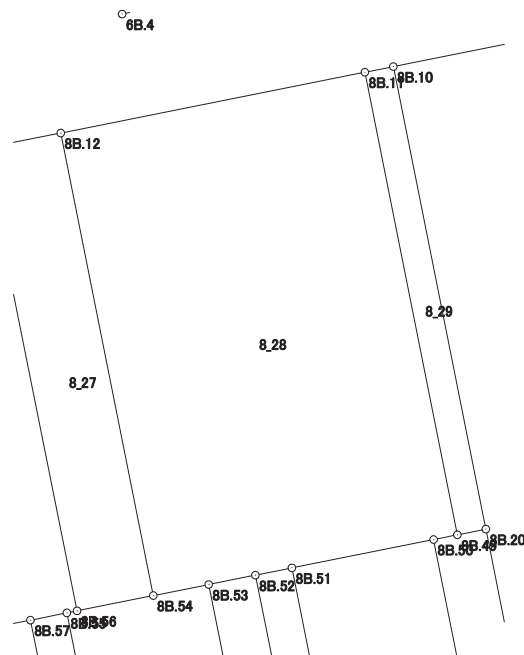

画地出来形面積計算書

世界測地系


現場名：北部第三地区

地番名： 8_29

点名	Xn	Yn	距離	方向角	Yn+1-Yn-1	Xn × (Yn+1-Yn-1)
8B. 49	48585. 179	-70396. 615	1. 669	78° 42' 13"	6. 952	337764. 164408
8B. 20	48585. 506	-70394. 978	27. 107	348° 41' 33"	-3. 678	-178697. 491068
8B. 10	48612. 087	-70400. 293	1. 669	258° 42' 13"	-6. 952	-337951. 228824
8B. 11	48611. 760	-70401. 930	27. 107	168° 41' 33"	3. 678	178794. 053280

倍面積合計	-90. 502204
1/2	45. 2511020

合計面積	45. 2511020
------	-------------

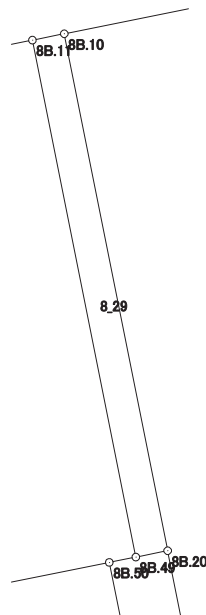

画地出来形面積計算書

世界測地系


現場名：北部第三地区

地番名： 8_30

点名	Xn	Yn	距離	方向角	Yn+1-Yn-1	Xn × (Yn+1-Yn-1)
8B. 45	48587. 603	-70381. 389	9. 204	78° 42' 35"	7. 882	382967. 486846
8B. 44	48589. 405	-70372. 363	8. 637	348° 40' 09"	7. 329	356111. 749245
8B. 39	48597. 874	-70374. 060	19. 082	348° 40' 21"	-5. 445	-264615. 423930
8B. 9	48616. 584	-70377. 808	22. 930	258° 41' 24"	-26. 233	-1275358. 848072
8B. 10	48612. 087	-70400. 293	27. 107	168° 41' 33"	-17. 170	-834669. 533790
8B. 20	48585. 506	-70394. 978	6. 468	168° 41' 37"	6. 583	319838. 385998
8B. 48	48579. 164	-70393. 710	8. 937	78° 39' 45"	10. 031	487297. 594084
8B. 47	48580. 921	-70384. 947	4. 796	78° 39' 35"	13. 465	654142. 101265
8B. 46	48581. 864	-70380. 245	5. 852	348° 43' 36"	3. 558	172854. 272112

倍面積合計	-1432. 216242
1/2	716. 1081210

合計面積	716. 1081210
------	--------------

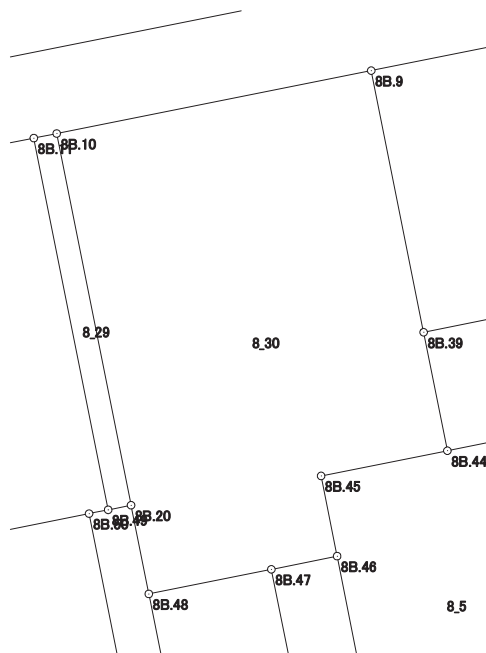

画地出来形面積計算書

世界測地系


現場名：北部第三地区

地番名： 8_31

点名	Xn	Yn	距離	方向角	Yn+1-Yn-1	Xn × (Yn+1-Yn-1)
8B. 9	48616. 584	-70377. 808	19. 082	168° 40' 21"	-17. 305	-841309. 986120
8B. 39	48597. 874	-70374. 060	24. 282	78° 40' 16"	27. 557	1339211. 613818
8B. 38	48602. 644	-70350. 251	16. 236	348° 41' 52"	20. 627	1002526. 737788
8B. 7	48618. 565	-70353. 433	4. 001	303° 51' 39"	-6. 504	-316215. 146760
8B. 8	48620. 794	-70356. 755	21. 470	258° 41' 30"	-24. 375	-1185131. 853750

倍面積合計	-918. 635024
1/2	459. 3175120

合計面積	459. 3175120
------	--------------

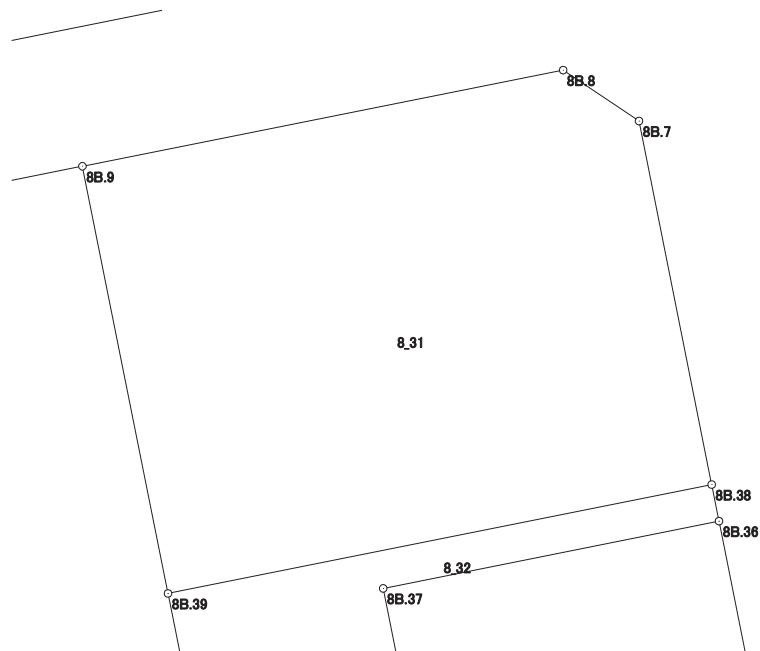

画地出来形面積計算書

世界測地系


現場名：北部第三地区

地番名： 8_32

点名	Xn	Yn	距離	方向角	Yn+1-Yn-1	Xn × (Yn+1-Yn-1)
8B.39	48597.874	-70374.060	8.637	168° 40' 09"	-22.112	-1074596.189888
8B.44	48589.405	-70372.363	5.078	78° 42' 04"	6.677	324431.457185
8B.43	48590.400	-70367.383	4.193	78° 42' 32"	9.092	441783.916800
8B.42	48591.221	-70363.271	7.007	348° 46' 01"	2.747	133480.084087
8B.37	48598.094	-70364.636	14.997	78° 40' 17"	13.340	648298.573960
8B.36	48601.040	-70349.931	1.636	348° 43' 03"	14.385	699125.960400
8B.38	48602.644	-70350.251	24.282	258° 40' 16"	-24.129	-1172733.197076

倍面積合計	-209.394532
1/2	104.6972660

合計面積	104.6972660
------	-------------

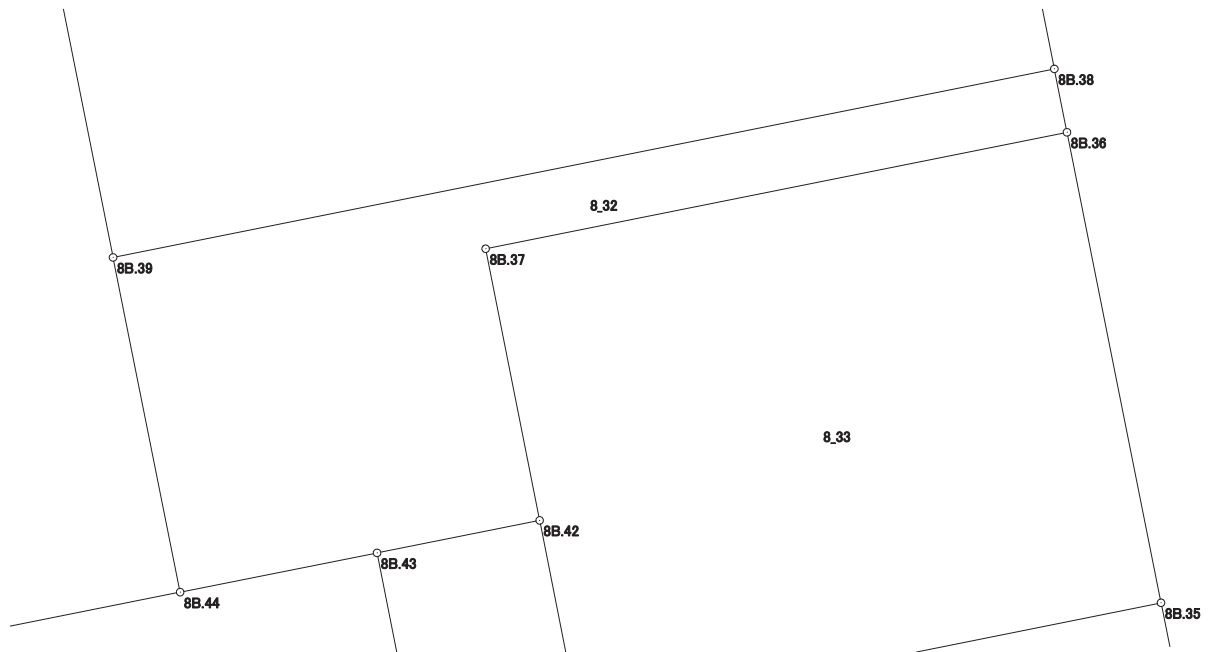

画地出来形面積計算書

世界測地系


現場名：北部第三地区

地番名： 8_33

点名	Xn	Yn	距離	方向角	Yn+1-Yn-1	Xn × (Yn+1-Yn-1)
8B.37	48598.094	-70364.636	7.007	168° 46' 01"	-13.340	-648298.573960
8B.42	48591.221	-70363.271	5.143	168° 45' 12"	2.368	115064.011328
8B.40	48586.177	-70362.268	15.010	78° 37' 35"	15.718	763677.530086
8B.35	48589.137	-70347.553	12.138	348° 42' 08"	12.337	599444.183169
8B.36	48601.040	-70349.931	14.997	258° 40' 17"	-17.083	-830251.566320

倍面積合計	-364.415697
1/2	182.2078485

合計面積	182.2078485
------	-------------

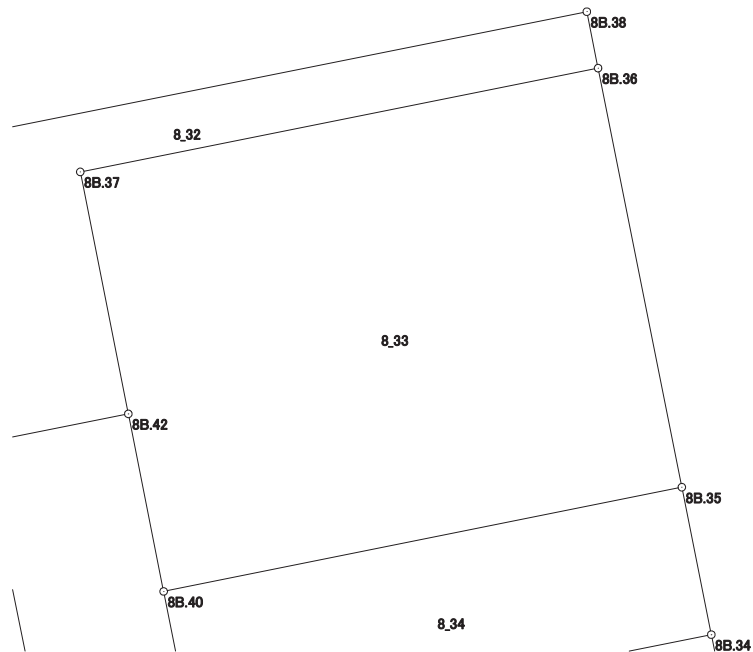

画地出来形面積計算書

世界測地系

現場名：北部第三地区

地番名： 8_34

点名	Xn	Yn	距離	方向角	Yn+1-Yn-1	Xn × (Yn+1-Yn-1)
8B.40	48586.177	-70362.268	4.271	168° 45' 59"	-13.883	-674521.895291
8B.41	48581.988	-70361.436	3.051	78° 37' 12"	3.823	185728.940124
8B.62	48582.590	-70358.445	4.050	78° 37' 15"	6.961	338183.408990
8B.63	48583.389	-70354.475	7.915	78° 37' 04"	11.729	569834.569581
8B.34	48584.951	-70346.716	4.269	348° 41' 34"	6.922	336305.030822
8B.35	48589.137	-70347.553	15.010	258° 37' 35"	-15.552	-755658.258624

倍面積合計	-128.204398
1/2	64.1021990

合計面積	64.1021990
------	------------

