




北部第三地区 画地出来形確認測量原図

〈96街区〉

平成二十四年三月

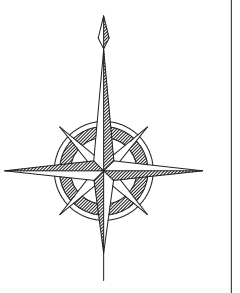

S=1:500

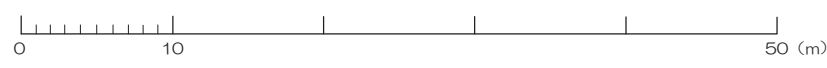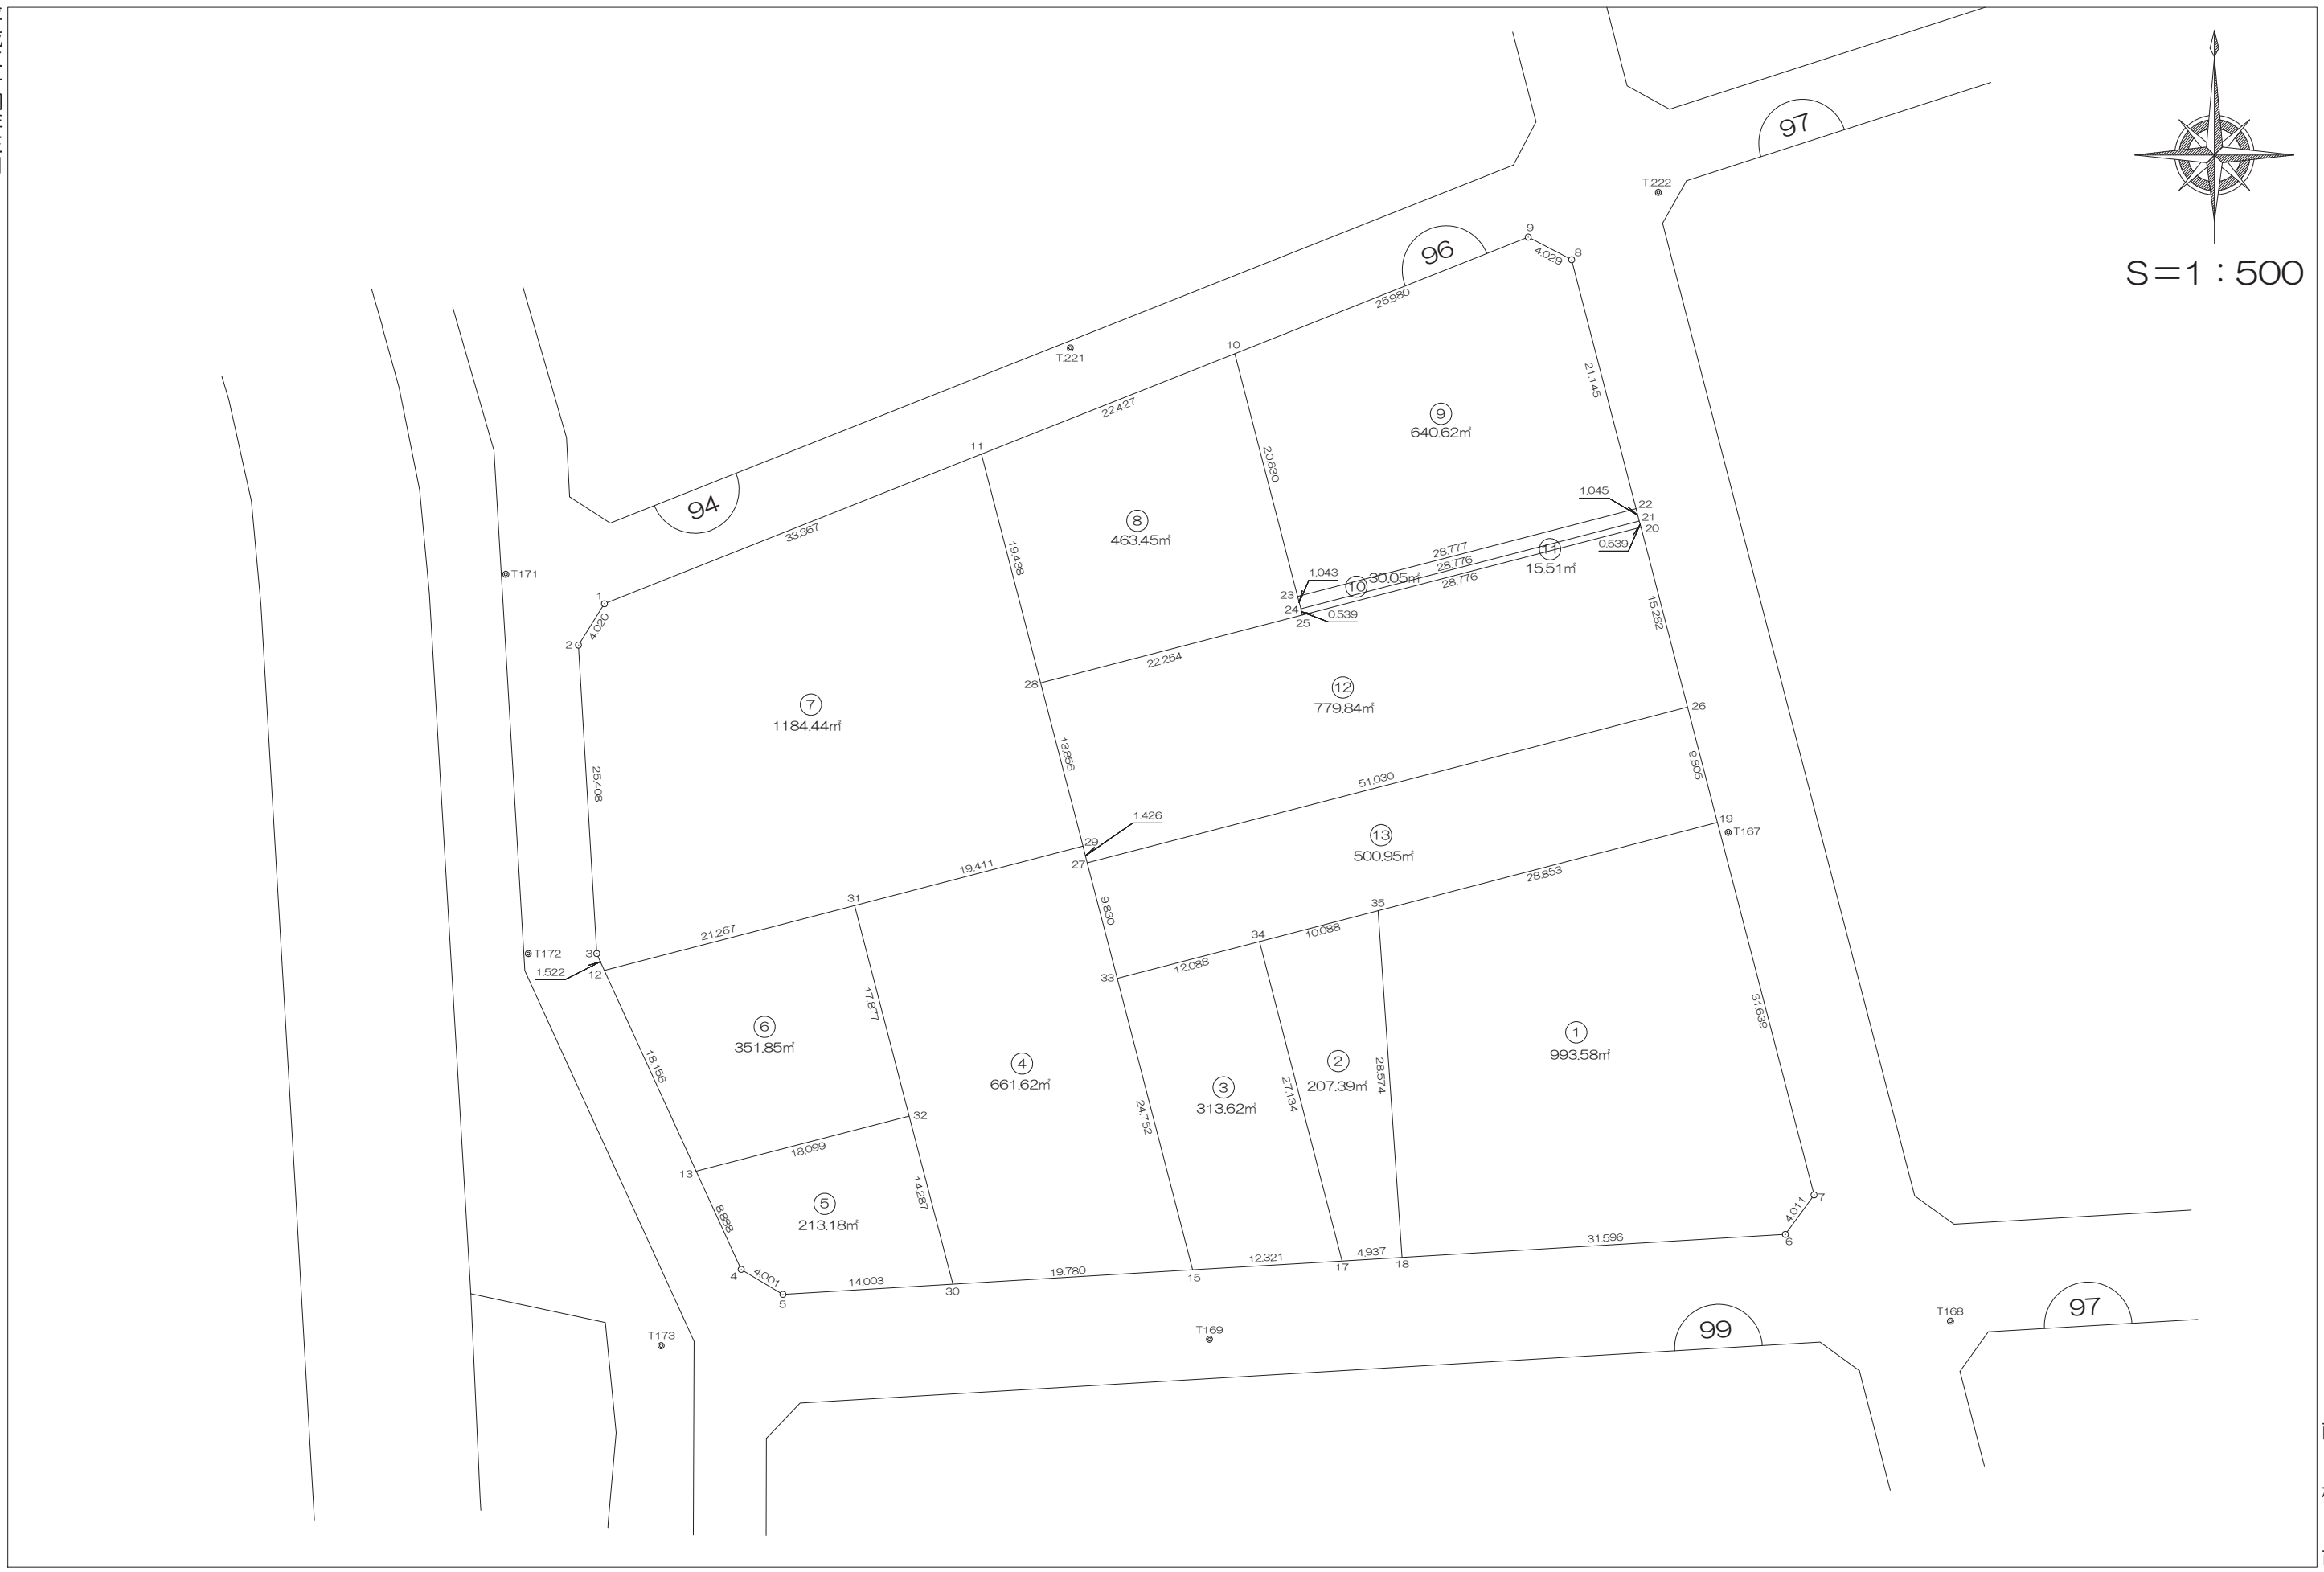

前橋市

# 画地出来形面積計算書

世界測地系


現場名：北部第三地区

地番名： 96\_1

点名	Xn	Yn	距離	方向角	Yn+1-Yn-1	Xn × (Yn+1-Yn-1)
96B. 35	47476. 728	-69882. 135	28. 574	176° 02' 12"	-25. 952	-1232116. 045056
96B. 18	47448. 222	-69880. 160	31. 596	86° 34' 47"	33. 515	1590227. 160330
96B. 6	47450. 107	-69848. 620	4. 011	35° 56' 28"	33. 894	1608273. 926658
96B. 7	47453. 354	-69846. 266	31. 639	345° 27' 44"	-5. 588	-265169. 342152
96B. 19	47483. 980	-69854. 208	28. 853	255° 26' 35"	-35. 869	-1703202. 878620

倍面積合計	-1987. 178840
1/2	993. 5894200

合計面積	993. 5894200
------	--------------

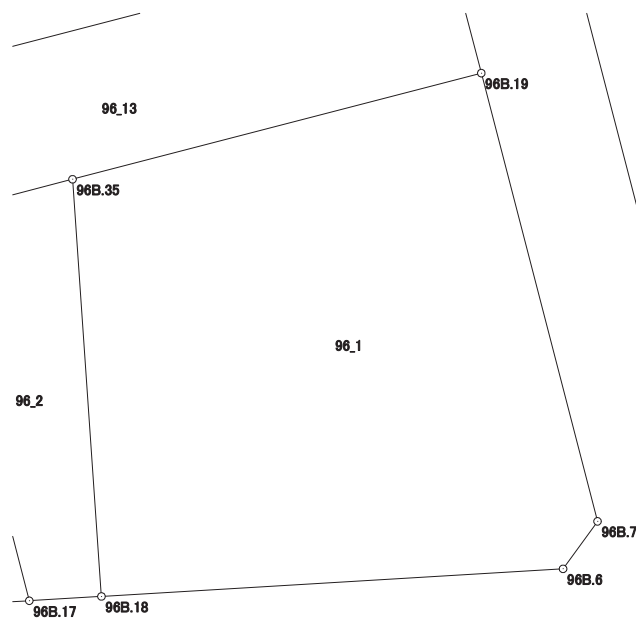

# 画地出来形面積計算書

世界測地系


現場名：北部第三地区

地番名： 96\_2

点名	Xn	Yn	距離	方向角	Yn+1-Yn-1	Xn × (Yn+1-Yn-1)
96B. 34	47474. 192	-69891. 899	27. 134	165° 27' 45"	-2. 953	-140191. 288976
96B. 17	47447. 927	-69885. 088	4. 937	86° 34' 27"	11. 739	556991. 215053
96B. 18	47448. 222	-69880. 160	28. 574	356° 02' 12"	2. 953	140114. 599566
96B. 35	47476. 728	-69882. 135	10. 088	255° 26' 25"	-11. 739	-557329. 309992

倍面積合計	-414. 784349
1/2	207. 3921745

合計面積	207. 3921745
------	--------------

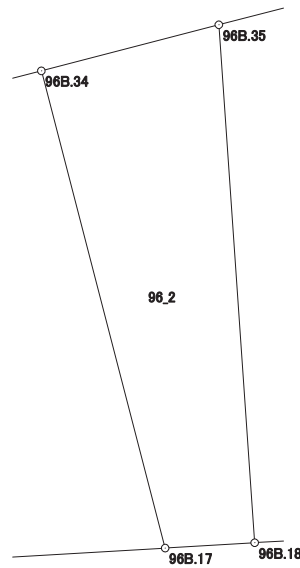

# 画地出来形面積計算書

世界測地系


現場名：北部第三地区

地番名： 96\_3

点名	Xn	Yn	距離	方向角	Yn+1-Yn-1	Xn × (Yn+1-Yn-1)
96B.33	47471.153	-69903.599	24.752	165° 27' 55"	-5.488	-260521.687664
96B.15	47447.193	-69897.387	12.321	86° 35' 05"	18.511	878294.989623
96B.17	47447.927	-69885.088	27.134	345° 27' 45"	5.488	260394.223376
96B.34	47474.192	-69891.899	12.088	255° 26' 22"	-18.511	-878794.768112

倍面積合計	-627.242777
1/2	313.6213885

合計面積	313.6213885
------	-------------

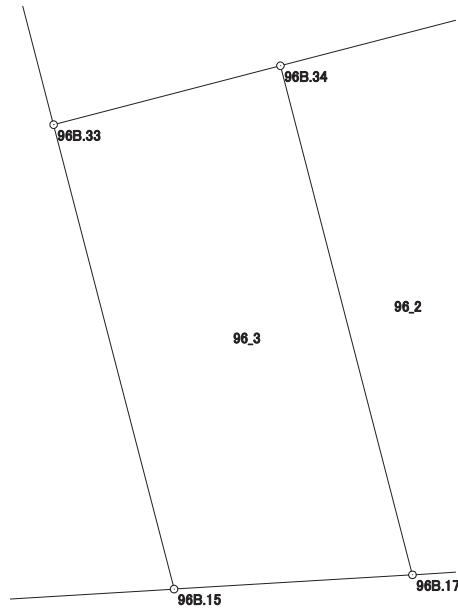

# 画地出来形面積計算書

世界測地系


現場名：北部第三地区

地番名： 96\_4

点名	Xn	Yn	距離	方向角	Yn+1-Yn-1	Xn × (Yn+1-Yn-1)
96B. 31	47477. 145	-69925. 207	17. 877	165° 27' 36"	-14. 294	-678638. 310630
96B. 32	47459. 841	-69920. 719	14. 287	165° 27' 32"	8. 075	383238. 216075
96B. 30	47446. 012	-69917. 132	19. 780	86° 34' 37"	23. 332	1107010. 351984
96B. 15	47447. 193	-69897. 387	24. 752	345° 27' 55"	13. 533	642102. 862869
96B. 33	47471. 153	-69903. 599	9. 830	345° 27' 33"	-8. 680	-412049. 608040
96B. 27	47480. 668	-69906. 067	1. 426	345° 27' 25"	-2. 826	-134180. 367768
96B. 29	47482. 048	-69906. 425	19. 411	255° 22' 10"	-19. 140	-908806. 398720

倍面積合計	-1323. 254230
1/2	661. 6271150

合計面積	661. 6271150
------	--------------

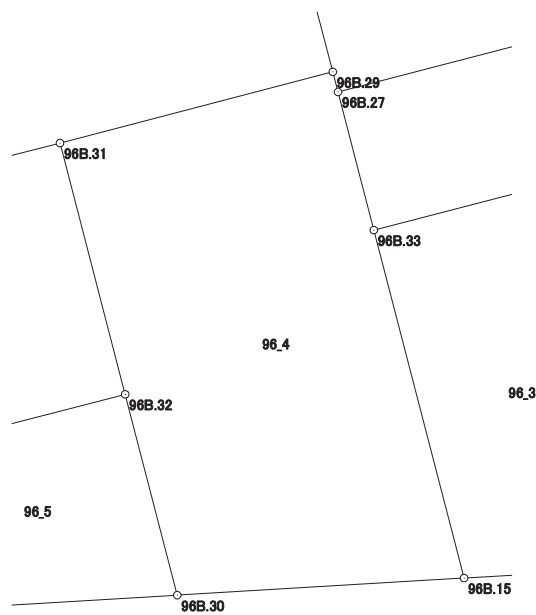

# 画地出来形面積計算書

世界測地系


現場名：北部第三地区

地番名： 96\_5

点名	Xn	Yn	距離	方向角	Yn+1-Yn-1	Xn × (Yn+1-Yn-1)
96B.13	47455.312	-69938.242	8.888	155° 24' 47"	-13.825	-656069.688400
96B.4	47447.230	-69934.544	4.001	120° 53' 07"	7.132	338393.644360
96B.5	47445.176	-69931.110	14.003	86° 34' 38"	17.412	826115.404512
96B.30	47446.012	-69917.132	14.287	345° 27' 32"	10.391	493011.510692
96B.32	47459.841	-69920.719	18.099	255° 30' 30"	-21.110	-1001877.243510

倍面積合計	-426.372346
1/2	213.1861730

合計面積	213.1861730
------	-------------

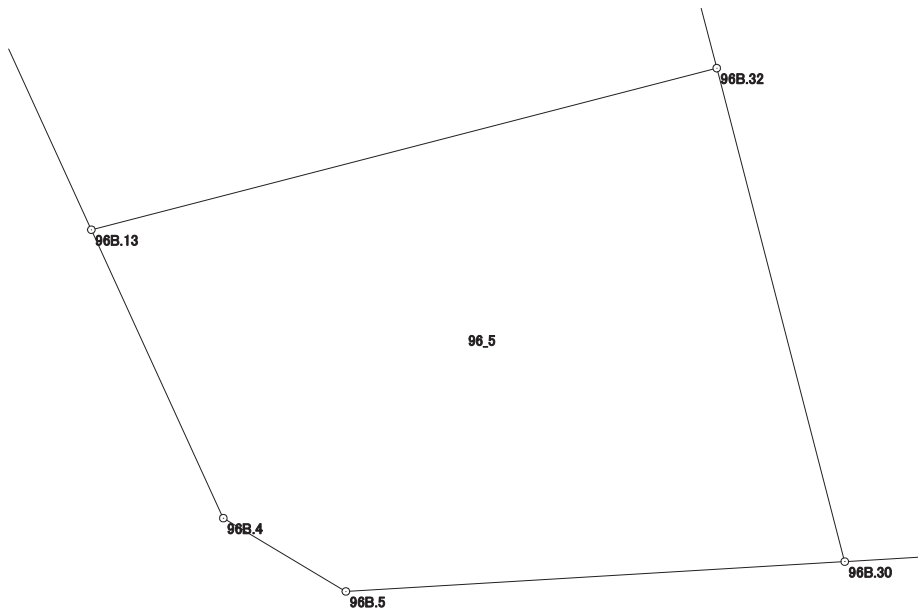

# 画地出来形面積計算書

世界測地系


現場名：北部第三地区

地番名： 96\_6

点名	Xn	Yn	距離	方向角	Yn+1-Yn-1	Xn × (Yn+1-Yn-1)
96B.12	47471.822	-69945.797	18.156	155° 24' 40"	-13.035	-618795.199770
96B.13	47455.312	-69938.242	18.099	75° 30' 30"	25.078	1190084.314336
96B.32	47459.841	-69920.719	17.877	345° 27' 36"	13.035	618639.027435
96B.31	47477.145	-69925.207	21.267	255° 30' 18"	-25.078	-1190631.842310

倍面積合計	-703.700309
1/2	351.8501545

合計面積	351.8501545
------	-------------

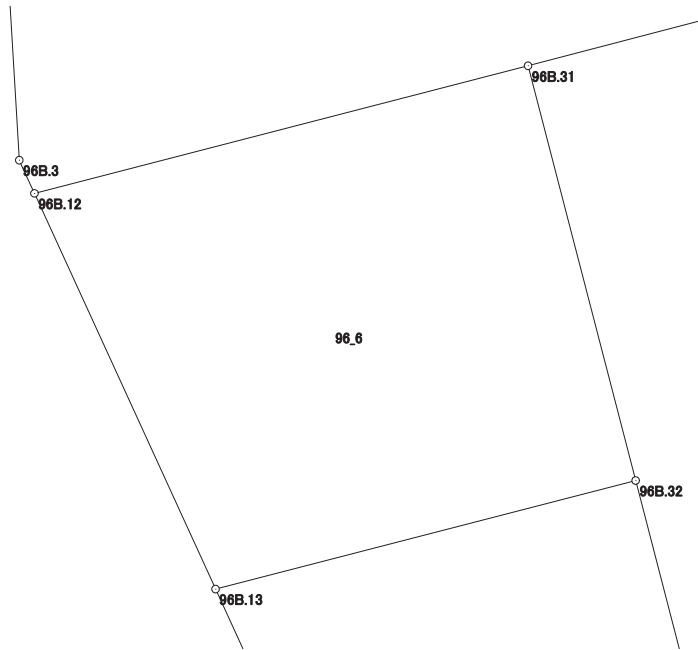

# 画地出来形面積計算書

世界測地系


現場名：北部第三地区

地番名： 96\_7

点名	Xn	Yn	距離	方向角	Yn+1-Yn-1	Xn × (Yn+1-Yn-1)
96B. 1	47501.974	-69945.797	4.020	212° 06' 46"	-33.153	-1574832.944022
96B. 2	47498.569	-69947.934	25.408	176° 36' 23"	-0.633	-30066.594177
96B. 3	47473.206	-69946.430	1.522	155° 25' 19"	2.137	101450.241222
96B. 12	47471.822	-69945.797	21.267	75° 30' 18"	21.223	1007494.478306
96B. 31	47477.145	-69925.207	19.411	75° 22' 10"	39.372	1869270.152940
96B. 29	47482.048	-69906.425	13.856	345° 27' 44"	15.304	726665.262592
96B. 28	47495.460	-69909.903	19.438	345° 27' 58"	-8.356	-396872.063760
96B. 11	47514.276	-69914.781	33.367	248° 21' 54"	-35.894	-1705477.422744

倍面積合計	-2368.889643
1/2	1184.4448215

合計面積	1184.4448215
------	--------------

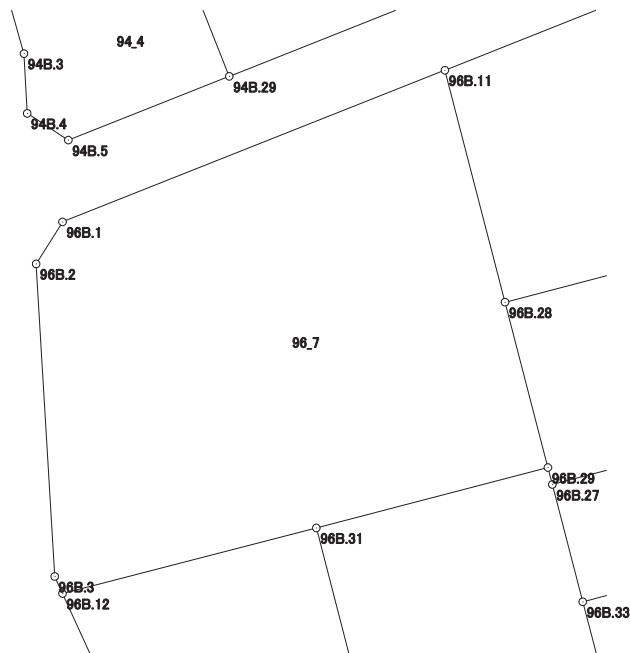



# 画地出来形面積計算書

世界測地系


現場名：北部第三地区

地番名： 96\_8

点名	Xn	Yn	距離	方向角	Yn+1-Yn-1	Xn × (Yn+1-Yn-1)
96B.11	47514.276	-69914.781	19.438	165° 27' 58"	-15.968	-758707.959168
96B.28	47495.460	-69909.903	22.254	75° 28' 05"	26.420	1254830.053200
96B.25	47501.044	-69888.361	0.539	345° 29' 59"	21.407	1016854.848908
96B.24	47501.566	-69888.496	1.043	345° 27' 28"	-0.397	-18858.121702
96B.23	47502.576	-69888.758	20.630	345° 28' 00"	-5.439	-258366.510864
96B.10	47522.546	-69893.935	22.427	248° 21' 39"	-26.023	-1236679.214558

倍面積合計	-926.904184
1/2	463.4520920

合計面積	463.4520920
------	-------------

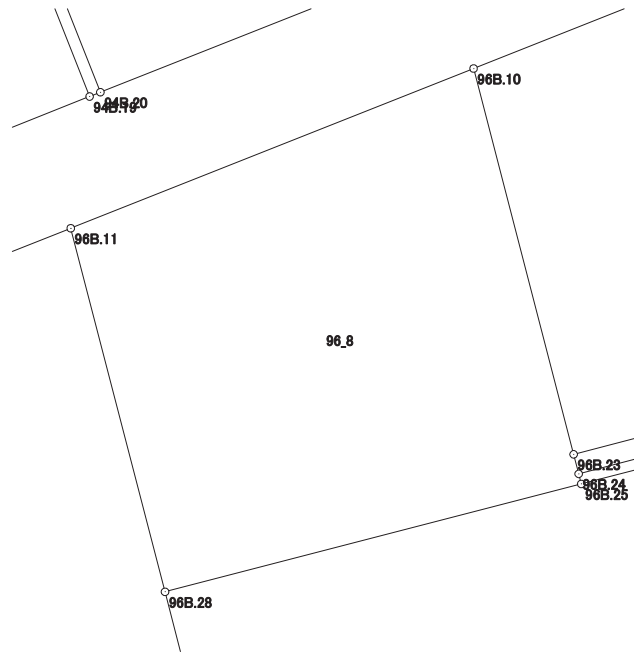

# 画地出来形面積計算書

世界測地系


現場名：北部第三地区

地番名： 96\_9

点名	Xn	Yn	距離	方向角	Yn+1-Yn-1	Xn × (Yn+1-Yn-1)
96B. 9	47532. 125	-69869. 785	25. 980	248° 21' 52"	-27. 724	-1317780. 633500
96B. 10	47522. 546	-69893. 935	20. 630	165° 28' 00"	-18. 973	-901645. 265258
96B. 23	47502. 576	-69888. 758	28. 777	75° 27' 55"	33. 033	1569152. 593008
96B. 22	47509. 798	-69860. 902	21. 145	345° 27' 33"	22. 547	1071203. 415506
96B. 8	47530. 266	-69866. 211	4. 029	297° 28' 52"	-8. 883	-422211. 352878

倍面積合計	-1281. 243122
1/2	640. 6215610

合計面積	640. 6215610
------	--------------

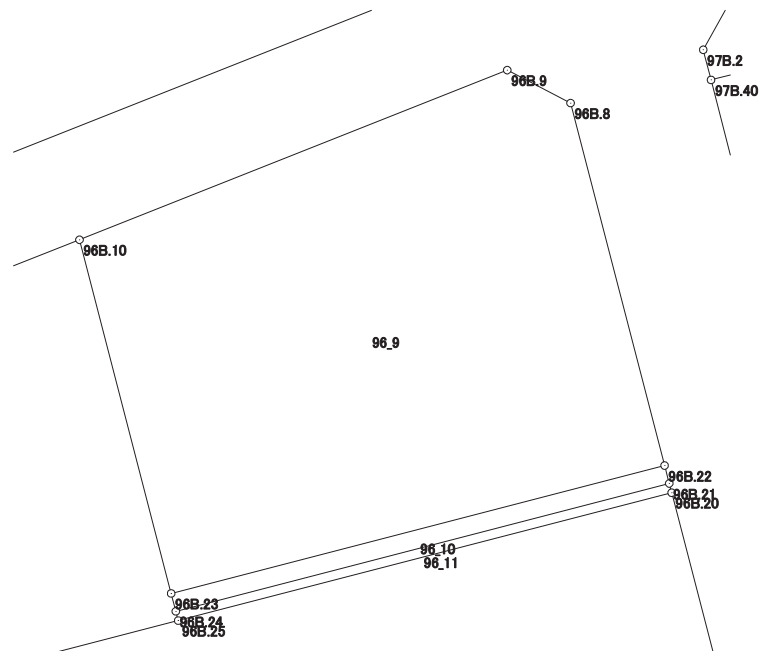

# 画地出来形面積計算書

世界測地系


現場名：北部第三地区

地番名： 96\_10

点名	Xn	Yn	距離	方向角	Yn+1-Yn-1	Xn × (Yn+1-Yn-1)
96B.23	47502.576	-69888.758	1.043	165° 27' 28"	-27.594	-1310786.082144
96B.24	47501.566	-69888.496	28.776	75° 28' 09"	28.118	1335649.032788
96B.21	47508.786	-69860.640	1.045	345° 29' 07"	27.594	1310957.440884
96B.22	47509.798	-69860.902	28.777	255° 27' 55"	-28.118	-1335880.500164

倍面積合計	-60.108636
1/2	30.0543180

合計面積	30.0543180
------	------------

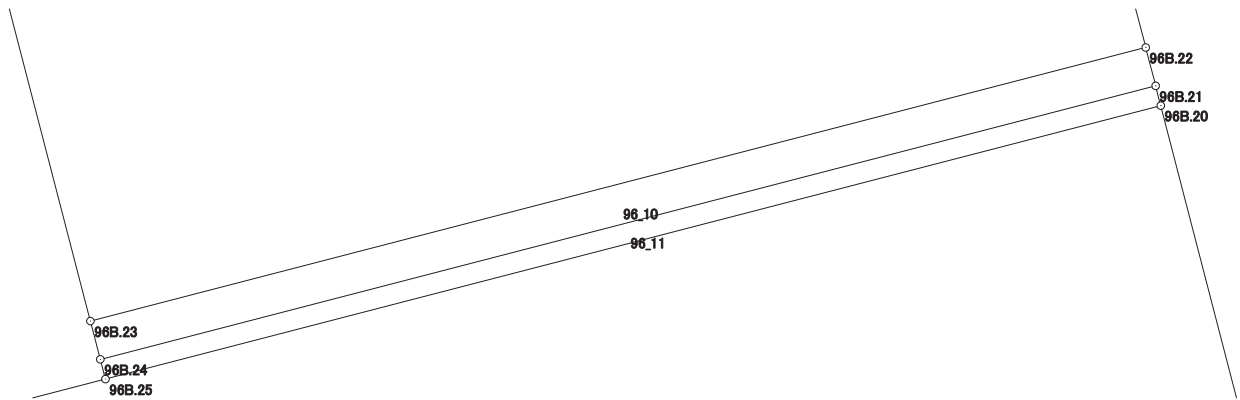

# 画地出来形面積計算書

世界測地系


現場名：北部第三地区

地番名： 96\_11

点名	Xn	Yn	距離	方向角	Yn+1-Yn-1	Xn × (Yn+1-Yn-1)
96B.24	47501.566	-69888.496	0.539	165° 29' 59"	-27.721	-1316790.911086
96B.25	47501.044	-69888.361	28.776	75° 28' 09"	27.991	1329601.722604
96B.20	47508.264	-69860.505	0.539	345° 29' 59"	27.721	1316976.586344
96B.21	47508.786	-69860.640	28.776	255° 28' 09"	-27.991	-1329818.428926

倍面積合計	-31.031064
1/2	15.5155320

合計面積	15.5155320
------	------------

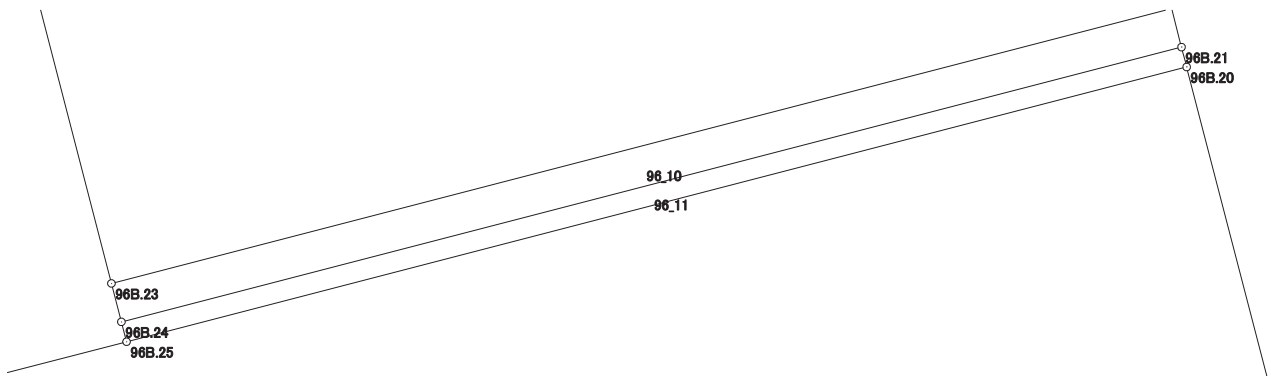

# 画地出来形面積計算書

世界測地系


現場名：北部第三地区

地番名： 96\_12

点名	Xn	Yn	距離	方向角	Yn+1-Yn-1	Xn × (Yn+1-Yn-1)
96B. 28	47495. 460	-69909. 903	13. 856	165° 27' 44"	-18. 064	-857957. 989440
96B. 29	47482. 048	-69906. 425	1. 426	165° 27' 25"	3. 836	182141. 136128
96B. 27	47480. 668	-69906. 067	51. 030	75° 28' 11"	49. 756	2362448. 117008
96B. 26	47493. 471	-69856. 669	15. 282	345° 27' 46"	45. 562	2163897. 525702
96B. 20	47508. 264	-69860. 505	28. 776	255° 28' 09"	-31. 692	-1505631. 902688
96B. 25	47501. 044	-69888. 361	22. 254	255° 28' 05"	-49. 398	-2346456. 571512

倍面積合計	-1559. 684802
1/2	779. 8424010

合計面積	779. 8424010
------	--------------

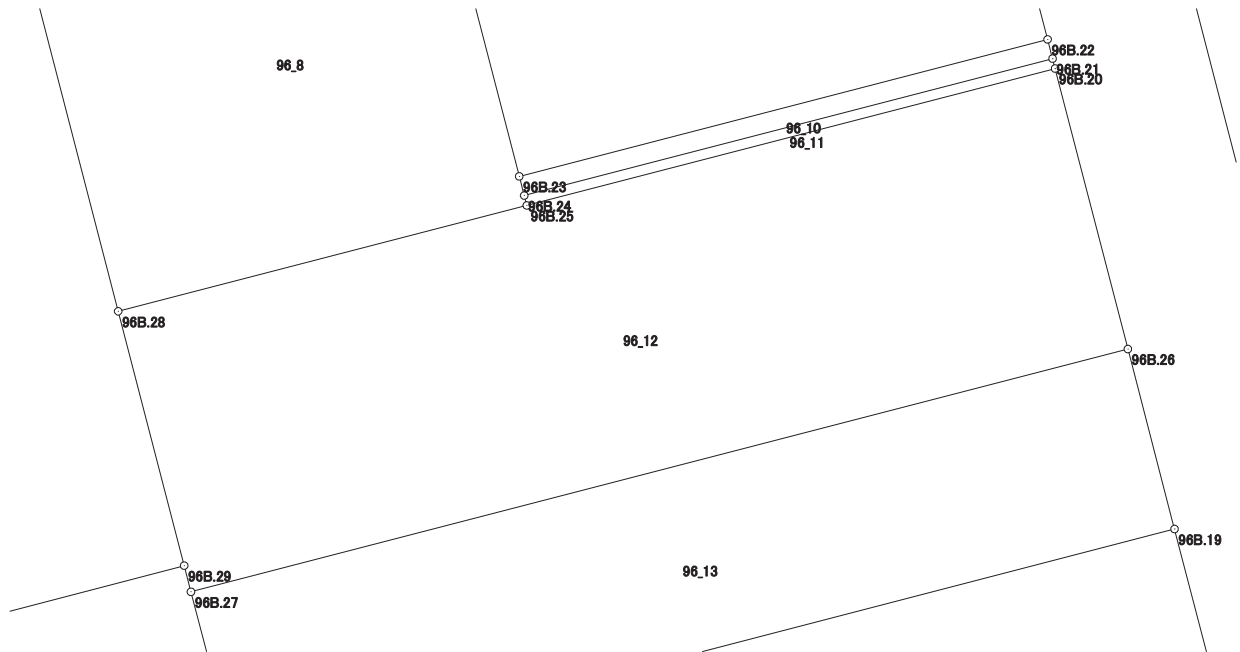

# 画地出来形面積計算書

世界測地系

現場名：北部第三地区

地番名： 96\_13

点名	Xn	Yn	距離	方向角	Yn+1-Yn-1	Xn × (Yn+1-Yn-1)
96B. 27	47480.668	-69906.067	9.830	165° 27' 33"	-46.930	-2228267.749240
96B. 33	47471.153	-69903.599	12.088	75° 26' 22"	14.168	672571.295704
96B. 34	47474.192	-69891.899	10.088	75° 26' 25"	21.464	1018986.057088
96B. 35	47476.728	-69882.135	28.853	75° 26' 35"	37.691	1789445.355048
96B. 19	47483.980	-69854.208	9.805	345° 27' 48"	25.466	1209227.034680
96B. 26	47493.471	-69856.669	51.030	255° 28' 11"	-51.859	-2462963.912589

倍面積合計	-1001.919309
1/2	500.9596545

合計面積	500.9596545
------	-------------

