


北部第三地区 画地出来形確認測量原図

〈98街区〉

平成二十四年三月

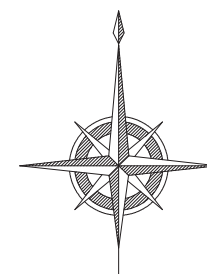

S=1:500



前橋市

# 画地出来形面積計算書

世界測地系


現場名：北部第三地区

地番名： 98\_1

点名	Xn	Yn	距離	方向角	Yn+1-Yn-1	Xn × (Yn+1-Yn-1)
98B. 29	47491.090	-69732.005	35.532	164° 56' 02"	8.522	404719.068980
98B. 34	47456.779	-69722.769	1.723	168° 08' 32"	9.590	455110.510610
98B. 28	47455.093	-69722.415	28.229	97° 15' 04"	28.357	1345684.072201
98B. 6	47451.530	-69694.412	4.013	34° 47' 27"	30.293	1437449.198290
98B. 7	47454.826	-69692.122	46.358	332° 26' 12"	-19.161	-909281.920986
98B. 13	47495.922	-69713.573	18.317	255° 18' 35"	-39.169	-1860367.768818
98B. 21	47491.277	-69731.291	0.738	255° 19' 25"	-18.432	-875359.217664

倍面積合計	-2046.057387
1/2	1023.0286935

合計面積	1023.0286935
------	--------------

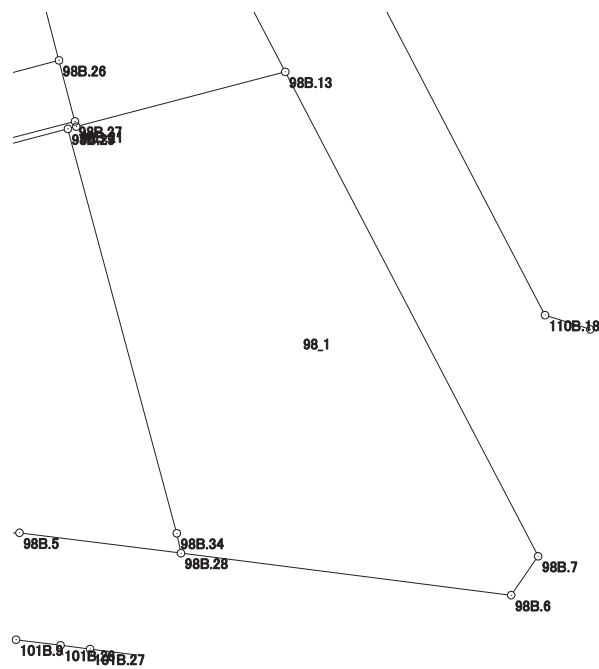

# 画地出来形面積計算書

世界測地系


現場名：北部第三地区

地番名： 98\_2

点名	Xn	Yn	距離	方向角	Yn+1-Yn-1	Xn × (Yn+1-Yn-1)
98B. 12	47484. 183	-69758. 359	26. 632	165° 19' 13"	-19. 605	-930927. 407715
98B. 3	47458. 420	-69751. 610	4. 006	125° 38' 03"	10. 005	474821. 492100
98B. 4	47456. 086	-69748. 354	12. 261	86° 32' 57"	15. 495	735332. 052570
98B. 5	47456. 824	-69736. 115	13. 809	97° 12' 04"	25. 939	1230982. 557736
98B. 28	47455. 093	-69722. 415	1. 723	348° 08' 32"	13. 346	633335. 671178
98B. 34	47456. 779	-69722. 769	35. 532	344° 56' 02"	-9. 590	-455110. 510610
98B. 29	47491. 090	-69732. 005	27. 244	255° 18' 50"	-35. 590	-1690207. 893100

倍面積合計	-1774. 037841
1/2	887. 0189205

合計面積	887. 0189205
------	--------------

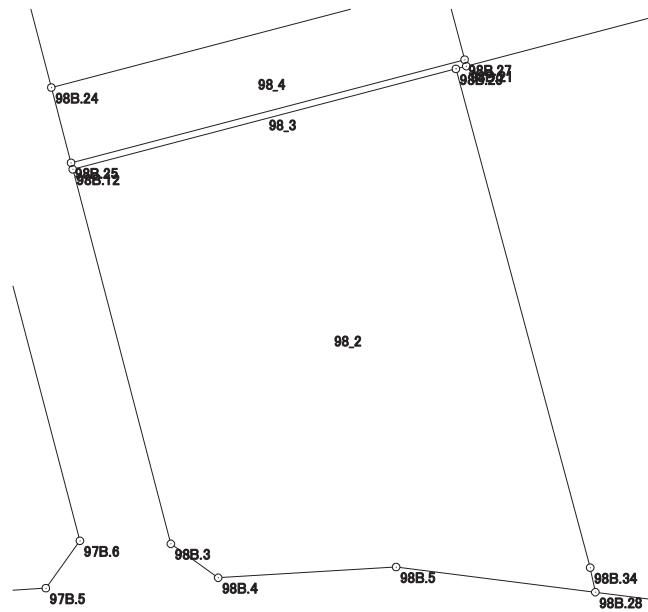

# 画地出来形面積計算書

世界測地系


現場名：北部第三地区

地番名： 98\_3

点名	Xn	Yn	距離	方向角	Yn+1-Yn-1	Xn × (Yn+1-Yn-1)
98B. 25	47484. 629	-69758. 476	0. 461	165° 18' 03"	-26. 951	-1279758. 236179
98B. 12	47484. 183	-69758. 359	27. 244	75° 18' 50"	26. 471	1256953. 808193
98B. 29	47491. 090	-69732. 005	0. 738	75° 19' 25"	27. 068	1285488. 824120
98B. 21	47491. 277	-69731. 291	0. 460	345° 16' 09"	0. 597	28352. 292369
98B. 27	47491. 722	-69731. 408	27. 982	255° 18' 58"	-27. 185	-1291062. 462570

倍面積合計	-25. 774067
1/2	12. 8870335

合計面積	12. 8870335
------	-------------

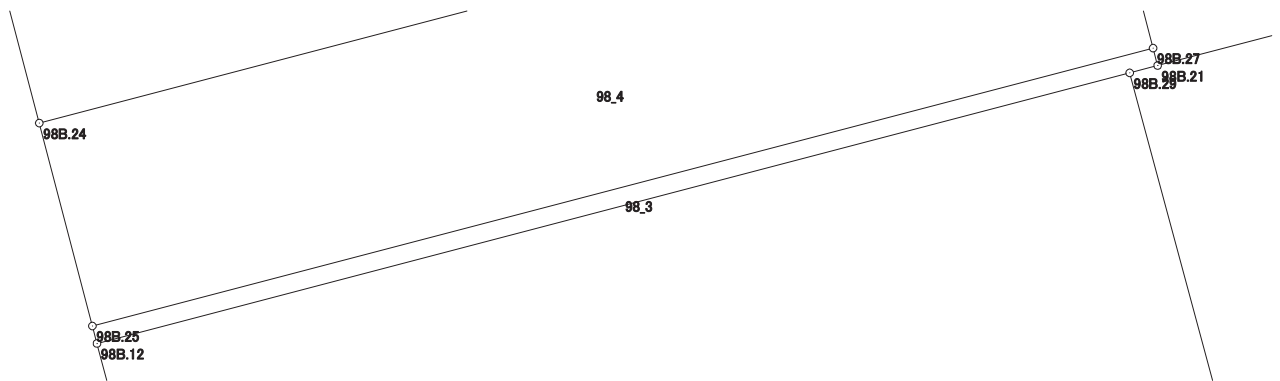

# 画地出来形面積計算書

世界測地系


現場名：北部第三地区

地番名： 98\_4

点名	Xn	Yn	距離	方向角	Yn+1-Yn-1	Xn × (Yn+1-Yn-1)
98B.24	47489.808	-69759.832	5.354	165° 19' 40"	-25.710	-1220962.963680
98B.25	47484.629	-69758.476	27.982	75° 18' 58"	28.424	1349703.094696
98B.27	47491.722	-69731.408	5.352	345° 18' 06"	25.710	1221012.172620
98B.26	47496.899	-69732.766	27.979	255° 19' 09"	-28.424	-1350051.857176

倍面積合計	-299.553540
1/2	149.7767700

合計面積	149.7767700
------	-------------

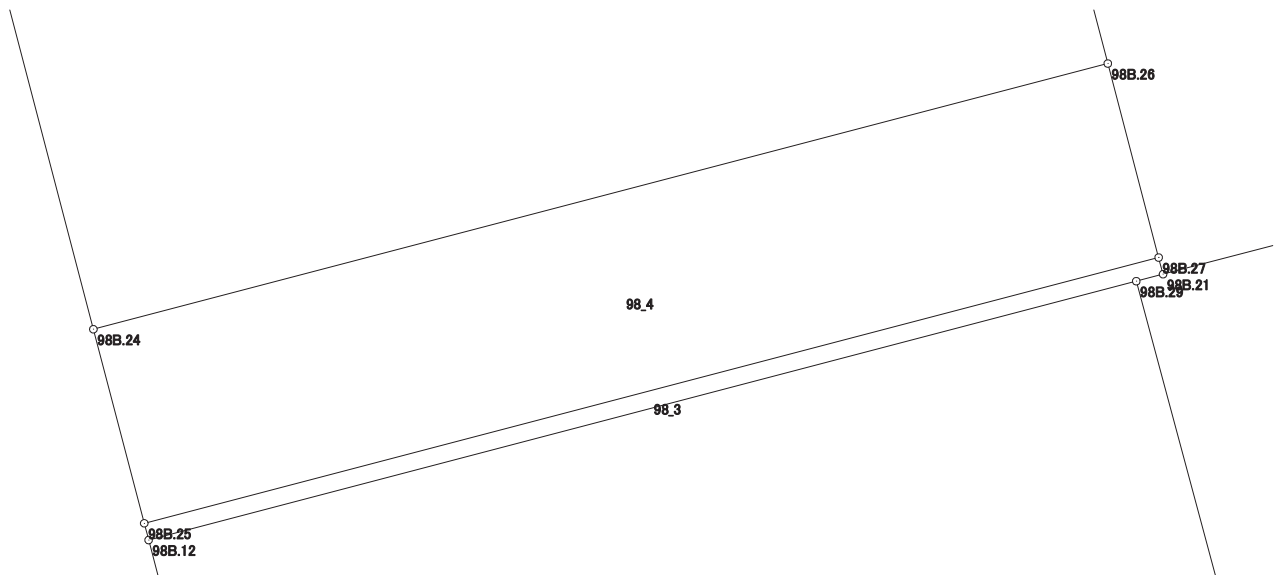

# 画地出来形面積計算書

世界測地系


現場名：北部第三地区

地番名： 98\_5

点名	Xn	Yn	距離	方向角	Yn+1-Yn-1	Xn × (Yn+1-Yn-1)
98B. 11	47509. 230	-69764. 920	20. 077	165° 19' 12"	-11. 027	-523884. 279210
98B. 24	47489. 808	-69759. 832	27. 979	75° 19' 09"	32. 154	1526987. 286432
98B. 26	47496. 899	-69732. 766	20. 100	345° 17' 55"	21. 965	1043269. 386535
98B. 18	47516. 341	-69737. 867	11. 310	255° 16' 06"	-16. 039	-762114. 593299
98B. 31	47513. 465	-69748. 805	16. 662	255° 16' 32"	-27. 053	-1285381. 768645

倍面積合計	-1123. 968187
1/2	561. 9840935

合計面積	561. 9840935
------	--------------

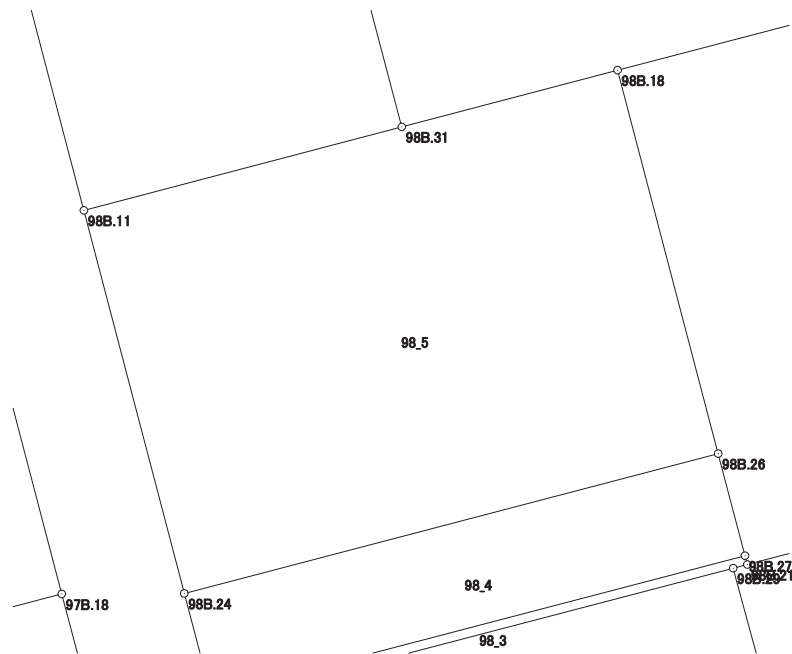



# 画地出来形面積計算書

世界測地系


現場名：北部第三地区

地番名： 98\_7

点名	Xn	Yn	距離	方向角	Yn+1-Yn-1	Xn × (Yn+1-Yn-1)
98B.33	47527.413	-69752.495	14.428	165° 10' 54"	-16.089	-764668.547757
98B.31	47513.465	-69748.805	11.310	75° 16' 06"	14.628	695026.966020
98B.18	47516.341	-69737.867	12.405	75° 24' 49"	22.943	1090167.411563
98B.14	47519.465	-69725.862	14.834	332° 28' 53"	5.151	244772.764215
98B.32	47532.621	-69732.716	20.453	255° 14' 54"	-26.633	-1265936.295093

倍面積合計	-637.701052
1/2	318.8505260

合計面積	318.8505260
------	-------------

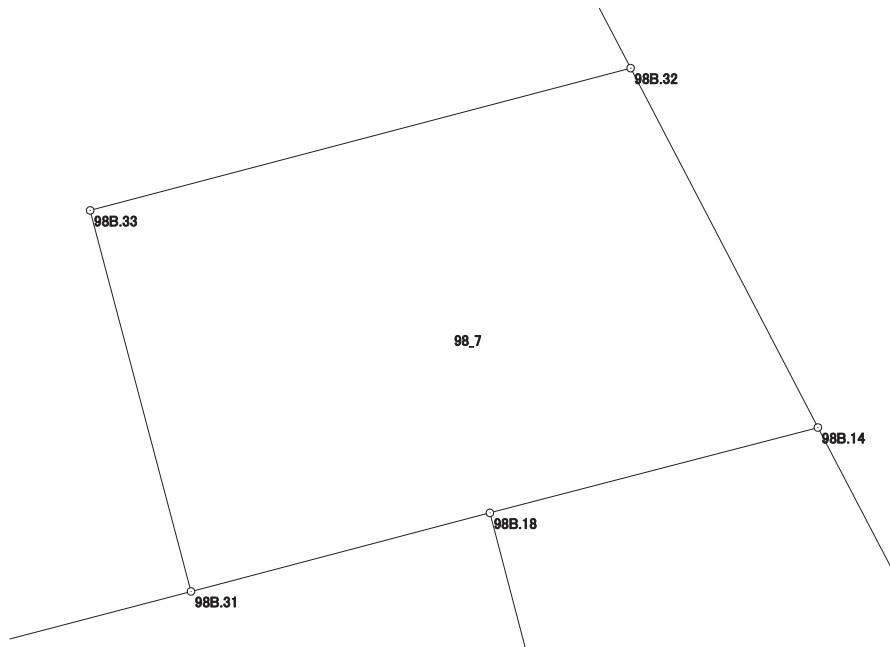



# 画地出来形面積計算書

世界測地系

現場名：北部第三地区

地番名： 98\_8

点名	Xn	Yn	距離	方向角	Yn+1-Yn-1	Xn × (Yn+1-Yn-1)
98B.18	47516.341	-69737.867	20.100	165° 17' 55"	-6.904	-328052.818264
98B.26	47496.899	-69732.766	5.352	165° 18' 06"	6.459	306782.470641
98B.27	47491.722	-69731.408	0.460	165° 16' 09"	1.475	70050.289950
98B.21	47491.277	-69731.291	18.317	75° 18' 35"	17.835	847006.925295
98B.13	47495.922	-69713.573	26.557	332° 26' 11"	5.429	257855.360538
98B.14	47519.465	-69725.862	12.405	255° 24' 49"	-24.294	-1154437.882710

倍面積合計	-795.654550
1/2	397.8272750

合計面積	397.8272750
------	-------------

